

MATRICE DI REVISIONE

REV	DATA	DESCRIZIONE MODIFICA
0		
1		
2		
3		
4		
5		

N.B.: LA TAVOLA SOSTITUISCE QUELLA RELATIVA AL CODICE E DEL PROGETTO ESECUTIVO



COLLEGAMENTO AUTOSTRADALE DALMINE - COMO - VARESE - VALICO DEL GAGGIOLO E OPERE AD ESSO CONNESSE

CODICE C.U.P. F11B06000270007

TRATTE B1, B2, C, D, TRVA13+14, GREENWAY

AS BUILT

TRATTA B1 - SVINCOLO DI LOMAZZO (da Pk -0+850 a Pk 1+800)

PROGETTO STRADALE

INTERVENTI AUTOSTRADA A9

ADEGUAMENTO PIAZZOLE ASPI - SEZIONE TIPO

IDENTIFICAZIONE ELABORATO

CODICE PROGETTO: F00107B

FASE PROGETTUALE	WBS						
	LOTTO	ZONA	OPERA	TRATTO D'OPERA	AMBITO	TIPO ELABORATO	PROGRESSIVO
A	0	A0X	GE000	0	SD	ST	007
							E

Scala: -

DATA	DESCRIZIONE	REV
Settembre 2015	Revisione	E

CONCEDENTE



CONCESSIONARIO

Autostada Pedemontana Lombardia
Direttore Tecnico:
Ing. Enrico Arini
Referente Tecnico:
Ing. Sabrina Lattuada

APPROVATO

Autostada Pedemontana Lombardia
Il Direttore dei Lavori:
Ing. Francesco Domanico

IMPRESA

RAGGRUPPAMENTO TEMPORANEO IMPRESE:

<i>Mandataria</i>	<i>Mandante</i>	<i>Mandante</i>	<i>Mandante cooptata</i>
STRABAG A.G.	GLF Grandi Lavori Fincosit S.p.A.	Impresa costruzioni Giuseppe Maltauro S.p.A.	STRABAG S.p.A.



PROGETTISTA - PROGETTO ESECUTIVO DI DETTAGLIO

RAGGRUPPAMENTO TEMPORANEO PROGETTISTI:

<i>Mandataria</i>	<i>Mandante</i>	<i>Mandante</i>	<i>Mandante</i>
3TI PROGETTI ITALIA INGEGNERIA INTEGRATA S.p.A.	GP Ingegneria s.r.l. GESTIONE PROGETTI DI INGEGNERIA	cooprogetti	Arch. Salvatore Vermiglio

RESPONSABILE DI PROGETTO ED INCARICATO
DELL'INTEGRAZIONE FRA LE VARIE
PRESTAZIONI:

Ing. Alberto Cecchini



ELABORAZIONE PROGETTUALE

PROGETTISTA:

3TI PROGETTI ITALIA S.p.A.

3TI ITALIA S.p.A.
DIRETTORE TECNICO
Ing. Stefano Luca Possati
Ordine degli Ingegneri
Provincia di Roma n. 20809

Redatto: Schiavi

Verificato: Lopes

Approvato: Possati

PIAZZOLA DI SOSTA
SCHEMA TIPO
scala 1:200

ASSE AUTOSTRADA

CORSIA DI SORPASSO

CORSIA DI MARCIA NORMALE

CORSIA DI MARCIA NORMALE

CORSIA DI EMERGENZA

PIAZZOLA DI SOSTA

BARRIERA DI SICUREZZA

FOSSO DI GUARDIA

3.75
3.75
3.75
3.00
5.00



15.00

30.00


80.00

20.00

15.00

PIAZZOLA DI SOSTA
PACCHETTO STRADALE
scala 1:20

0.790

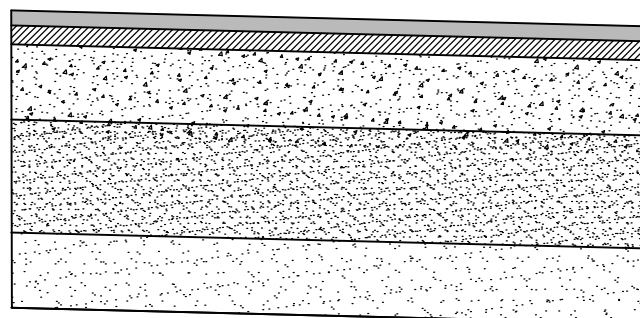

4 cm usura drenante

5 cm binder

20 cm base

30 cm fondazione legata
(doppio strato 10+20 cementato)

20 cm fondazione non legata
(stabilizzato)