



ARMATURA FONDAZIONE MURO CARREGGIATA OVEST

SEZIONE A-A
SCALA 1 : 50

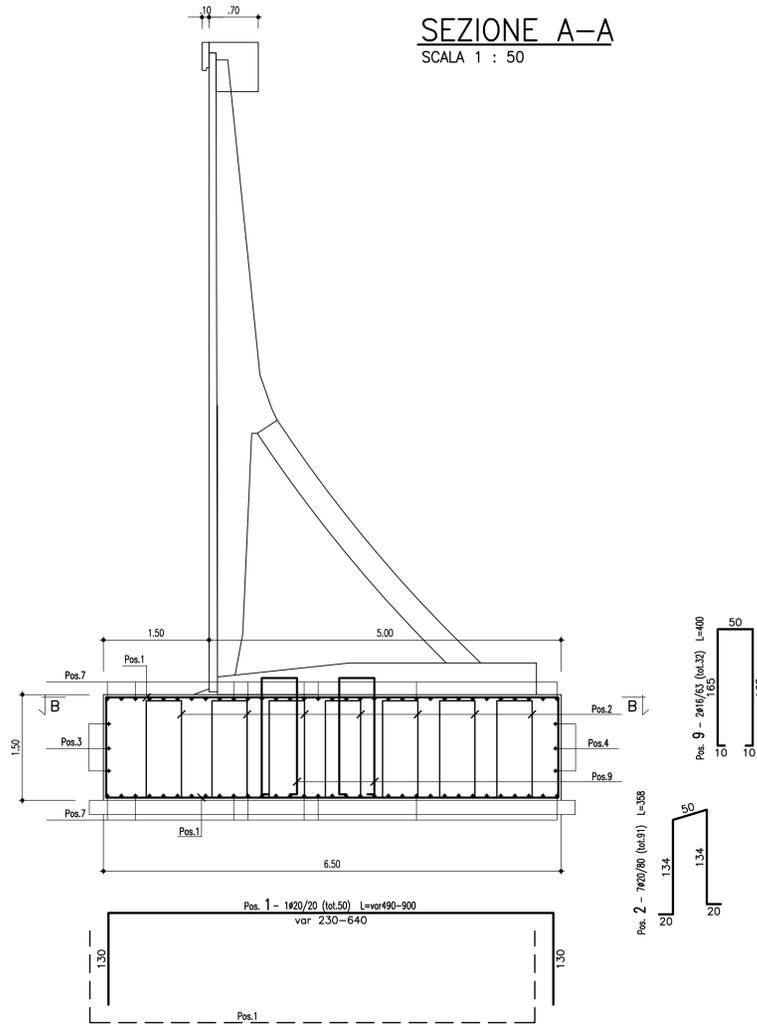


ARMATURA FONDAZIONE MURO CARREGGIATA EST


SEZIONE C-C
SCALA 1 : 50

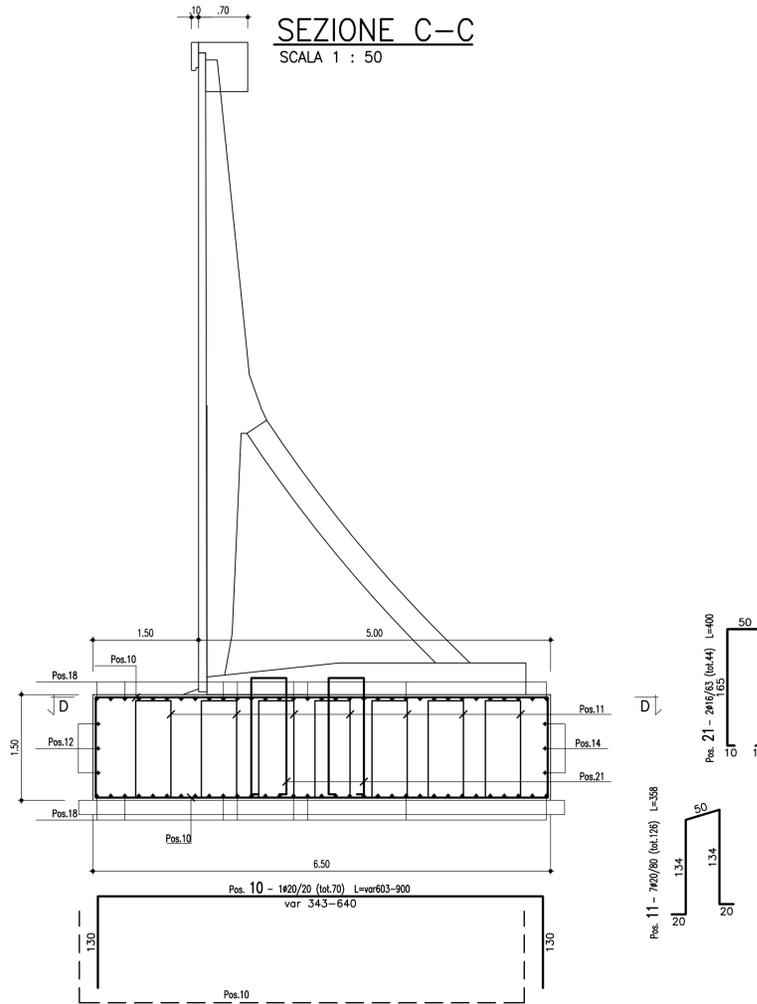

SEZIONE D-D
SCALA 1 : 50

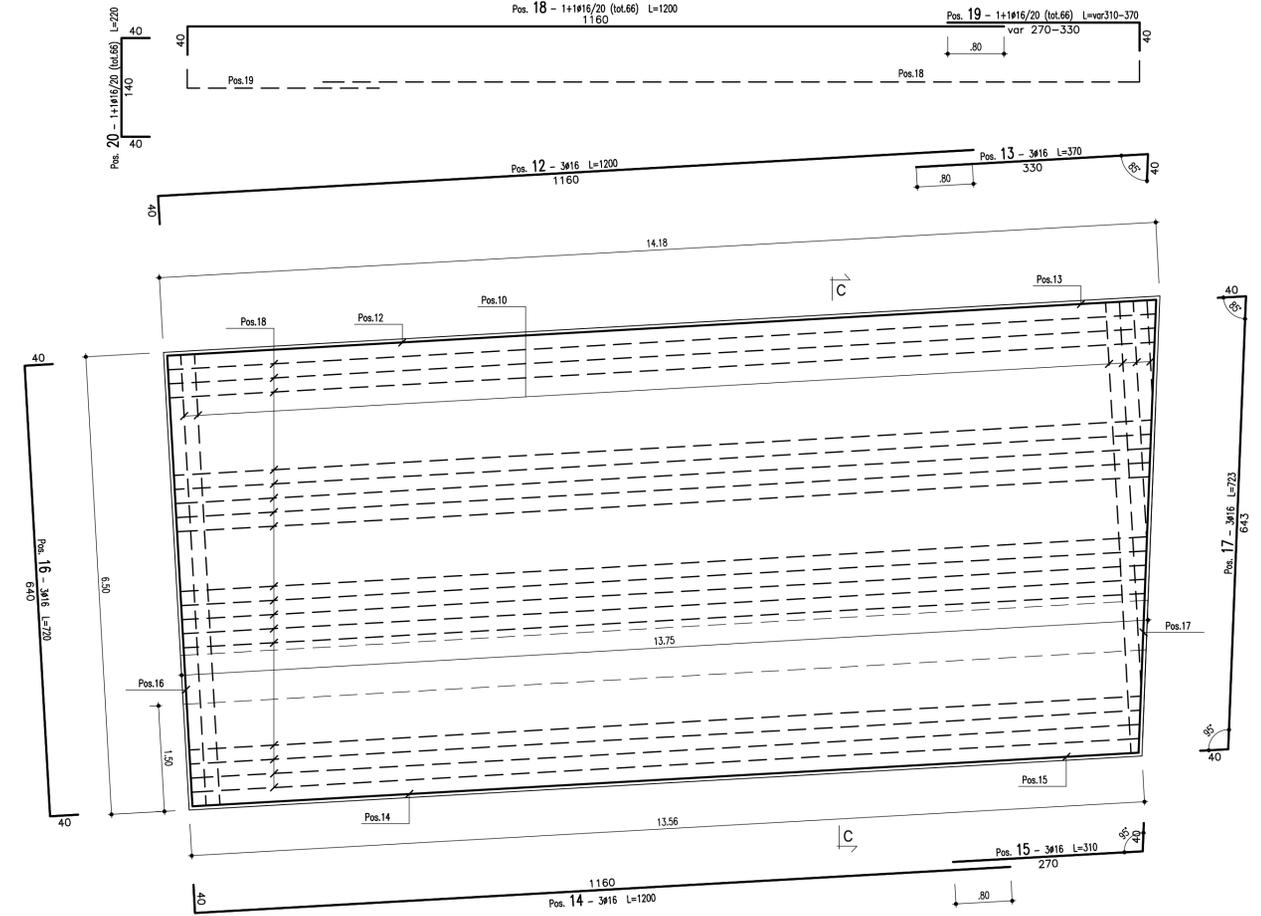

SEZIONE B-B
SCALA 1 : 50

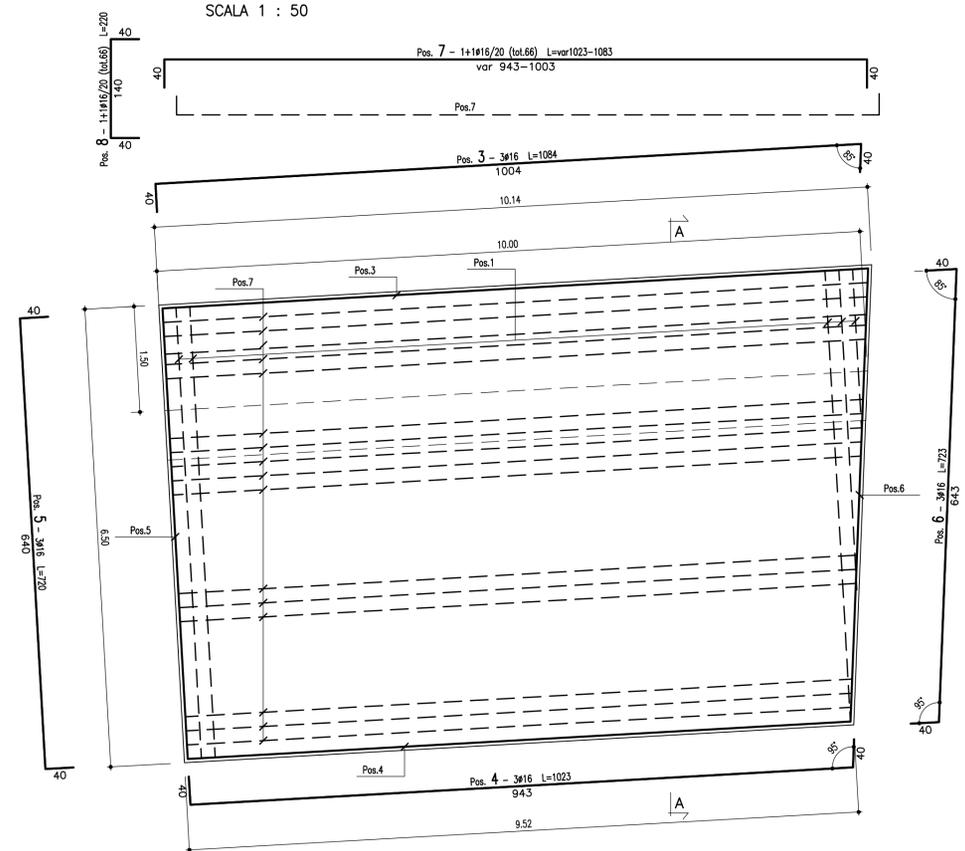

Barre

Sagoma	Pos.	Ø (mm)	nb	A (cm)	B (cm)	C (cm)	L (m)	Ltot (m)	Note
[Diagram]	10	20	70	130	632		8.92	624.40	
[Diagram]	11	20	126	20	134	50	3.58	451.08	
[Diagram]	12	16	3	40	1160		12.00	36.00	
[Diagram]	14	16	3	1160	40		12.00	36.00	
[Diagram]	19	16	66	270/330	40		3.10/3.70	224.40	
[Diagram]	13	16	3	330	40		3.70	11.10	
[Diagram]	15	16	3	40	270		3.10	9.30	
[Diagram]	16	16	3	40	640		7.20	21.60	
[Diagram]	20	16	66	40	140		2.20	145.20	
[Diagram]	17	16	3	40	643		7.23	21.69	
[Diagram]	18	16	66	1160	40		12.00	792.06	
[Diagram]	21	16	44	10	165	50	4.00	176.00	

Massa barre

Ø (mm)	M/L (kg/m)	Ltot (m)	Mtot (kg)
16	1.578	1473.34	2325.4
20	2.466	1075.48	2652.3
		Tot.	4977.7

Massa totale acciaio : 4977.7 kg

Barre


Sagoma	Pos.	Ø (mm)	nb	A (cm)	B (cm)	C (cm)	L (m)	Ltot (m)	Note
[Diagram]	1	20	50	130	632		8.92	446.00	
[Diagram]	7	16	66	40	943/1003		10.23/10.83	694.98	
[Diagram]	2	20	91	20	134	50	3.58	325.78	
[Diagram]	3	16	3	40	1004		10.84	32.52	
[Diagram]	4	16	3	40	943		10.23	30.68	
[Diagram]	5	16	3	40	640		7.20	21.60	
[Diagram]	8	16	66	40	140		2.20	145.20	
[Diagram]	6	16	3	40	643		7.23	21.69	
[Diagram]	9	16	32	10	165	50	4.00	128.00	

Massa barre

Ø (mm)	M/L (kg/m)	Ltot (m)	Mtot (kg)
16	1.578	1074.66	1696.2
20	2.466	771.78	1903.3
		Tot.	3599.5

Massa totale acciaio : 3599.5 kg

ARMATURA TESTA CORDOLO
SCALA 1 : 25

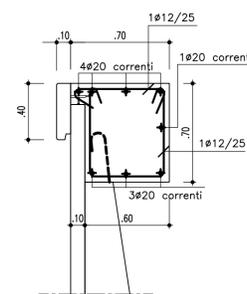

MATRICE DI REVISIONE

REV	DATA	DESCRIZIONE MODIFICA
0	-	-
1	-	-
2	-	-
3	-	-
4	-	-
5	-	-

N.B.: LA TAVOLA SOSTITUISCE QUELLA RELATIVA AL CODICE E 0 AD1 V001 0 CM AR 004 B DEL PROGETTO ESECUTIVO

COLLEGAMENTO AUTOSTRADALE
DALMINE - COMO - VARESE - VALICO DEL GAGGIOLO E OPERE AD ESSO CONNESSE
CODICE C.U.P. F1180600270007
TRATTE B1, B2, C, D, TRVA13+14, GREENWAY
AS BUILT V001
TRATTA B1 - SVINCOLO DI LOMAZZO (da Pk - 0+850 a Pk +1+800)
OPERE D'ARTE MAGGIORI: PONTI E VIADOTTI
VIADOTTO SVINCOLO LOMAZZO
MURI SPALLA "A" - ARMATURA FONDAZIONI MURI

IDENTIFICAZIONE ELABORATO
CODICE PROGETTO: F00107B
WBS

IMPRESA
RAGGRUPPAMENTO TEMPORANEO IMPRESE:
Mandatario: STRABAG A.G.
Mandante: GLF Grandi Lavori S.p.A.
Mandante cooptata: Impresa costruzioni Giuseppe Maltauro S.p.A.
Mandante: STRABAG S.p.A.

STRABAG MALTAURO STRABAG

CONCESSIONARIO
Autotrasstrada Padanese
Autotrasstrada Padanese
Autotrasstrada Padanese

PROGETTISTA
3TI PROGETTI ITALIA S.p.A.

Direttore Tecnico: Ing. Enrico Anzi
Arch. Stefano Luca Passati
Ordine degli Ingegneri Provincia di Roma n. 20809

Redatto: Di Iullo
Verificato: Fassio
Approvato: Passati