


CARATTERISTICHE PALO TRIVELLATO				
DIAMETRO	LUNGHEZZA	QUANTITA' PER SPALLA	N° SPALLE	QUANTITA'
120 cm	2400 cm	12	4	48


### ARMATURA PALO SPALLE $\phi 1200$ L=24.00M

SCALA 1:50


#### SEZIONE 1-1 SCALA 1:25

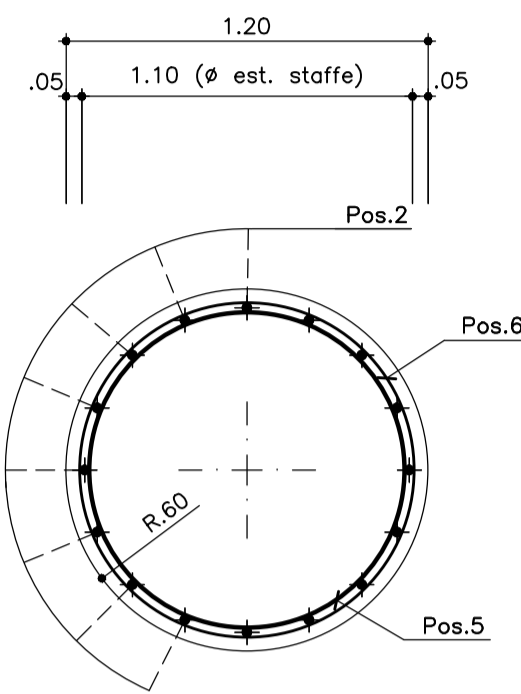



Spirale  
Pos. 6 - Spir.  $\phi 12/20$  H=2380 L=40744

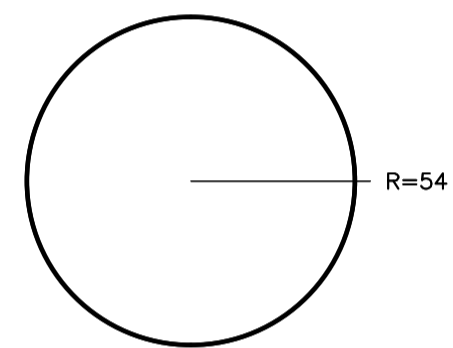

#### SEZIONE 2-2 SCALA 1:25

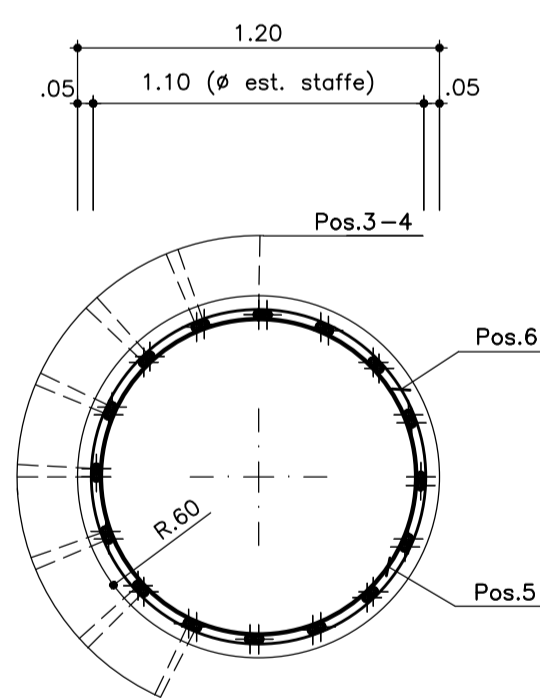

Anelli irrigidenti  
Pos. 5 - 24 $\phi 20$  L=346

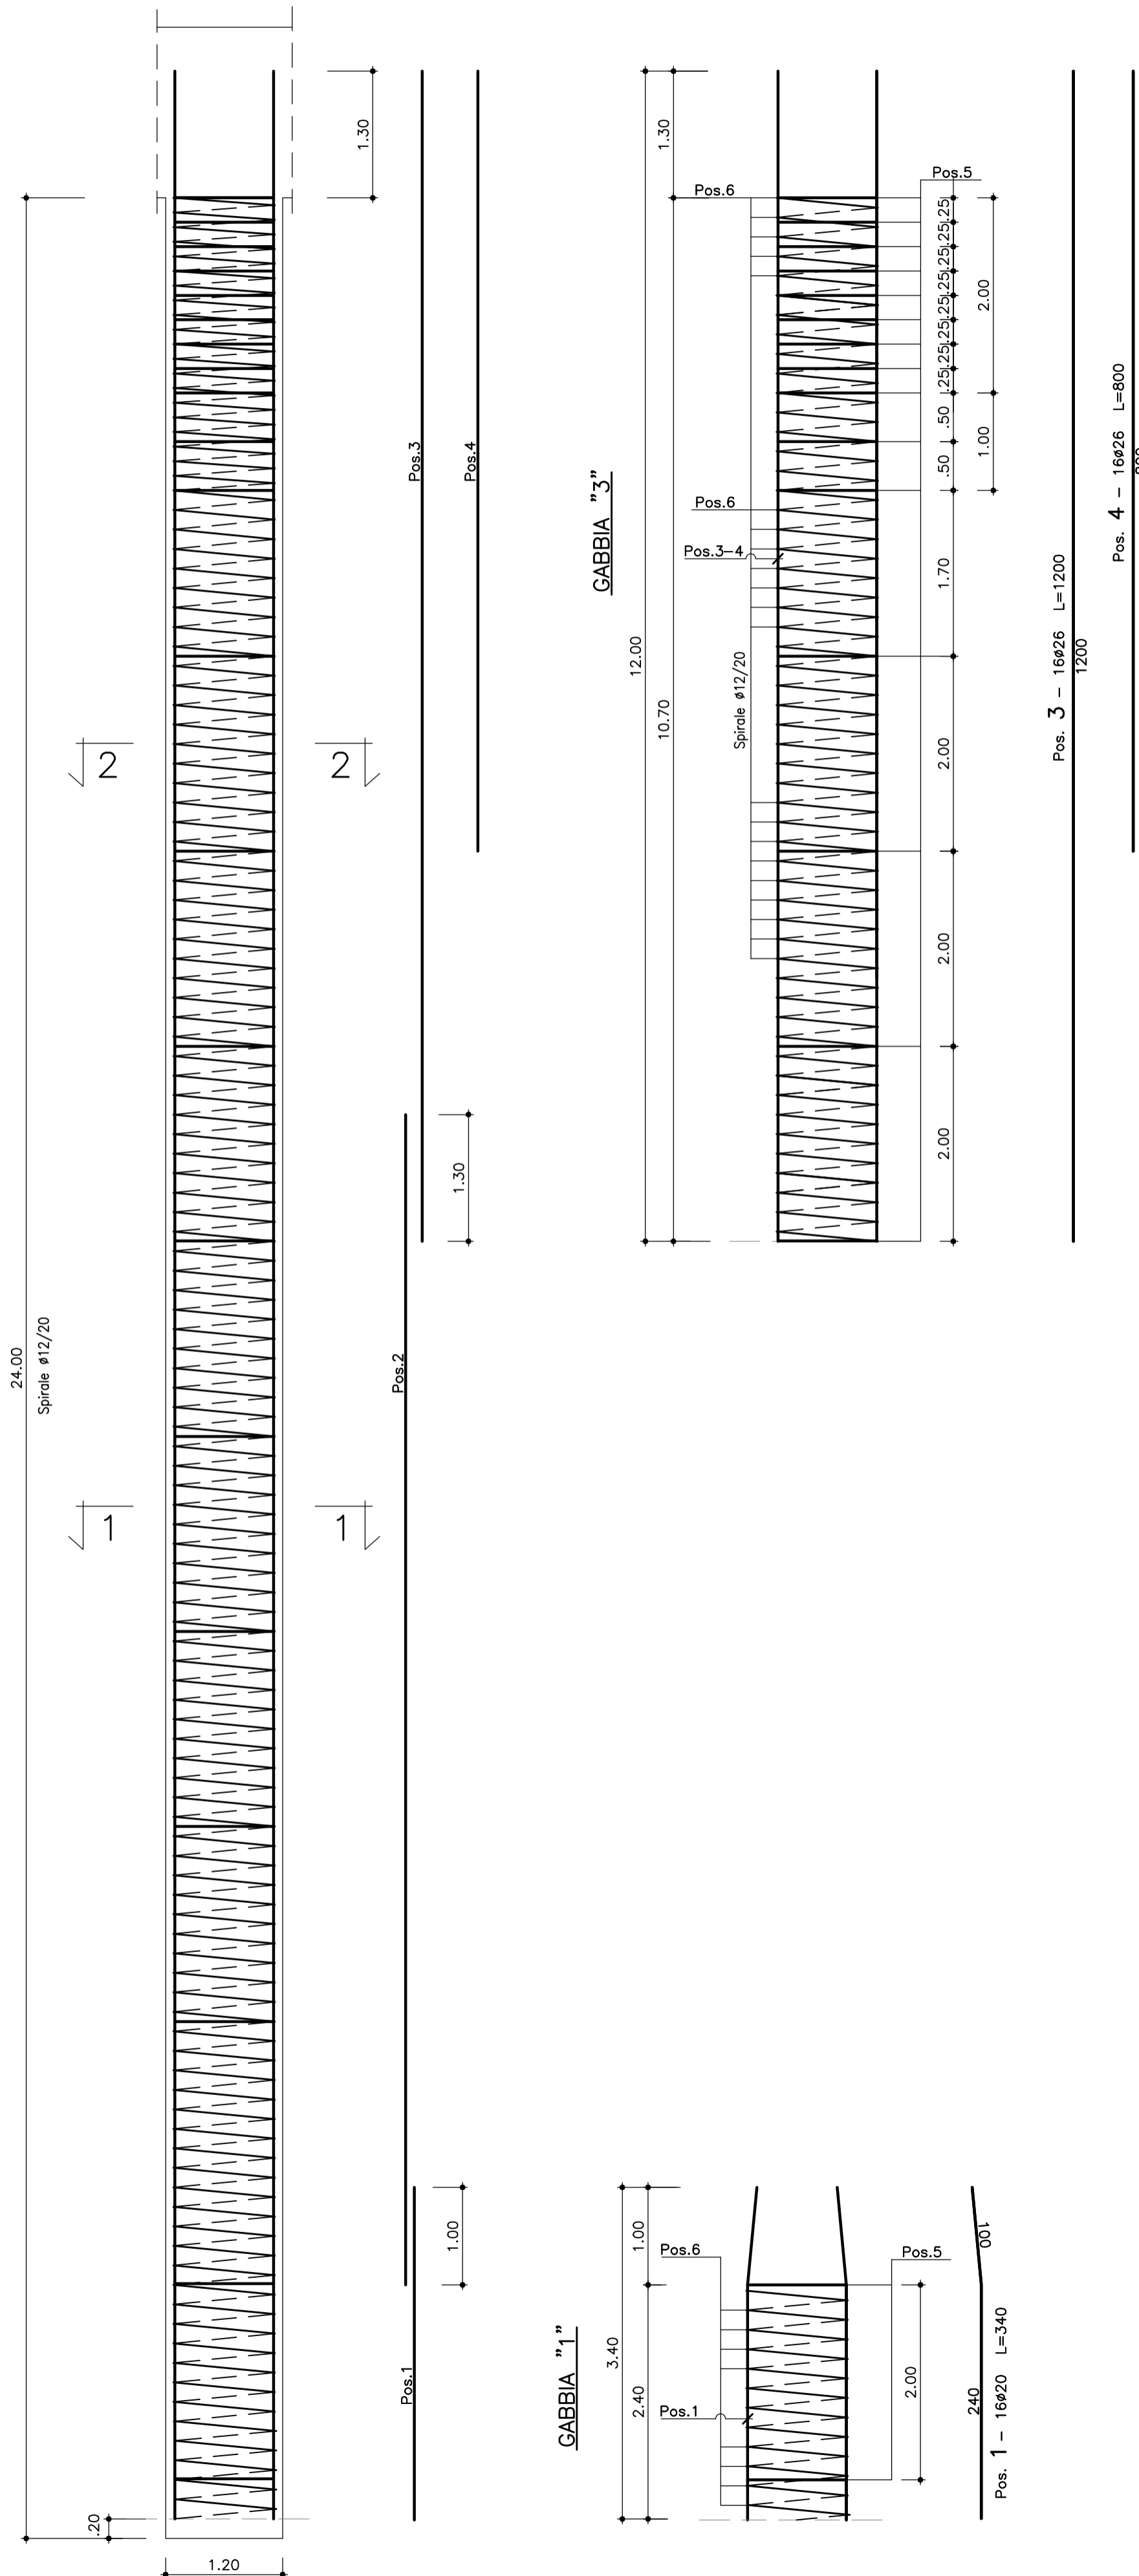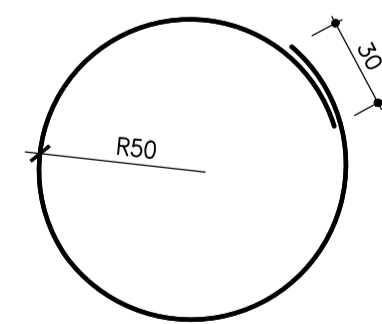

Barre

Sagoma	Pos.	$\phi$ (mm)	nb	A (cm)	B (cm)	L (m)	Ltot (m)	Note
A	1	20	16	100	240	3.40	54.40	
	2	20	16	130	1070	12.00	192.00	
B	3	26	16	1200		12.00	192.00	
	4	26	16	800		8.00	128.00	
$\phi$	5	20	24	174	172	3.46	83.01	

Spirali

Spirale	Pos.	R (cm)	H (m)	ng	$\phi$ (mm)	S (cm)	Ltot (m)	Note
6	6	54	23.80	1	12	20	407.44	

Massa barre

$\phi$ (mm)	M/L (kg/m)	Ltot (m)	Mtot (kg)
20	2.466	329.41	812.4
26	4.168	320.00	1333.7
Tot.			2146.1

Massa spirali

$\phi$ (mm)	M/L (kg/m)	Ltot (m)	Mtot (kg)
12	0.888	407.44	361.7

Massa totale acciaio : 2507.8 kg

Ultima posizione : 6

LA DISTINTA FERRI E' RIFERITA AL SINGOLO PALO

#### MATRICE DI REVISIONE

REV	DATA	DESCRIZIONE MODIFICA
0		
1		
2		
3		
4		
5		

N.B.: LA TAVOLA SOSTITUISCE QUELLA RELATIVA AL CODICE [ ] DEL PROGETTO ESECUTIVO

CONCESSIONARI AUTOSTRADALI LOMBARDE

CONCESSIONARI AUTOSTRADALI LOMBARDE

**COLLEGAMENTO AUTOSTRADE**  
DALMINE - COMO - VARESE - VALICO DEL GAGGIOLO E OPERE AD ESSO CONNESSE  
CODICE C.U.P. F11B06000270007

**TRATTE B1, B2, C, D, TRVA13+14, GREENWAY**

**AS BUILT**

**TRATTA B1 - SVINCOLO DI LOMAZZO (da Pk - 0+850 a Pk +1+800)**  
OPERE D'ARTE MAGGIORI: PONTI E VIADOTTI  
VIADOTTO SVINCOLO LOMAZZO  
PALI SPALLE - CARPENTERIA ED ARMATURA

IDENTIFICAZIONE ELABORATO		IMPRESA	
CODICE PROGETTO: F00107B		RAGGRUPPAMENTO TEMPORANEO IMPRESE:	
WBS		Mandatario	Mandante
STRABAG A.G.		GLF Grandi Lavori	Impresa costruzioni Giuseppe Maltauro S.p.A.

Scala: 1:50 1:25

DATA	DESCRIZIONE	REV
Settembre 2015	Emissione	E

RAGGRUPPAMENTO TEMPORANEO PROGETTISTI:

Mandatario	Mandante	Mandante	Mandante
311 PROGETTI ITALIA	GP Progetti	311 PROGETTI ITALIA	311 PROGETTI ITALIA

CONCEDENTE: CONCESSIONARI AUTOSTRADALI LOMBARDE  
Ing. Alberto Cecchini

CONCESSIONARIO: Autostrade Padane, Direzione Tecnica, Paderna, Ing. Enrico Anzi, Lombardia, Referente Tecnico: Arch. Giovanni Carro

APPROVATO: Autostrade Padane, Direzione dei Lavori, Paderna, Ing. Francesco Dominico, Lombardia

ELABORAZIONE PROGETTUALE: PROGETTISTA: 311 PROGETTI ITALIA S.p.A.

RESPONSABILE DI PROGETTO ED INCARICATO DELL'INTEGRAZIONE FRA LE VARIE PRESTAZIONI: Ing. Alberto Cecchini

311 ITALIA S.p.A. DIRETTORE TECNICO Ing. Stefano Luca Possati Ordine degli Ingegneri Provincia di Roma n. 20809

Redatto: lulo Verificato: Fasolo Approvato: Possati