

SEZIONE TRASVERSALE A-A
(SCALA 1 : 100)


TABELLA DIMENSIONAMENTO PILE

CARREGGIATA OVEST


PILA	Q.P.	Quota Pulvino	Quota Fondazione	H Pila
P 1	271.30	268.30	261.24	7.06
P 2	271.42	268.42	261.61	6.81

CARREGGIATA EST


PILA	Q.P.	Quota Pulvino	Quota Fondazione	H Pila
P 1	271.30	268.30	261.24	7.06
P 2	271.42	268.42	261.61	6.81

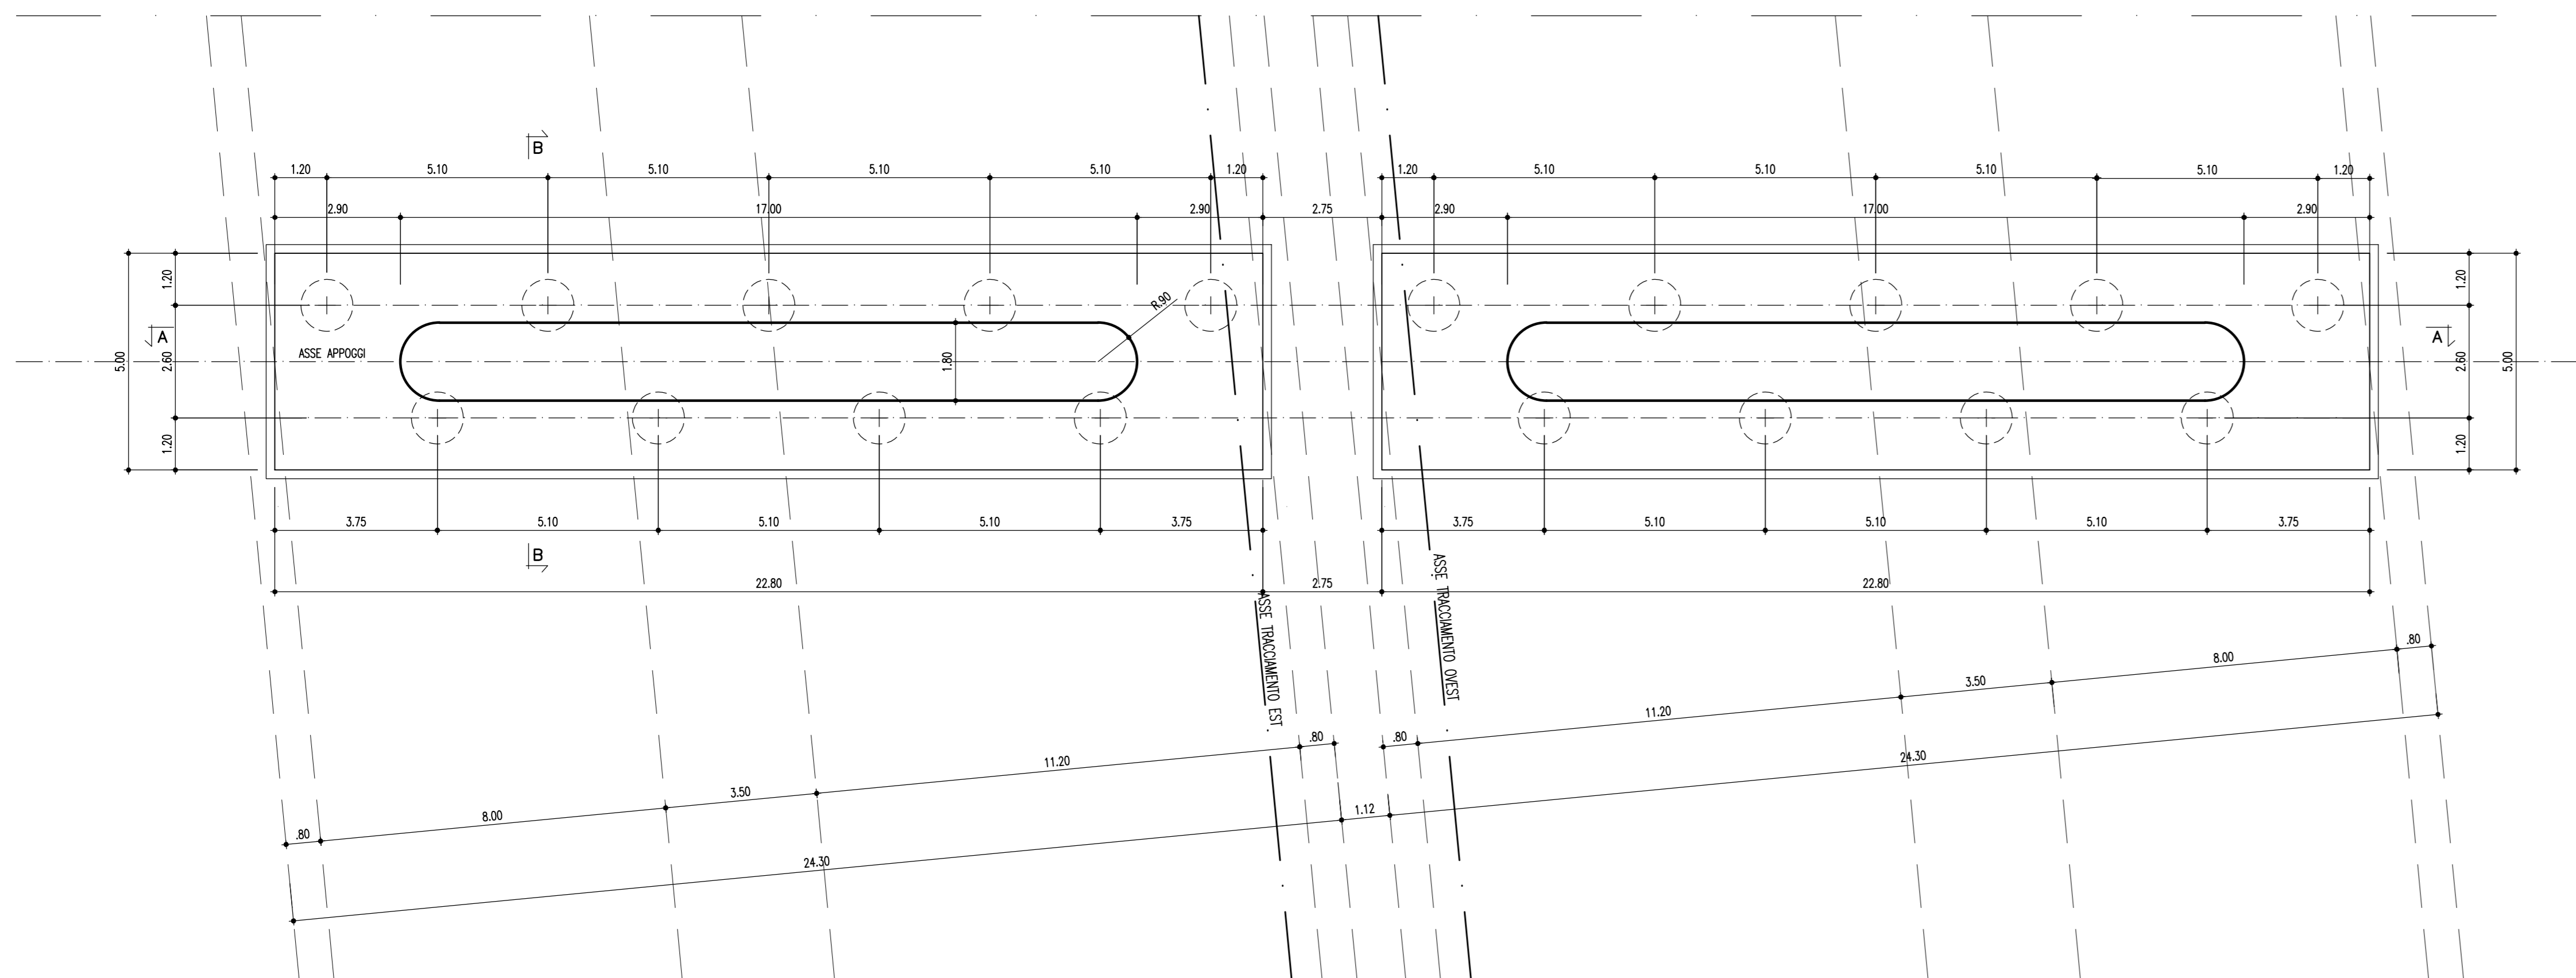

PIANTA FONDAZIONI
(SCALA 1 : 100)

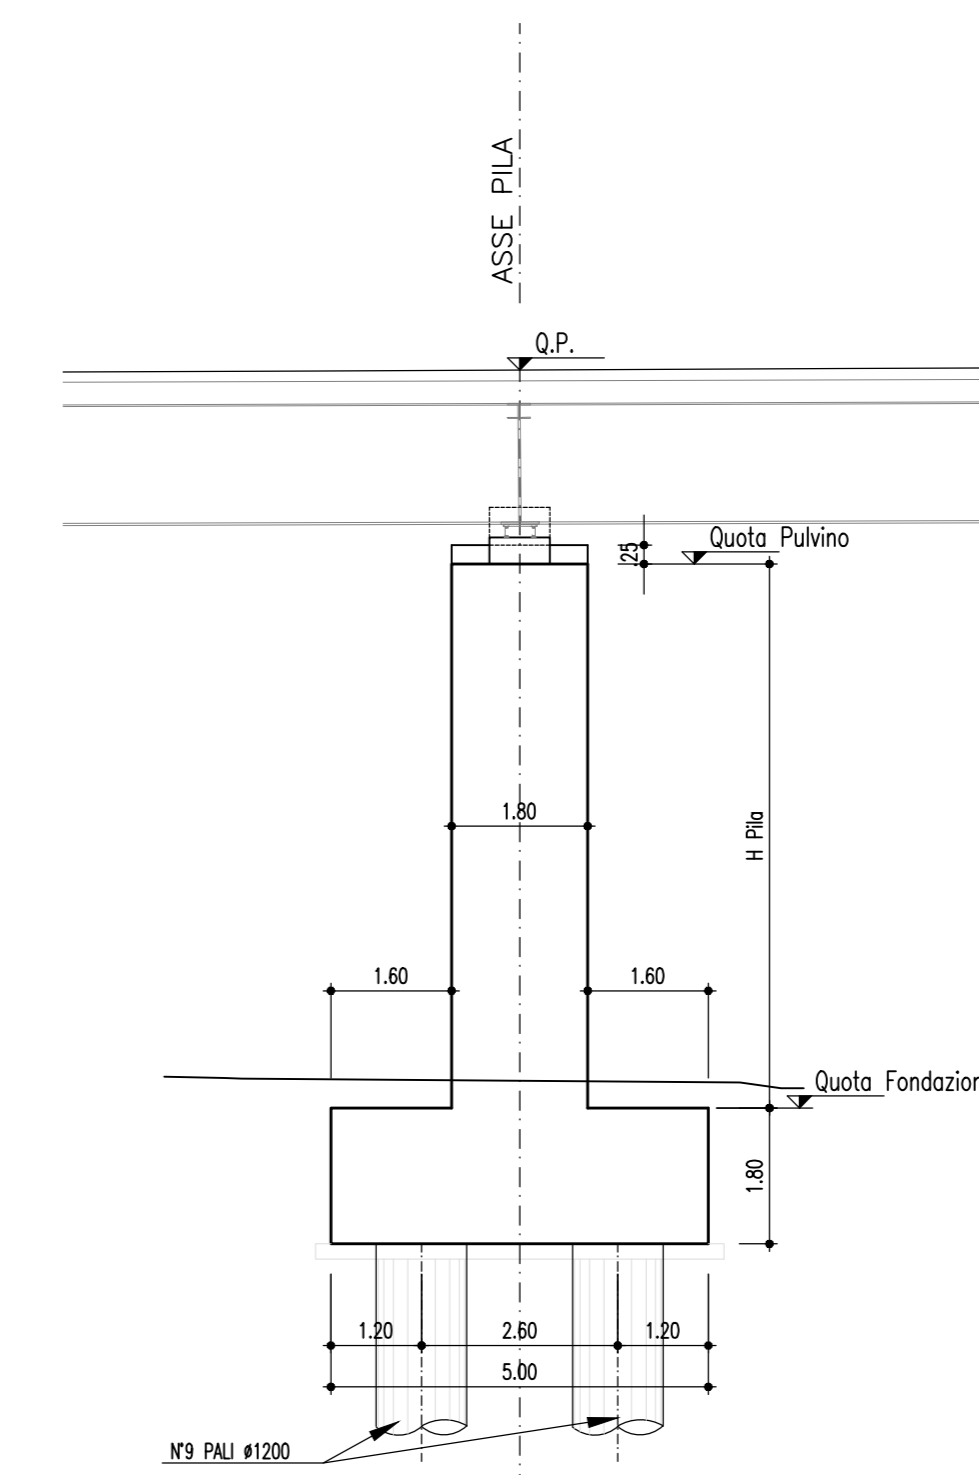

SEZIONE LONGITUDINALE B-B
(SCALA 1 : 100)

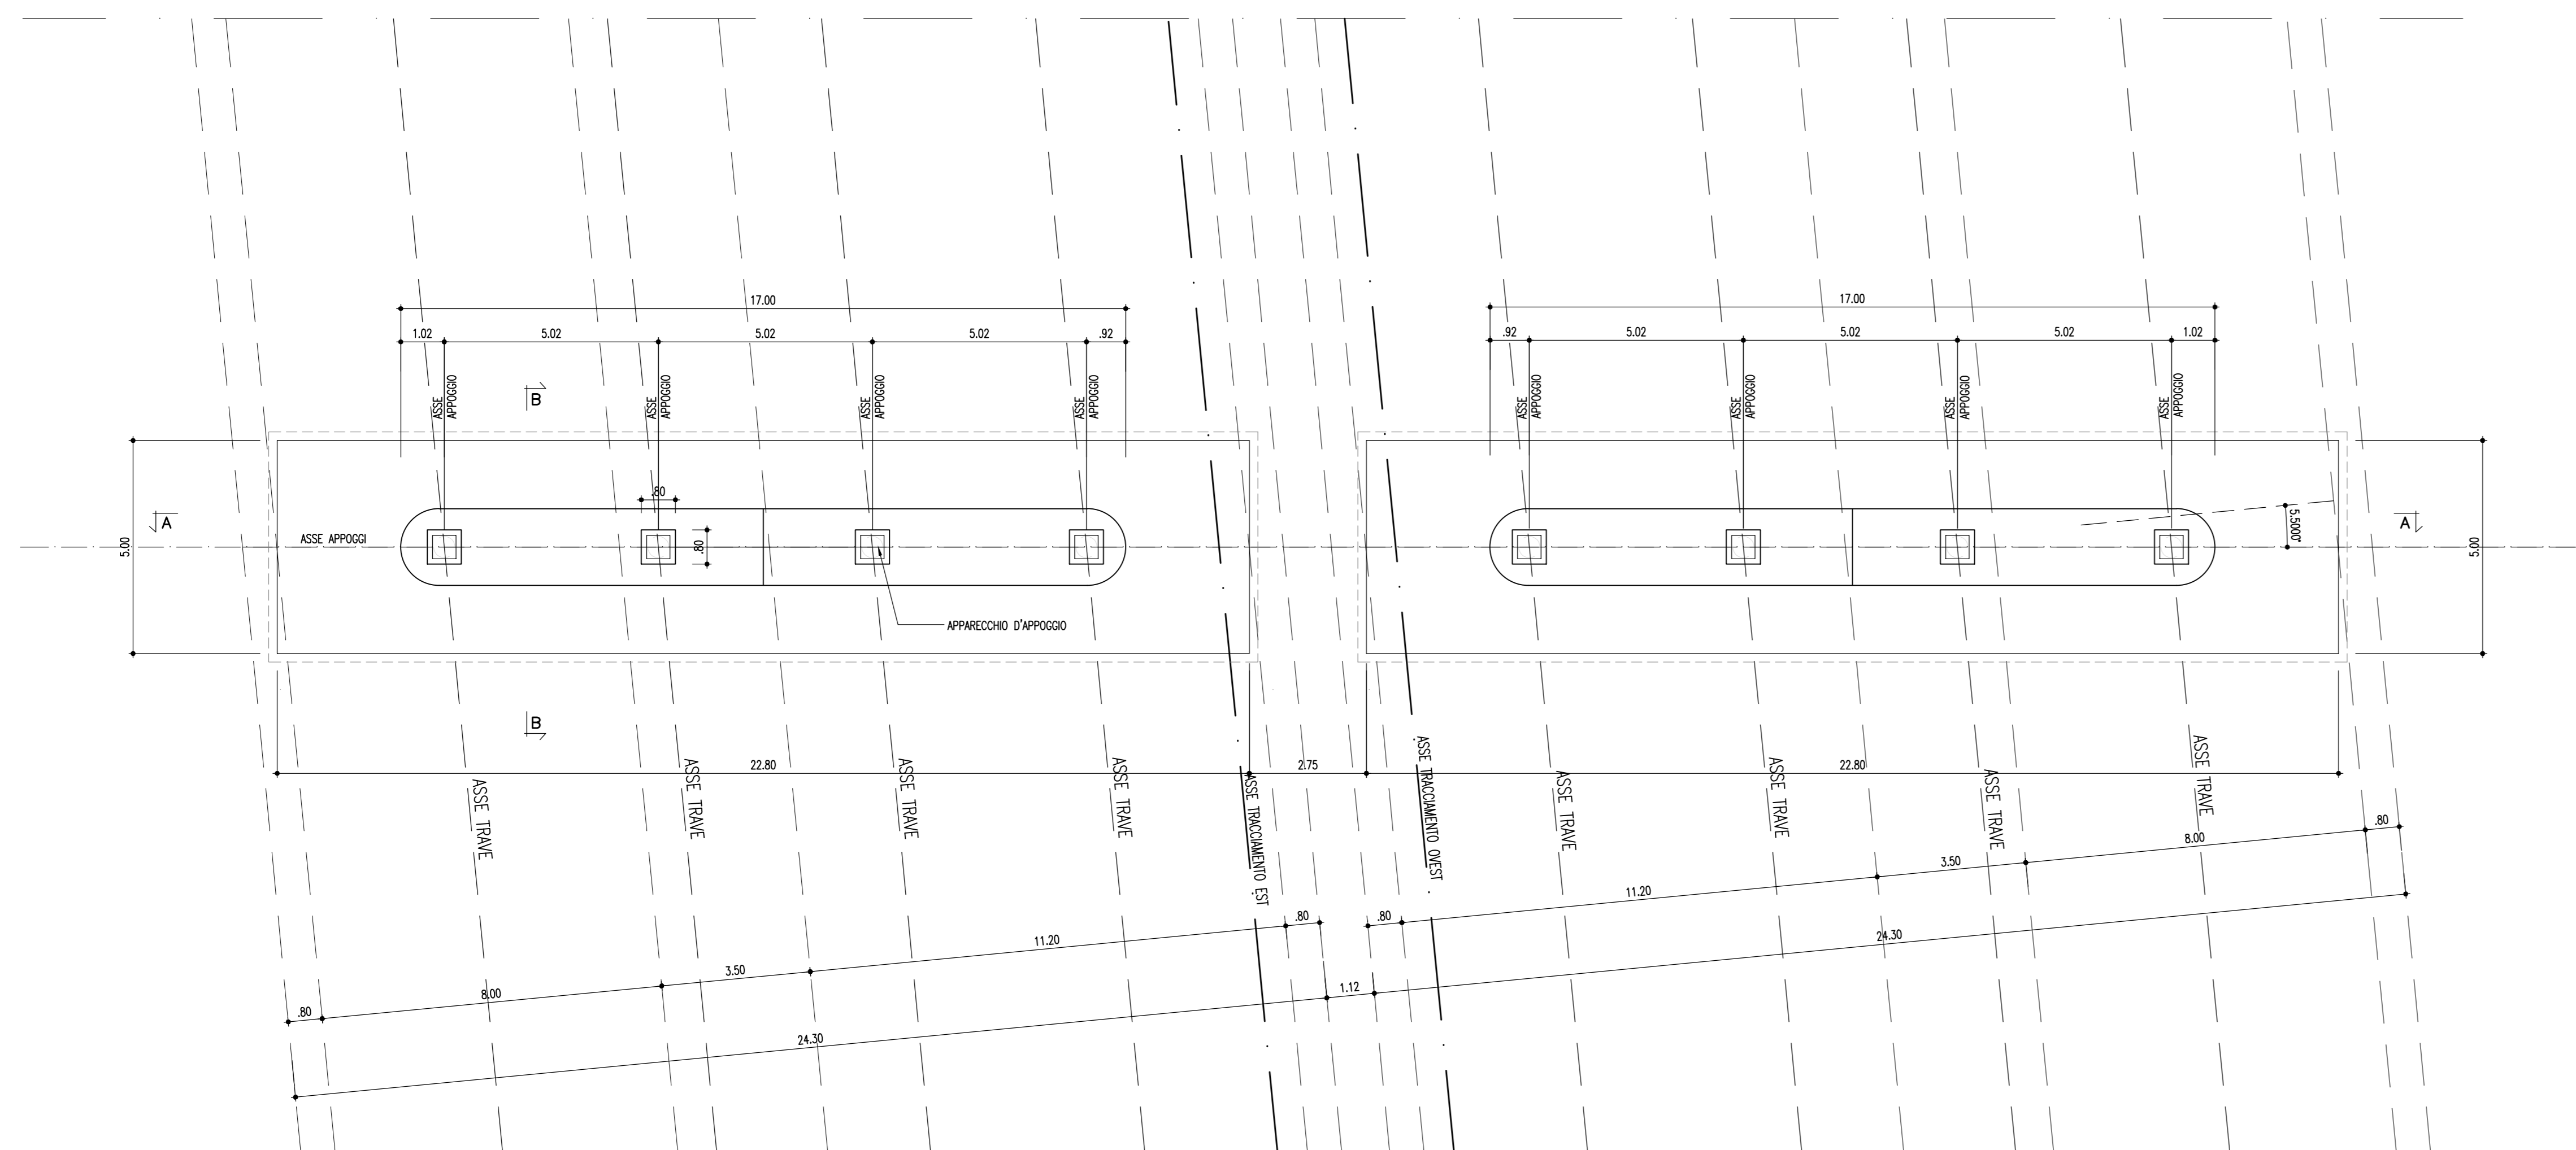

PIANTA IMPALCATO
(SCALA 1 : 100)

MATRICE DI REVISIONE		
REV	DATA	DESCRIZIONE MODIFICA
0		
1		
2		
3		
4		
5		

N.B.: LA TAVOLA SOSTITUISCE QUELLA RELATIVA AL CODICE [] DEL PROGETTO ESECUTIVO

COLLEGAMENTO AUTOSTRADALE
DALMINE - COMO - VARESE - VALICO DEL GAGGIOLO E OPERE AD ESSE CONNESSE
CODICE CUP P. F11000000270001
TRATTE B1, B2, C, D, TRVA13+14, GREENWAY
AS BUILT
TRATTA B1 - SVINCOLO DI LOMAZZO (da Pk - 0+850 a Pk +1+800)
OPERE D'ARTE MAGGIORI: PONTI E VIADOTTI
VIADOTTO SVINCOLO LOMAZZO
CARPENTERIA PILA 1 E 2 ASSE EST ED OVEST - PLINTI DI FONDAZIONE, ELEVAZIONE E DETTAGLI

STRABAG **STALTAURO** **STRABAG**

STI ITALIA S.p.A.
DIREZIONE TECNICA
Ing. Stefano Invernizzi
C/O: C. degli Ingegneri
Provincia di Roma n. 20809

Redatto: G. Iulo Verificato: F. Ceo Approvato: P. Sassi