



PIANTA MURI SPALLE A
SCALA 1 : 200

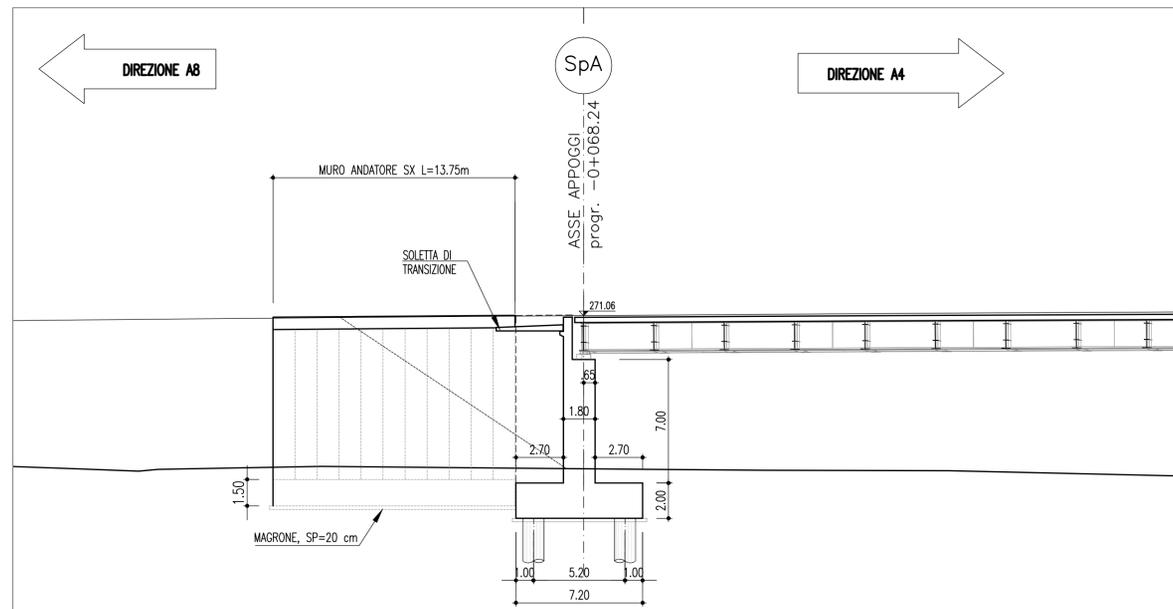


PROFILO MURO CARREGGIATA EST SPALLA A
SCALA 1 : 200

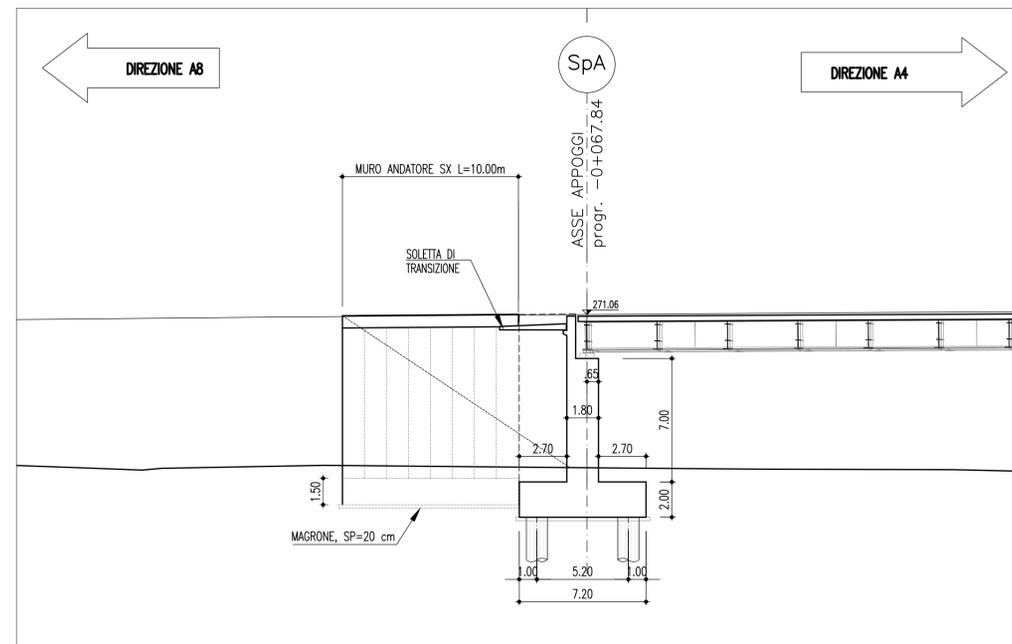


PROFILO MURO CARREGGIATA OVEST SPALLA A
SCALA 1 : 200

SEZIONE TIPO MURO H=9.00m
SCALA 1 : 50

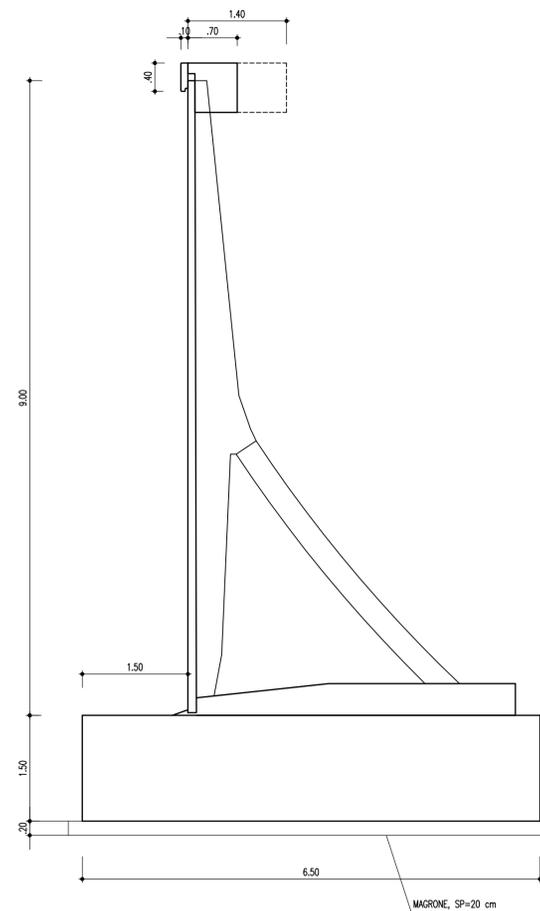

COORDINATE DI TRACCIAMENTO		
PUNTI	NORD	EST
PUNTO n.1	245284.0190	135630.8052
PUNTO n.2	245277.5290	135631.1708
PUNTO n.3	245284.5910	135640.9324
PUNTO n.4	245278.0661	135640.6772
PUNTO n.5	245282.5216	135630.8896
PUNTO n.6	245283.0875	135640.8736
PUNTO n.7	245237.5932	135624.9689
PUNTO n.8	245231.1036	135625.3356
PUNTO n.9	245238.3932	135639.1252
PUNTO n.10	245231.8684	135638.8700
PUNTO n.11	245232.8012	135625.2510
PUNTO n.12	245233.3741	135638.9289

PARTICOLARE CORDOLO DI TESTATA
SCALA 1 : 25

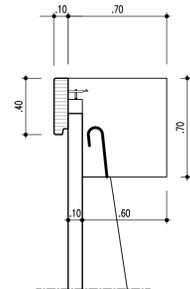

MATRICE DI REVISIONE		
REV	DATA	DESCRIZIONE MODIFICA
0		
1		
2		
3		
4		
5		

N.B.: LA TAVOLA SOSTITUISCE QUELLA RELATIVA AL CODICE [] DEL PROGETTO ESECUTIVO

COLLEGAMENTO AUTOSTRADALE DALMINE - COMO - VARESE - VALICO DEL GAGGIOLO E OPERE AD ESSO CONNESSE
CODICE C.U.P. F1180600270007
TRATTE B1, B2, C, D, TRVA13+14, GREENWAY
AS BUILT
TRATTA B1 - SVINCOLO DI LOMAZZO (da Pk - 0+850 a Pk +1+800)
OPERE D'ARTE MAGGIORI: PONTI E VIADOTTI
VIADOTTO SVINCOLO LOMAZZO
MURI SPALLA SA - PIANTE, PROFILI E SEZIONI

IDENTIFICAZIONE ELABORATO CODICE PROGETTO: F00107B WBS	IMPRESA RAGGRUPPAMENTO TEMPORANEO IMPRESE: Mandatario: STRABAG A.G. Mandante: GLF Grandi Lavori Fincostr S.p.A. Mandante: Impresa costruzioni Giuseppe Maltauro S.p.A. Mandante cooptata: STRABAG S.p.A.
FASE PROGETTUALE A 0 AD1 V001 0 CM 008 01	STRABAG GRANDI LAVORI FINCOSTR MALTAURO STRABAG
DATA Settembre 2015. Emissione	PROGETTISTA - PROGETTO ESECUTIVO DI DETTAGLIO RAGGRUPPAMENTO TEMPORANEO PROGETTISTI: Mandatario: 3TI PROGETTI ITALIA S.p.A. Mandante: GP Mandante cooptata: ALBERTO CECCHINI
CONCEDENTE CONCESSIONI AUTOSTRADALI LOMBARDE	RESPONSABILE DI PROGETTO ED INCARICATO DELL'INTEGRAZIONE FRA LE VARIE PRESTAZIONI: Ing. Alberto Cecchini
CONCESSIONARIO Autosstrada Padanese Direttore Tecnico: Ing. Enrico Anzi Referente Tecnico: Arch. Giovanni Canallo	ELABORAZIONE PROGETTUALE PROGETTISTA: 3TI PROGETTI ITALIA S.p.A. 3TI ITALIA S.p.A. DIRETTORE TECNICO: Ing. Stefano Luca Passati Ordine degli Ingegneri Provincia di Roma n. 20809
APPROVATO Autosstrada Padanese Direttore dei Lavori: Ing. Francesco Domenico	Redatto: Di Iullo Verificato: Fassio Approvato: Possati