


VISTA FRONTALE  
1:10

MK	3049	QUANTITA'	n°
FASE	301	70	
FASE	351	70	
TOTALE		140	

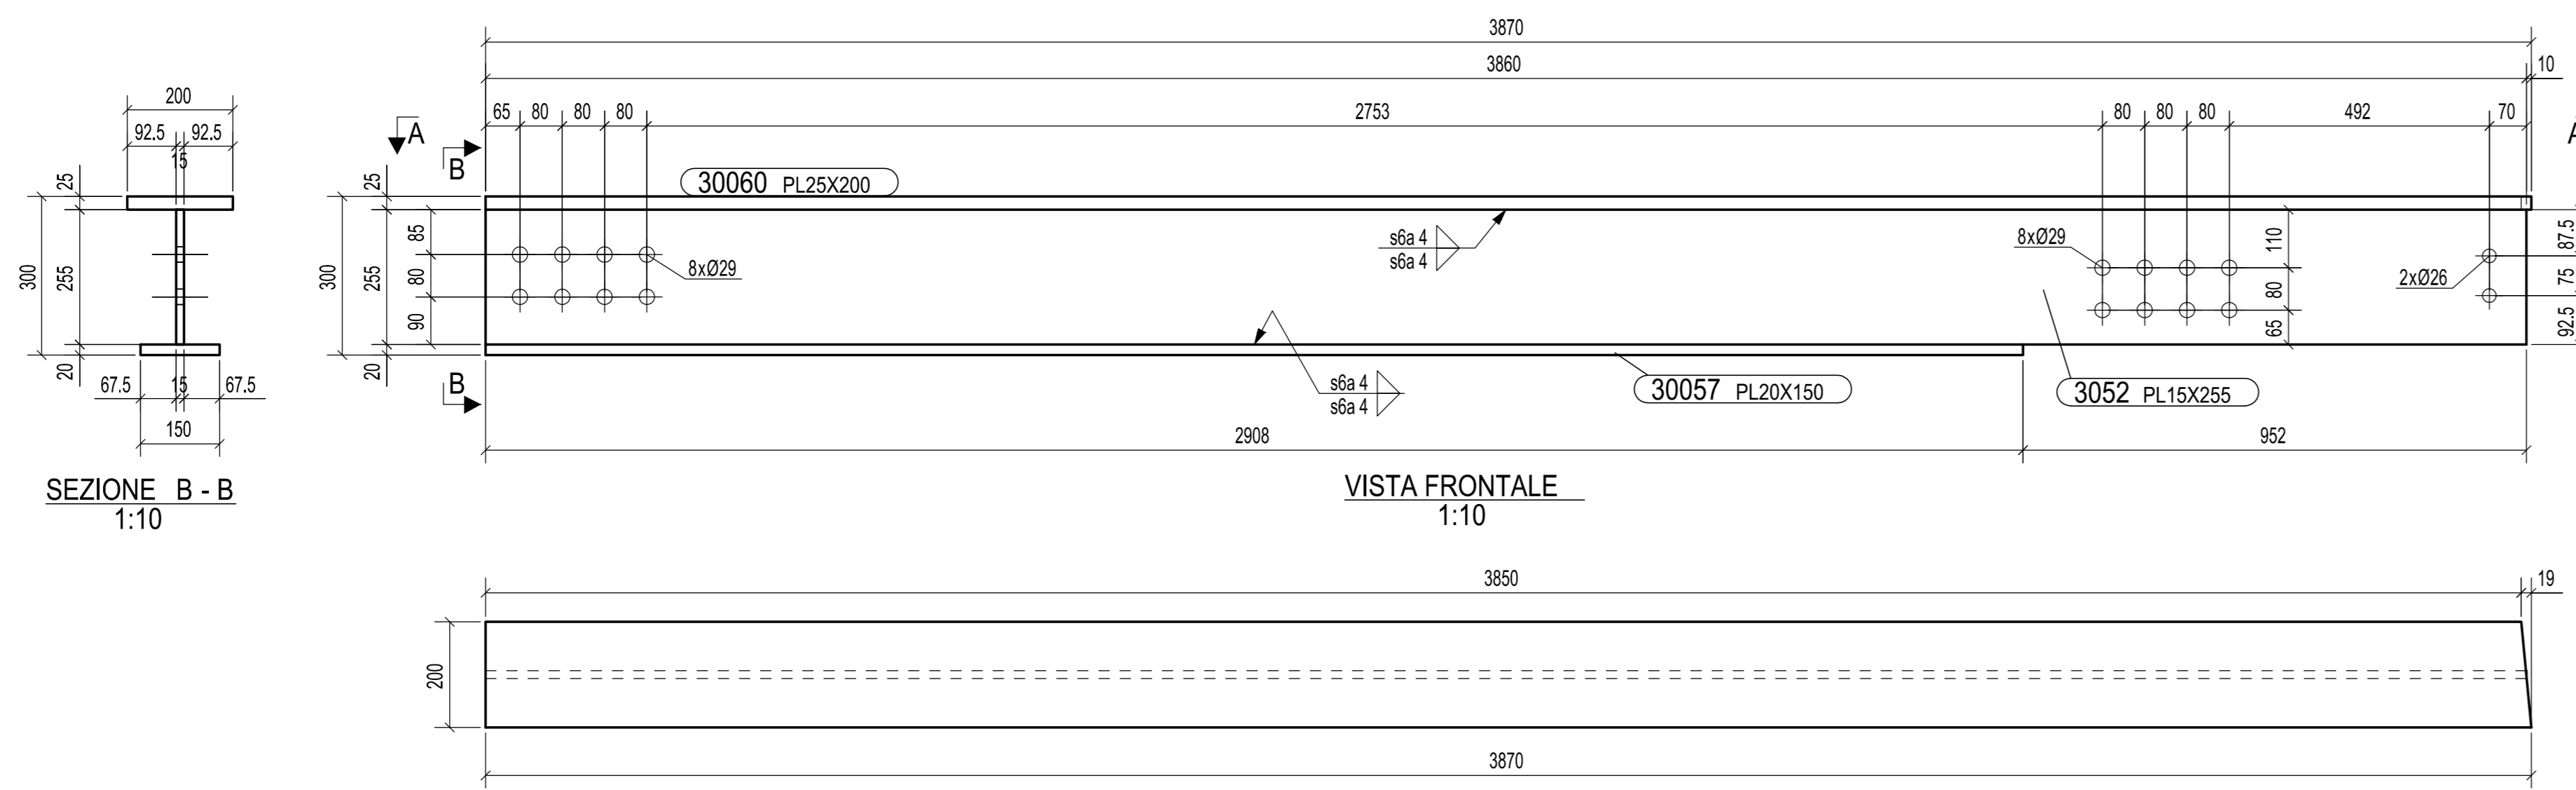

VISTA FRONTALE  
1:10

MK	3052	QUANTITA'	n°
FASE	301	70	
FASE	351	70	
TOTALE		140	

B	03.10.2013	MODIFICATO DOVE INDICATO	M.T.A.	Ing. Picco
A	19.09.2013	MODIFICATO DOVE INDICATO	M.T.A.	Ing. Picco
0	11.09.2013	PRIMA EMISSIONE	M.T.A.	Ing. Picco
Rev.	Data	Descrizione	Disegnato da	Controllato da
2013011DCD3029B				

 Via Longobardi, 10 - 33100 Pordenone - Italy Tel. +39 0434 5581 - Fax +39 0434 361401 www.cimolai.com - info@cimolai.com		Cliente: <b>STRABAG</b> Oggetto: <b>SVINCOLO DI LOMAZZO</b> VIADOTTO A9 TS 301, TS 351 MARCA 3049, 3052	Scale: <b>1:10</b>
--	--	---	--------------------

MATRICE DI REVISIONE		
REV	DATA	DESCRIZIONE MODIFICA

N.B.: LA TAVOLA SOSTITUISCE QUELLA RELATIVA AL CODICE [ ] DEL PROGETTO ESECUTIVO

**COLLEGAMENTO AUTOSTRADALE  
DALMINE - COMO - VARESE - VALICO DEL GAGGIOLO E OPERE AD ESSO CONNESSE**  
 CODICE CUP: F11B990029907  
**TRATTE B1, B2, C, D, TRVA13+14, GREENWAY  
AS BUILT**  
**TRATTA B1 - SVINCOLO DI LOMAZZO (da Pk - 0+850 a Pk +1+800)**  
 OPERE D'ARTE MAGGIORI - PONTI E VIADOTTI  
 PONTI E VIADOTTI  
 VIADOTTO SVINCOLO LOMAZZO  
 TS 301, TS 351 - TRAVE MARCA 3049 - 3052


**CONCEDENTE**  
 RESPONSABILE DI PROGETTO ED INCARICATO  
 PRESTAZIONE:  
 Ing. Alberto Cecchini

**CONCSSIONARIO**  
 RESPONSABILE DI PROGETTO ED INCARICATO  
 DELL'INTEGRAZIONE PER LE VARESE  
 PRESTAZIONE:  
 Ing. Alberto Cecchini

**APPROVATO**  
 Il Direttore dei Lavori  
 Ing. Francesco Giannone

**ELABORAZIONE PROGETTUALE**  
 PROGETTISTA:  
 3TI ITALIA S.p.A.  
 DIRETTORE TECNICO  
 Ing. Stefano Jasso Pissardi  
 Ordine degli Ingegneri  
 Provincia di Roma n. 20809

**3TI ITALIA S.p.A.**  
 DIRETTORE TECNICO  
 Ing. Stefano Jasso Pissardi  
 Ordine degli Ingegneri  
 Provincia di Roma n. 20809

Redatto: G. Semp  
 Verificato: Di Lilo  
 Approvato: Possati