




MK	3050	QUANTITA'	n°
FASE	301		4
FASE	351		4
TOTALE			8

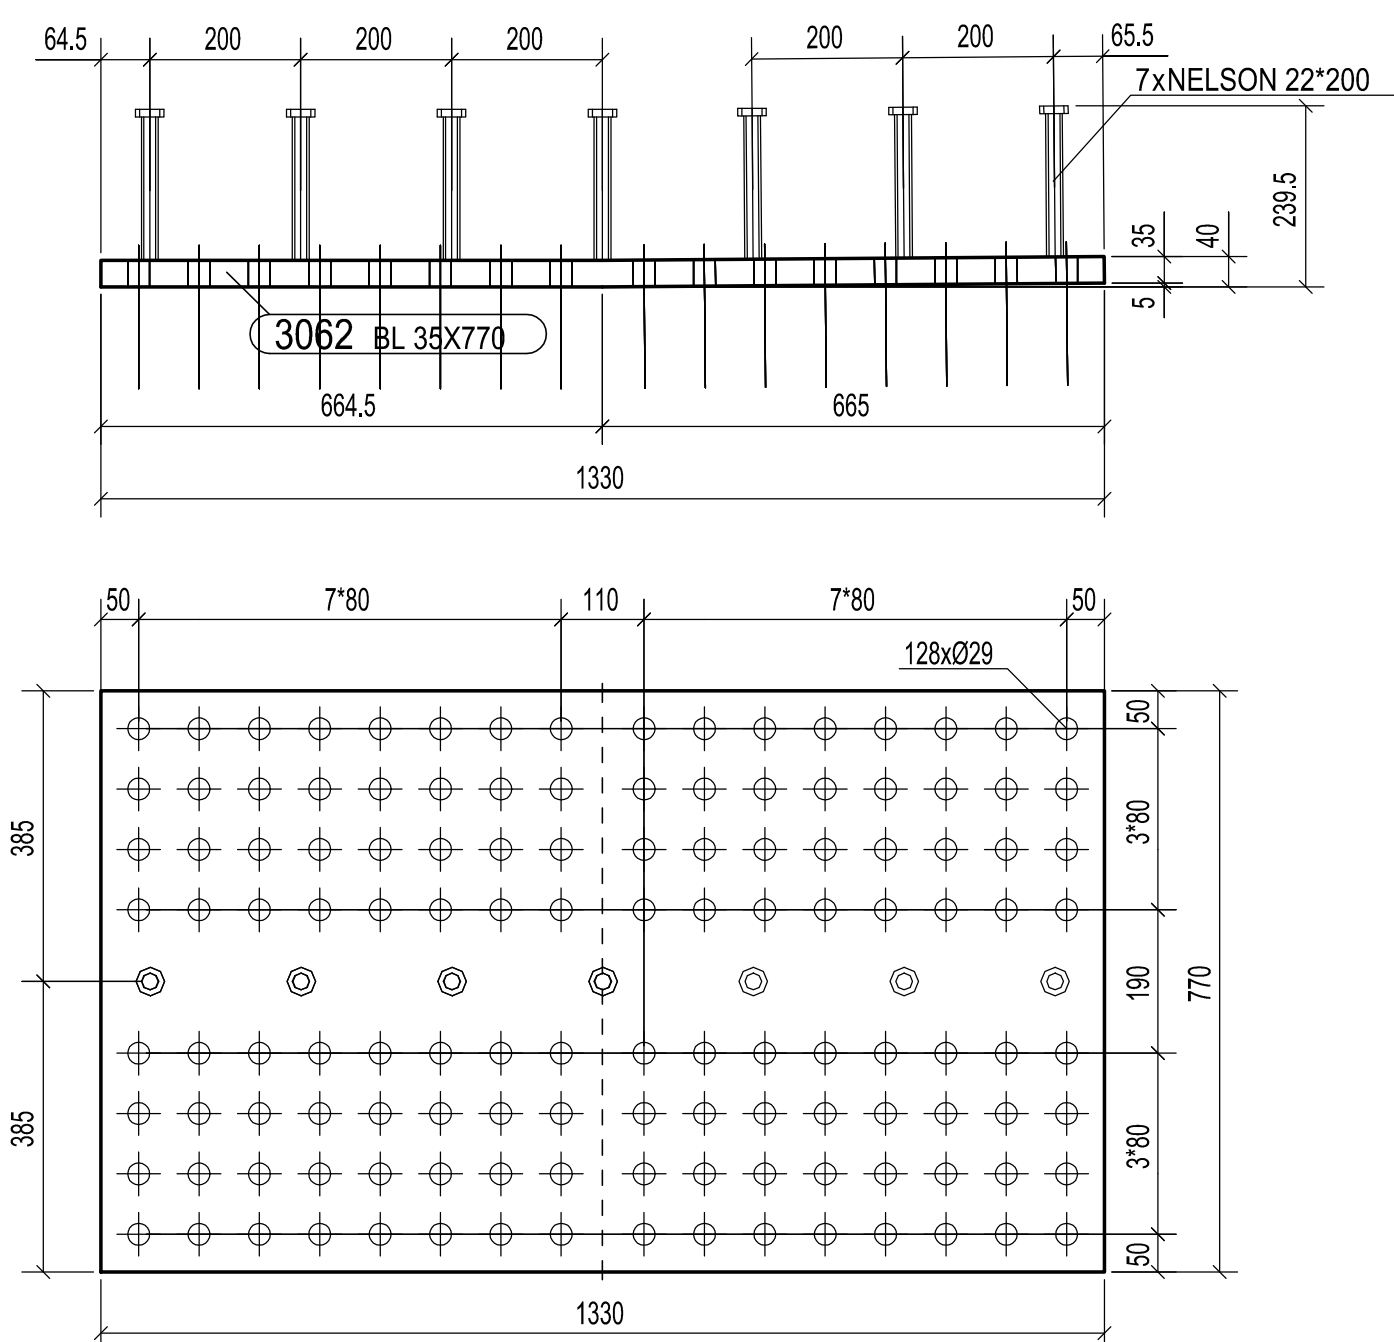


MK	3062	QUANTITA'	n°
FASE	301		8
FASE	351		8
TOTALE			16

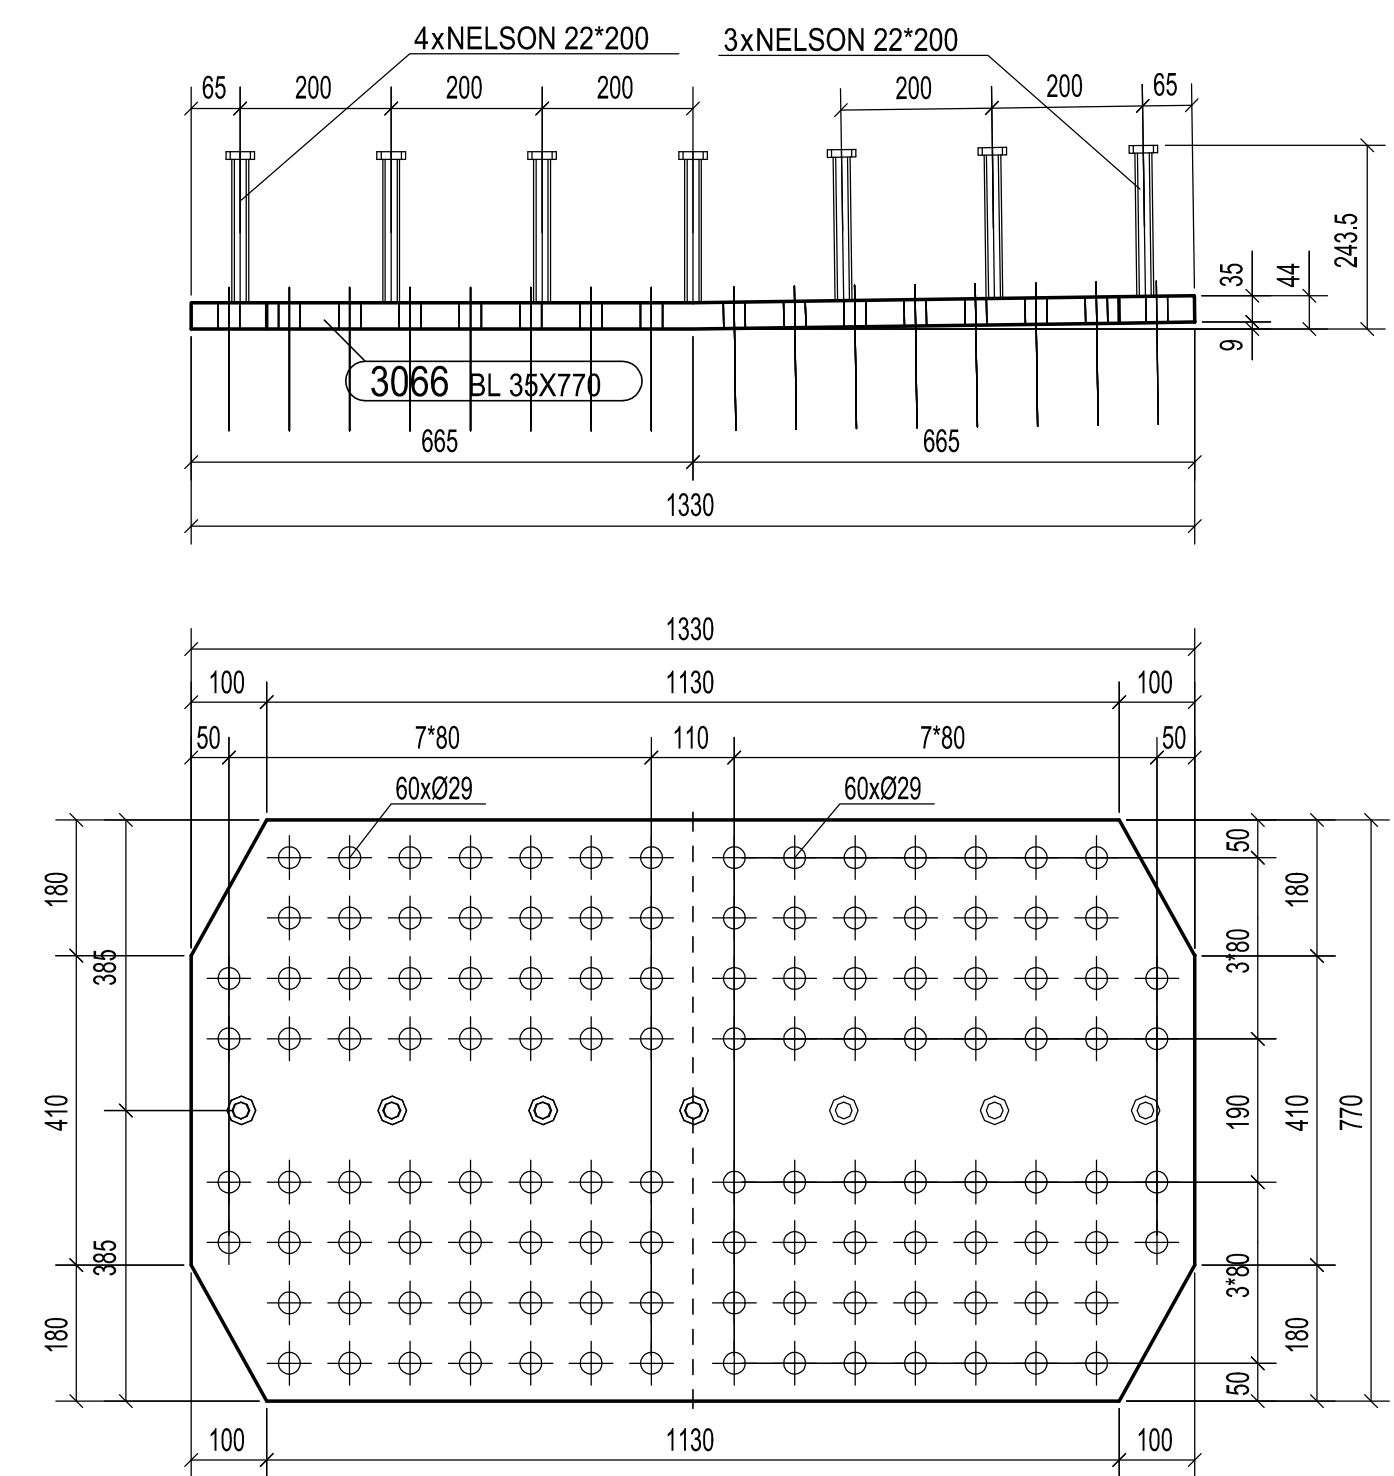


MK	3066	QUANTITA'	n°
FASE	301		4
FASE	351		4
TOTALE			8

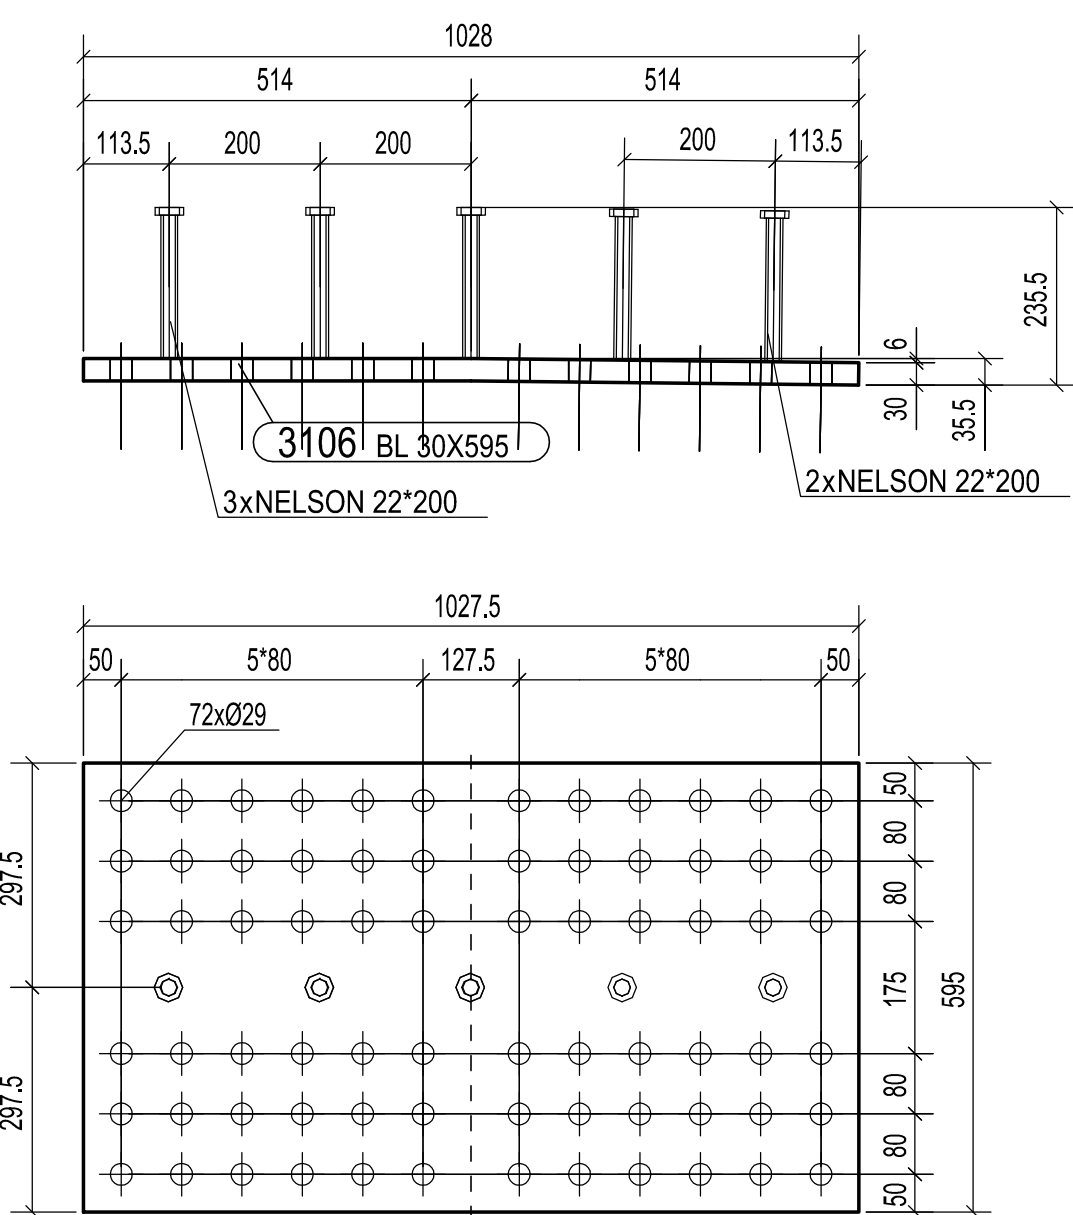


MK	3106	QUANTITA'	n°
FASE	301		4
FASE	351		4
TOTALE			8

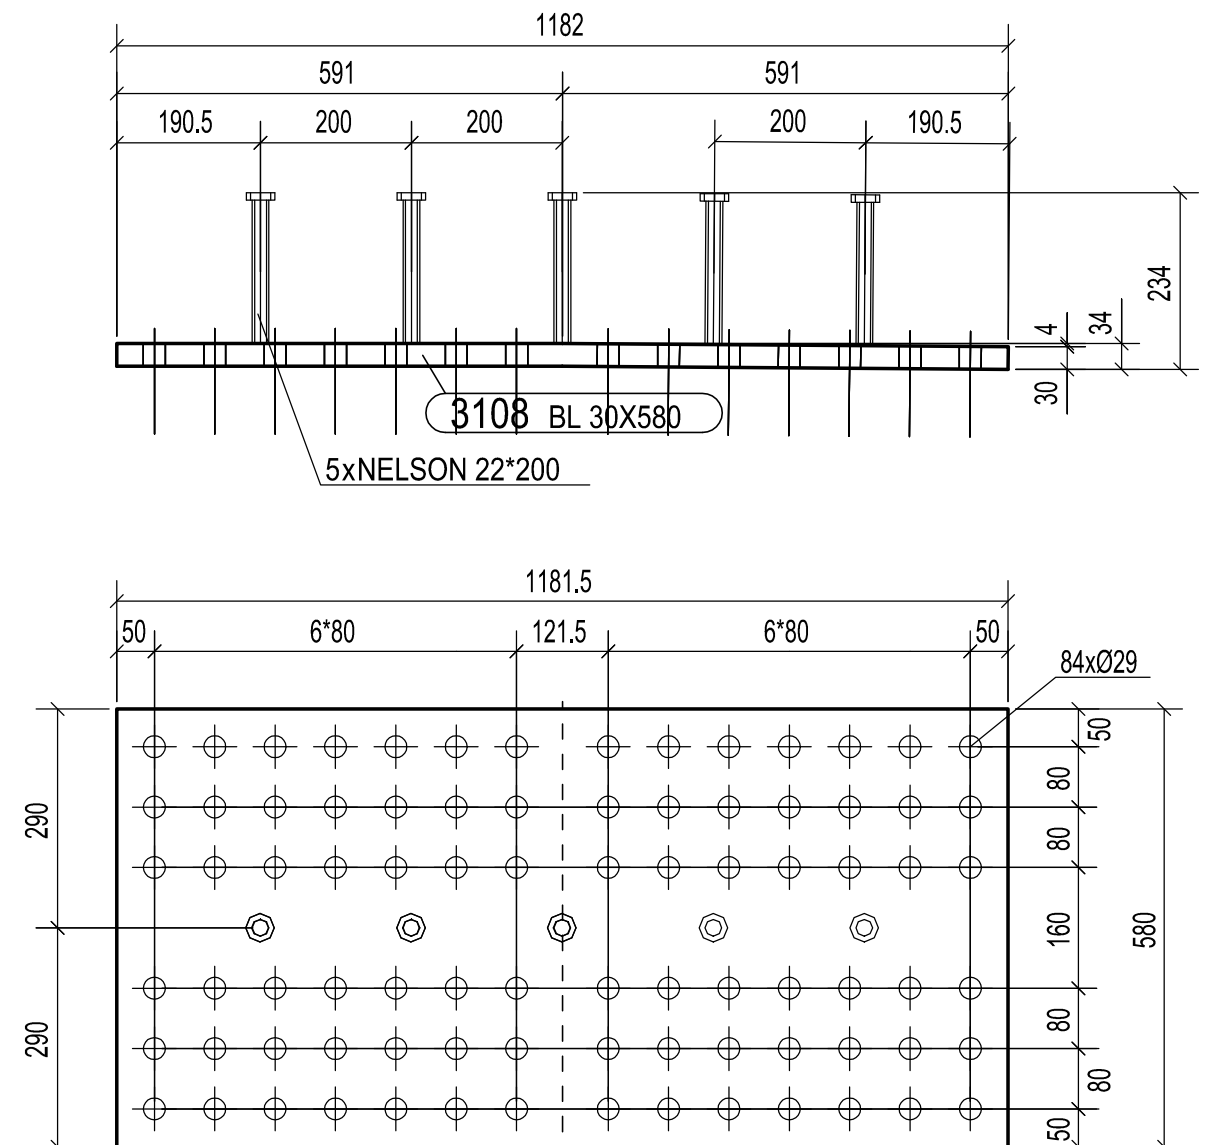


MK	3108	QUANTITA'	n°
FASE	301		8
FASE	351		8
TOTALE			16

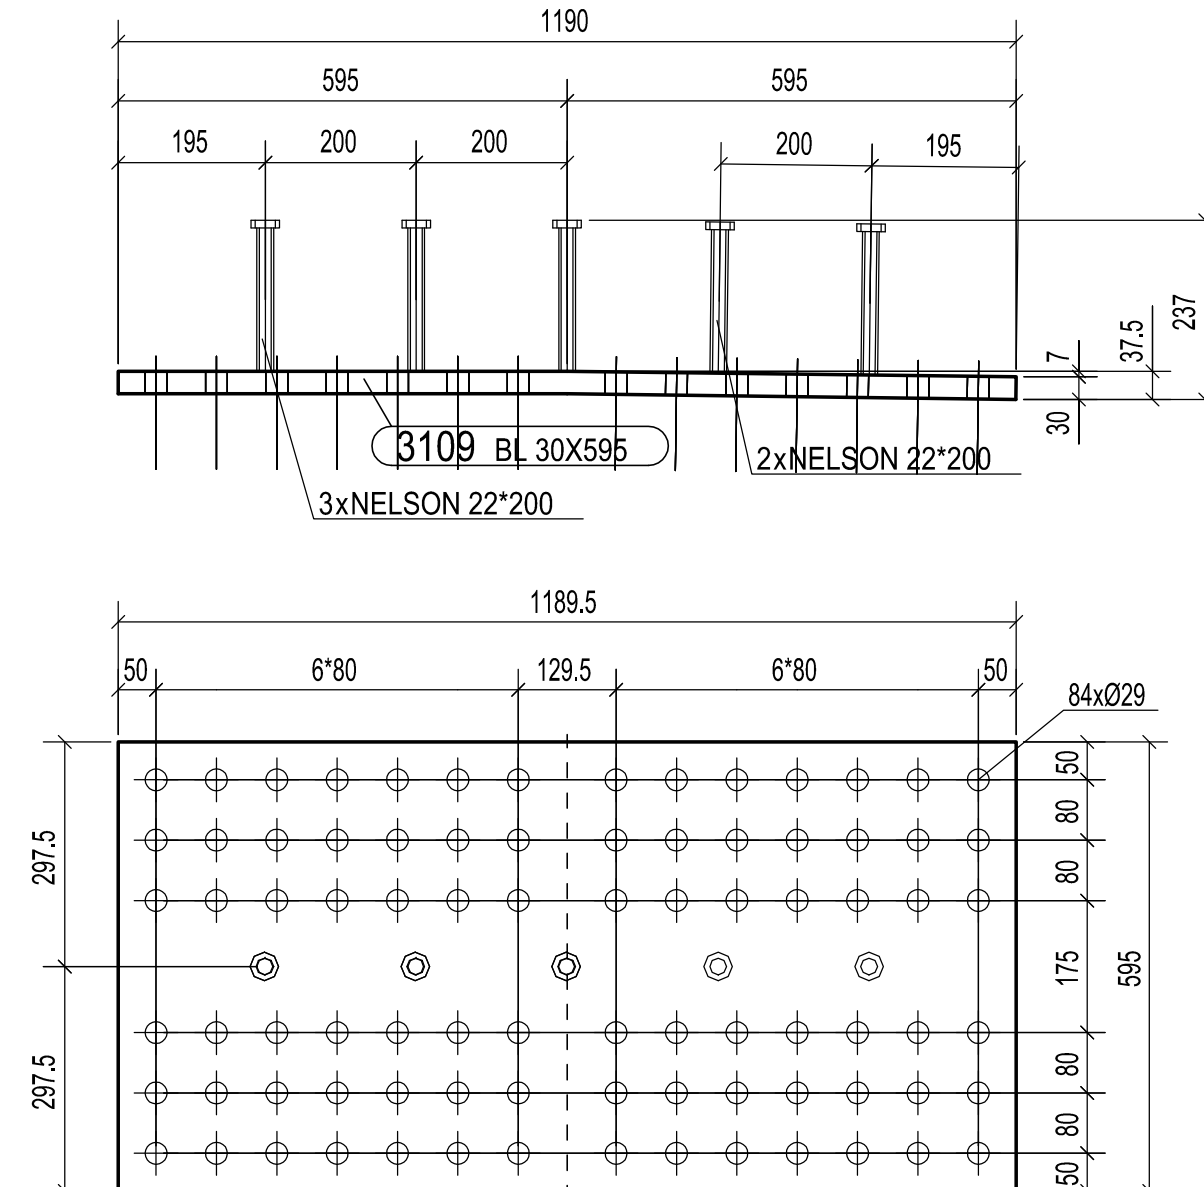

MK	3109	QUANTITA'	n°
FASE	301		8
FASE	351		8
TOTALE			16

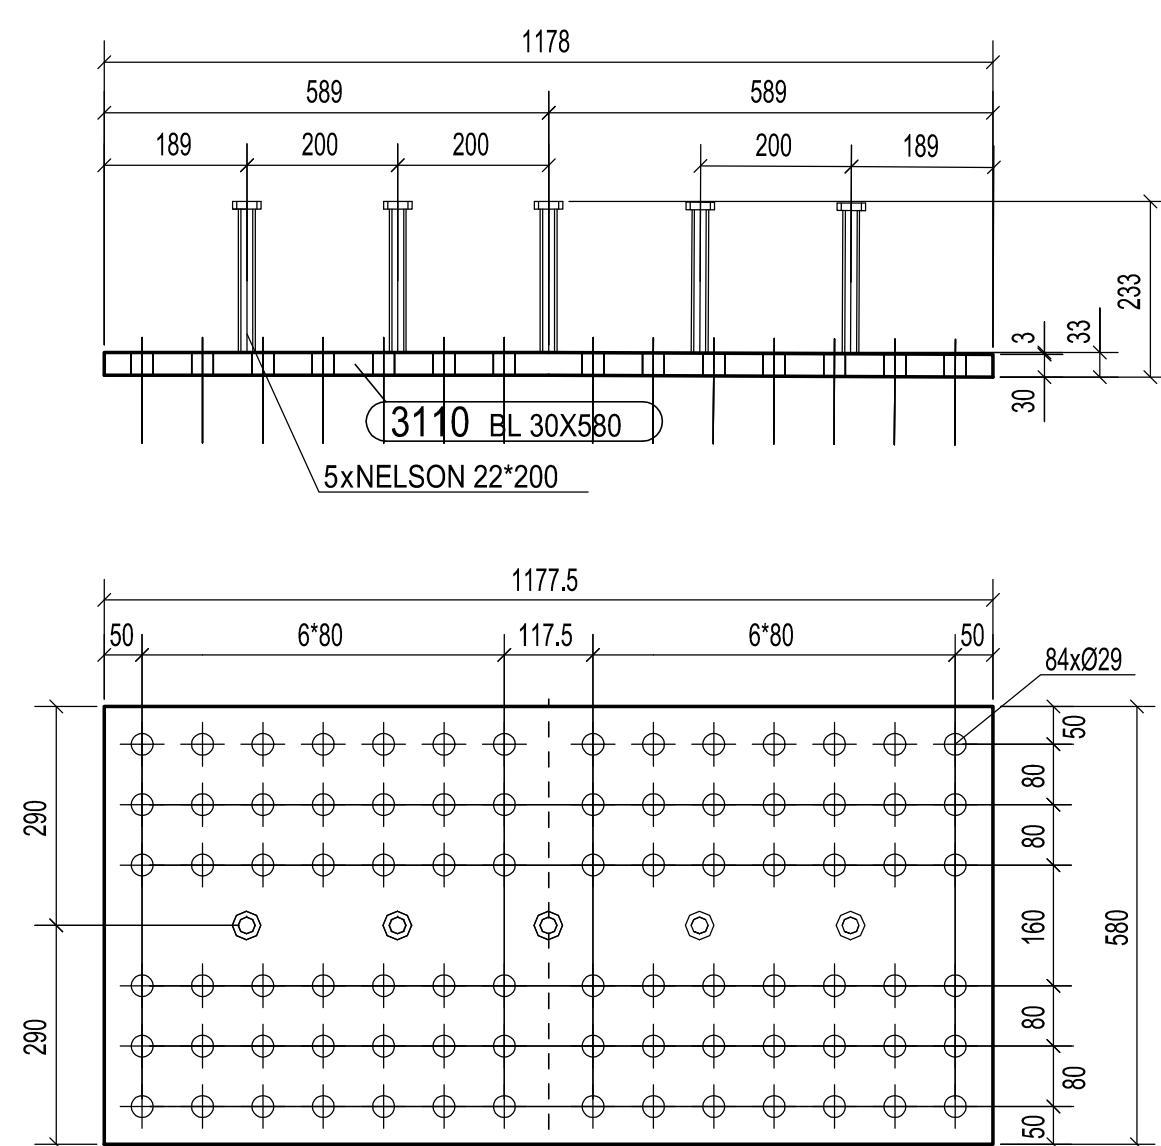

MK	3110	QUANTITA'	n°
FASE	301		8
FASE	351		8
TOTALE			16

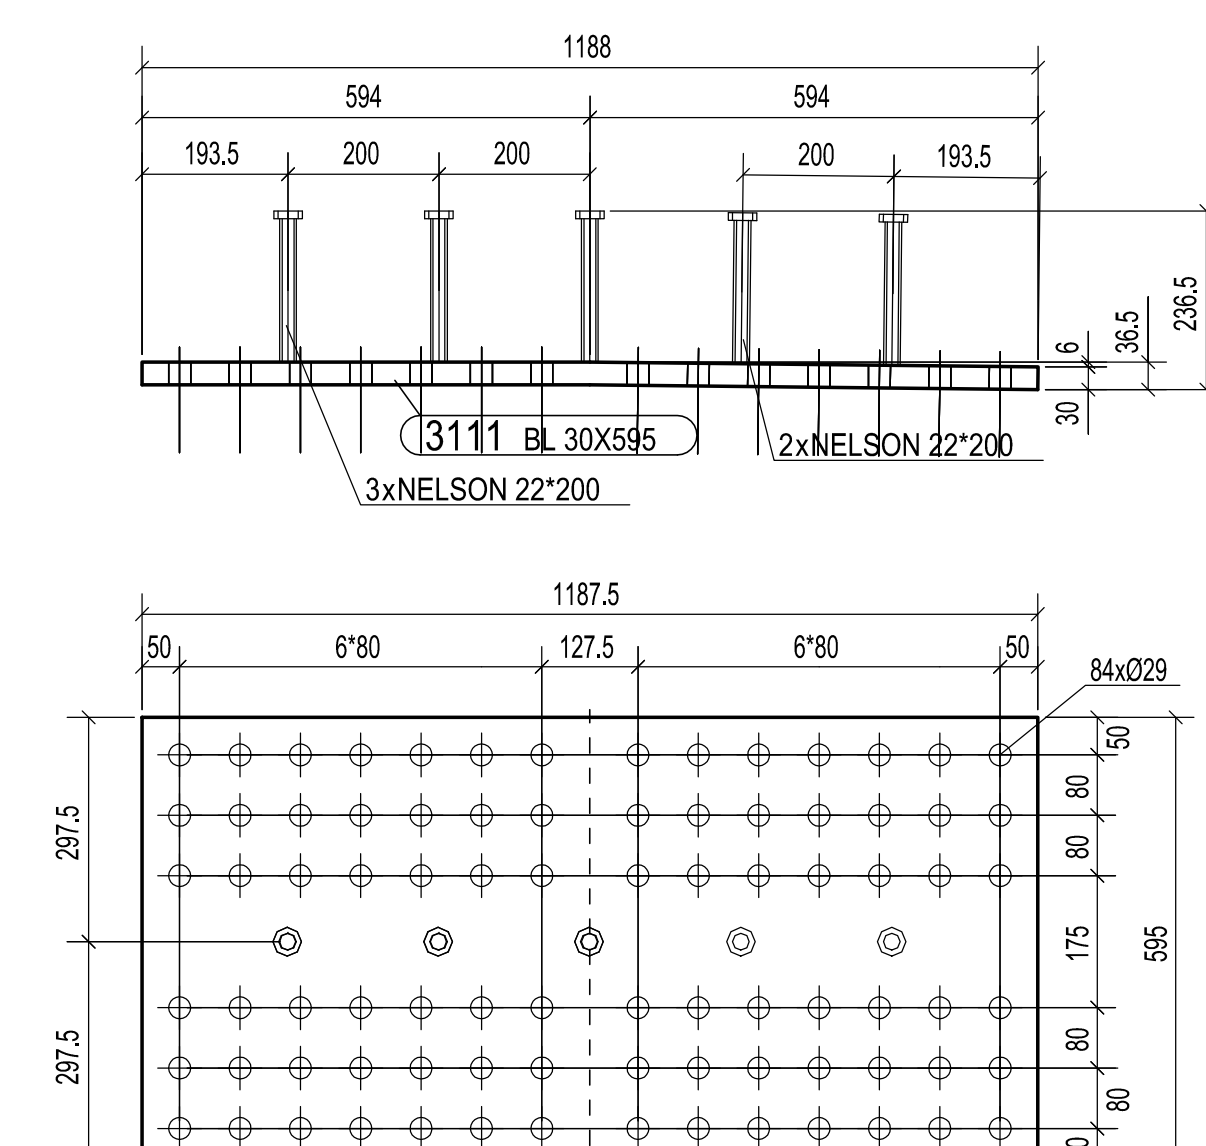

MK	3111	QUANTITA'	n°
FASE	301		4
FASE	351		4
TOTALE			8

0	19.09.2013	PRIMA EMISSIONE	M.T.A.	Ing. Picco
Rev.	Date	Description	Drawn by	Checked by
2013011		DCD30300		
Client:	STRABAG			Scale:
Object:	SVINCOLO DI LOMAZZO			1:10
MARCA 3050, 3062, 3066, 3106, 3108 - 3111				

MATRICE DI REVISIONE		
REV	DATA	DESCRIZIONE MODIFICA

N.B.: LA TAVOLA SOSTITUISCE QUELLA RELATIVA AL CODICE [] DEL PROGETTO ESECUTIVO

COLLEGAMENTO AUTOSTRADALE DALMINE - COMO - VARESE - VALICO DEL GAGGIOLO E OPERE AD ESSO CONNESSE
TRATTE B1, B2, C, D, TRVA13+14, GREENWAY AS BUILT
TRATTA B1 - SVINCOLO DI LOMAZZO (da Pk +0+850 a Pk +1+800)
OPERE D'ARTE MAGGIORI - PONTI E VIADOTTI
PONTI E VIADOTTI
VIADOTTO SVINCOLO LOMAZZO
 TS 301, TS 351 - MARCA 3050, 3062, 3066, 3106, 3108 - 3111

CONCESSIONARIA AUTOSTRADALE GARIBOLDI	IMPRESA	AGGIORNAMENTO TEMPORANEO IMPRESE:
STRABAG A.G.	GL F Grandi Lavori Fincoch S.p.A.	STRABAG S.p.A.

STRABAG **STALTAURO** **STRABAG**

DATA	DESCRIZIONE	REV	PROGETTISTA - PROGETTO ESECUTIVO DI DETTAGLIO
19.09.2013	Emisione	E	AGGIORNAMENTO TEMPORANEO PROGETTISTA:

CONCEDENTE
 RESPONSABILE DEL PROGETTO ED INCARICATO DELL'INTEGRAZIONE PER LE VARESE PRESTAZIONE:
 Ing. Roberto Caracini

CONCESSIONARIO
 RESPONSABILE DEL PROGETTO ED INCARICATO DELL'INTEGRAZIONE PER LE VARESE PRESTAZIONE:
 CIMOLAI

APPROVATO
 Il Direttore dei Lavori
 Ing. Francesco Giannico

3TI ITALIA S.p.A.
 DIREZIONE TECNICO
 Ing. Stefano Inzeri Pissardi
 Ordine degli Ingegneri
 Provincia di Roma n. 20809

Redatto: G. Semp Verificato: Di Lulo Approvato: Possati