




MK	3301	QUANTITA'
FASE	303	1
FASE	353	1
TOTALE		2

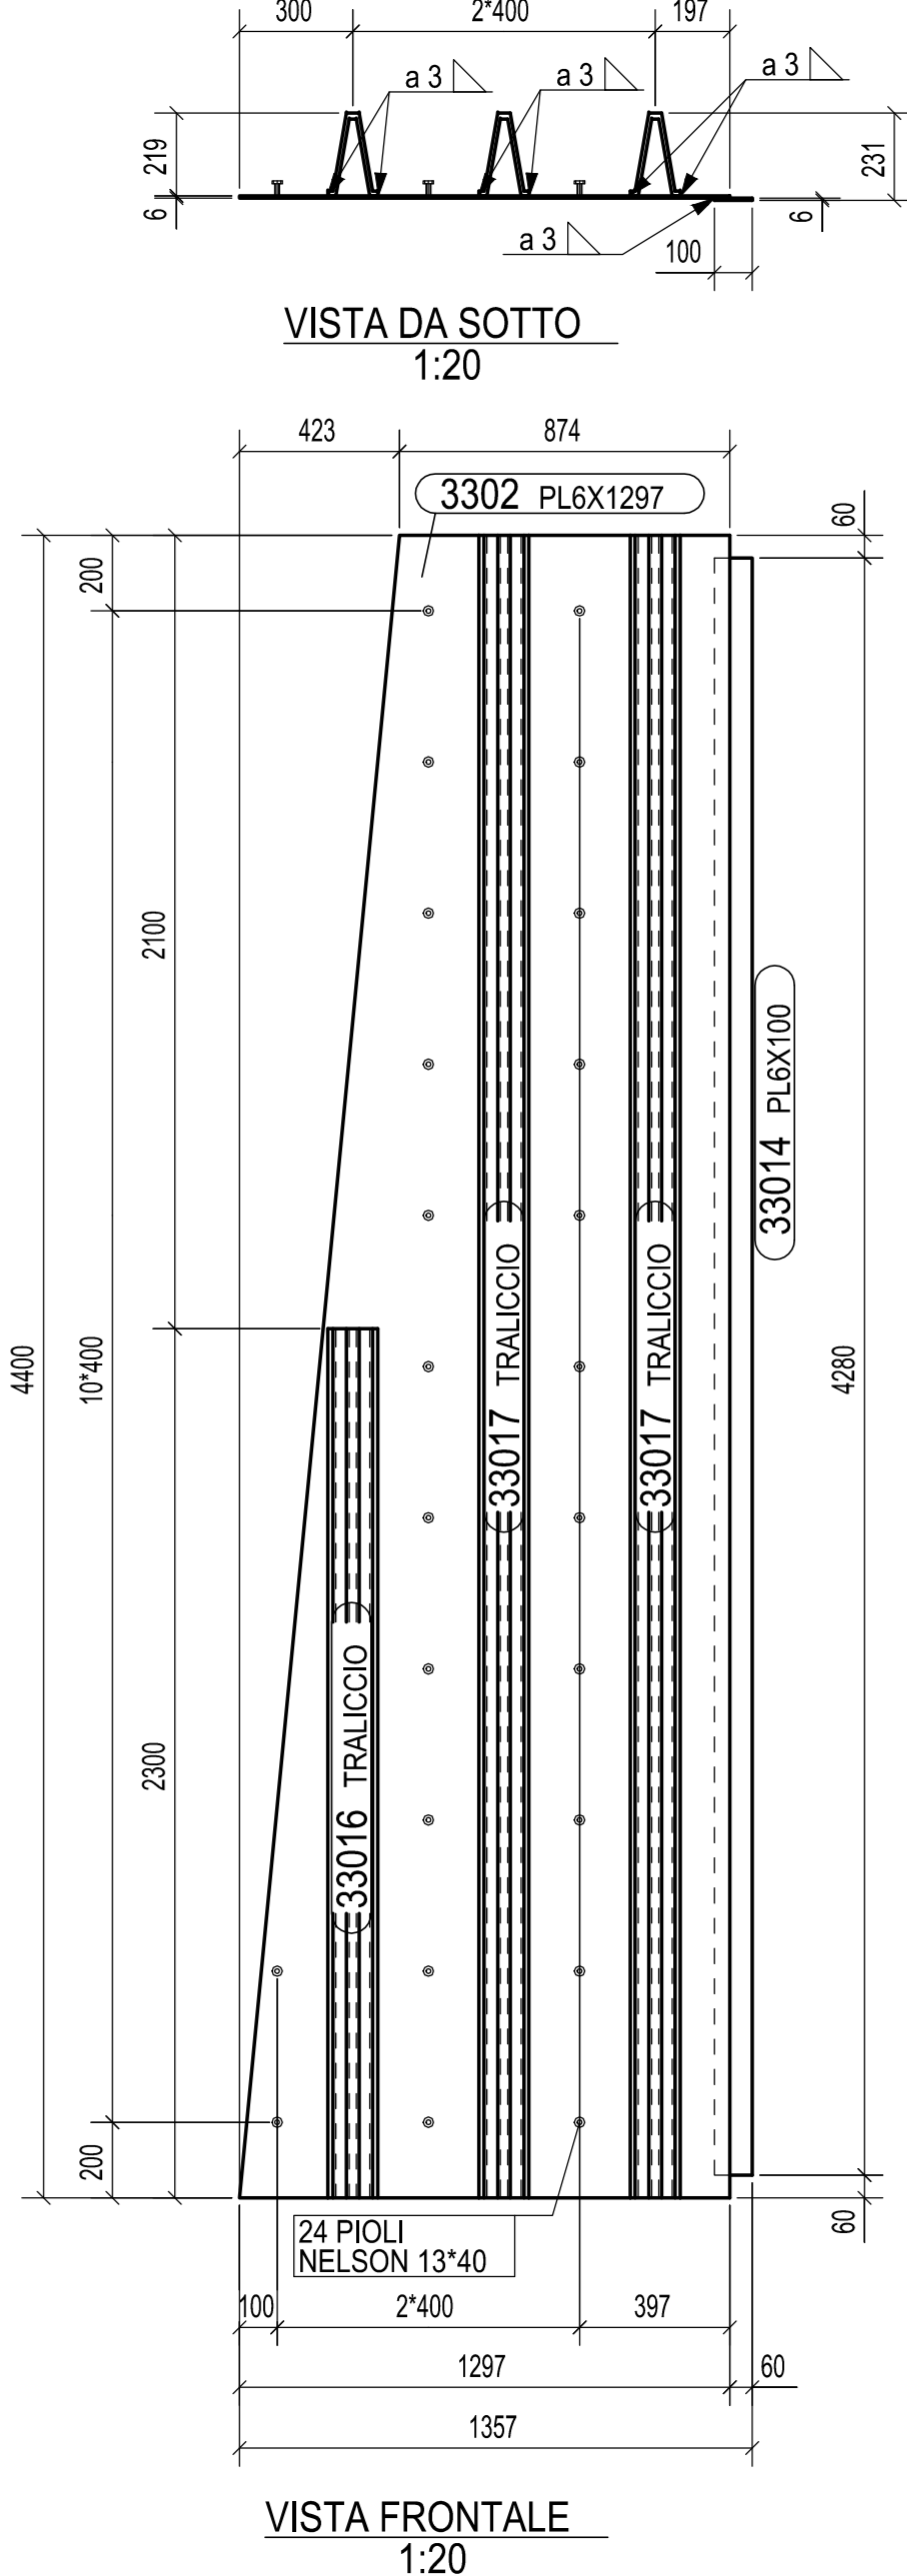


MK	3302	QUANTITA'
FASE	303	2
FASE	353	2
TOTALE		4

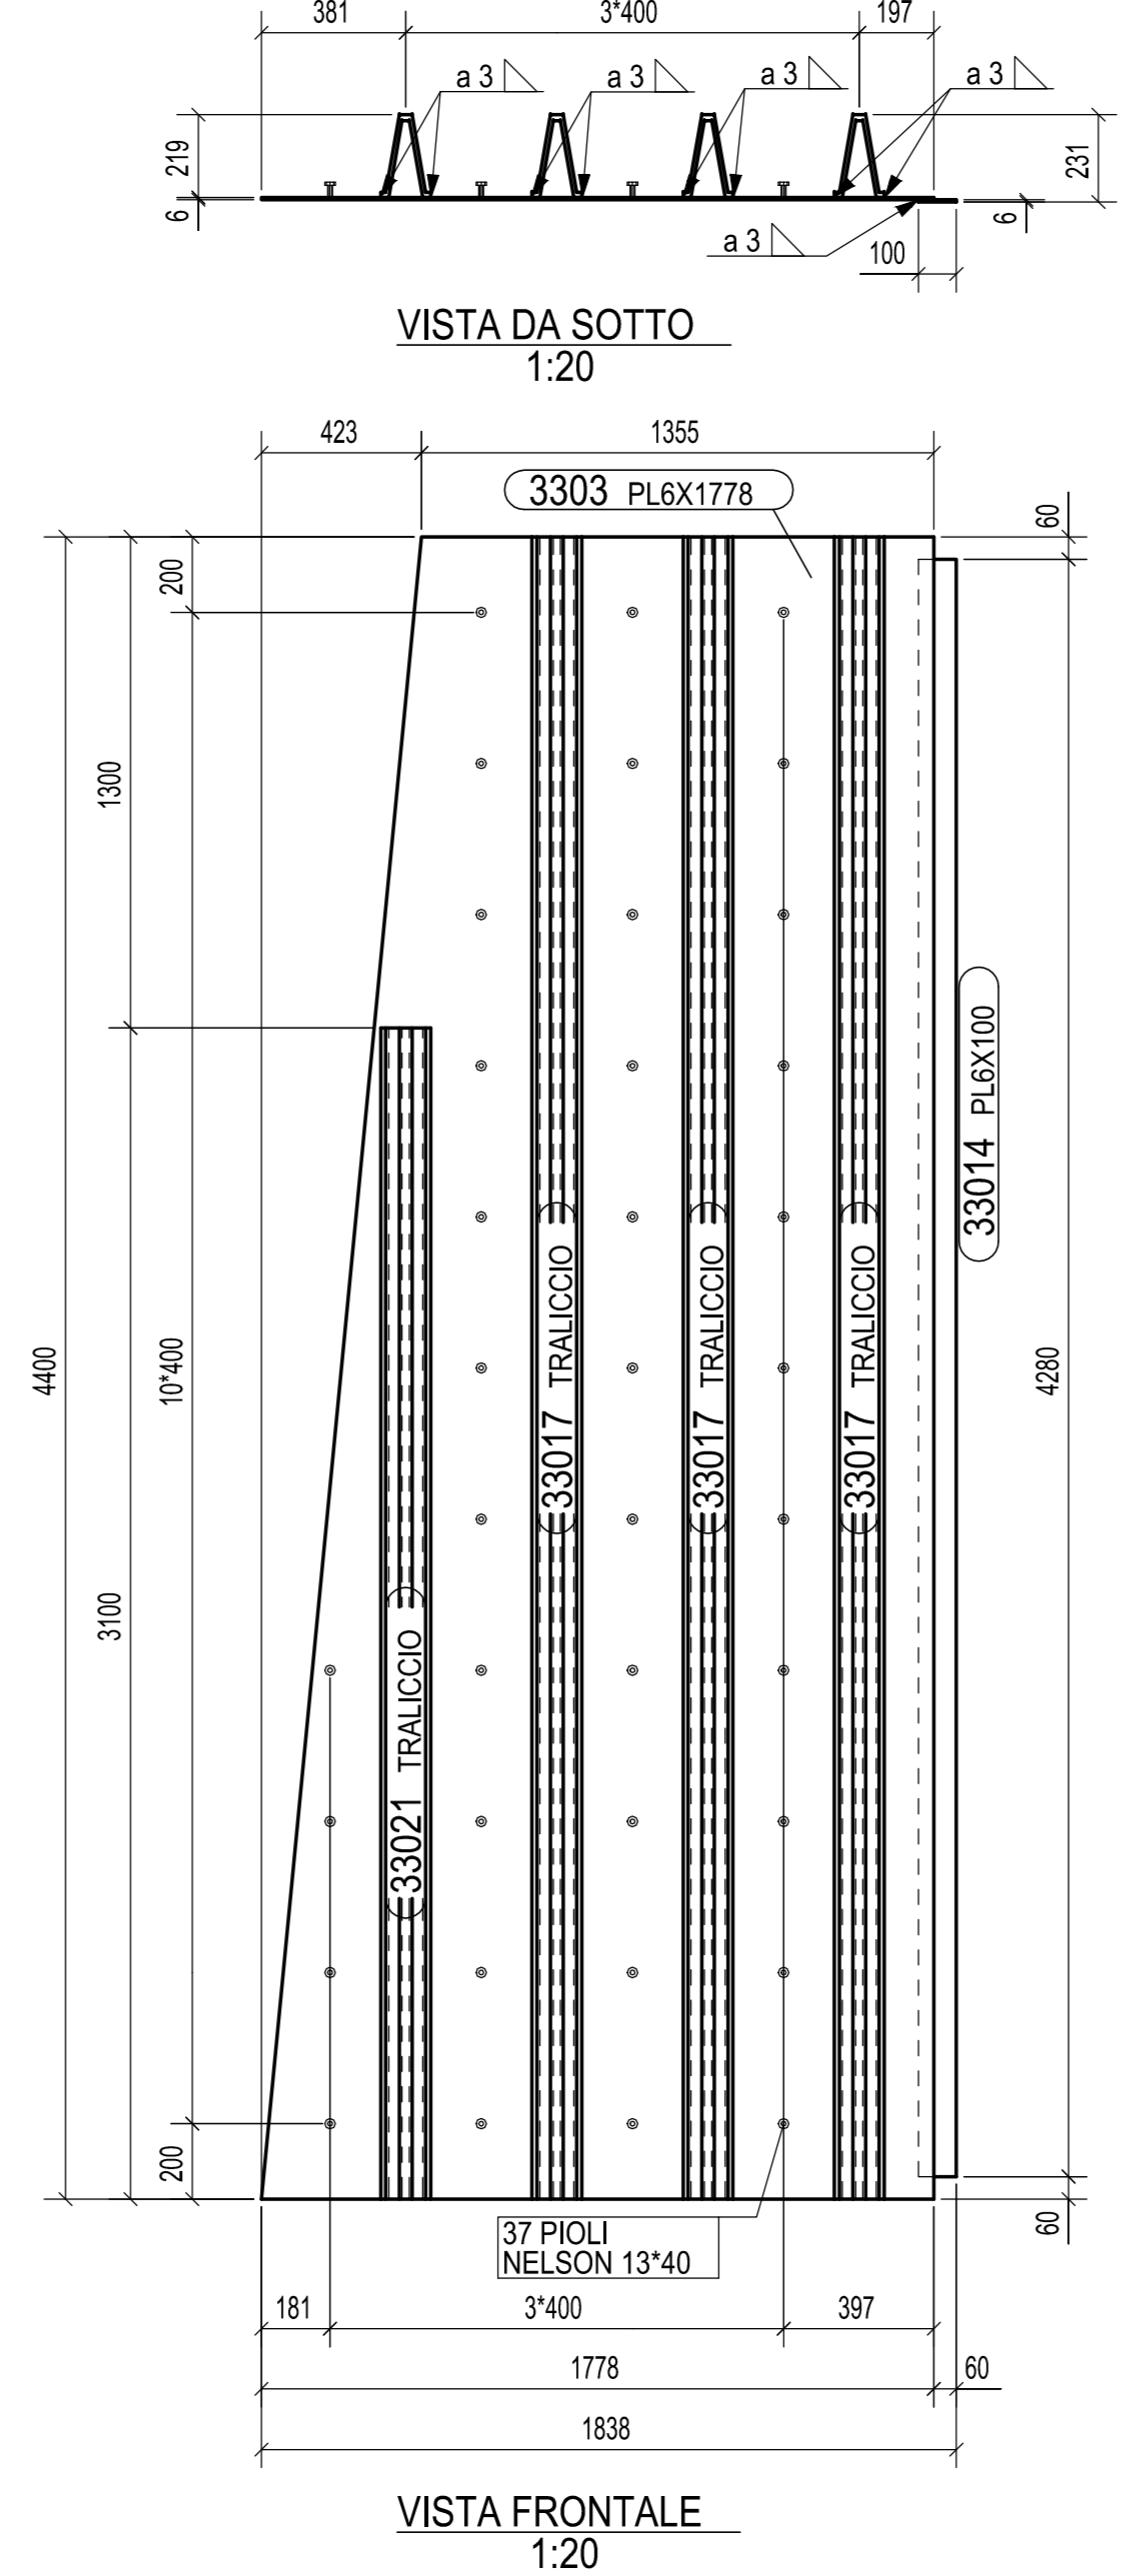


MK	3303	QUANTITA'
FASE	303	2
FASE	353	2
TOTALE		4

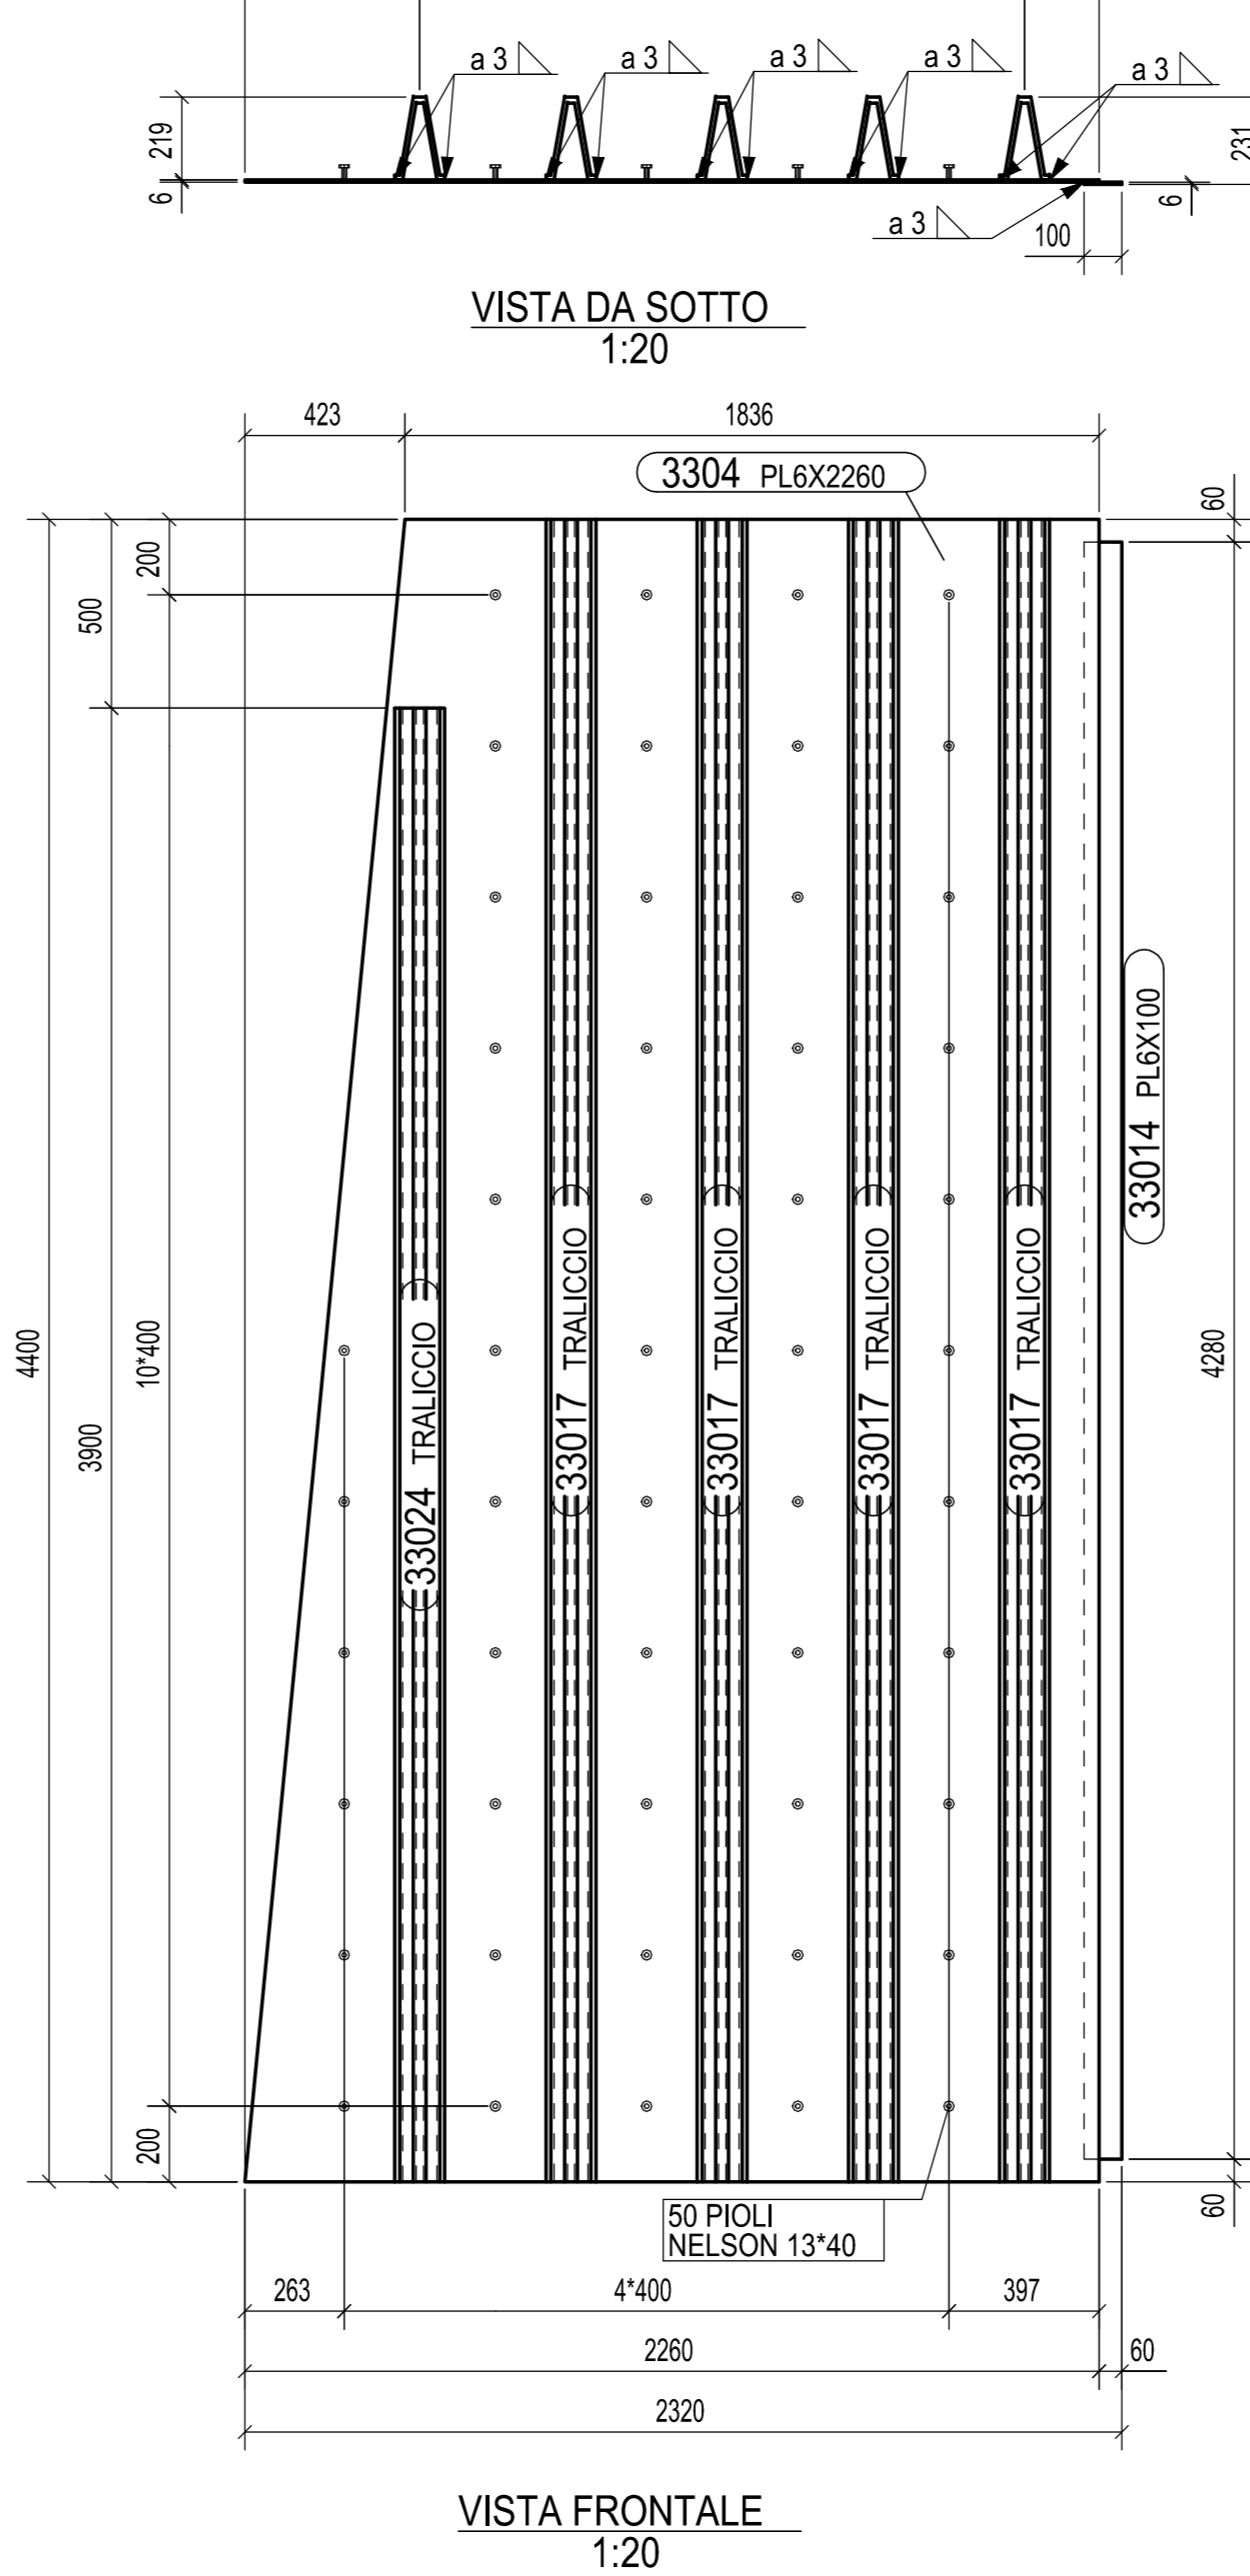


MK	3304	QUANTITA'
FASE	303	2
FASE	353	2
TOTALE		4

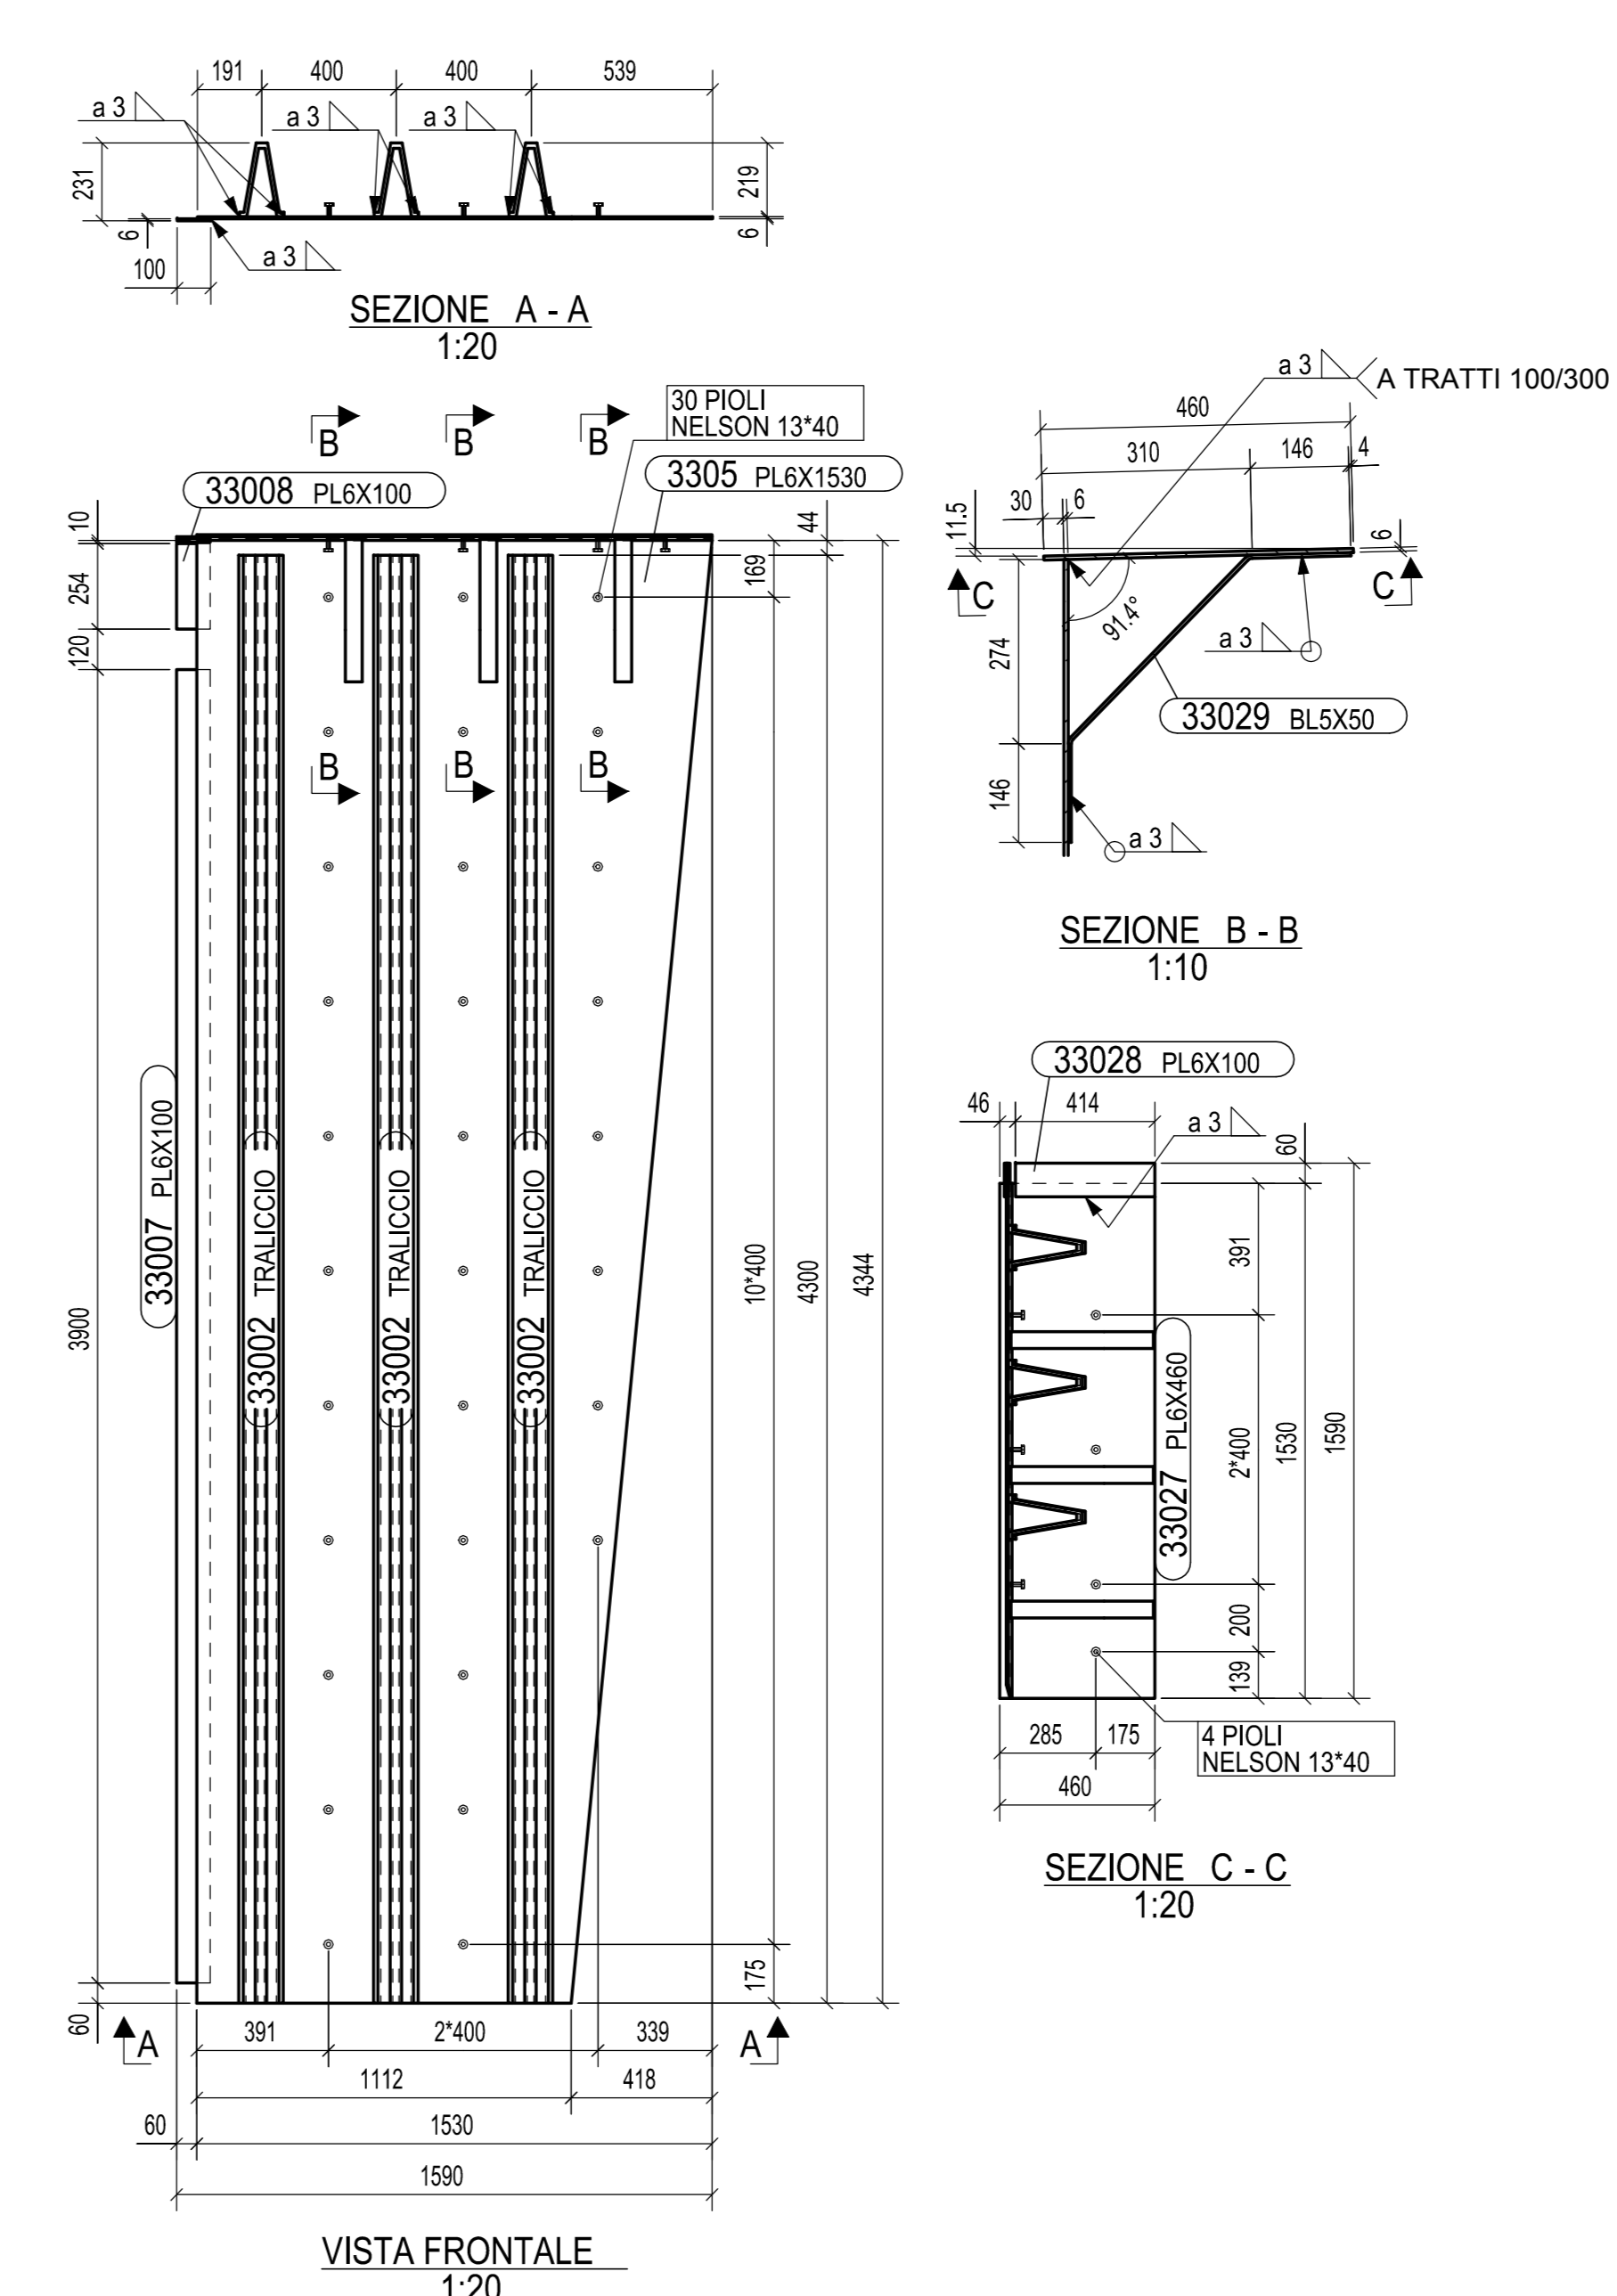


MK	3305	QUANTITA'
FASE	303	1
FASE	353	1
TOTALE		2

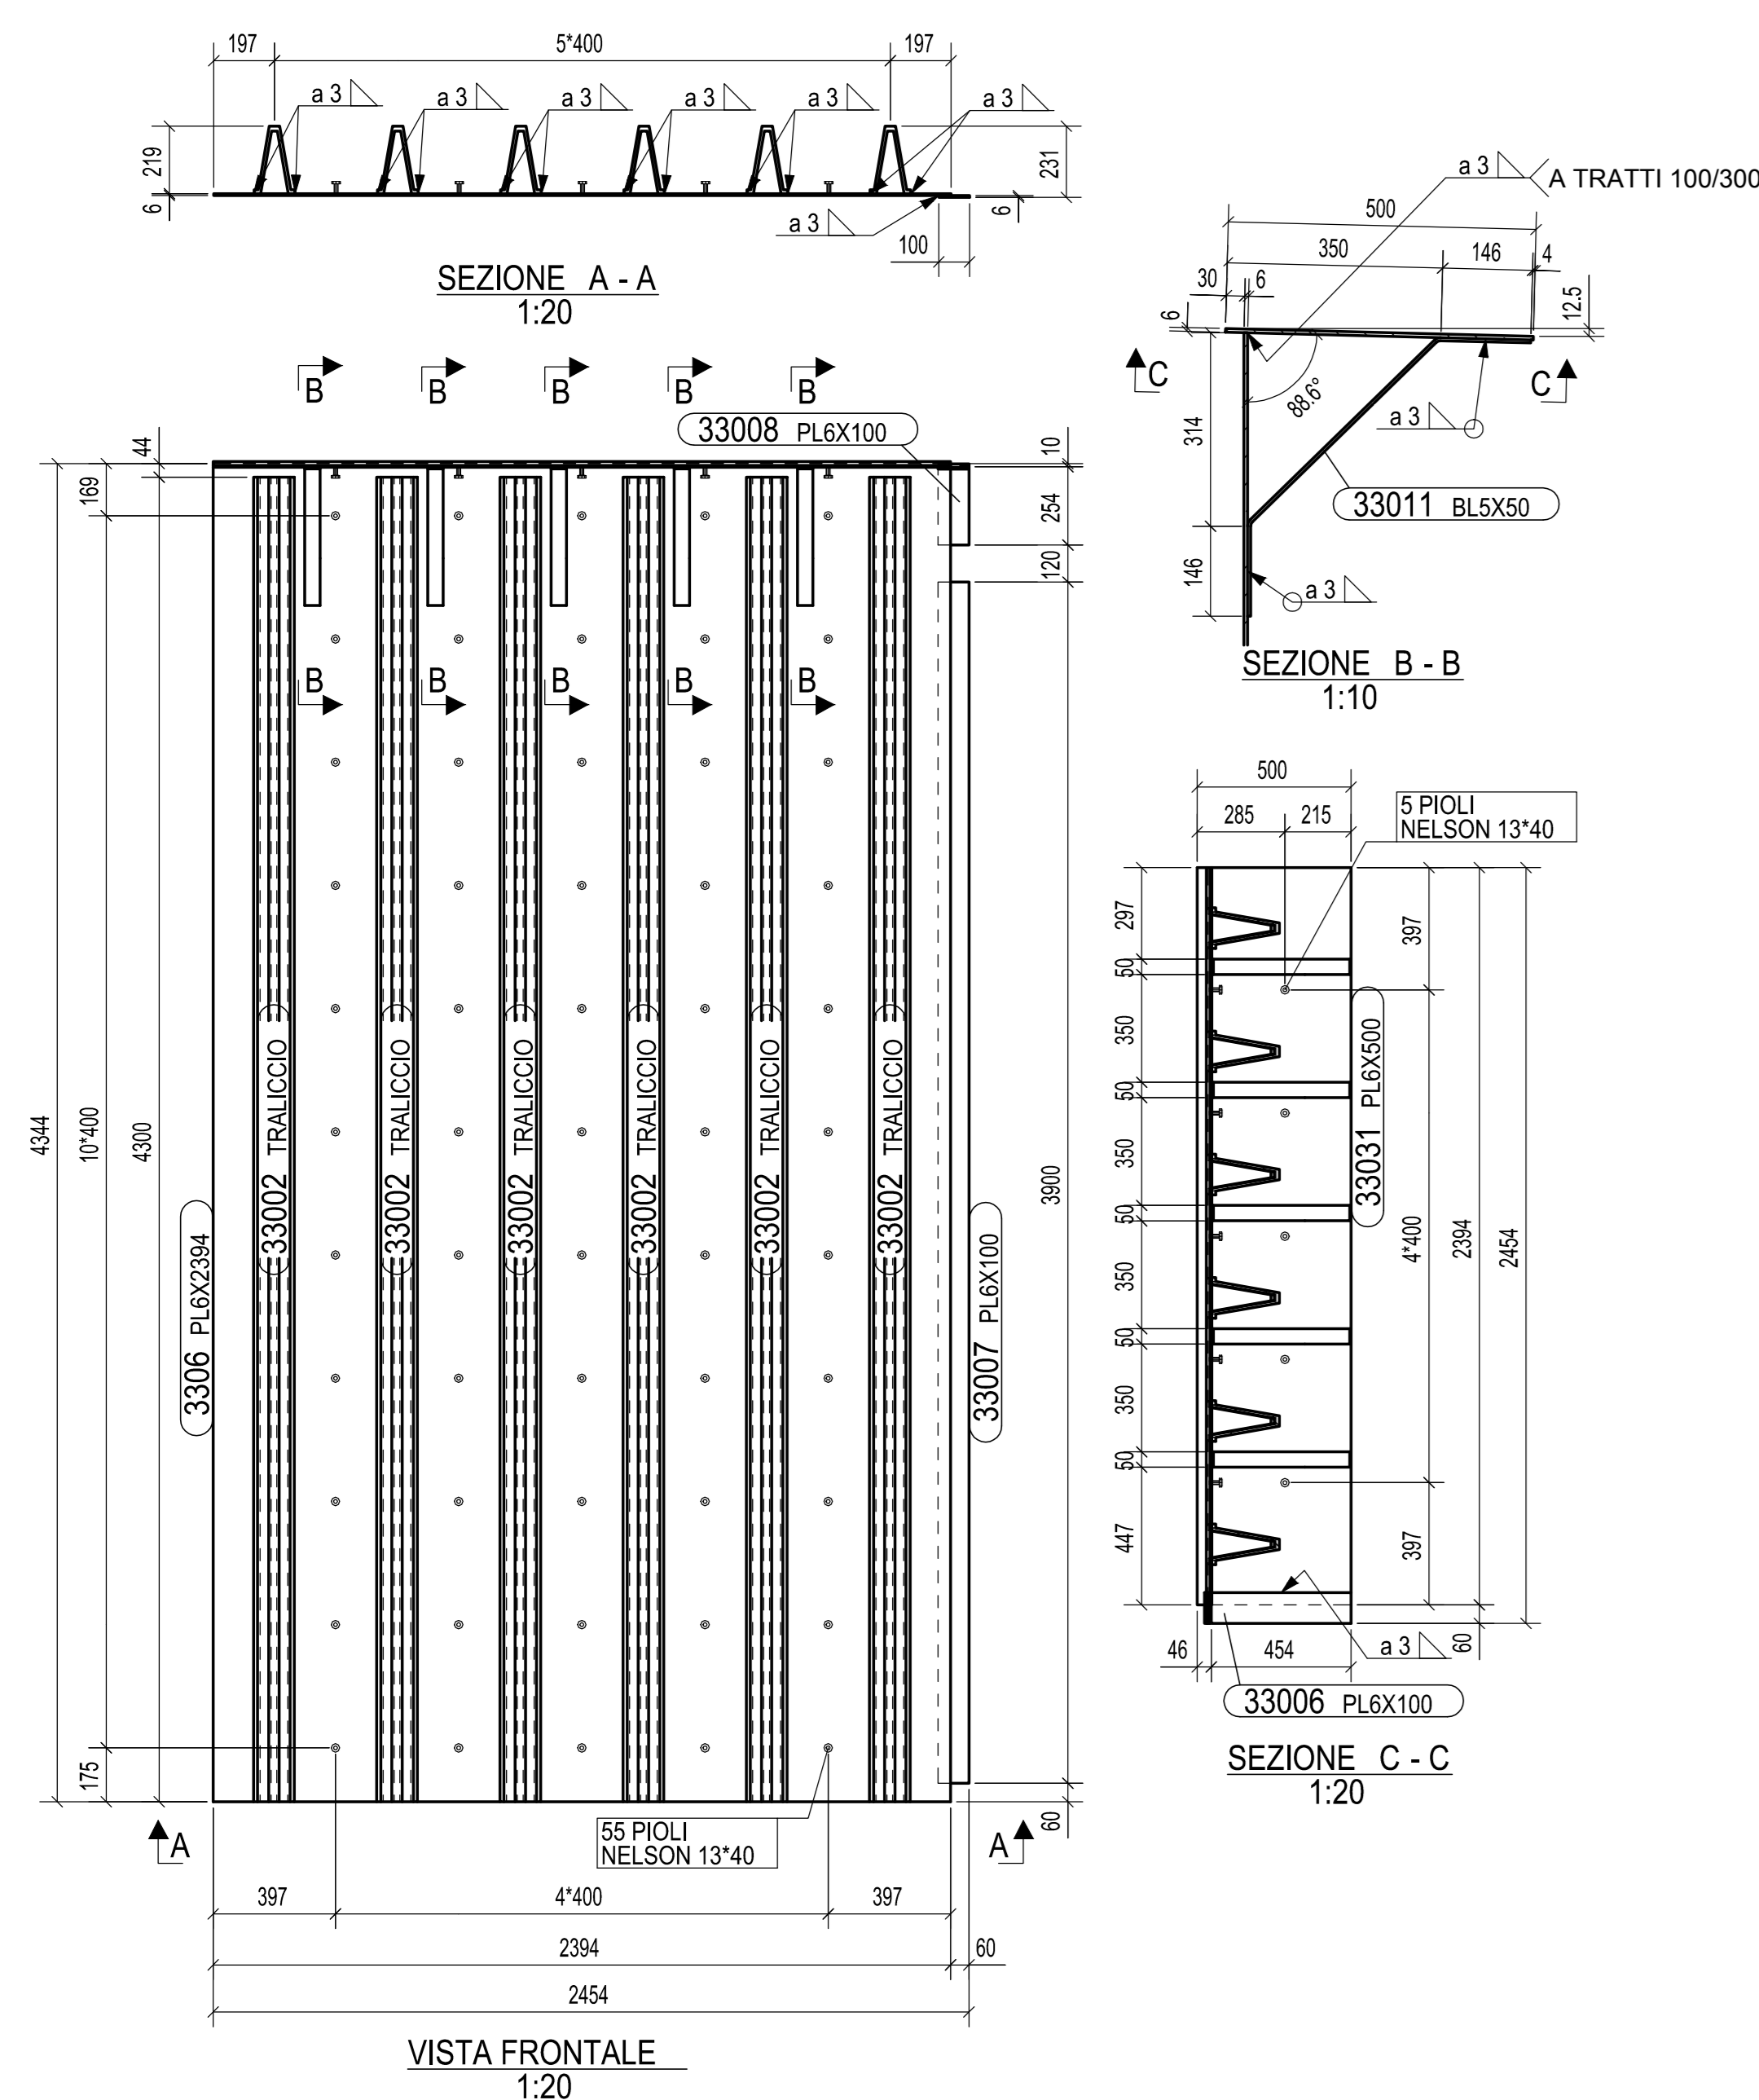


MK	3306	QUANTITA'
FASE	303	18
FASE	353	18
TOTALE		36

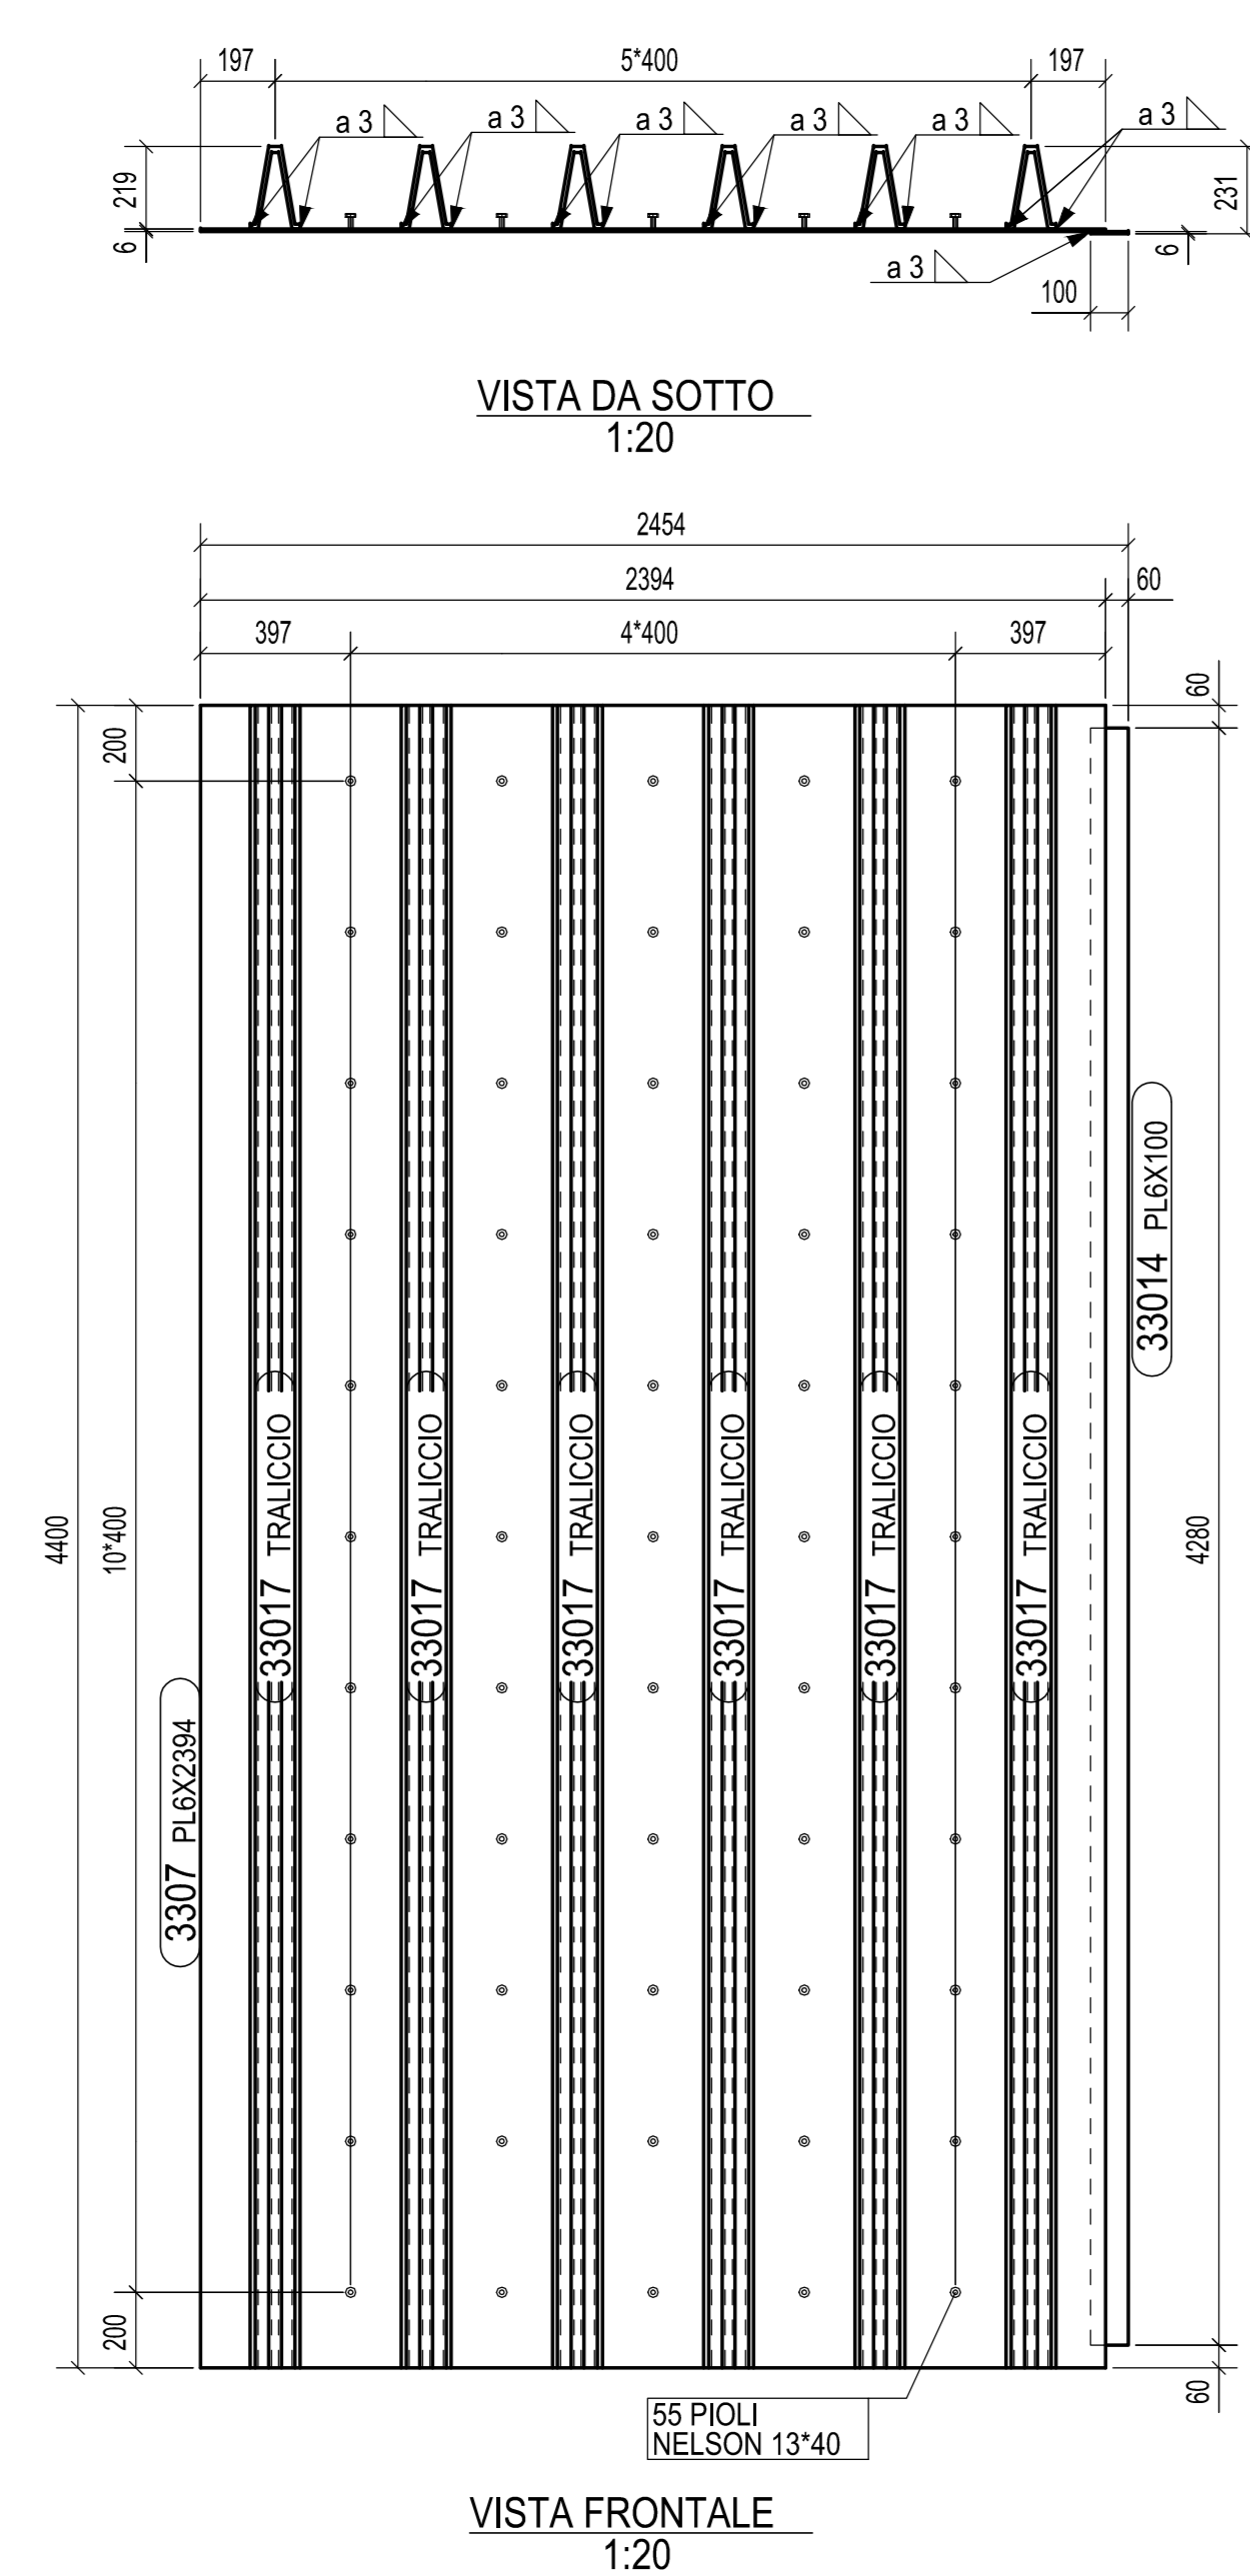

MK	3307	QUANTITA'
FASE	303	48
FASE	353	48
TOTALE		96

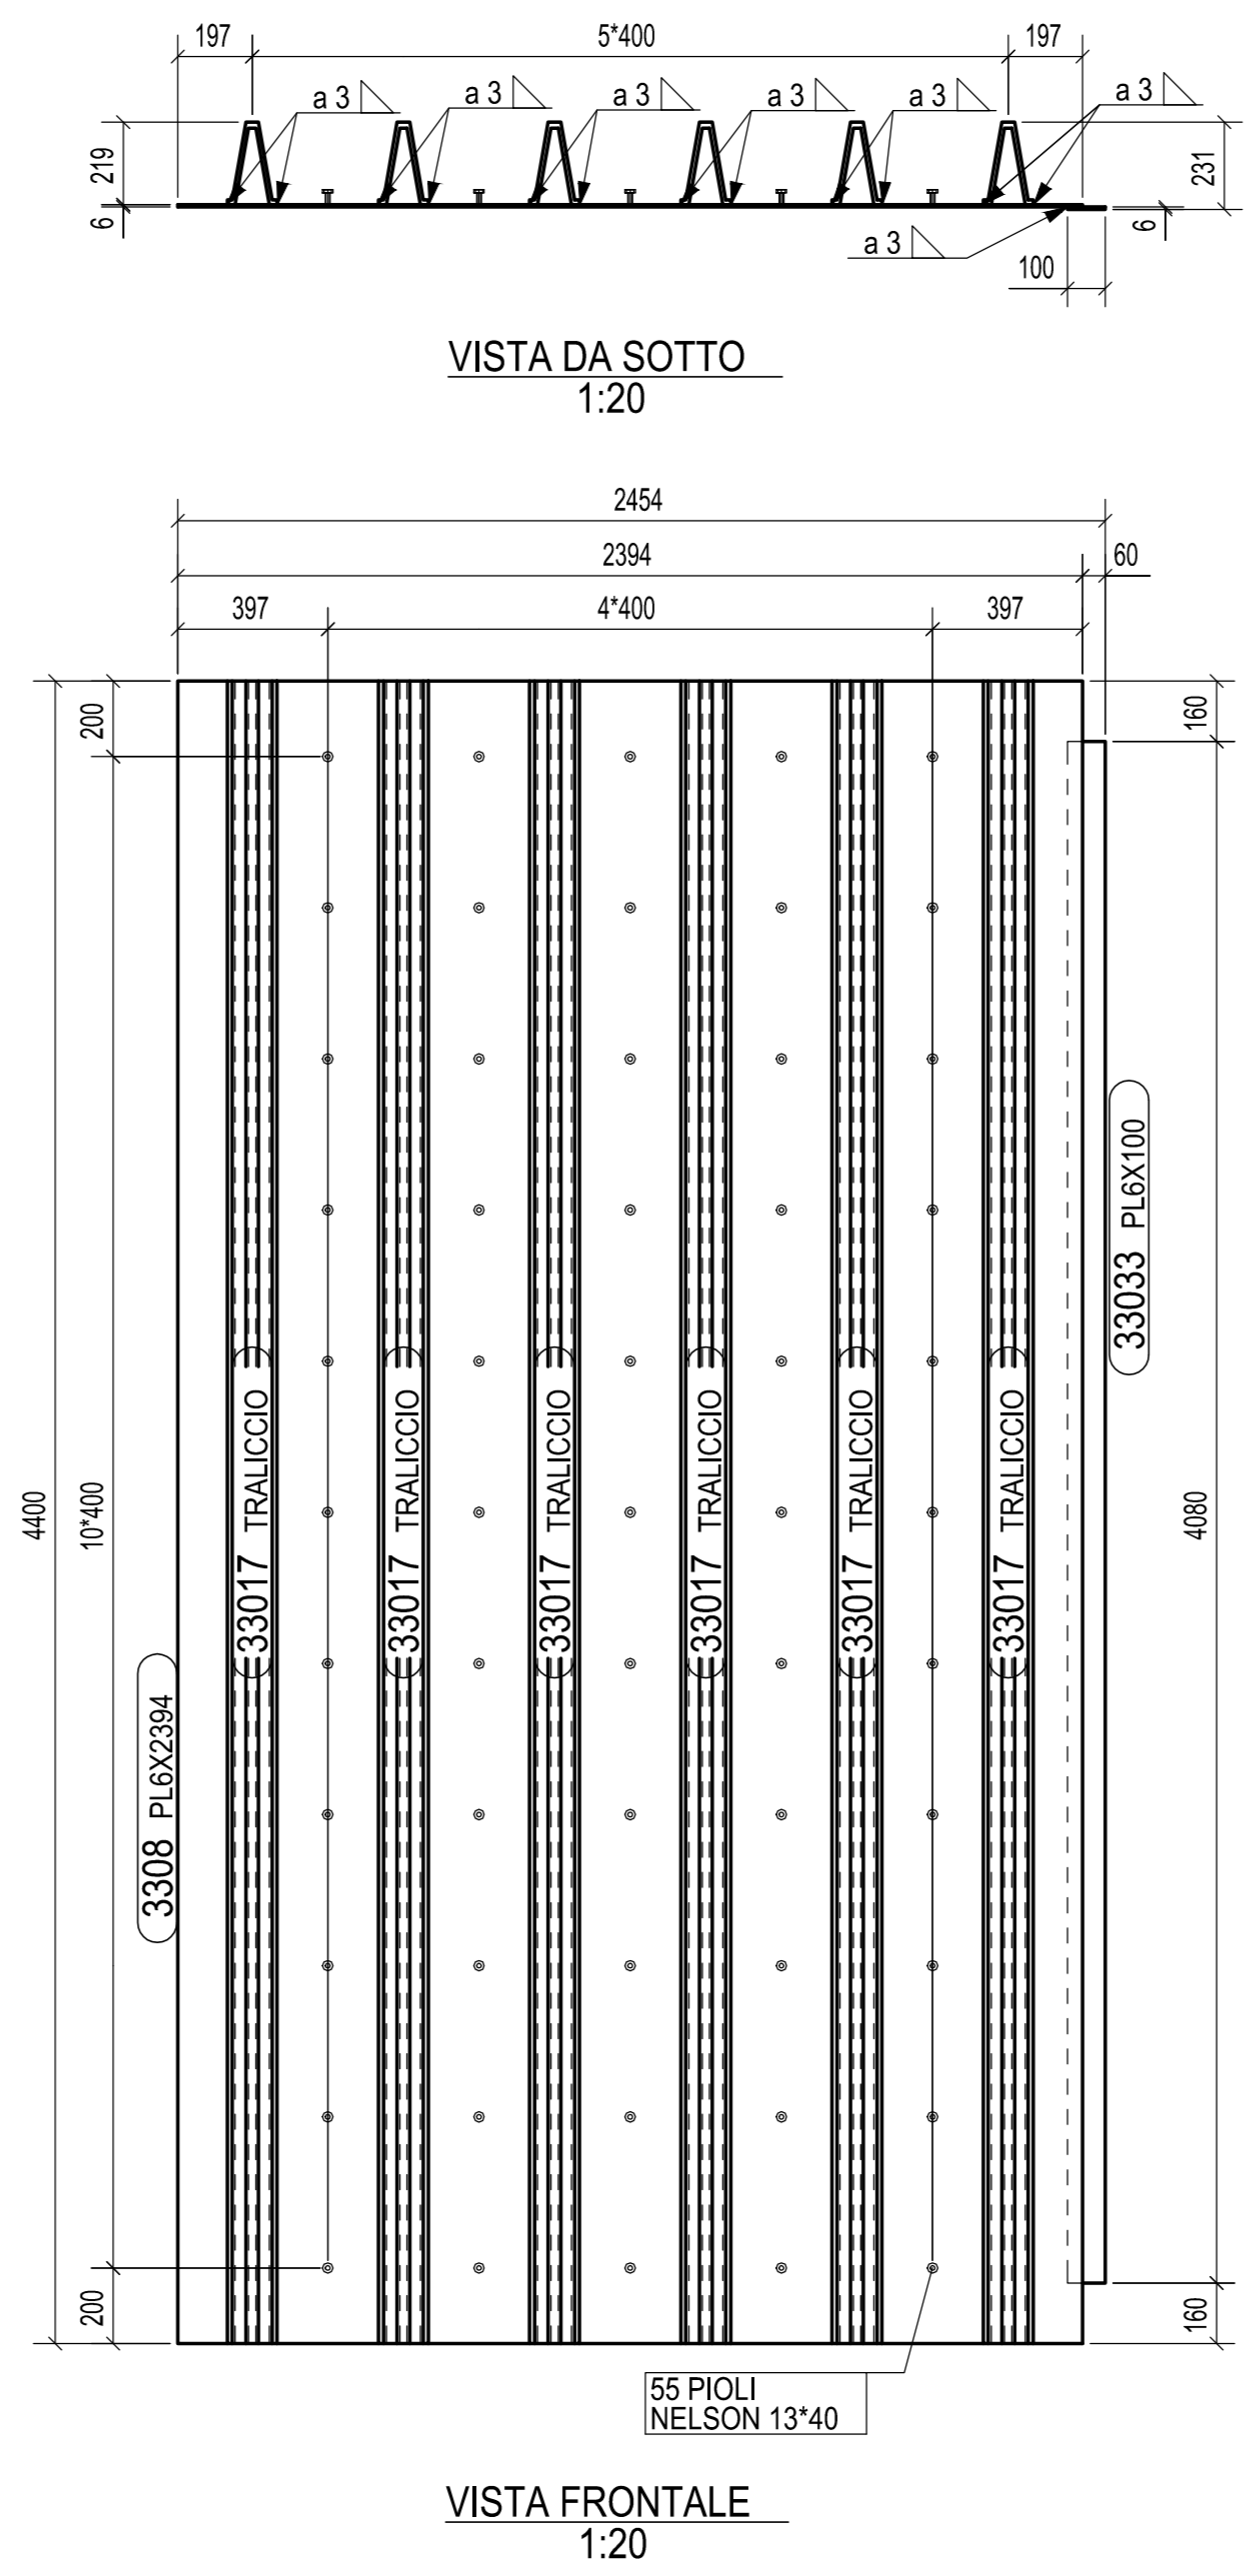

MK	3308	QUANTITA'
FASE	303	4
FASE	353	4
TOTALE		8

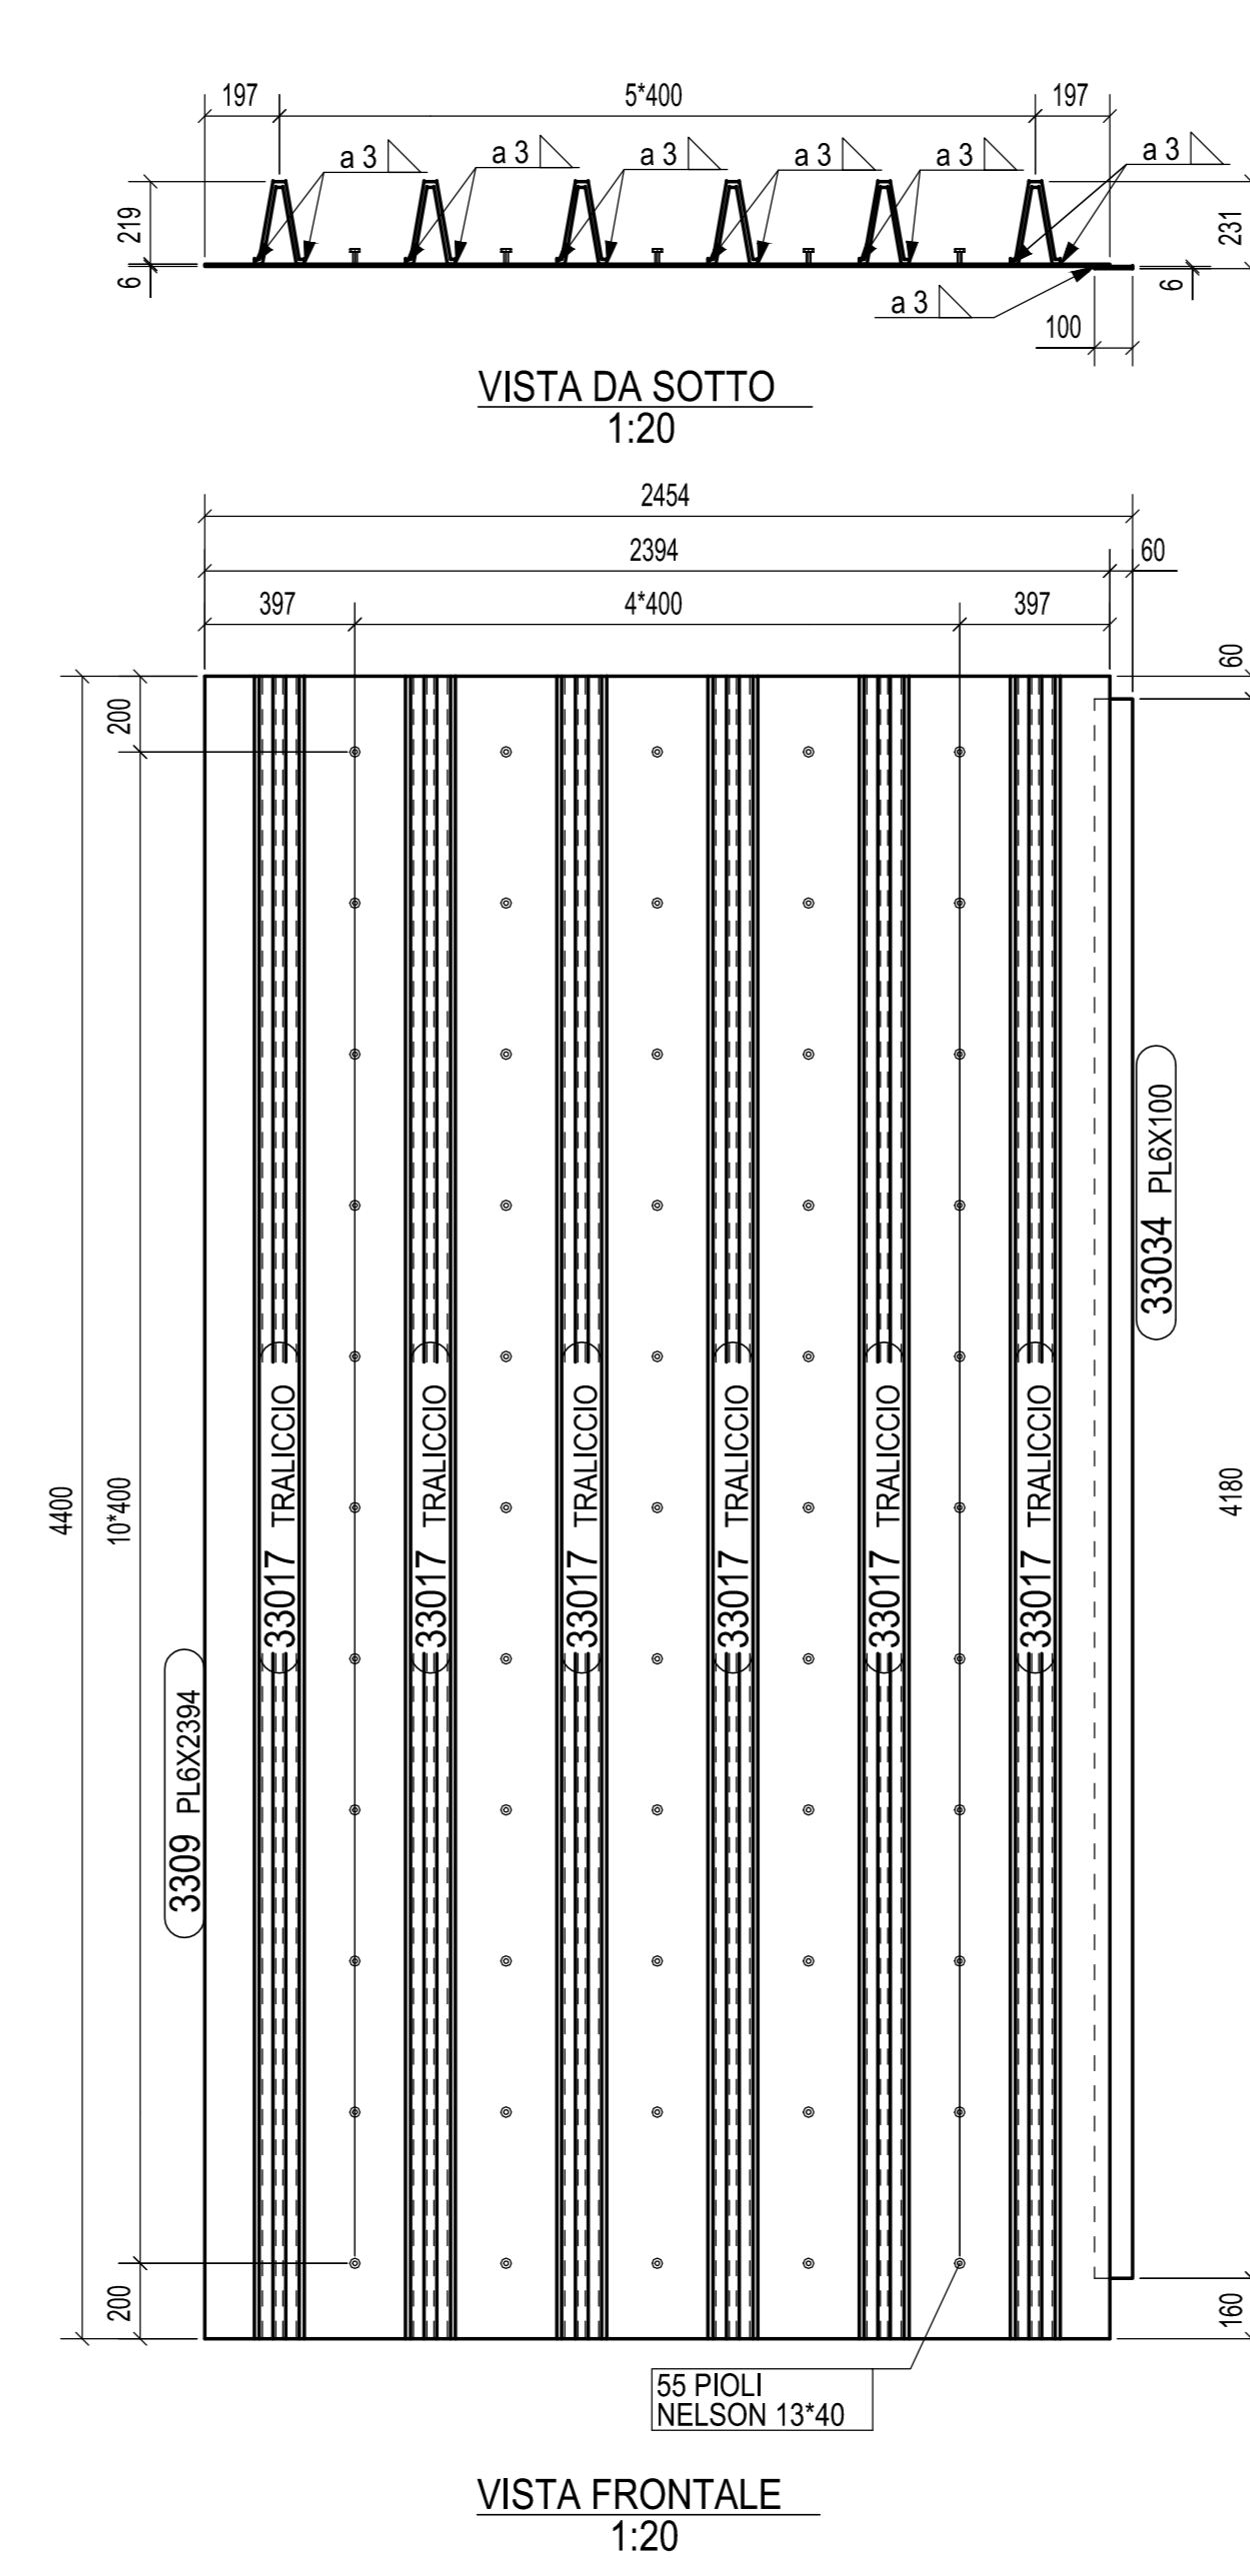

MK	3309	QUANTITA'
FASE	303	2
FASE	353	2
TOTALE		4

A	18.12.2013	MODIFICATO DOVE E INDICATO	M.T.A.	Ing. Picco
0	09.10.2013	PRIMA EMISSIONE	M.T.A.	Ing. Picco

Rev.	Data	Descrizione	Elaborato da	Verificato da	N° di disegno	Controllato da
2013011DCD3031A						

**CIMOLAI**  
Via S. Maria, 10 - 20139 Milano (MI)  
Tel. +39 02 5814 081 - Fax +39 02 5814 361403  
www.cimolai.com - info@cimolai.com

Cliente: **STRABAG**

Scale: 1:20

Oggetto: **SVINCOLO DI LOMAZZO**  
VIADOTTO A9  
PREDALE TS 303, TS 353  
MARCA 3301 - 3309

MATRICE DI REVISIONE			
REV.	DATA	DESCRIZIONE	MODIFICA

N.B.: LA TAVOLA SOSTITUISCE QUELLA RELATIVA AL CODICE [ ] DEL PROGETTO ESECUTIVO

**COLLEGAMENTO AUTOSTRADALE**  
DALMINE - COMO - VARESE - VALICO DEL GAGGIOLIO E OPERE AD ESSO CONNESSE  
CONTRATTO DI APPALTO N° 1/2013  
**TRATTE B1, B2, C, D, TRAI13+14, GREENWAY**  
**AS BUILT**  
TRATTA B1 - SVINCOLO DI LOMAZZO (da Pk - 0+550 a Pk +1+800)  
PONTI E VIADOTTI  
VIADOTTO SVINCOLO LOMAZZO  
PREDALE TS 303, TS 353 - MARCA 3301 - 3309

IDENTIFICAZIONE ELABORATO	IMPRESA	REVISIONE	REVISIONE	REVISIONE
2013011DCD3031A	STRABAG S.p.A.	01	02	03

Scale: 1:20

REDAZIONE	PROGETTISTA	REVISIONE
Ing. Alberto Caciotti	Ing. Alberto Caciotti	Ing. Alberto Caciotti

CONCEDENTE: **STRABAG S.p.A.**

CONCORSUARIO: **STRABAG S.p.A.**

APPROVATO: **STRABAG S.p.A.**