




MK	3314	QUANTITA'
FASE	303	2
FASE	353	2
TOTALE		4

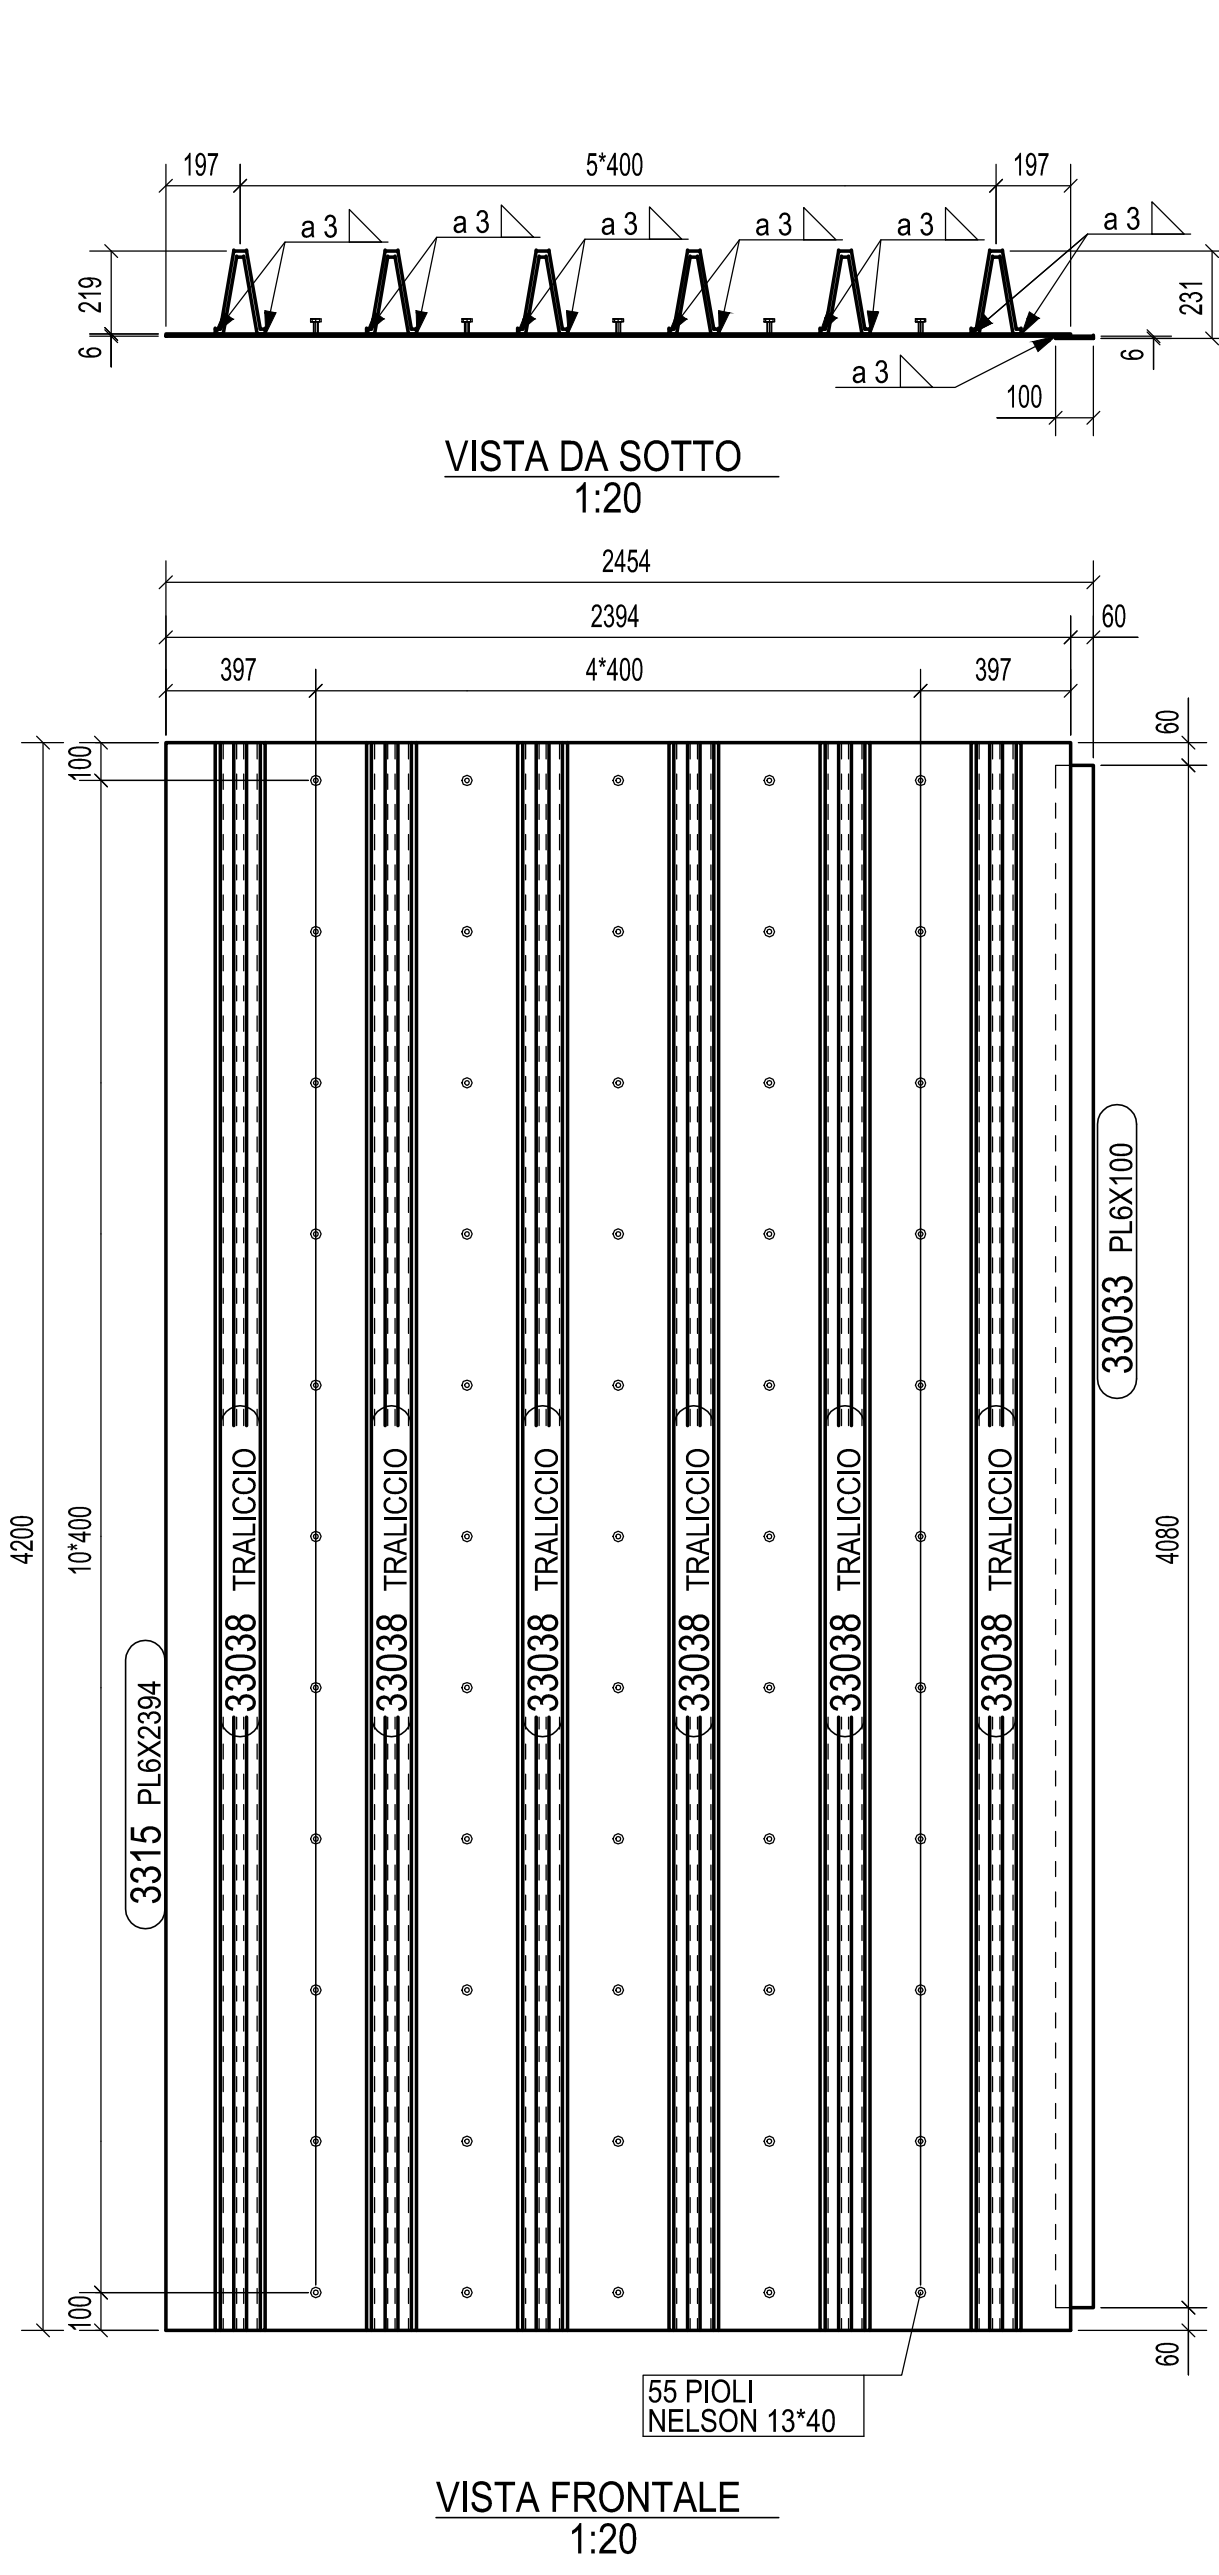

MK	3315	QUANTITA'
FASE	303	24
FASE	353	24
TOTALE		48

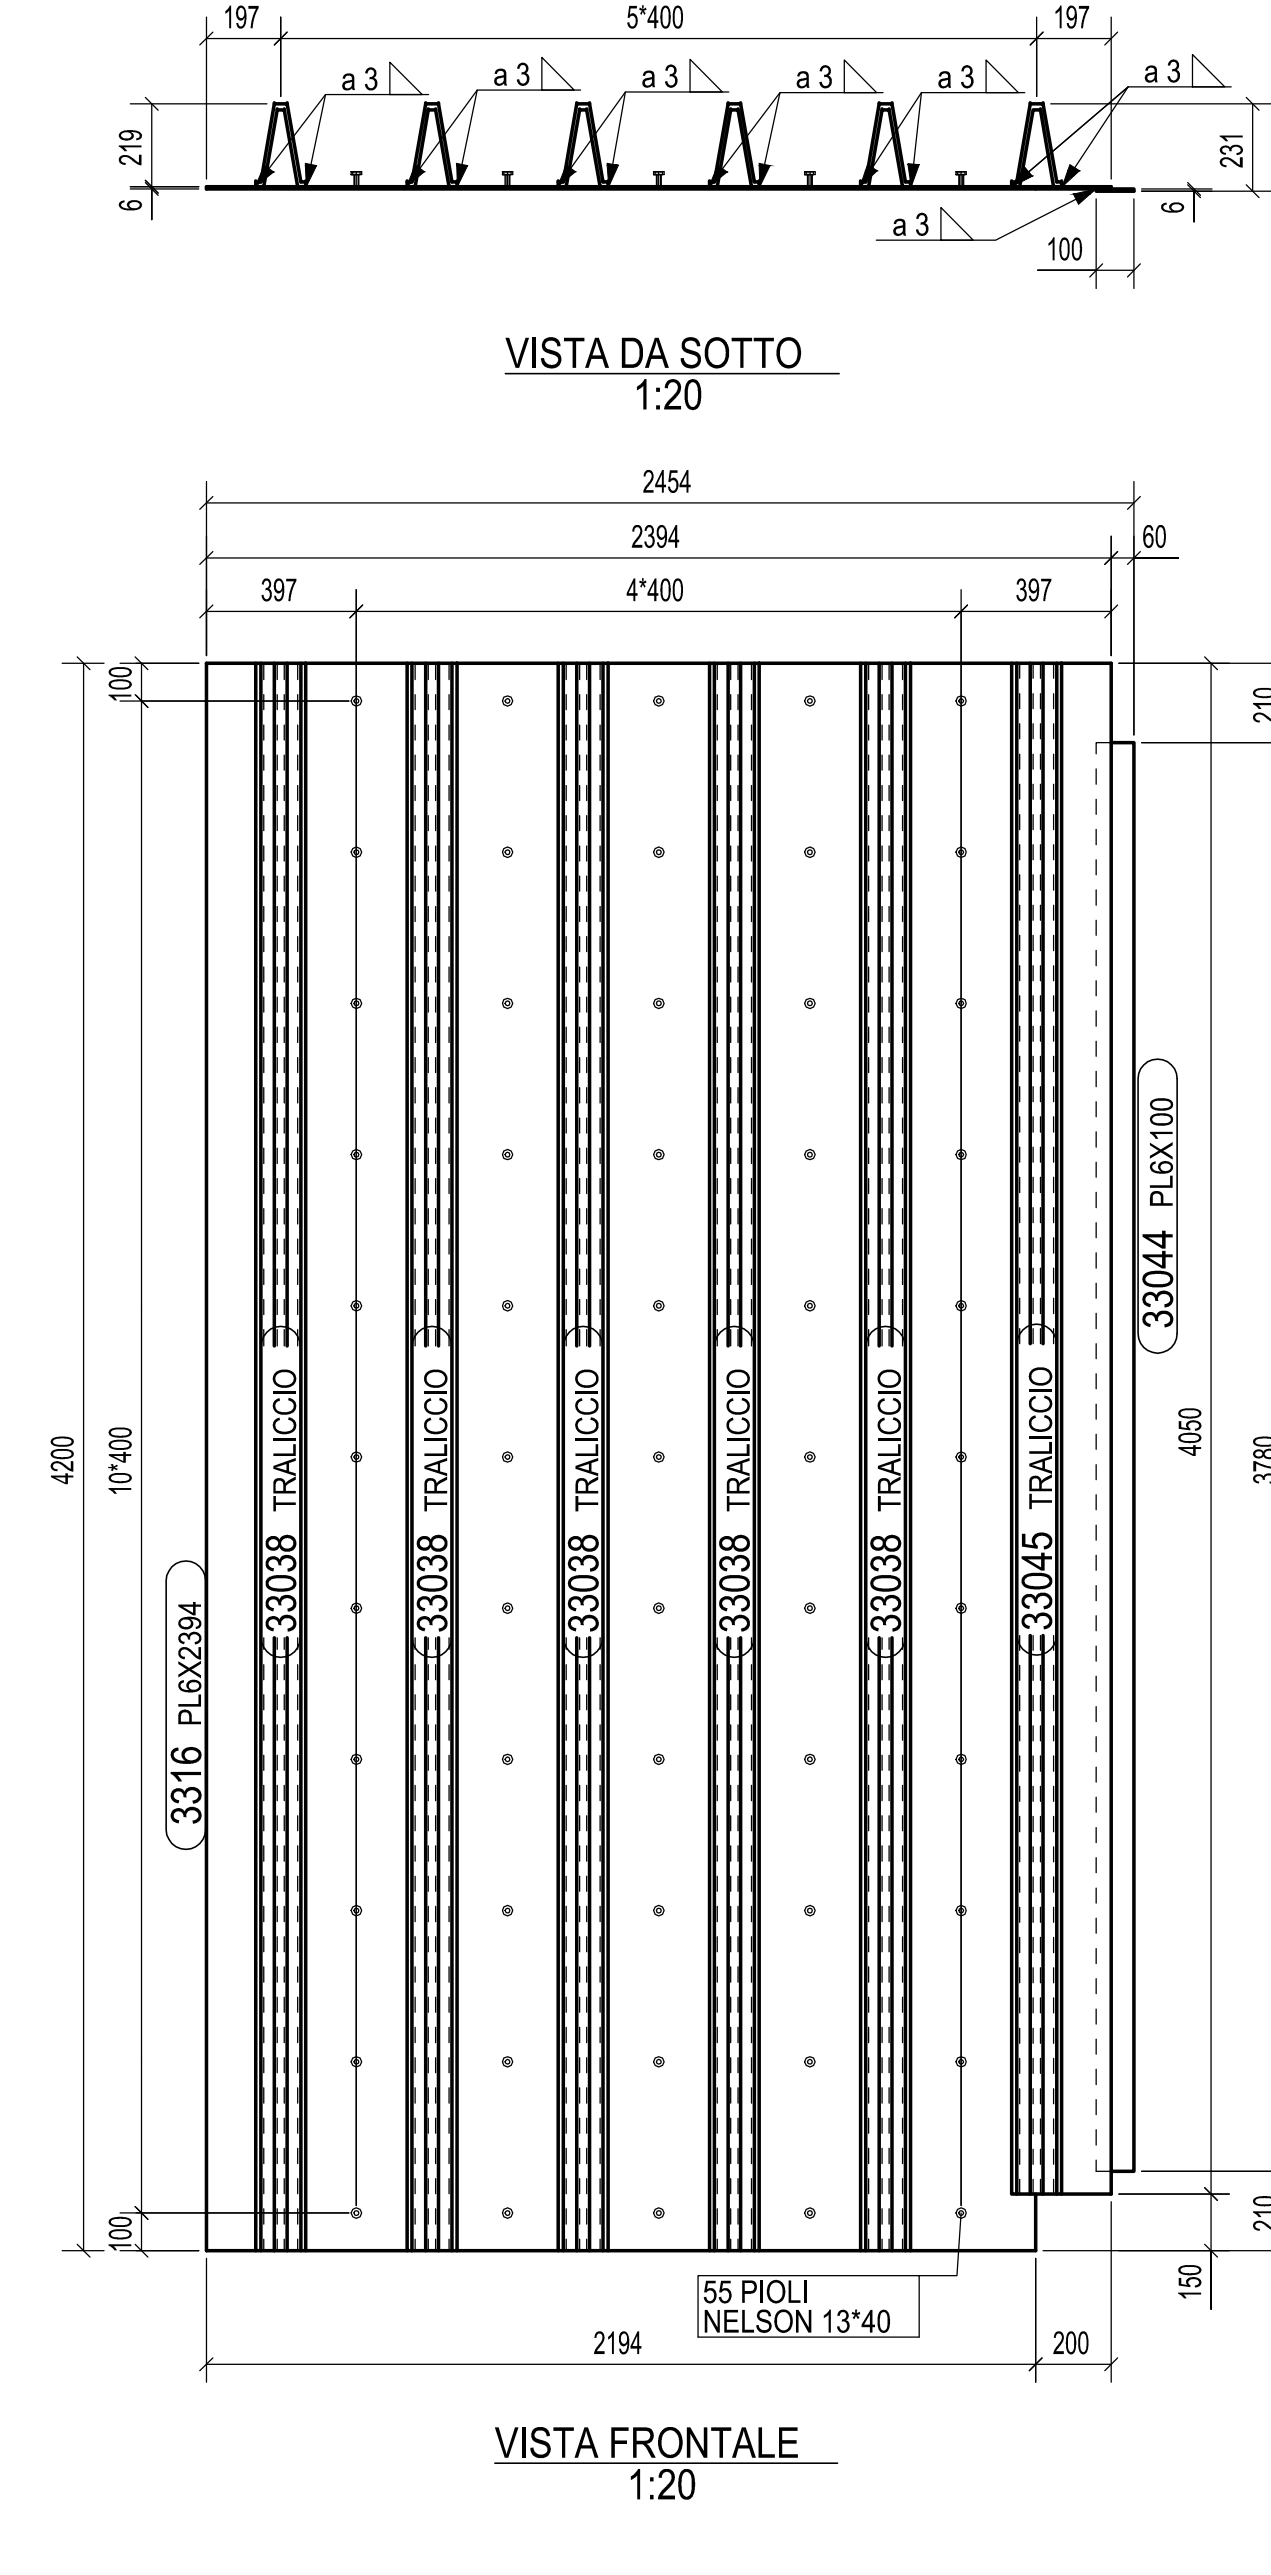

MK	3316	QUANTITA'
FASE	303	2
FASE	353	2
TOTALE		4

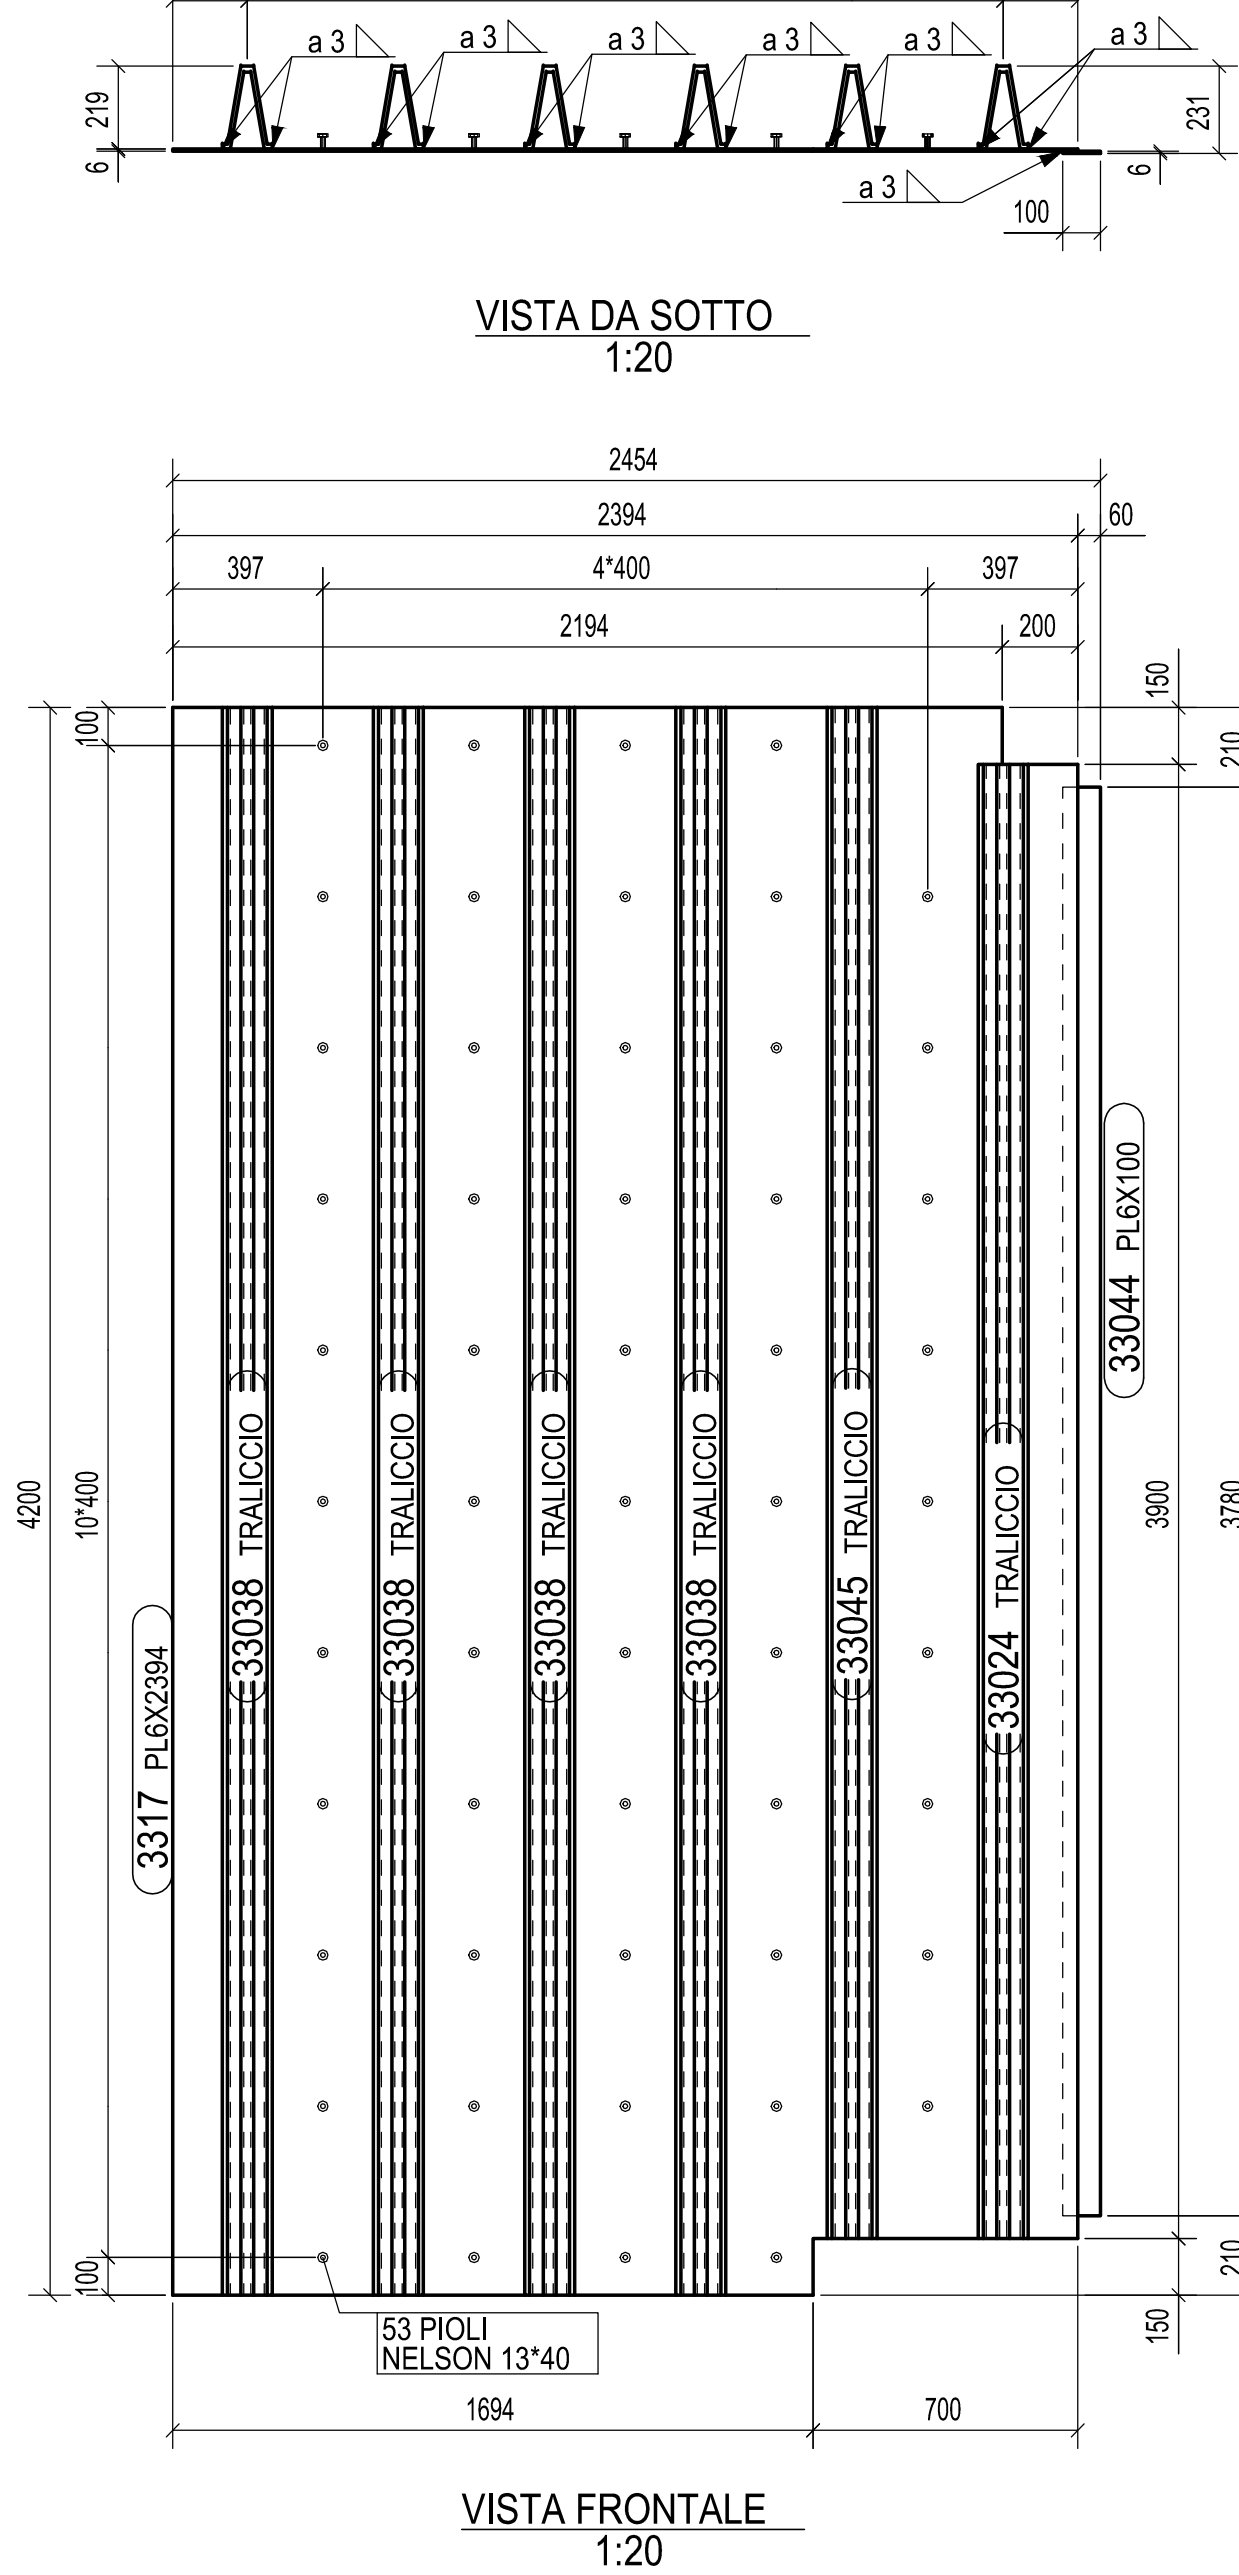

MK	3317	QUANTITA'
FASE	303	2
FASE	353	2
TOTALE		4

A	18.12.2013	MODIFICATO DOVE E INDICATO	M.T.A.	Ing. Picco
0	09.10.2013	PRIMA EMISSIONE	M.T.A.	Ing. Picco
Rev.	Data	Descrizione	Disegnato da	Controllato da
2013011DCD3032A				
<b>CIMOLA</b> Via Feltrina, 31100 Montebelluna (TV) Tel. +39 0434 5581 - Fax +39 0434 56402 www.cimola.com - info@cimola.com				
Cliente		STRABAG		Scale
Oggetto		SVINCOLO DI LOMAZZO VIADOTTO A9 FREDALLE TS 303, TS 353 MARCA 3310 - 3317		1:20

**MATRICE DI REVISIONE**

REV	DATA	DESCRIZIONE MODIFICA

N.B. LA TAVOLA SOSTITUISCE QUELLA RELATIVA AL CODICE E DEL PROGETTO ESECUTIVO

---

**COLLEGAMENTO AUTOSTRADALE  
DALMINE - COMO - VARESE - VALICO DEL GAGGIOLIO E OPERE AD ESSO CONNESSE  
TRATTE B1, B2, C, D, TRV13+14, GREENWAY  
AS BUILT  
TRATTA B1 - SVINCOLO DI LOMAZZO (da Pk +0+850 a Pk +1+800)  
OPERE D'ARTE MAGGIORI - PONTI E VIADOTTI  
PONTI E VIADOTTI  
VIADOTTO SVINCOLO LOMAZZO  
FREDALLE TS 303, TS 353 - MARCA 3310 - 3317**

<b>IDENTIFICAZIONE ELABORATO</b>		<b>IMPRESA</b>	
CODICE PROGETTO: PAV170	WPS	RAGGRUPPAMENTO TEMPORANEO IMPRESE	
FASE PROGETTUALE	Autore	Modificata	Verificata

**CONCEDENTE**  
 RESPONSABILE DI PROGETTO ED INGEGNERO DELL'INTEGRAZIONE PER LE OPERE PRESENTAZIONE  
 Ing. Alberto Cicchini

**CONCESSIONARIO**  
 RESPONSABILE DI PROGETTO ED INGEGNERO DELL'INTEGRAZIONE PER LE OPERE PRESENTAZIONE  
 Ing. Alberto Cicchini

**LABORAZIONE PROGETTUALE**  
 PROGETTISTA:  
 371 PROGETTI ITALIA S.p.A.  
**371 ITALIA S.p.A.**  
 INGEGNERE TECNICO  
 Arch. Salvatore Mengio  
 CONSULENTE SPECIALISTICO  
 CIMOLA  
 Provincia di Roma n. 20699

Redatto: Di Sano      Verificato: Di Lato      Approvato: Pissati