




MK	3318	QUANTITA'
FASE	303	8
FASE	353	8
TOTALE		16

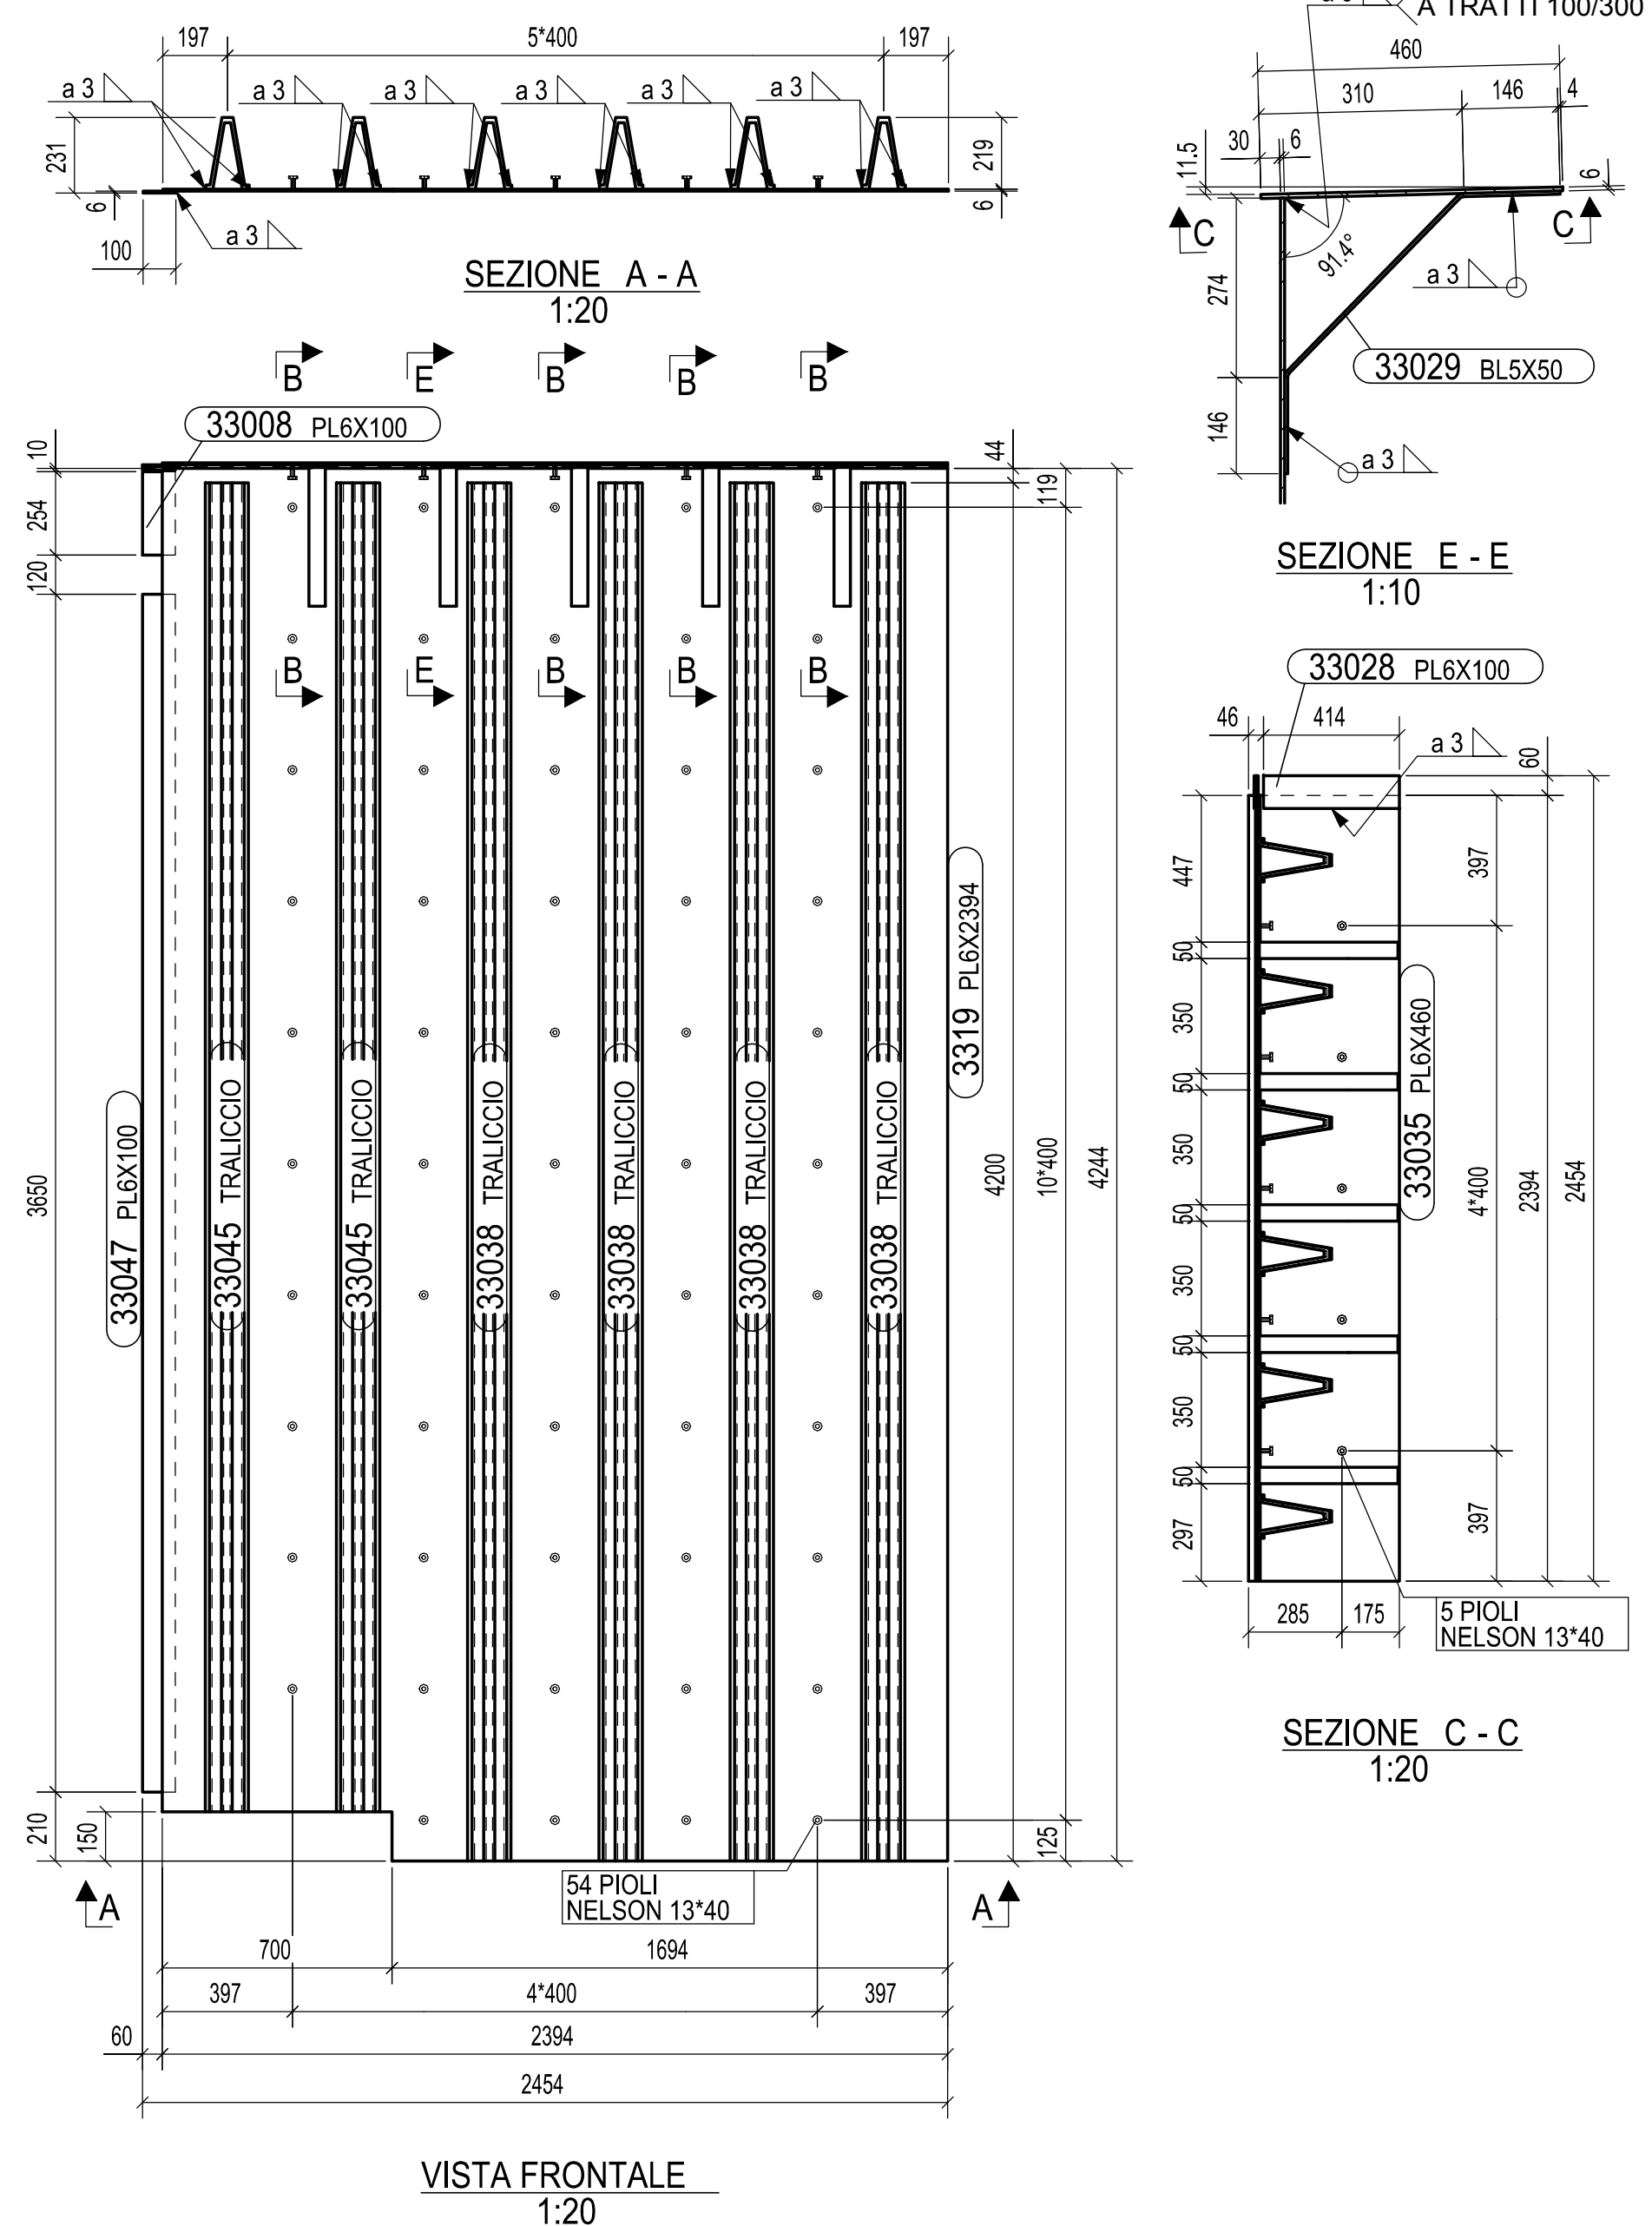


MK	3319	QUANTITA'
FASE	303	1
FASE	353	1
TOTALE		2

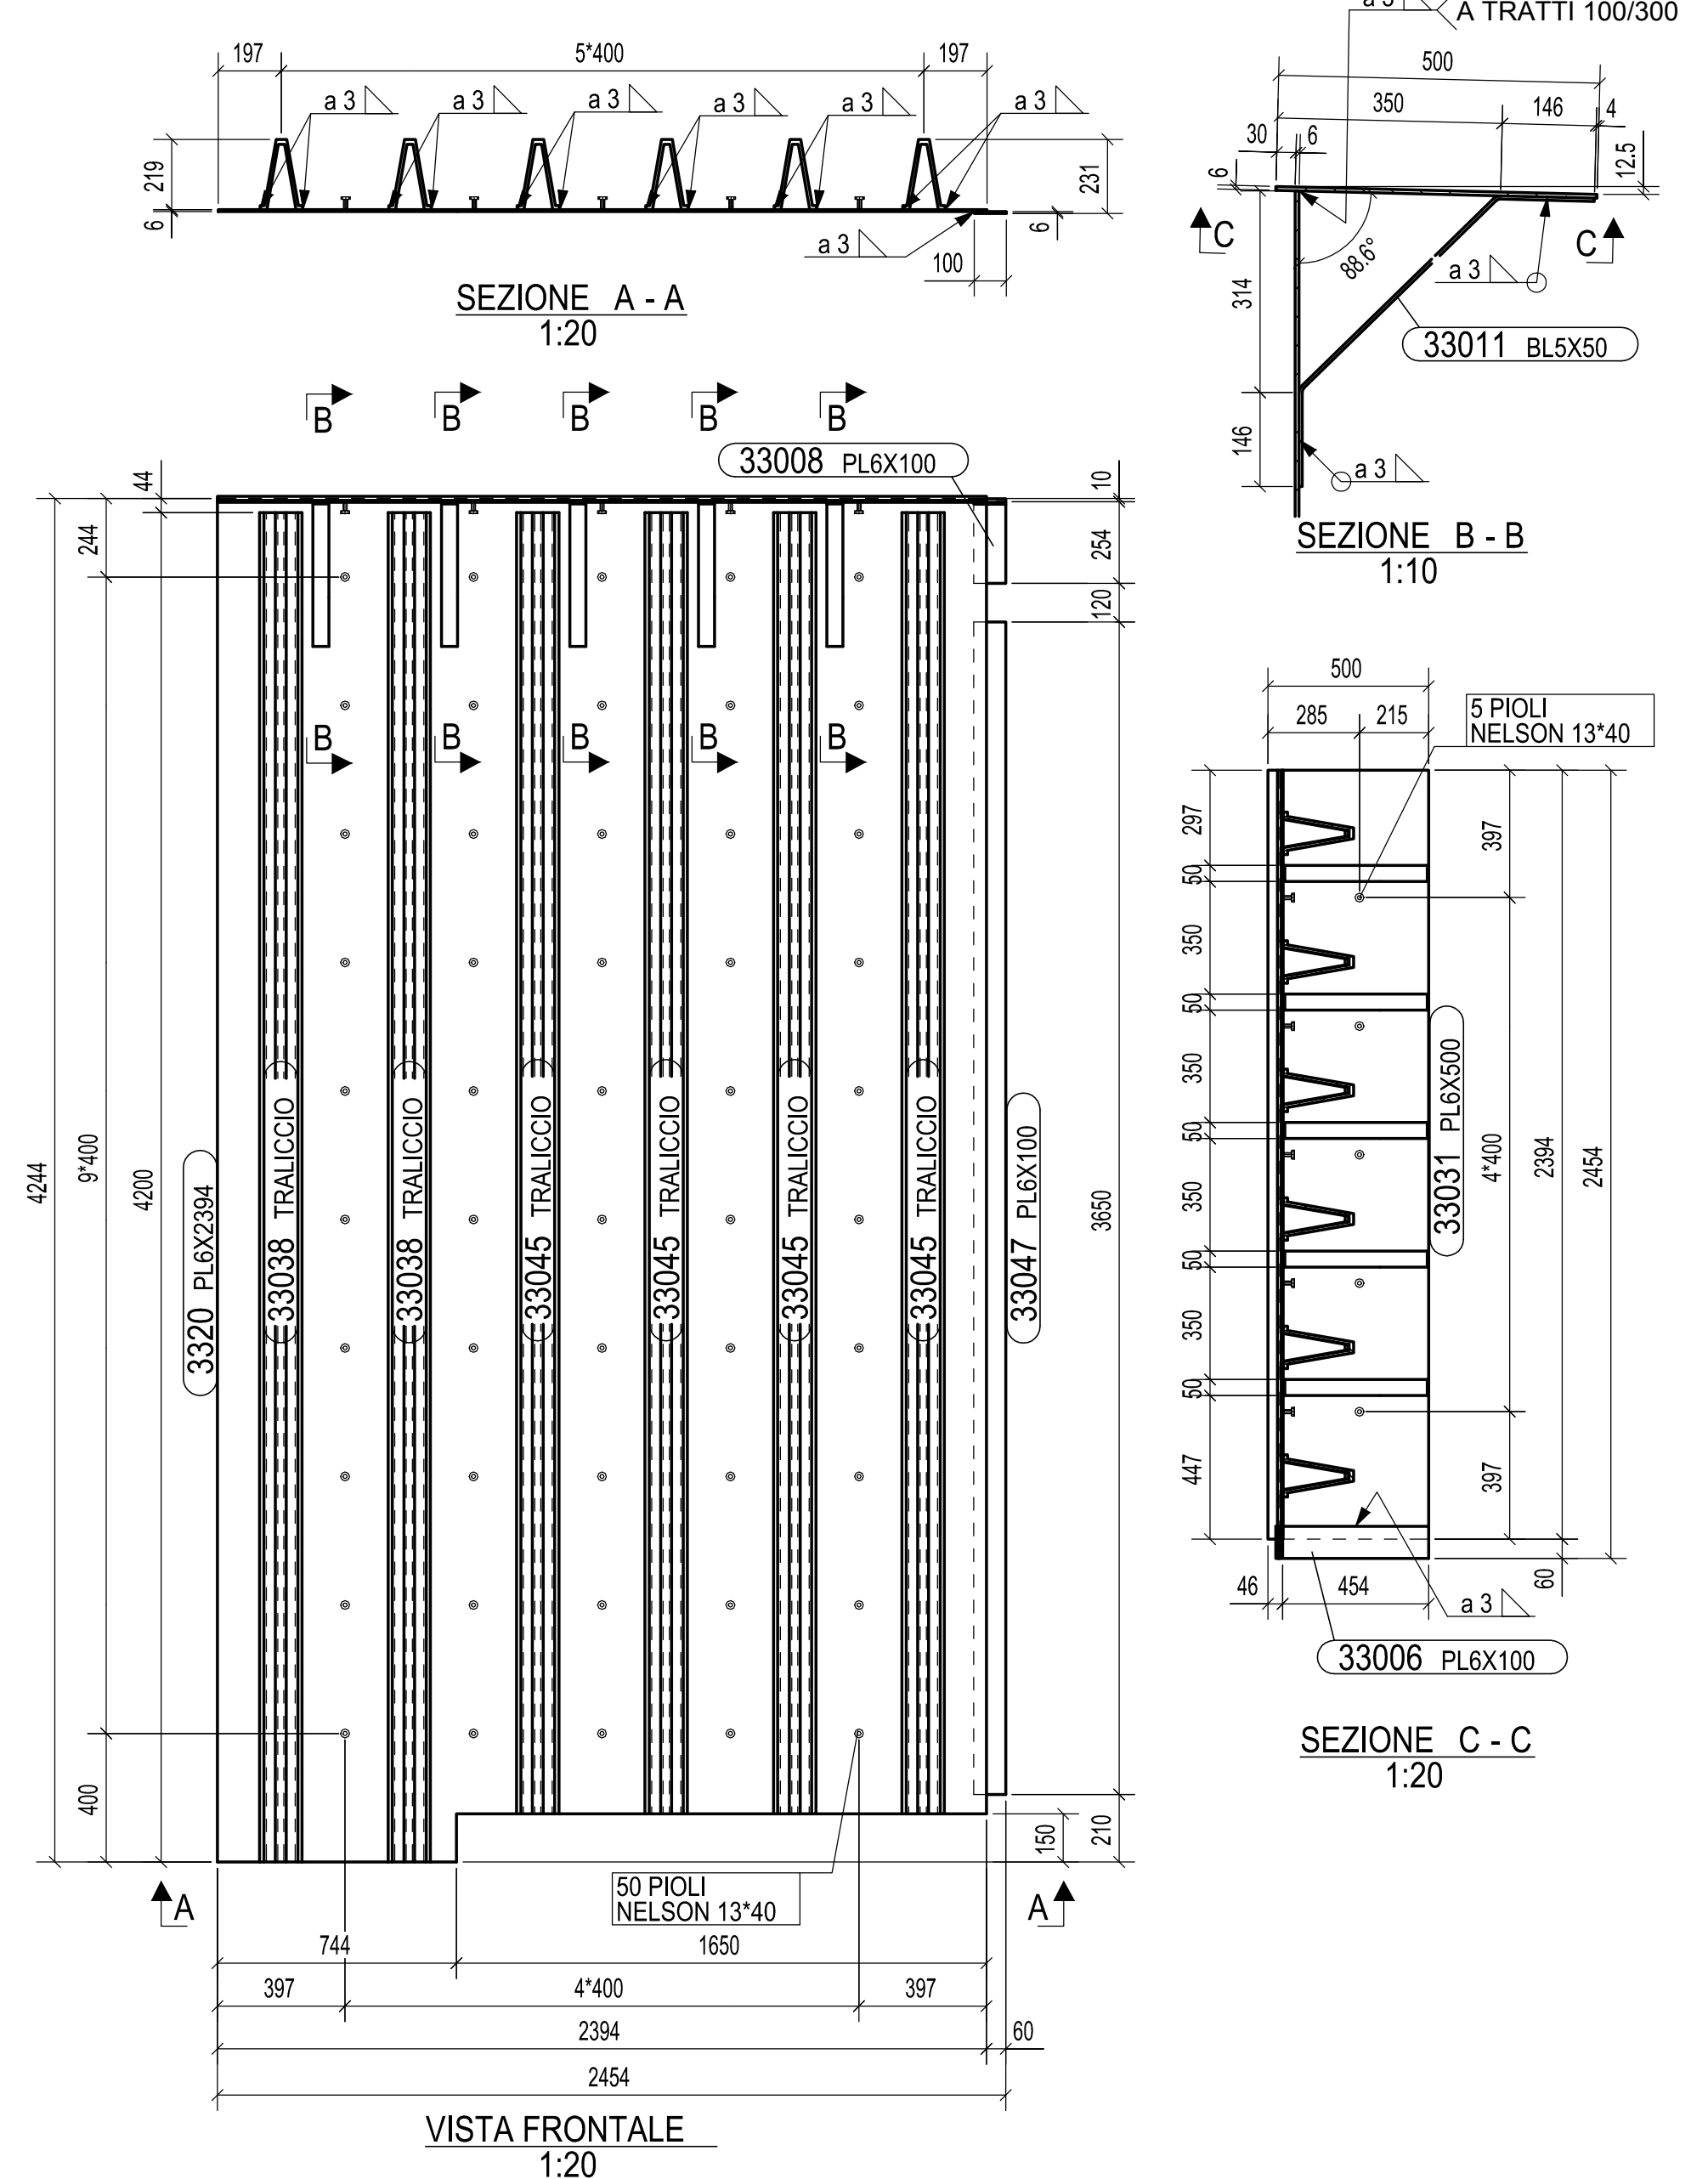


MK	3320	QUANTITA'
FASE	303	1
FASE	353	1
TOTALE		2

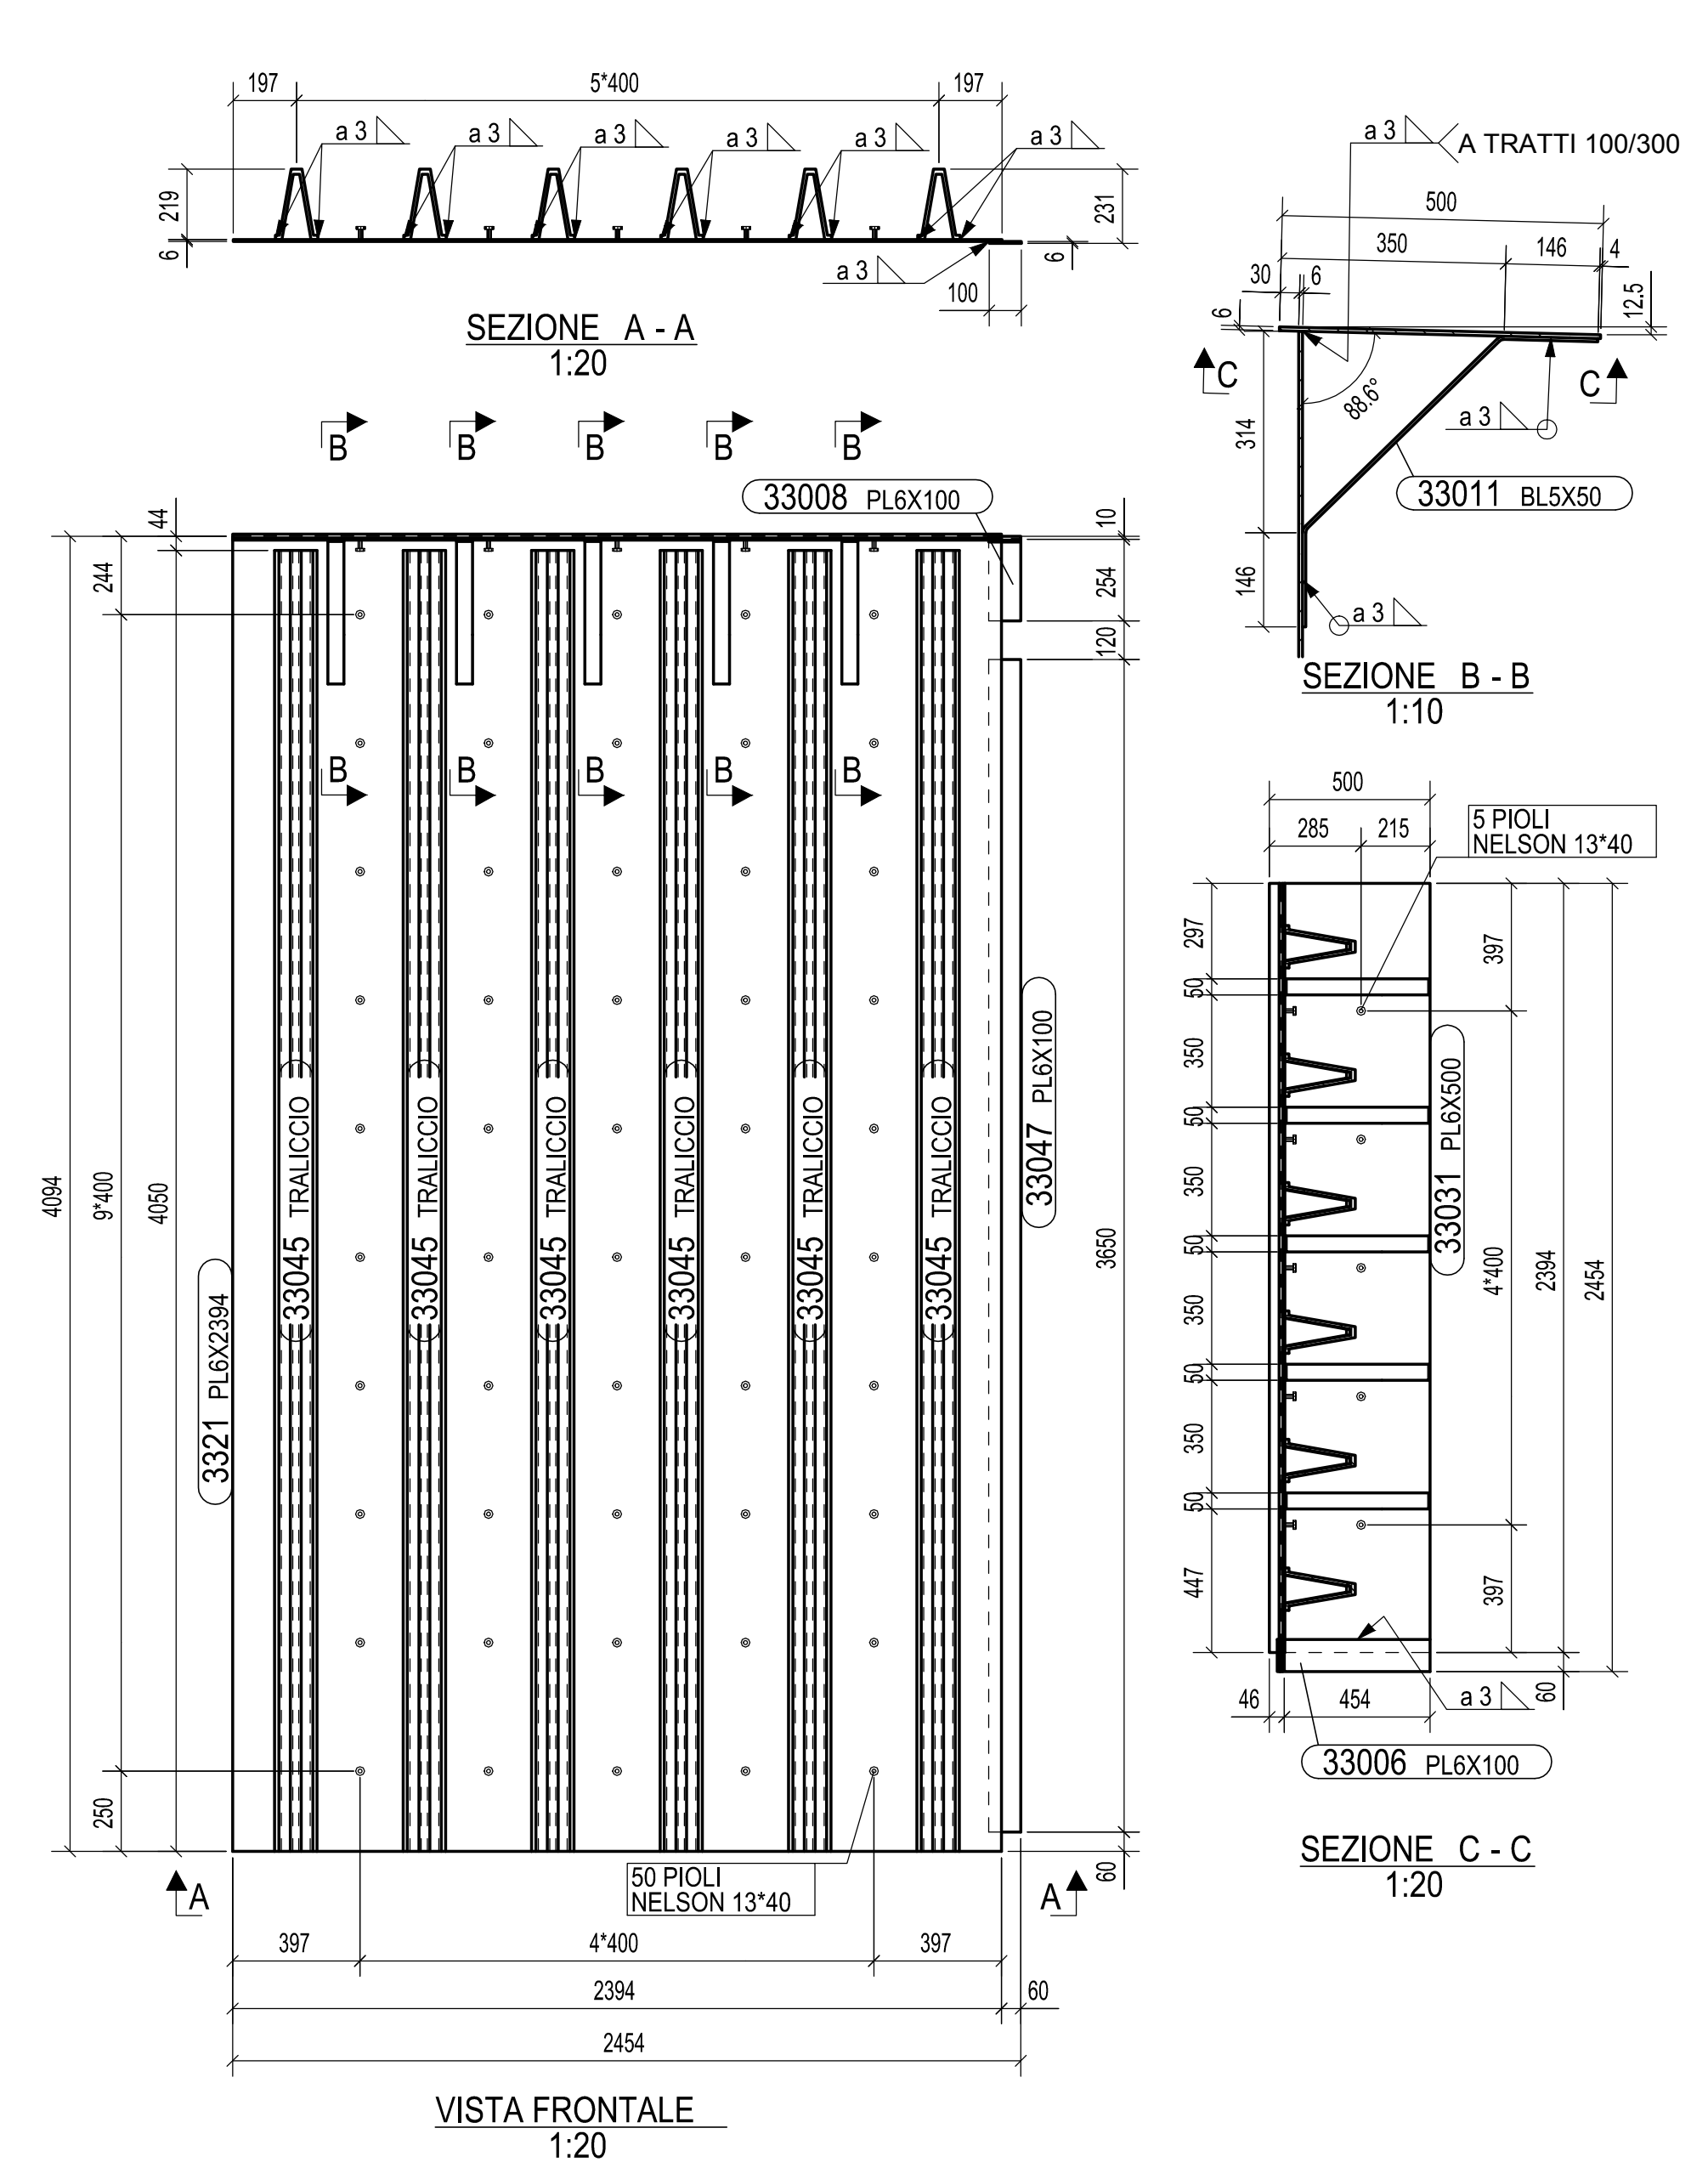


MK	3321	QUANTITA'
FASE	303	7
FASE	353	7
TOTALE		14

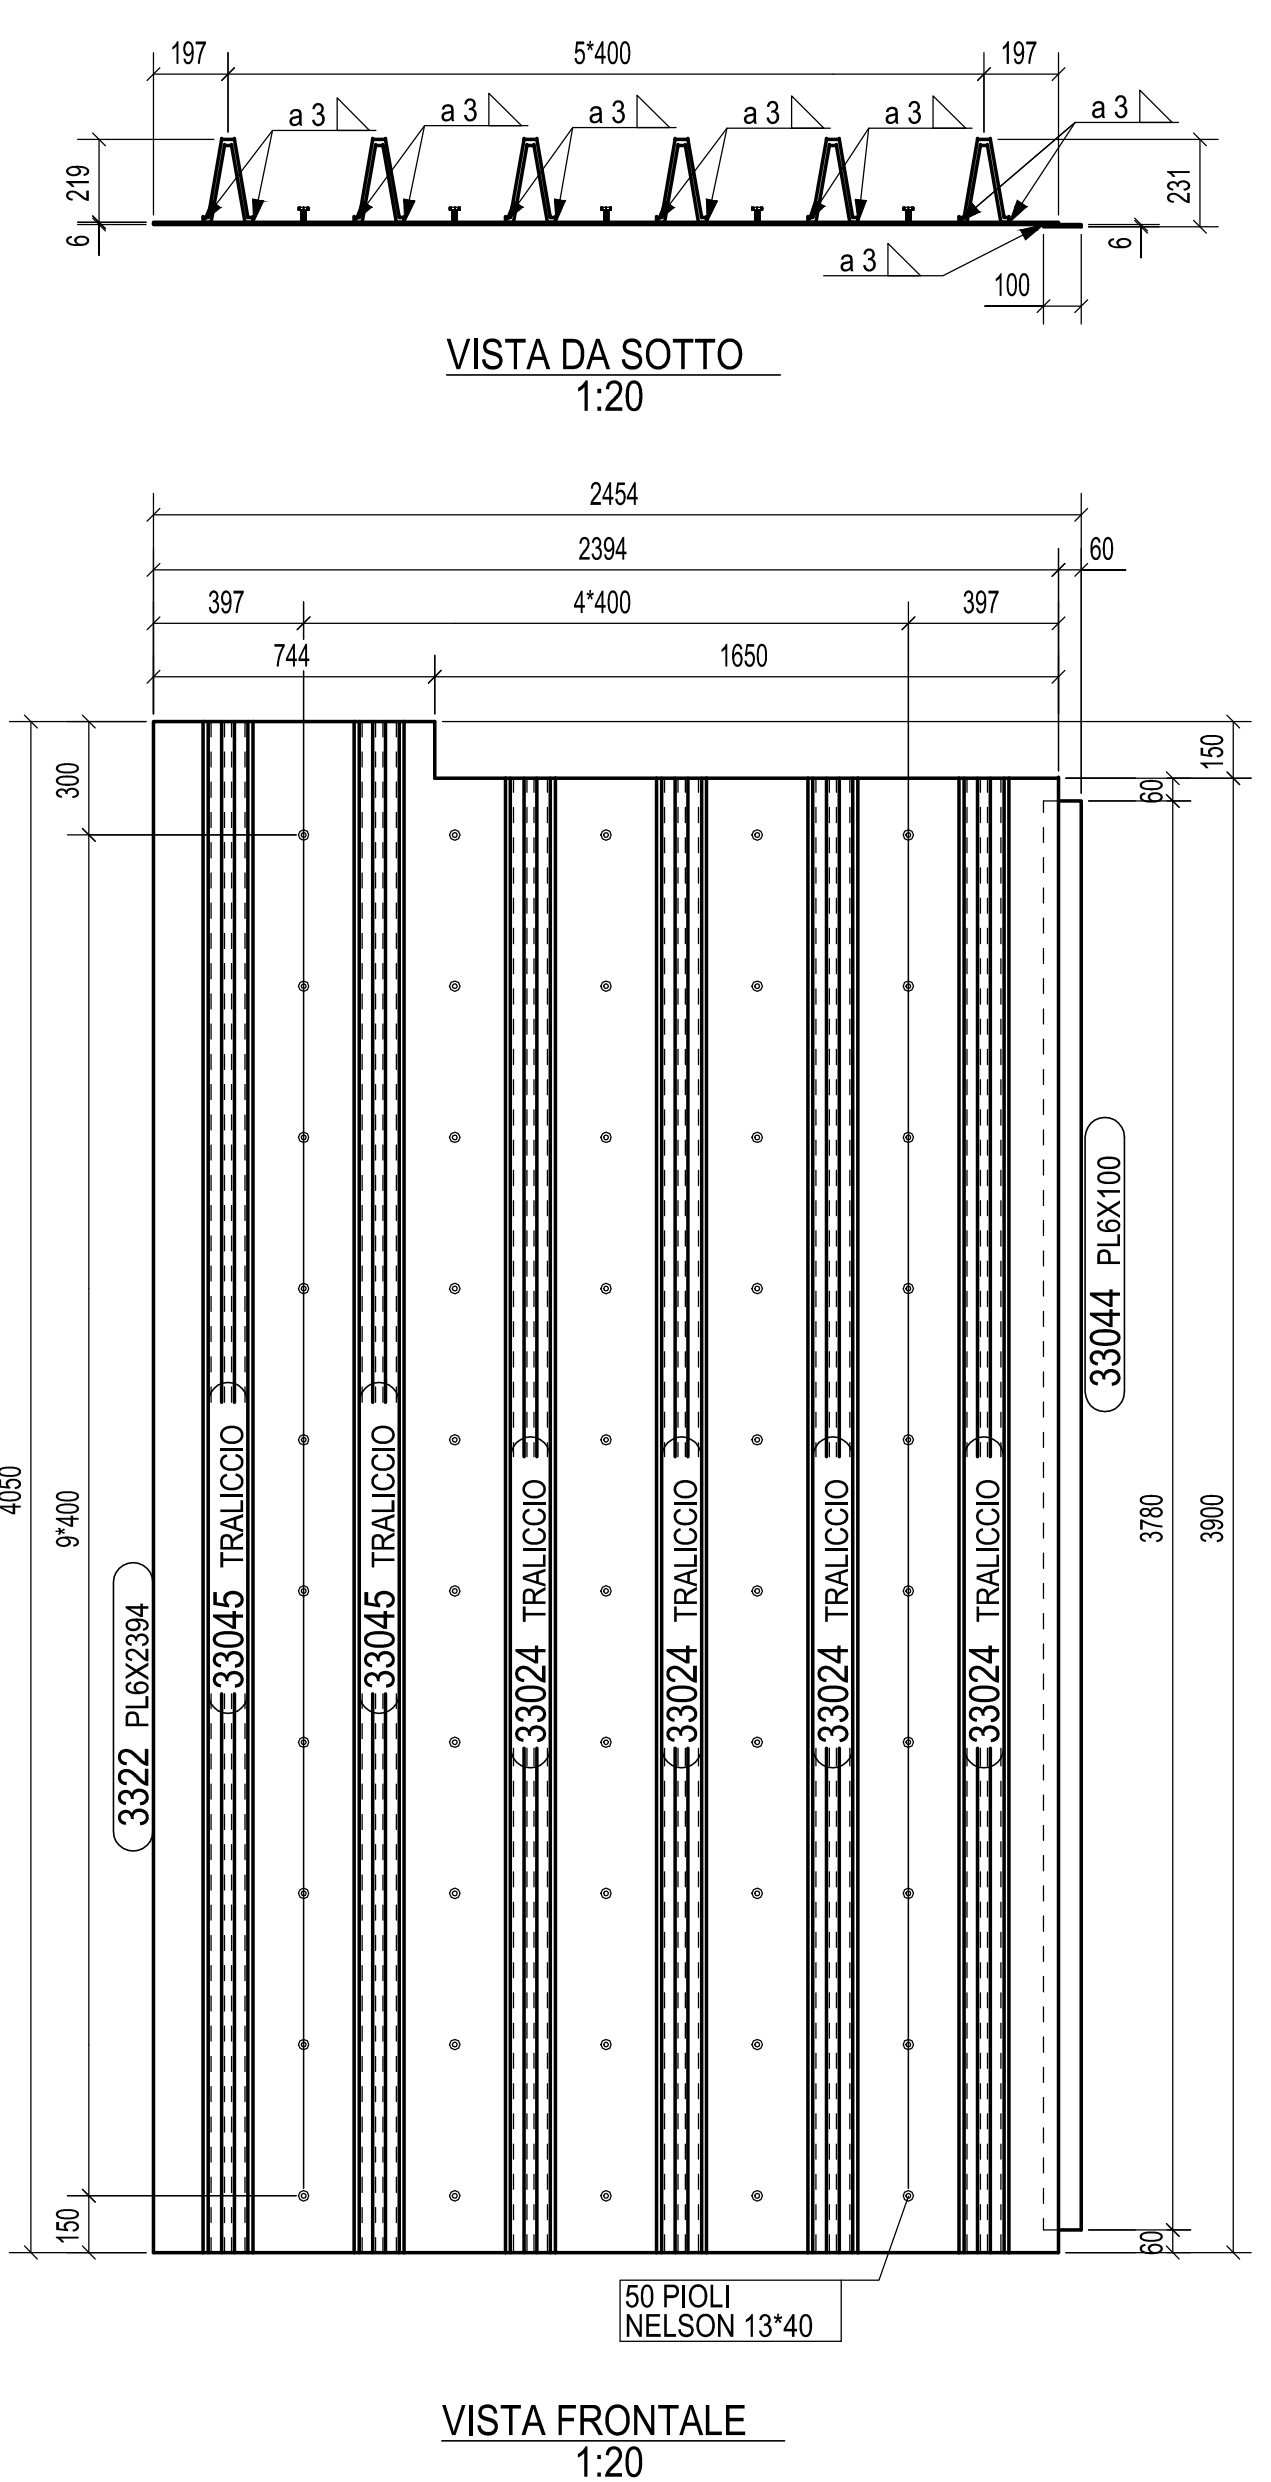


MK	3322	QUANTITA'
FASE	303	2
FASE	353	2
TOTALE		4

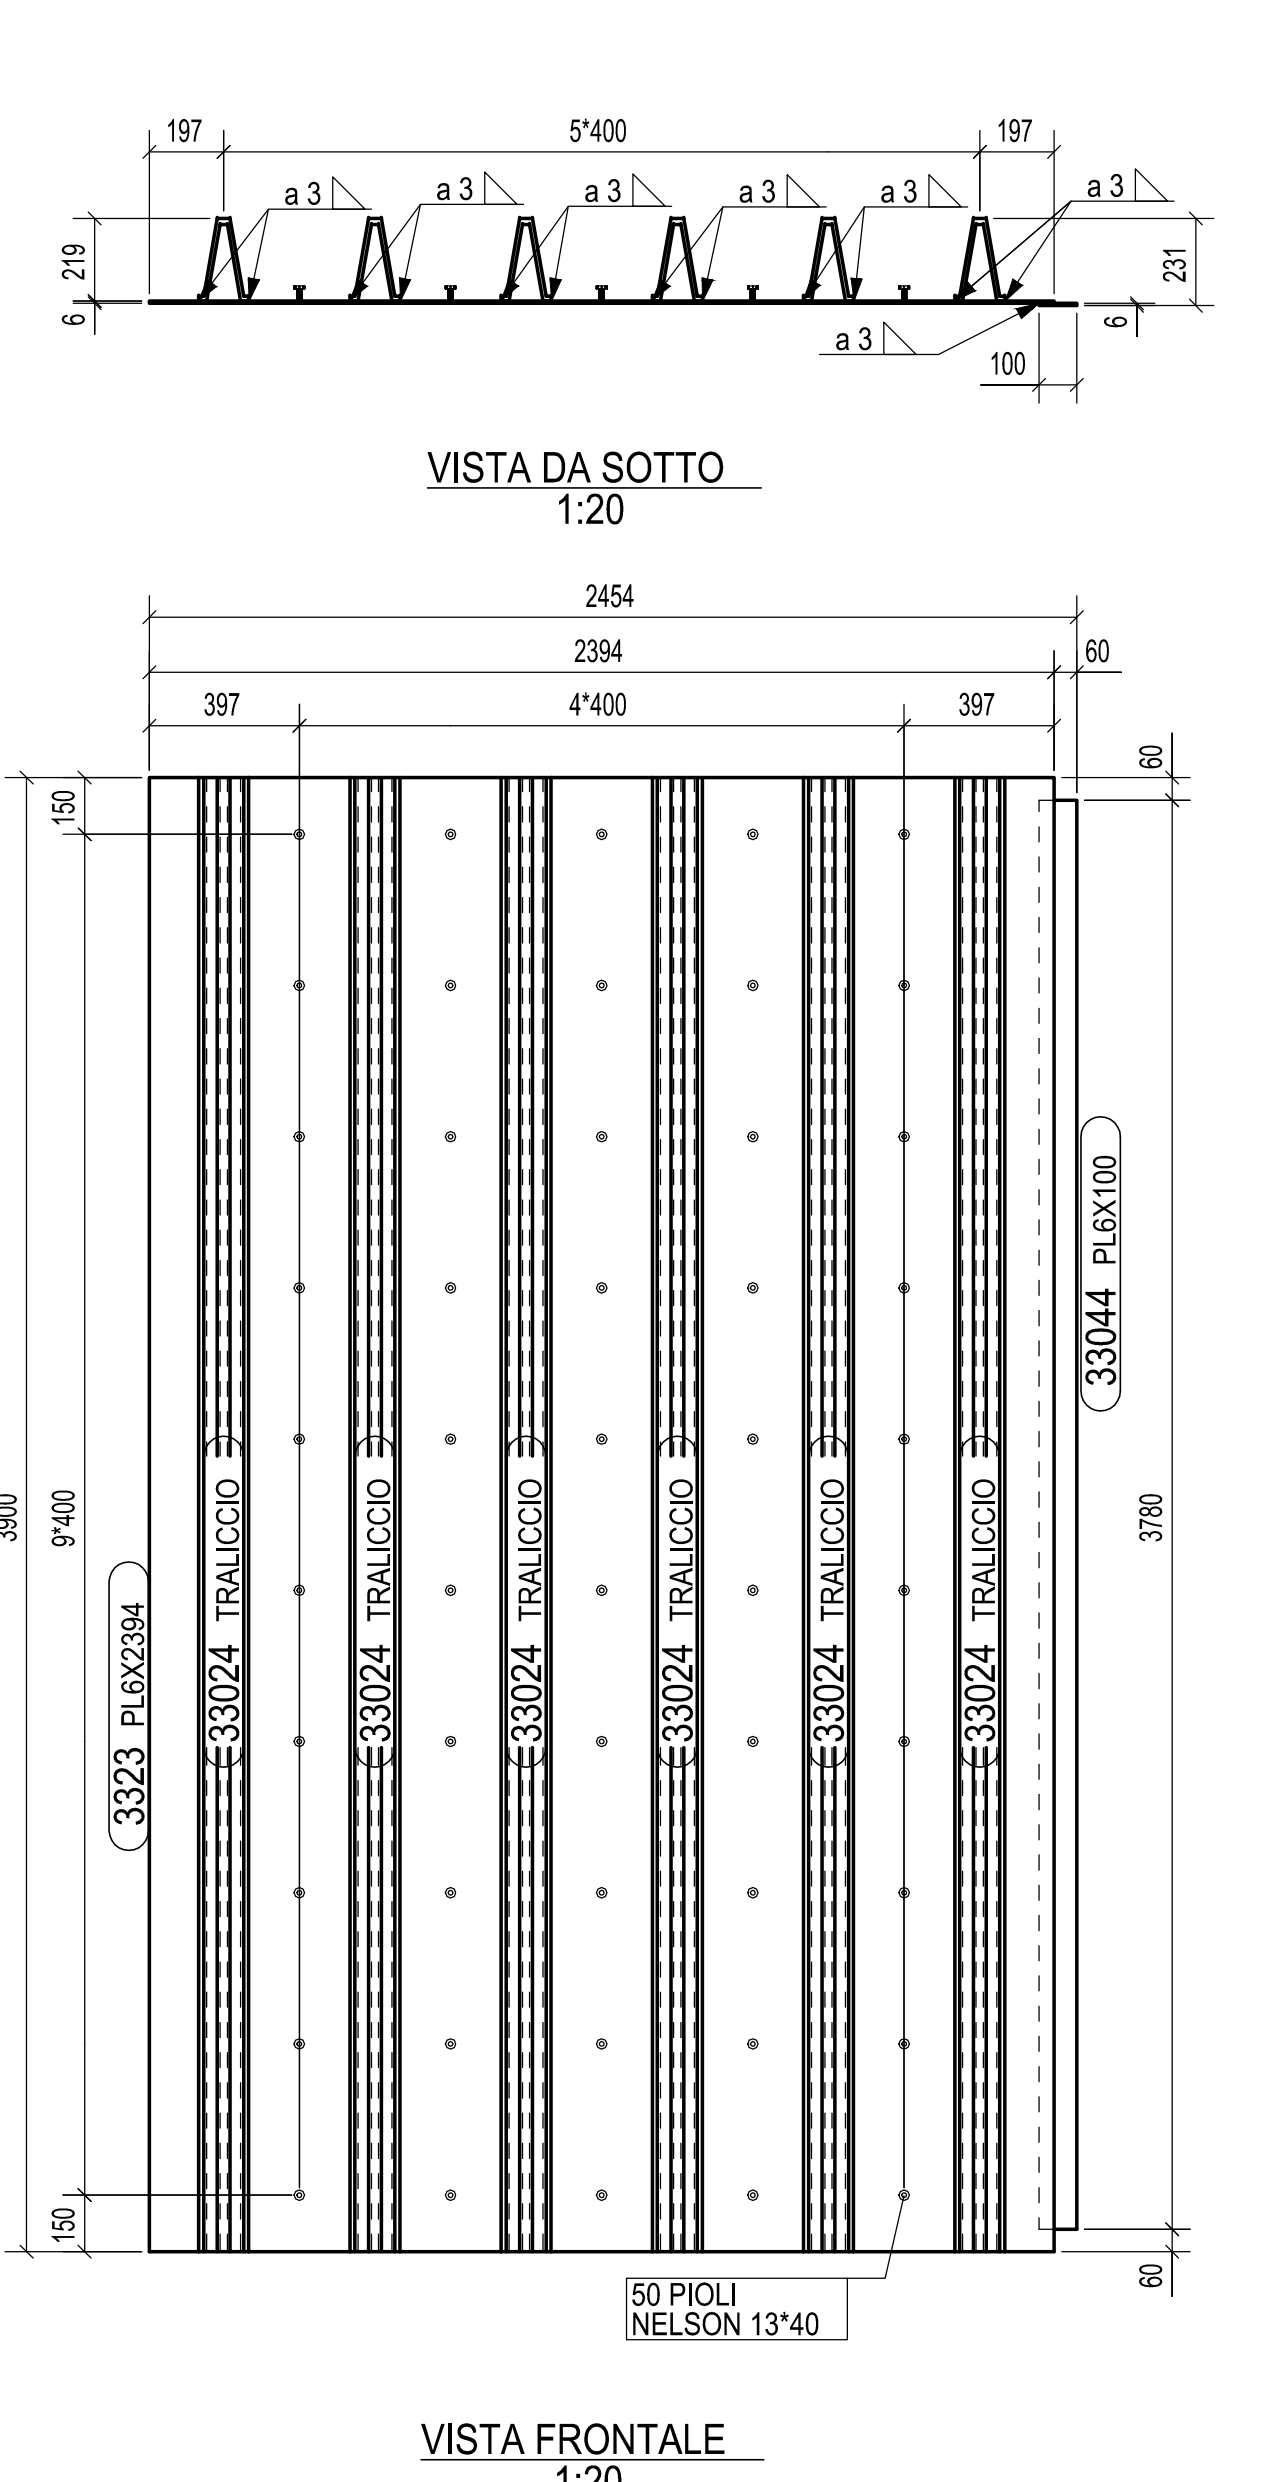


MK	3323	QUANTITA'
FASE	303	22
FASE	353	22
TOTALE		44

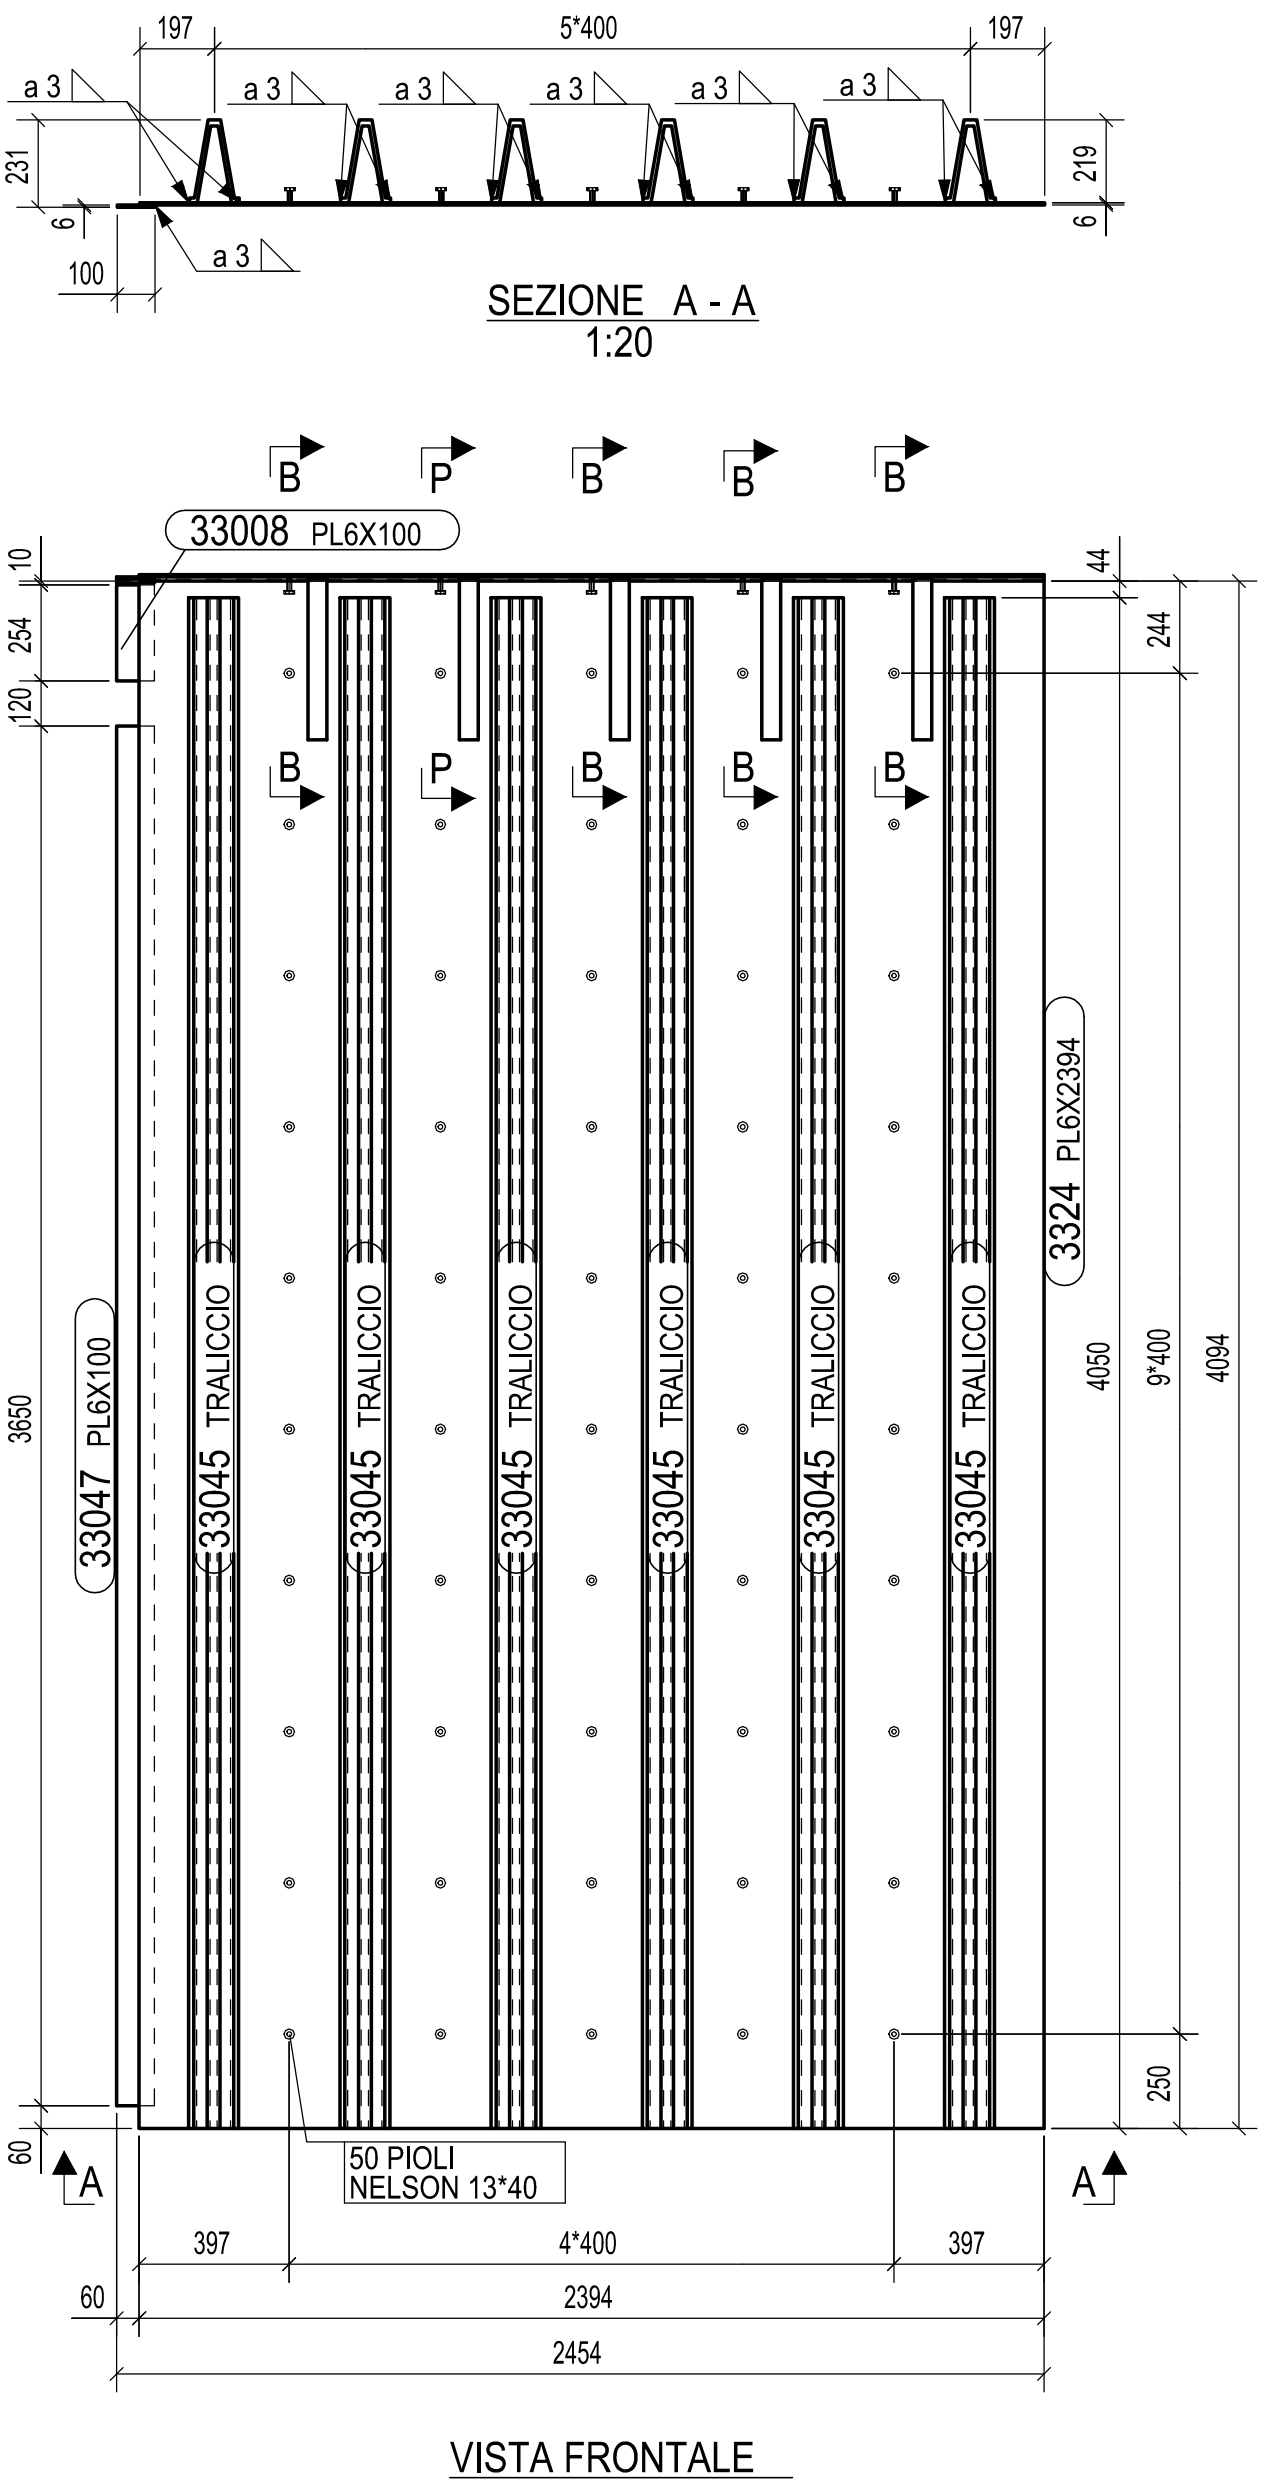

MK	3324	QUANTITA'
FASE	303	7
FASE	353	7
TOTALE		14

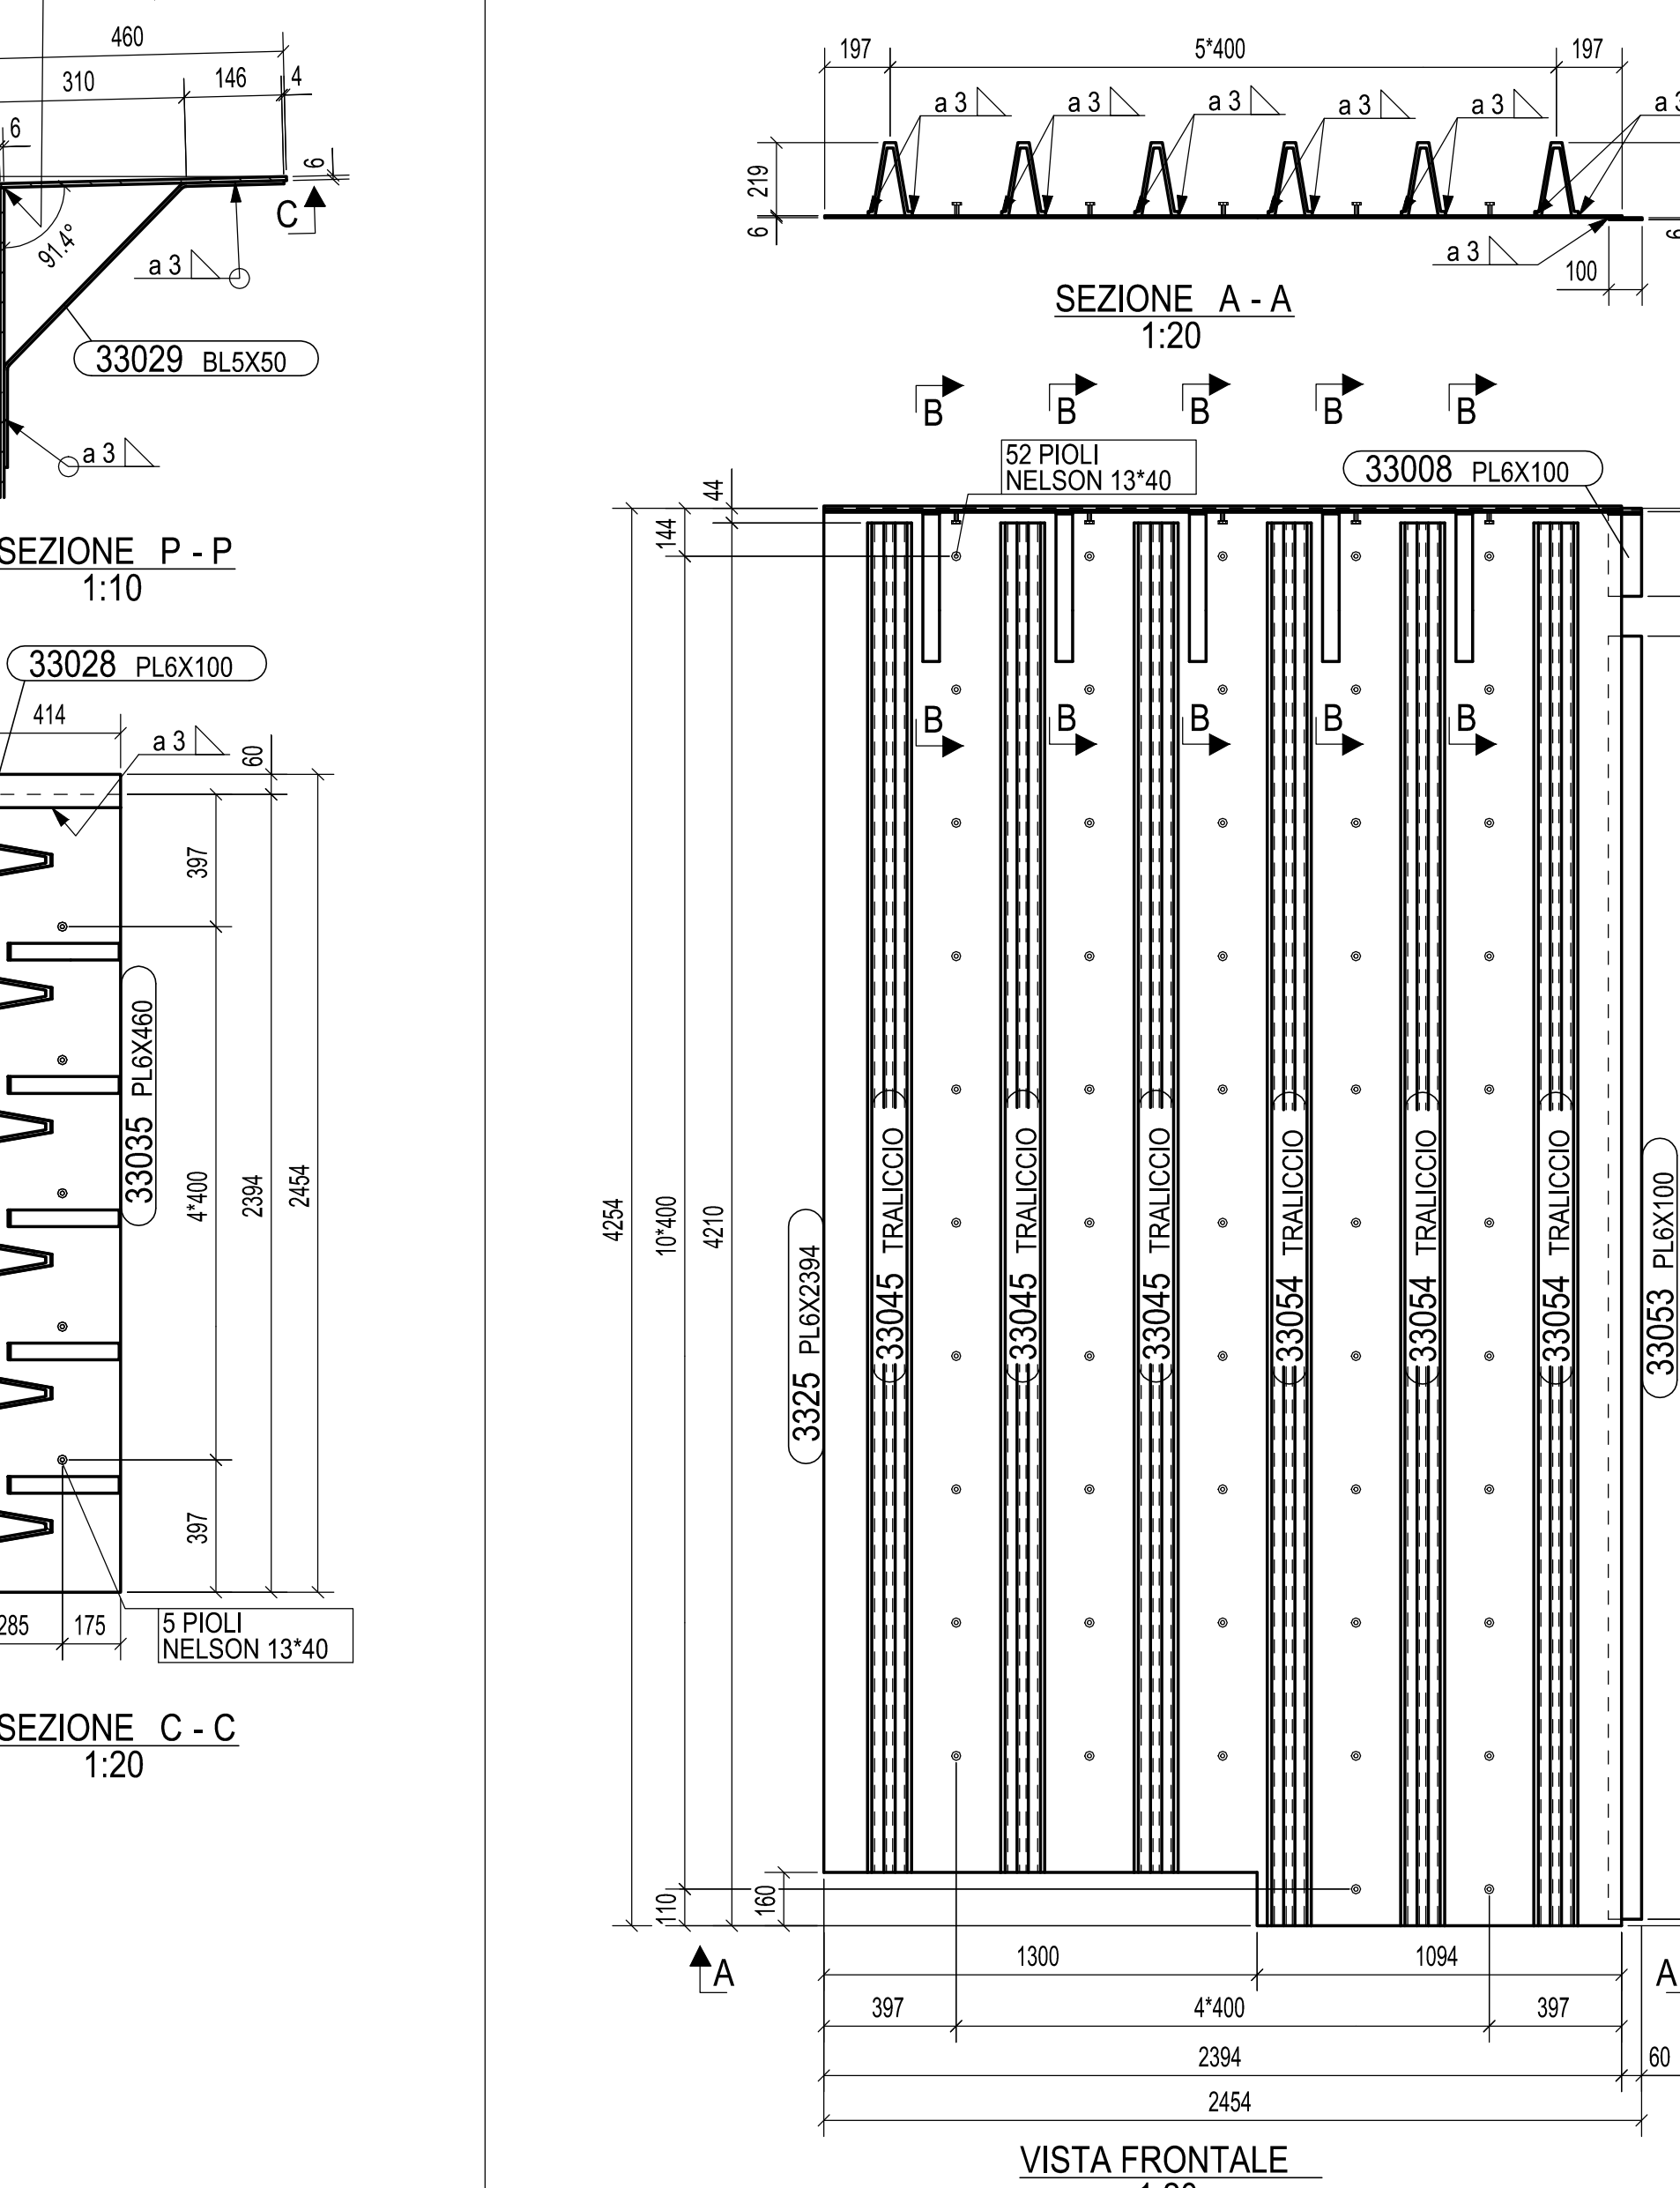

MK	3325	QUANTITA'
FASE	303	1
FASE	353	1
TOTALE		2

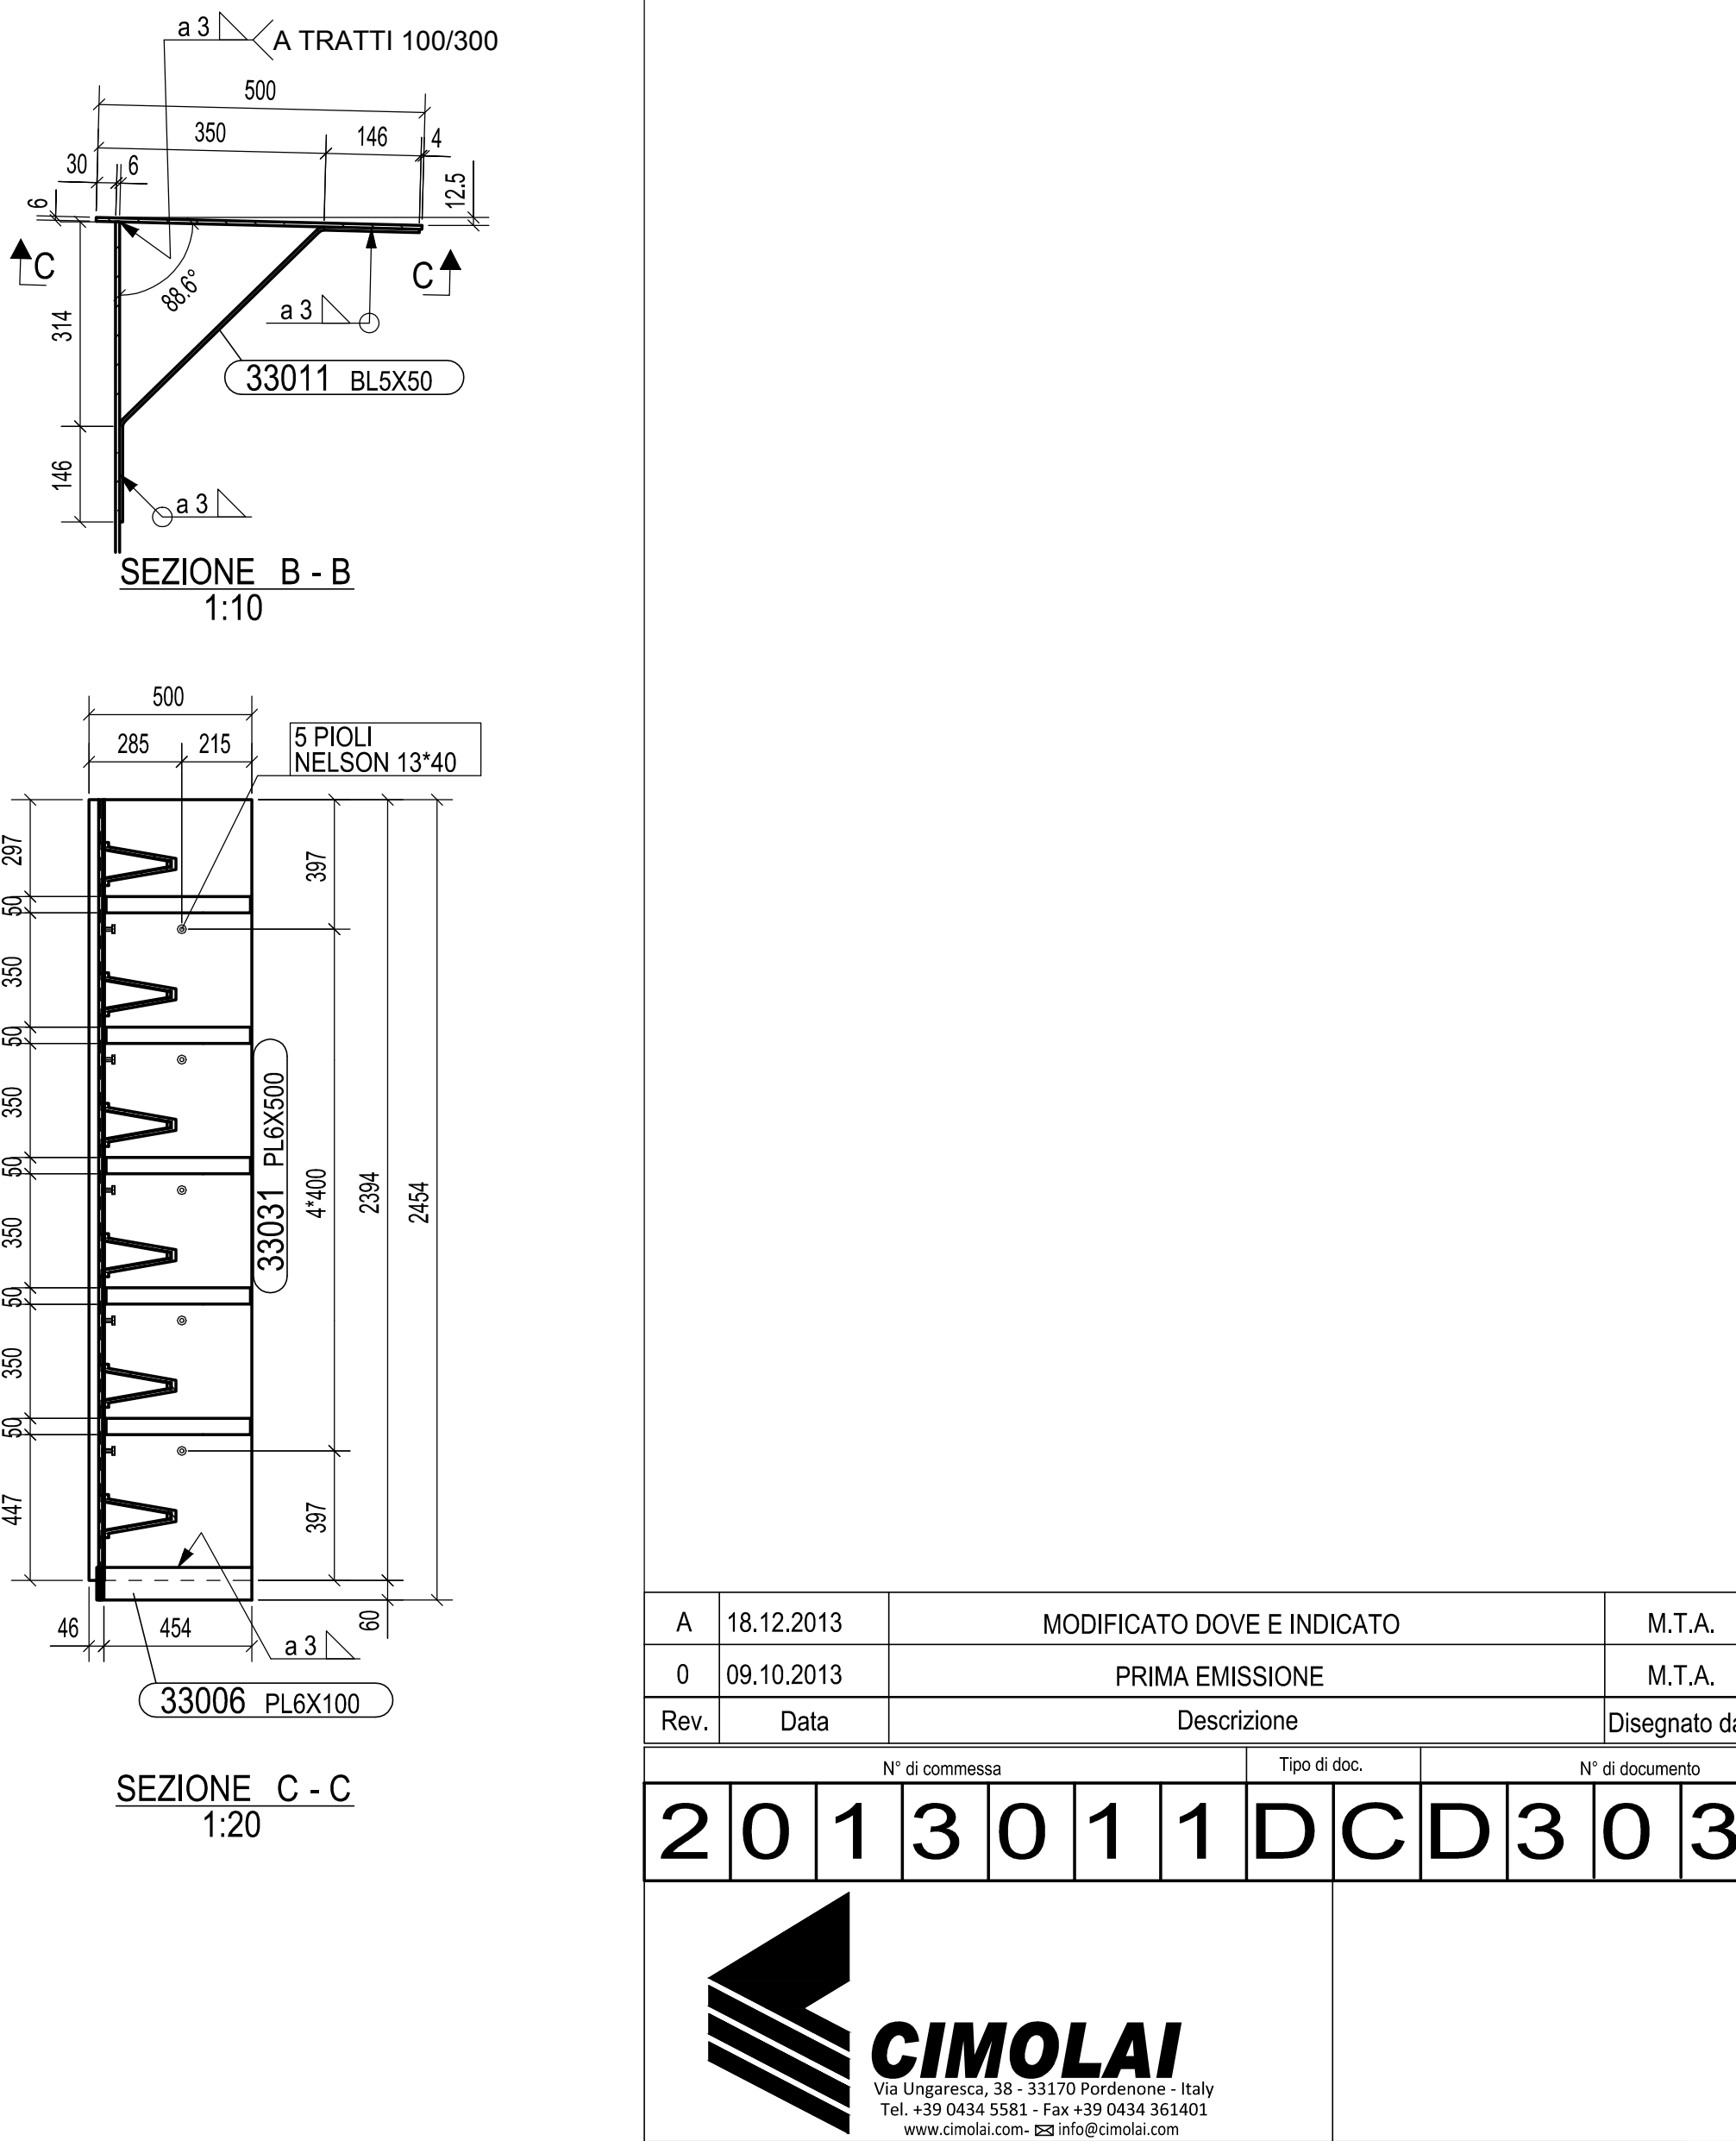

MK	3326	QUANTITA'
FASE	303	7
FASE	353	7
TOTALE		14

REV	DATA	DESCRIZIONE MODIFICA

N.B. LA TAVOLA SOSTITUISCE QUELLA RELATIVA AL CODICE [] DEL PROGETTO ESECUTIVO

COLLEGAMENTO AUTOSTRADALE DALMINE - COMO - VARESE - VALICO DEL GAGGIOLO E OPERE AD ESSO CONNESSE
TRATTE B1, B2, C, D, TRVA13+14, GREENWAY
AS BUILT
TRATTA B1 - SVINCOLO DI LOMAZZO (da Pk +0+850 a Pk +1+800)
 OPERE D'ARTE MAGGIORI - PONTI E VIADOTTI
 PONTI E VIADOTTI
 VIADOTTO SVINCOLO LOMAZZO
 PREDALLE TS 303, TS 353 - MARCA 3318 - 3325

IDENTIFICAZIONE ELABORATO	IMPRESA	REVISIONE	MINISTERO
2013011DCD3033A	STRABAG		

STRABAG **MULTIRO** **STRABAG**

CONCEDENTE
 REGIONALE DI PROGETTO ED INCARICATO
 DELL'INTEGRAZIONE PER LE OPERE
 PRELIMINARI

CONCESSIONARIO
 STRABAG

APPROVATO
 ING. ALBERTO CECCHINI

ELABORAZIONE PROGETTUALE
 PROGETTISTA:
 311 PROGETTI ITALIA S.p.A.

311 ITALIA S.p.A.
 DIRETTORE TECNICO
 Ing. Stefano Luca Pizzetti
 CONSULENTE SPECIALISTICO
 CIMOLAI

Redatto: Di Sano Verificato: Di Lato Approvato: Pissatti

CIMOLAI
 www.cimolai.com - info@cimolai.com

Cliente: **STRABAG**

Scale: 1:20

Oggetto: **SVINCOLO DI LOMAZZO**
VIADOTTO A9
PREDALLE TS 303, TS 353
MARCA 3318 - 3325