


PIANTA SCAVI
SCALA 1 : 200

**SCAVO
COORDINATE DI TRACCIAMENTO**

PUNTI	NORD	EST
PUNTO n.1	245285.5850	135640.7973
PUNTO n.2	245284.4887	135641.7756
PUNTO n.3	245284.9230	135649.4018
PUNTO n.4	245232.5018	135647.3513
PUNTO n.5	245232.0887	135640.0978
PUNTO n.6	245230.8656	135638.8490
PUNTO n.7	245230.0487	135624.3936
PUNTO n.8	245238.5352	135623.9140
PUNTO n.9	245239.3318	135638.0111
PUNTO n.10	245276.9972	135639.4845
PUNTO n.11	245276.4748	135630.2285
PUNTO n.12	245284.9607	135629.7509
PUNTO n.13	245286.2304	135681.0430
PUNTO n.14	245285.9803	135687.4381
PUNTO n.15	245235.2721	135685.4545
PUNTO n.16	245235.5223	135679.0594
PUNTO n.17	245289.2052	135734.9565
PUNTO n.18	245288.9550	135741.3516
PUNTO n.19	245238.2459	135739.3680
PUNTO n.20	245238.4970	135732.9729
PUNTO n.21	245291.9660	135773.0583
PUNTO n.22	245292.5144	135782.6881
PUNTO n.23	245240.0932	135780.6375
PUNTO n.24	245239.5448	135771.0087

**PARATIE DI MICROPALI
COORDINATE DI TRACCIAMENTO**


PUNTI	NORD	EST
PUNTO n.25	245287.9421	135687.6649
PUNTO n.26	245233.3638	135685.5308
PUNTO n.27	245291.1383	135734.8820
PUNTO n.28	245236.5801	135732.7478

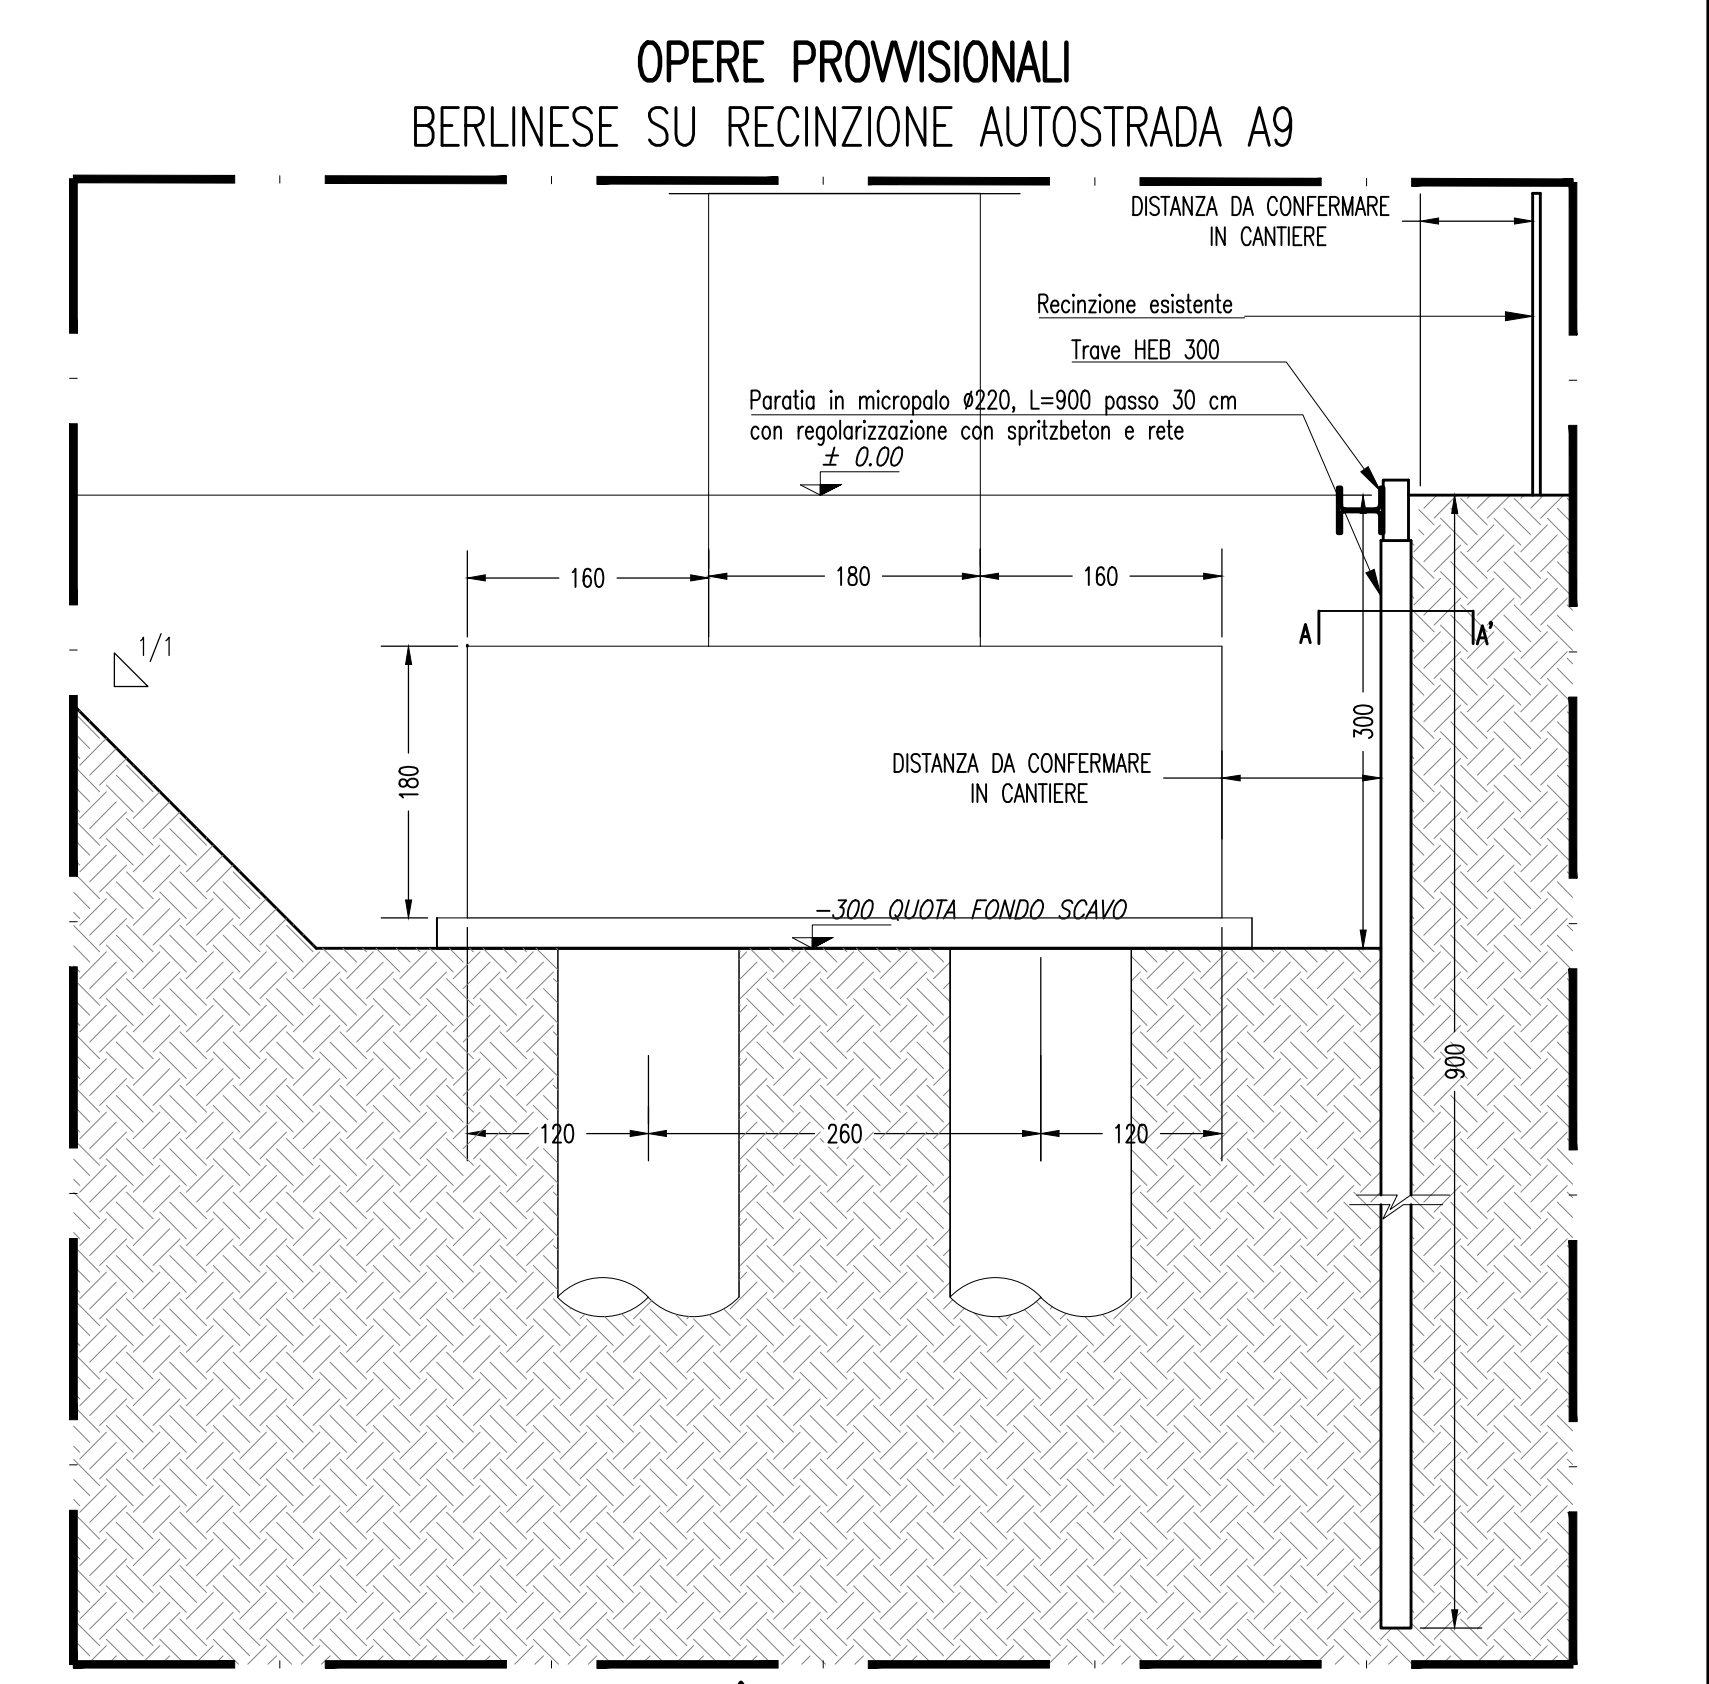

SEZIONE LATERALE B-B' IN CORRISPONDENZA PILA
SCALA 1 : 50

Armutura micropalo tubo
in acciaio #149 sp. 8 mm
acciaio tipo S 305

PIANTA SEZIONE A-A'
SCALA 1 : 20

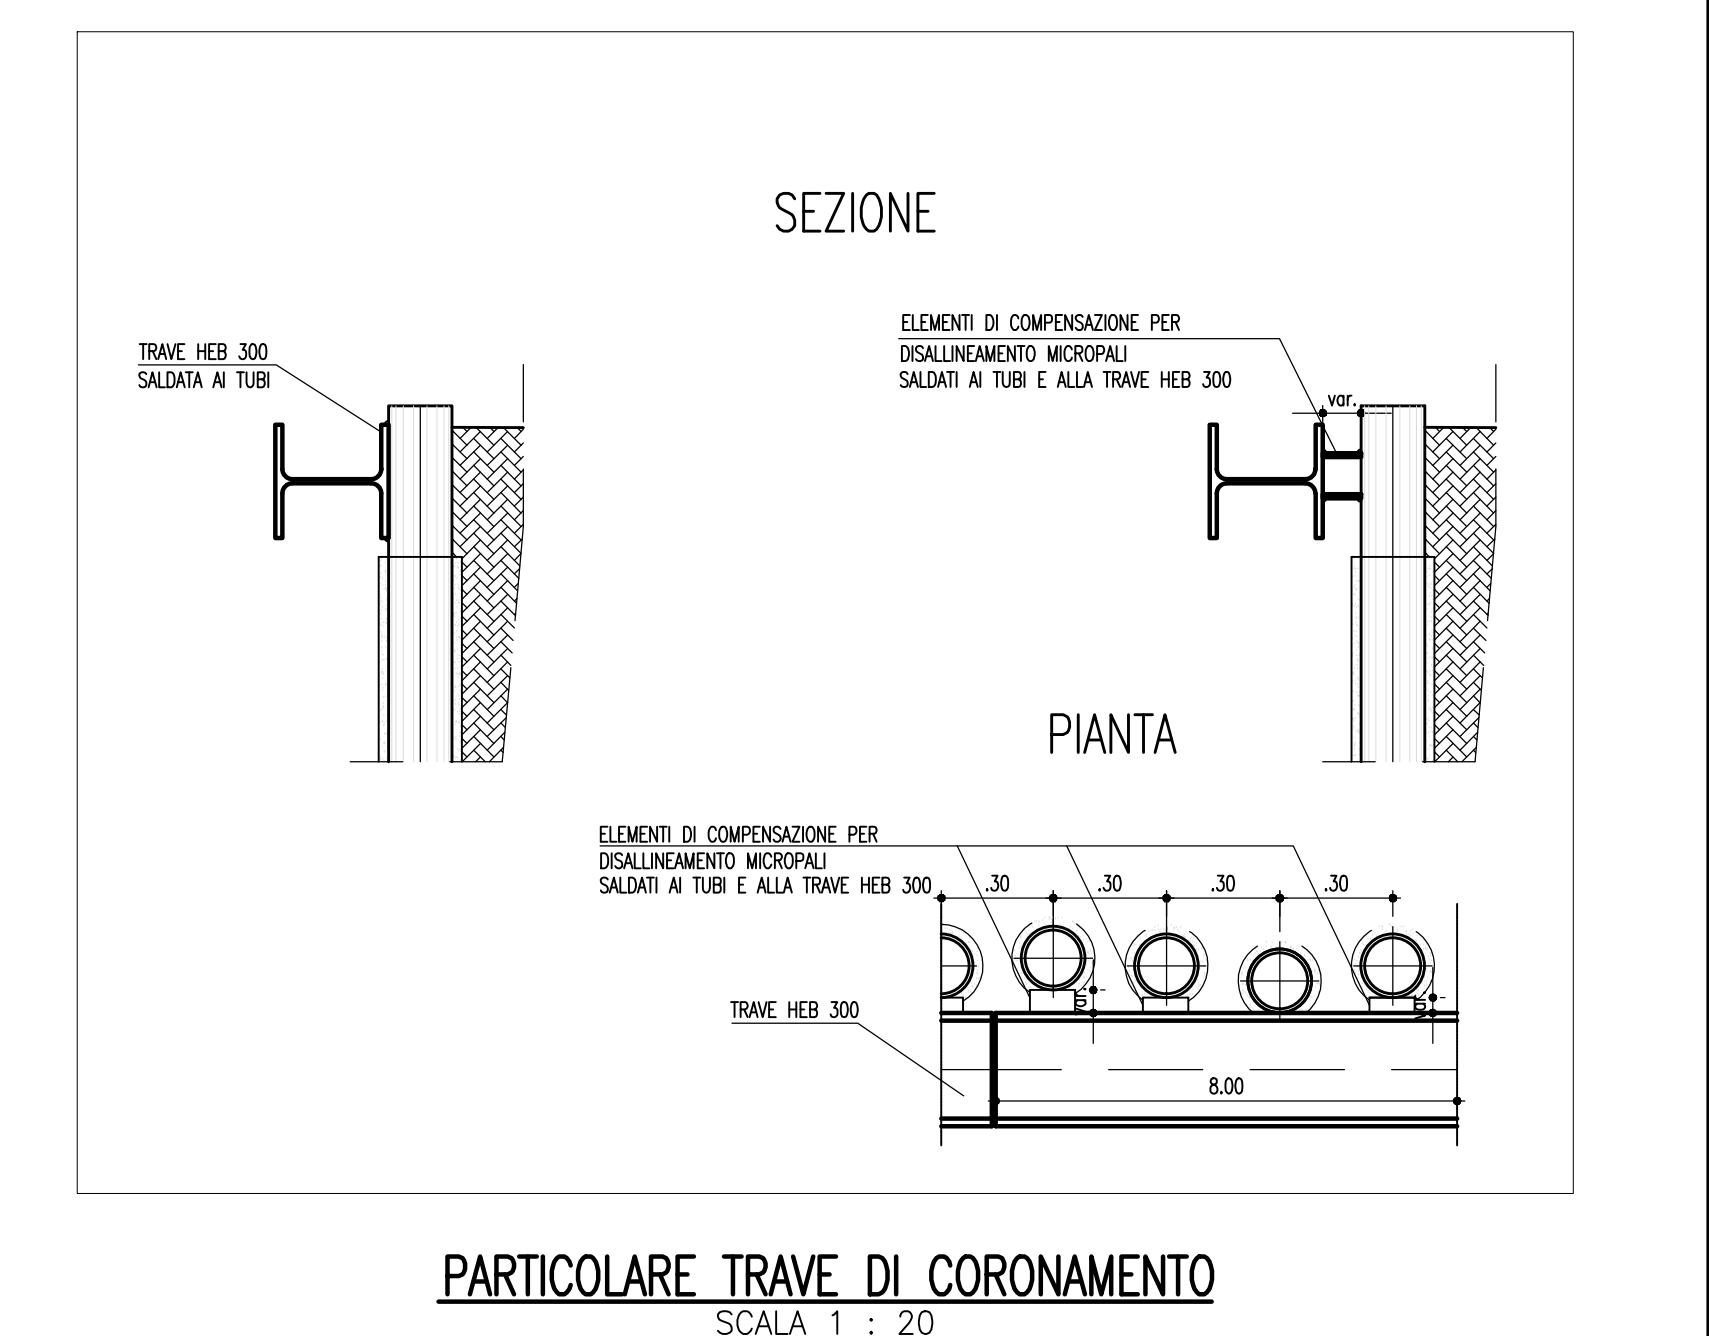

PARTICOLARE TRAVE DI CORONAMENTO
SCALA 1 : 20

MATRICE DI REVISIONE

REV	DATA	DESCRIZIONE MODIFICA
0	-	-
1	-	-
2	-	-
3	-	-
4	-	-
5	-	-

N.B.: LA TAVOLA SOSTITUISCE QUELLA RELATIVA AL CODICE [E] [D] [A] [T] [V] [M] [R] [D] [A] [L] DEL PROGETTO ESECUTIVO E LA TAVOLA V_0_A01_V0001_0_CM_PI_001_B_02 DELLA P12 PER IL SOLO PARTICOLARE TRAVE DI CORONAMENTO

**COLLEGAMENTO AUTOSTRADALE
DALMINE - COMO - VARESE - VALICO DEL GAGGIOLO E OPERE AD ESDO CONNESSE**
CODICE CUP # F11B98007980

**TRATTE B1, B2, C, D, TRA13-14, GREENWAY
AS BUILT**

TRATTA B1 - SVINCOLO DI LOMAZZO (da Pk - 0+850 a Pk +1+800)
OPERE D'ARTE MAGGIORI: PONTI E VIADOTTI
VIADOTTO SVINCOLO LOMAZZO
PIANTA SCAVI

INDIVIDUAZIONE ELABORATO	IMPRESA RAGGRUPPAMENTO TEMPORANEO IMPRESE: Membro: STRABAG A.S. Membro: G.F. Grandi Lavori Finanziari S.p.A. Membro: Impresa costruzioni Giuseppe Malturo S.p.A. Membro: STRABAG S.p.A.
CONCESSIONARIO Autorevole: Direzione Lavori Prestazione: P.G. Francesco Soriano	ELABORAZIONE PROGETTUALE PROGETTISTA: STI PROGETTI ITALIA S.p.A. STI ITALIA S.p.A. DIRETTORE TECNICO: Ing. Stefano Inno Passafiume Coordinatore degli Ingegneri: Provincia di Roma n. 20809

Redatto: G. Iulo Verificato: Fausto Approvato: Passafiume