


VIADOTTO SU A9 L=133.00m (IN ASSE TRACCIAMENTO ASSE OVEST)

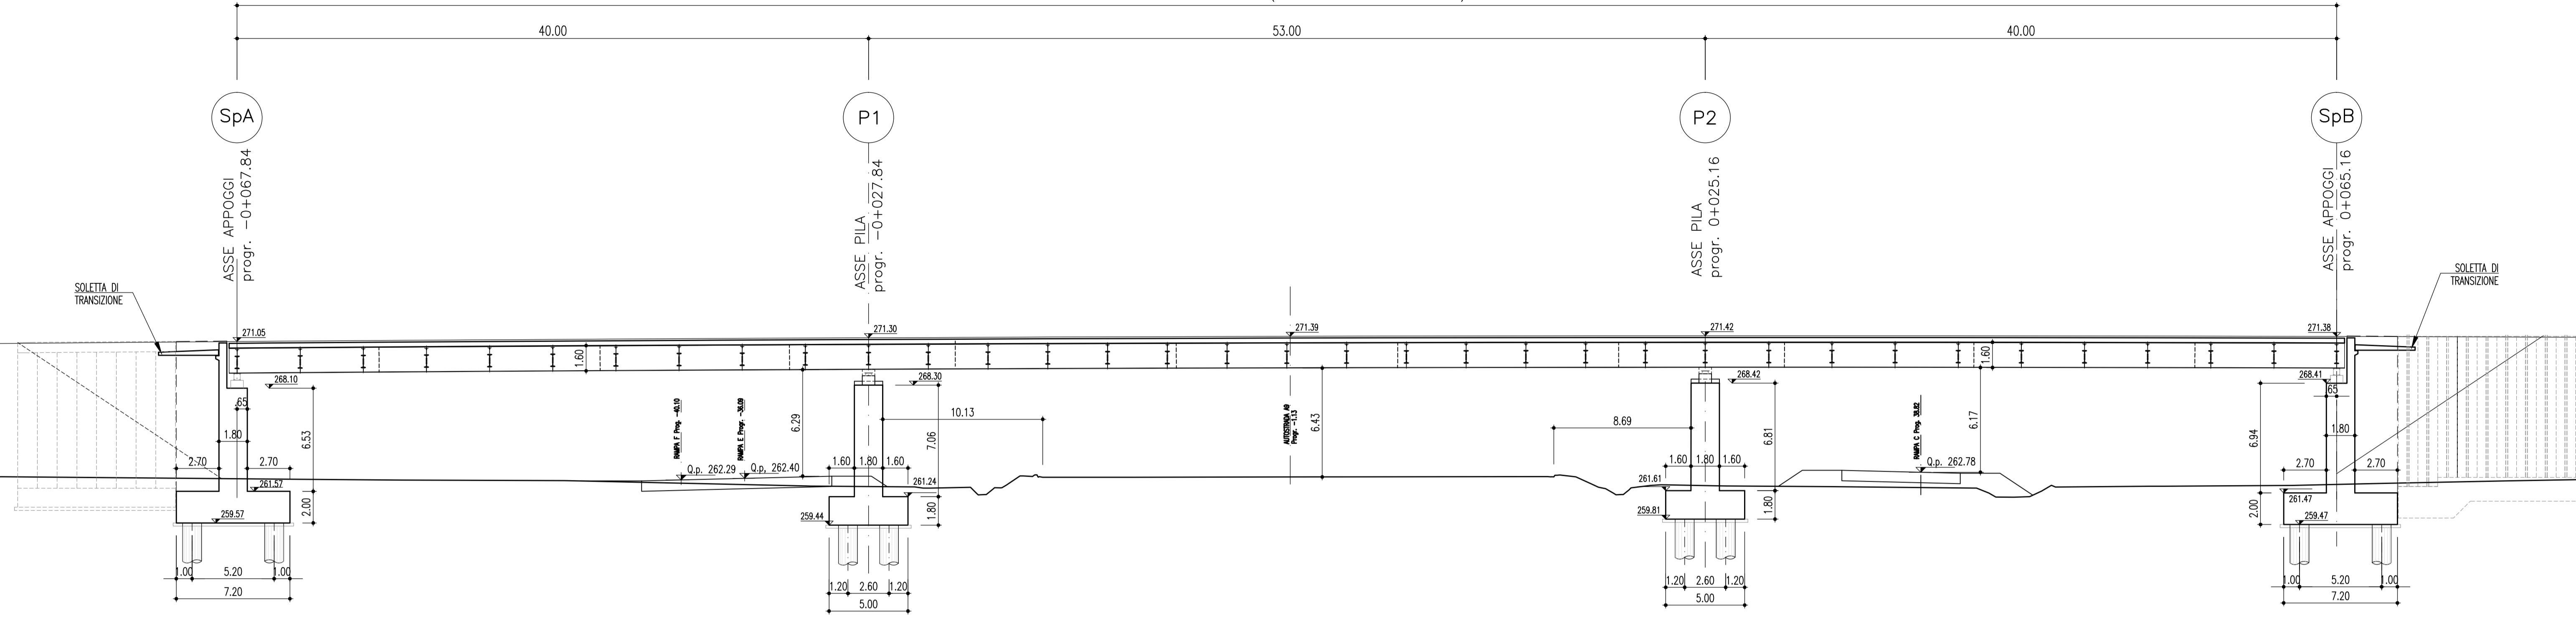

PROFLO LONGITUDINALE

SCALA 1 : 200

MATRICE DI REVISIONE

REV	DATA	DESCRIZIONE MODIFICA
0		
1		
2		
3		
4		
5		

N.B.: LA TAVOLA SOSTITUISCE QUELLA RELATIVA AL CODICE [] DEL PROGETTO ESECUTIVO

**COLLEGAMENTO AUTOSTRADALE
DALMINE - COMO - VARESE - VALICO DEL GAGGIOLO E OPERE AD ESSO CONNESSE**
CODICE C.U.P. F11906000270007

TRATTE B1, B2, C, D, TRVA13+14, GREENWAY

AS BUILT

TRATTA B1 - SVINCOLO DI LOMAZZO (da Pk - 0+850 a Pk +1+800)
OPERE D'ARTE MAGGIORI: PONTI E VIADOTTI
VIADOTTO SVINCOLO LOMAZZO
SEZIONE LONGITUDINALE

<p>IDENTIFICAZIONE ELABORATO CODICE PROGETTO: F00107B</p> <table border="1" style="width: 100%; text-align: center;"> <tr> <th>FASE PROGETTUALE</th> <th>LOTTO</th> <th>ZONA</th> <th>OPERA</th> <th>TRATTO D'OPERA</th> <th>AMBITO</th> <th>TIPO ELABORATIVO</th> <th>PROGRESSIVO</th> <th>REVISIONE</th> </tr> <tr> <td>A</td> <td>0</td> <td>A01</td> <td>V001</td> <td>0</td> <td>OM</td> <td>SZ</td> <td>001</td> <td>01</td> </tr> </table> <p>Scala: 1:200</p> <table border="1" style="width: 100%; text-align: center;"> <tr> <th>DATA</th> <th>DESCRIZIONE</th> <th>REV</th> </tr> <tr> <td>Settembre 2015</td> <td>Emissione</td> <td>0</td> </tr> </table> <p>CONCEDENTE CONCESSIONI AUTOSTRADALI LOMBARDE</p> <p>CONCESSIONARIO Autostada Pademontana Lombardia Direttore Tecnico: Ing. Enrico Arini Referente Tecnico: Arch. Giovanni Cambio</p> <p>APPROVATO Autostada Pademontana Lombardia Il Direttore dei Lavori: Ing. Francesco Dominico</p>	FASE PROGETTUALE	LOTTO	ZONA	OPERA	TRATTO D'OPERA	AMBITO	TIPO ELABORATIVO	PROGRESSIVO	REVISIONE	A	0	A01	V001	0	OM	SZ	001	01	DATA	DESCRIZIONE	REV	Settembre 2015	Emissione	0	<p>IMPRESA RAGGRUPPAMENTO TEMPORANEO IMPRESE:</p> <table border="0" style="width: 100%;"> <tr> <td>Mandatario STRABAG A.G.</td> <td>Mandatario GLF Grandi Lavori Fincosit S.p.A.</td> <td>Mandatario Impresa costruzioni Giuseppe Malturo S.p.A.</td> <td>Mandatario cooptata STRABAG S.p.A.</td> </tr> </table> <p>PROGETTISTA - PROGETTO ESECUTIVO DI DETTAGLIO RAGGRUPPAMENTO TEMPORANEO PROGETTISTI:</p> <table border="0" style="width: 100%;"> <tr> <td>Mandatario 3TI PROGETTI ITALIA INGEGNERIA ASSOCIATA S.p.A.</td> <td>Mandatario GP Progettisti - COSTRUZIONI PROGETTI DI INGENGERIA</td> <td>Mandatario Arch. Salvatore Vermiglio</td> </tr> </table> <p>RESPONSABILE DI PROGETTO ED INCARICATO DELL'INTEGRAZIONE FRA LE VARIE PRESTAZIONI: Ing. Alberto Cecchini</p> <p>ELABORAZIONE PROGETTUALE PROGETTISTA: 3TI PROGETTI ITALIA S.p.A.</p> <p>DIRETTORE TECNICO: Ing. Stefano Larco Presenti Ordine degli Ingegneri Provincia di Roma n. 20809</p> <p>Redatto: Di Iulo Verificato: Fasolo Approvato: Possati</p>	Mandatario STRABAG A.G.	Mandatario GLF Grandi Lavori Fincosit S.p.A.	Mandatario Impresa costruzioni Giuseppe Malturo S.p.A.	Mandatario cooptata STRABAG S.p.A.	Mandatario 3TI PROGETTI ITALIA INGEGNERIA ASSOCIATA S.p.A.	Mandatario GP Progettisti - COSTRUZIONI PROGETTI DI INGENGERIA	Mandatario Arch. Salvatore Vermiglio
FASE PROGETTUALE	LOTTO	ZONA	OPERA	TRATTO D'OPERA	AMBITO	TIPO ELABORATIVO	PROGRESSIVO	REVISIONE																								
A	0	A01	V001	0	OM	SZ	001	01																								
DATA	DESCRIZIONE	REV																														
Settembre 2015	Emissione	0																														
Mandatario STRABAG A.G.	Mandatario GLF Grandi Lavori Fincosit S.p.A.	Mandatario Impresa costruzioni Giuseppe Malturo S.p.A.	Mandatario cooptata STRABAG S.p.A.																													
Mandatario 3TI PROGETTI ITALIA INGEGNERIA ASSOCIATA S.p.A.	Mandatario GP Progettisti - COSTRUZIONI PROGETTI DI INGENGERIA	Mandatario Arch. Salvatore Vermiglio																														

NOTA:
IL PROFLO LONGITUDINALE IN ASSE TRACCIAMENTO OVEST E' VALIDO ANCHE PER IL PROFLO LONGITUDINALE EST