

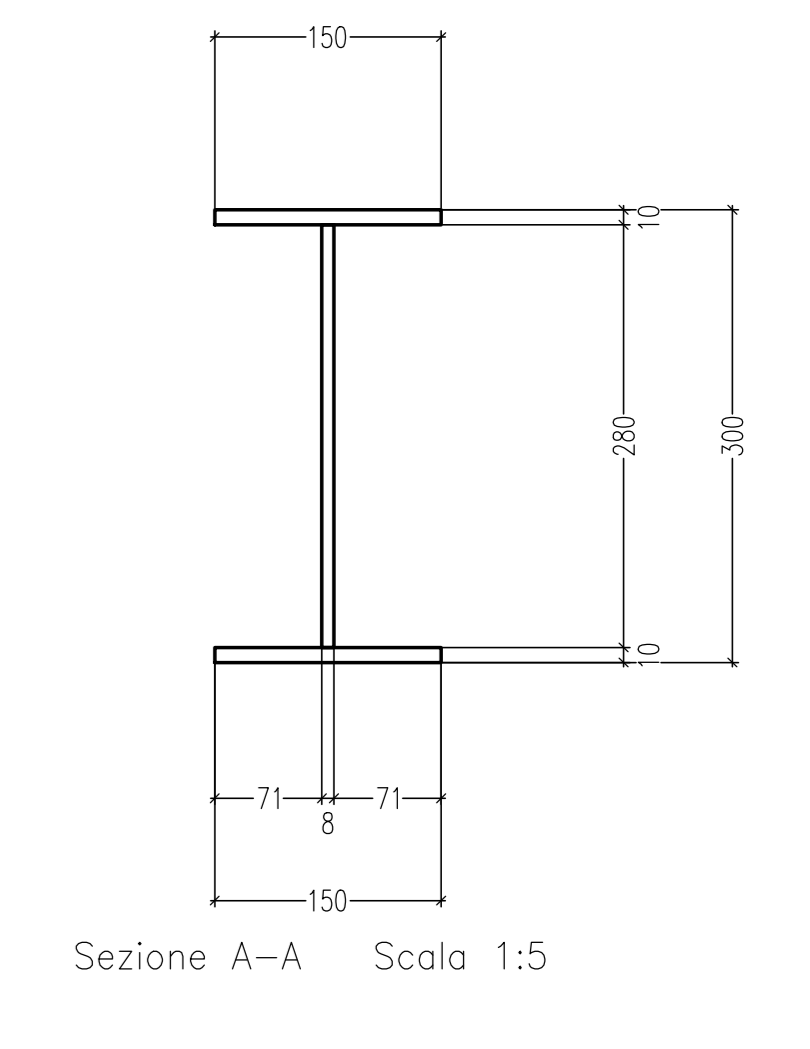
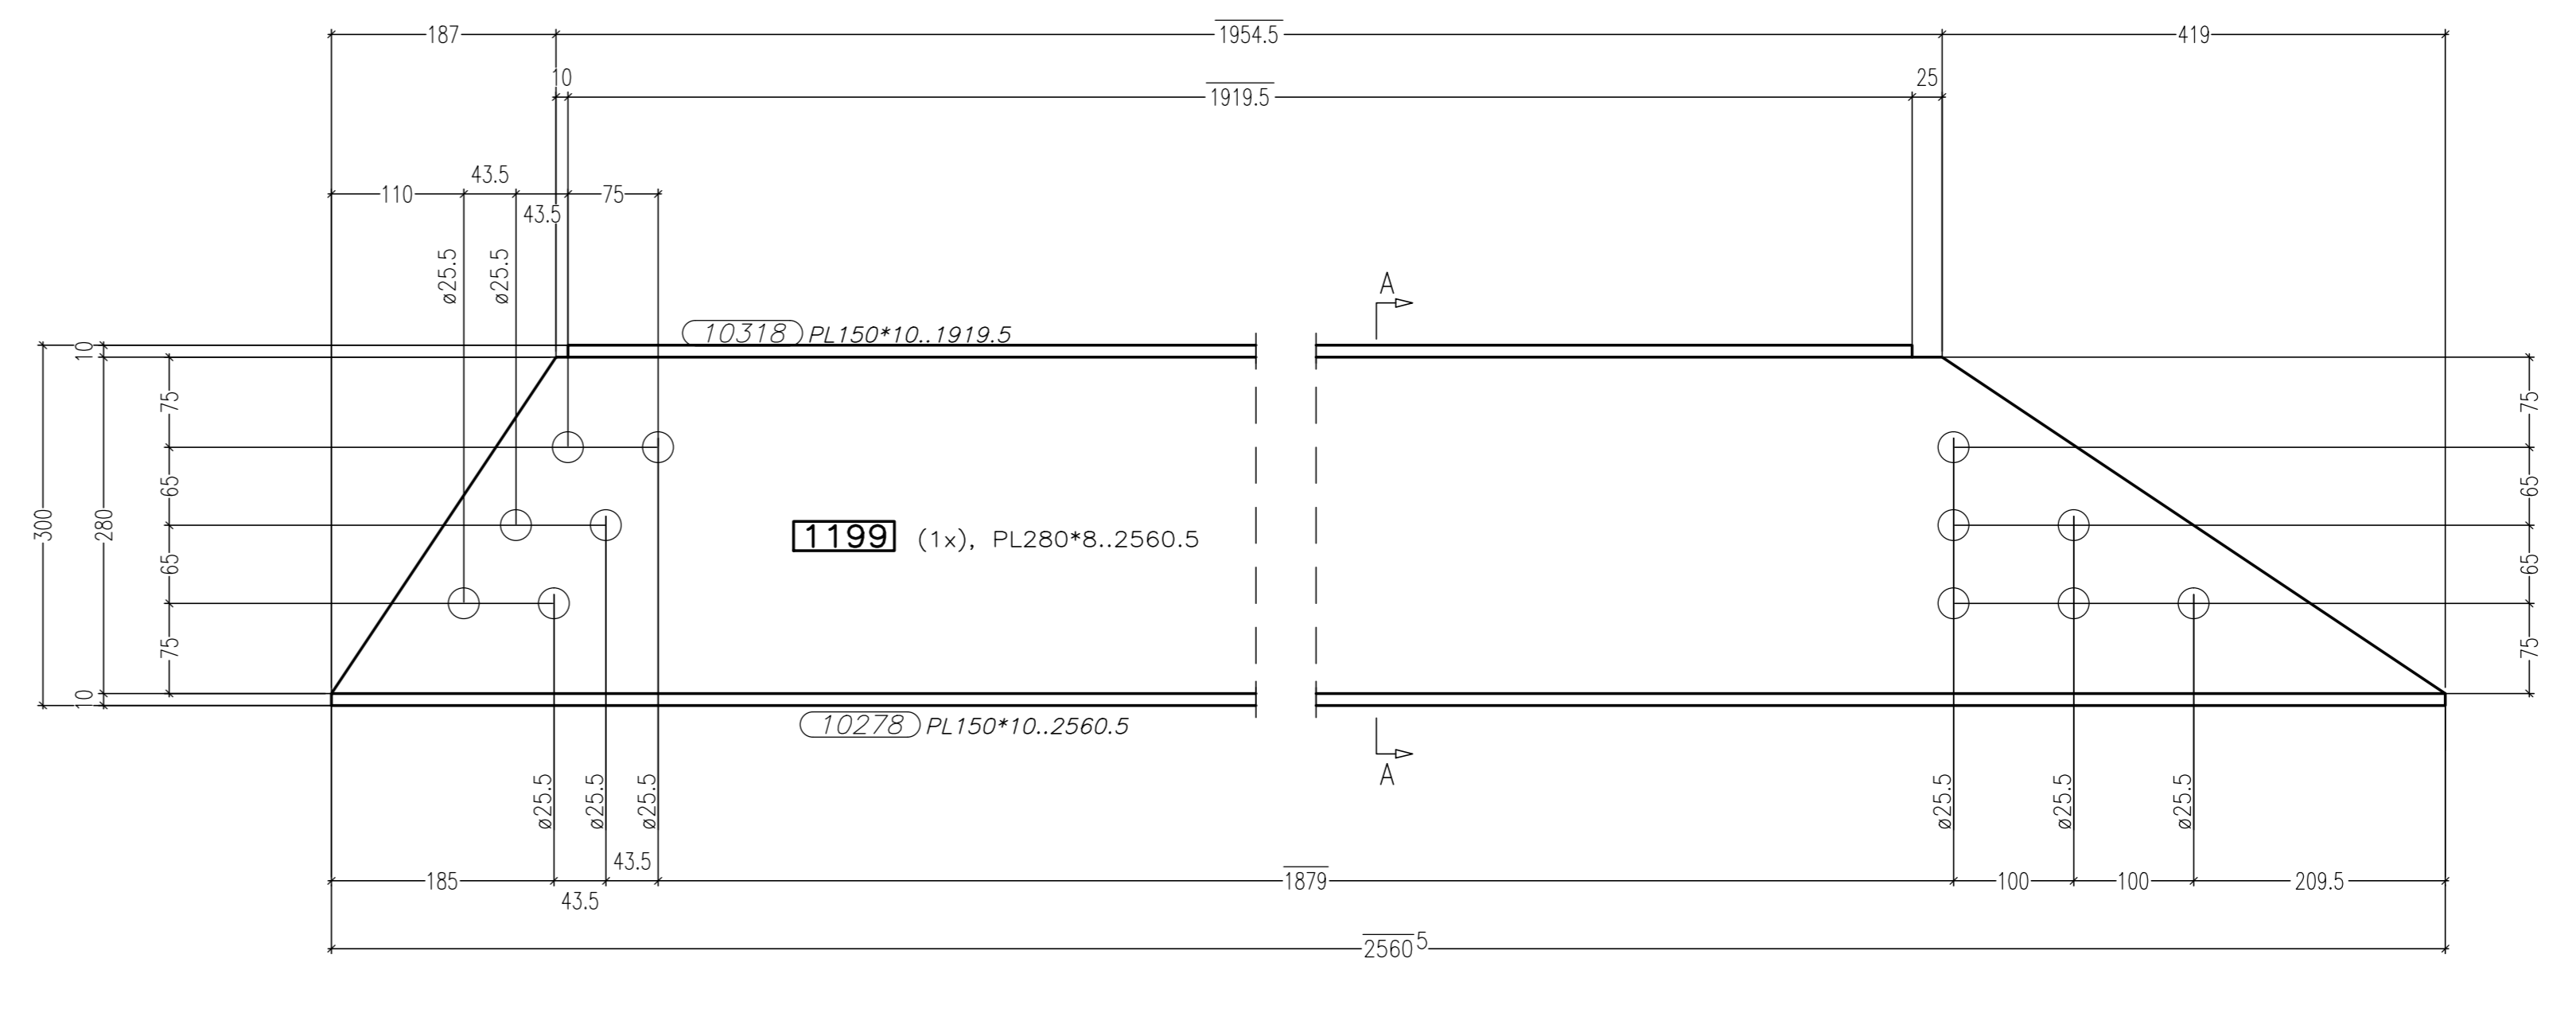




Vista di fronte-Front view  
MARK: 1178 N.22

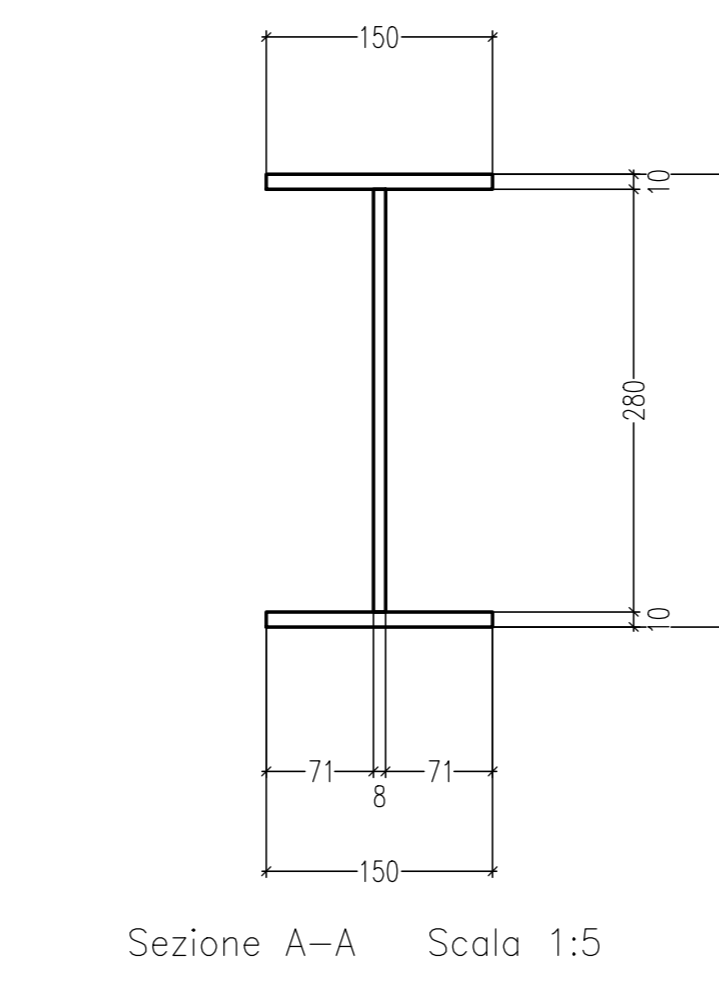



Vista di fronte-Front view  
MARK: 1199 N.2

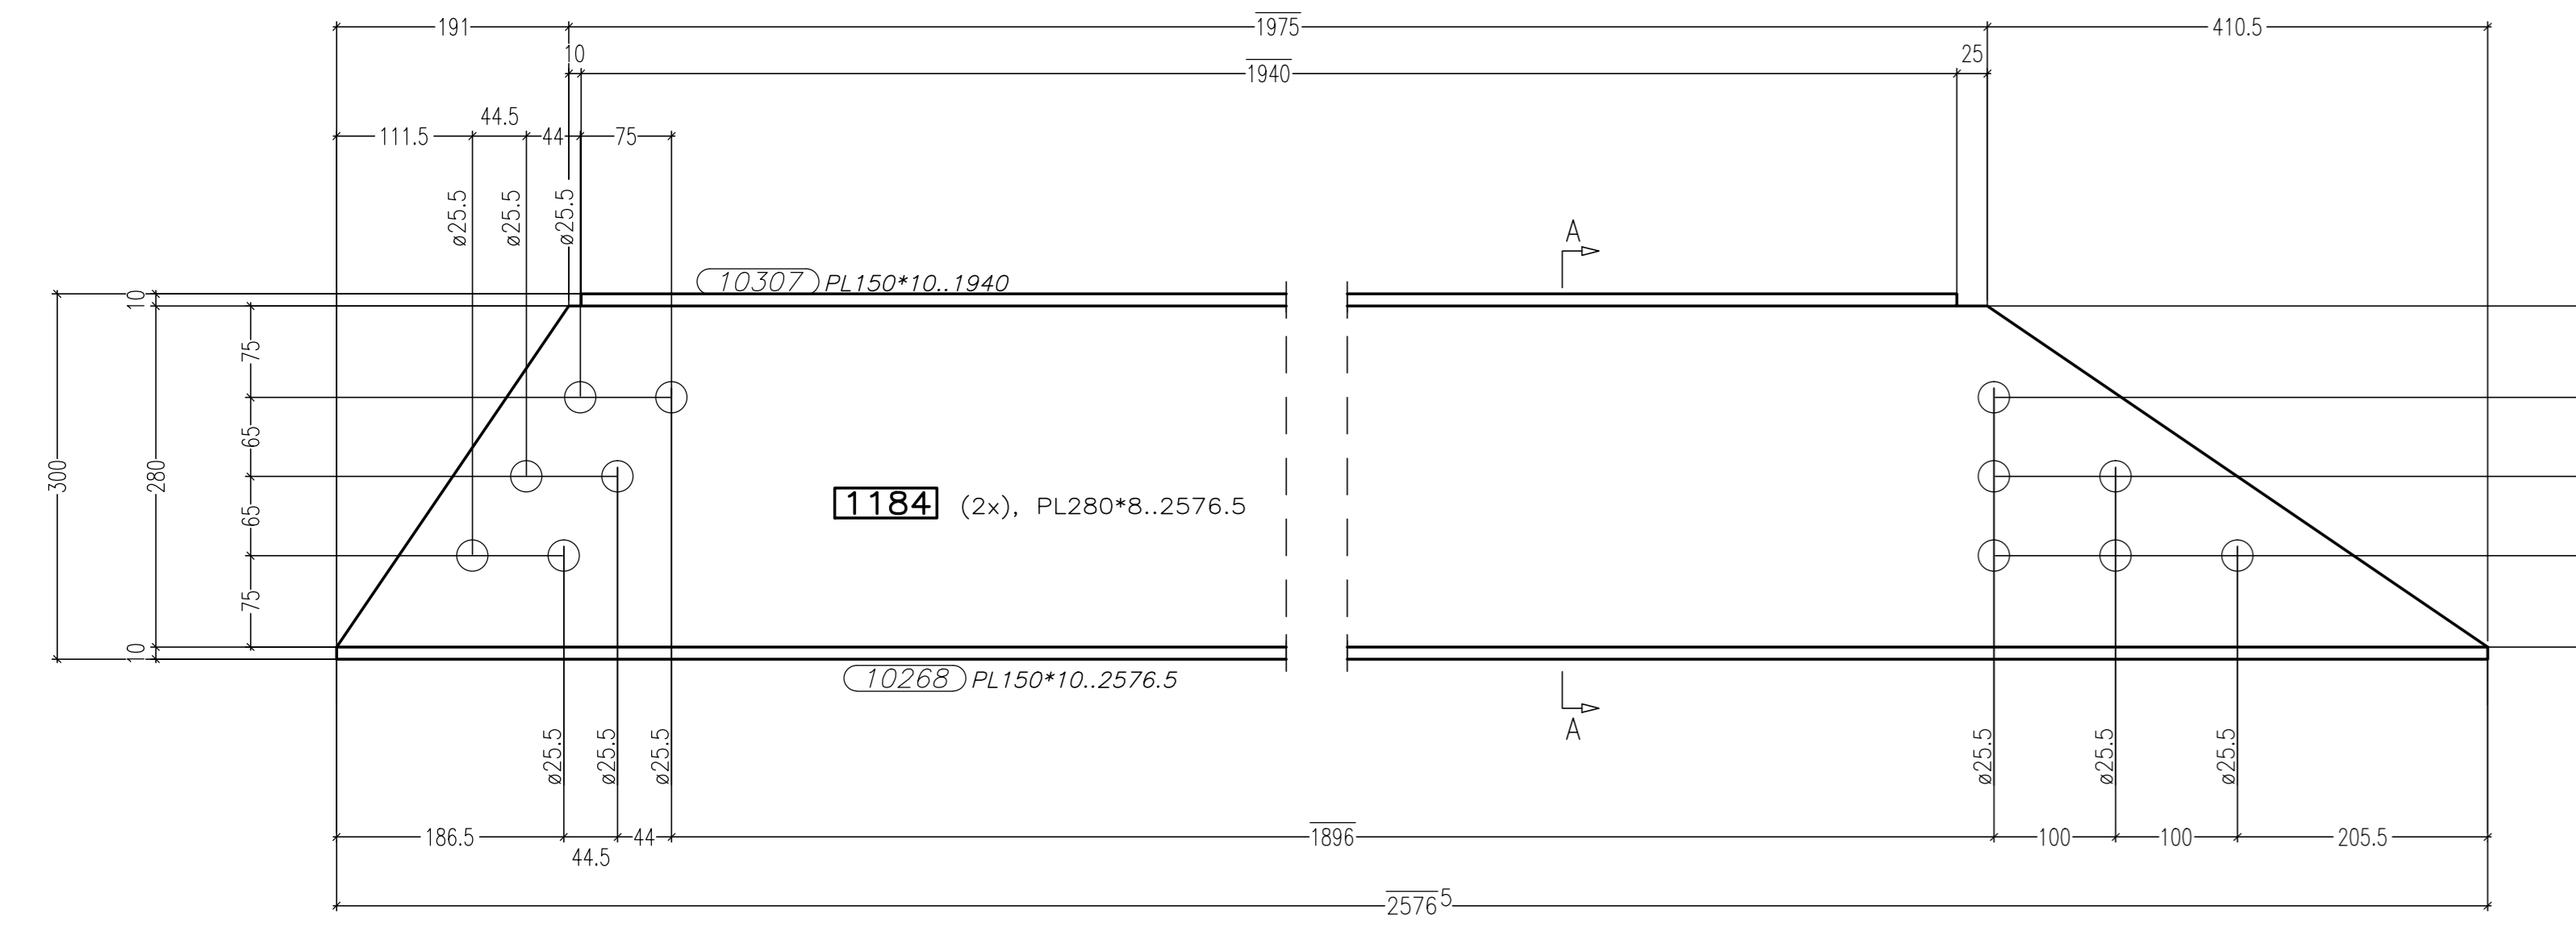



Vista di fronte-Front view  
MARK: 1184 N.11

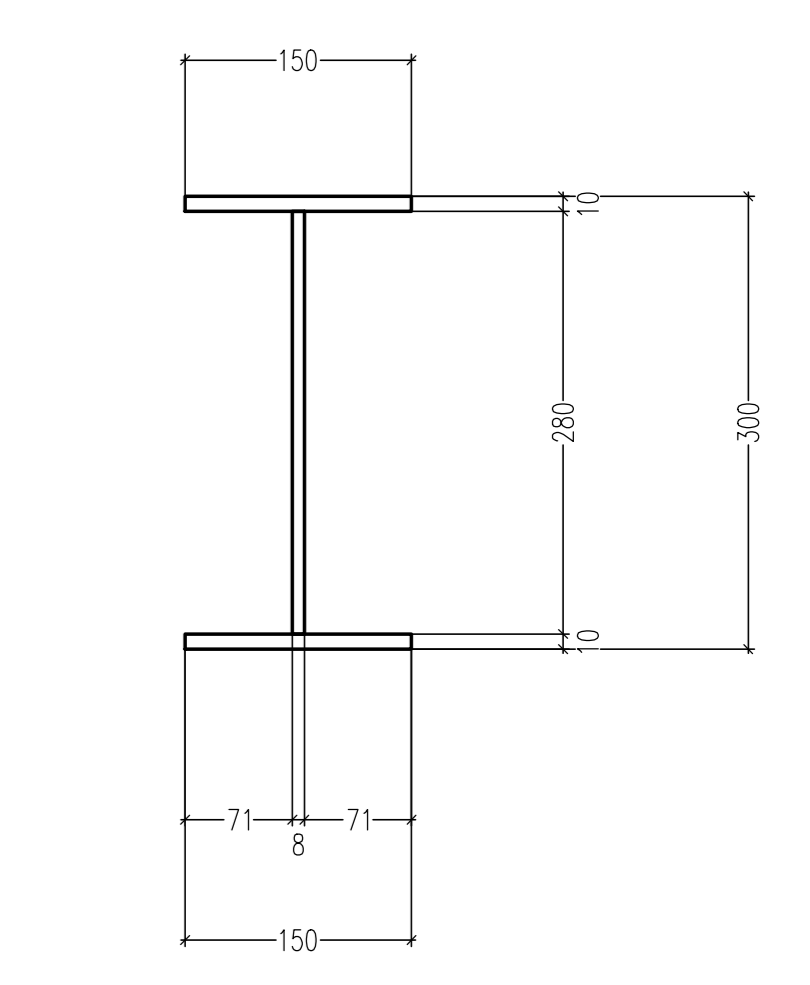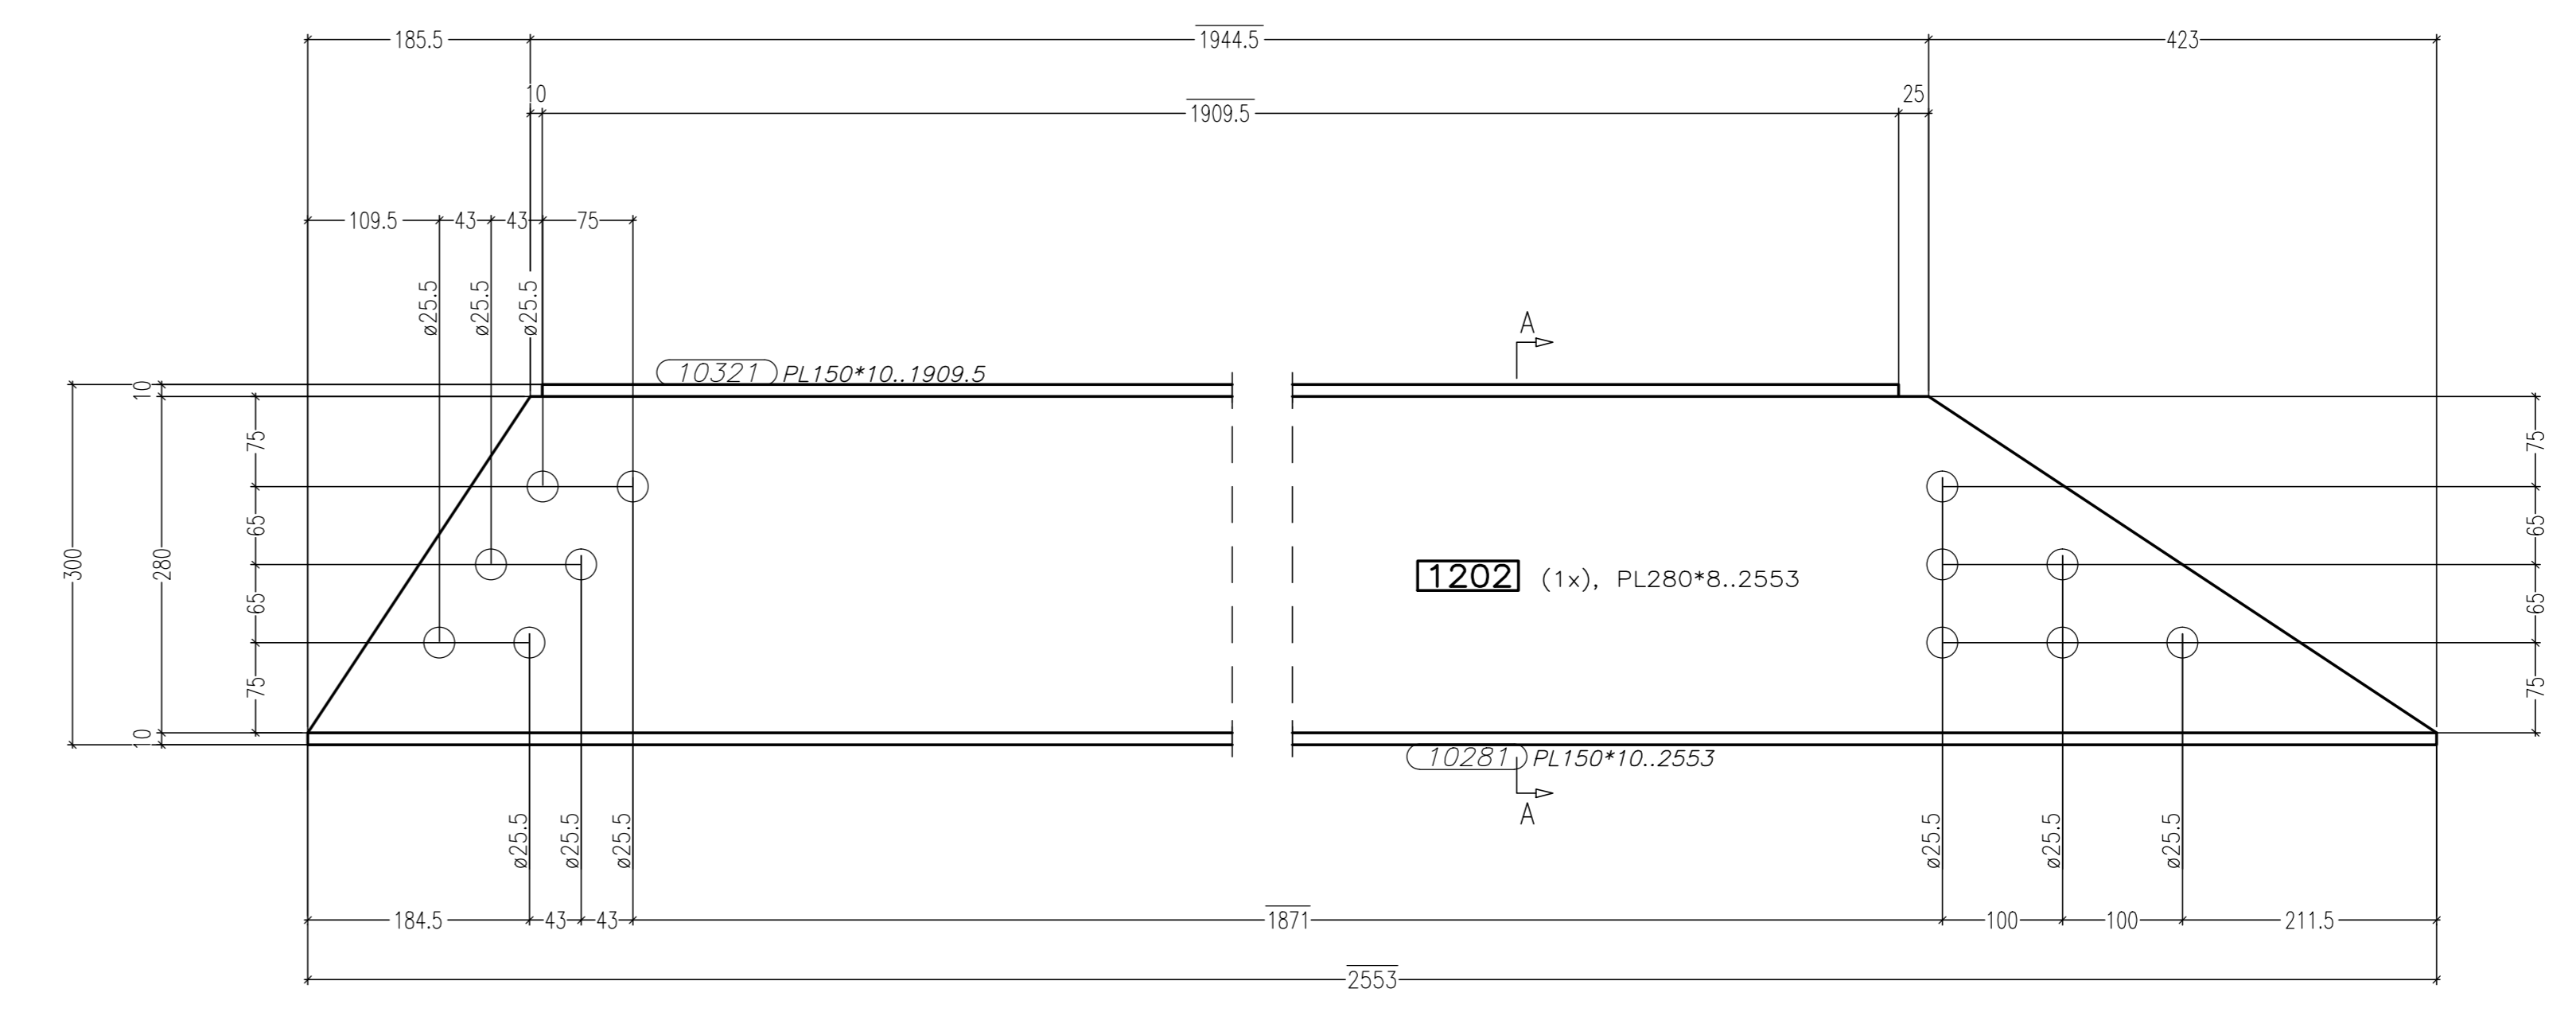

Vista di fronte-Front view  
MARK: 1202 N.3

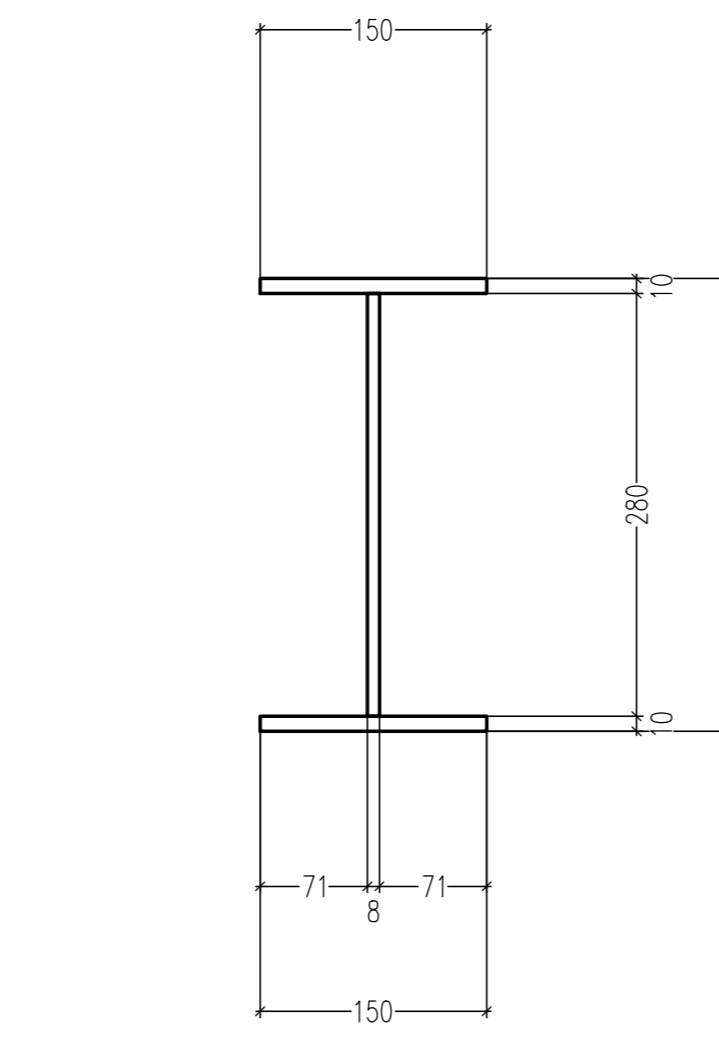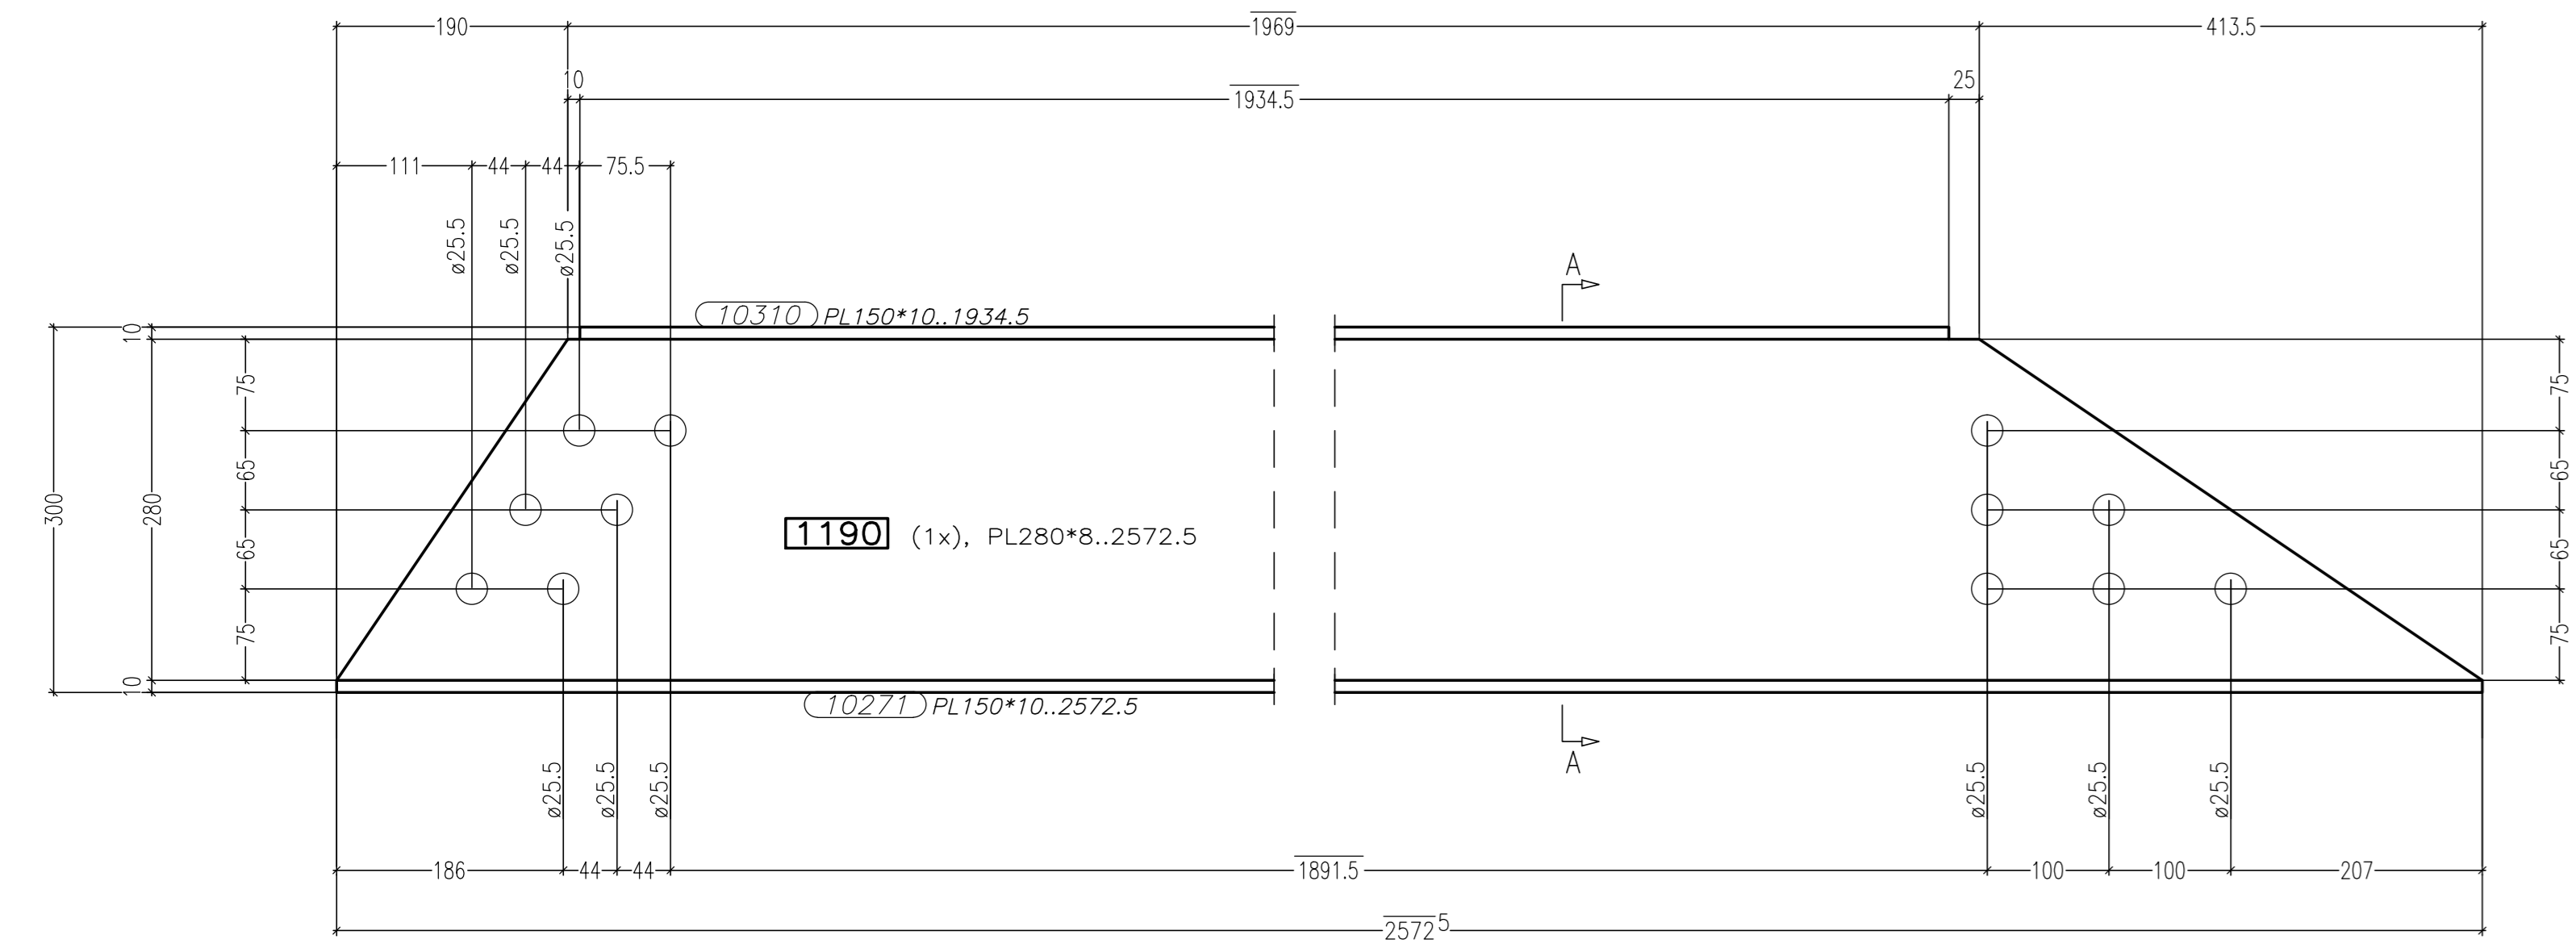

Vista di fronte-Front view  
MARK: 1190 N.7

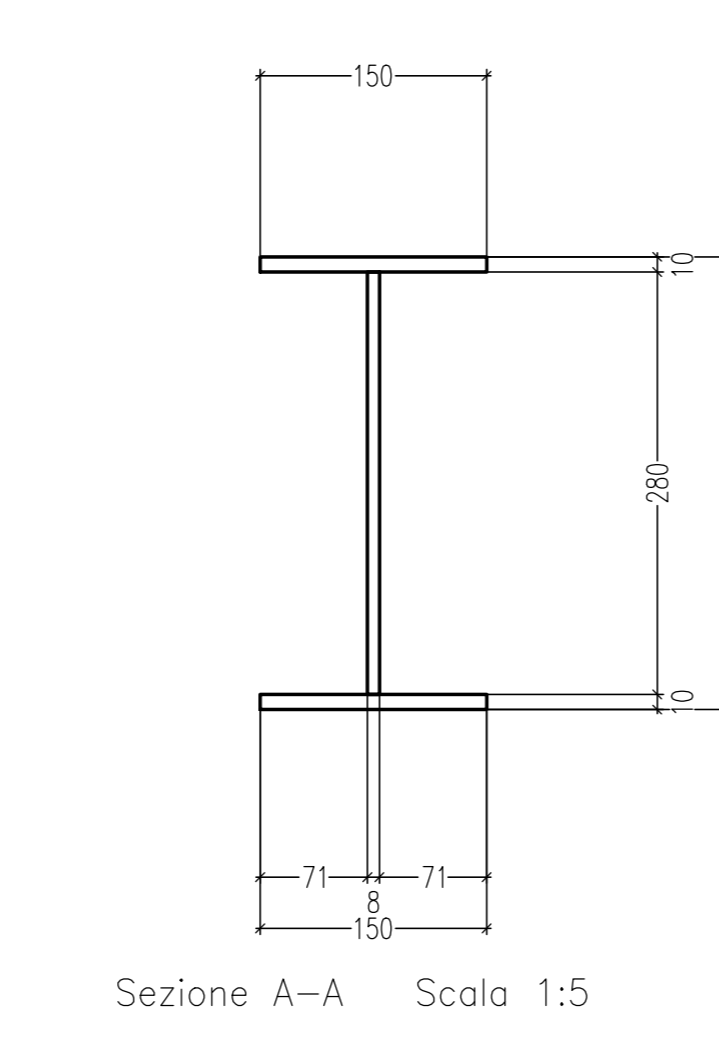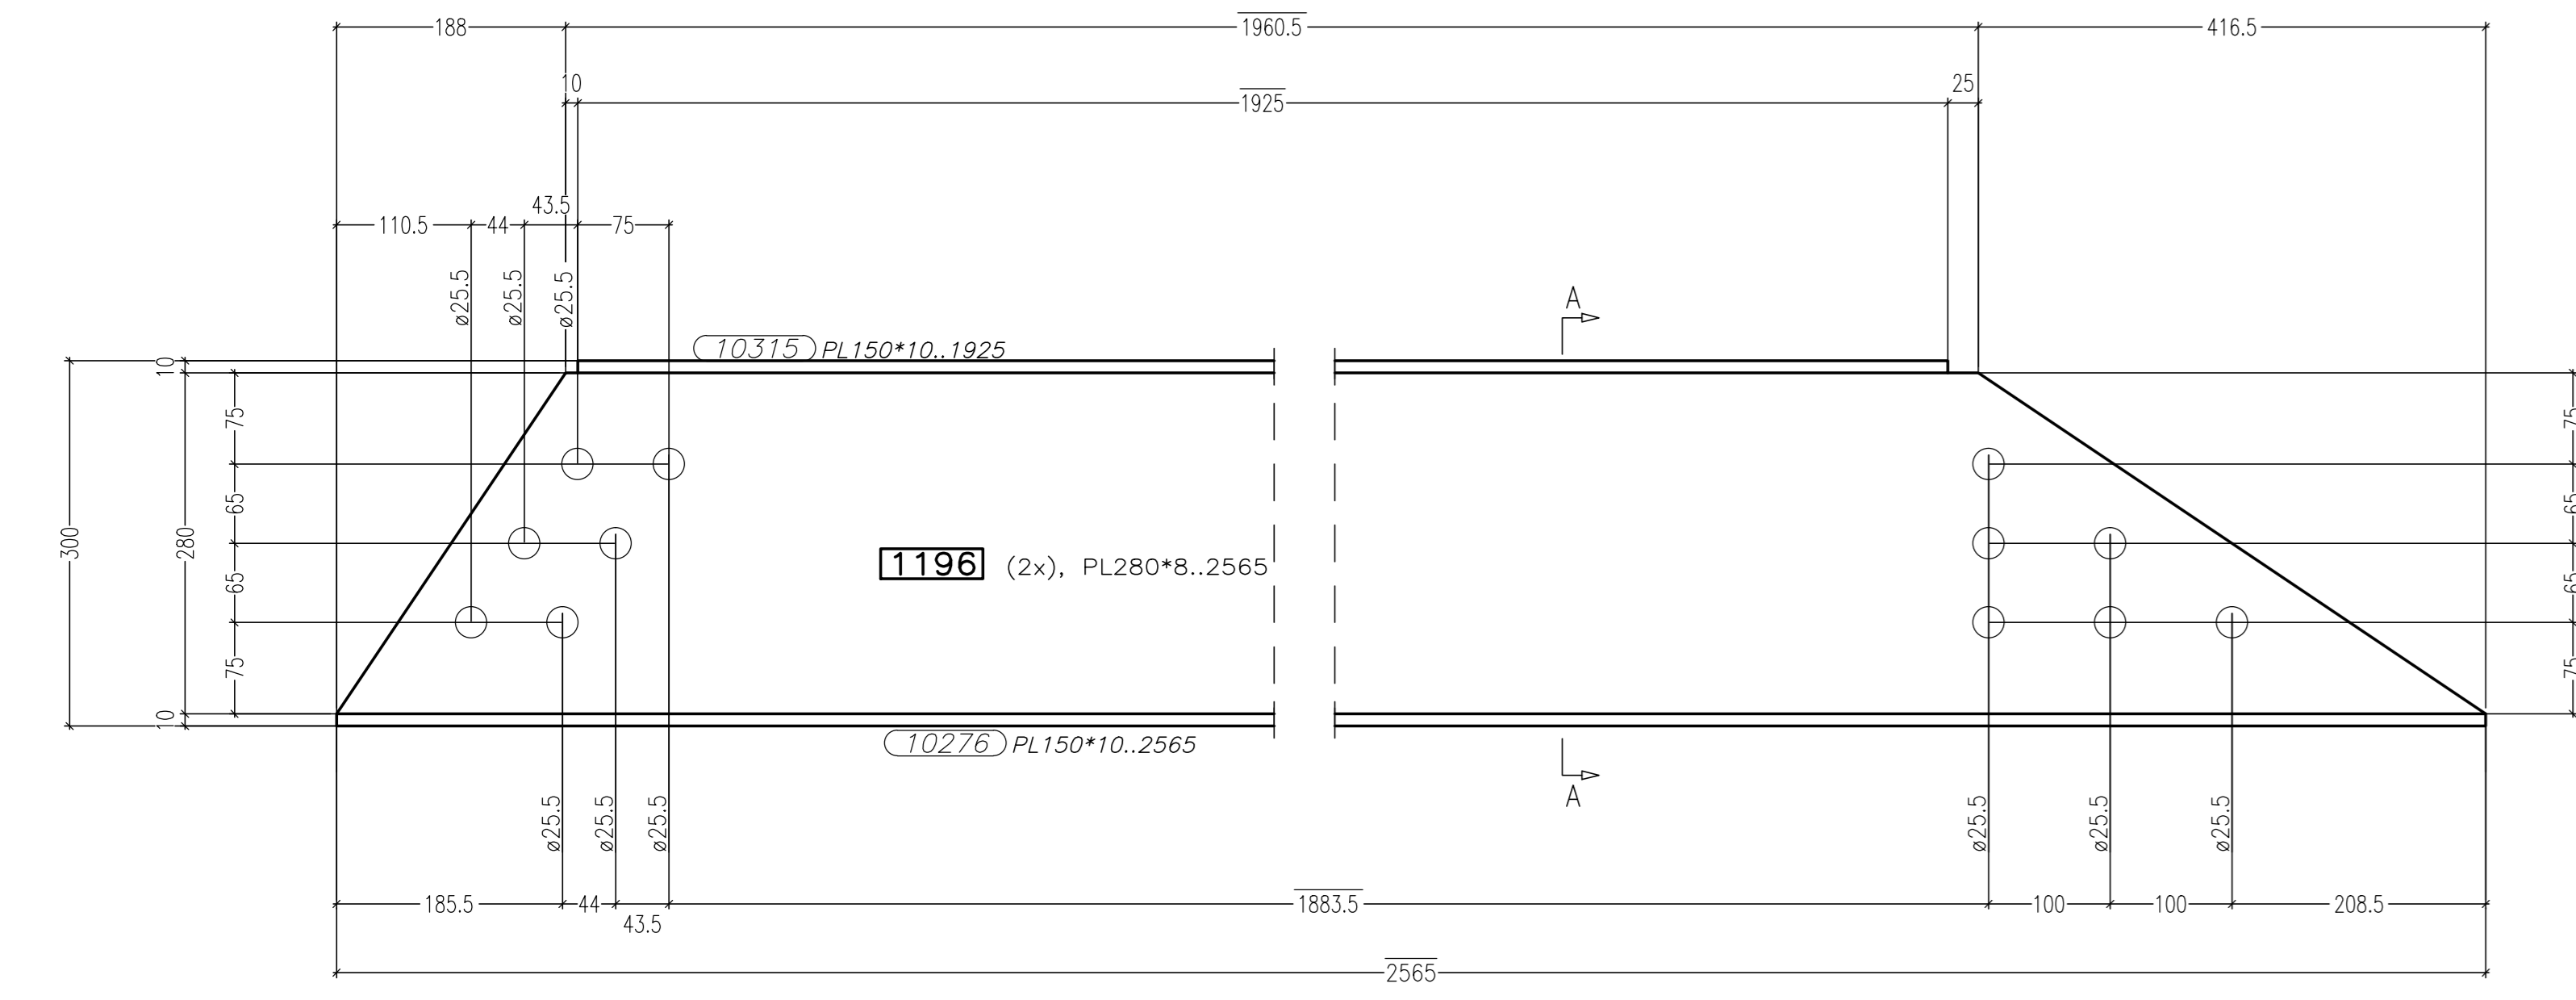

Vista di fronte-Front view  
MARK: 1196 N.6

0	06/08/2013	FIRST ISSUE	EE	Ing. Pico
Rev.	Date	Description	Designer	Controlled
2013011DCD10290				
Client: STRABAG Object: SVINCOLO DI LOMAZZO CAVALCAVIA RAMPA "C" MENSOLE MK 1172+1177 Scale: 1:5				

REV	DATA	DESCRIZIONE MODIFICA

COLLEGAMENTO AUTOSTRADALE  
DALMINE - COMO - VARESE - VALICO DEL GAGGIOLO E OPERE AD ESSO CONNESSE  
CODICE CUP F11B9B027997  
TRATTE B1, B2, C, D, TRV13-14, GREENWAY  
**AS BUILT**  
TRATTA B1 - SVINCOLO DI LOMAZZO (da Pk - 0+850 a Pk +1+800)  
OPERE D'ARTE MINORI  
CAVALCAVIA  
SVINCOLO LOMAZZO - CAVALCAVIA RAMPA C  
MENSOLE MK 1172+1177

<b>IDENTIFICAZIONE ELABORATO</b>	<b>IMPRESA</b>	<b>AGENZIA</b>	<b>PROGETTISTA - PROGETTO ESECUTIVO DI DETTAGLIO</b>
<b>CONCEDENTE</b>	<b>CONCESSIONARI</b>	<b>CONCESSIONARI</b>	<b>CONCESSIONARI</b>
