


SEZIONE LONGITUDINALE FASI DI GETTO SOLETTA

SCALA 1:200

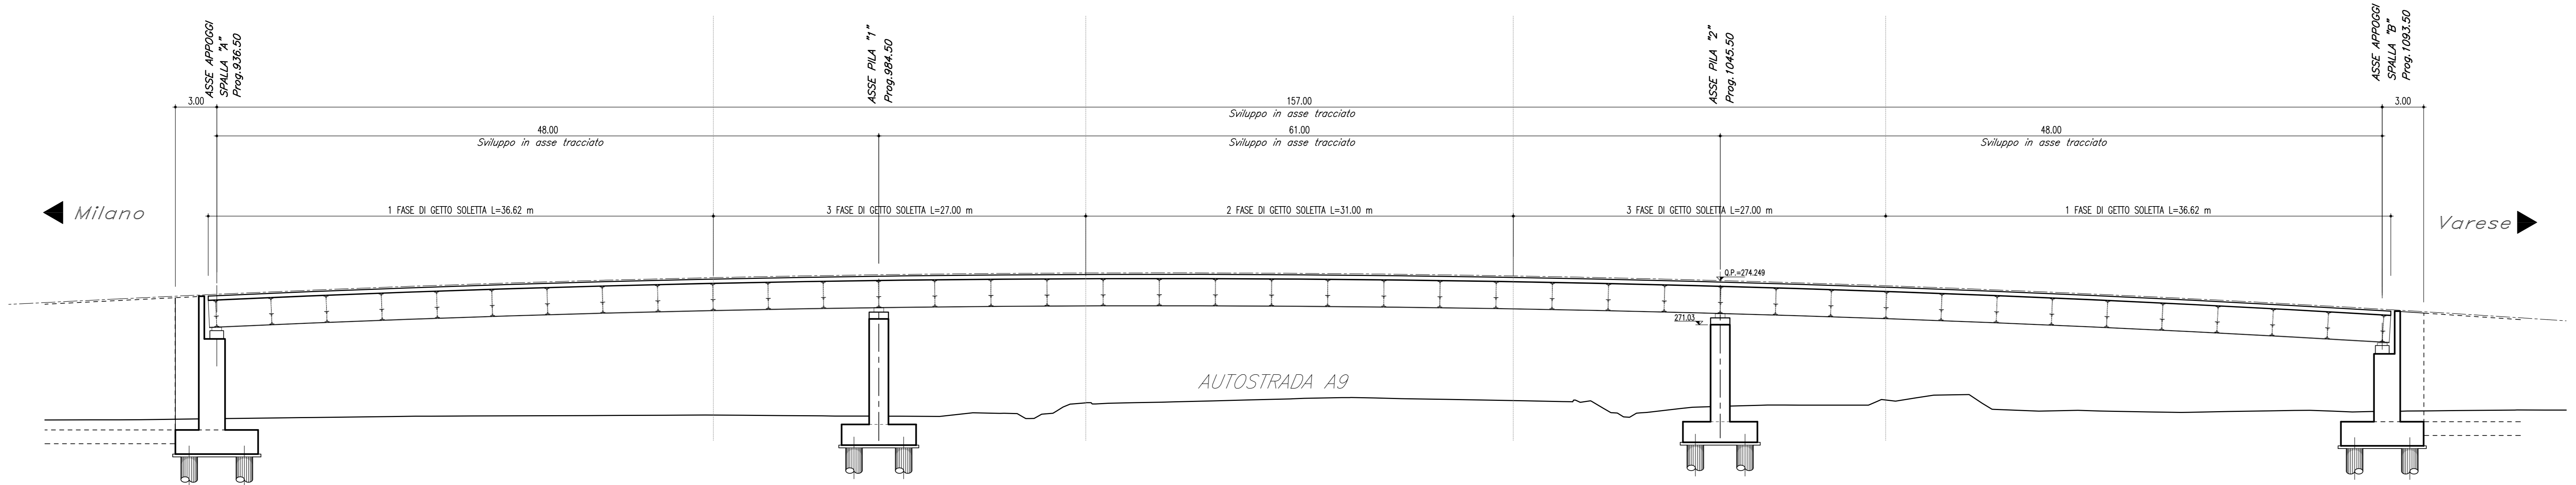

MATRICE DI REVISIONE		
REV	DATA	DESCRIZIONE MODIFICA
0		
1		
2		
3		
4		
5		

N.B.: LA TAVOLA SOSTITUISCE QUELLA RELATIVA AL CODICE [E] DEL PROGETTO ESECUTIVO

COLLEGAMENTO AUTOSTRADALE
DALMINE - COMO - VARESE - VALICO DEL GAGGIOLO E OPERE AD ESSO CONNESSE
 CODICE C.U.P. F11B06000270007

TRATTE B1, B2, C, D, TRVA13+14, GREENWAY

AS BUILT

TRATTA B1 - SVINCOLO DI LOMAZZO (da Pk - 0+850 a Pk +1+800)
 OPERE D'ARTE MINORI
 CAVALCAVIA
 SVINCOLO LOMAZZO - CAVALCAVIA RAMPA C
 FASI DI GETTO SOLETTA

IDENTIFICAZIONE ELABORATO		IMPRESA	
CODICE PROGETTO: F00107B		RAGGRUPPAMENTO TEMPORANEO IMPRESE:	
WBS		Mandatario	Mandante
STRABAG A.G.		GLF Grandi Lavori Fincost S.p.A.	Impresa costruzioni Giuseppe Maltauro S.p.A.
Mandatario		Mandante	Mandante cooptata
STRABAG A.G.		GLF Grandi Lavori Fincost S.p.A.	Impresa costruzioni Giuseppe Maltauro S.p.A.

FASE PROGETTUALE	LOTTO	ZONA	OPERA	TRATTO D'OPERA	AMBITO	TIPO ELABORATO	PROGRESSIVO	REVISIONE
A	0	C01	IV001	0	CN	FC	002	E

Scala: 1:200

DATA	DESCRIZIONE	REV
Novembre 2016	Emissione	E

CONCEDENTE
 CONCESSIONI AUTOSTRADALI LOMBARDE

CONCESSIONARIO
 Autostrada Pedemontana Lombarda
 Direttore Tecnico: Ing. Enrico Adri
 Referente Tecnico: Arch. Giovanni Canali

APPROVATO
 Autostrada Pedemontana Lombarda
 Il Direttore dei Lavori: Ing. Francesco Dominico

PROGETTISTA - PROGETTO ESECUTIVO DI DETTAGLIO
 RAGGRUPPAMENTO TEMPORANEO PROGETTISTI:
 Mandataria: 3TI PROGETTI ITALIA
 Mandante: GP Ingegneria e Gestione Progetti di Ingegneria
 Mandante: Arch. Salvatore Vermiglio

RESPONSABILE DI PROGETTO ED INCARICATO DELL'INTEGRAZIONE FRA LE VARIE PRESTAZIONI:
 Ing. Alberto Cecchini

ELABORAZIONE PROGETTUALE
PROGETTISTA:
 3TI PROGETTI ITALIA S.p.A.

3TI ITALIA S.p.A.
 DIRETTORE TECNICO
 Ing. Stefano Luca Possati
 Ordine degli Ingegneri
 Provincia di Roma n. 20809

Redatto: Di Iullo Verificato: Di Sanzo Approvato: Possati