


DRENAGGIO STRADALE PIANTA

SCALA 1:200

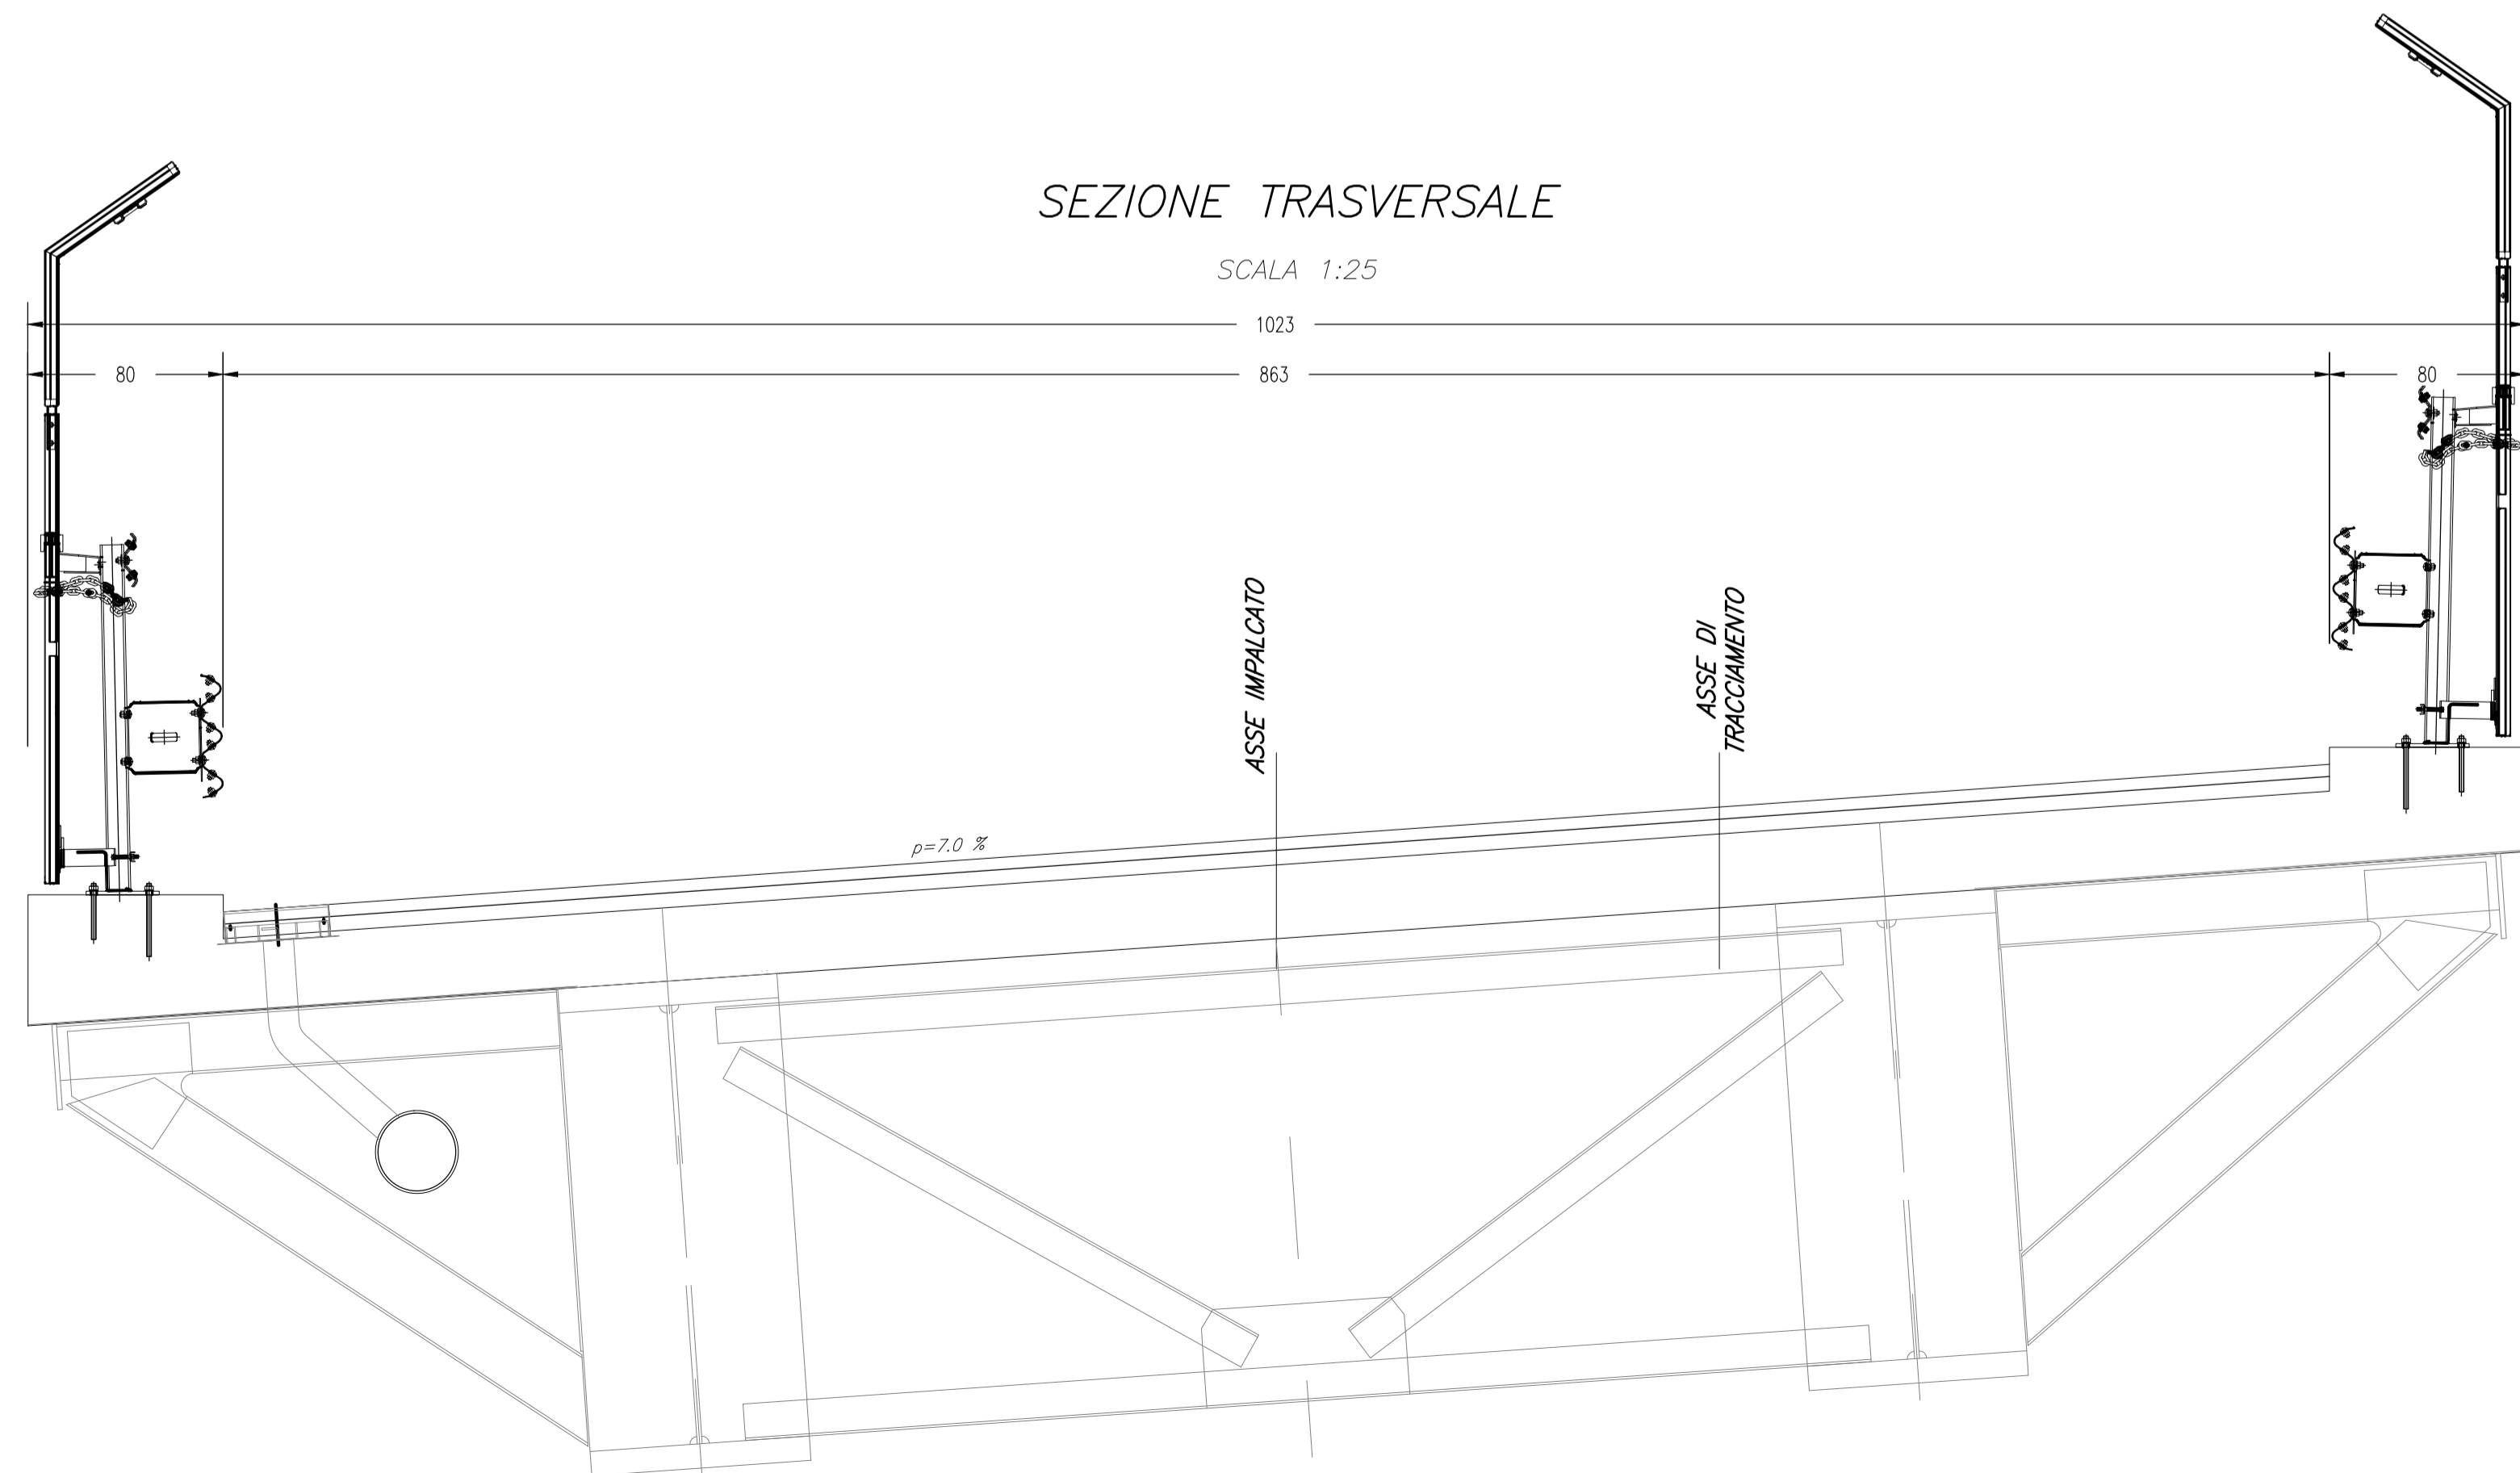

SEZIONE TRASVERSALE

SCALA 1:25

MATRICE DI REVISIONE

| REV | DATA | DESCRIZIONE MODIFICA |
|-----|------|----------------------|
| | | |
| | | |
N.B.: LA TAVOLA SOSTITUISCE QUELLA RELATIVA AL CODICE E [] DEL PROGETTO ESECUTIVO

**COLLEGAMENTO AUTOSTRADALE
DALMINE - COMO - VARESE - VALICO DEL GAGGIOLO E OPERE AD ESSO CONNESSE**
CODICE C.U.P. F11B04000270007

**TRATTE B1, B2, C, D, TRVA13+14, GREENWAY
AS BUILT**

TRATTA B1 - SVINCOLO DI LOMAZZO (da Pk - 0+850 a Pk - 1+800)
OPERE D'ARTE MINORI
CAVALCAVIA
CAVALCAVIA RAMPA C
DRENAGGIO ACQUE DI PIATTAFORMA E PARTICOLARI COSTRUTTIVI

| <p>IDENTIFICAZIONE ELABORATO CODICE PROGETTO: F00107B</p> <table border="1"> <tr><th>FASE/PROGETTUALE</th><th>LOTTO</th><th>ZONA</th><th>OPERA</th><th>TITOLO/OPERA</th><th>AMBITO</th><th>TIPO ELABORATO</th><th>PROGRESSIVO</th><th>REVISIONE</th></tr> <tr><td>A</td><td>0</td><td>C01</td><td>IV001</td><td>C</td><td>ON</td><td>PC</td><td>001</td><td>E_01</td></tr> </table> | FASE/PROGETTUALE | LOTTO | ZONA | OPERA | TITOLO/OPERA | AMBITO | TIPO ELABORATO | PROGRESSIVO | REVISIONE | A | 0 | C01 | IV001 | C | ON | PC | 001 | E_01 | <p>IMPRESA RAGGRUPPAMENTO TEMPORANEO IMPRESE:</p> <table border="0"> <tr> <td>Mandatario</td> <td>Mandante</td> <td>Mandato</td> <td>Mandante cooptato</td> </tr> <tr> <td>STRABAG A.G.</td> <td>GLF Grandi Lavori Fincosit S.p.A.</td> <td>Impresa costruzioni Giuseppe Malturo S.p.A.</td> <td>STRABAG S.p.A.</td> </tr> </table> <p>STRABAG CONSORZIO AUTOSTRADALI LOMBARDE MALTAURO STRABAG</p> | Mandatario | Mandante | Mandato | Mandante cooptato | STRABAG A.G. | GLF Grandi Lavori Fincosit S.p.A. | Impresa costruzioni Giuseppe Malturo S.p.A. | STRABAG S.p.A. |
|--|--|---|---------------------------|--------------|--------------|----------------------------|----------------|---------------------|---------------------------|---|---|-----|-------|---|----|----|-----|------|---|------------|----------|---------|-------------------|--------------|-----------------------------------|---|----------------|
| FASE/PROGETTUALE | LOTTO | ZONA | OPERA | TITOLO/OPERA | AMBITO | TIPO ELABORATO | PROGRESSIVO | REVISIONE | | | | | | | | | | | | | | | | | | | |
| A | 0 | C01 | IV001 | C | ON | PC | 001 | E_01 | | | | | | | | | | | | | | | | | | | |
| Mandatario | Mandante | Mandato | Mandante cooptato | | | | | | | | | | | | | | | | | | | | | | | | |
| STRABAG A.G. | GLF Grandi Lavori Fincosit S.p.A. | Impresa costruzioni Giuseppe Malturo S.p.A. | STRABAG S.p.A. | | | | | | | | | | | | | | | | | | | | | | | | |
| <p>DATA Emissione: Marzo 2018 Revisione:</p> | <p>PROGETTISTA - PROGETTO ESECUTIVO DI DETTAGLIO RAGGRUPPAMENTO TEMPORANEO PROGETTISTI:</p> <table border="0"> <tr> <td>Mandatario</td> <td>Mandante</td> <td>Mandato</td> <td>Mandante</td> </tr> <tr> <td>3TI PROGETTI ITALIA S.p.A.</td> <td>GP</td> <td>Salvatore Vergiglio</td> <td>Arch. Salvatore Vergiglio</td> </tr> </table> | Mandatario | Mandante | Mandato | Mandante | 3TI PROGETTI ITALIA S.p.A. | GP | Salvatore Vergiglio | Arch. Salvatore Vergiglio | | | | | | | | | | | | | | | | | | |
| Mandatario | Mandante | Mandato | Mandante | | | | | | | | | | | | | | | | | | | | | | | | |
| 3TI PROGETTI ITALIA S.p.A. | GP | Salvatore Vergiglio | Arch. Salvatore Vergiglio | | | | | | | | | | | | | | | | | | | | | | | | |
| <p>CONCEDENTE CONSORZIO AUTOSTRADALI LOMBARDE Ing. Alberto Cecchini</p> | <p>RESPONSABILE DI PROGETTO ED INCARICATO DELL'INTEGRAZIONE FRA LE VARIE PRESTAZIONI: Ing. Alberto Cecchini</p> | | | <p>CONCESSIONARIO Autosole - Direzione Tecnica Ing. Enrico Anzi Referente Tecnico Arch. Giovanni Carito</p> | <p>ELABORAZIONE PROGETTUALE PROGETTISTA: 3TI PROGETTI ITALIA S.p.A.</p> <p>3TI ITALIA S.p.A. DIRETTORE TECNICO Ing. Stefano Inza Pissenti Ordine degli Ingegneri Provincia di Roma n. 20859</p> | | | <p>APPROVATO Autosole - Direzione Tecnica Ing. Francesco Donatoni</p> | <p>Redatto: Vola Verificato: Di Sarco Approvato: Possati</p> | | 