



VISTA DALL'ALTO
SCALA 1:200

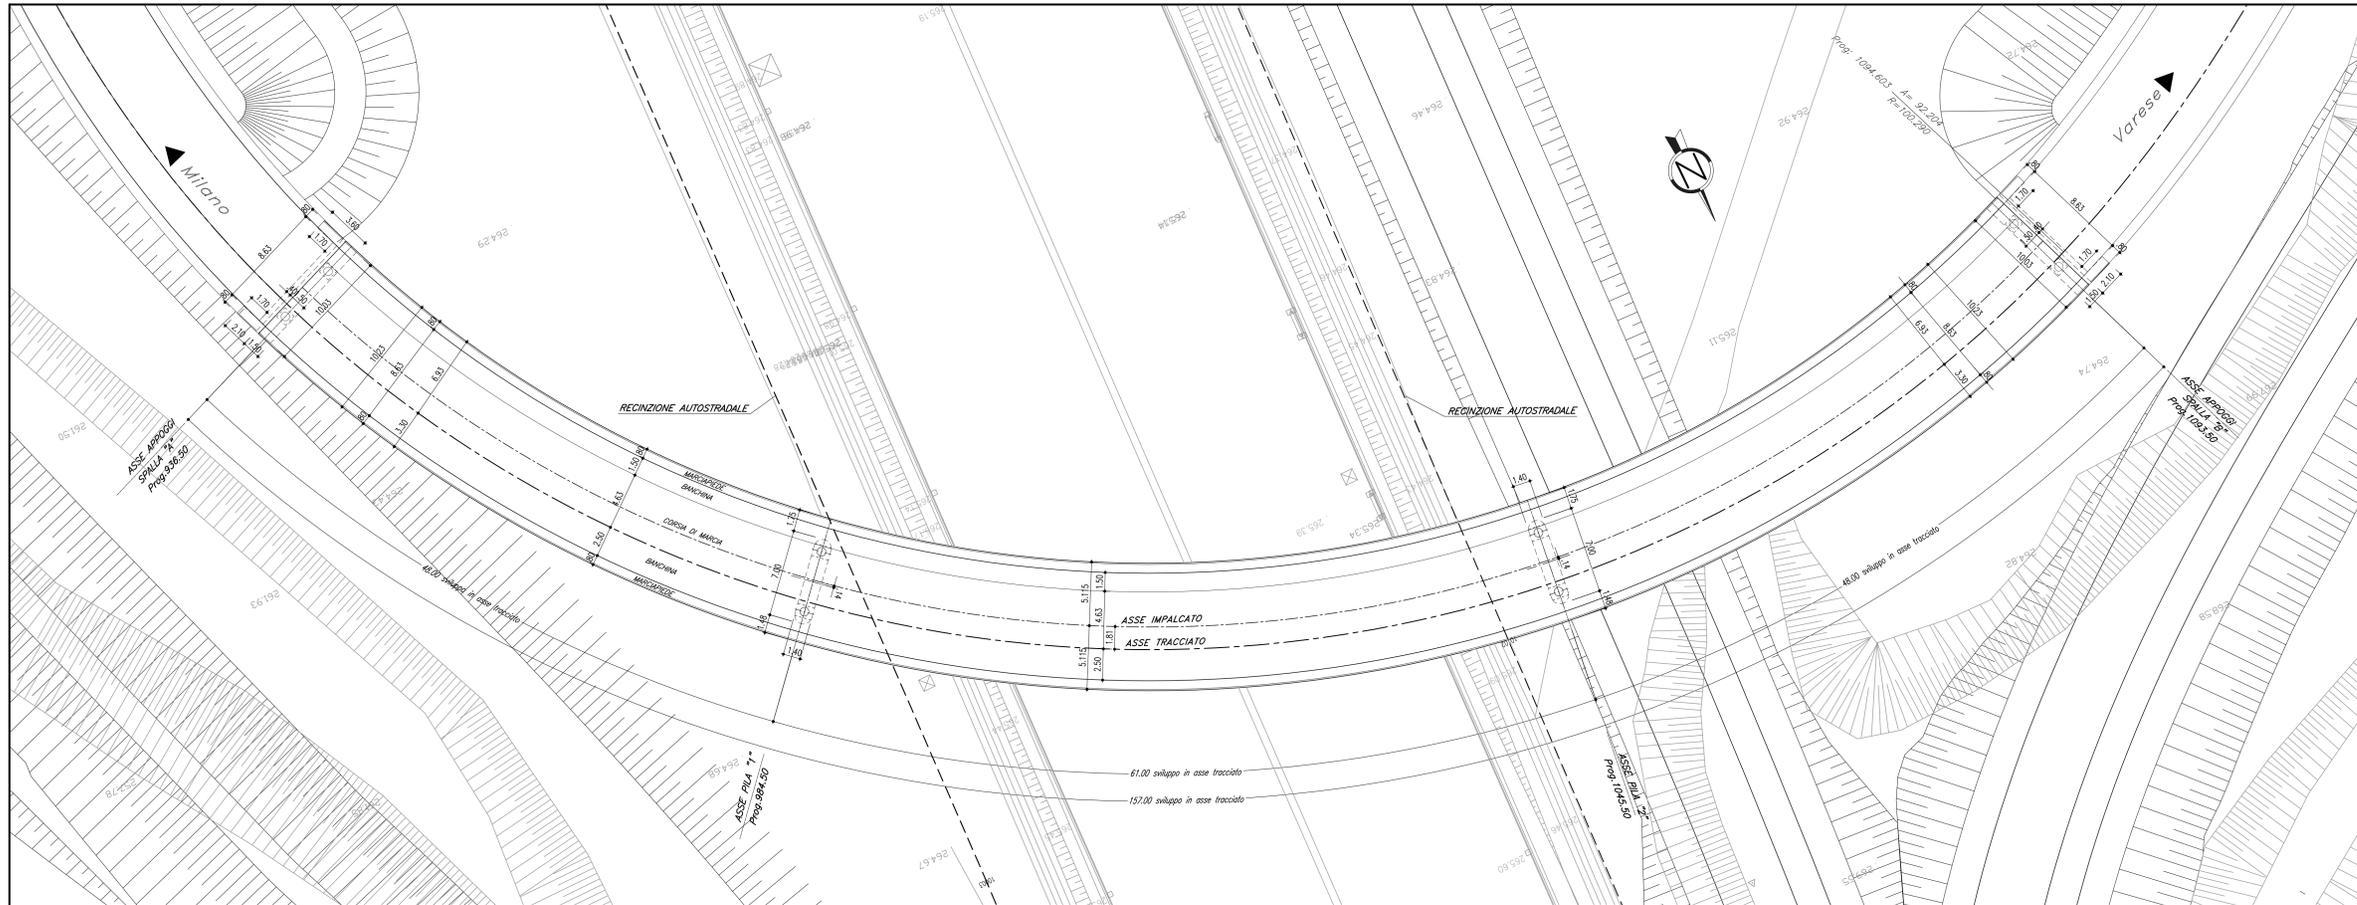

PROSPETTO
SCALA 1:200

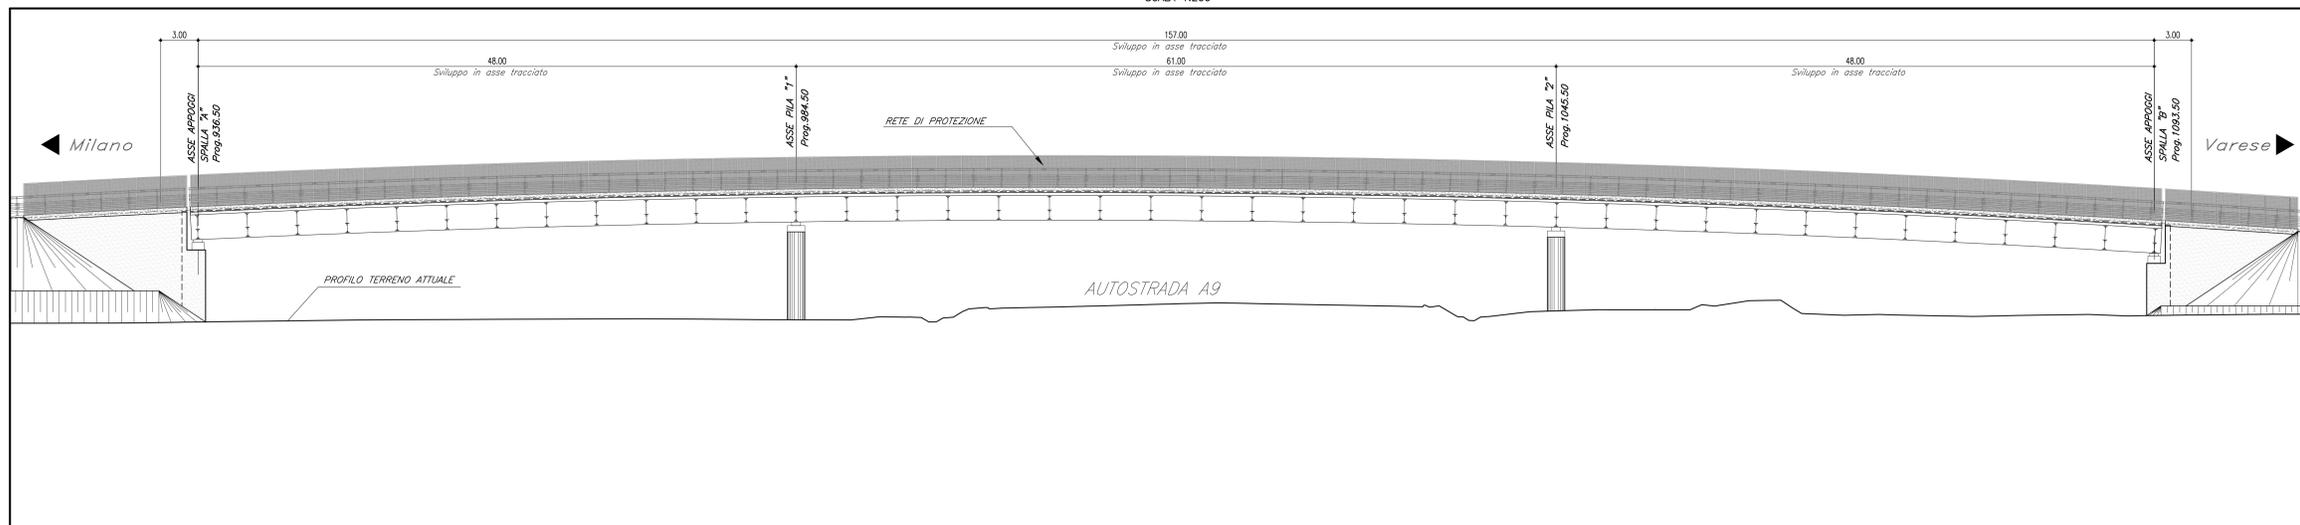

MATRICE DI REVISIONE		
REV	DATA	DESCRIZIONE MODIFICA

N.B.: LA TAVOLA SOSTITUISCE QUELLA RELATIVA AL CODICE [] DEL PROGETTO ESECUTIVO

COLLEGAMENTO AUTOSTRADALE DALMINE - COMO - VARESE - VALICO DEL GAGGIOLO E OPERE AD ESSO CONNESSE
 CODICE C.U.P. F1100000210001
TRATTE B1, B2, C, D, TRAI13-14, GREENWAY
AS BUILT
TRATTA B1 - SVINCOLO DI LOMAZZO (da Pk - 0+850 a Pk +1+800)
 OPERE D'ARTE MINORI
 CAVALCAVIA
 SVINCOLO LOMAZZO - CAVALCAVIA RAMPA C
 VISTA DALL'ALTO E PROSPETTO

IDENTIFICAZIONE ELABORATO
 CODICE PROGETTO: F110001
 VITE

IMPRESA
 RAGGRUPPAMENTO TEMPORANEO IMPRESE:
 STRABAG A.G. - GL F Grandi Lavori Finanziari S.p.A.
 STRABAG S.p.A.

CONCEDENTE
 CONCESSIONE AUTOSTRADALE
 ANAS - ANSAS

CONCEDIARIO
 Direzione Lavori
 Ing. Francesco Sironio

PROGETTISTA - PROGETTO ESECUTIVO DI DETTAGLIO
 RAGGRUPPAMENTO TEMPORANEO PROGETTISTI:
 STI PROGETTI ITALIA S.p.A. - STI ITALIA S.p.A.

ELABORAZIONE PROGETTUALE
 PROGETTISTA:
 STI PROGETTI ITALIA S.p.A.
 STI ITALIA S.p.A.
 DIRETTORE TECNICO
 Ing. Stefano Inso Pissarello
 Ordine degli Ingegneri
 Provincia di Roma n. 20809

Redatto: G. Libe Verificato: Faedo Approvato: Possati