




Vista A-A Scala 1:15

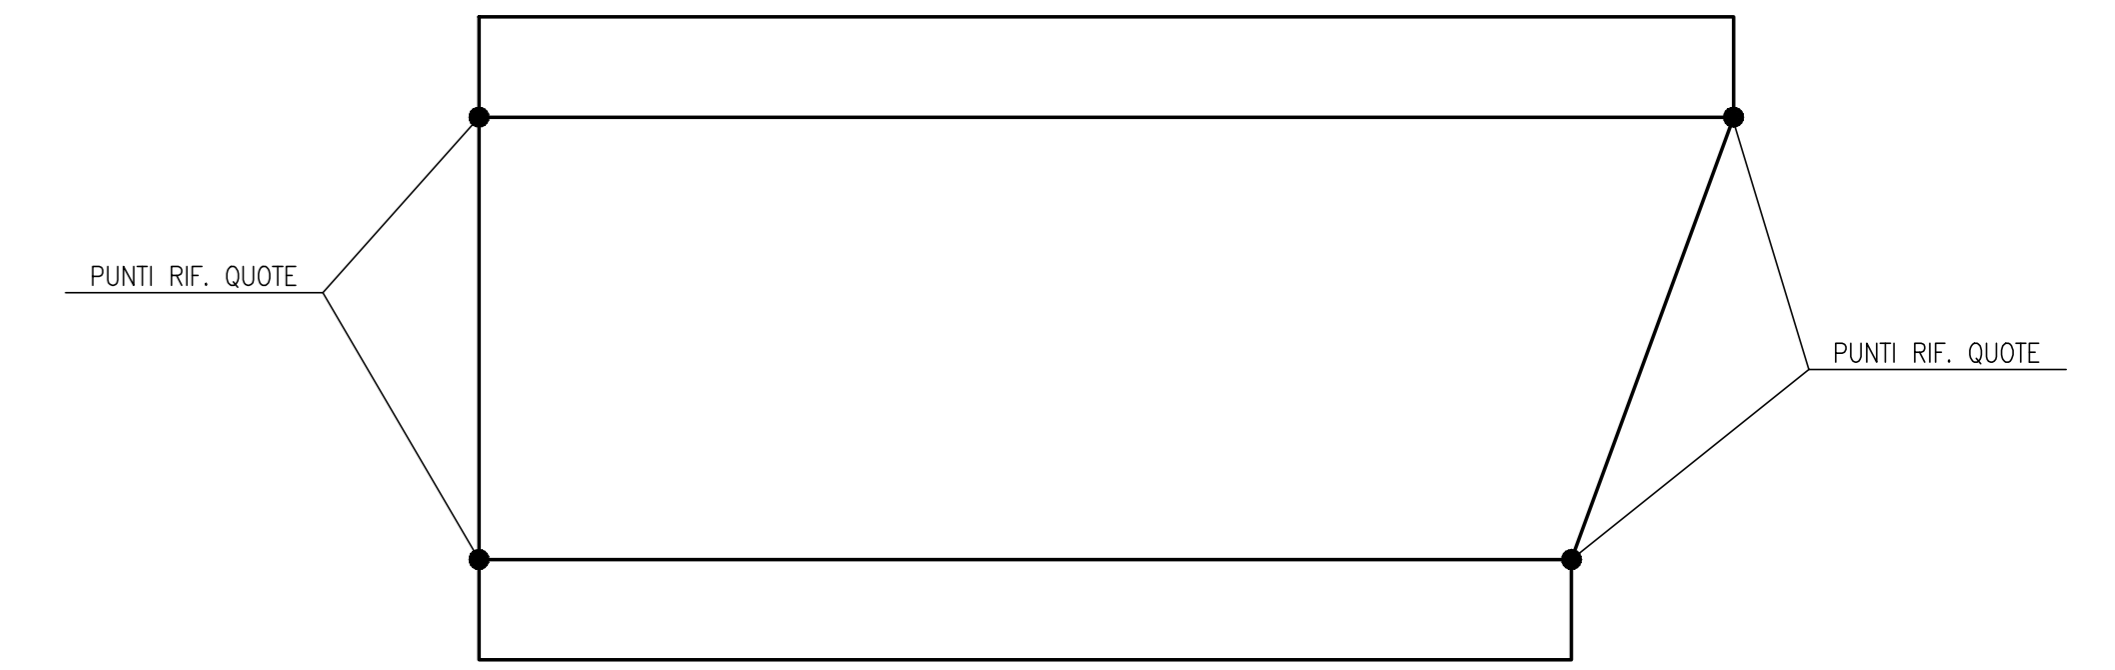


SCHEMA TRAVE

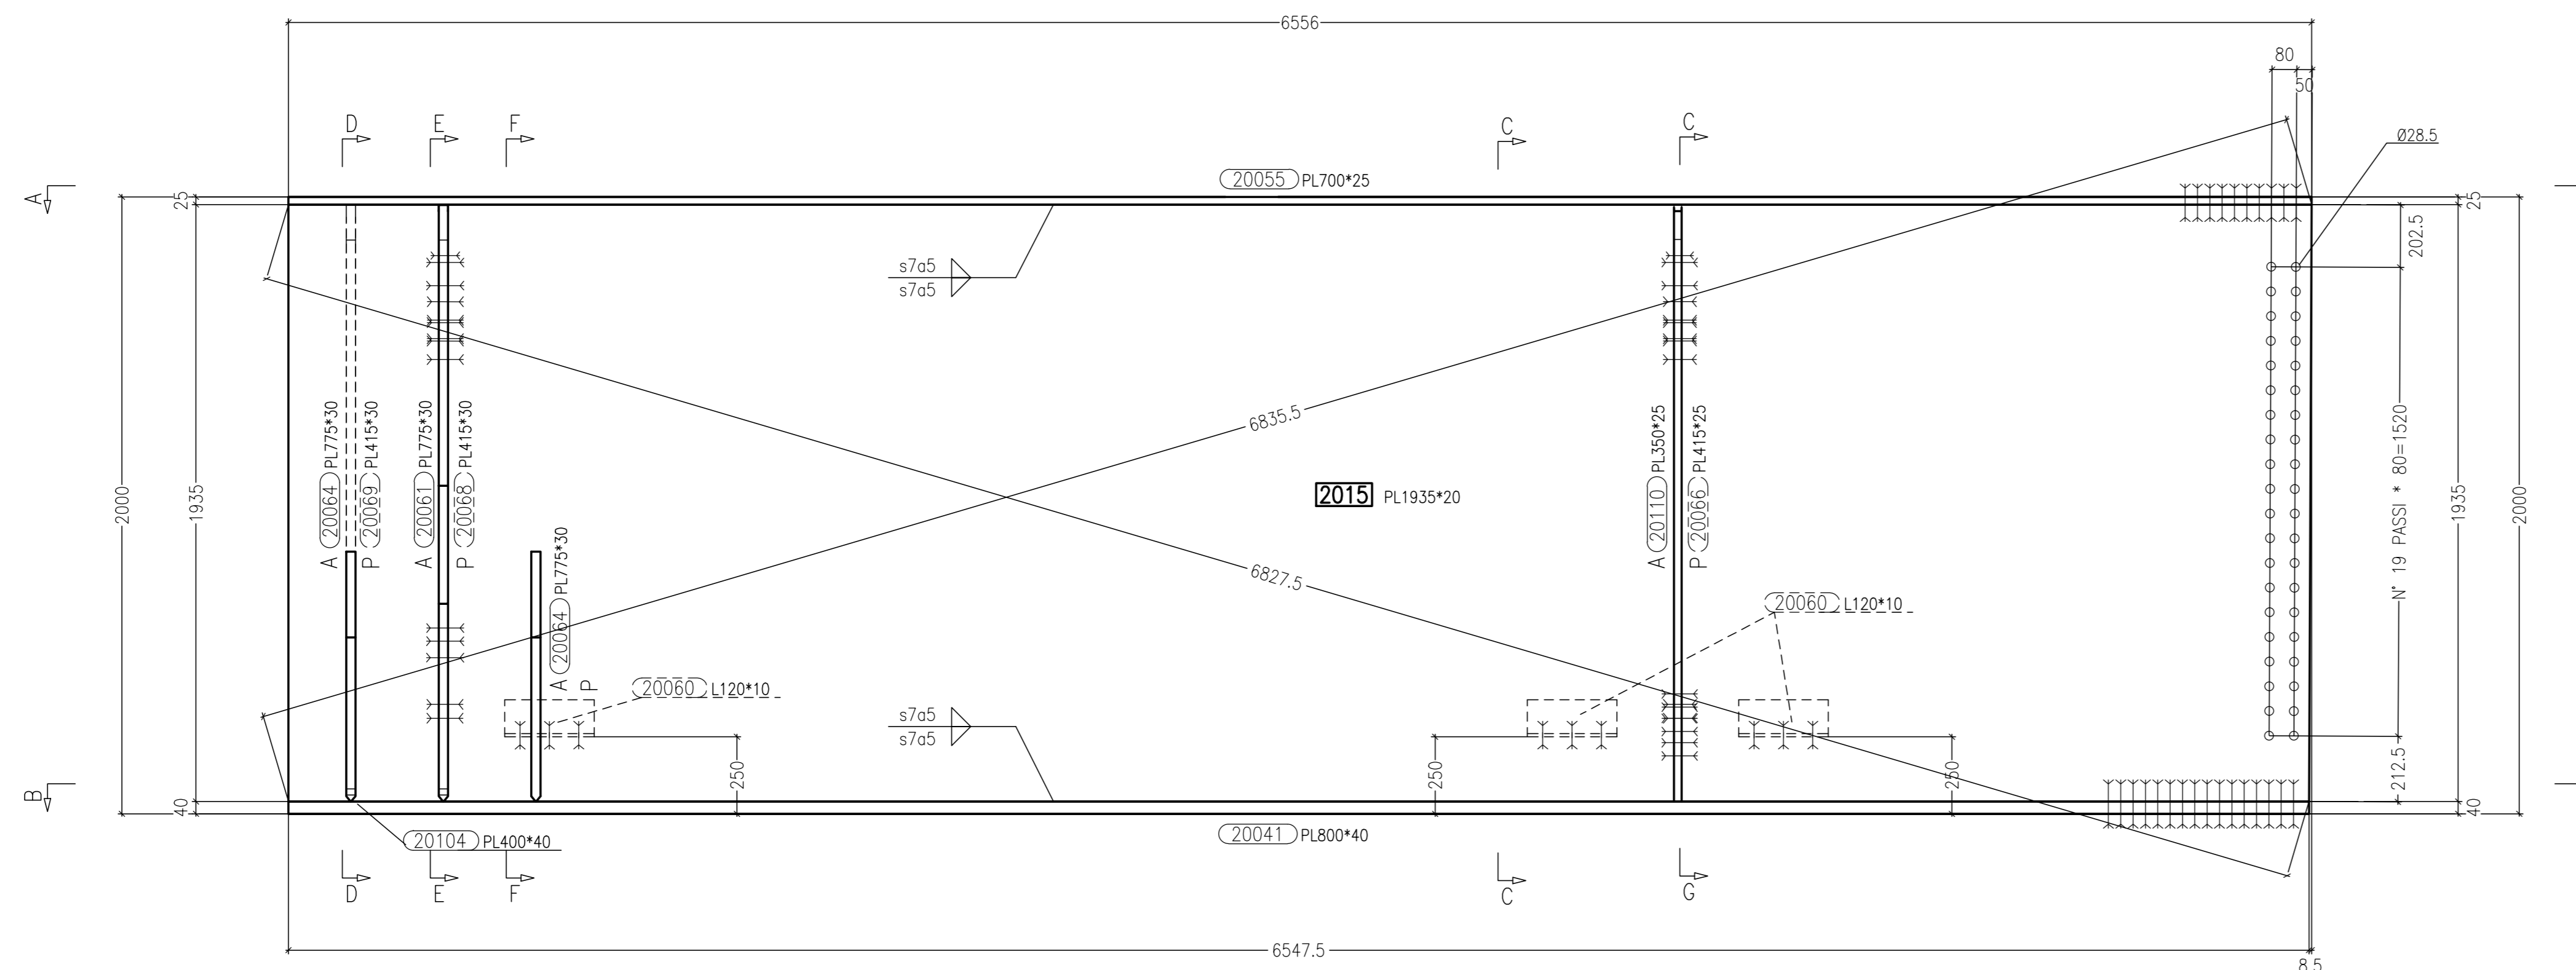


Vista di Fronte Scala 1:15

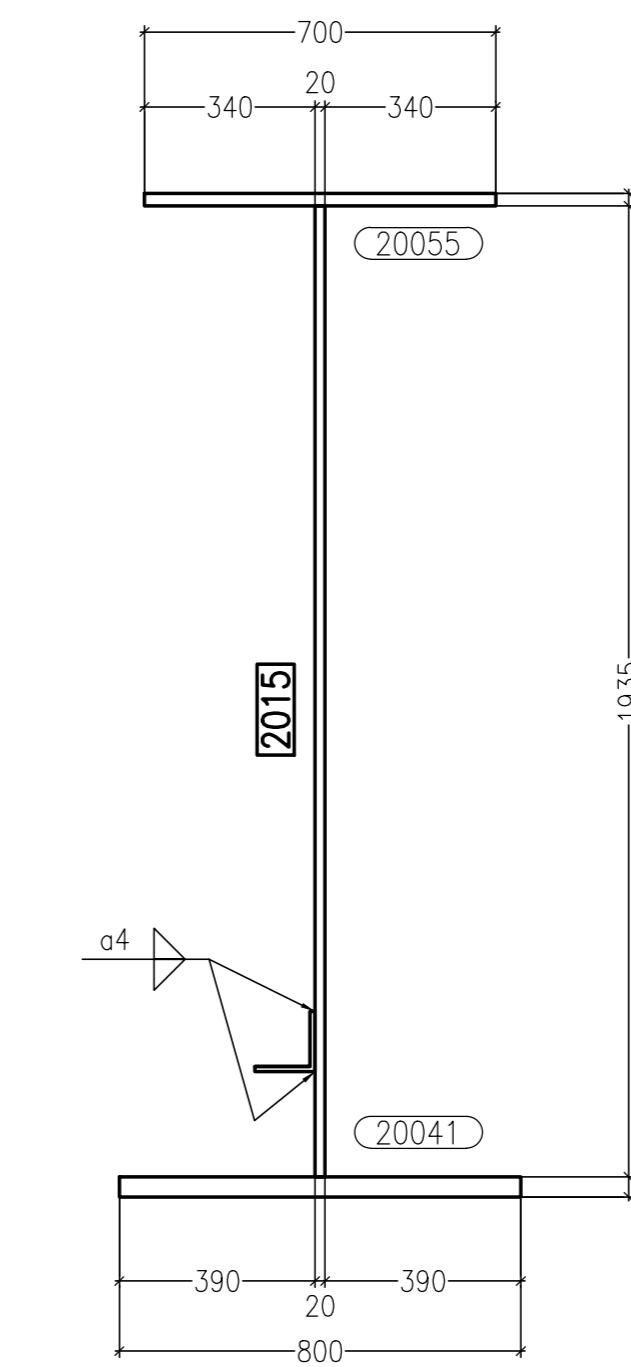



Sezione C-C Scala 1:15

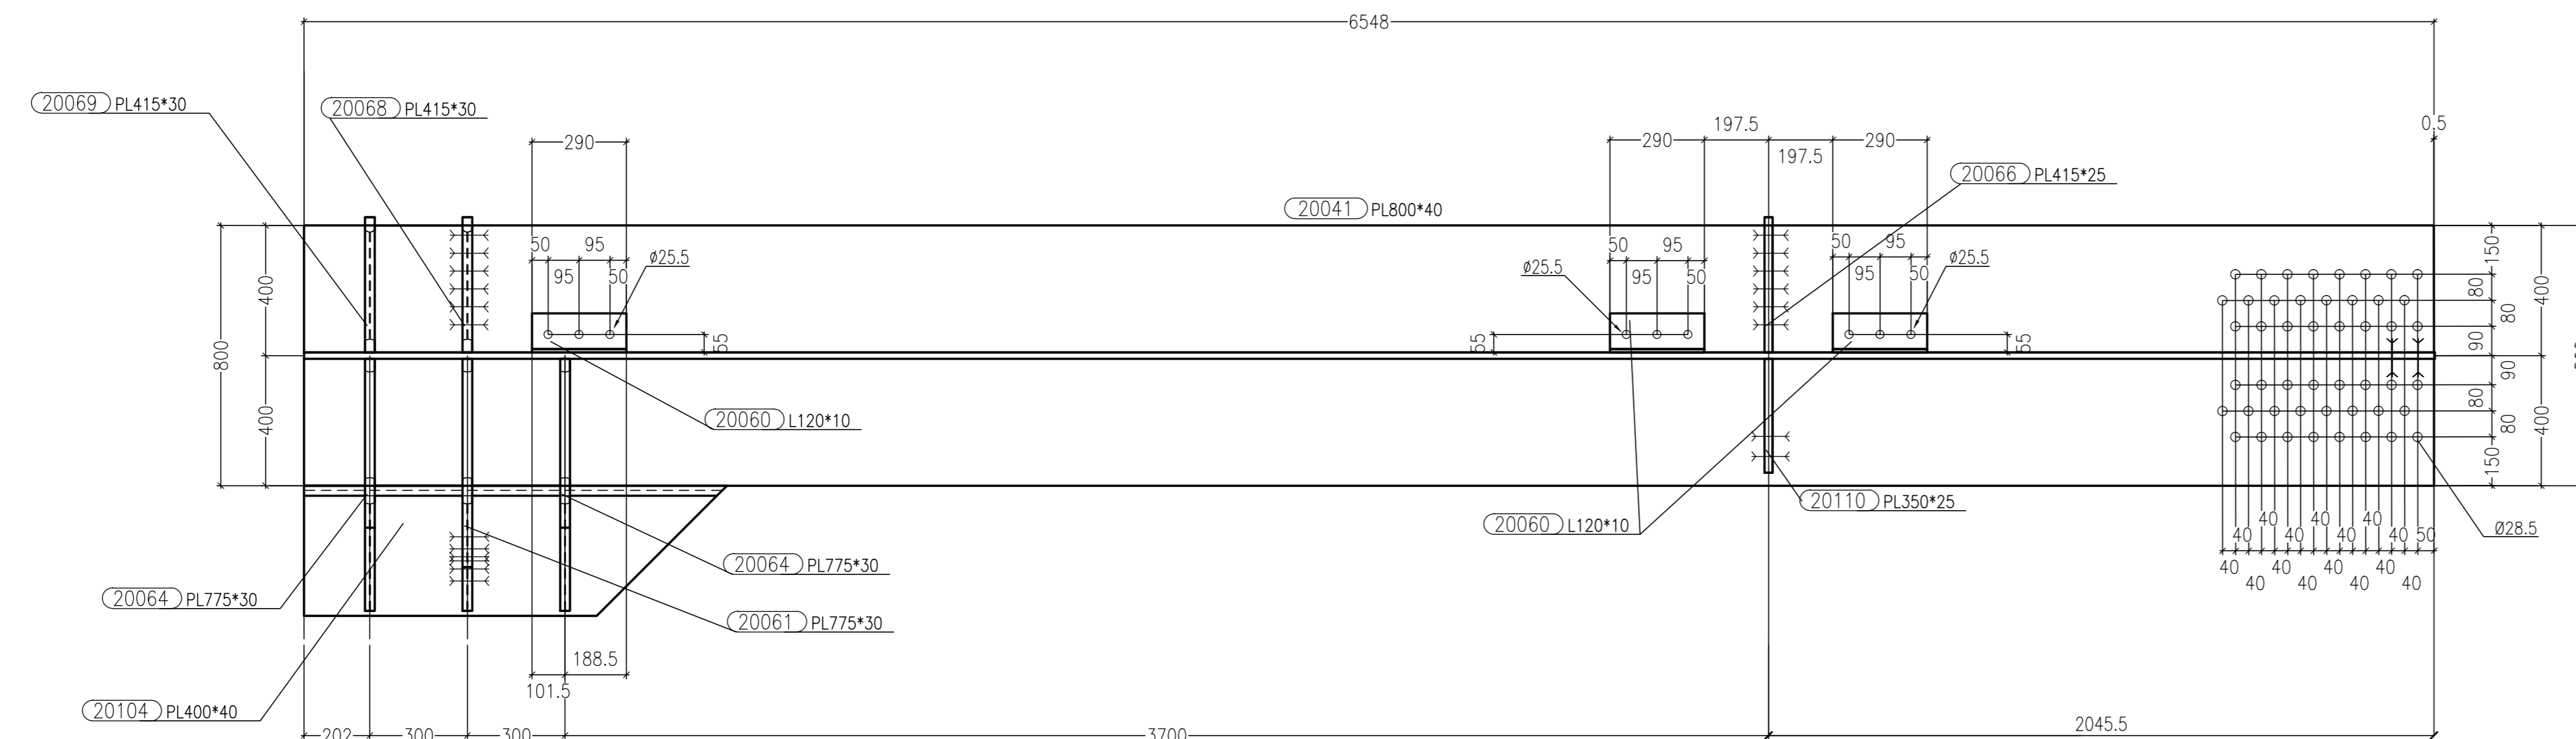


Sezione B-B Scala 1:15

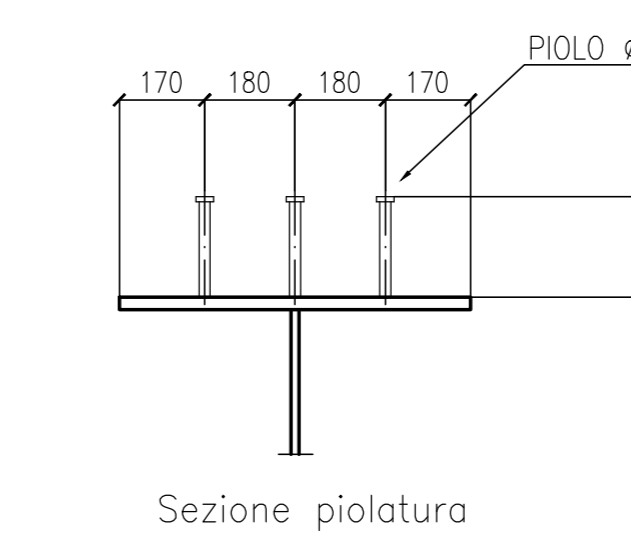


Sezione piolatura

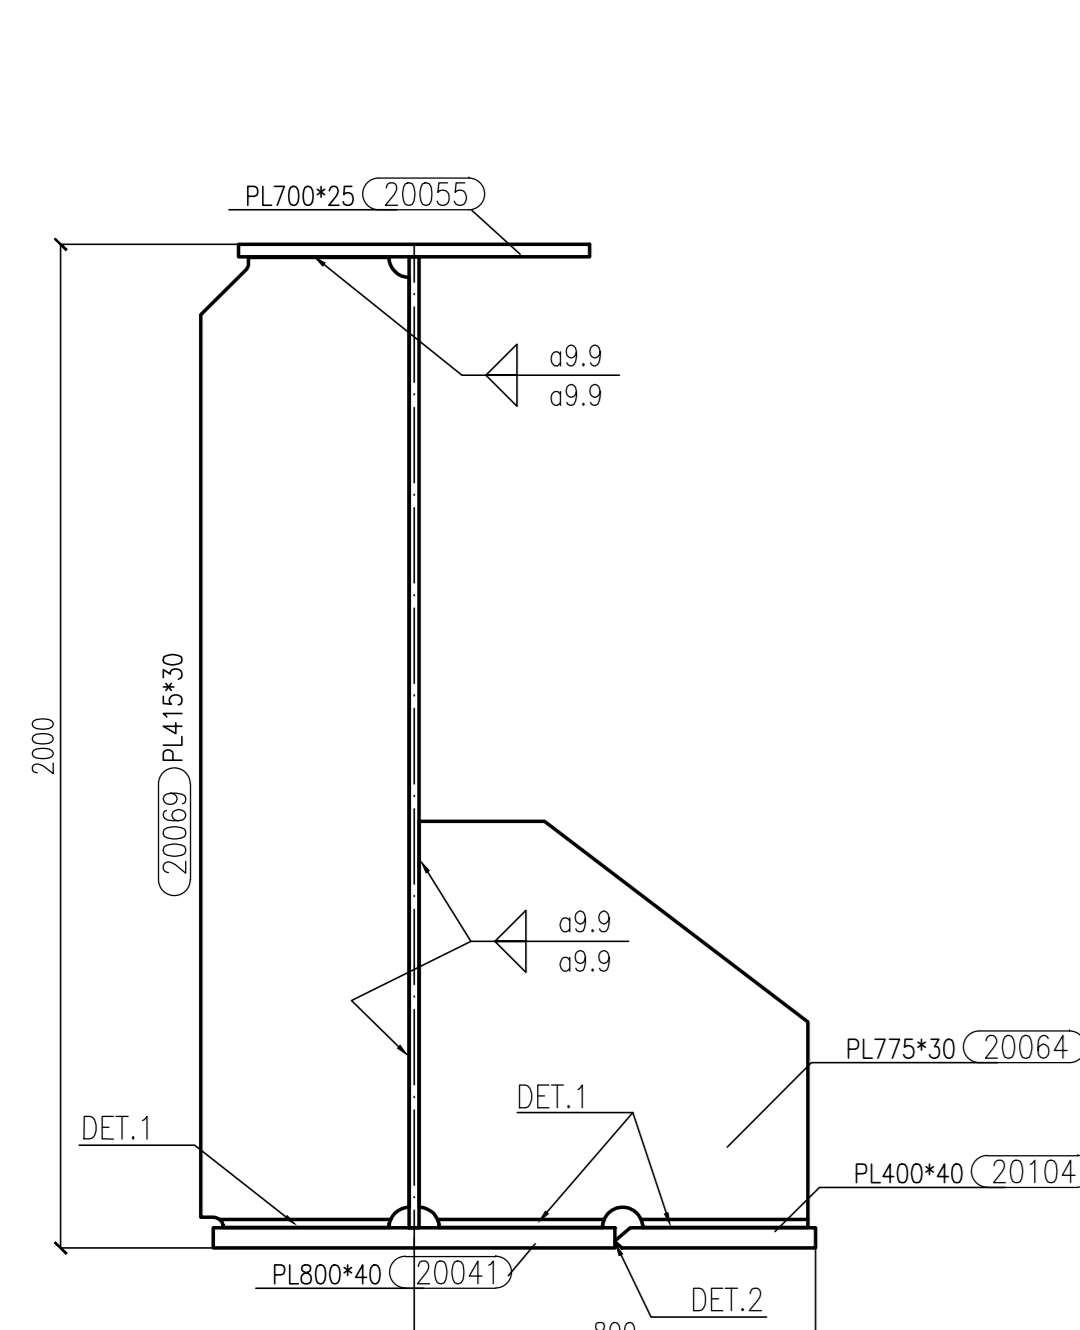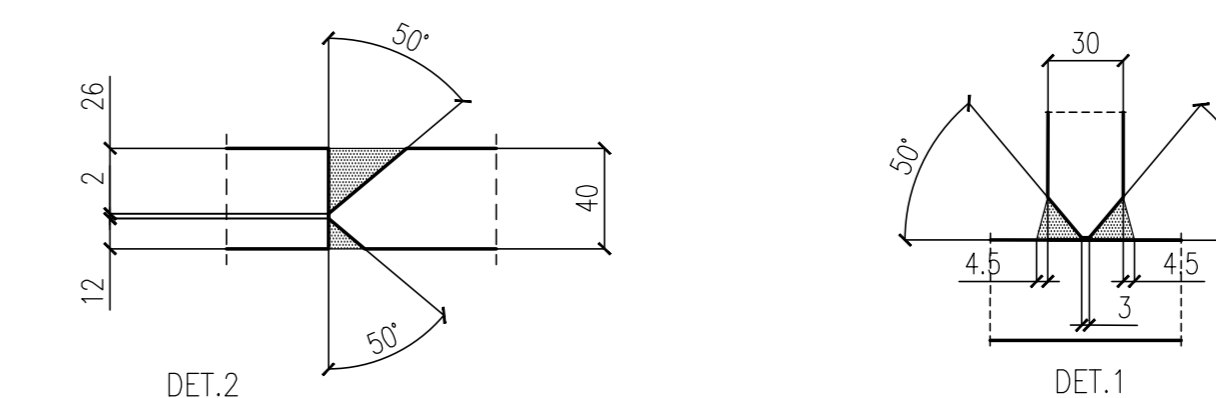


Sezione D-D Scala 1:15

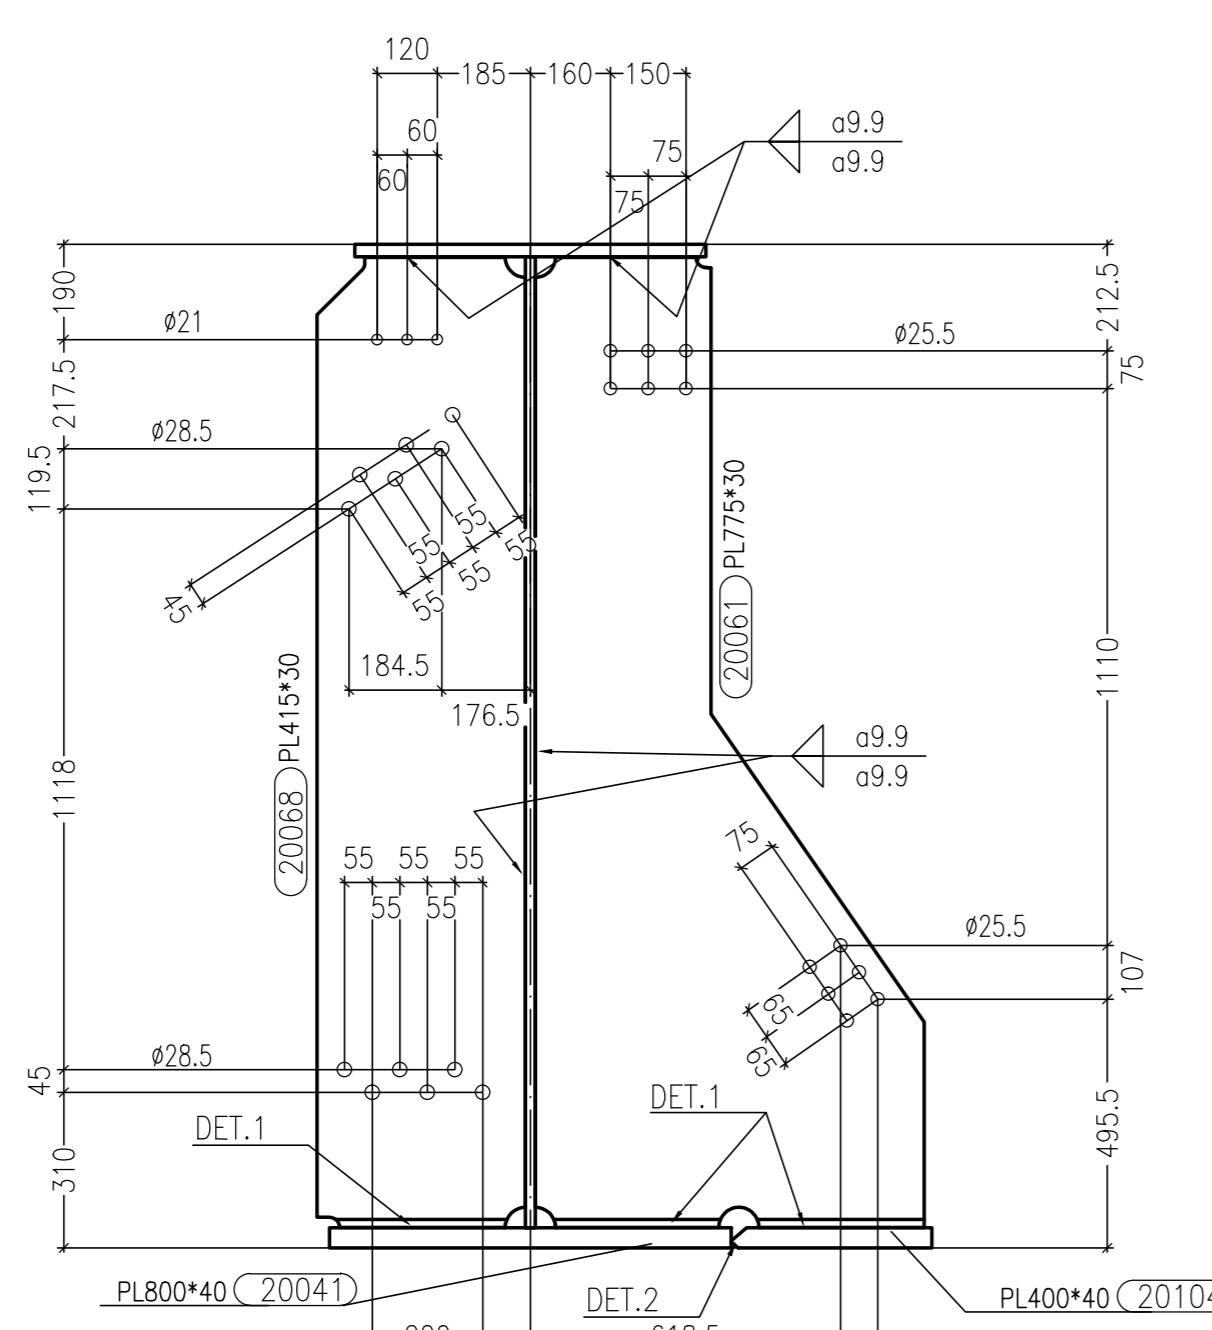


Sezione E-E Scala 1:15

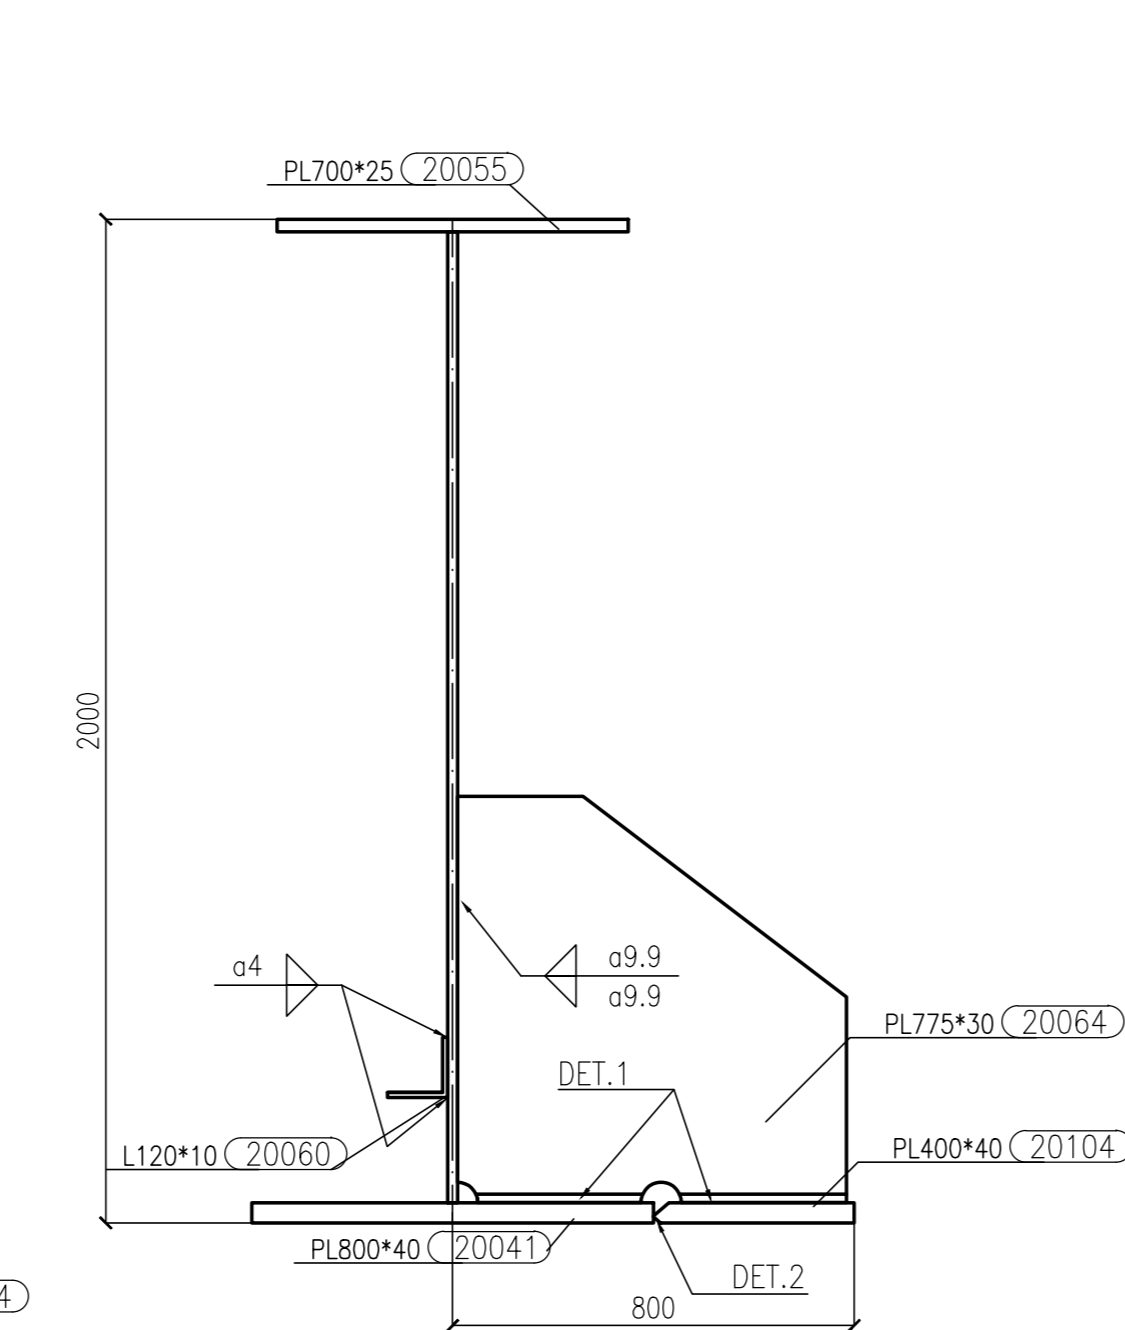

Sezione F-F Scala 1:15

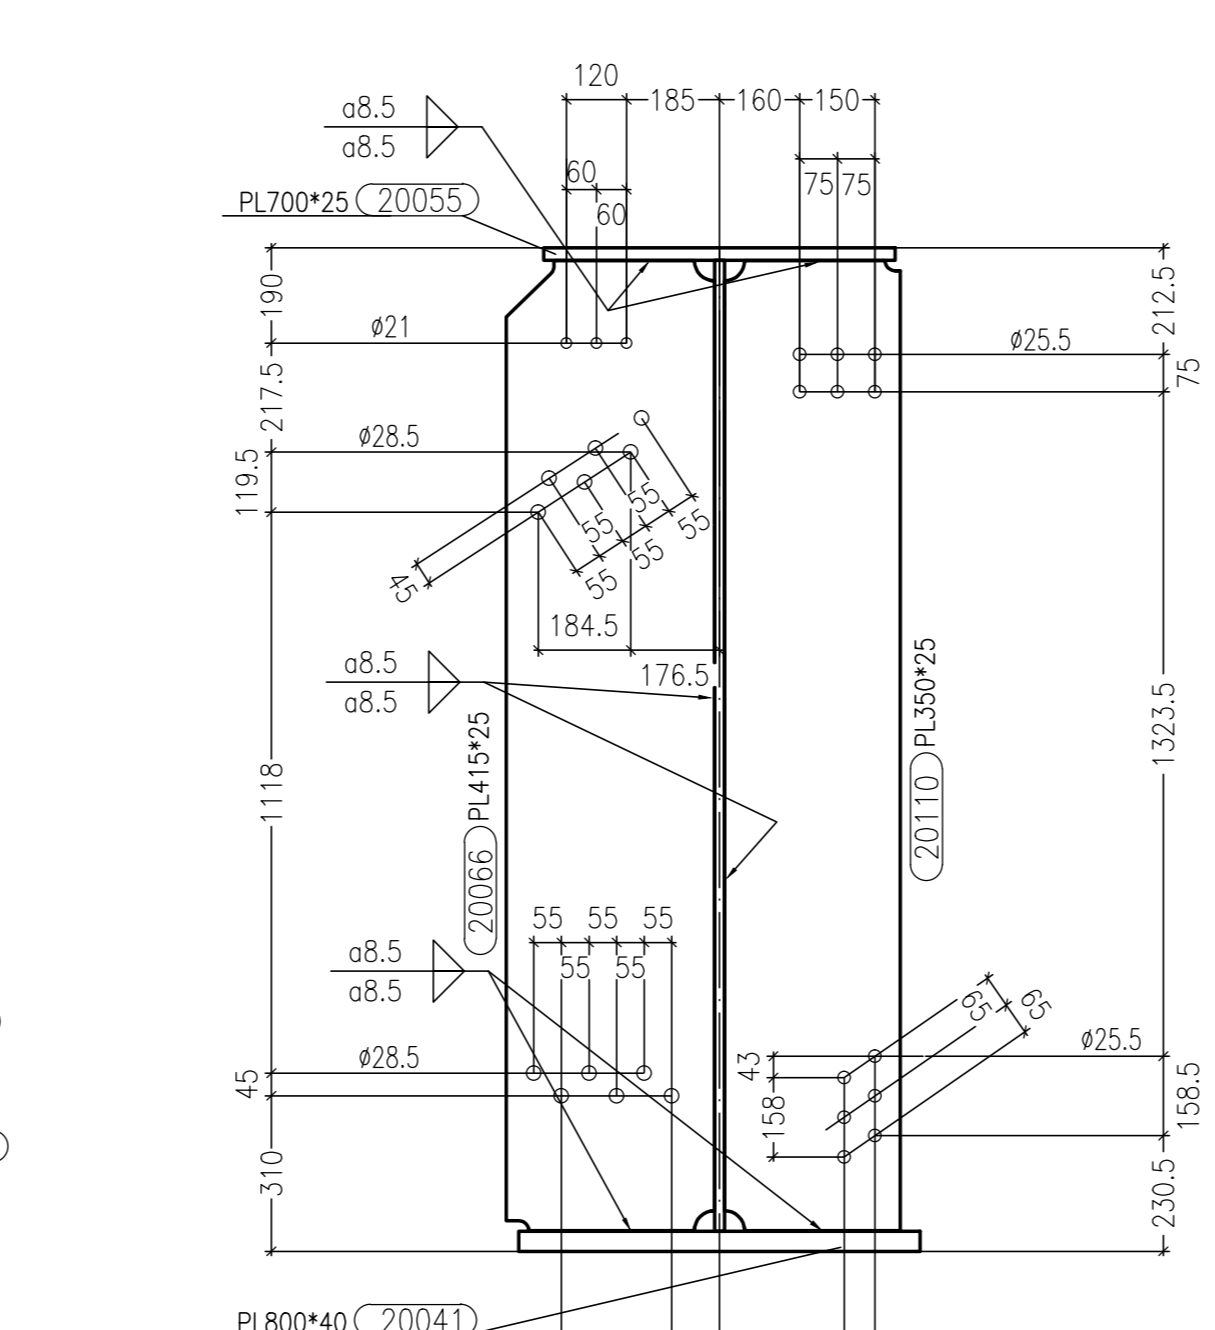

Sezione G-G Scala 1:15

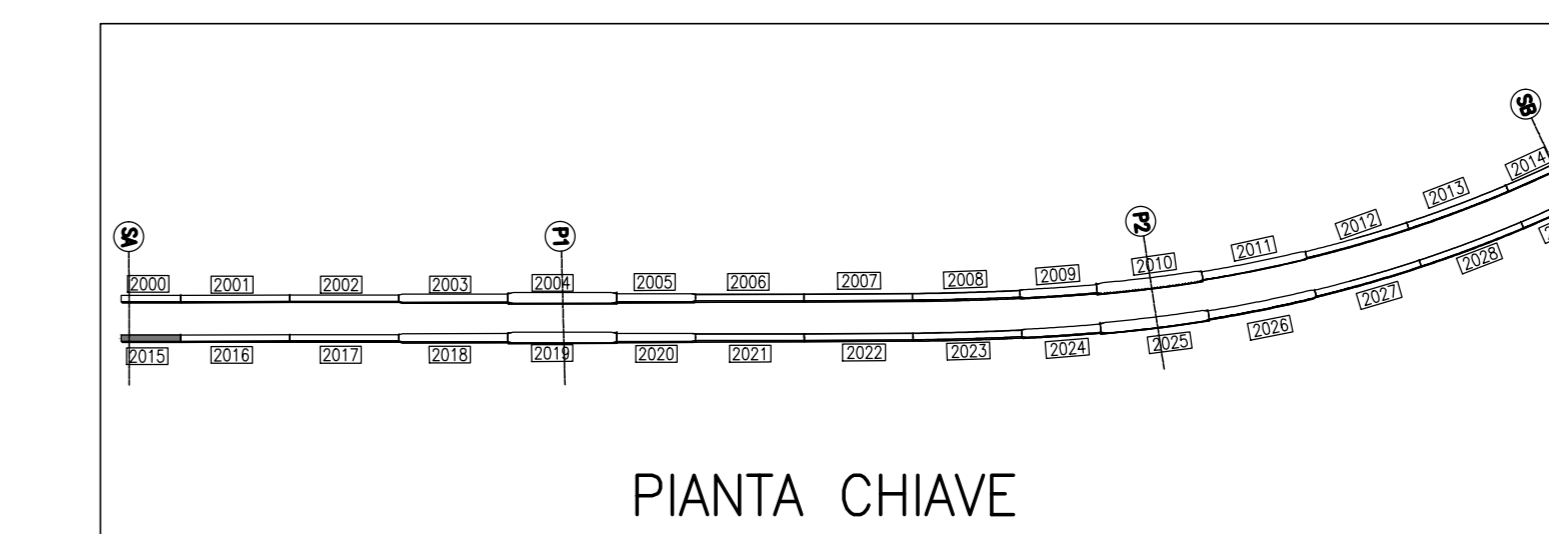

MARCA: 2015 QT. 1

Rev.	Date	Description	Doc. Type	document number	revision
0	23/08/2013	FIRST ISSUE	EE	Ing. Pico	
A	30/08/2013	REVISIONE GENERALE	EE	Ing. Pico	

Rev.	Date	Description	Doc. Type	document number	revision
2013	01	11	DCD	2015A	

CIMOLAI Via Ungaretti, 38 - 33170 Pordenone - Italy Tel. +39 0434 5581 - Fax +39 0434 36403 www.cimolai.com - info@cimolai.com		Client: STRABAG Object: SVINCOLO DI LOMAZZO CAVALCAVIA RAMPA "G" TRAVE SALDATA MK 2015 Scale: 1:15
--	--	---

REV	DATA	DESCRIZIONE MODIFICA

N.B. LA TAVOLA SOSTITUISCE QUELLA RELATIVA AL CODICE [] DEL PROGETTO ESECUTIVO

COLLEGAMENTO AUTOSTRADALE DALMINE - COMO - VARESE - VALICO DEL GAGGIOLO E OPERE AD ESSO CONNESSE CODICE CUP F110000027907 CAVALCAVIA TRATTE B1, B2, C, D, TRAVI 13-14, GREENWAY AS BUILT OPERE D'ARTE MINORI CAVALCAVIA SVINCOLO LOMAZZO - CAVALCAVIA RAMPA G TRAVE SALDATA MK 2015		IMPRESA STRABAG A.
--	--	---