



Vista A-A Scala 1:15




SCHEMA TRAVE

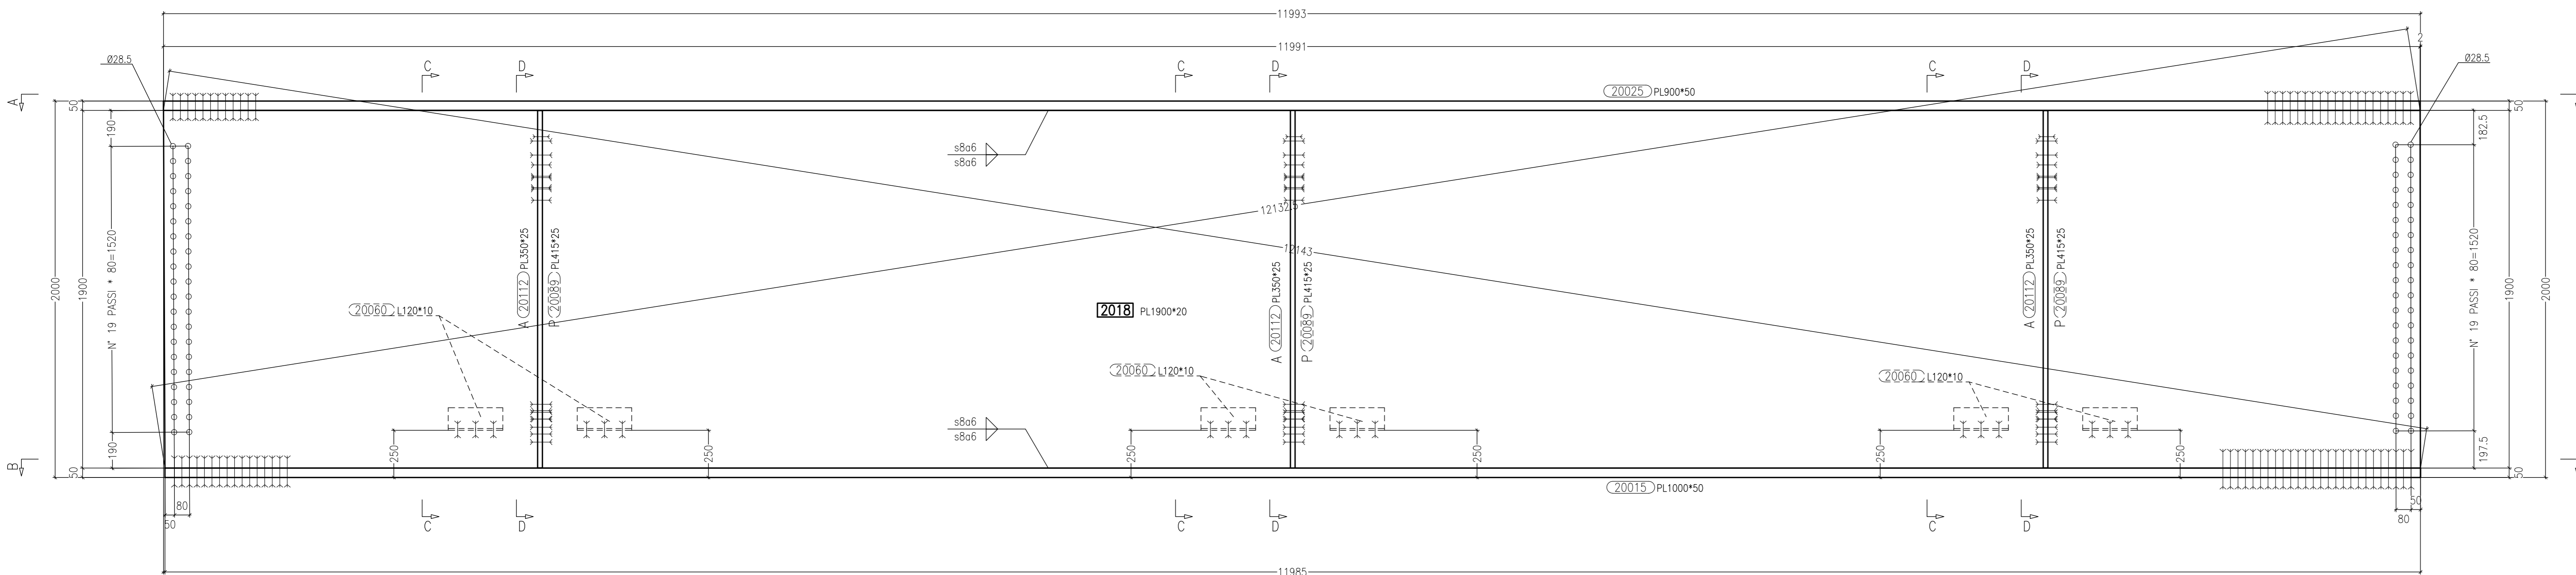


Vista di Fronte Scala 1:15

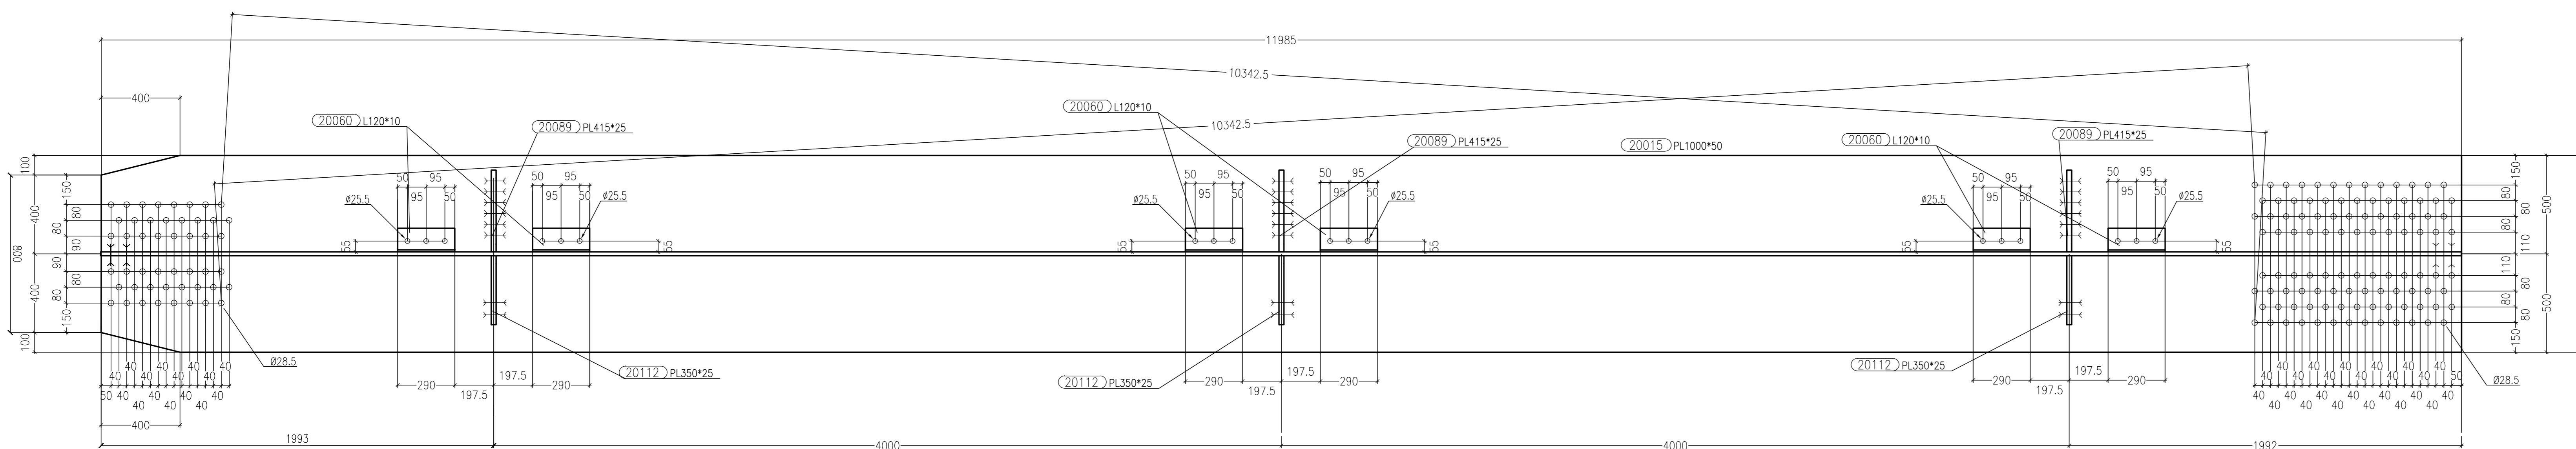


Sezione B-B Scala 1:15

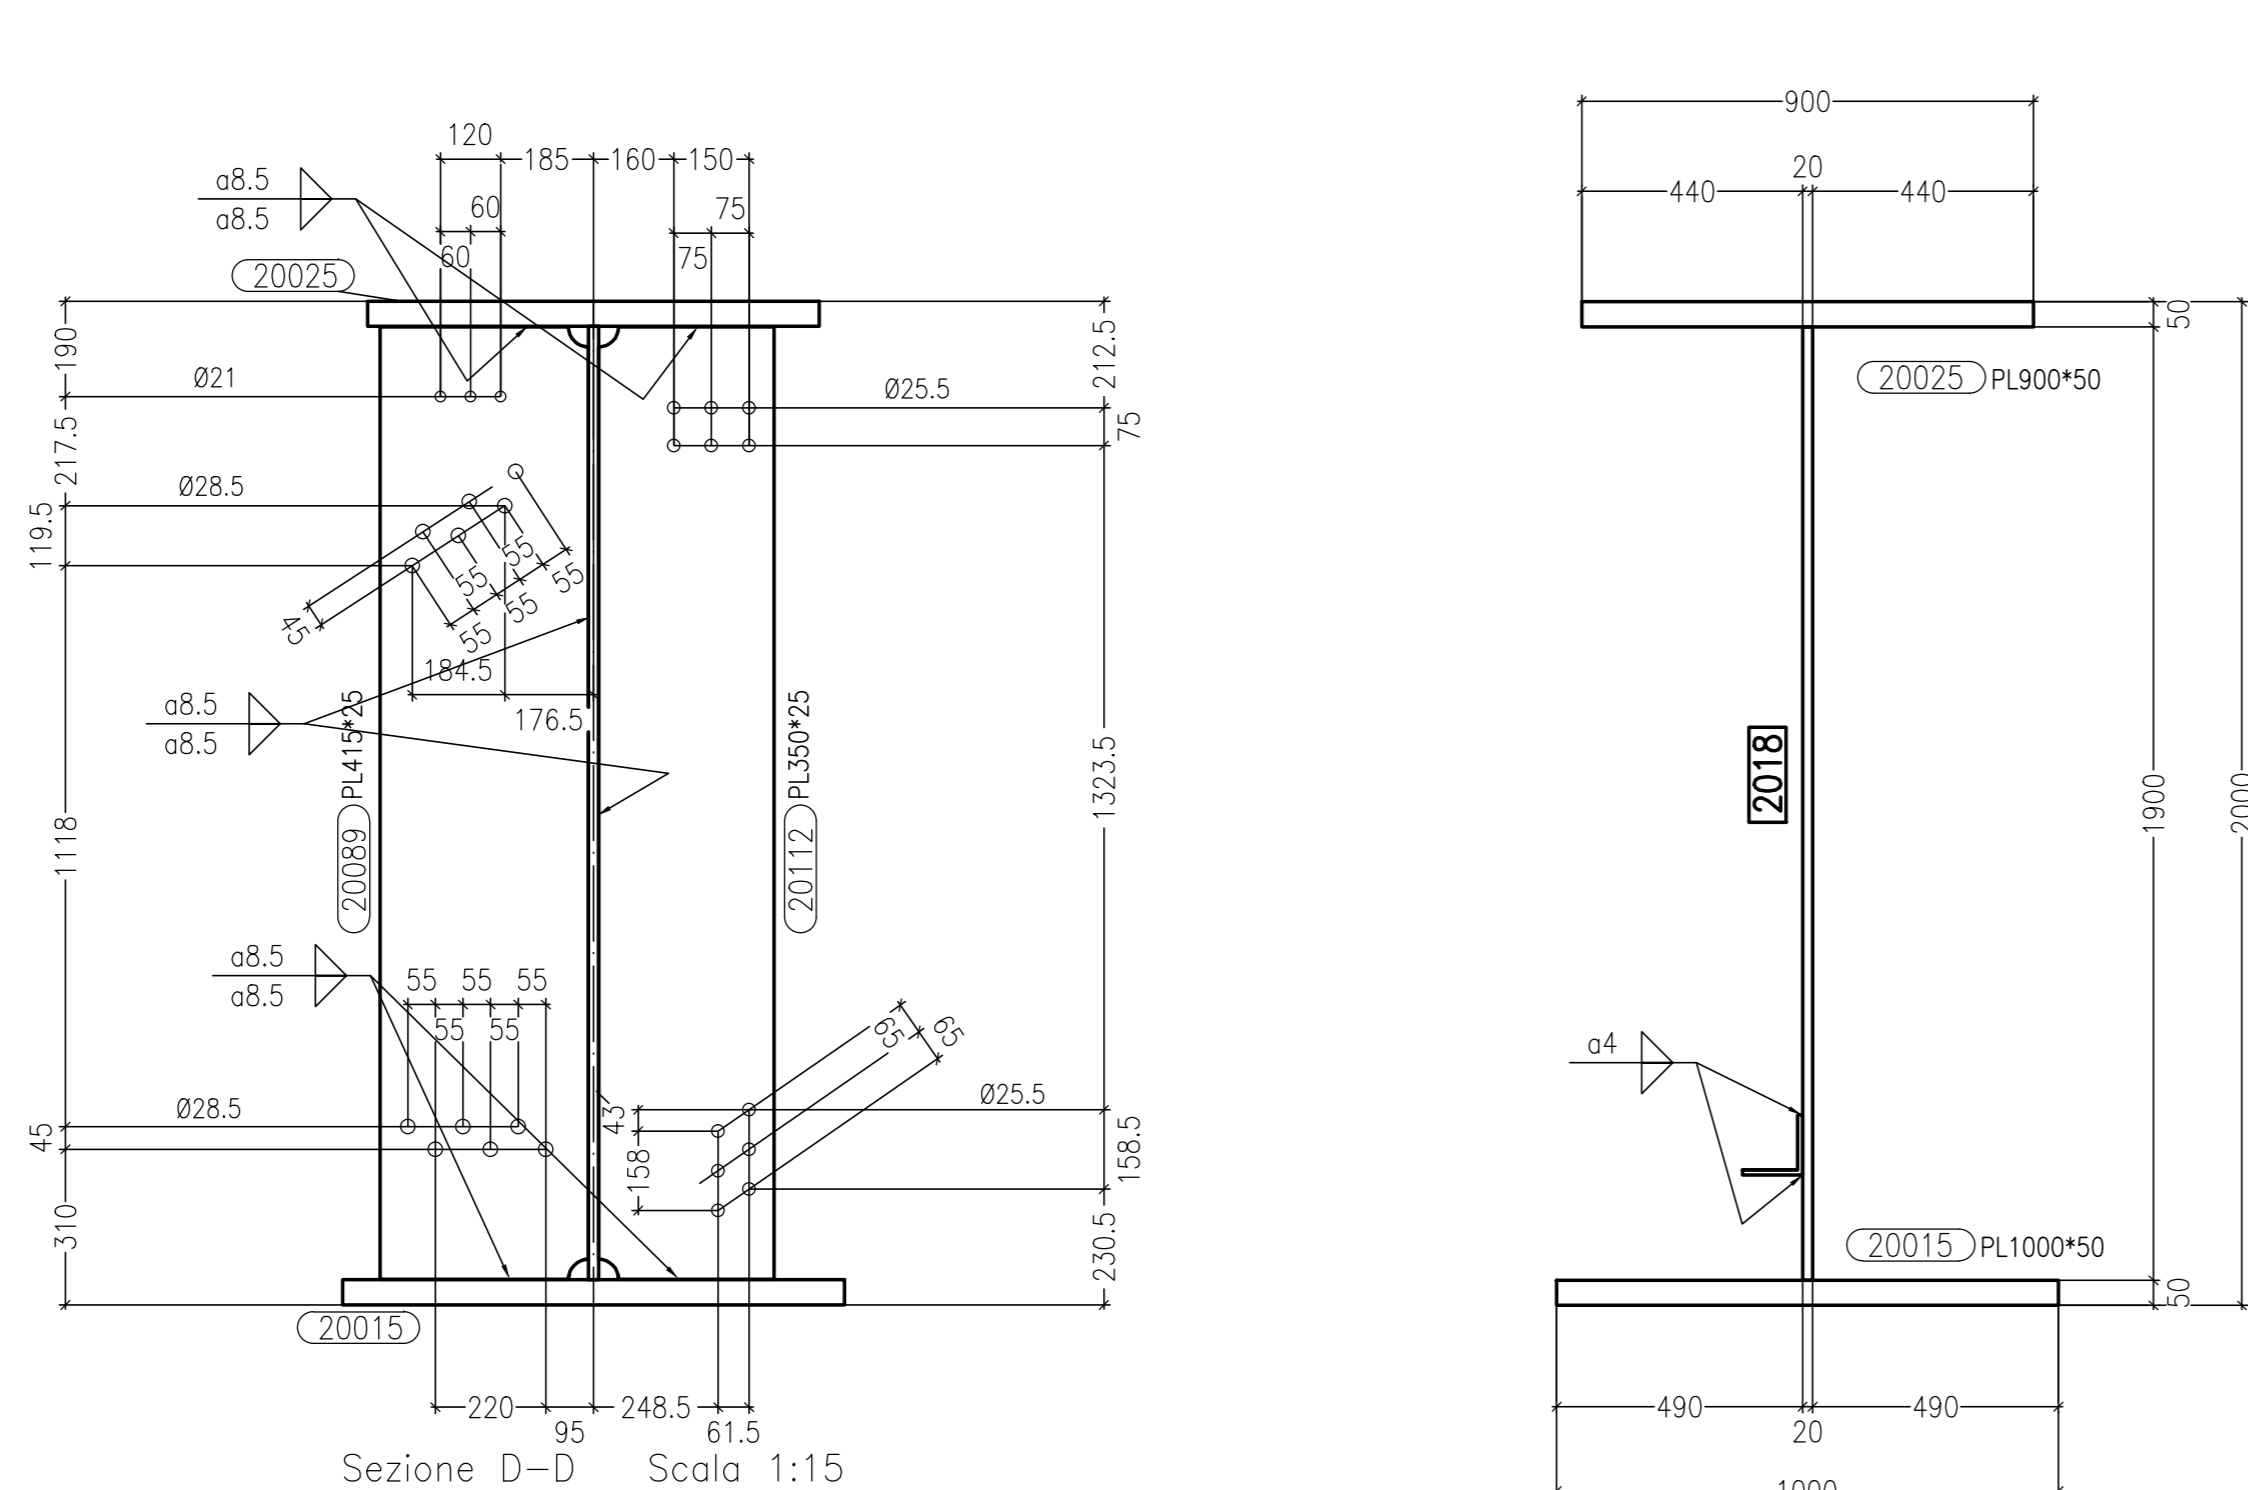

Sezione D-D Scala 1:15

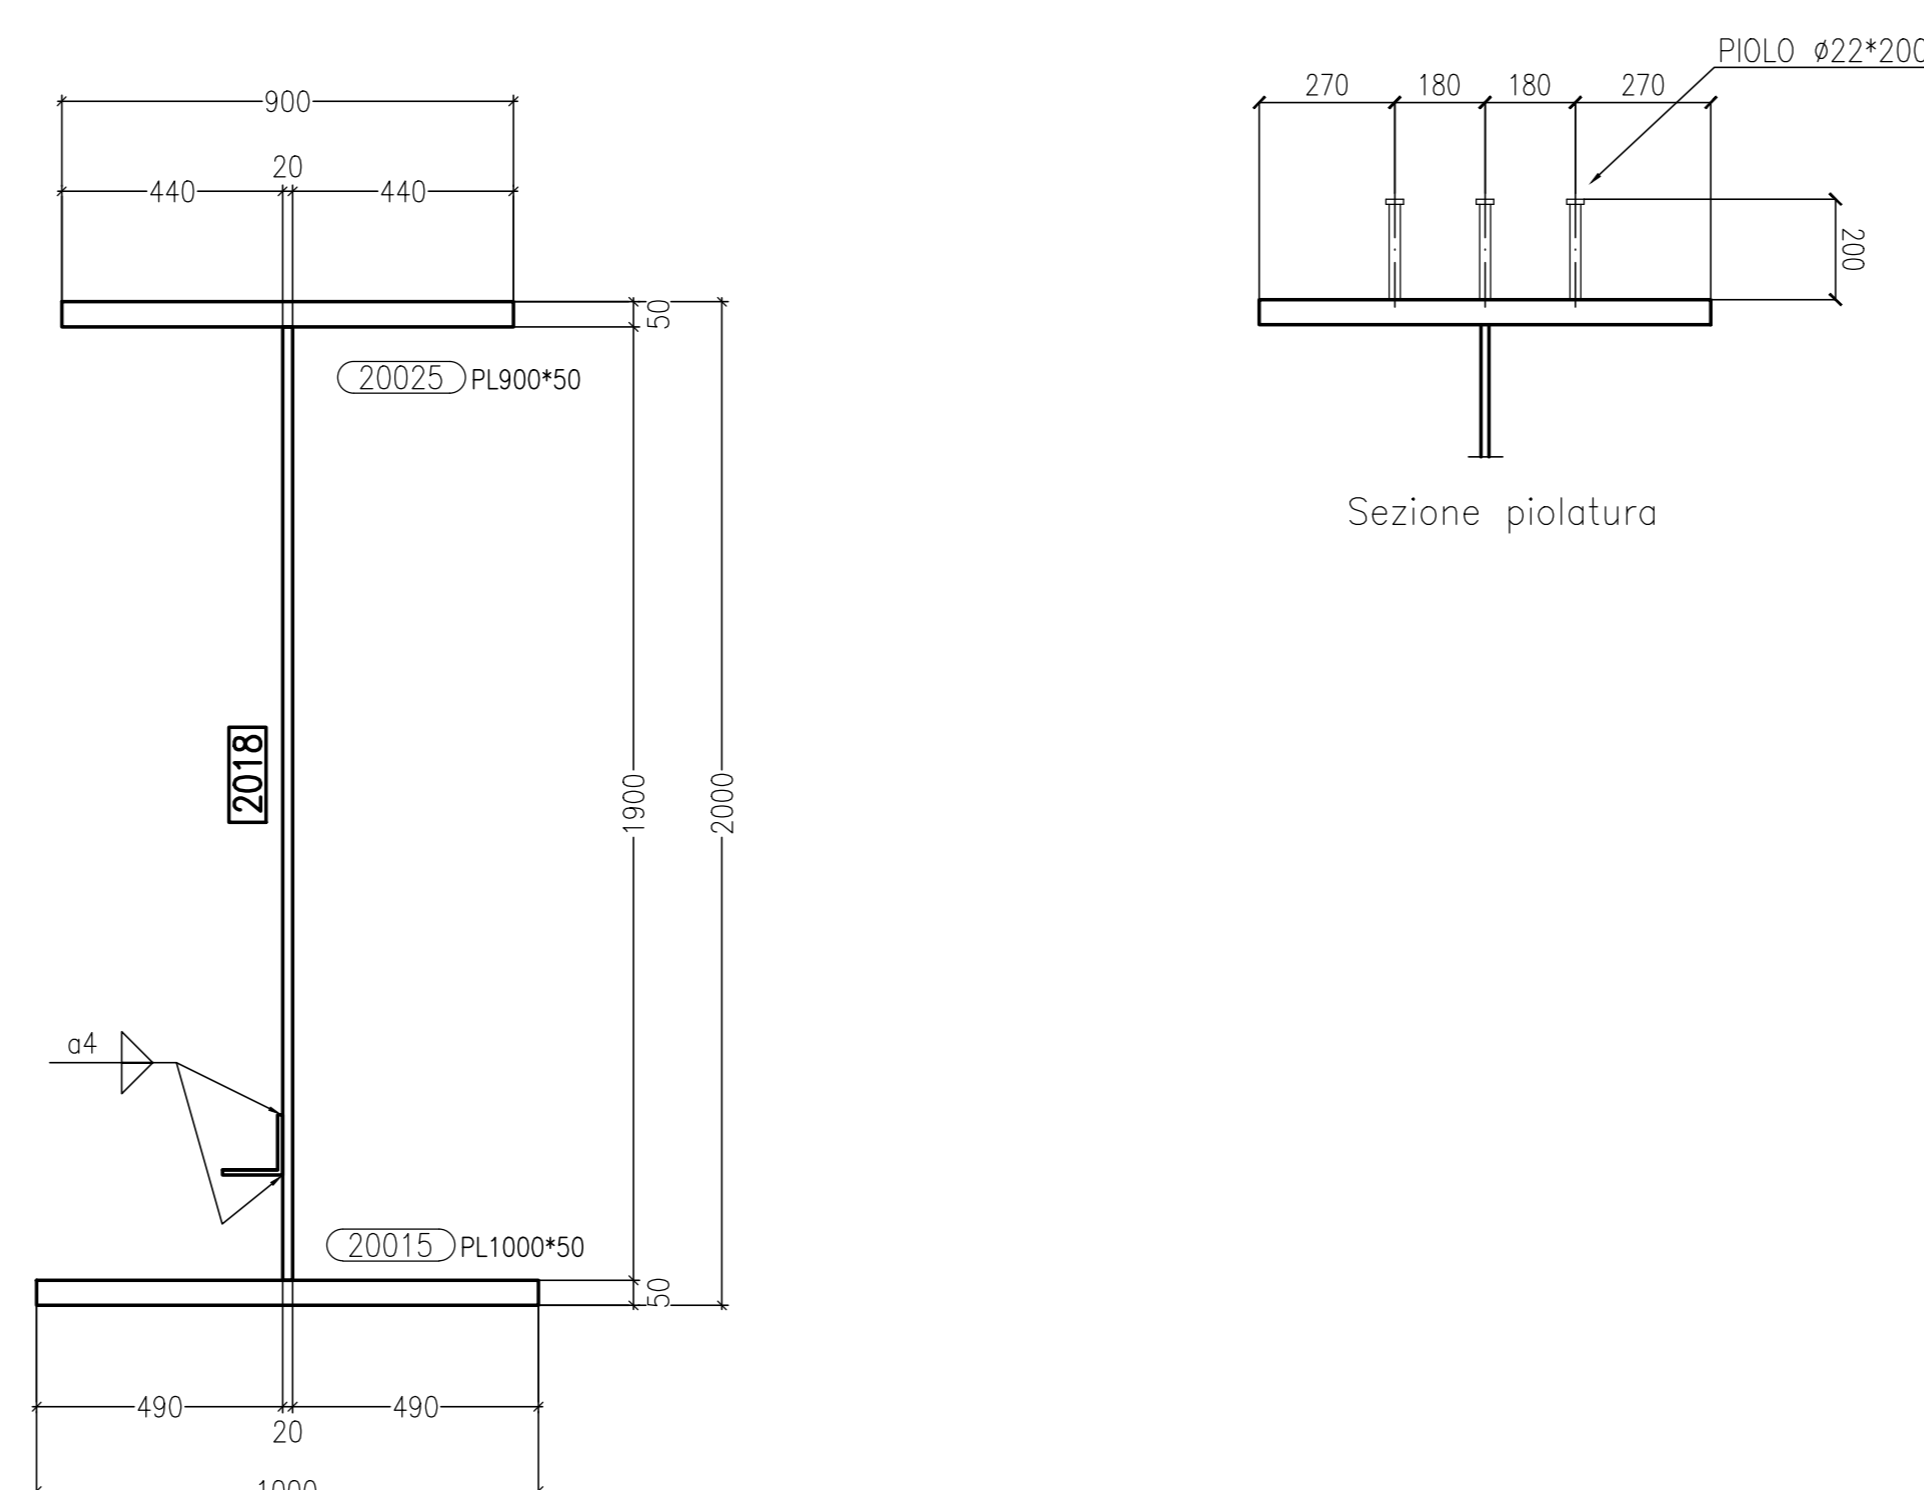

Sezione C-C Scala 1:15

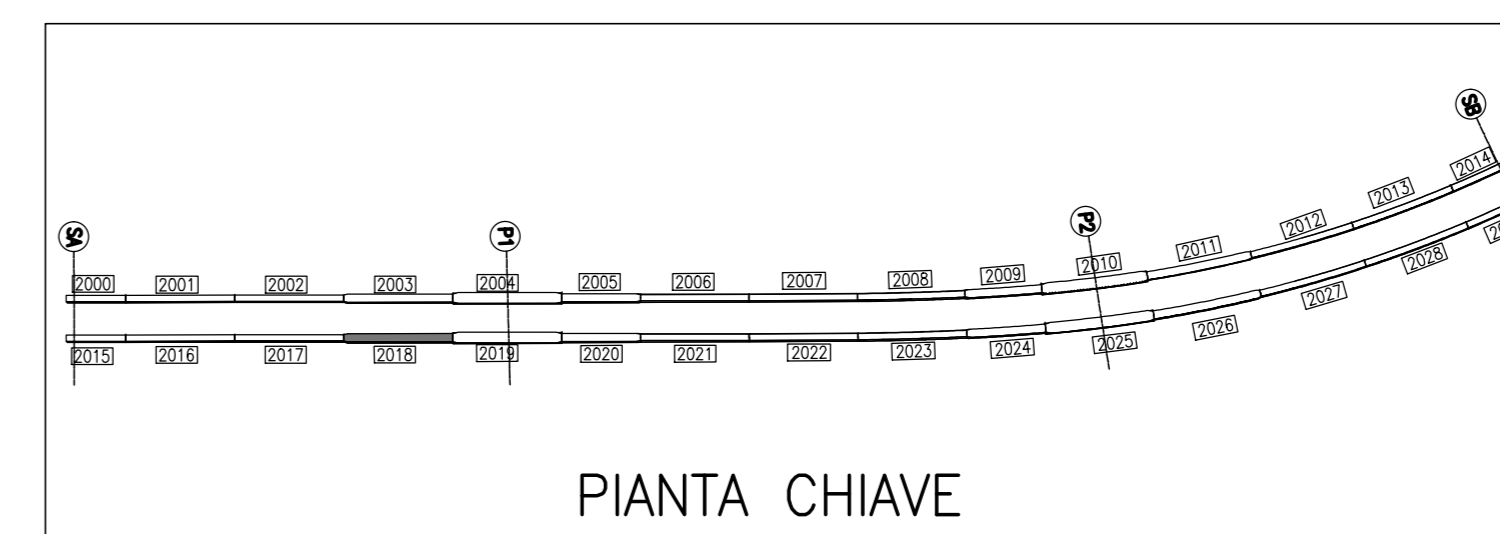

PIANTA CHIAVE

MARCA: 2018 QT. 1

Rev.	Date	Description	Designer	Controlled
0	23/08/2013	FIRST ISSUE	EE	Ing. Pico
1	30/08/2013	REVISIONE GENERALE	EE	Ing. Pico

CIMOLAI
Via Ungaretti, 38 - 33170 Pordenone - Italy
Tel. +39 0434 5581 - Fax +39 0434 36403
www.cimolai.com - info@cimolai.com

Client: STRABAG

Object: SVINCOLO DI LOMAZZO
CAVALCAVIA RAMPA "G"
TRAVE SALDATA MK 2018

Scale: 1:15

REV	DATA	DESCRIZIONE MODIFICA

N.B.: LA TAVOLA SOSTITUISCE QUELLA RELATIVA AL CODICE [] DEL PROGETTO ESECUTIVO

COLLEGAMENTO AUTOSTRADALE DALMINE - COMO - VARESE - VALICO DEL GAGGIOLO E OPERE AD ESSO CONNESSE

TRATTE B1, B2, C, D, TRA 13-14, GREENWAY

AS BUILT

TRATTA B1 - SVINCOLO DI LOMAZZO (da Pk +0+850 a Pk +1+800)

OPERE D'ARTE MINORI
CAVALCAVIA
SVINCOLO LOMAZZO - CAVALCAVIA RAMPA G
TRAVE SALDATA MK 2018

IDENTIFICAZIONE ELABORATO		IMPRESA			
PROGETTO	PROGETTO ESECUTIVO	STRABAG A.G.	GLF	Impresa costruzioni	STRABAG S.p.A.
