




Vista A-A Scala 1:15

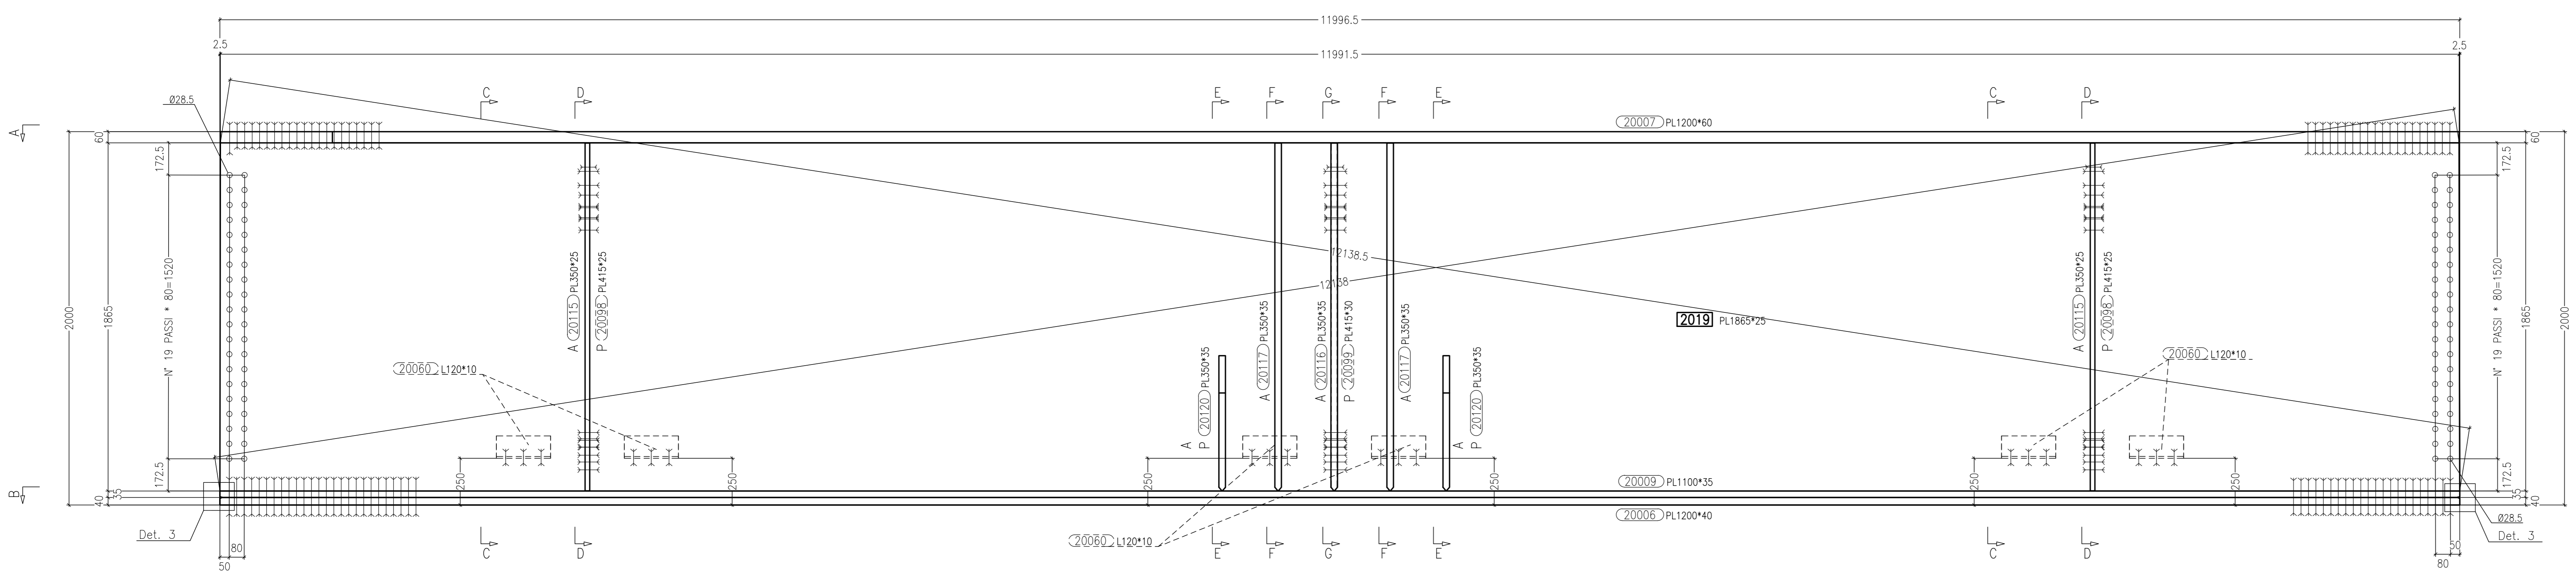


Vista di Fronte Scala 1:15

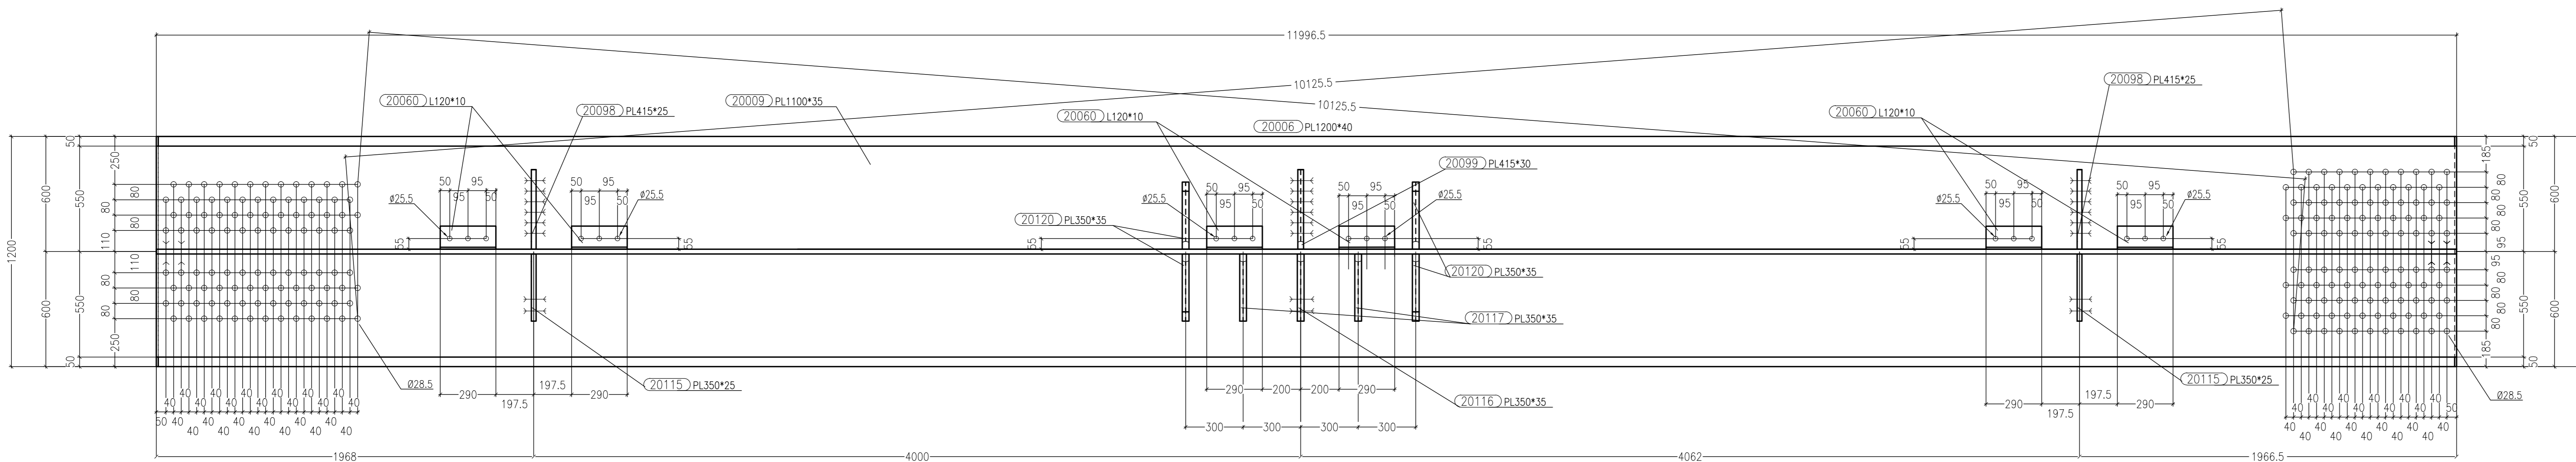


Sezione B-B Scala 1:15

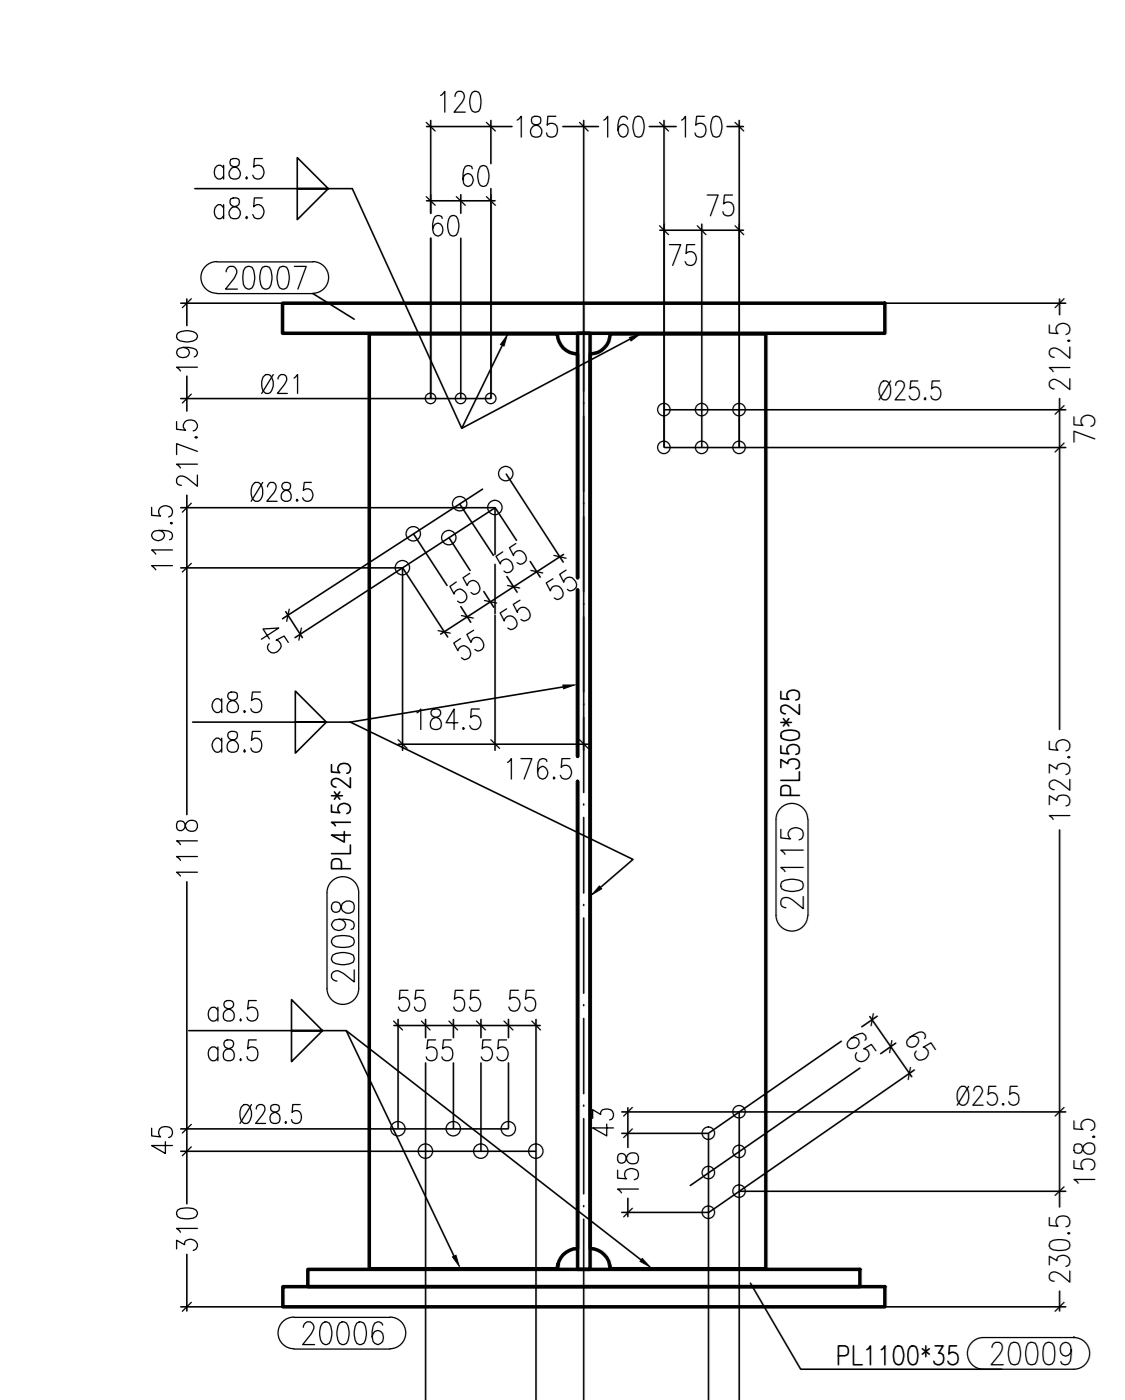


Sezione D-D Scala 1:15

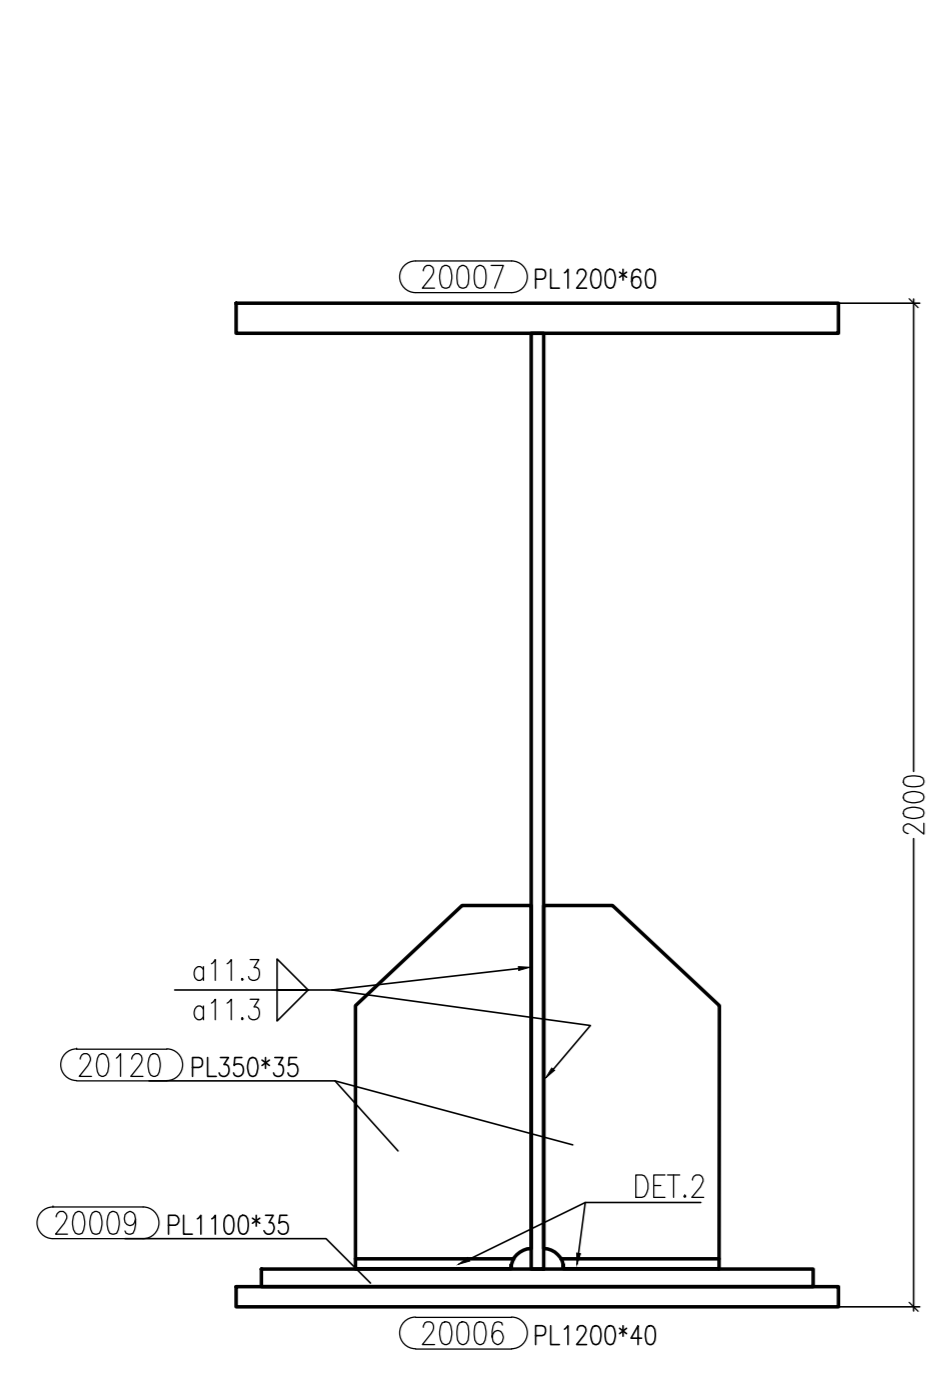


Sezione E-E Scala 1:15

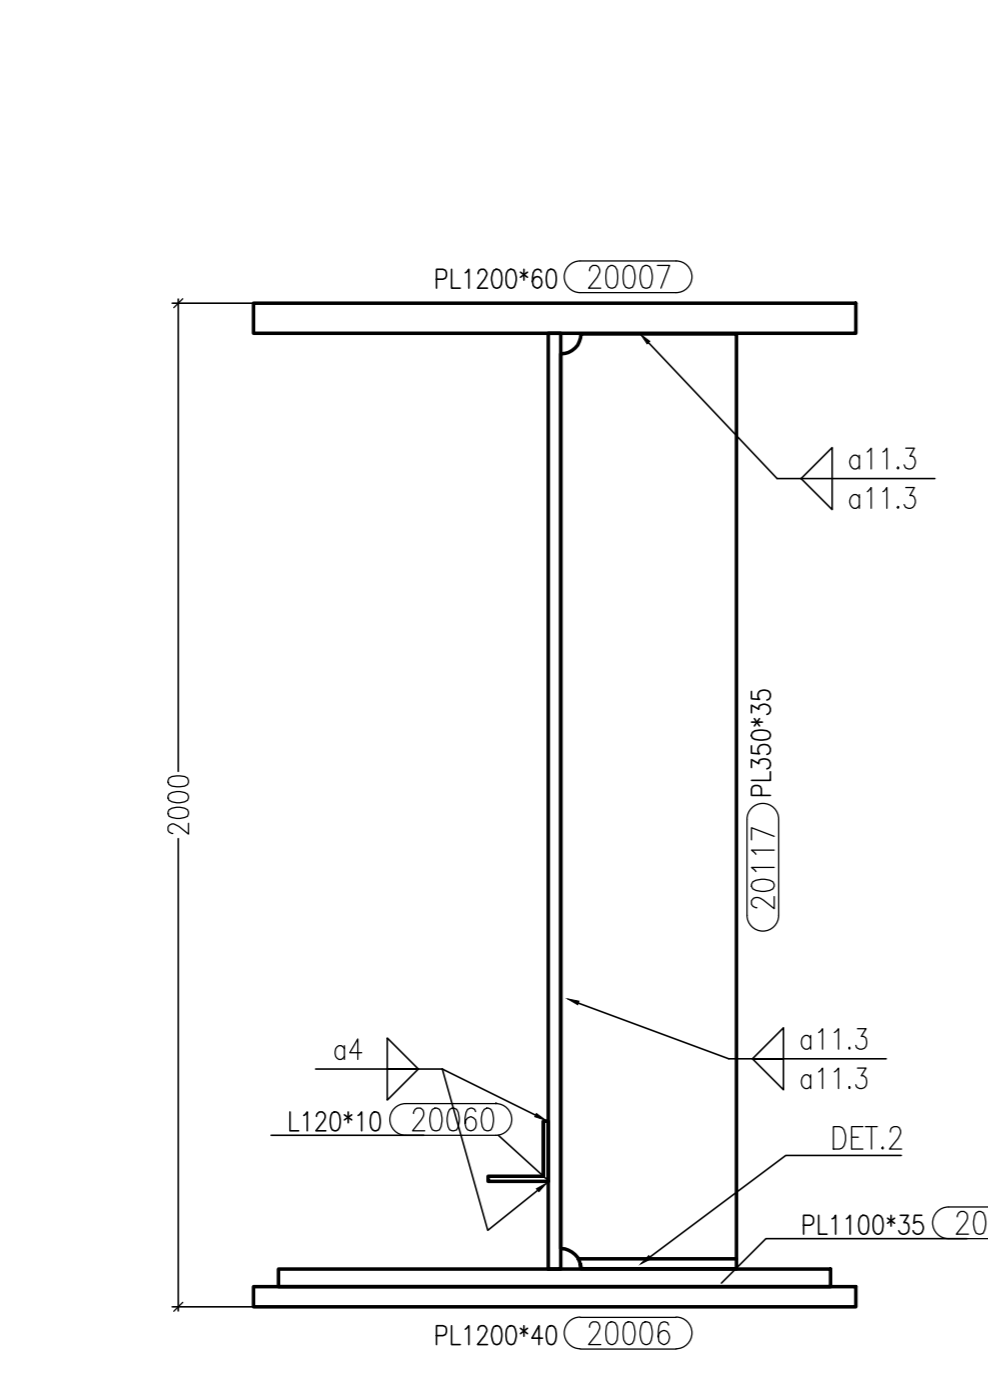


Sezione F-F Scala 1:15

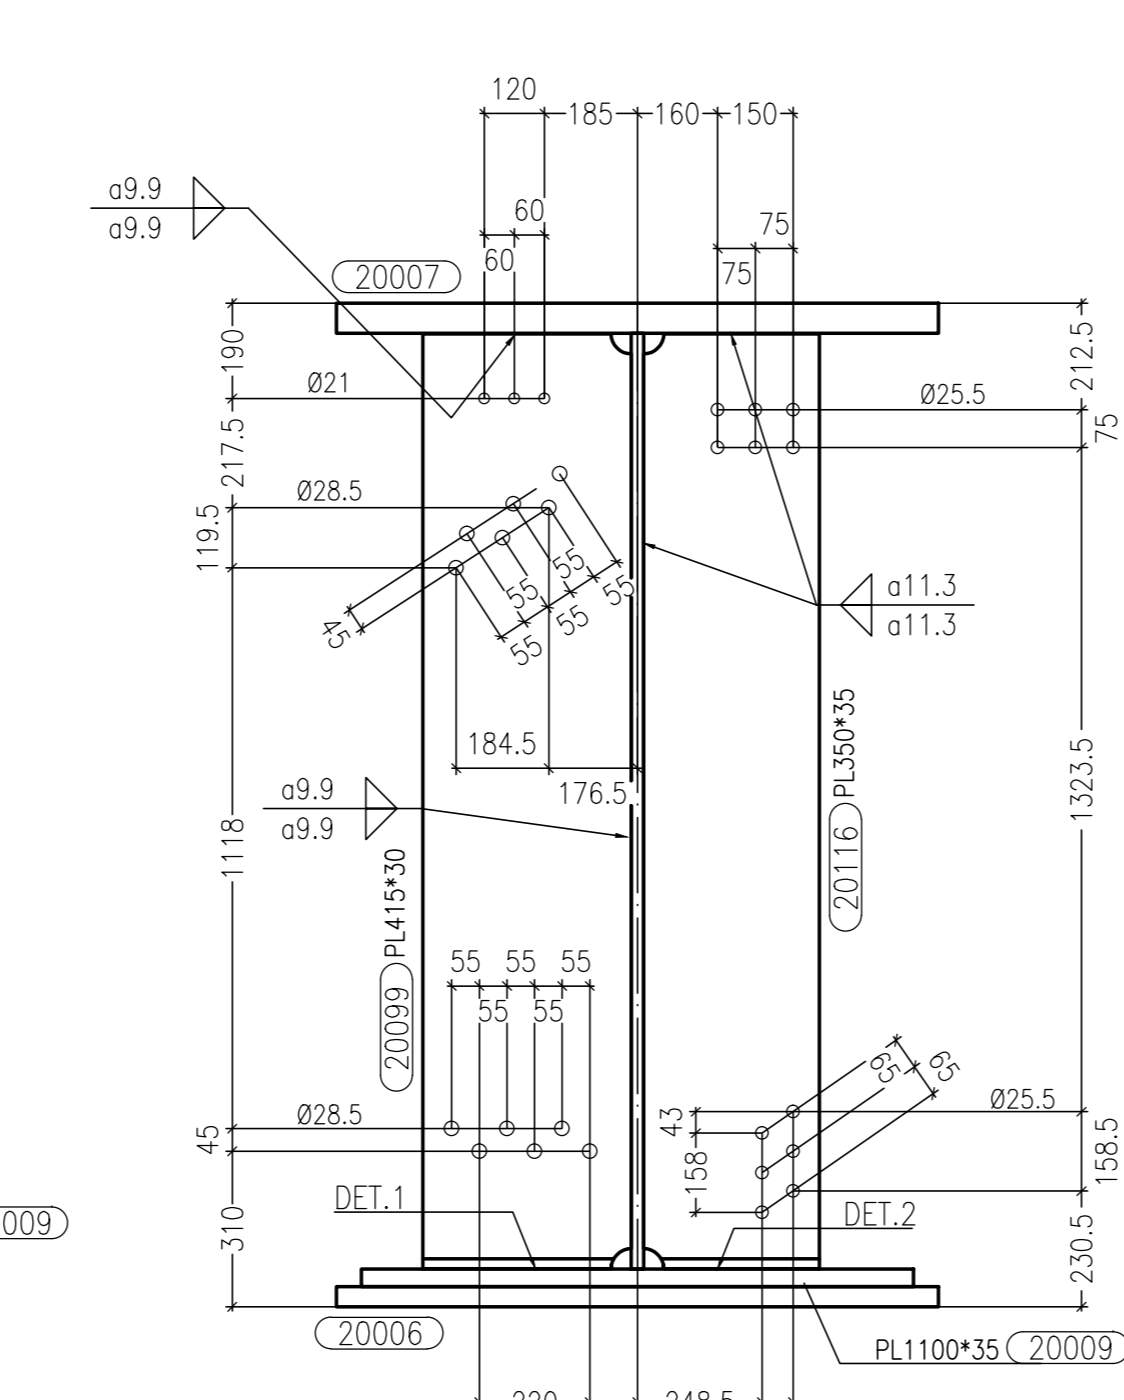


Sezione G-G Scala 1:15

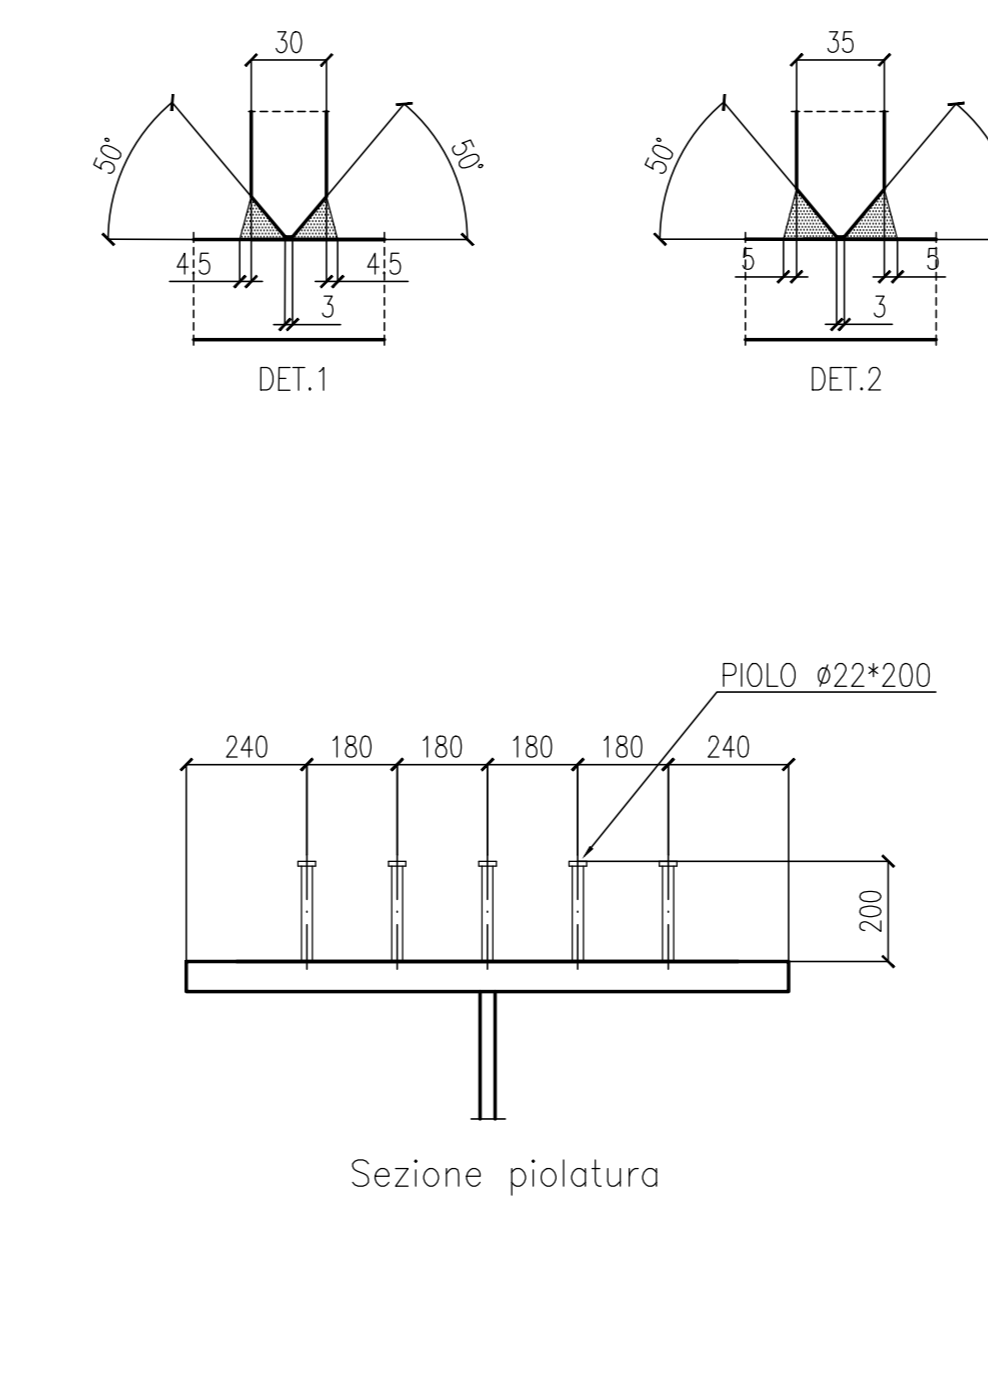


Sezione piolatura

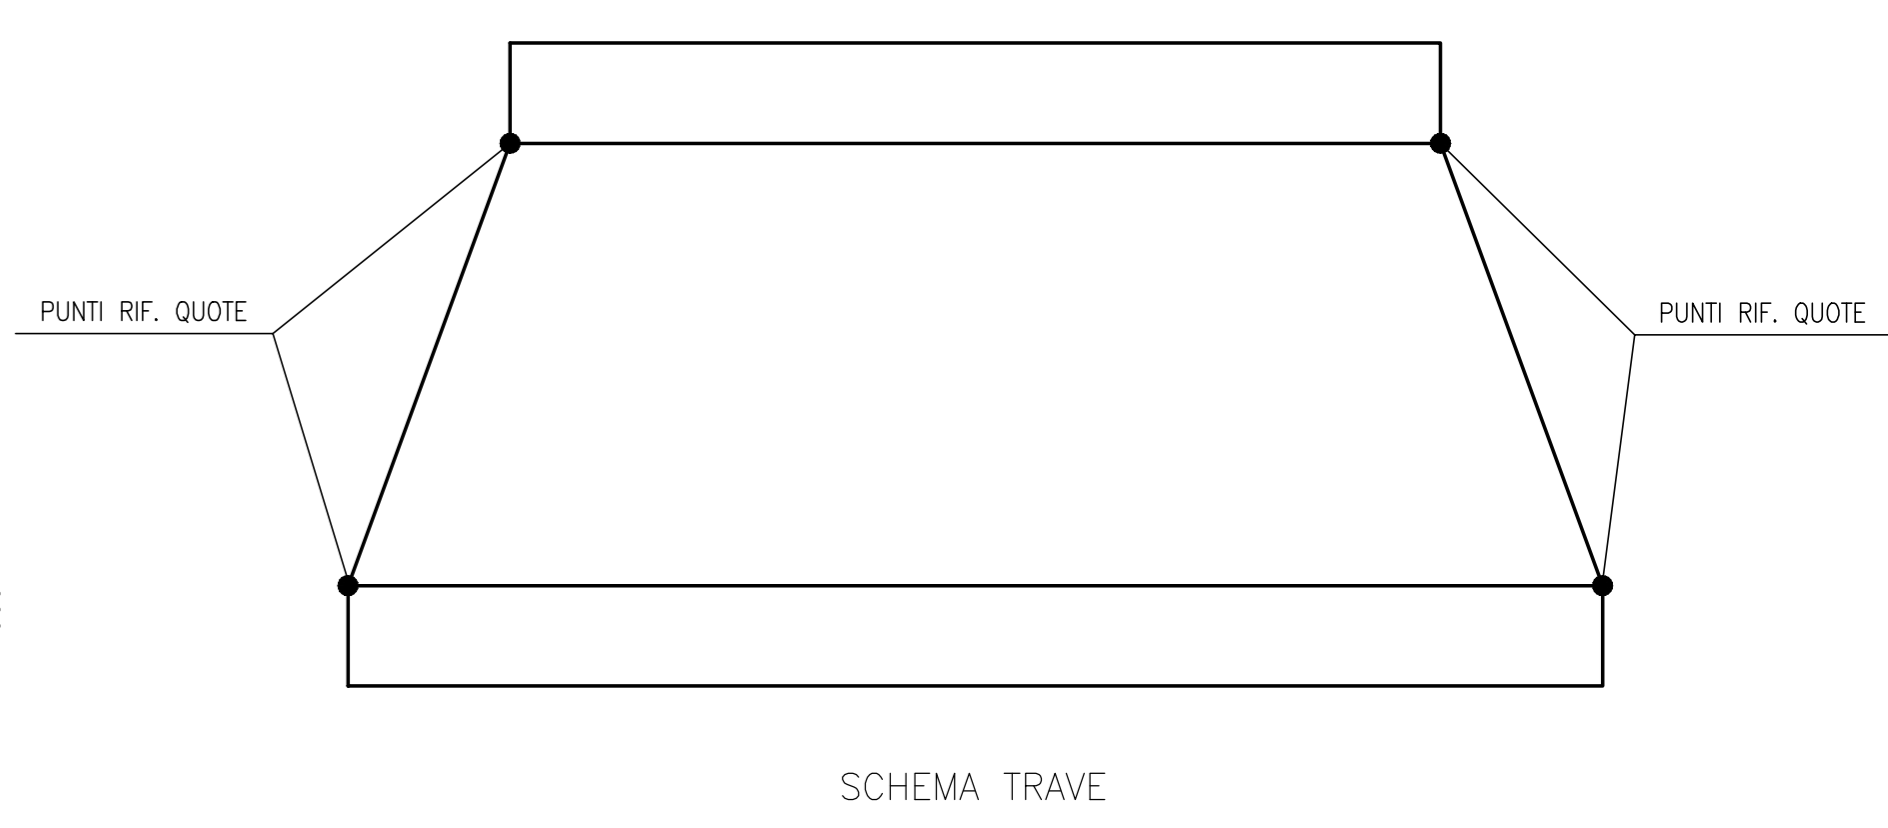

SCHEMA TRAVE

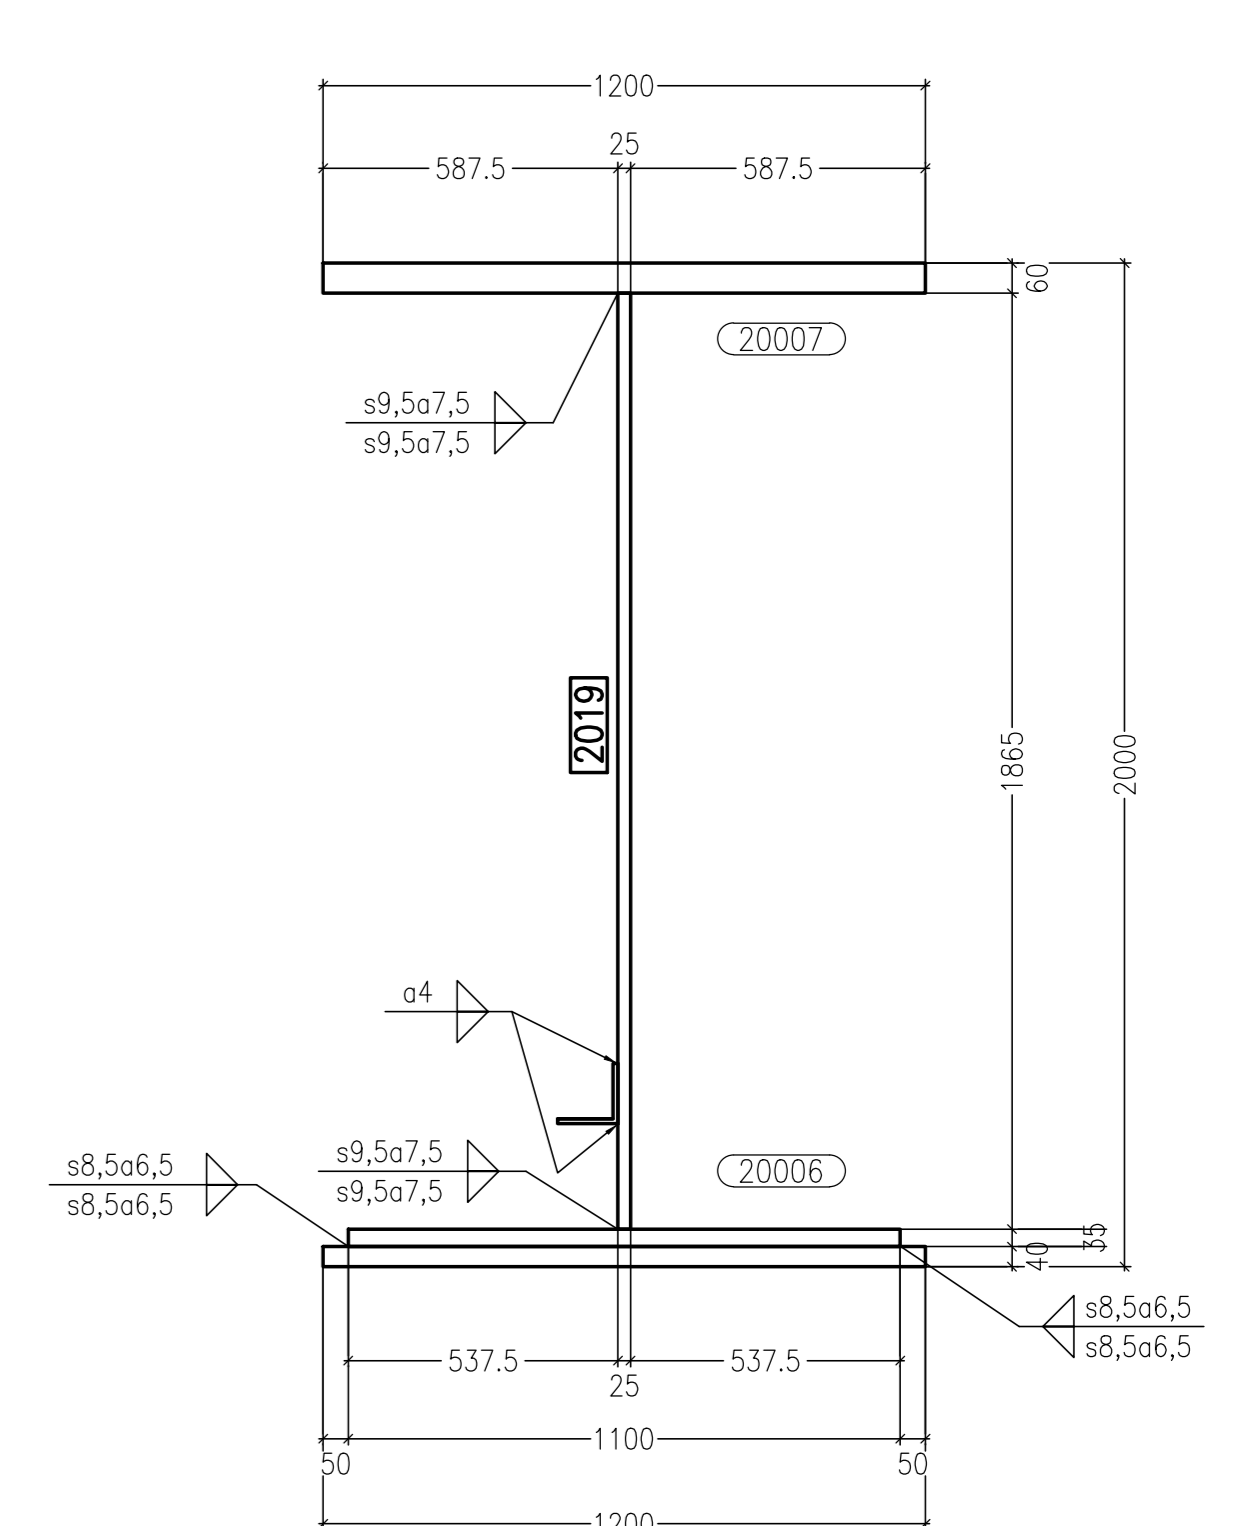

Sezione C-C Scala 1:15

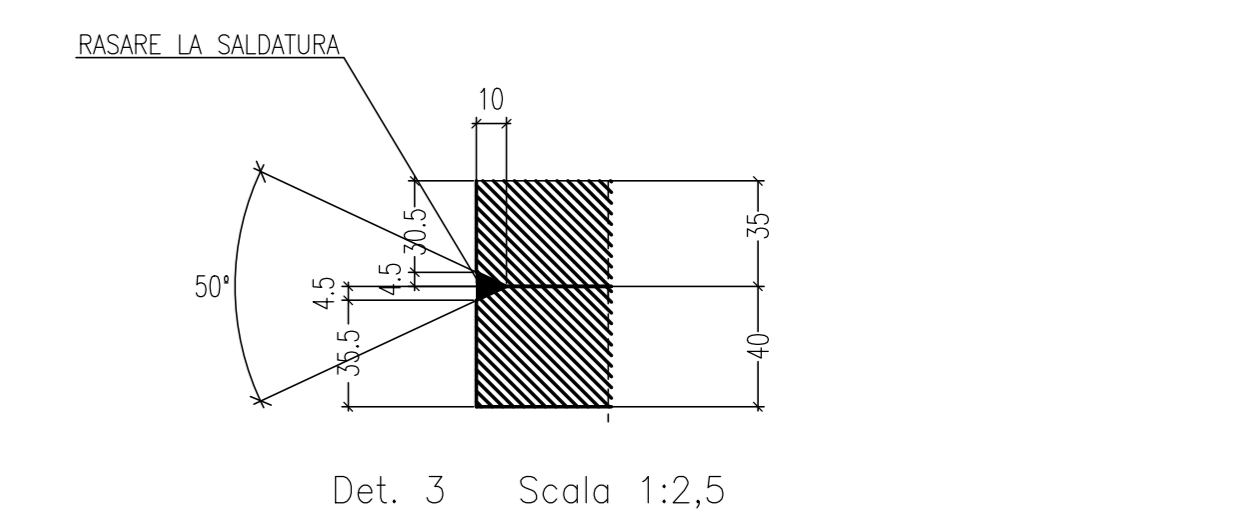

Det. 3 Scala 1:2,5

PIANTA CHIAVE

MARCA: 2019 QT. 1

Rev.	Date	Description	Doc. Type	document number	revision
A	30/08/2013	REVISIONE GENERALE	EE	Ing. Pico	
0	23/08/2013	FIRST ISSUE	EE	Ing. Pico	

20130111DCD2019A

CIMOLAI
Via Ungaretti, 38 - 33170 Pordenone - Italy
Tel. +39 0434 5581 - Fax +39 0434 361403
www.cimolai.com - info@cimolai.com

Client: **STRABAG**

Object: **SVINCOLO DI LOMAZZO CAVALCAVIA RAMPA "G" TRAVE SALDATA MK 2019**

Scale: 1:15

MATRICE DI REVISIONE

REV	DATA	DESCRIZIONE MODIFICA

N.B.: LA TAVOLA SOSTITUISCE QUELLA RELATIVA AL CODICE [] DEL PROGETTO ESECUTIVO

COLLEGAMENTO AUTOSTRADALE DALMINE - COMO - VARESE - VALICO DEL GAGGIOLE E OPERE AD ESSO CONNESSE
CODICE CUP F110000020001
TRATTE B1, B2, C, D, TRV13-14, GREENWAY AS BUILT
TRATTA B1 - SVINCOLO DI LOMAZZO (da Pk - 0+850 a Pk +1+800)
OPERE D'ARTE MINORI
CAVALCAVIA
SVINCOLO LOMAZZO - CAVALCAVIA RAMPA G
TRAVE SALDATA MK 2019

IMPRESA: **STRABAG A.G.**
Mandatario: **GLF Grandi Lavori Finanziari S.p.A.**
Mandatario: **Impresa costruzioni Giuseppe Mularo S.p.A.**
Mandatario: **STRABAG S.p.A.**

PROGETTISTA - PROGETTO ESECUTIVO DI DETTAGLIO
RAGGRUPPAMENTO TEMPORANEO PROGETTISTI:
STRABAG A.G. - GLF Grandi Lavori Finanziari S.p.A. - Impresa costruzioni Giuseppe Mularo S.p.A. - STRABAG S.p.A.

CONCEDENTE: **CONSORZIO AUTOSTRADALE COMETA**
RESPONSABILE DI PROGETTO ED INCARICATO DELL'INTEGRAZIONE PER LE VARESE PRESTAZIONE:
Ing. Roberto Caracciolo

CONCSSIONARIO: **CONSORZIO AUTOSTRADALE COMETA**
REDAZIONE PROGETTUALE:
PROGETTISTI:
3TI ITALIA S.p.A.
3TI PROGETTI ITALIA S.p.A.
CONSULENTE SPECIALISTICO:
CIMOLAI

Redatto: G. Semp
Verificato: Di Lilo
Approvato: Possati