




Vista di fronte-Front view
MARCA: 2539 N.1

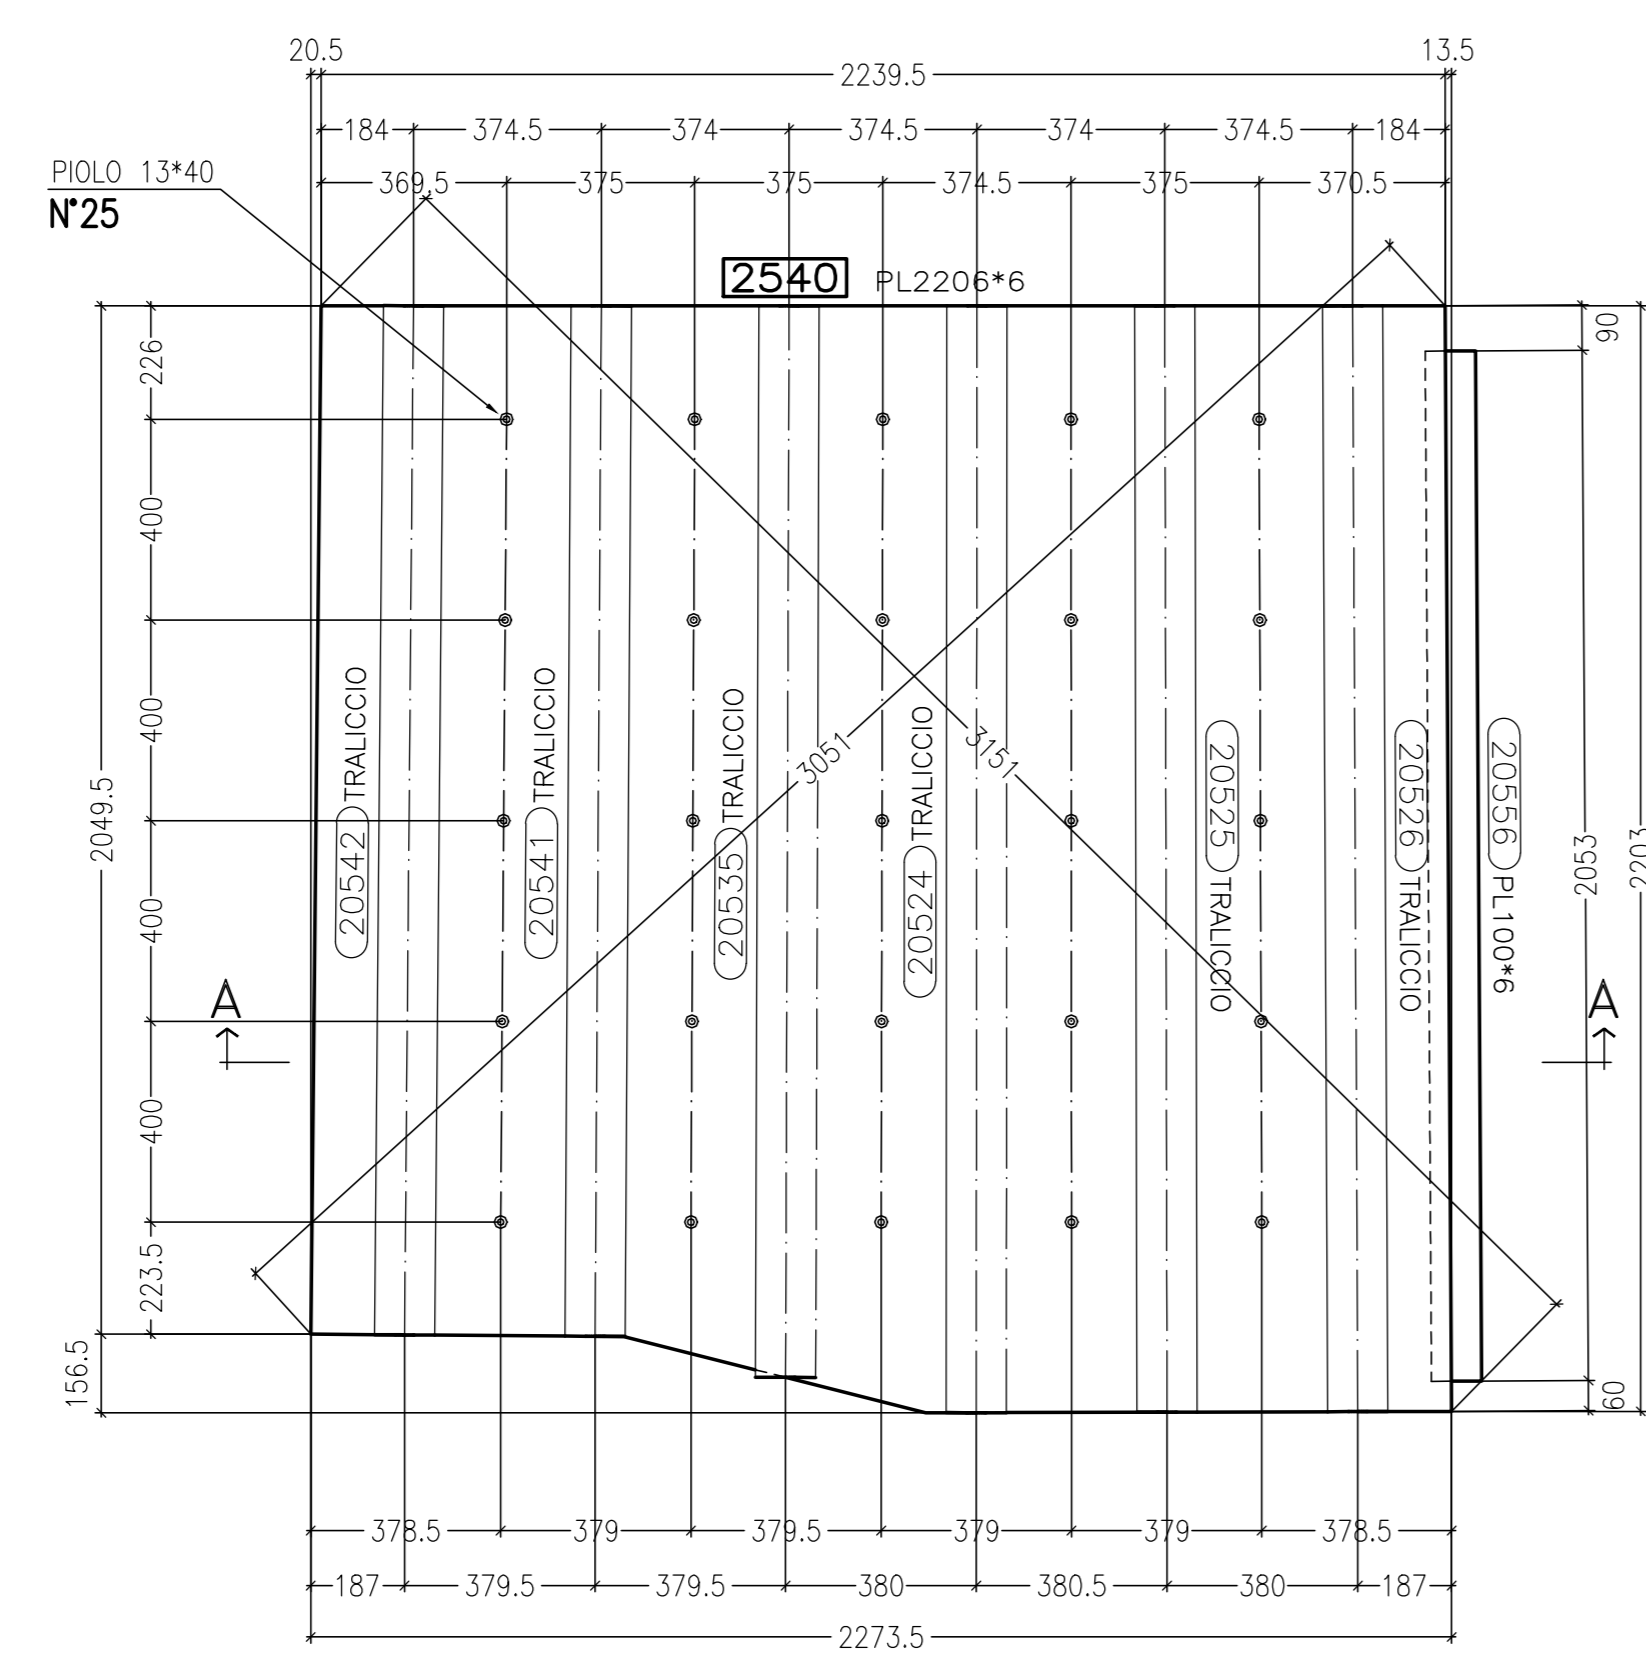


Vista di fronte-Front view
MARCA: 2540 N.1

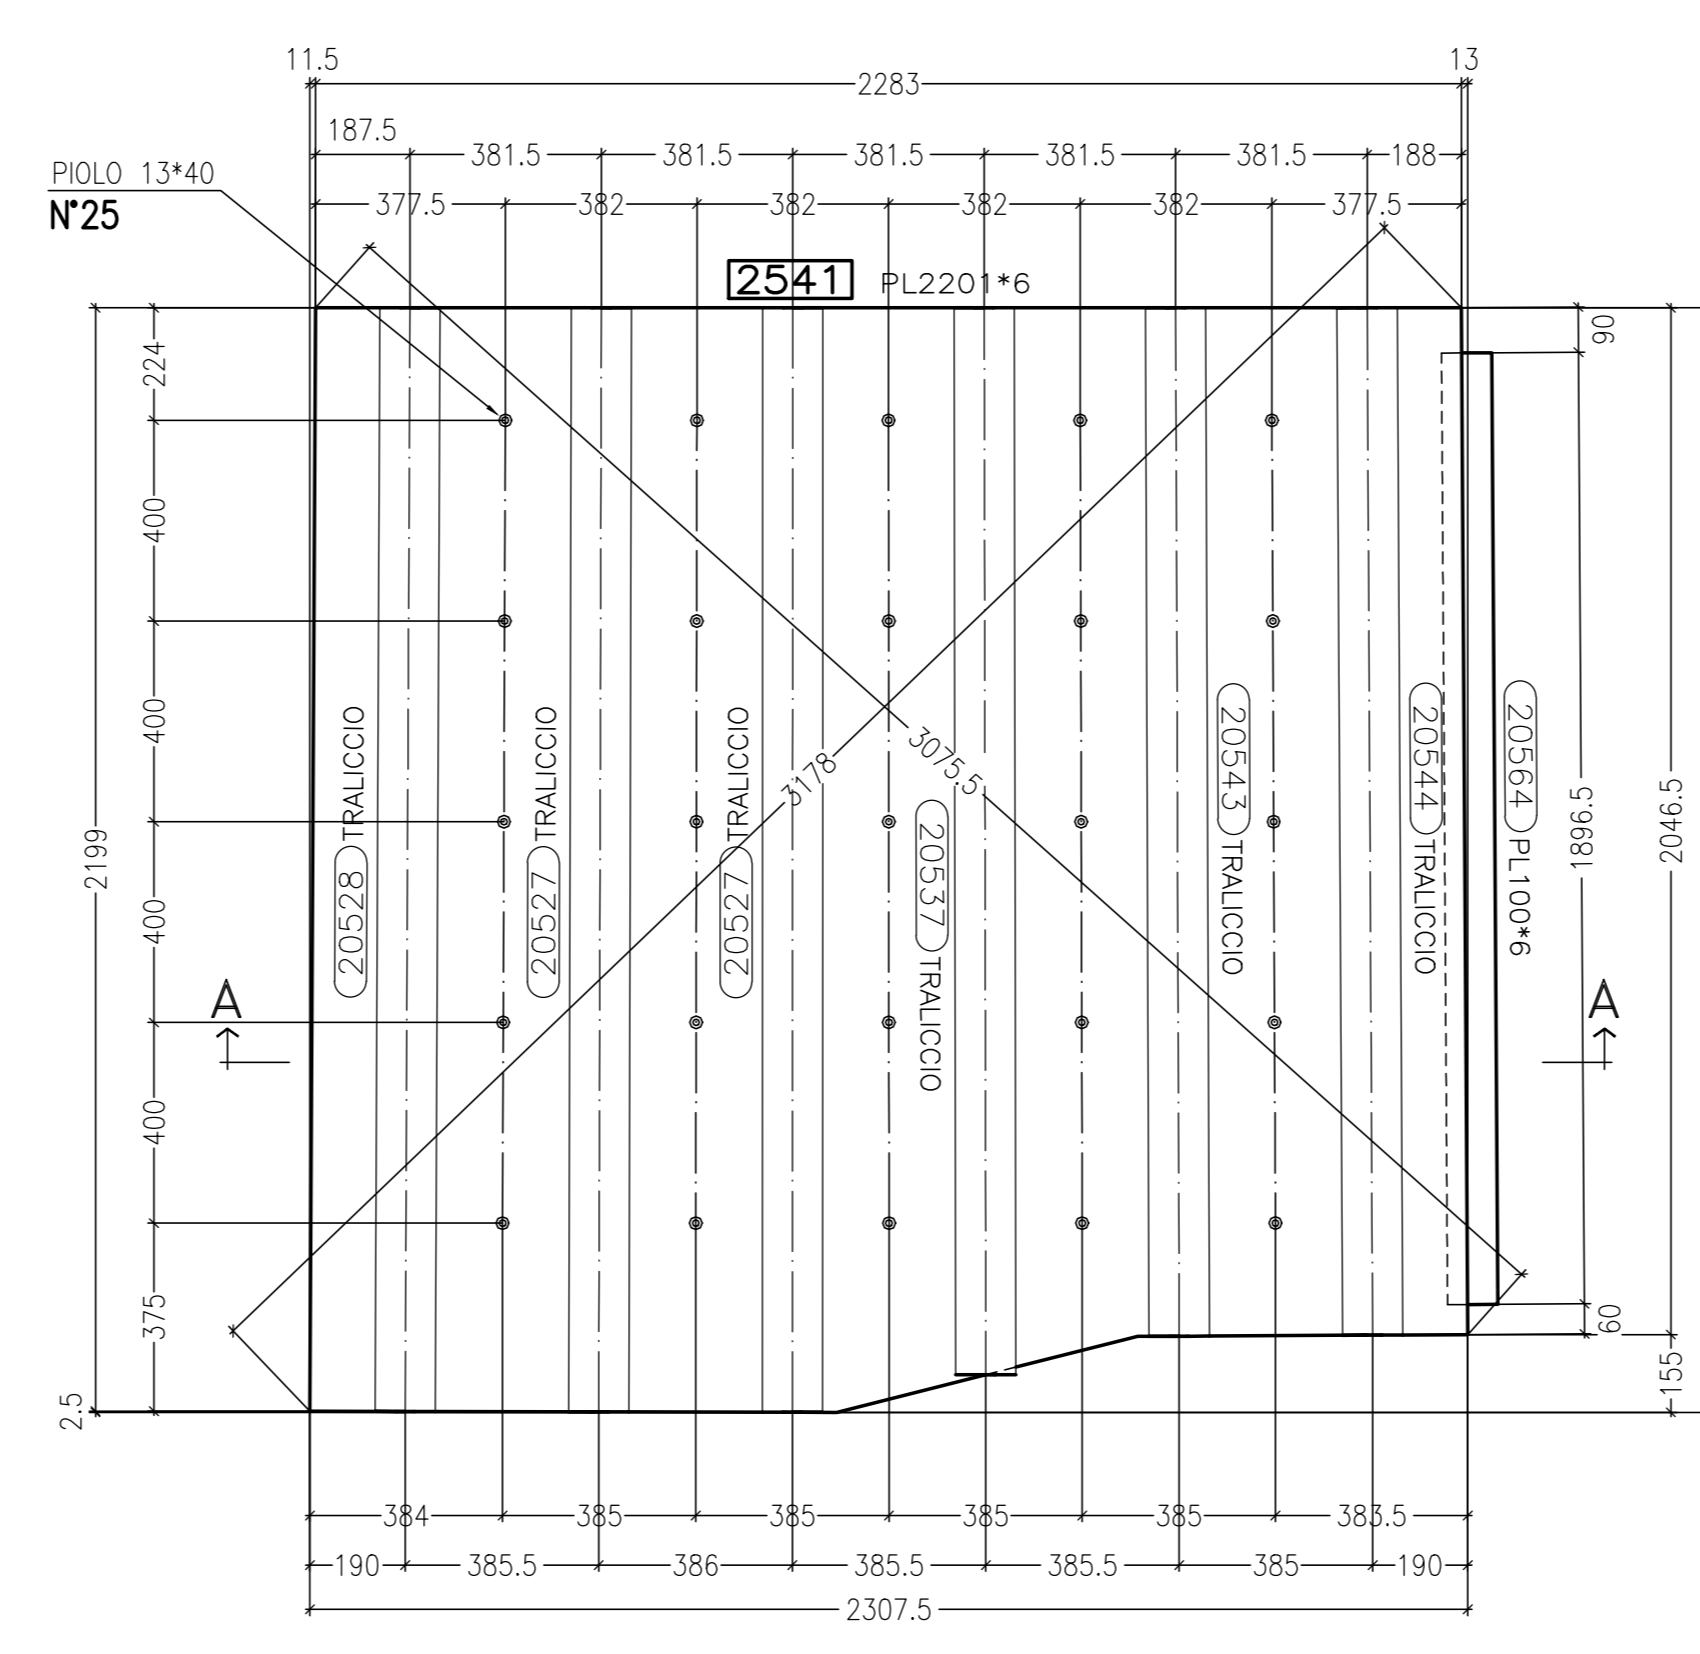


Vista di fronte-Front view
MARCA: 2541 N.1

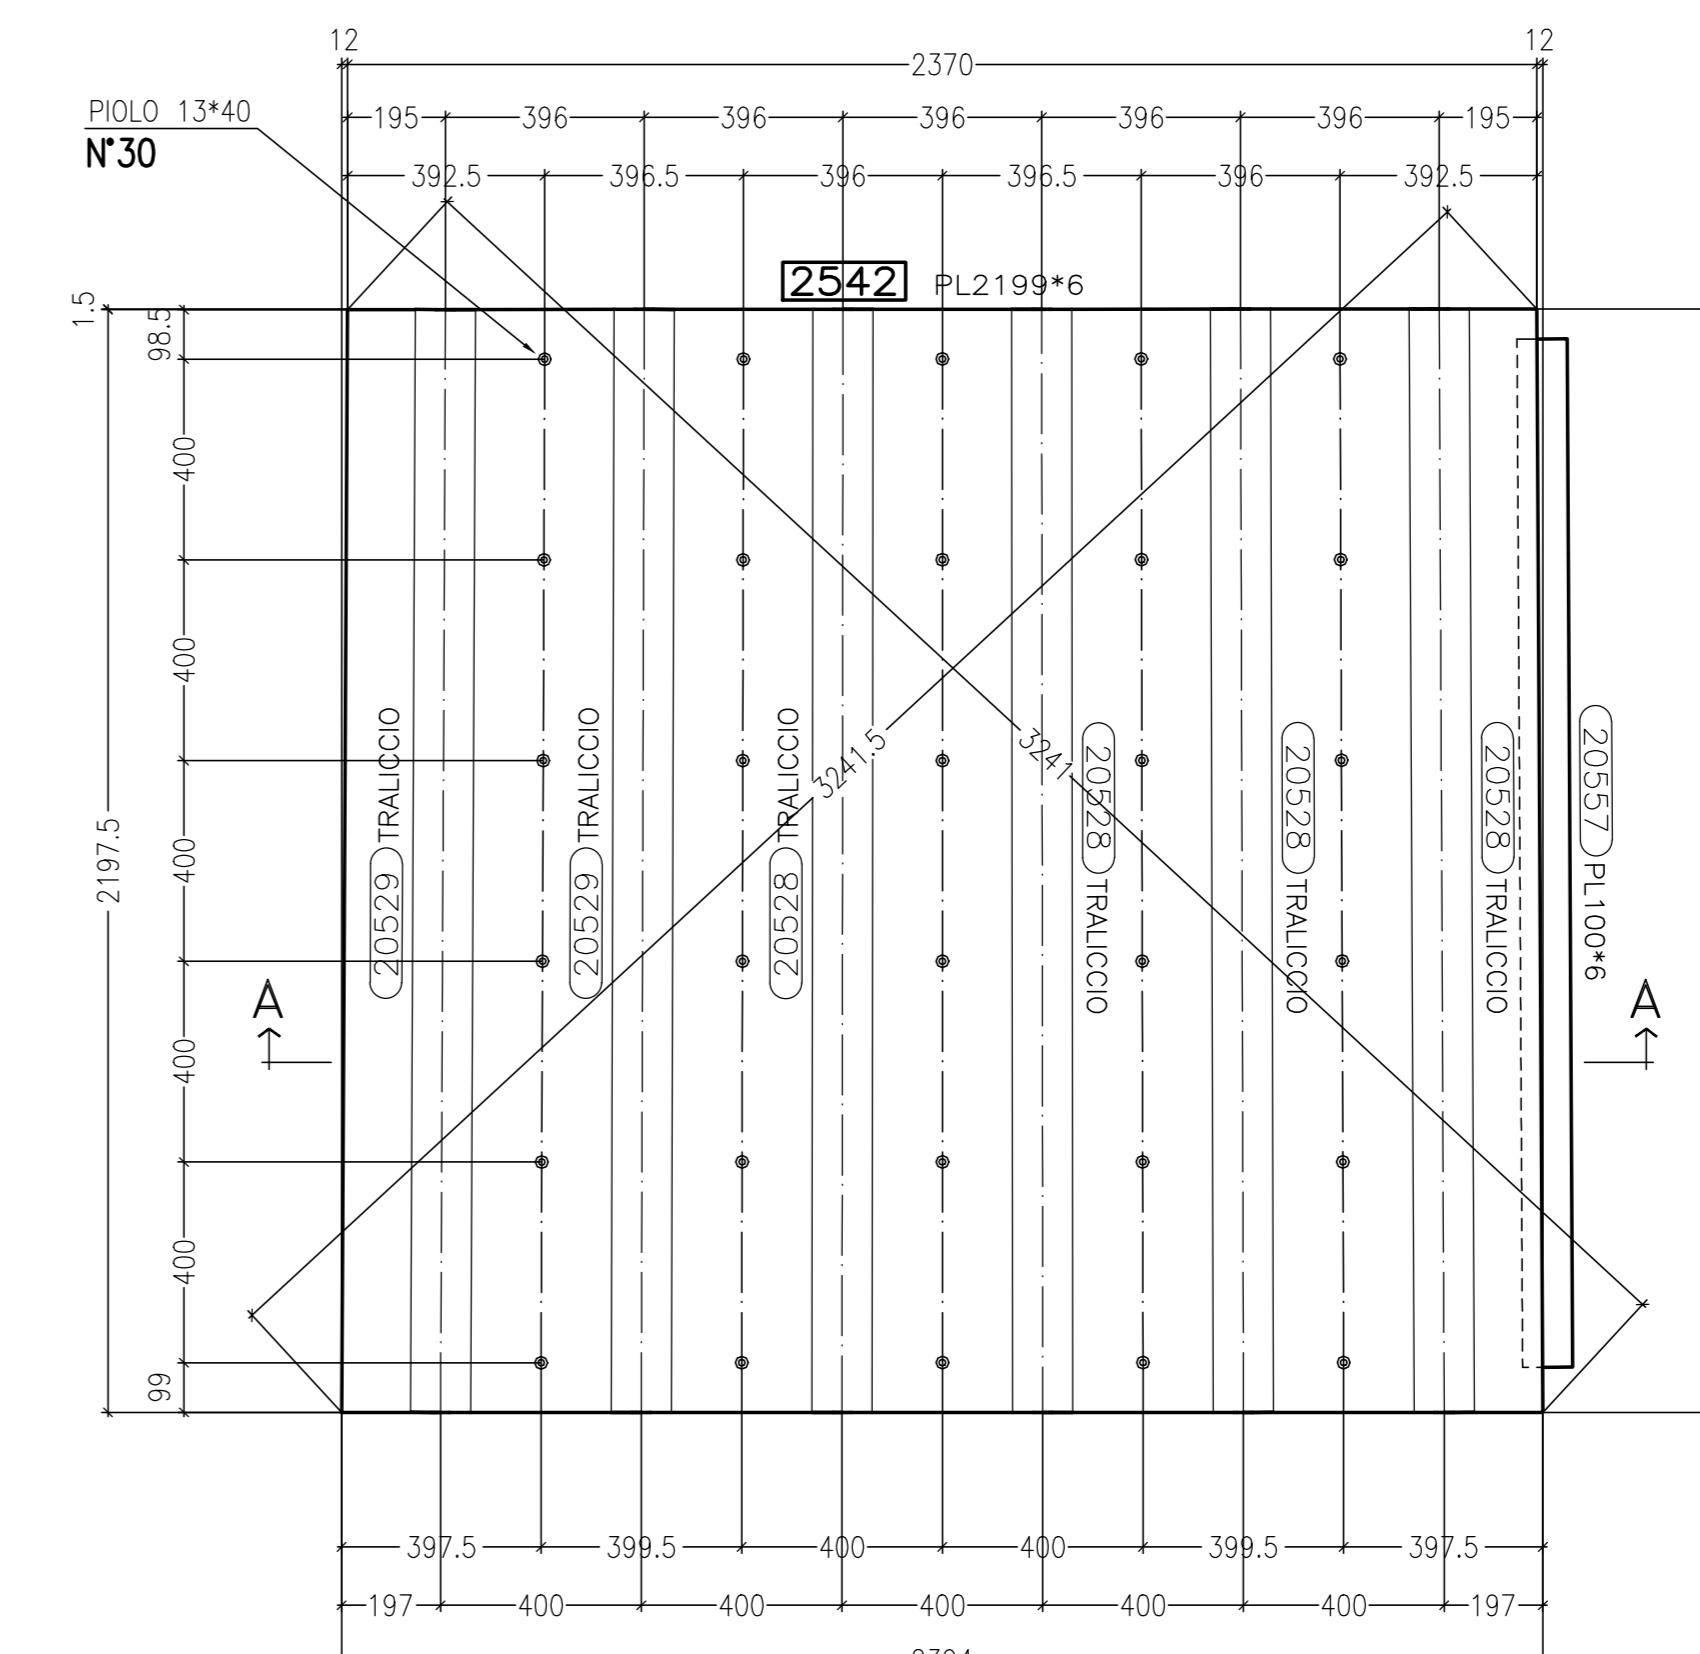


Vista di fronte-Front view
MARCA: 2542 N.3

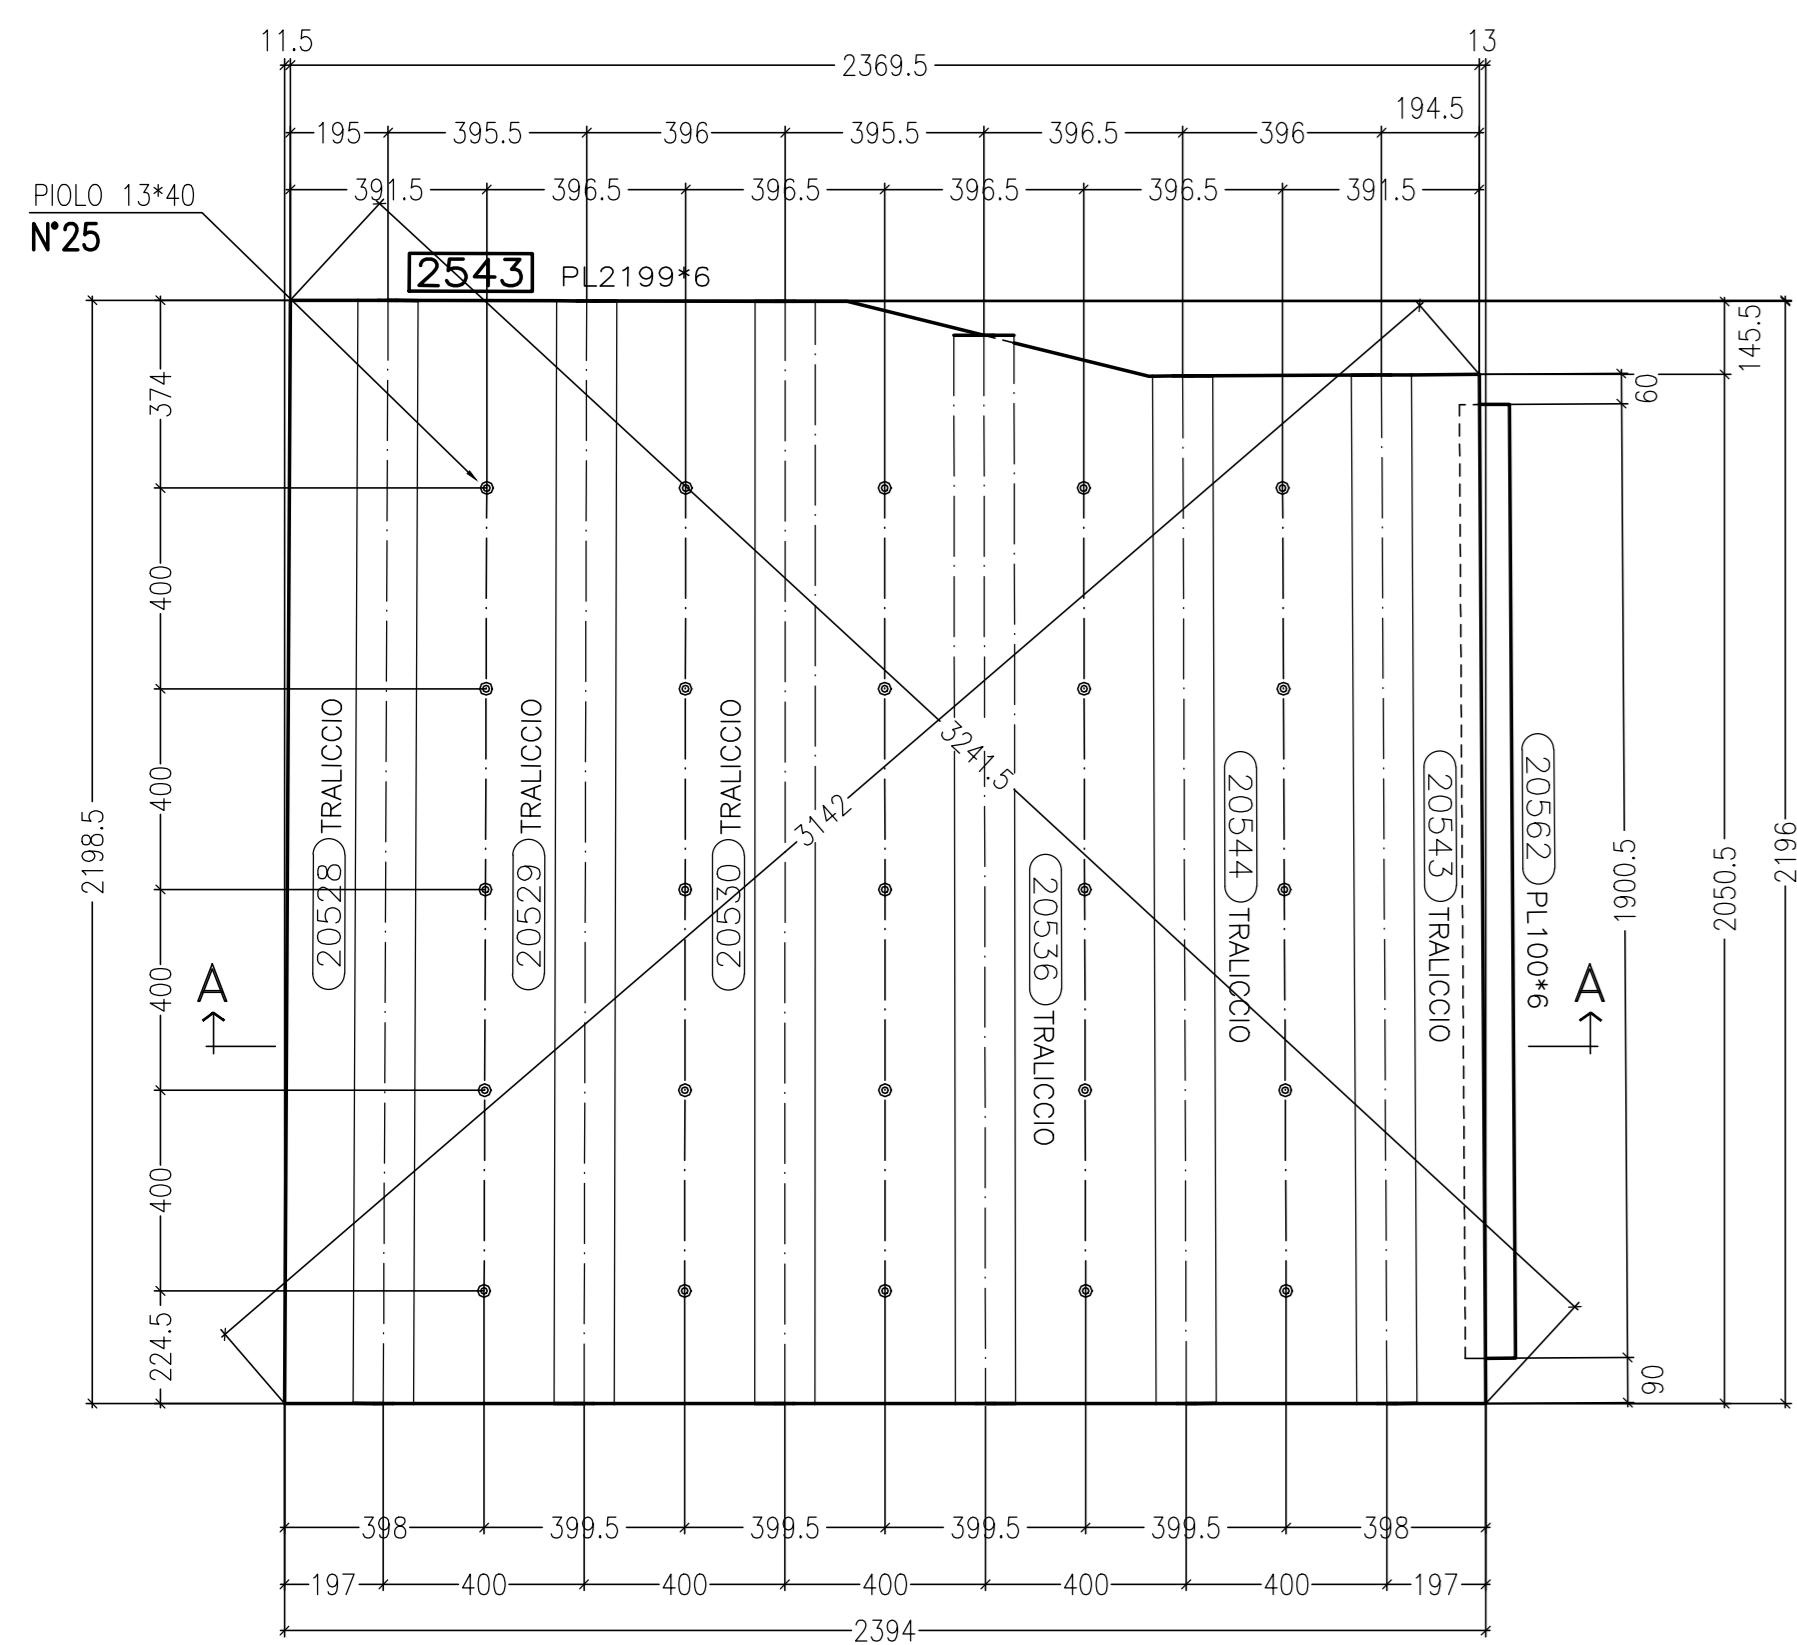


Vista di fronte-Front view
MARCA: 2543 N.1

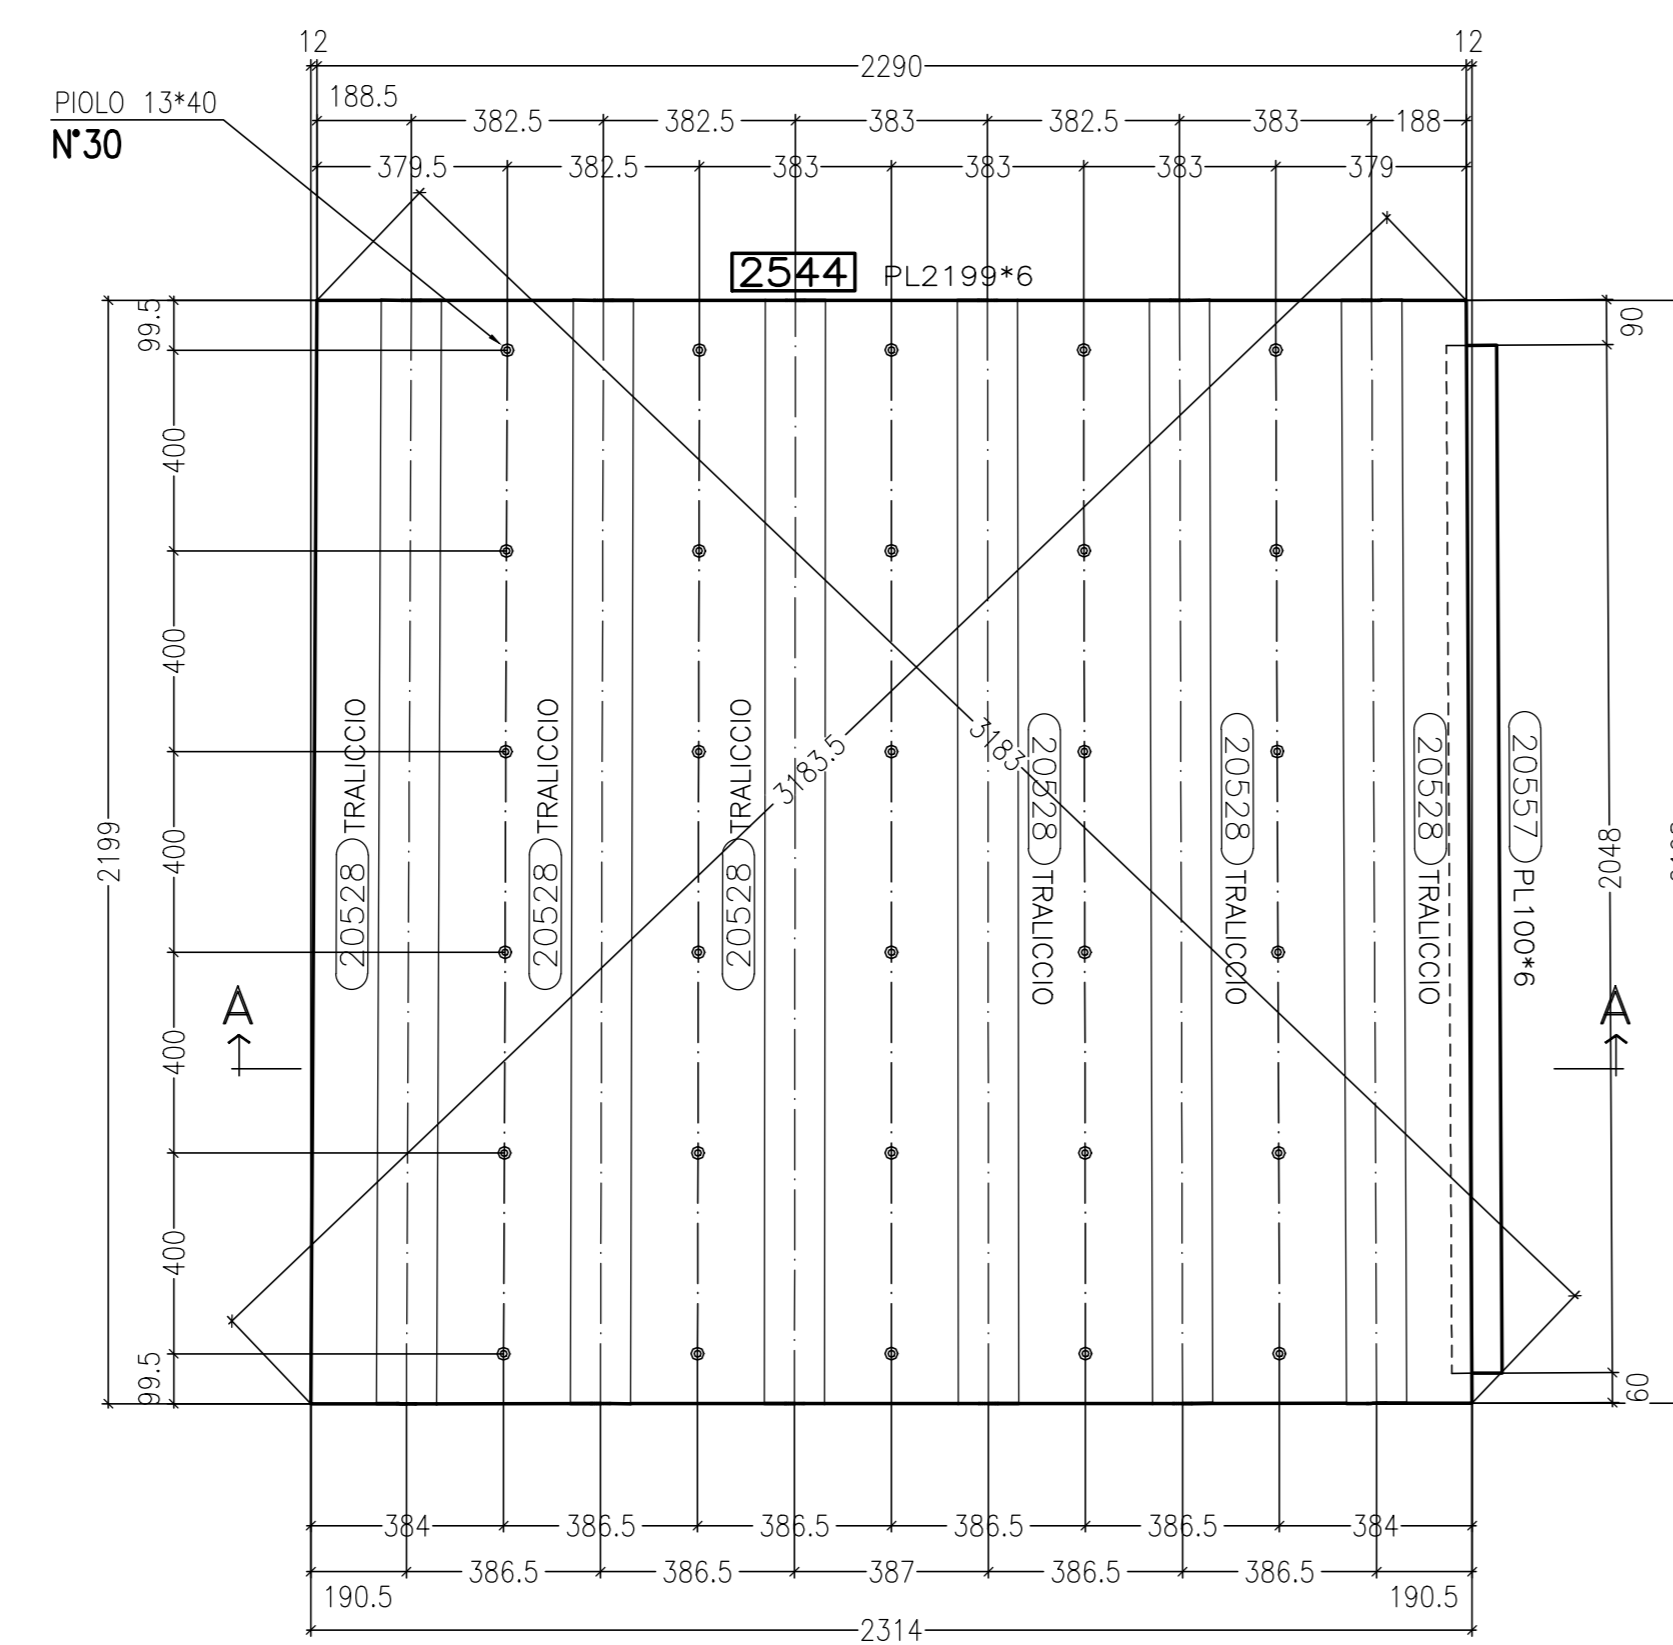


Vista di fronte-Front view
MARCA: 2544 N.3

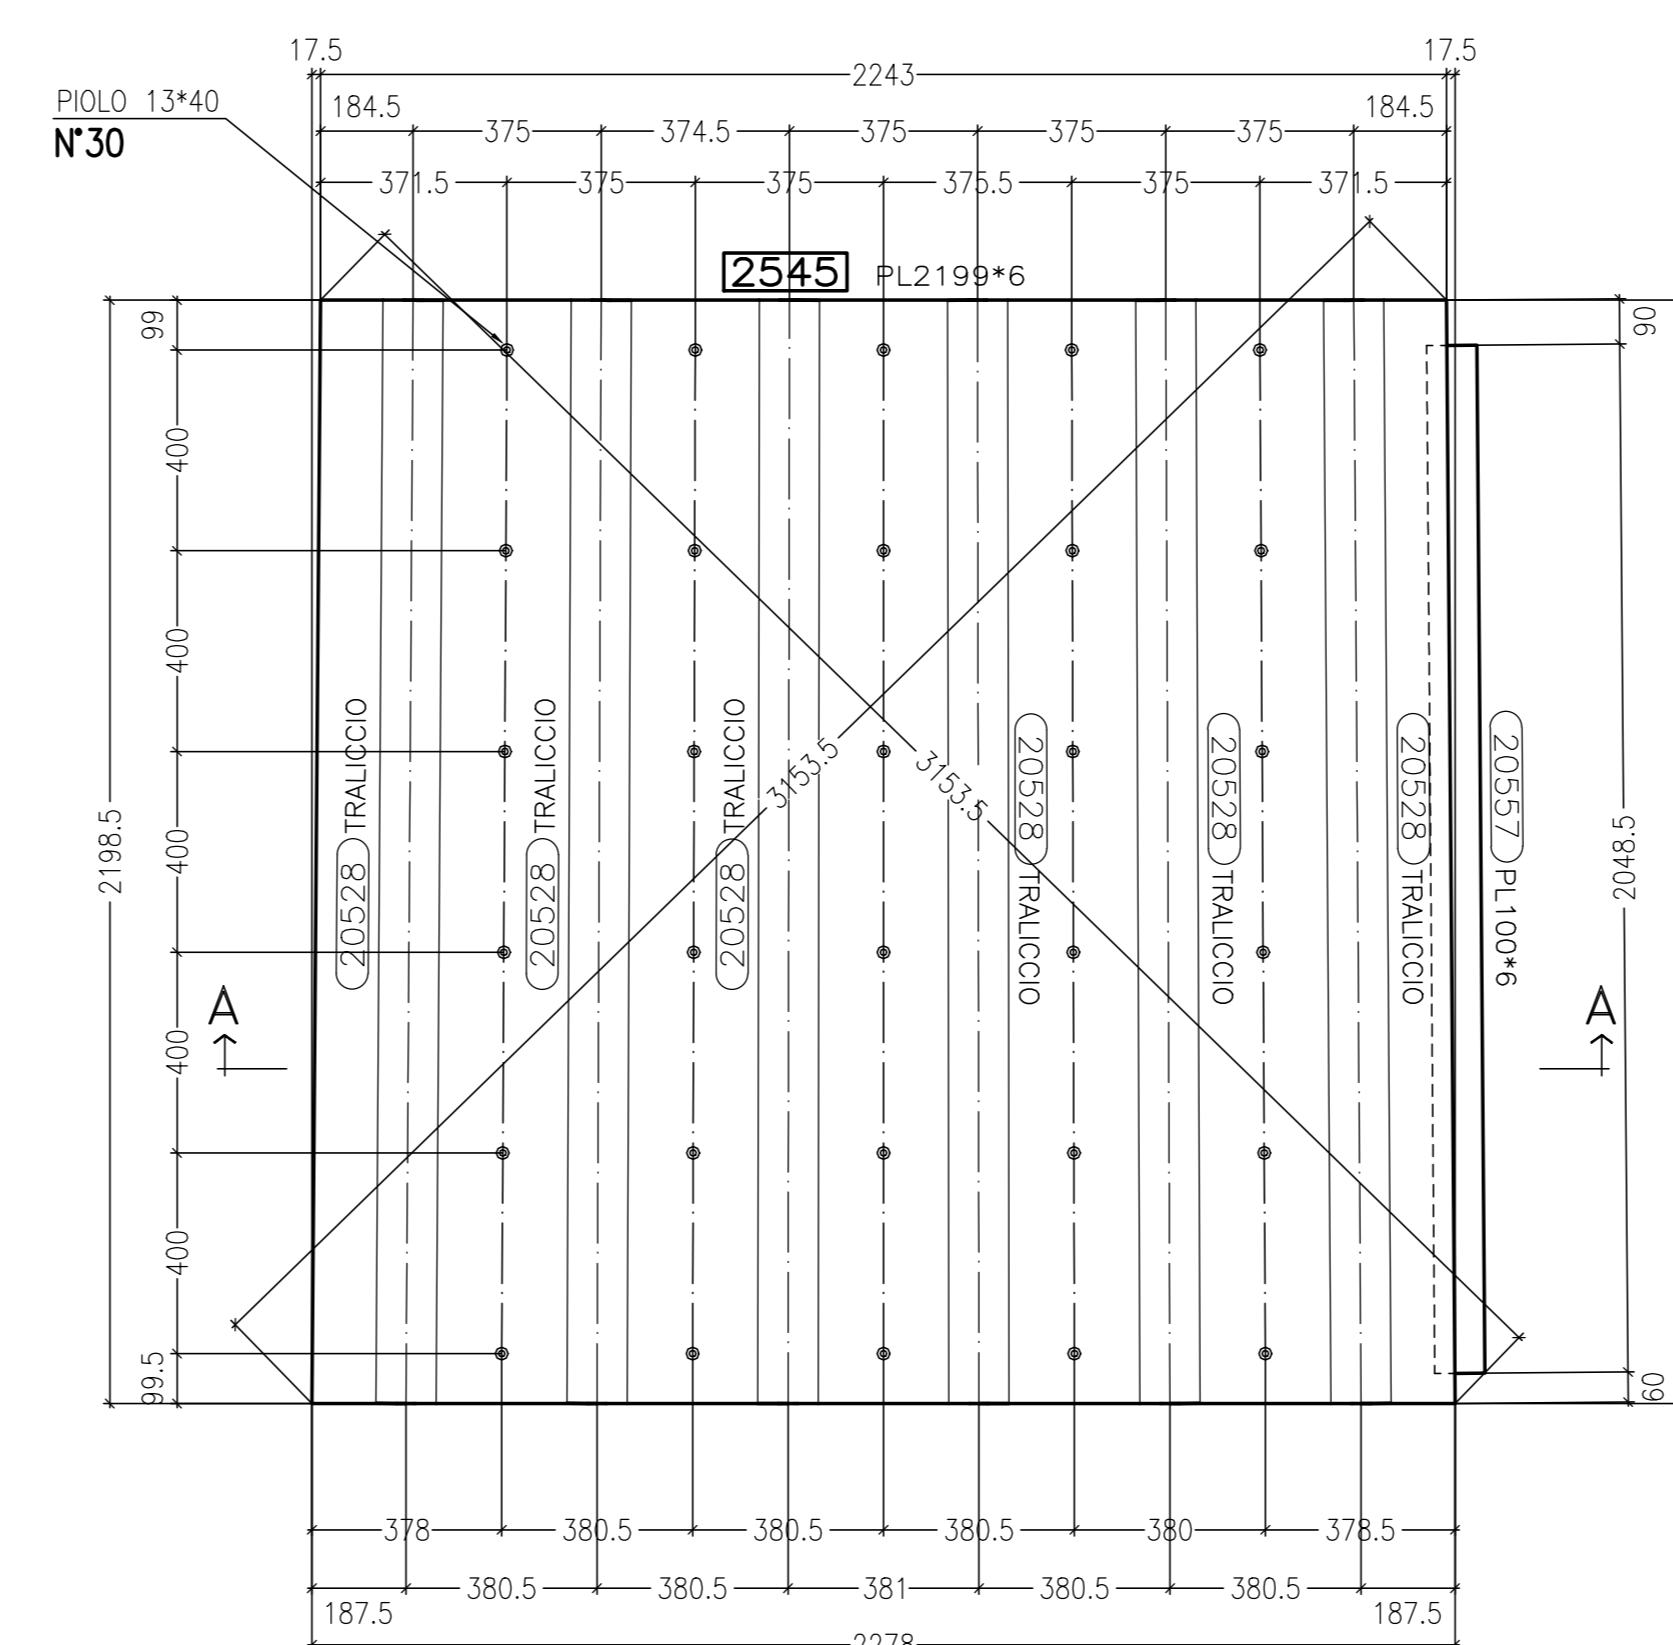


Vista di fronte-Front view
MARCA: 2545 N.4

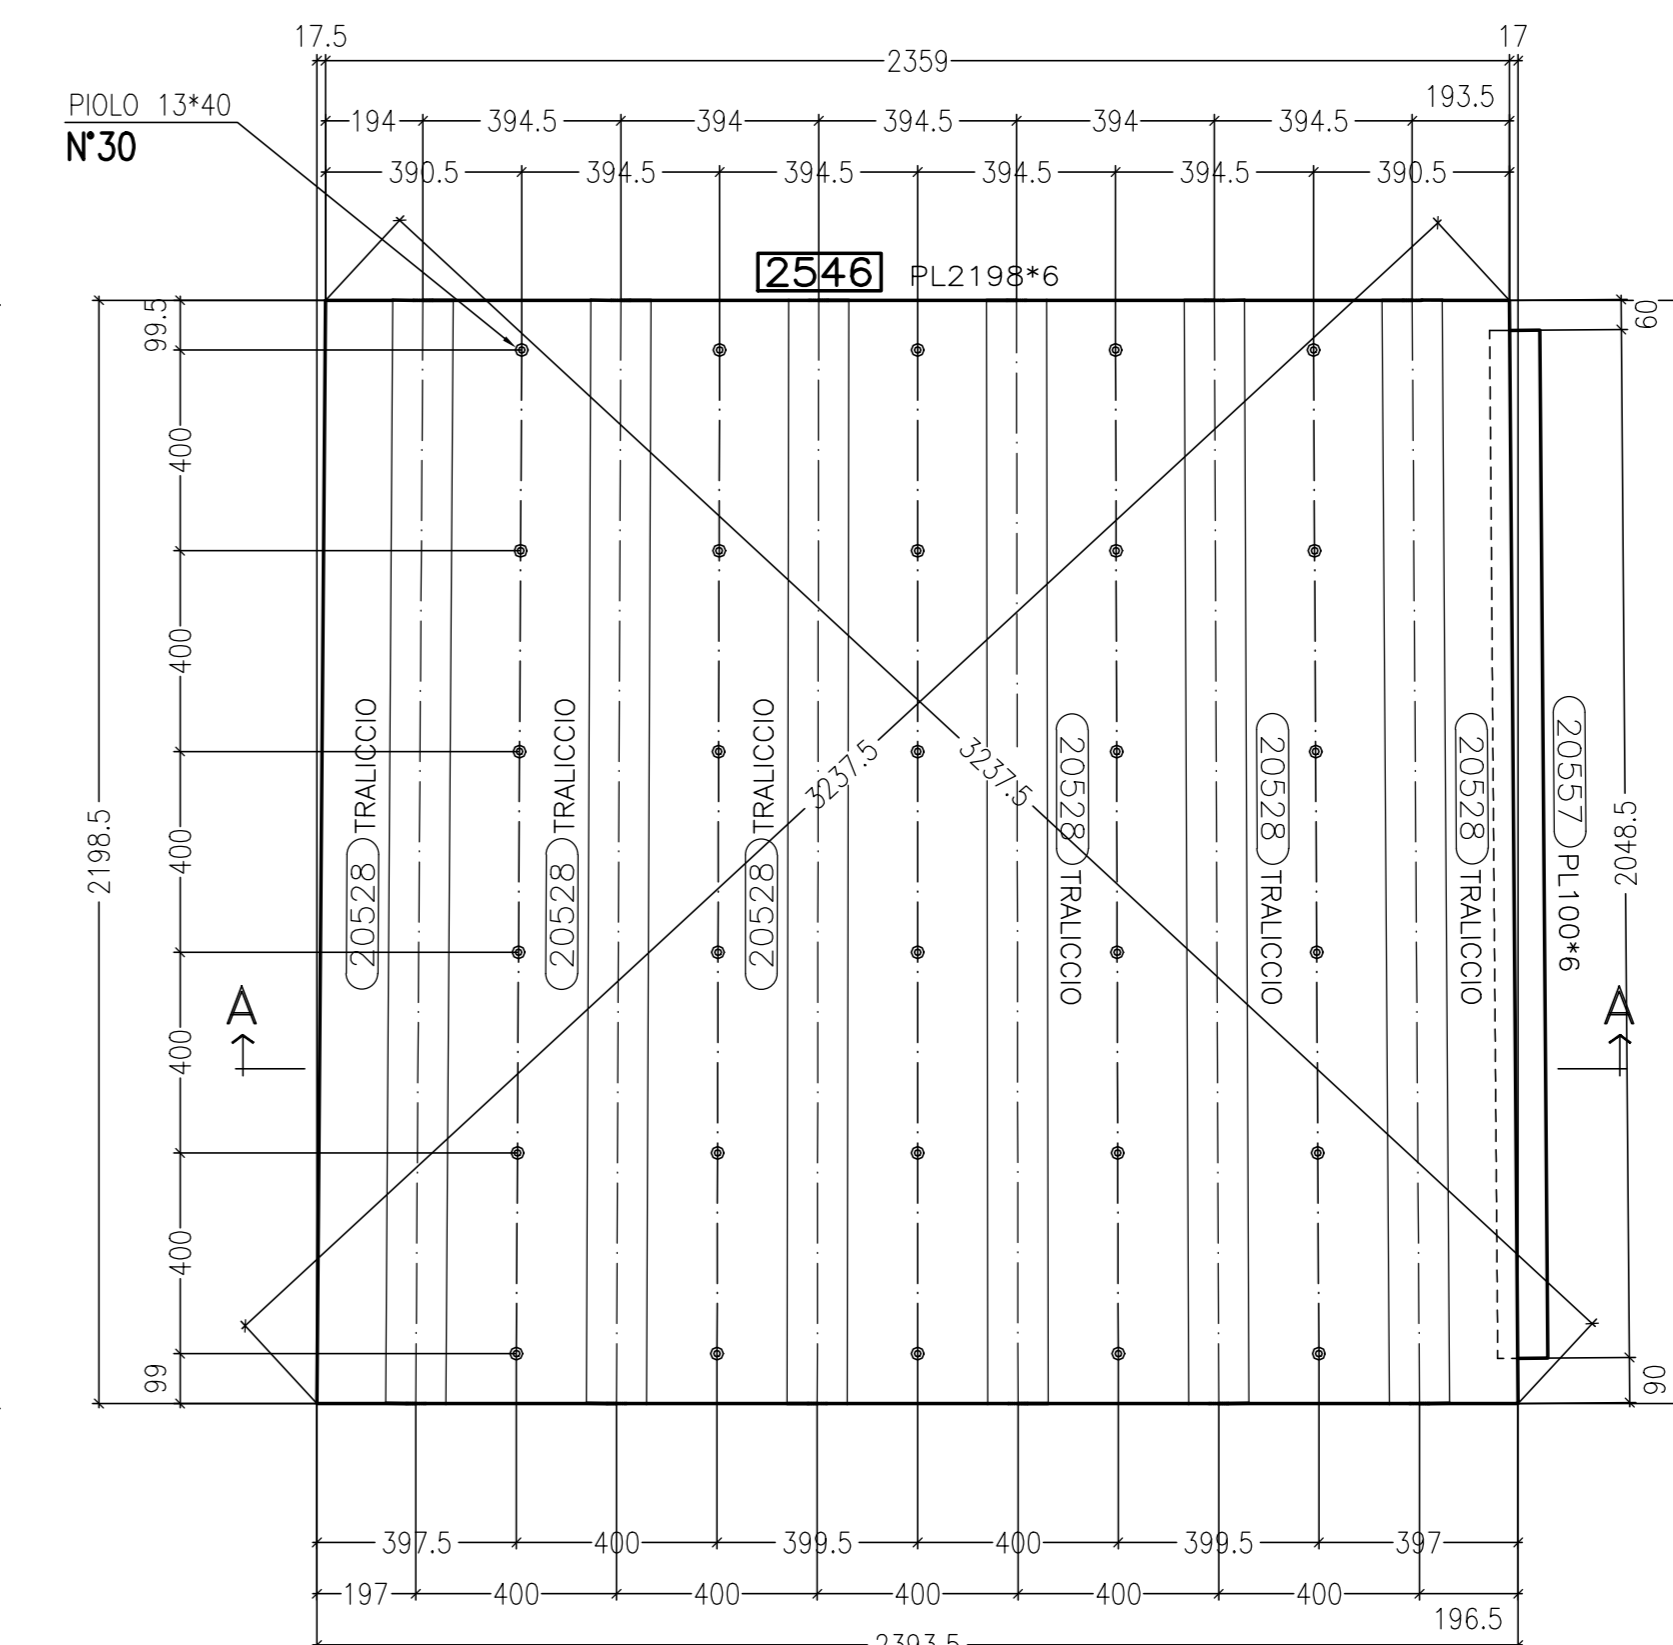


Vista di fronte-Front view
MARCA: 2546 N.4

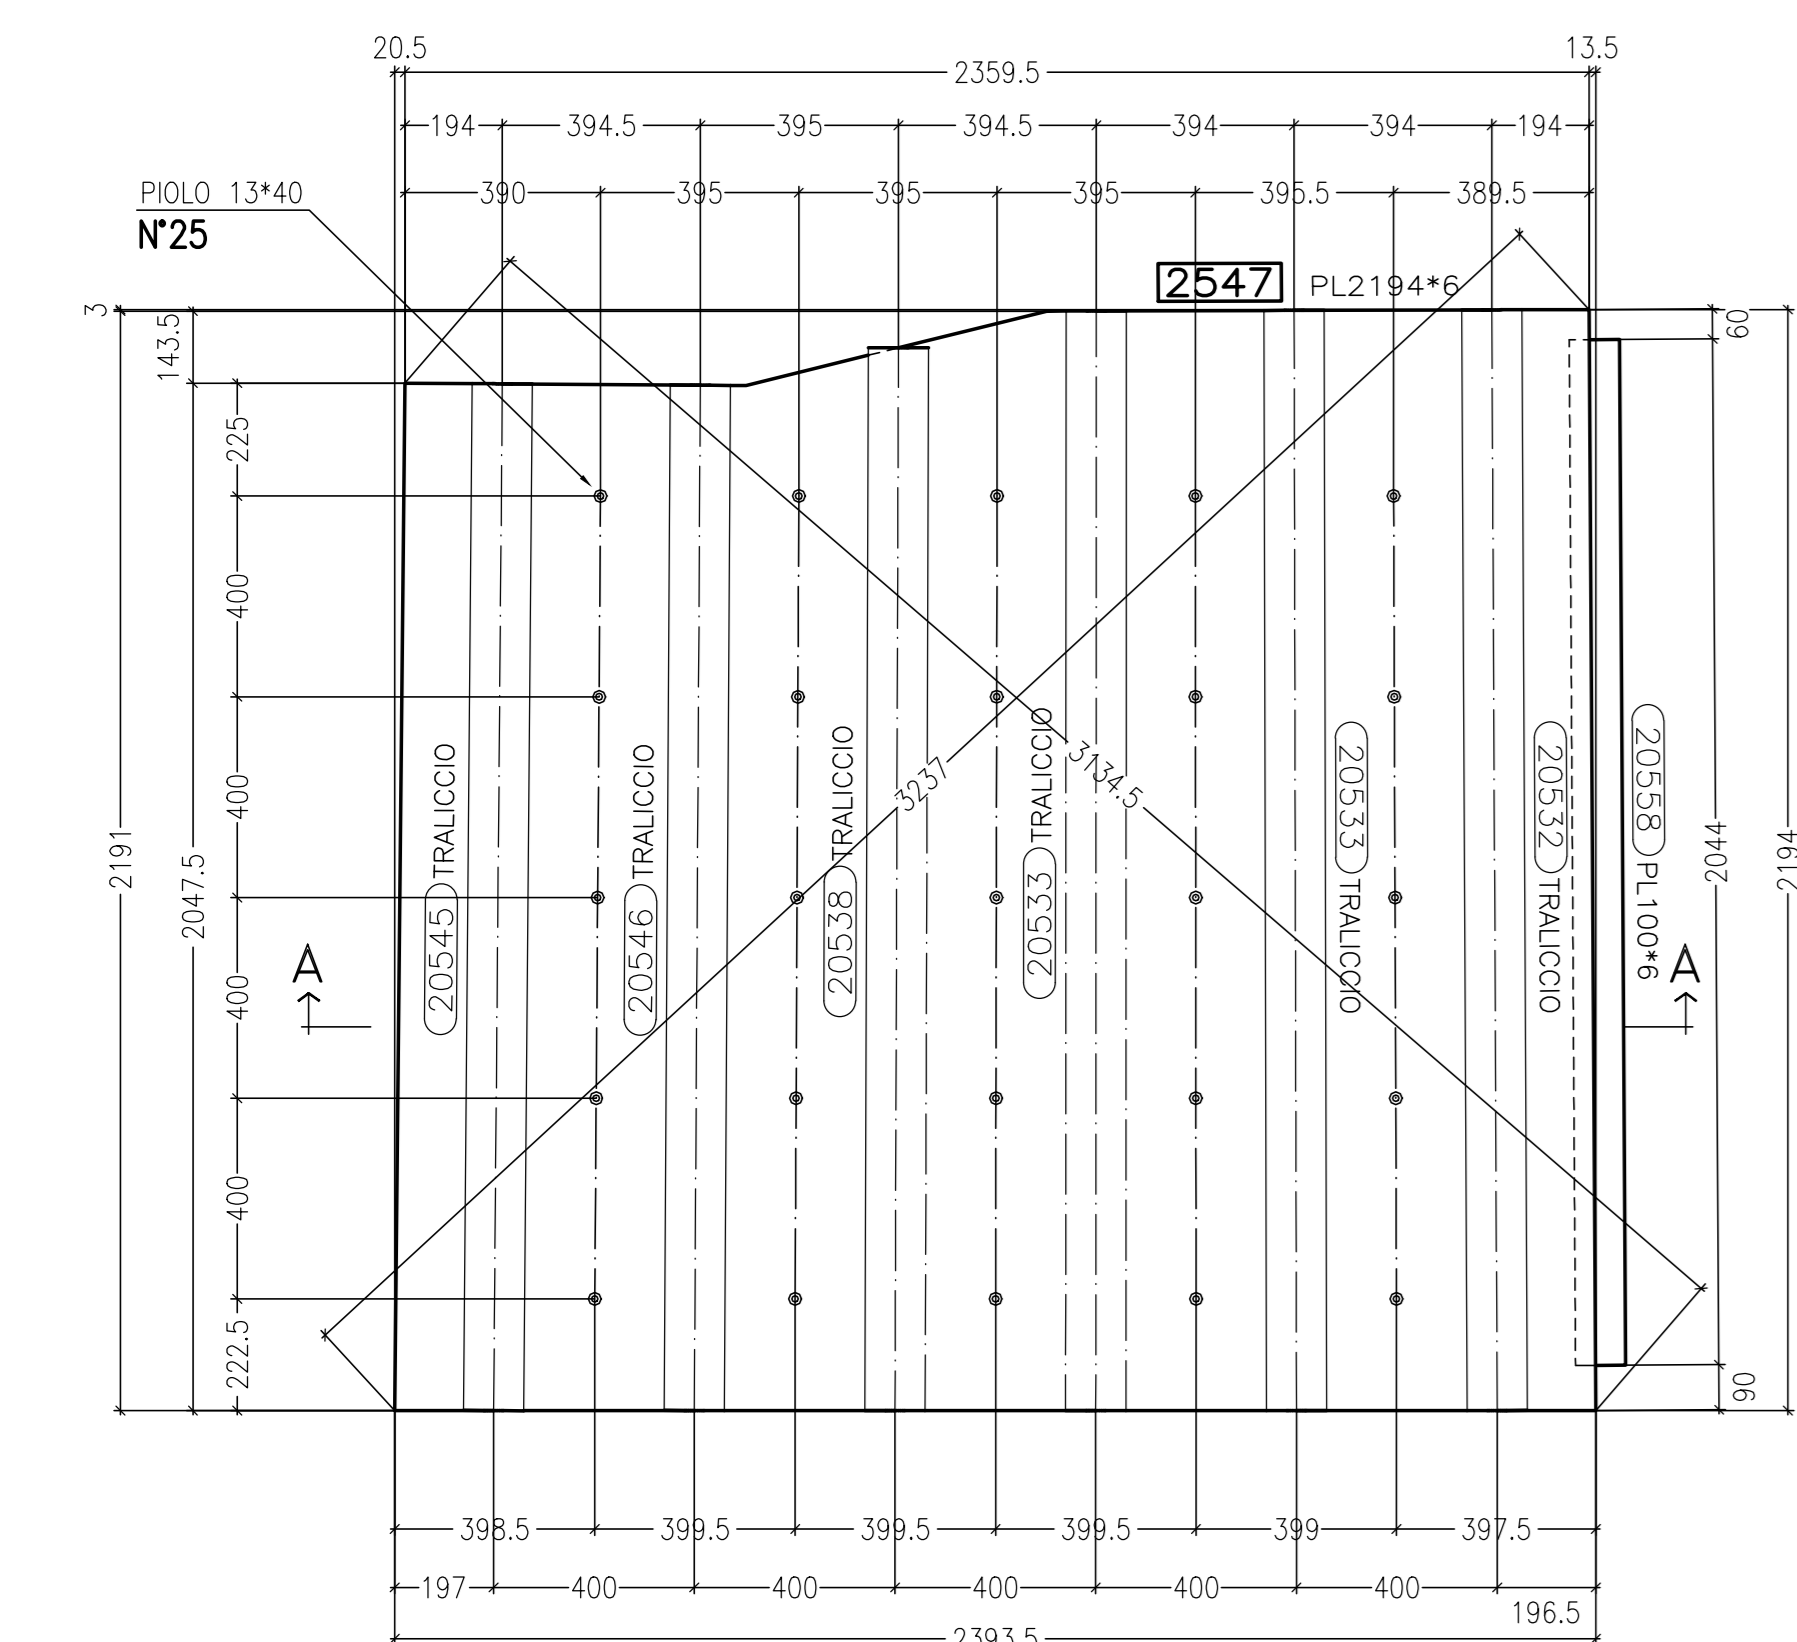


Vista di fronte-Front view
MARCA: 2547 N.1

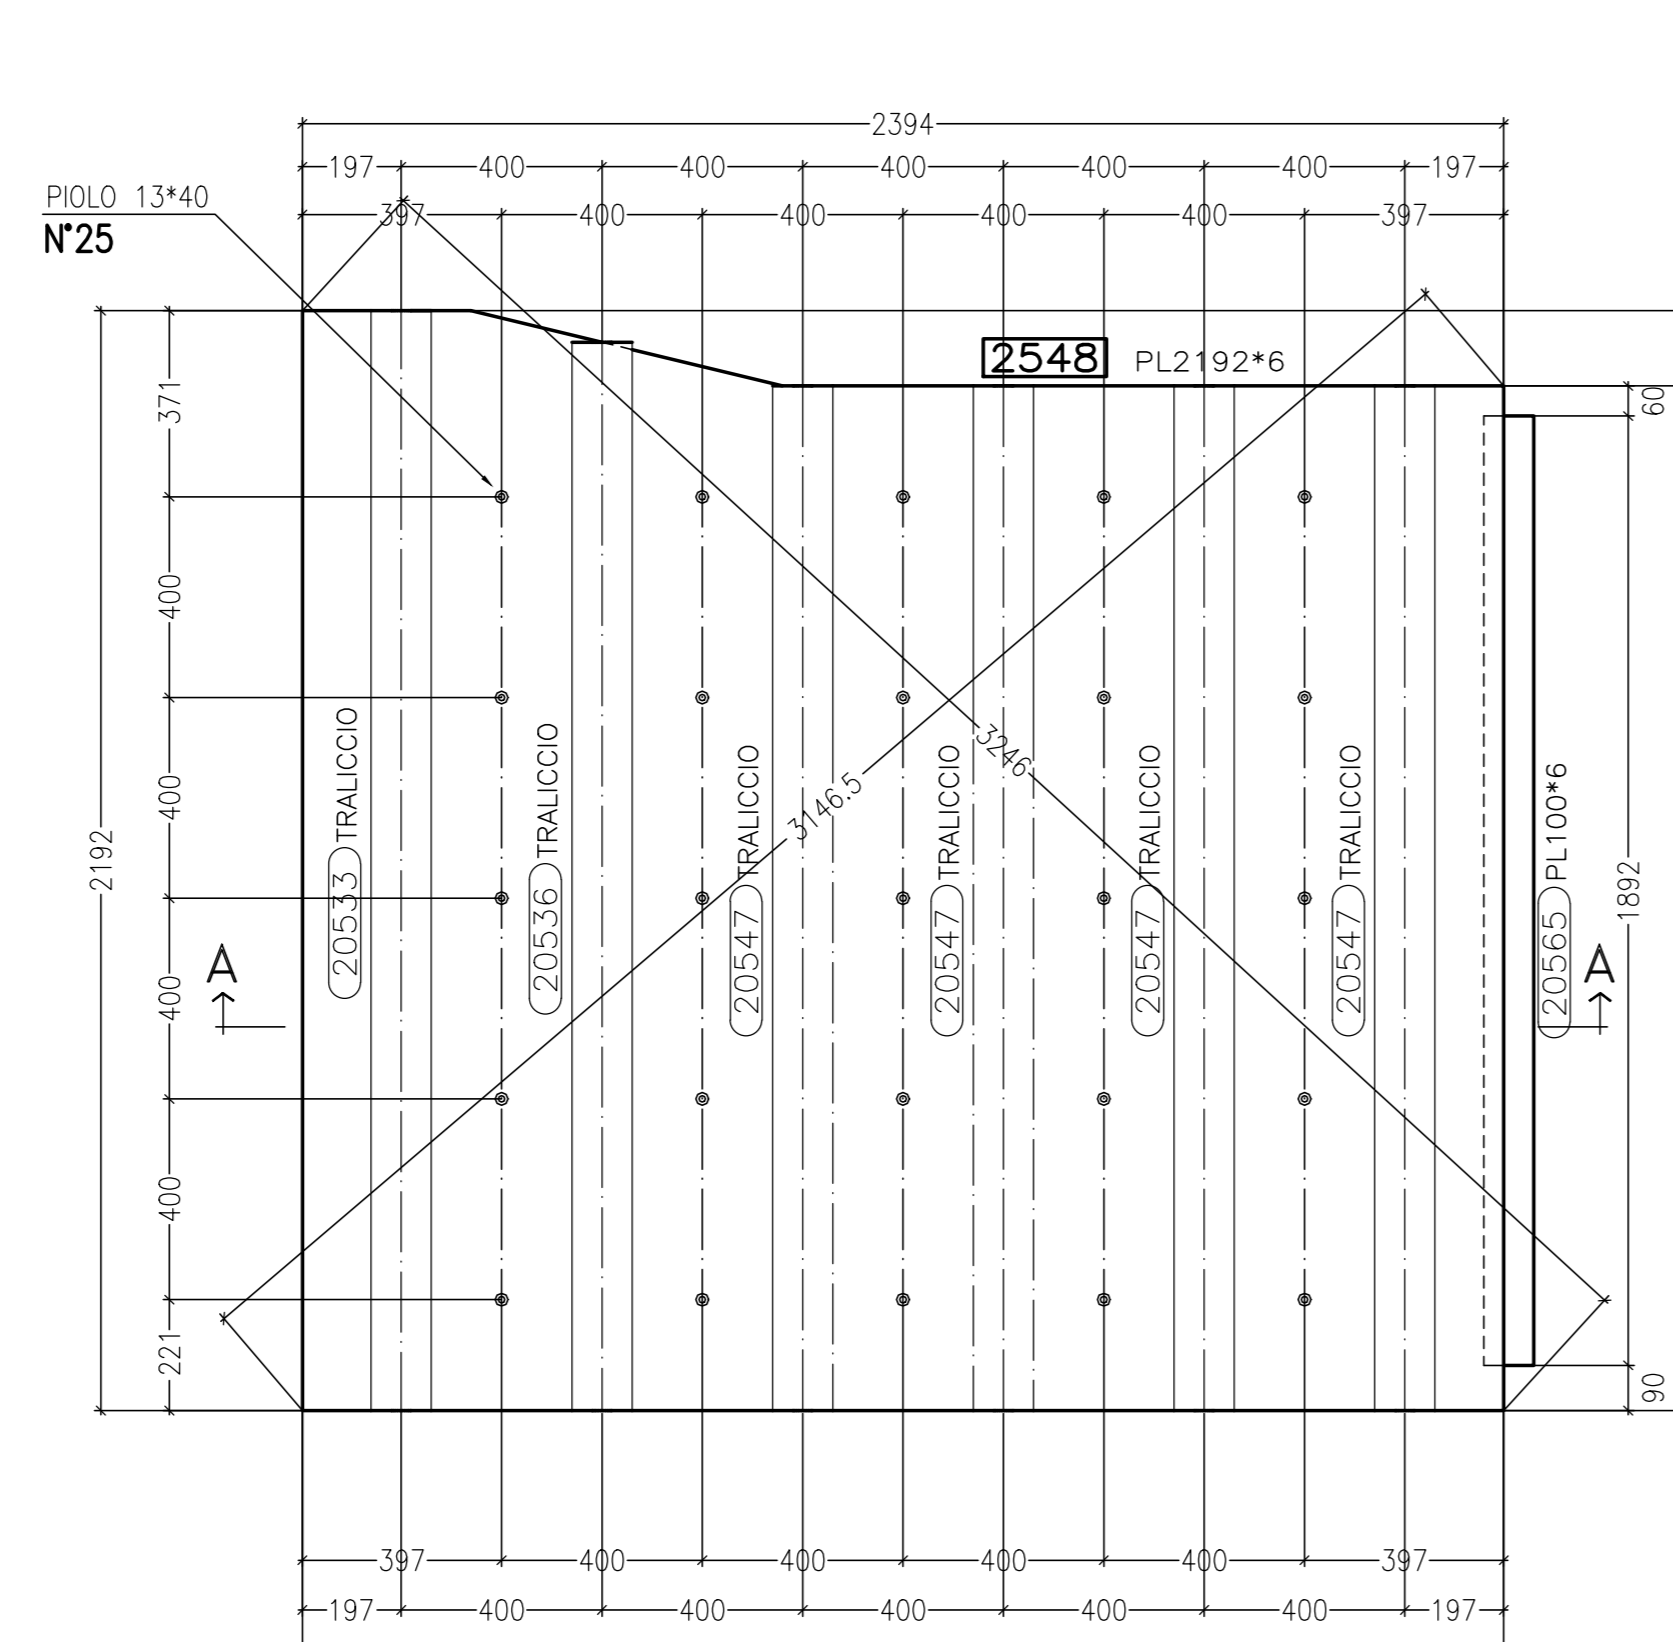

Vista di fronte-Front view
MARCA: 2548 N.1

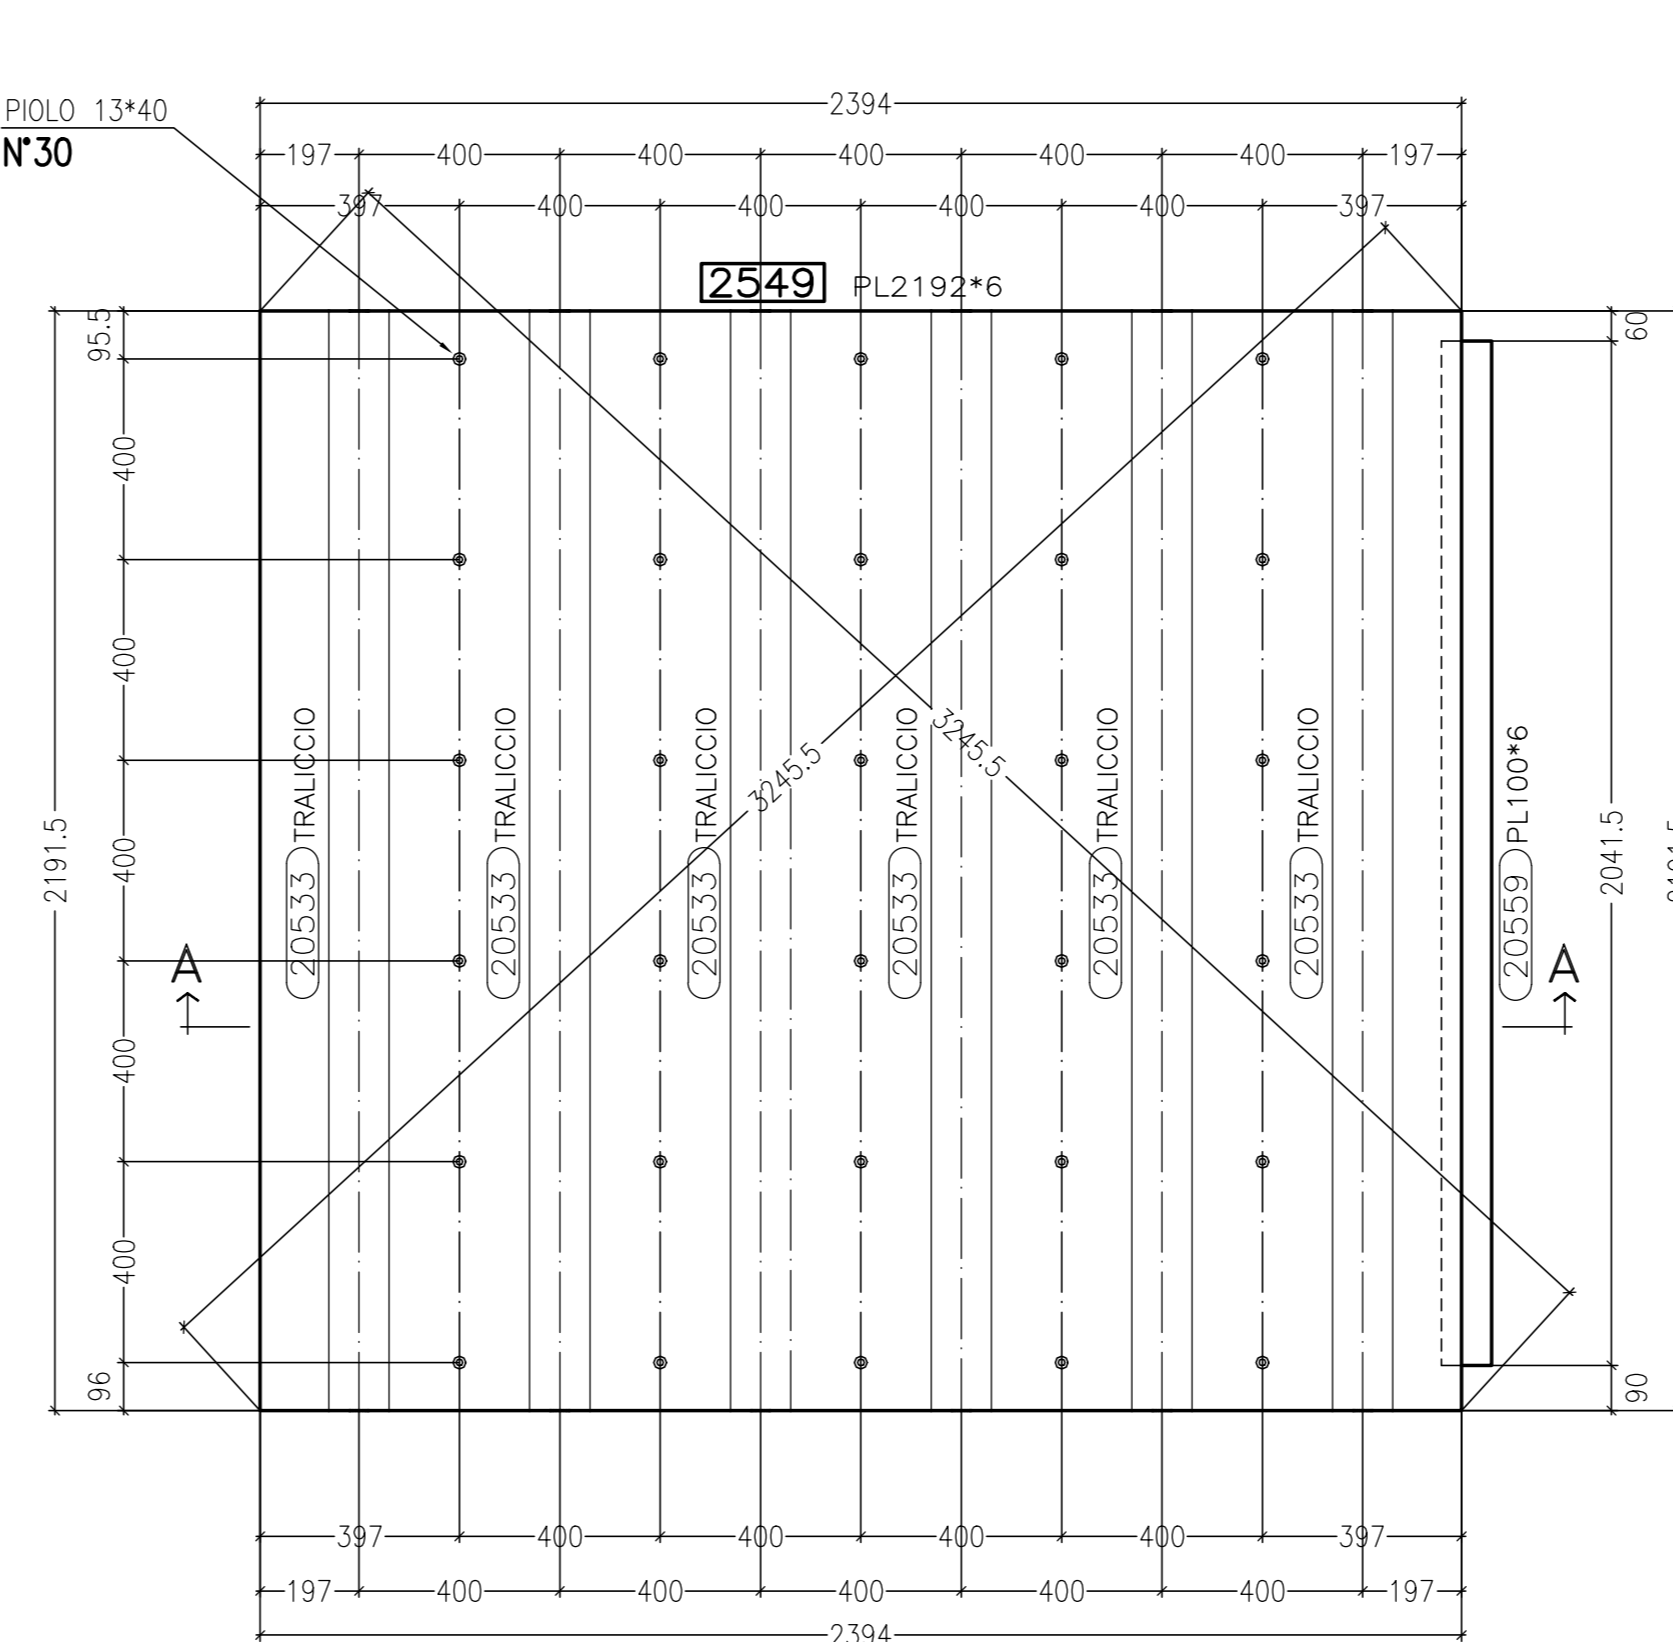

Vista di fronte-Front view
MARCA: 2549 N.6

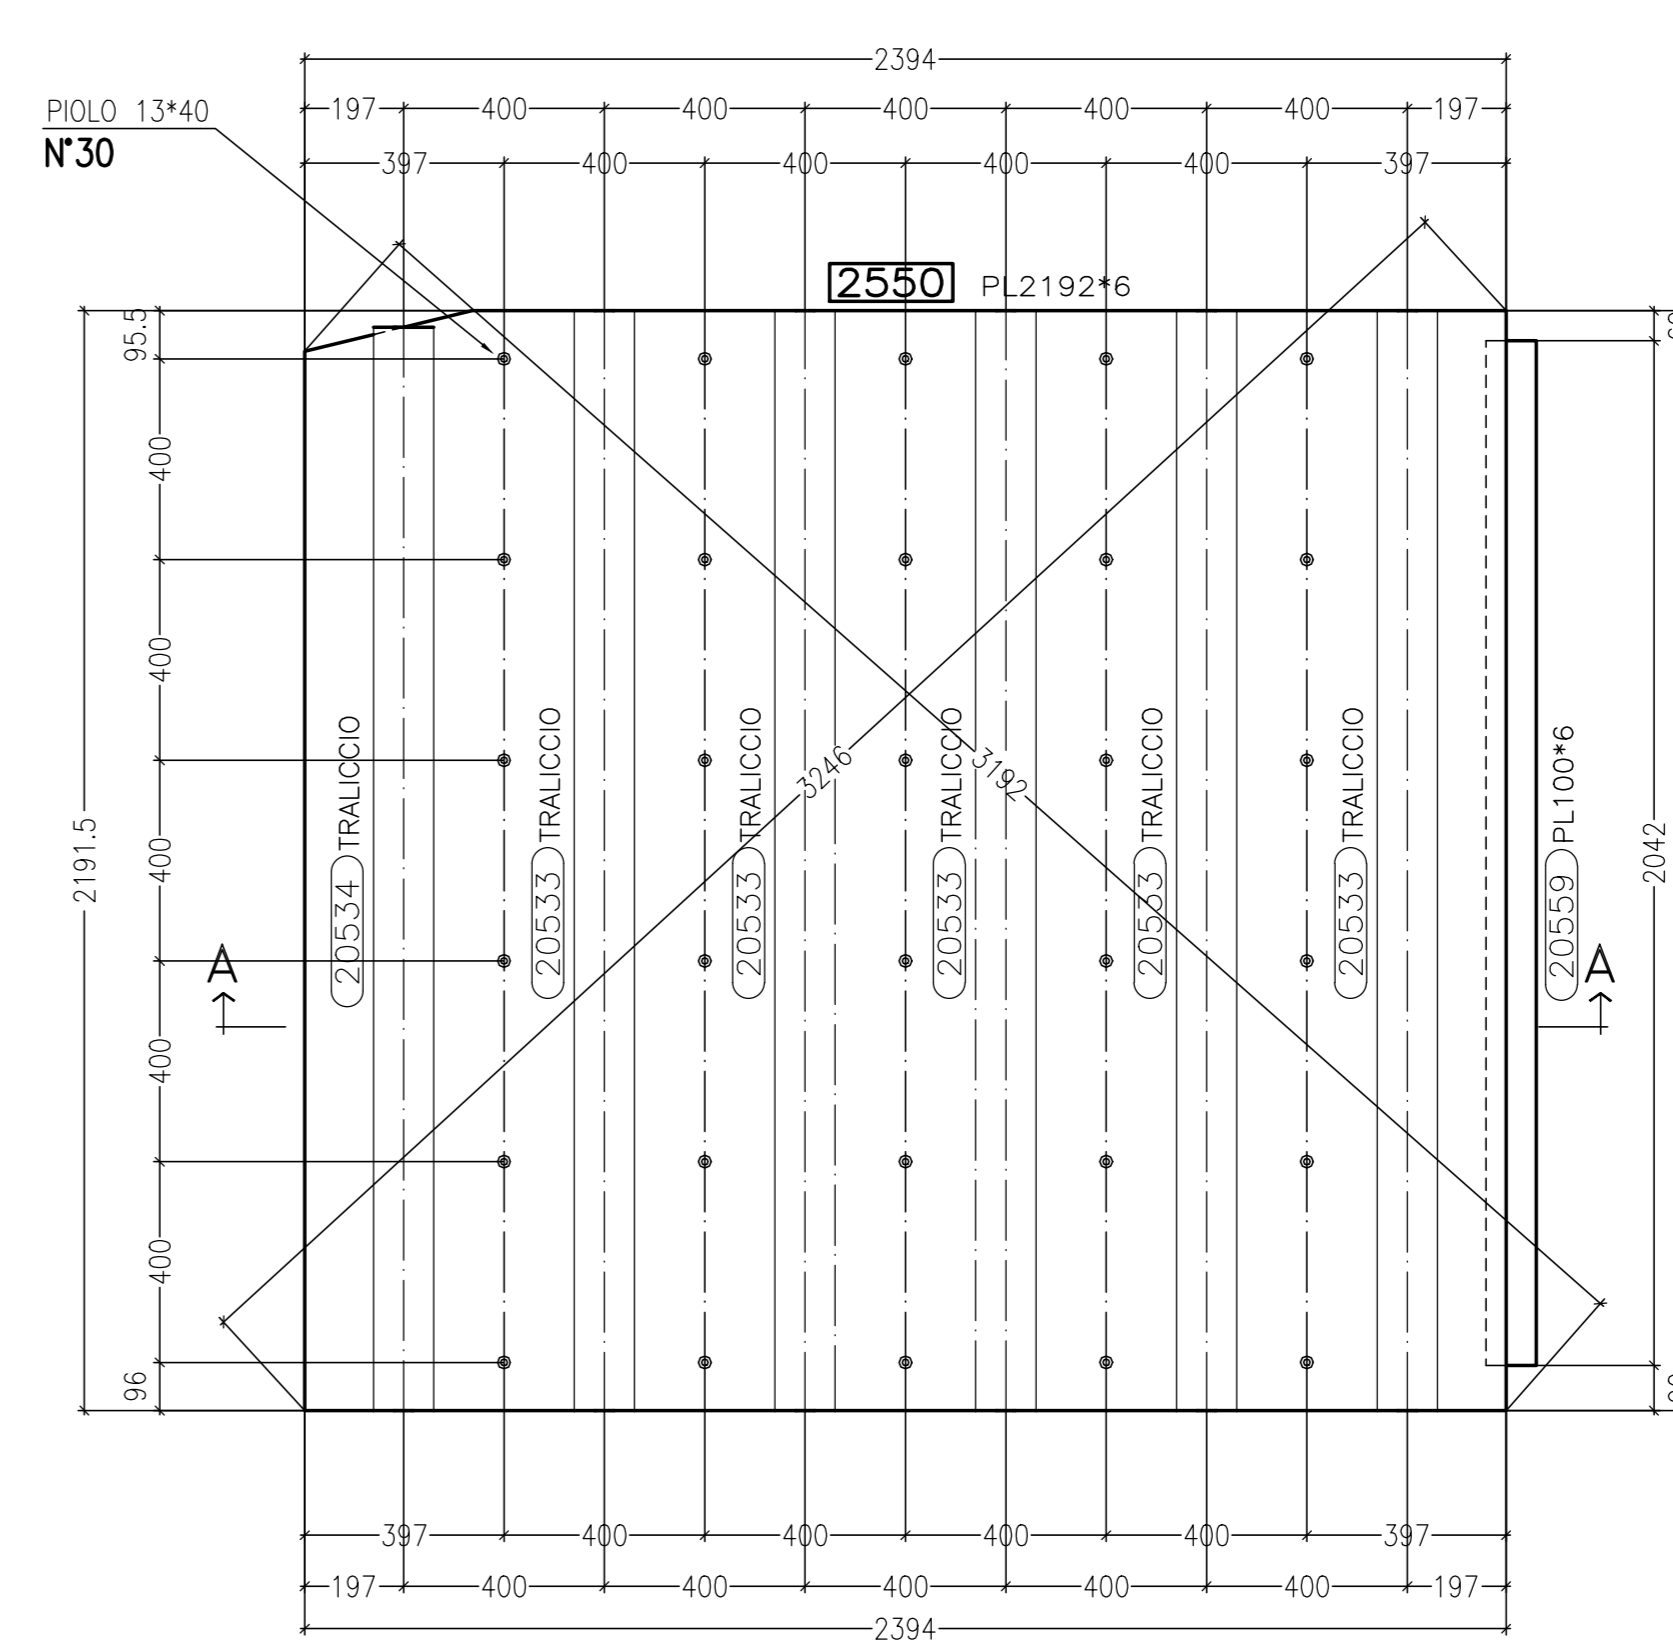




Vista di fronte-Front view
MARCA: 2550 N.1

0	06/09/2013	FIRST ISSUE	EE	Ing. Picco
Rev.	Date	Description	Designer	Controlled
		N° of order	doc. type	document number
		2013011	DCD	20360

CIMOLAI
Via Ungarelli 16 - 33170 Montebelluna - Italy
Tel. +39 0434 5581 Fax +39 0434 361401
www.cimolai.com - info@cimolai.com

Client: **STRABAG** Scale: **1:15**

Object: **SVINCOLO DI LOMAZZO**
CAVALCATA RAMPATA
PREDALLES MK 2539+2550

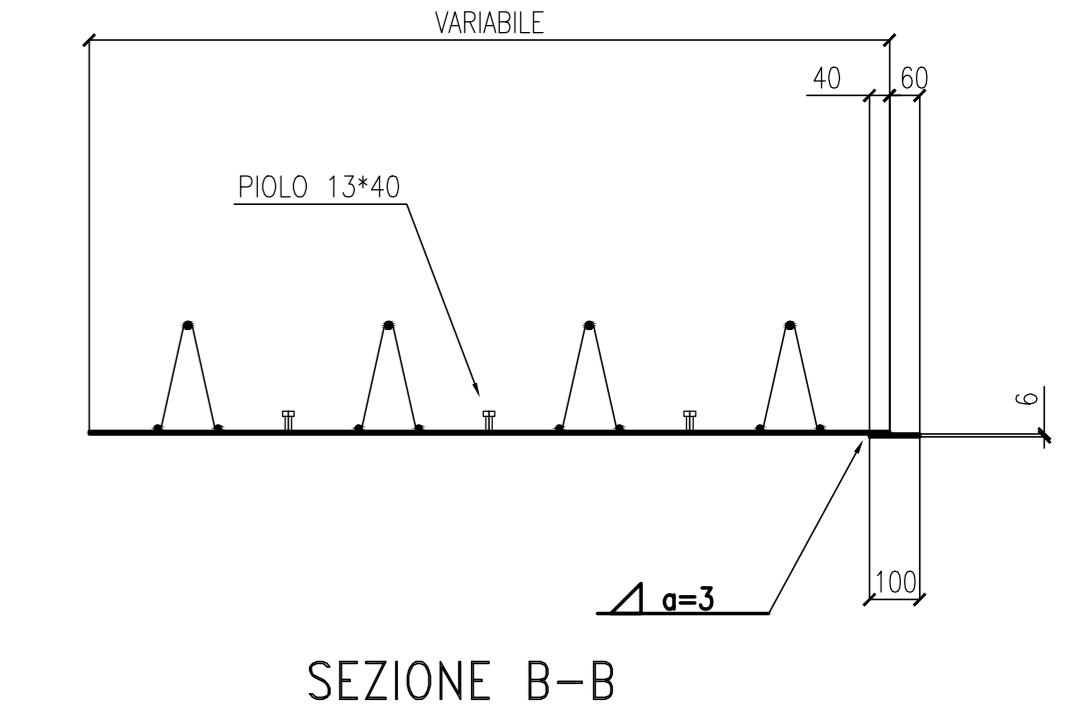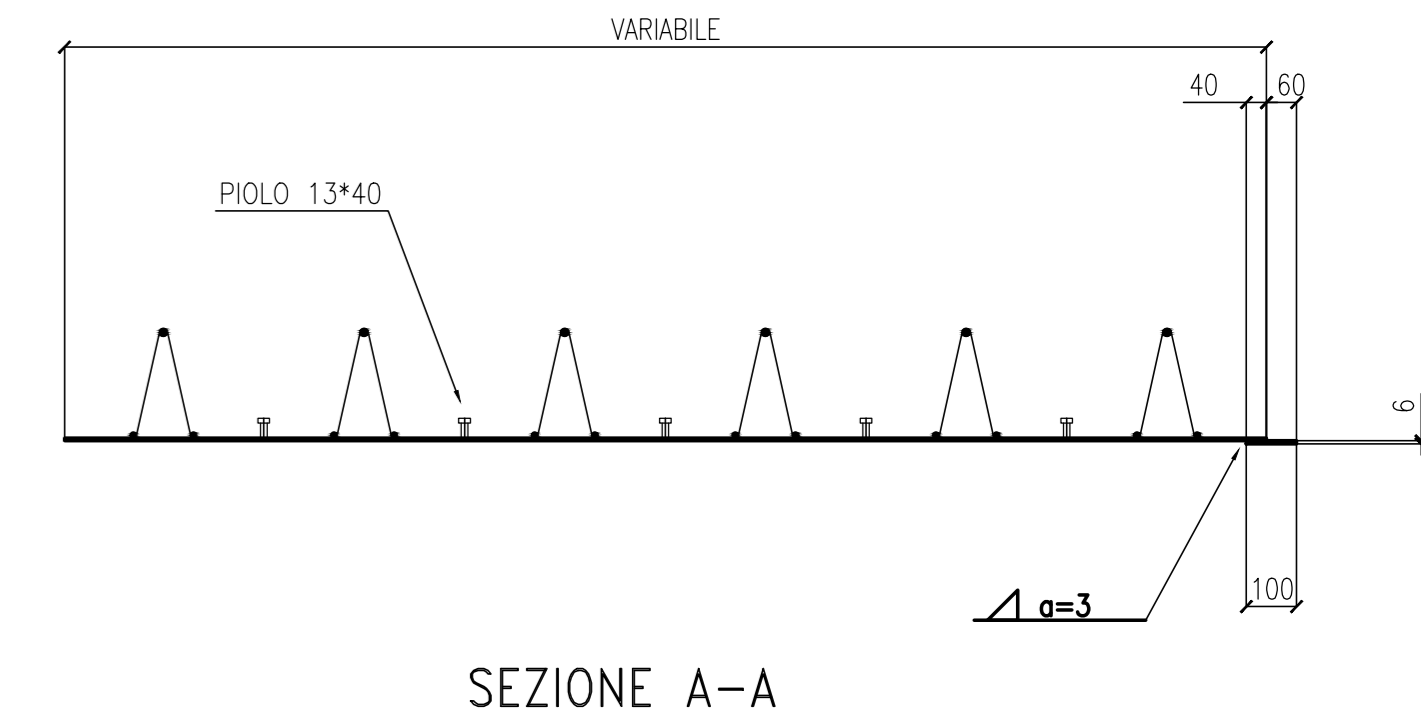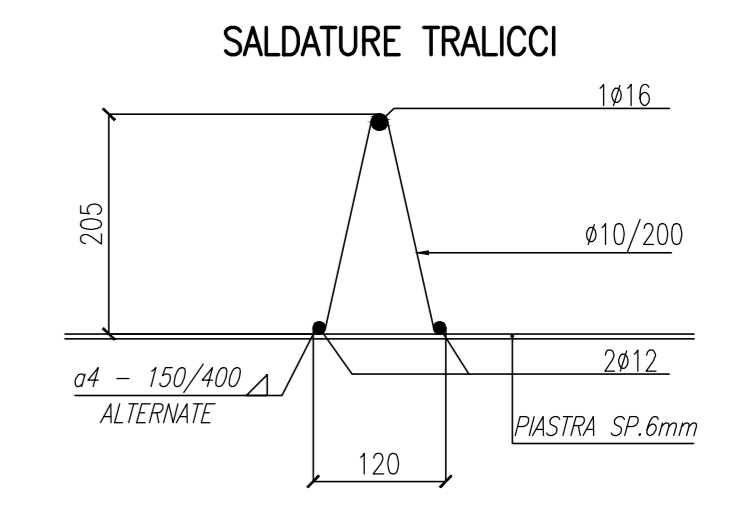

REV	DATA	DESCRIZIONE MODIFICA

N.B.: LA TAVOLA SOSTITUISCE QUELLA RELATIVA AL CODICE [] DEL PROGETTO ESECUTIVO

COLLEGAMENTO AUTOSTRADALE
DALMINE - COMO - VARESE - VALICO DEL GAGGIOLO E OPERE AD ESSO CONNESSE

CODICE CUP F11R030002994
TRATTE B1, B2, C, D, TRA 113+14, GREENWAY
AS BUILT
TRATTA B1 - SVINCOLO DI LOMAZZO (da Pk +0+850 a Pk +1+800)
OPERE D'ARTE MINORI
CAVALCATA
SVINCOLO LOMAZZO - CAVALCATA RAMPATA
PREDALLES MK 2539-2550

IMPRESA: RAGGRUPPAMENTO TEMPORANEO IMPRESE
STRABAG A.G. (Mandatario) | **GLF** Grandi Lavori Finanziari S.p.A. (Impresa costruttrice) | **STRABAG** S.p.A. (Azienda esecutrice)


Redatto: G. Sarno | Verificato: Di Tulo | Approvato: Possati