




Vista di fronte—Front view
MARCA: 2551 N.1

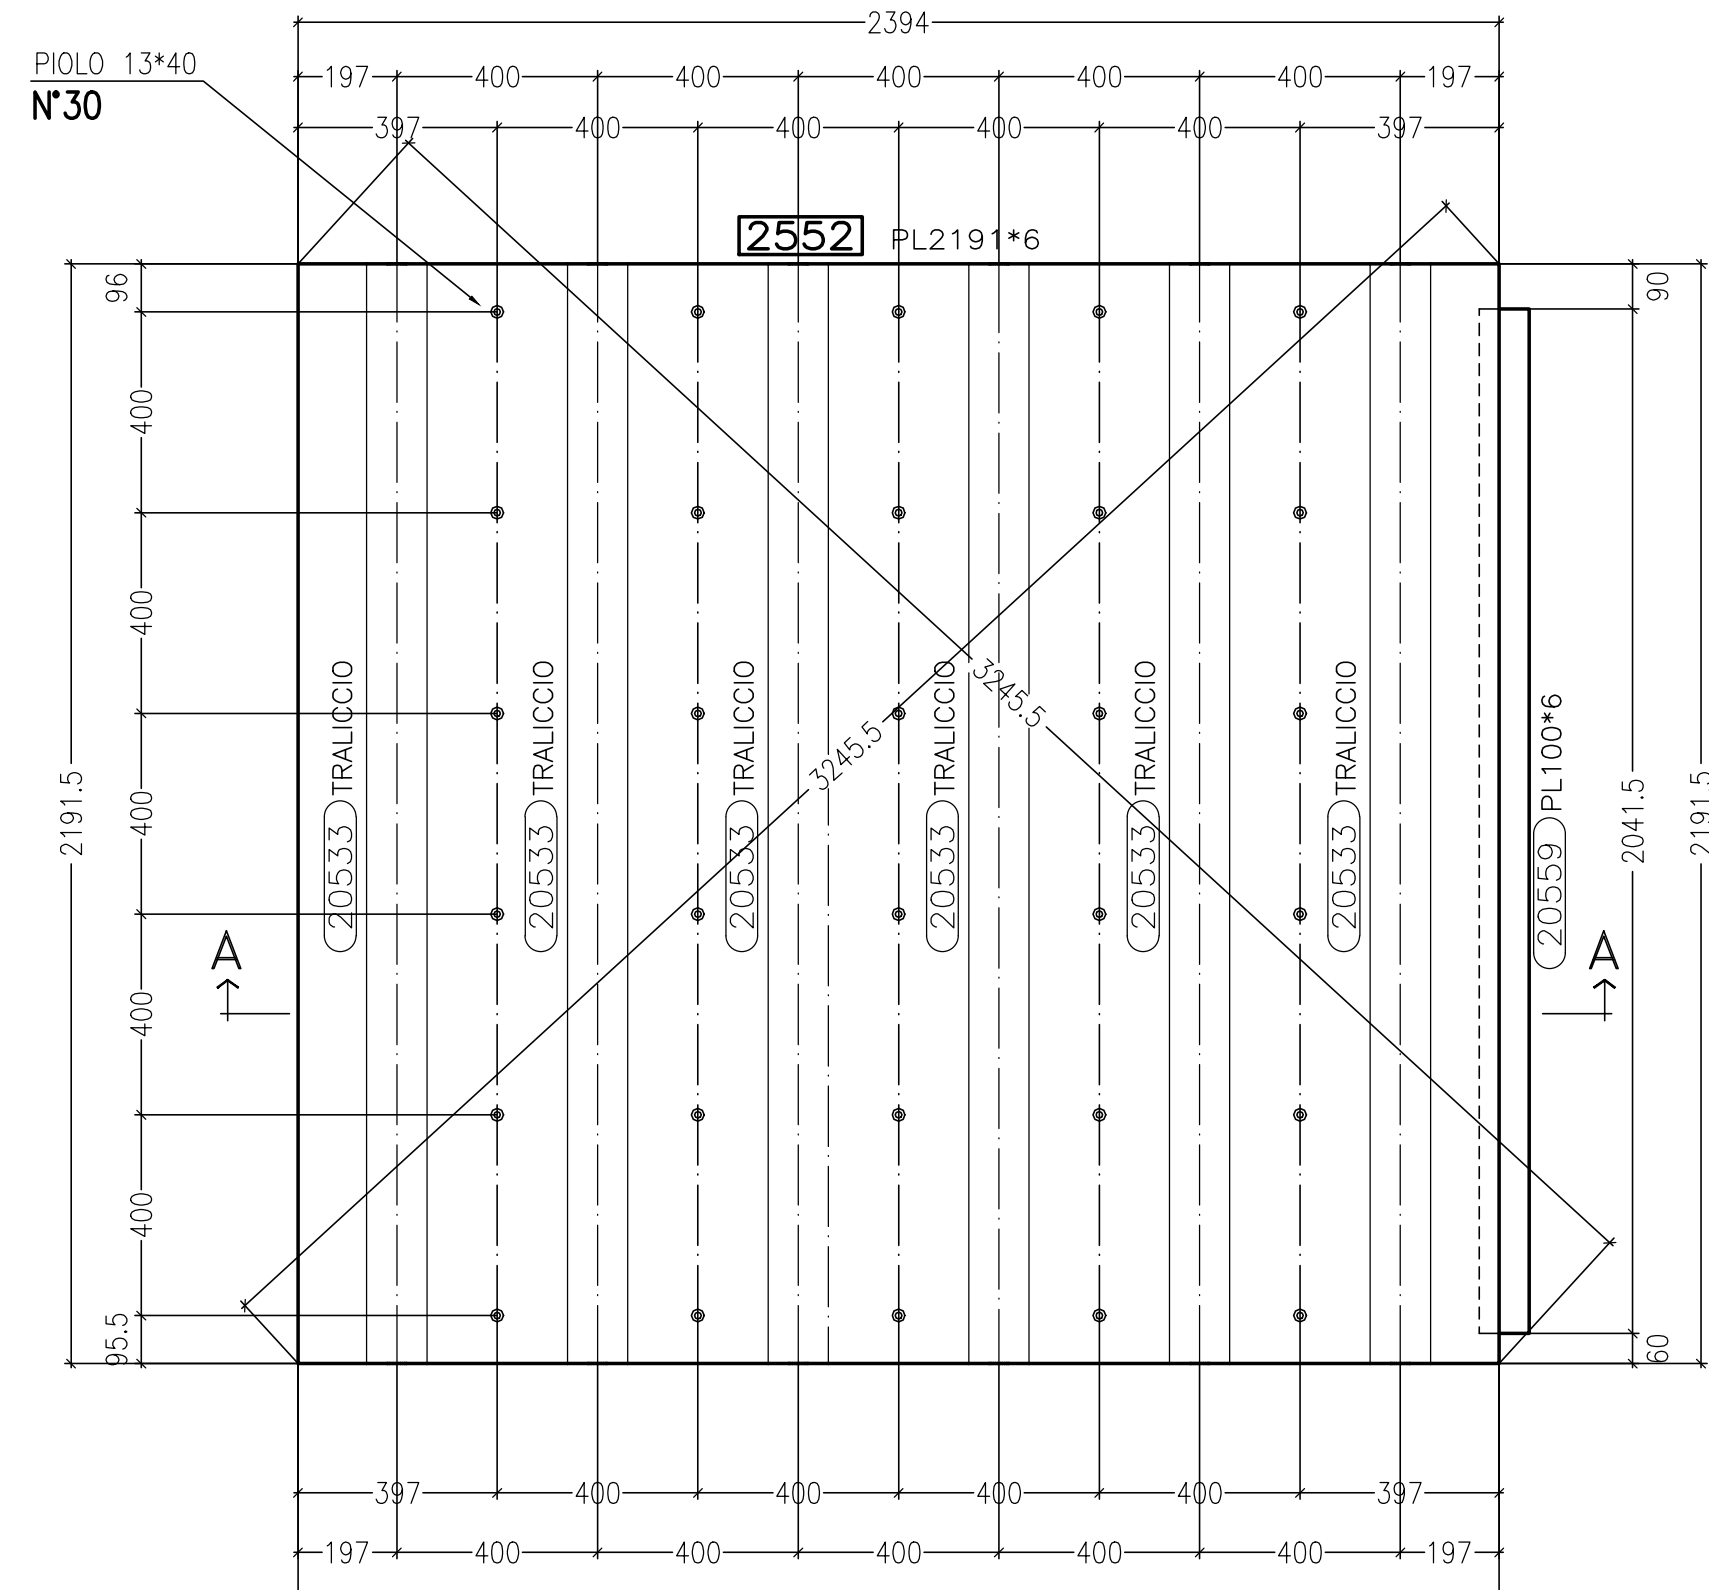


Vista di fronte—Front view
MARCA: 2552 N.6

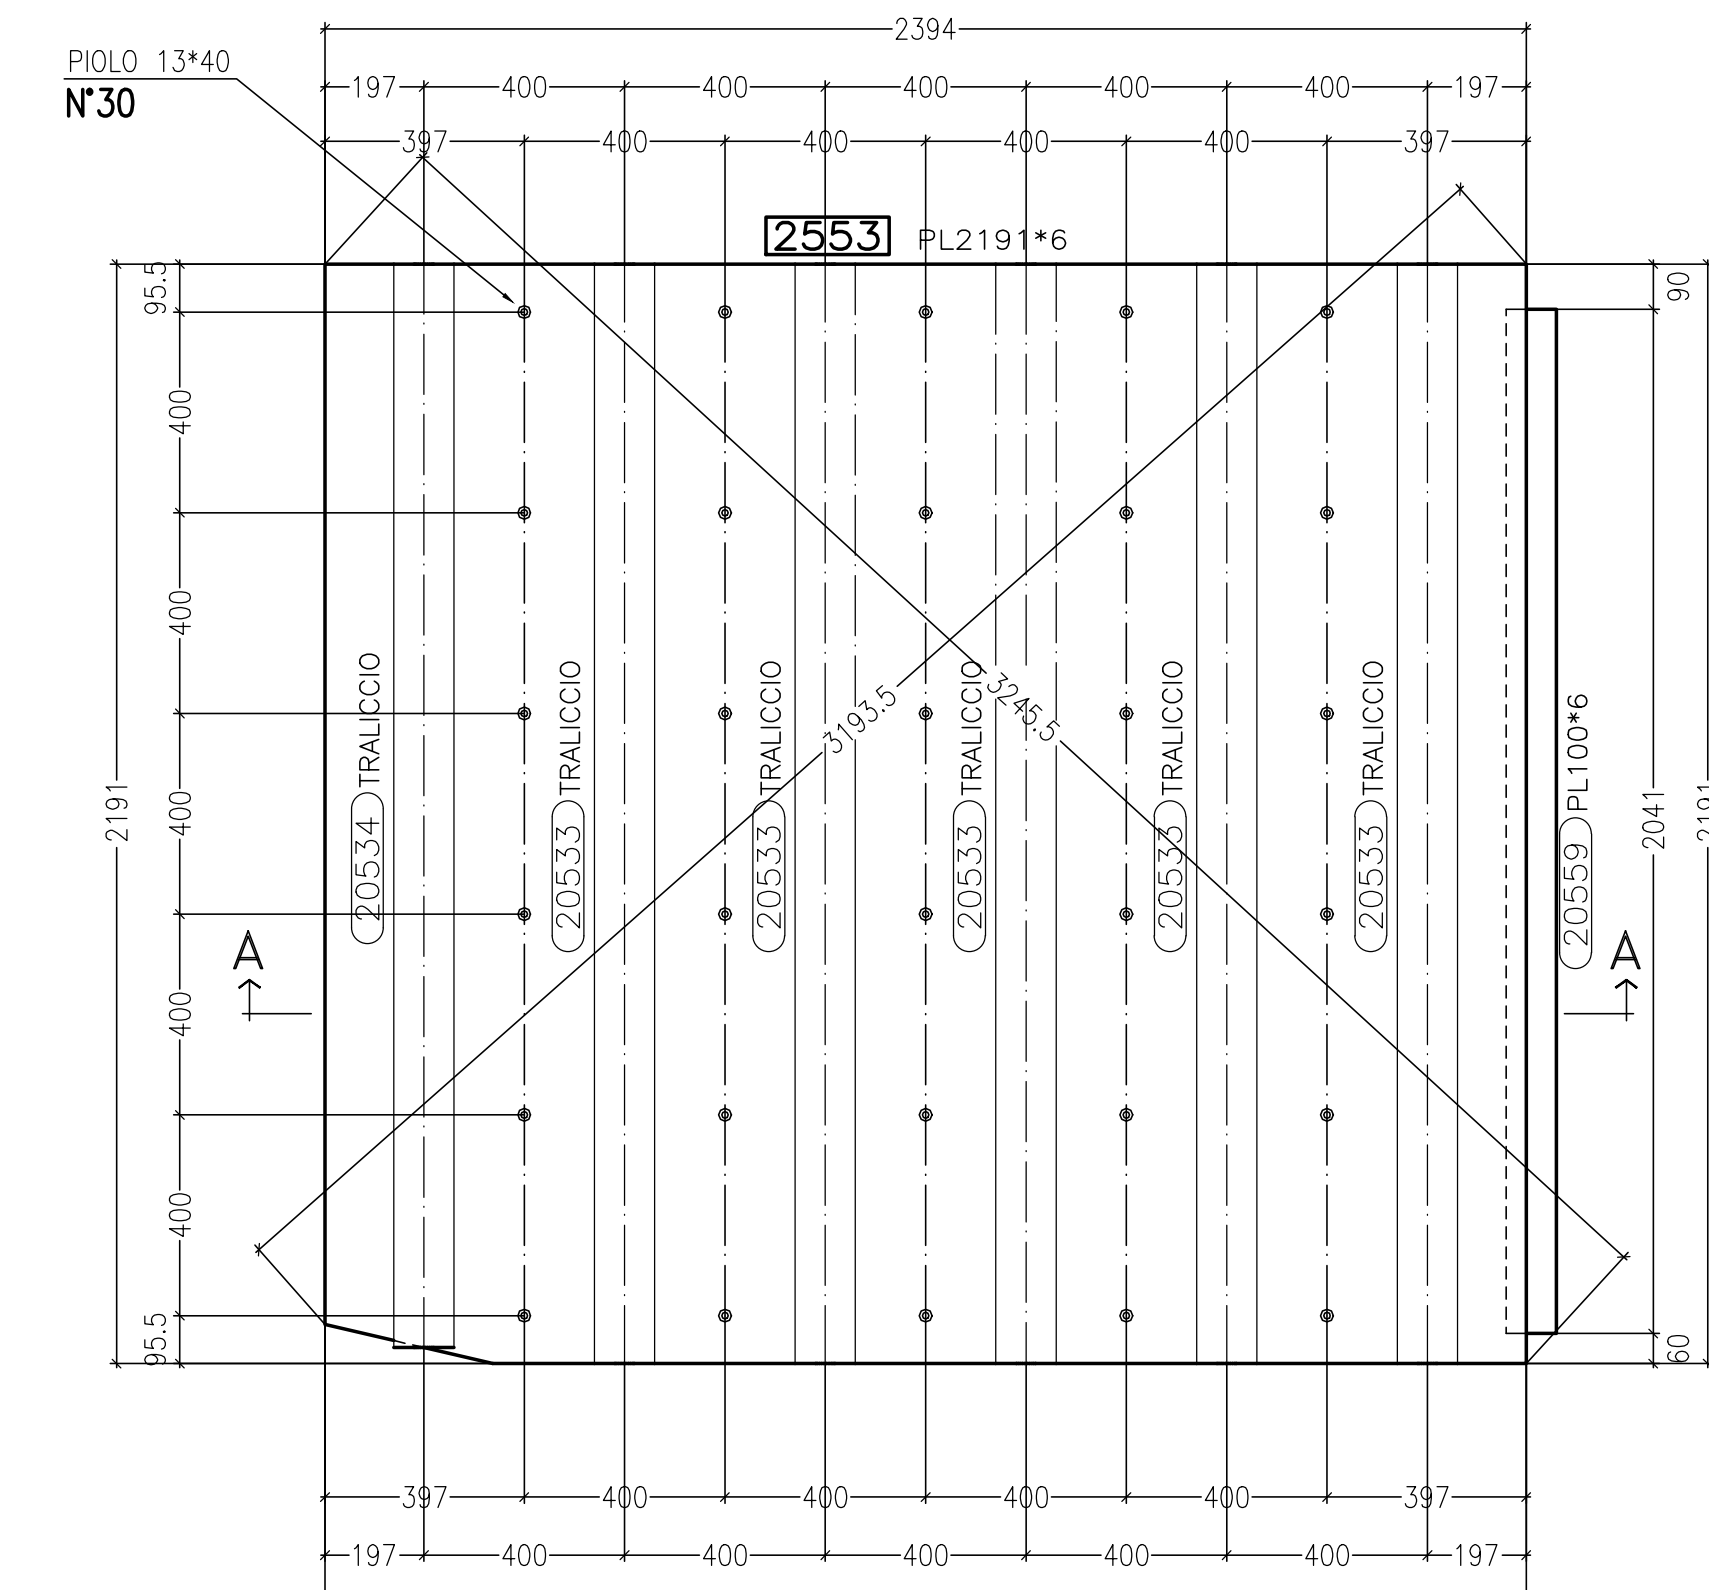


Vista di fronte—Front view
MARCA: 2553 N.1

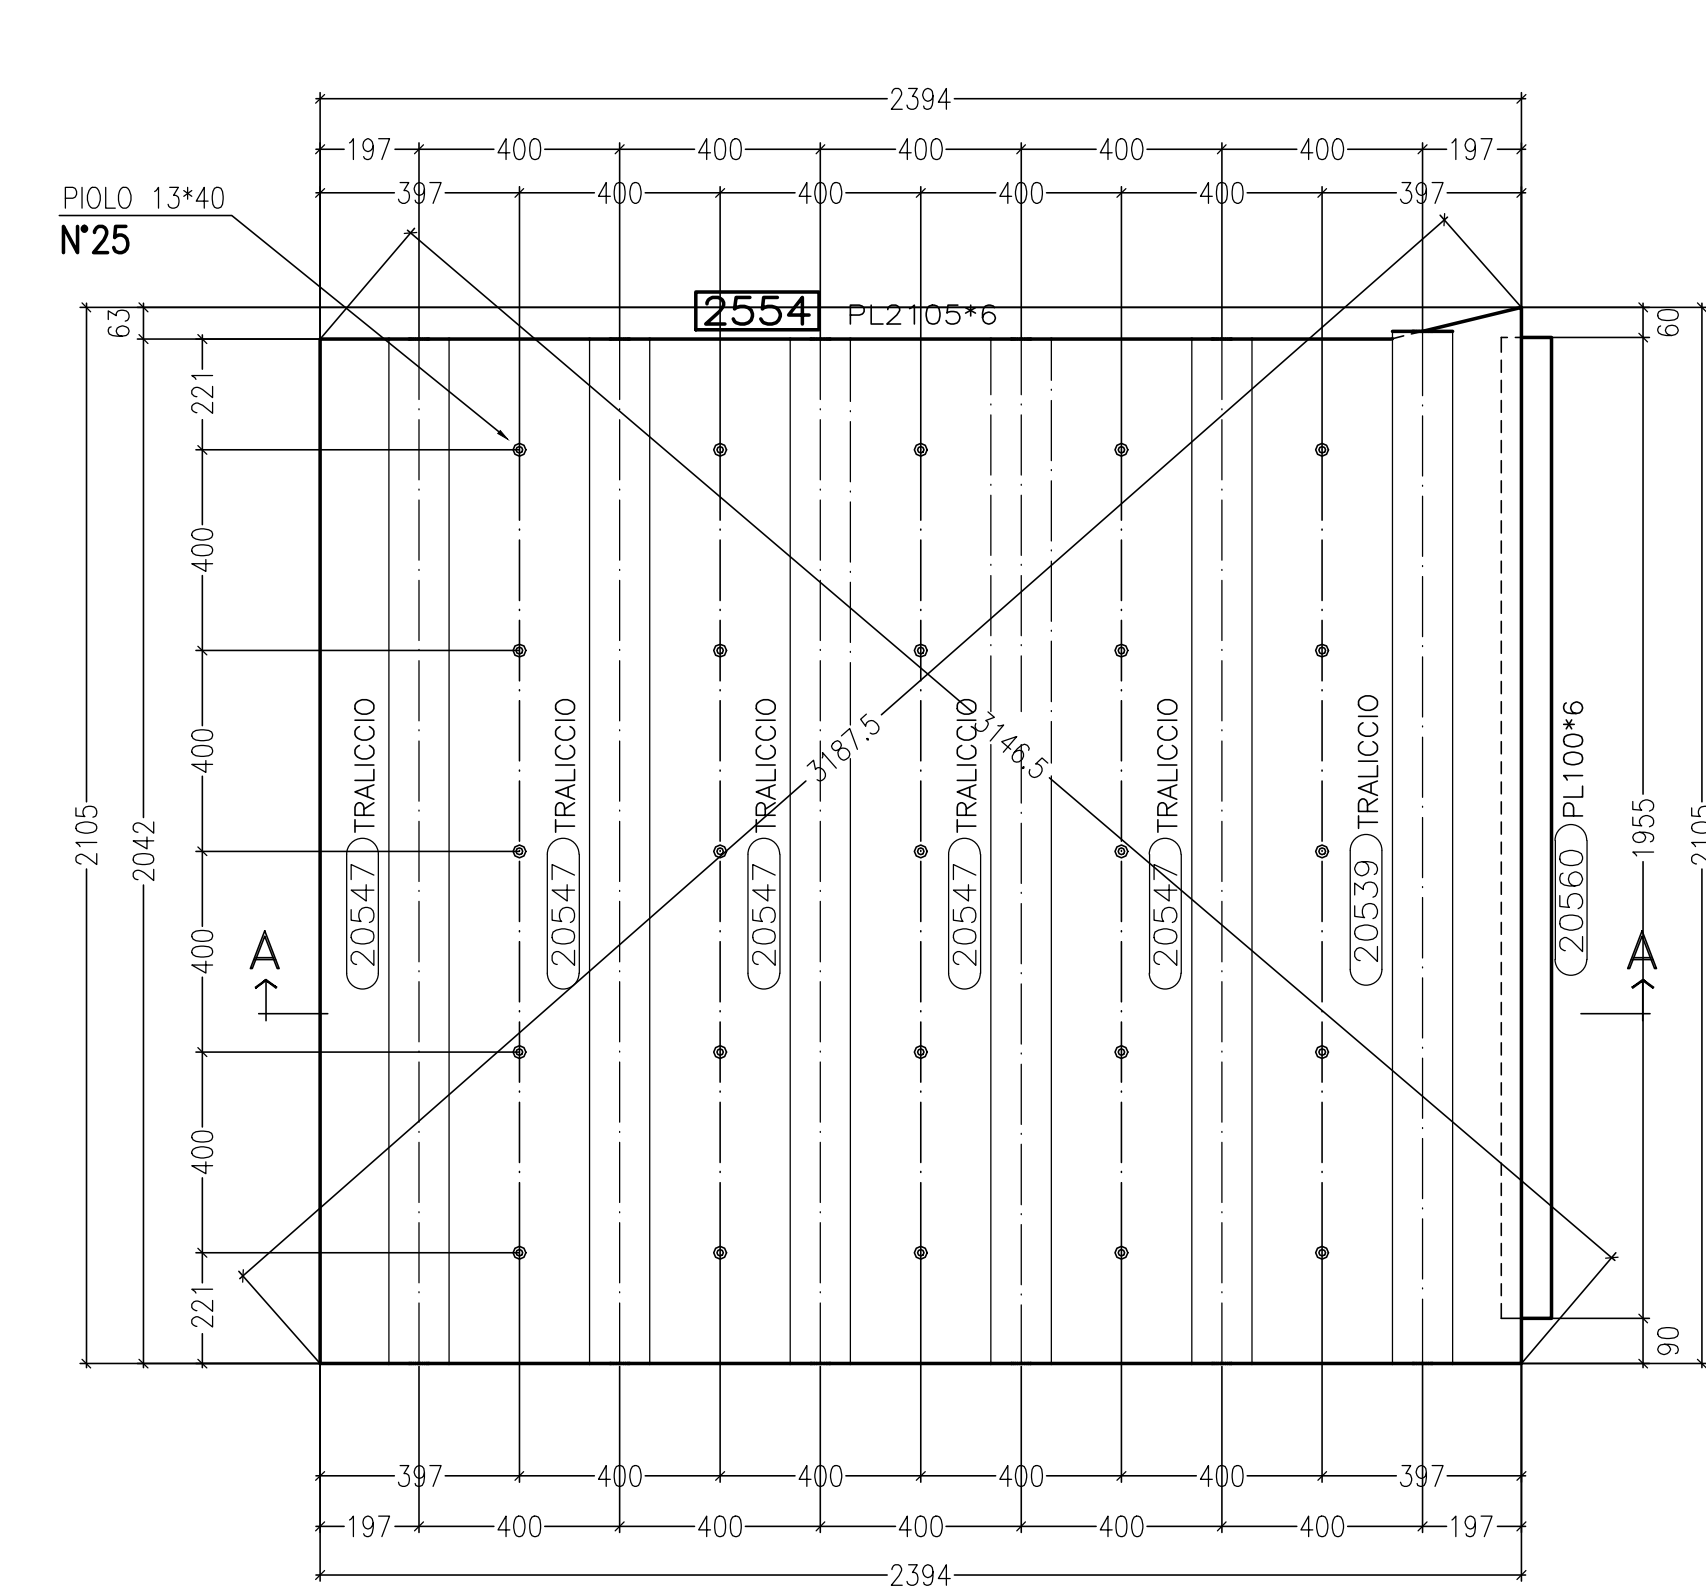


Vista di fronte—Front view
MARCA: 2554 N.1

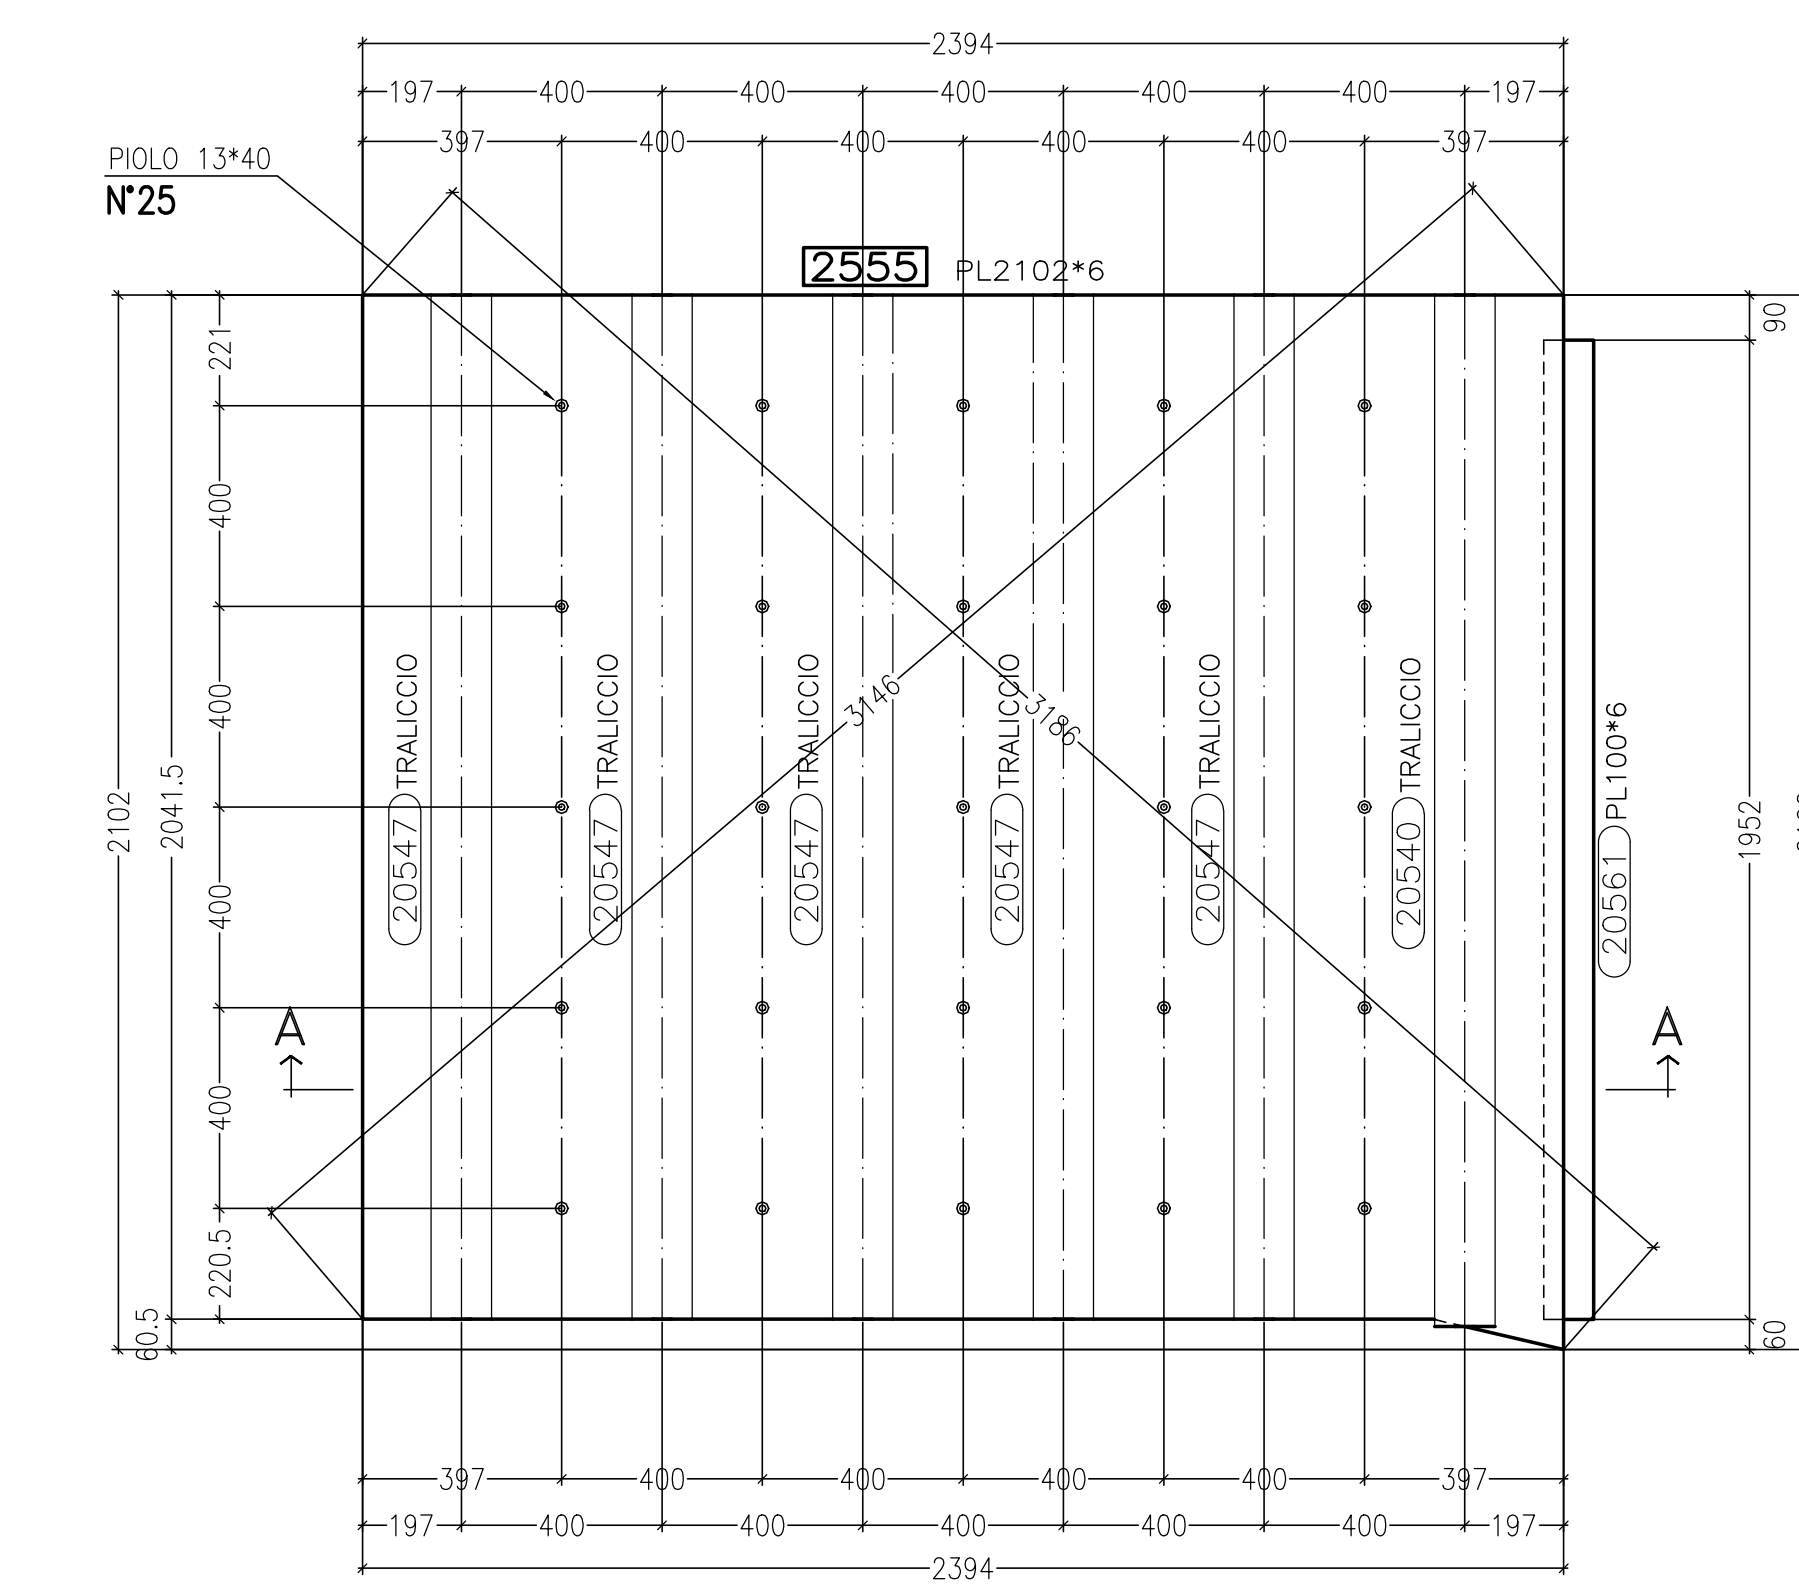


Vista di fronte—Front view
MARCA: 2555 N.1

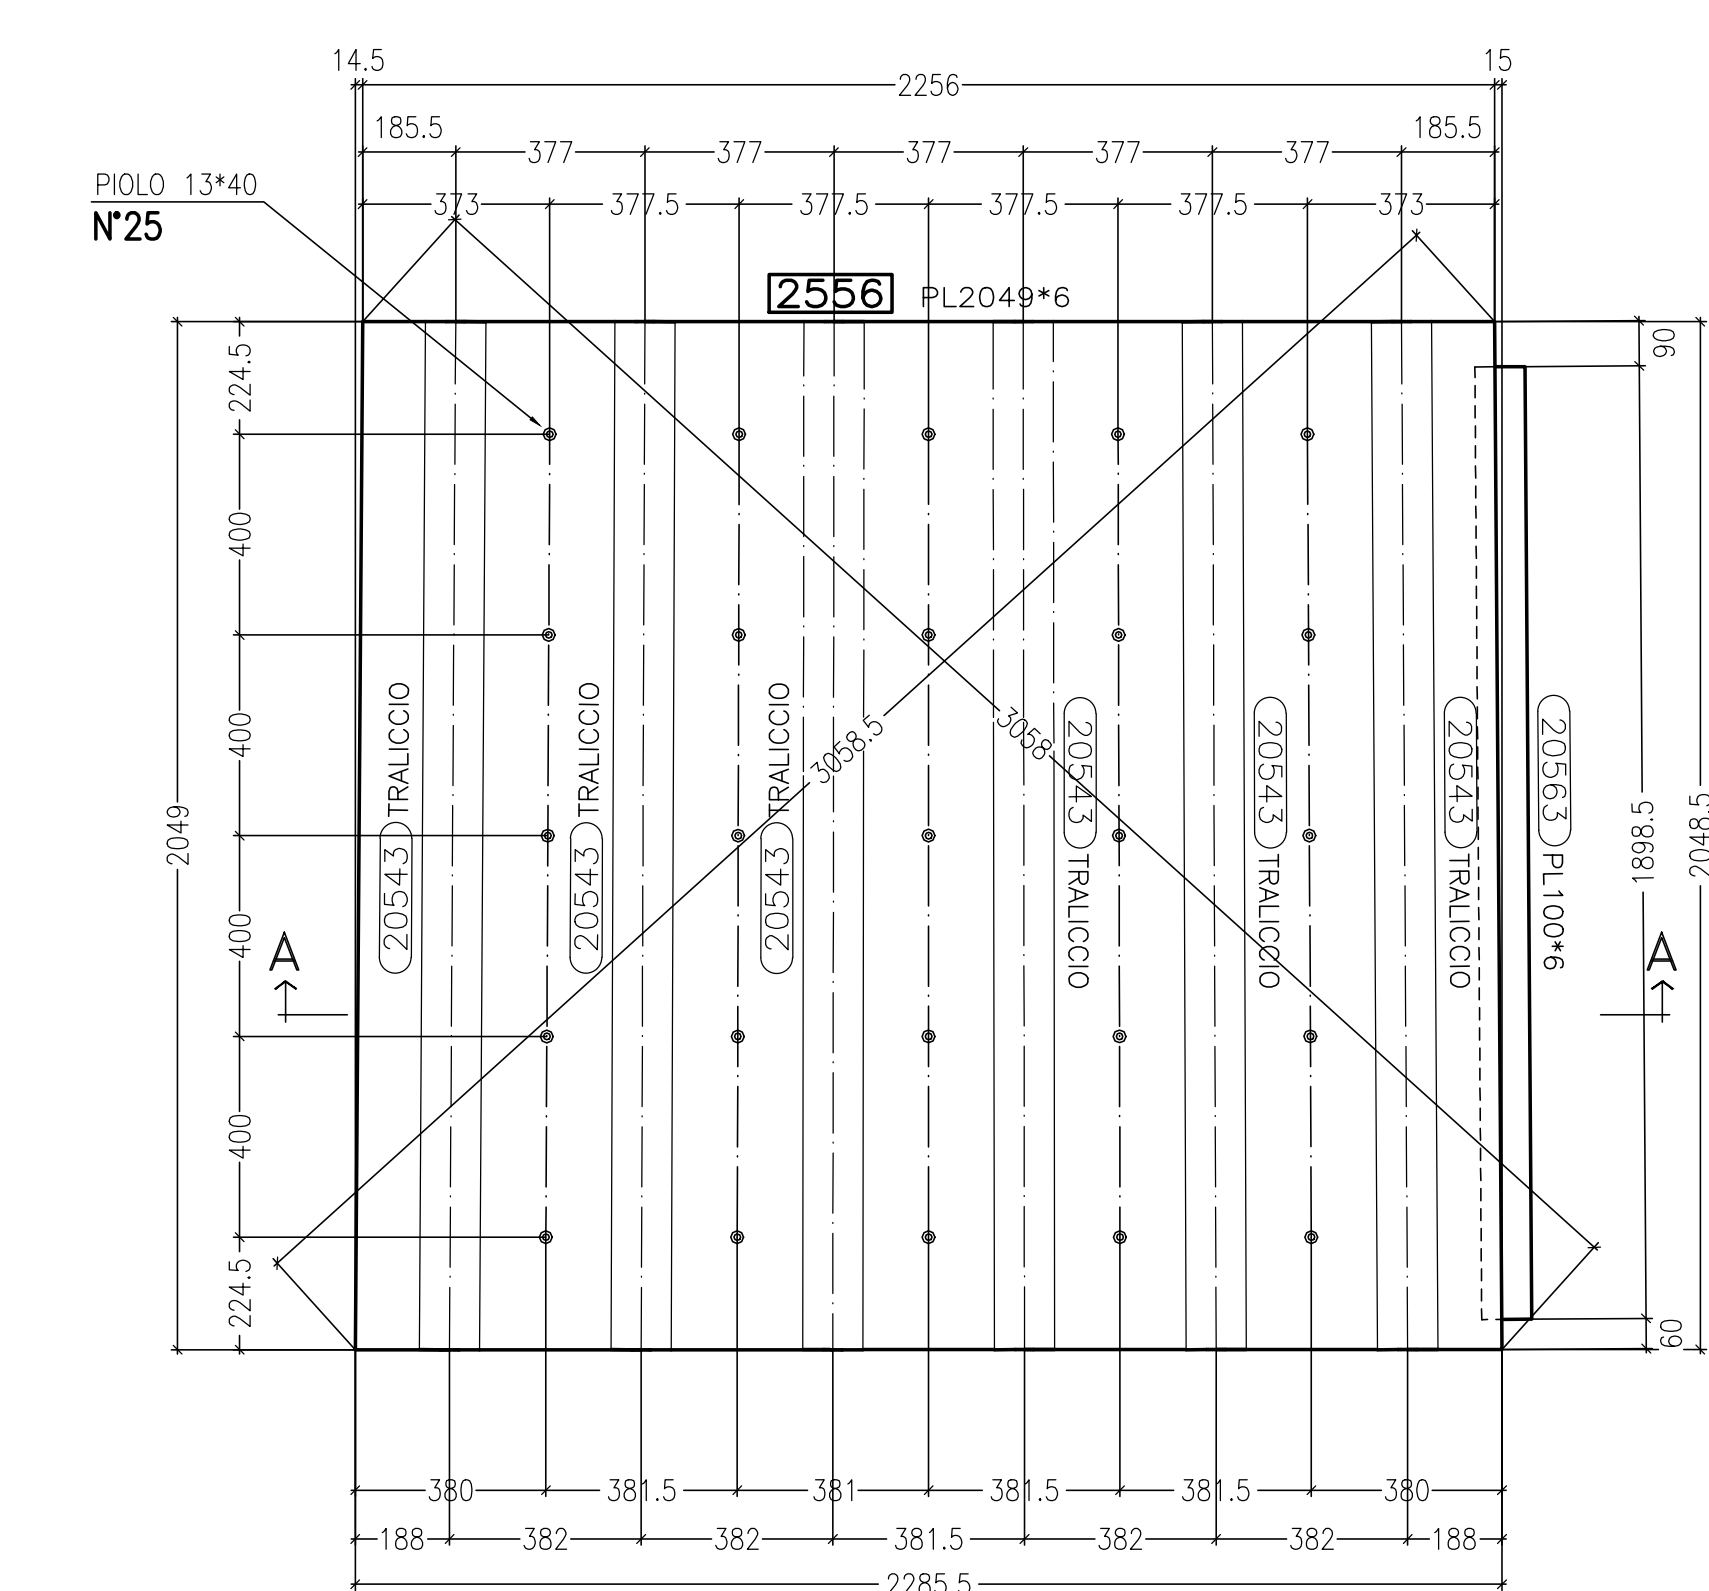


Vista di fronte—Front view
MARCA: 2556 N.4

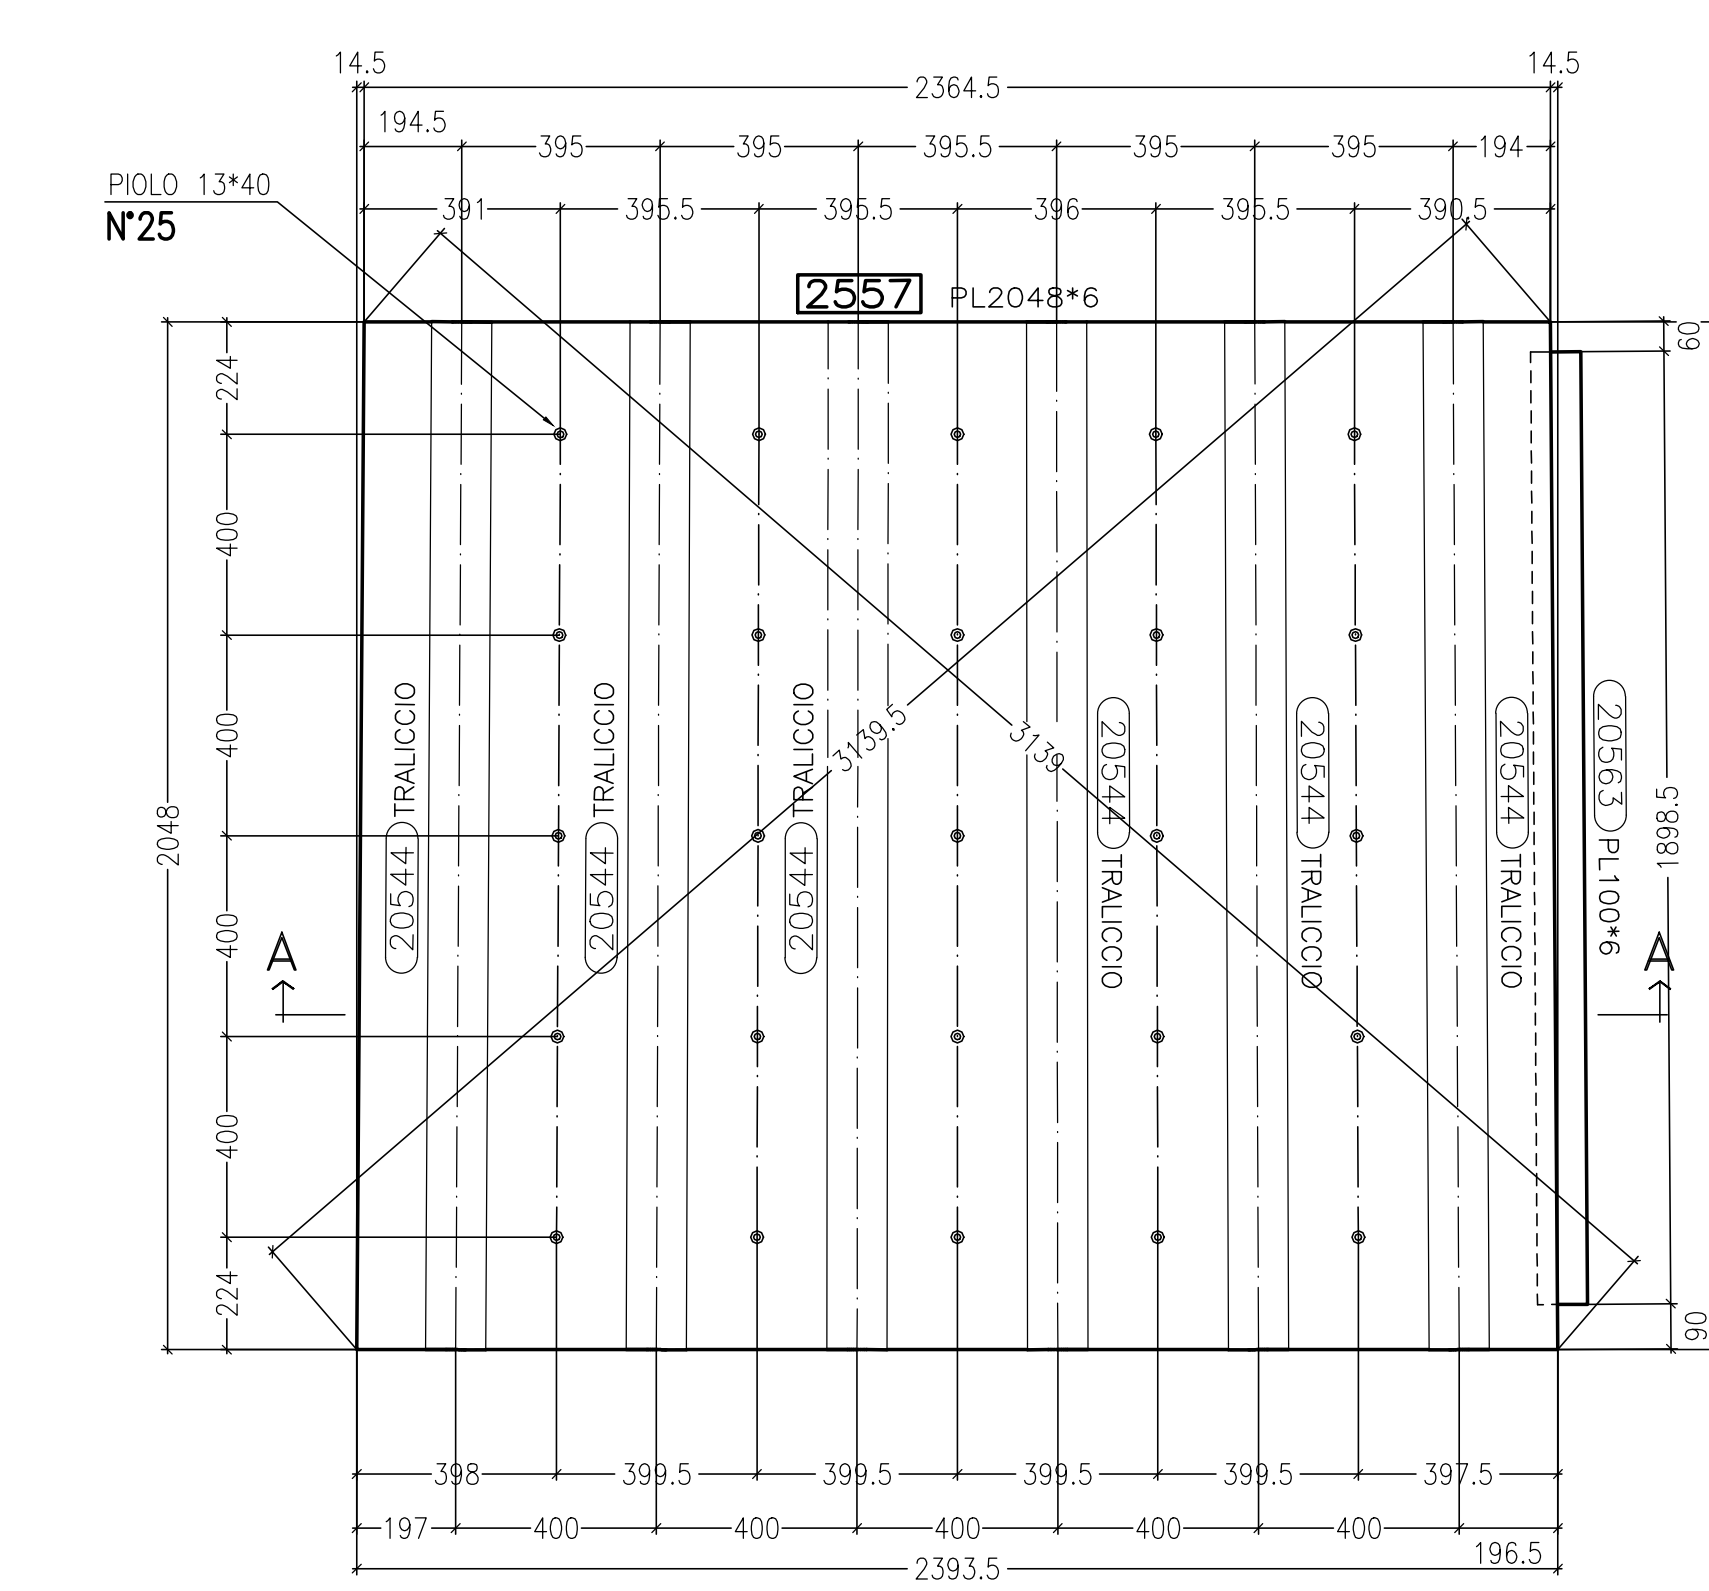

Vista di fronte—Front view
MARCA: 2557 N.4


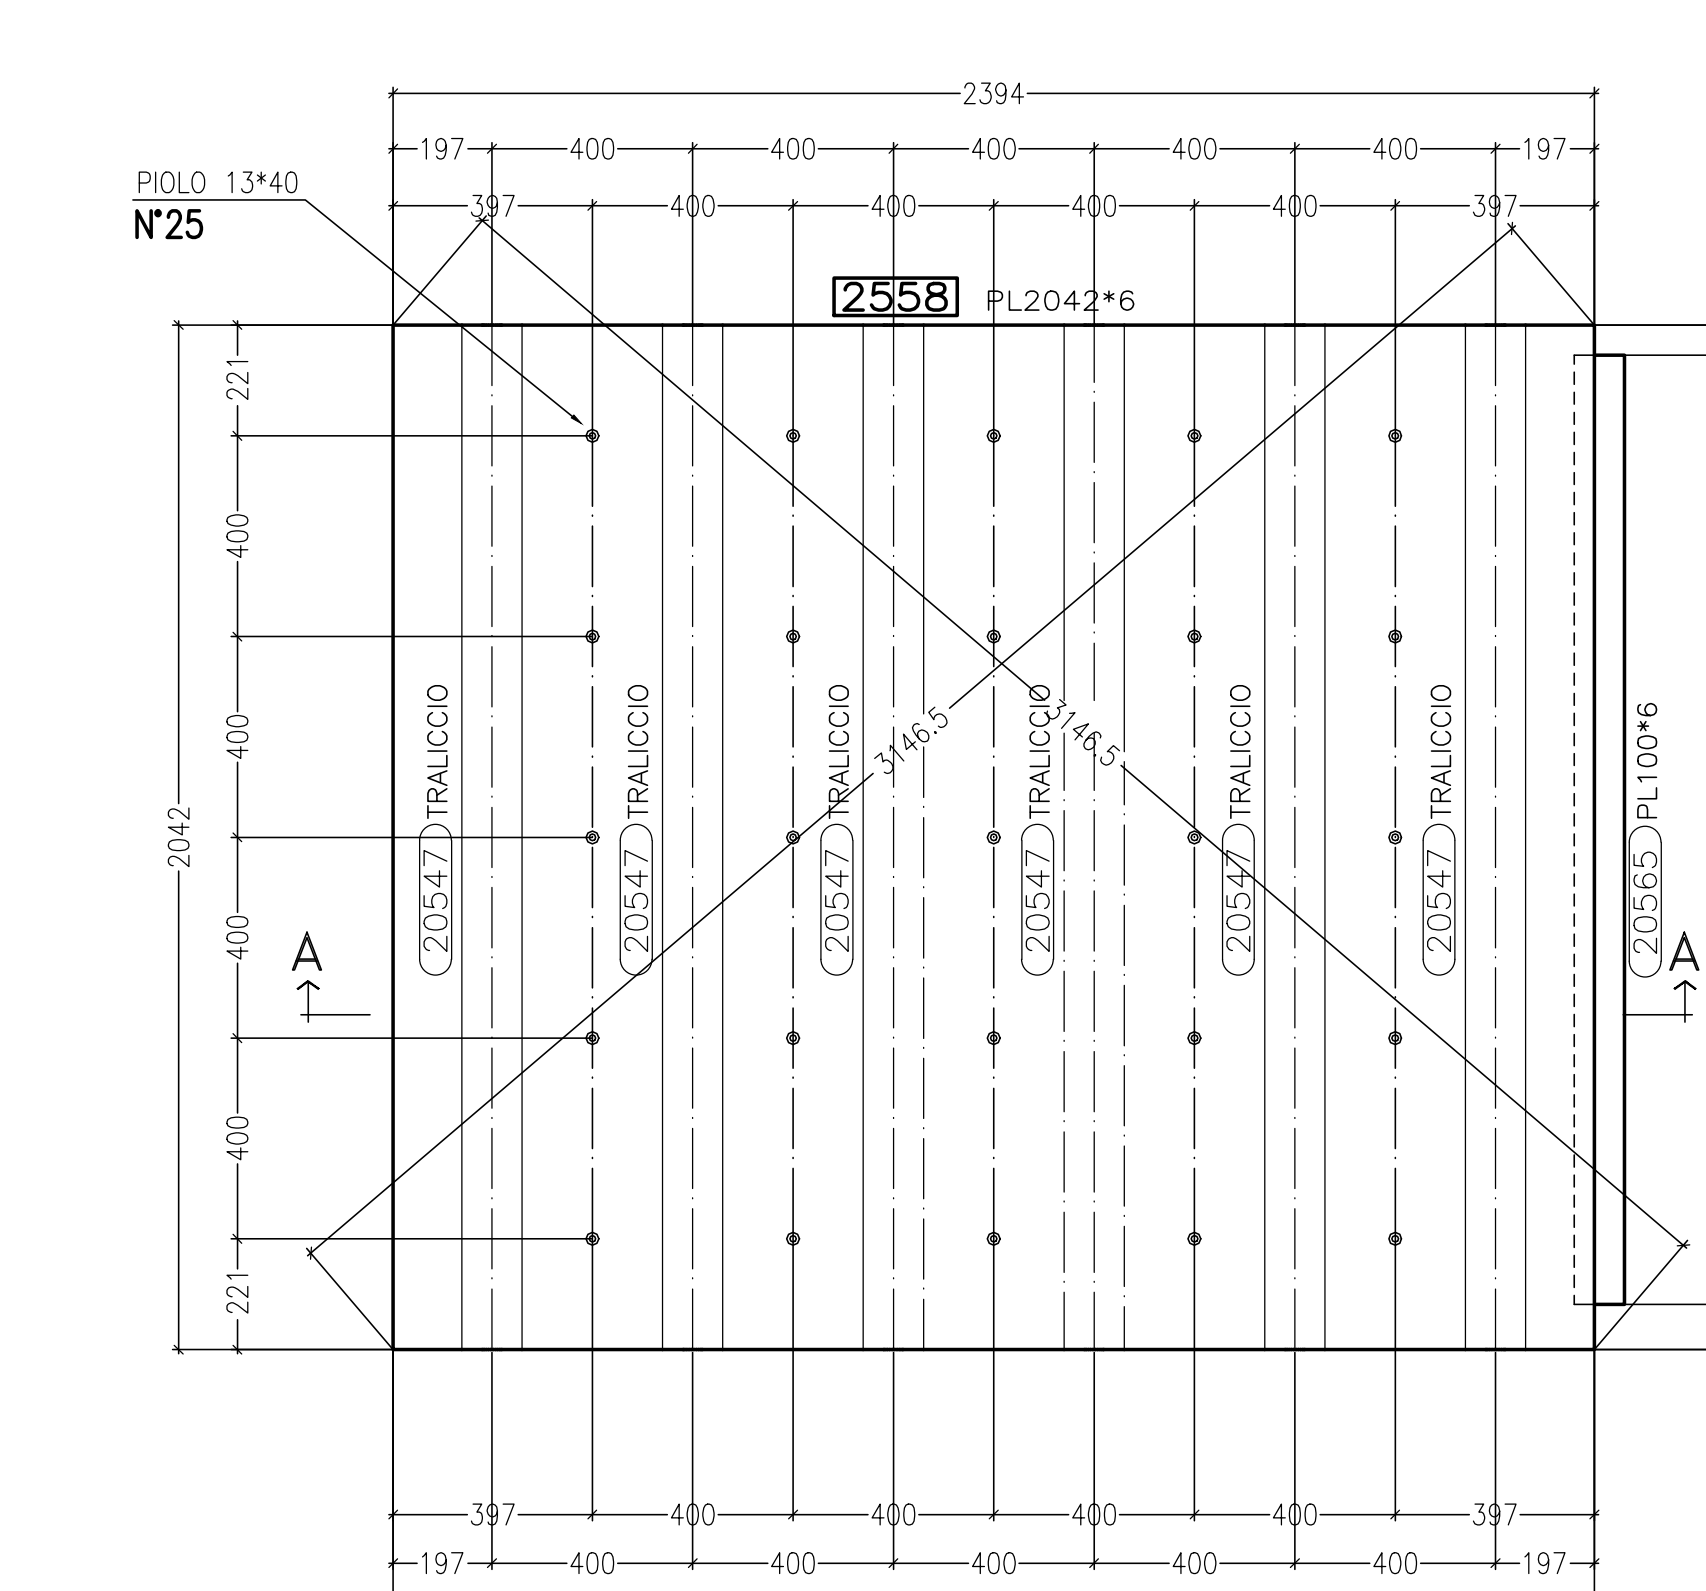


Vista di fronte—Front view
MARCA: 2558 N.3

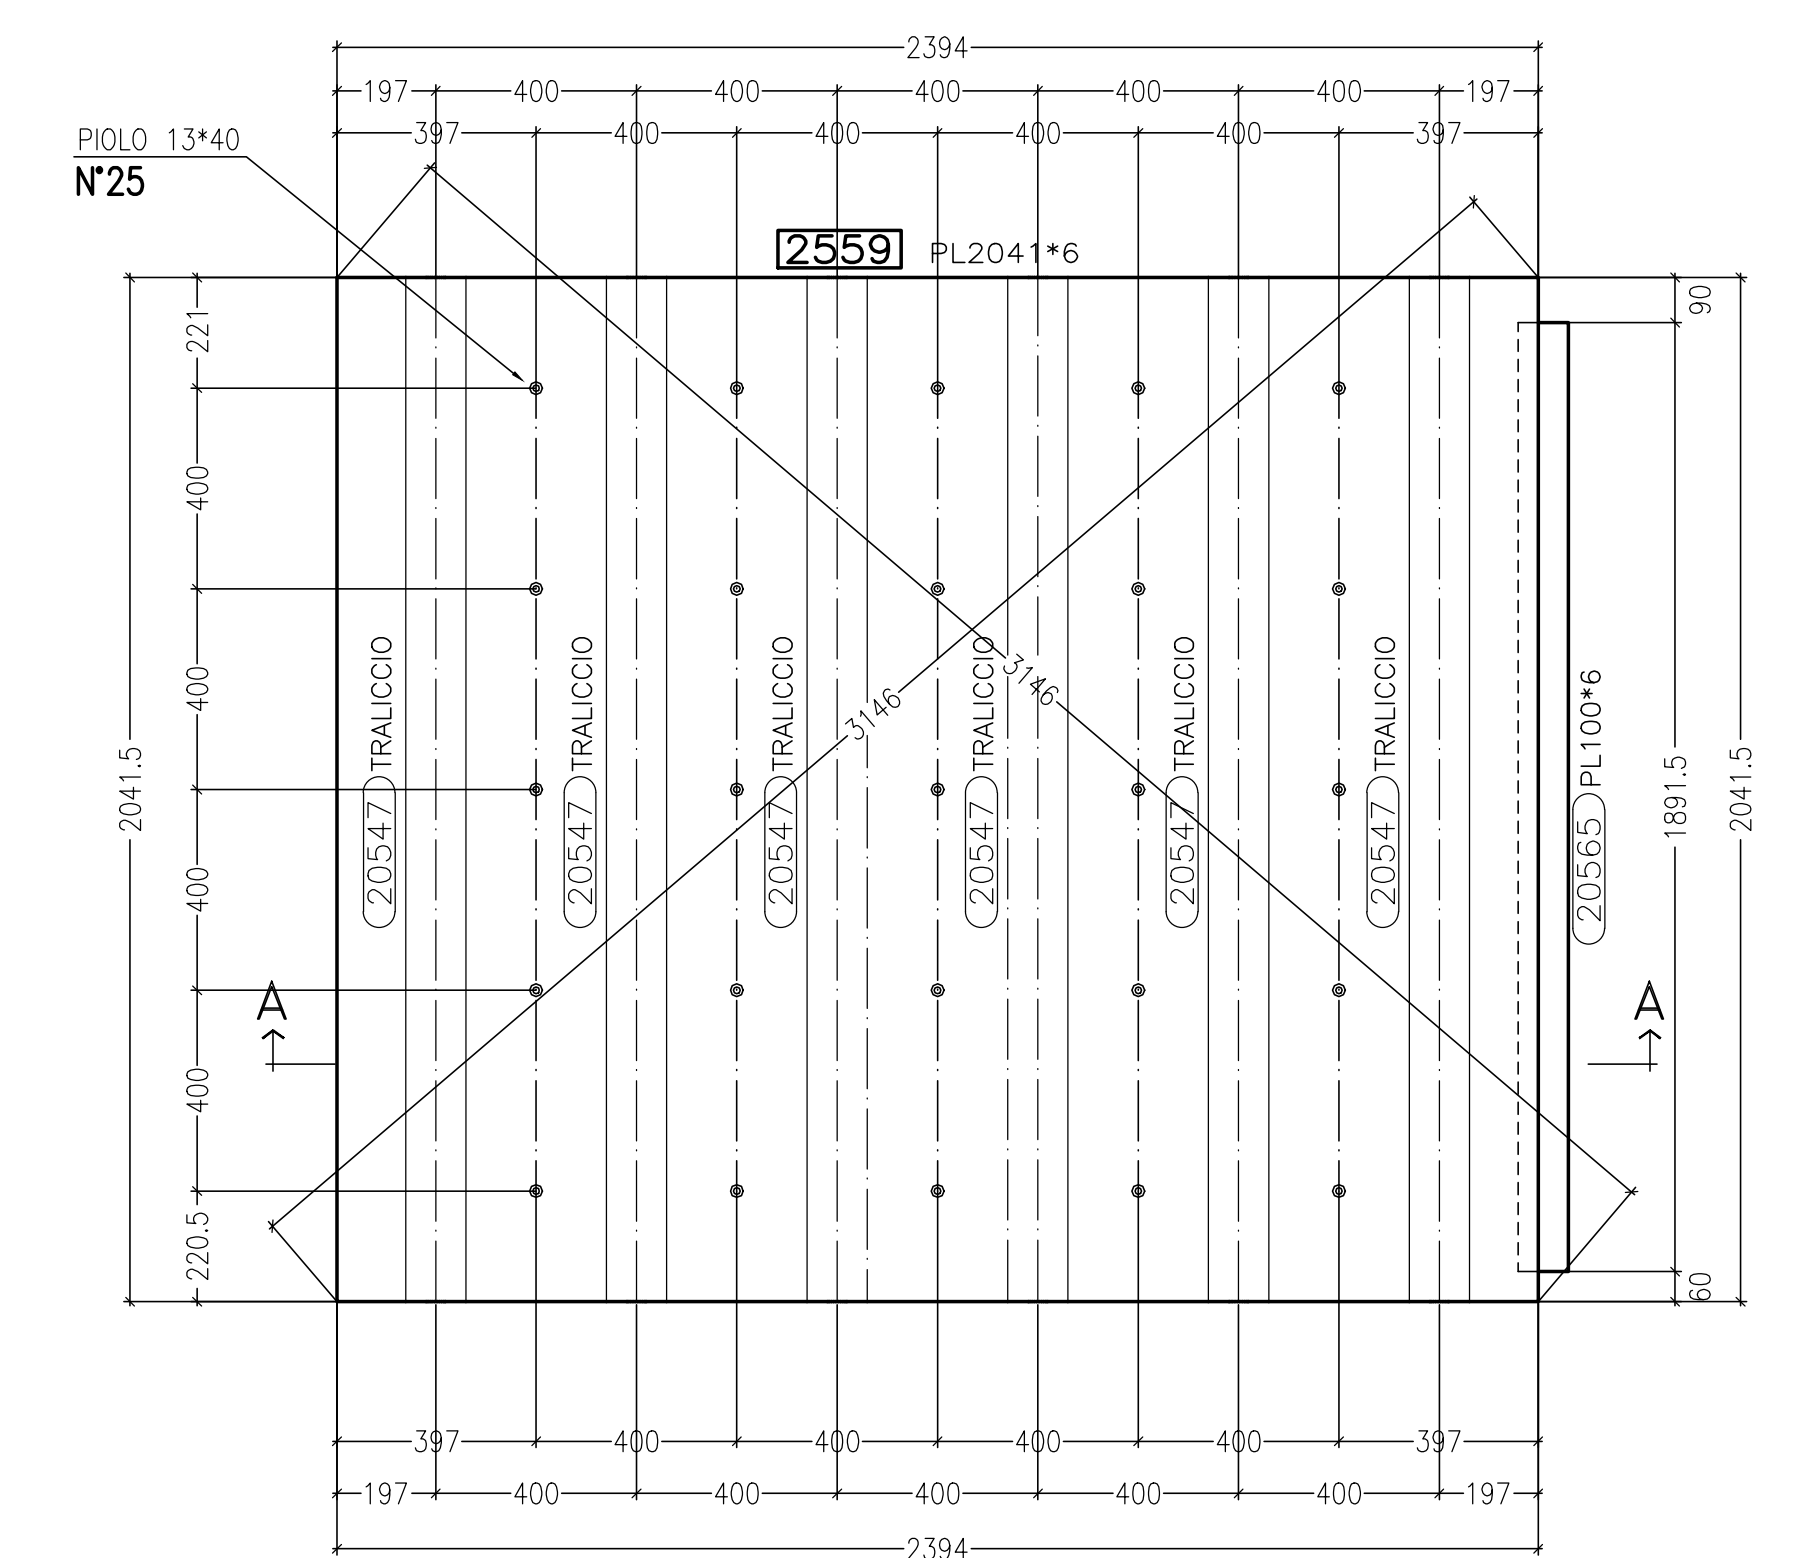

Vista di fronte—Front view
MARCA: 2559 N.3

0	06/09/2013	FIRST ISSUE	EE	Ing. Picco
Rev.	Date	Description	Designer	Controlled
		N° of order	document number	revision
		20130111	DCD20370	
Client STRABAG		Scale 1:15		
Object SVINCOLO DI LOMAZZO CAVALCAVIA RAMP A "G" PREDALLES MK 2551+2559				

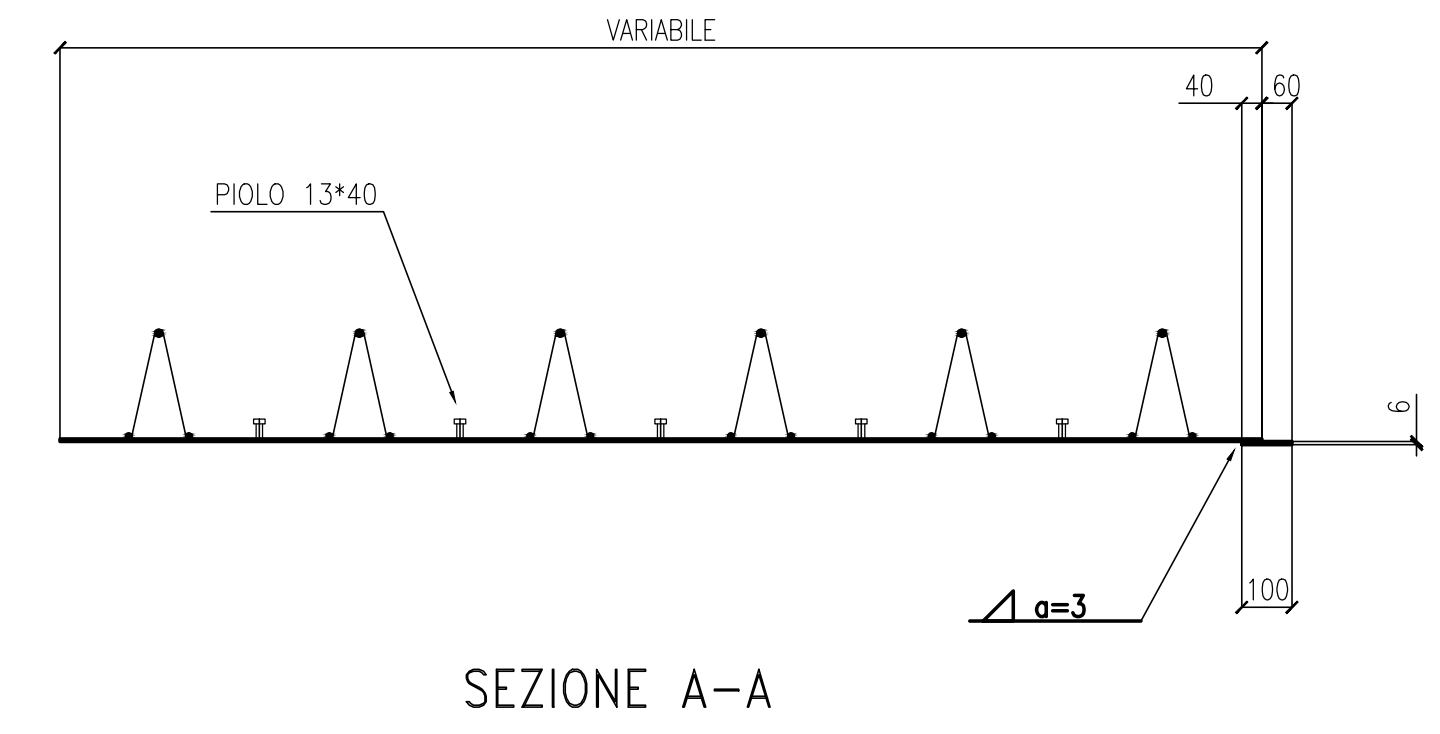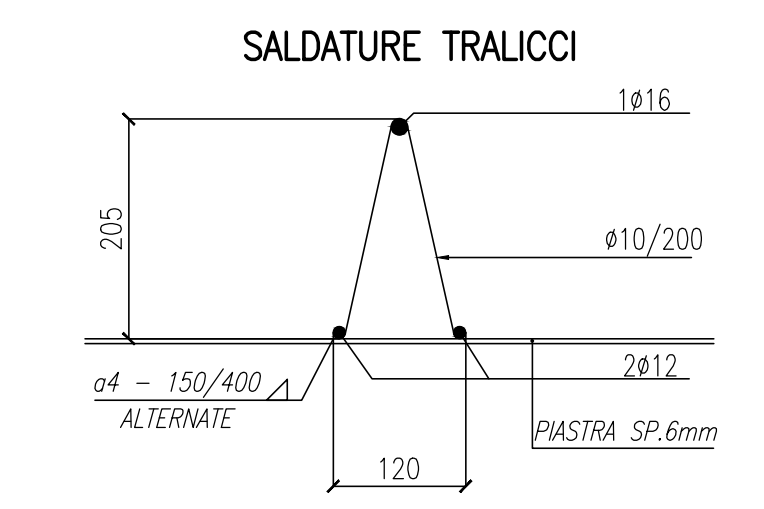

MATRICE DI REVISIONE		
REV	DATA	DESCRIZIONE MODIFICA

N.B.: LA TAVOLA SOSTITUISCE QUELLA RELATIVA AL CODICE [] DEL PROGETTO ESECUTIVO

COLLEGAMENTO AUTOSTRADALE DALMINE - COMO - VARESE - VALICO DEL GAGGIOLO E OPERE AD ESSO CONNESSE
 CODICE CUP F1100000270001
TRATTE B1, B2, C, D, TRA 13+14, GREENWAY AS BUILT
TRATTA B1 - SVINCOLO DI LOMAZZO (da Pk - 0+850 a Pk +1+800)
 OPERE D'ARTE MINORI
 CAVALCAVIA
 SVINCOLO LOMAZZO - CAVALCAVIA RAMP A G
 PREDALLES MK 2551+2559

IDENTIFICAZIONE ELABORATO CODICE PROGETTO: F1100000270001 VEST LINEE PROGETTUALI LUNTO ZONA OPERA TRATTA/DIPARTIMENTO AMBITO PRODOTTORE REVISIONE	IMPRESA RAGGRUPPAMENTO TEMPORANEO IMPRESE: STRABAG A.G. GL F Grandi Lavori Fincochi S.p.A.	Direzione Manente Arch. Salvatore Vegniolo	Azienda Ing. Alberto Cecchi
--	---	--	--------------------------------

Scale: **STRABAG** **MAITAURO** **STRABAG**

DATA	DESCRIZIONE	REV	PROGETTISTA - PROGETTO ESECUTIVO DI DETTAGLIO
Settembre 2013	Emesse	E	RAGGRUPPAMENTO TEMPORANEO PROGETTISTI: Manente

CONCEDENTE
 CONCESSIONE AUTOSTRADALE
 DELL'INTERSEZIONE TRA LE VARESE
 PRESTAZIONE:
 Ing. Alberto Cecchi

CONCESSIONARIO
 Azienda
 Ing. Alberto Cecchi

ELABORAZIONE PROGETTUALE
 PROGETTISTA:
 STI PROGETTI ITALIA S.p.A.
 CONSULENTE SPECIALISTICO:
 CIMOLAI
 Redatto: G. Semp
 Verificato: Di Tulo
 Approvato: Possati

STI ITALIA S.p.A.
 DIRETTORE TECNICO
 Ing. Stefano Inzer Passafiume
 Ordine degli Ingegneri
 Provincia di Roma n. 20809