



PIANTA FONDAZIONI
SCALA 1:200

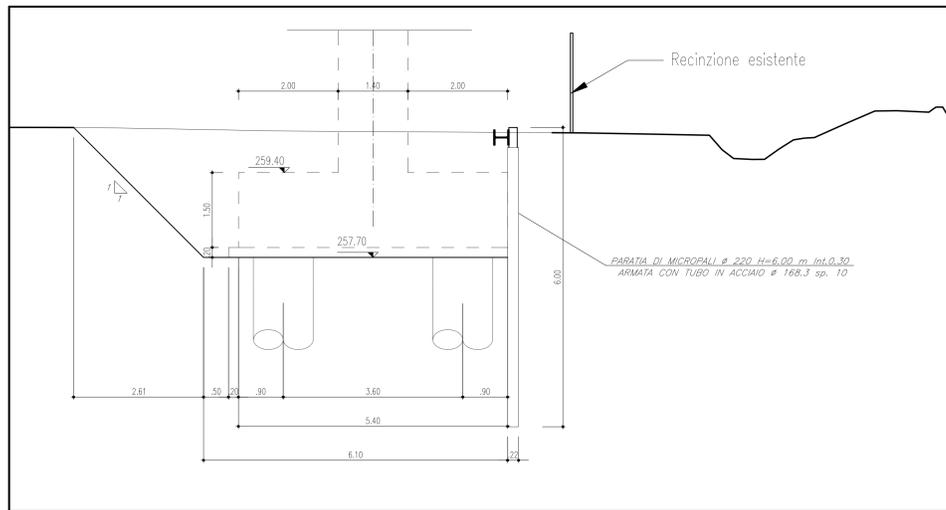


SEZIONE IN CORRISPONDENZA PILA 1
SCALA 1:50

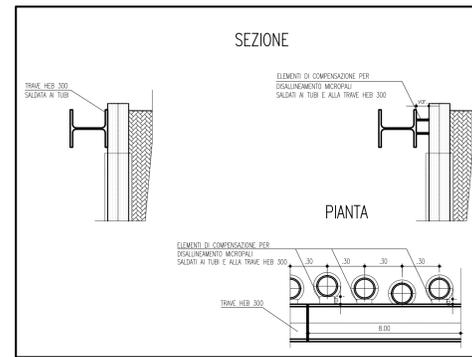

PARTICOLARE TRAVE DI CORONAMENTO
SCALA 1:20

PLATEE DI FONDAZIONI COORDINATE DI TRACCIAMENTO		
PUNTI	NORD	EST
PUNTO n.1	245044.0991	136020.3008
PUNTO n.2	245054.1818	136025.8112
PUNTO n.3	245056.3241	136031.8620
PUNTO n.4	245065.2413	136035.6138
PUNTO n.5	245081.2163	136035.6007
PUNTO n.6	245070.4152	136017.1885
PUNTO n.7	245011.9878	136077.6683
PUNTO n.8	245062.3680	136078.4025
PUNTO n.9	245084.4248	136175.8600
PUNTO n.10	245070.5246	136131.8375
PUNTO n.11	245085.1878	136178.7570
PUNTO n.12	245088.1788	136140.8603
PUNTO n.13	245111.3066	136176.1632
PUNTO n.14	245118.9031	136188.6277
PUNTO n.15	245134.4403	136173.1714
PUNTO n.16	245115.8138	136280.1089

PARATA DI MICROPALI COORDINATE DI TRACCIAMENTO		
PUNTI	NORD	EST
PUNTO n.17	245029.2042	136078.6025
PUNTO n.18	245014.6445	136078.9409
PUNTO n.19	245034.8729	136171.2226
PUNTO n.20	245052.6580	136178.5728
PUNTO n.21	245083.7424	136176.0363
PUNTO n.22	245081.4434	136078.7187

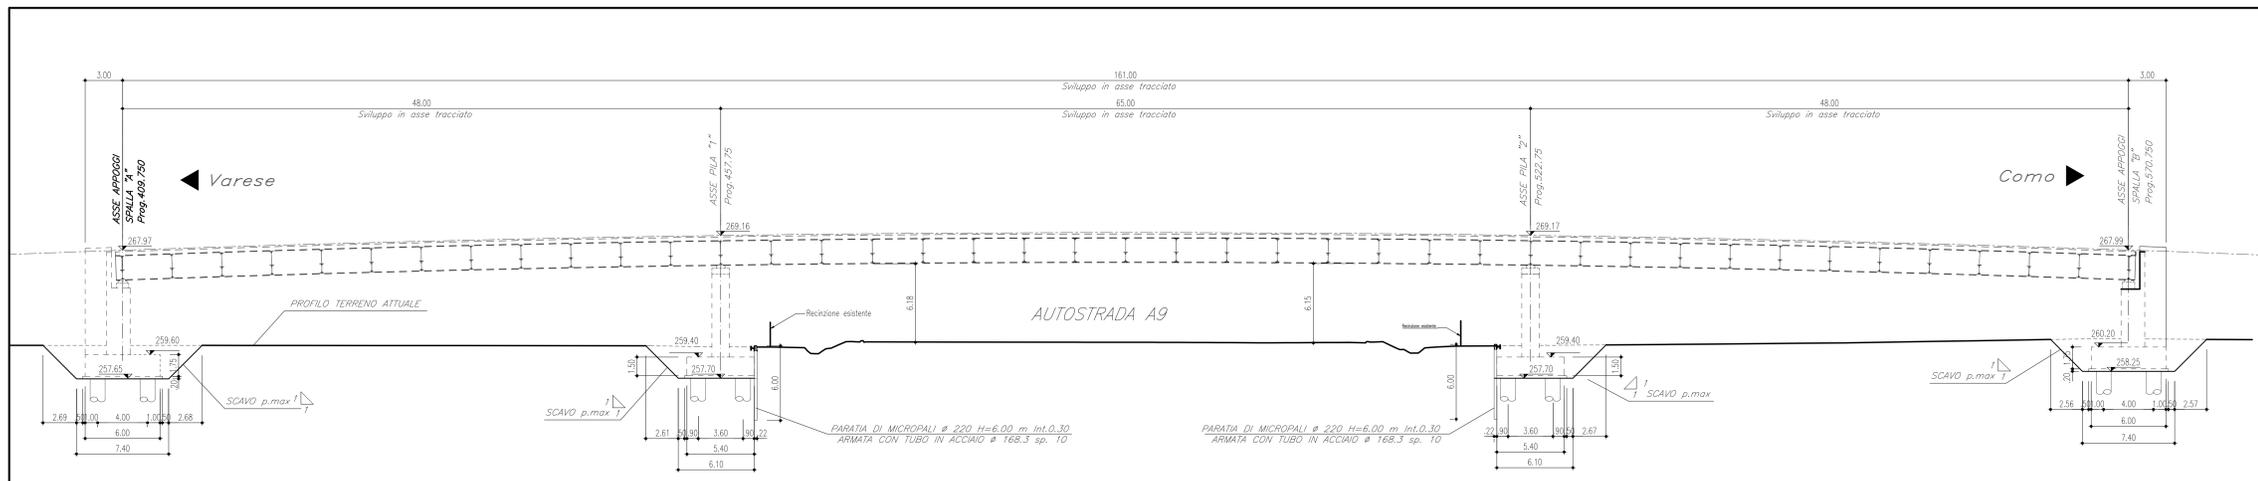

SEZIONE LONGITUDINALE DI SCAVO
SCALA 1:200

MATRICE DI REVISIONE		
REV	DATA	DESCRIZIONE MODIFICA

N.B.: LA TAVOLA SOSTITUISCE QUELLA RELATIVA AL CODICE [] DEL PROGETTO ESECUTIVO

COLLEGAMENTO AUTOSTRADALE DALMINE - COMO - VARESE - VALICO DEL GAGGIOLO E OPERE AD ESSO CONNESSE
 CODICE C.U.P. F1100000270007
TRATTE B1, B2, C, D, TRAI13-14, GREENWAY AS BUILT
 TRATTA B1 - SVINCOLO DI LOMAZZO (da Pk - 0+850 a Pk +1+800)
 OPERE D'ARTE MINORI
 CAVALCAVIA
 SVINCOLO LOMAZZO - CAVALCAVIA RAMPA G
 PIANTE SCAVI E OPERE DI PRESIDIO

IDENTIFICAZIONE ELABORATO

ELABORAZIONE PROGETTUALE
 PROGETTISTA:
 3TI PROGETTI ITALIA S.p.A.
 DIREZIONE TECNICA:
 Ing. Stefano Inzer Passafiume
 Direzione degli Ingegneri
 Provincia di Roma n. 20809

3TI ITALIA S.p.A.
 DIREZIONE TECNICA:
 Ing. Stefano Inzer Passafiume
 Direzione degli Ingegneri
 Provincia di Roma n. 20809

Redatto: G. Libe Verificato: F. Basso Approvato: P. Passafiume