

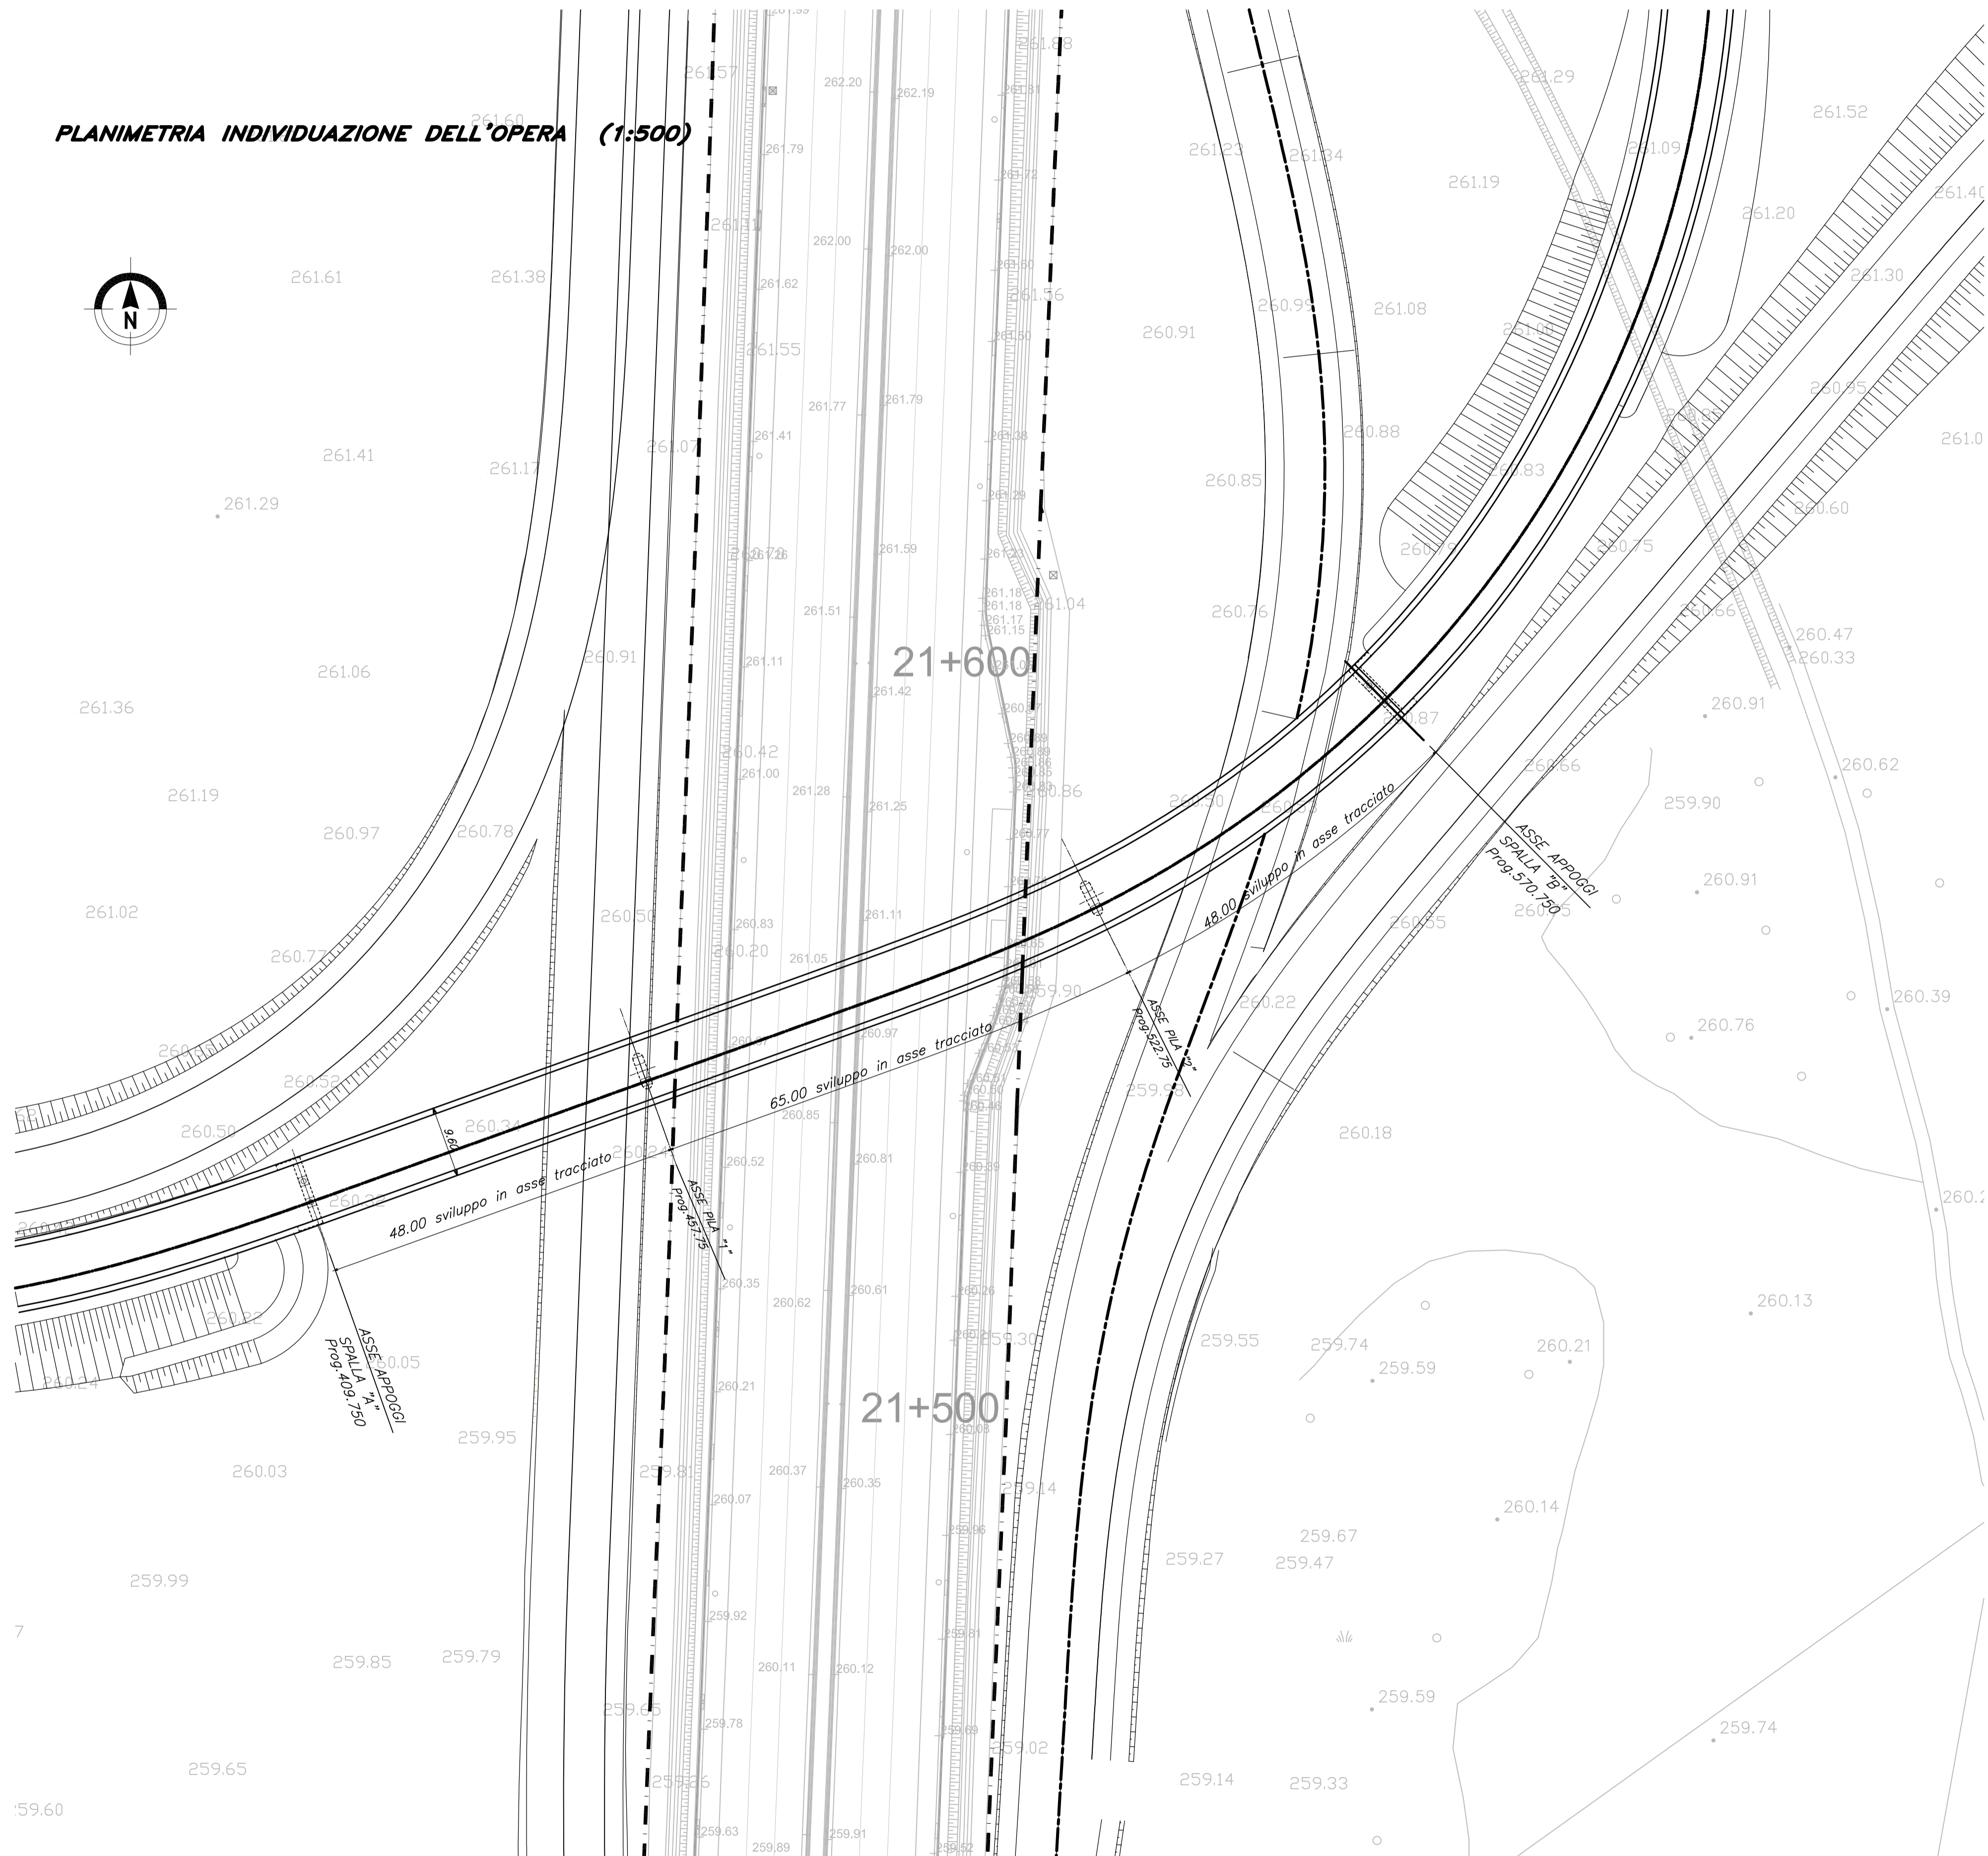


PLANIMETRIA INDIVIDUAZIONE DELL'OPERA (1:500)

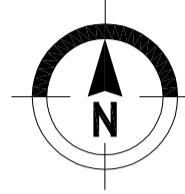

QUADRO DI UNIONE STRALCIO LOMAZZO

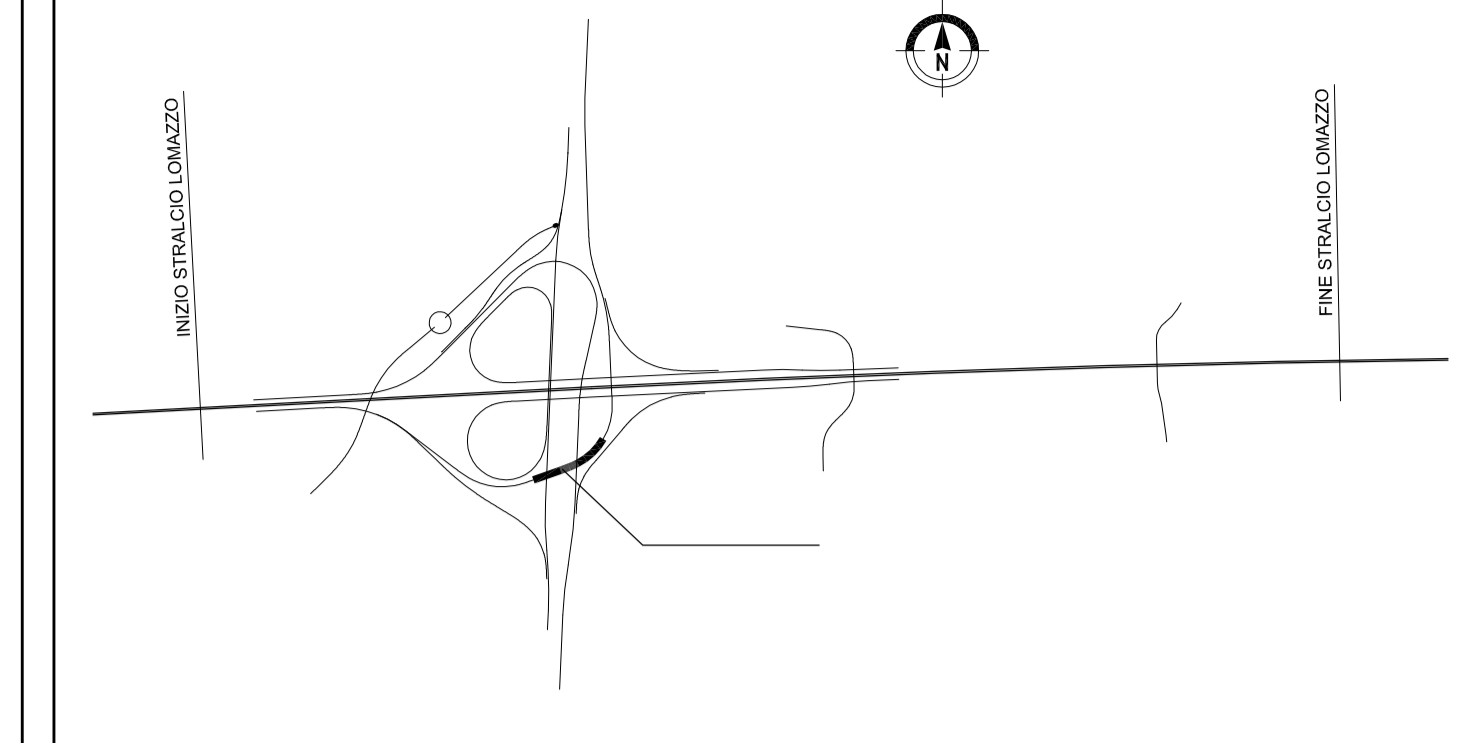

MATRICE DI REVISIONE

REV	DATA	DESCRIZIONE MODIFICA
0		
1		
2		
3		
4		
5		

N.B.: LA TAVOLA SOSTITUISCE QUELLA RELATIVA AL CODICE [] DEL PROGETTO ESECUTIVO

COLLEGAMENTO AUTOSTRADALE DALMINE - COMO - VARESE - VALICO DEL GAGGIOLO E OPERE AD ESSO CONNESSE
 CODICE C.U.P. F11B0600027007
TRATTE B1, B2, C, D, TRVA13+14, GREENWAY
AS BUILT
TRATTA B1 - SVINCOLO DI LOMAZZO (da Pk - 0+850 a Pk +1+800)
 OPERE D'ARTE MINORI
 CAVALCAVIA
 SVINCOLO LOMAZZO - CAVALCAVIA RAMPA G
 PLANIMETRIA DI INDIVIDUAZIONE DELL'OPERA

IDENTIFICAZIONE ELABORATO				IMPRESA			
CODICE PROGETTO: F00107B				RAGGRUPPAMENTO TEMPORANEO IMPRESE:			
WBS				Mandatario	Mandante	Mandante	Mandante cooptata
FASE PROGETTUALE	LOTTO	ZONA	OPERA	STRABAG	GLF	Impresa costruzioni	STRABAG
A	0	C01	IV002	A.G.	Grandi Lavori	Giuseppe Maltauro	S.p.A.
					Fincosit	S.p.A.	

Scala: 1:500

DATA	DESCRIZIONE	REV	PROGETTISTA - PROGETTO ESECUTIVO DI DETTAGLIO
Settembre 2015	Emissione	E	RAGGRUPPAMENTO TEMPORANEO PROGETTISTI:
			Mandatario: 3TI PROGETTI ITALIA
			Mandante: GP
			Mandante: Arch. Salvatore Vermiglio

CONCEDENTE

CONCESSIONARI AUTOSTRADALI LOMBARDE

RESPONSABILE DI PROGETTO ED INCARICATO DELL'INTEGRAZIONE FRA LE VARIE PRESTAZIONI:

Ing. Alberto Cecchini

CONCESSIONARIO

Autorstrada Pedemontana Lombarda
 Direttore Tecnico: Ing. Enrico Adri
 Referente Tecnico: Arch. Giovanni Caracciolo

ELABORAZIONE PROGETTUALE

PROGETTISTA:
 3TI PROGETTI ITALIA S.p.A.

3TI ITALIA S.p.A.
 DIRETTORE TECNICO
 Ing. Stefano Luca Pozzani
 Ordine degli Ingegneri
 Provincia di Roma n. 20809

Redatto: Di Iullo
Verificato: Fasolo
Approvato: Possati