


PIANTA VISTA DALL'ALTO
SCALA 1:200

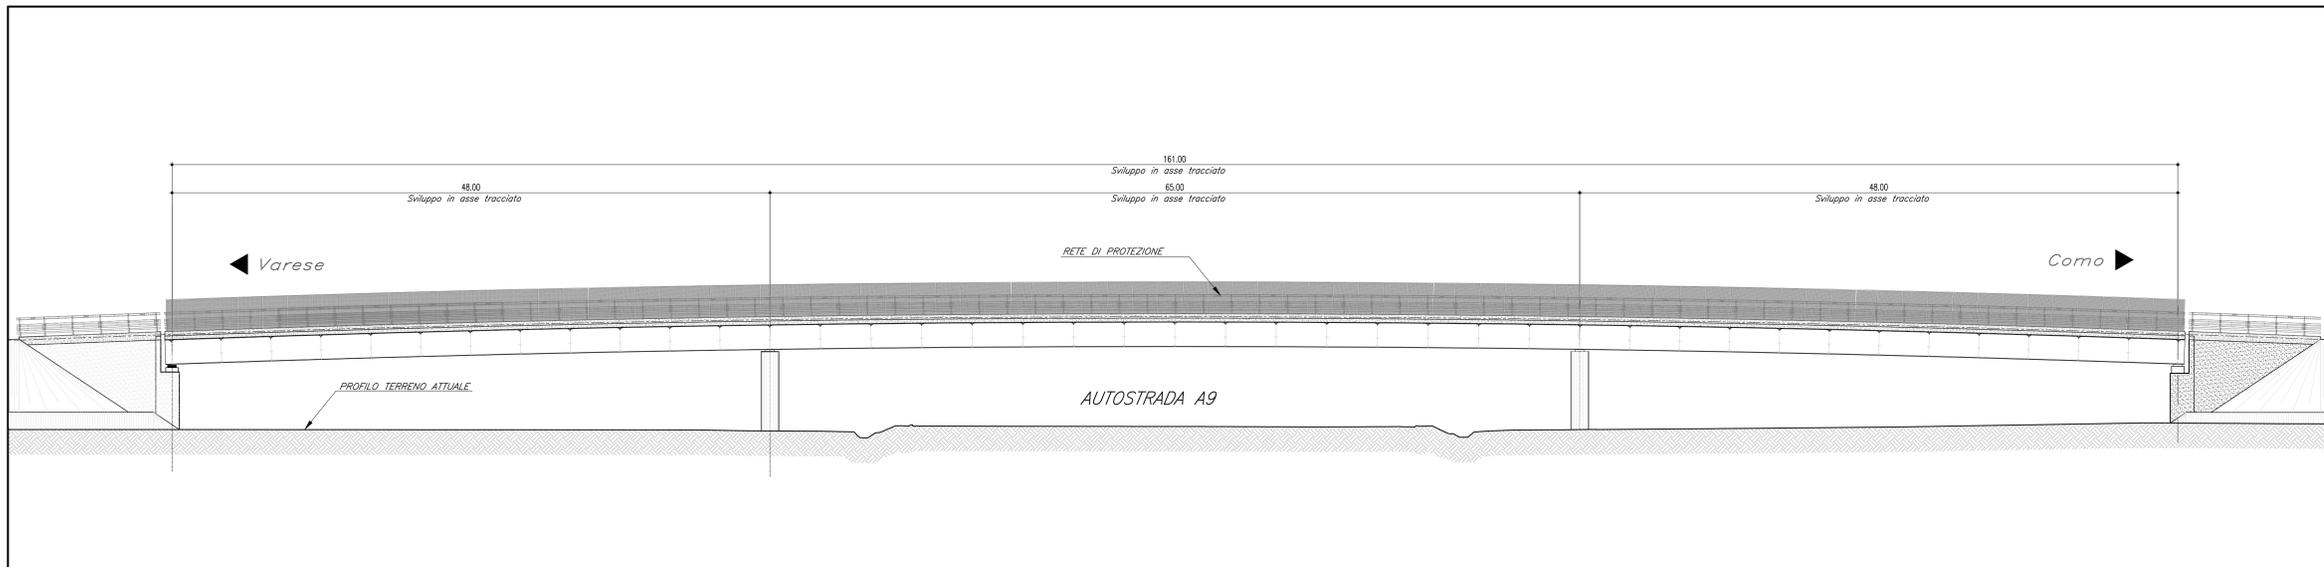

PROSPETTO
SCALA 1:200

REV	DATA	DESCRIZIONE MODIFICA

N.B.: LA TAVOLA SOSTITUISCE QUELLA RELATIVA AL CODICE [] DEL PROGETTO ESECUTIVO

**COLLEGAMENTO AUTOSTRADALE
DALMINE - COMO - VARESE - VALICO DEL GAGGIOLO E OPERE AD ESSO CONNESSE**
CODICE C.U.P. F118000027007

**TRATTE B1, B2, C, D, TRA13+14, GREENWAY
AS BUILT**

TRATTA B1 - SVINCOLO DI LOMAZZO (da Pk - 0+850 a Pk +1+800)
OPERE D'ARTE MINORI
CAVALCAVIA
SVINCOLO LOMAZZO - CAVALCAVIA RAMPA G
VISTA DALL'ALTO E PROSPETTO

IDENTIFICAZIONE ELABORATO CODICE PROGETTO: F01078	RAGGRUPPAMENTO TEMPORANEO IMPRESE: Membro: STRABAG A.G. Membro: GLF Grandi Lavori Finocci S.p.A. Membro: Impresa costruzioni Giuseppe Malturo S.p.A.	Membro: STRABAG S.p.A.
---	--	------------------------

STRABAG **MAITAURO** **STRABAG**

CONCEDENTE CONCESSIONE AUTOSTRADALE LOMAZZO	RESPONSABILE DI PROGETTO ED INCARICATO DELLA INTEGRAZIONE FRA LE VARIE PRESTAZIONI: Ing. Alberto Cecchi
---	---

--	--

Redatto: [] Verificato: [] Approvato: Possati