


PIANTA FONDAZIONI
SCALA 1:200

COORDINATE DI TRACCIAMENTO		
PUNTI	NORD	EST
PUNTO n.1	245044.3545	135620.5143
PUNTO n.2	245054.0603	135624.0666
PUNTO n.3	245056.0687	135631.7204
PUNTO n.4	245046.3629	135635.1682
PUNTO n.5	245081.4532	135674.0752
PUNTO n.6	245070.2096	135672.2233
PUNTO n.7	245071.3717	135677.5678
PUNTO n.8	245062.5643	135679.3597
PUNTO n.9	245084.4546	135726.8620
PUNTO n.10	245083.8966	135721.8375
PUNTO n.11	245094.9193	135736.6675
PUNTO n.12	245086.8693	135740.8920
PUNTO n.13	245111.5894	135776.1644
PUNTO n.14	245118.8019	135786.9106
PUNTO n.15	245123.1274	135773.1703
PUNTO n.16	245115.8150	135780.4241

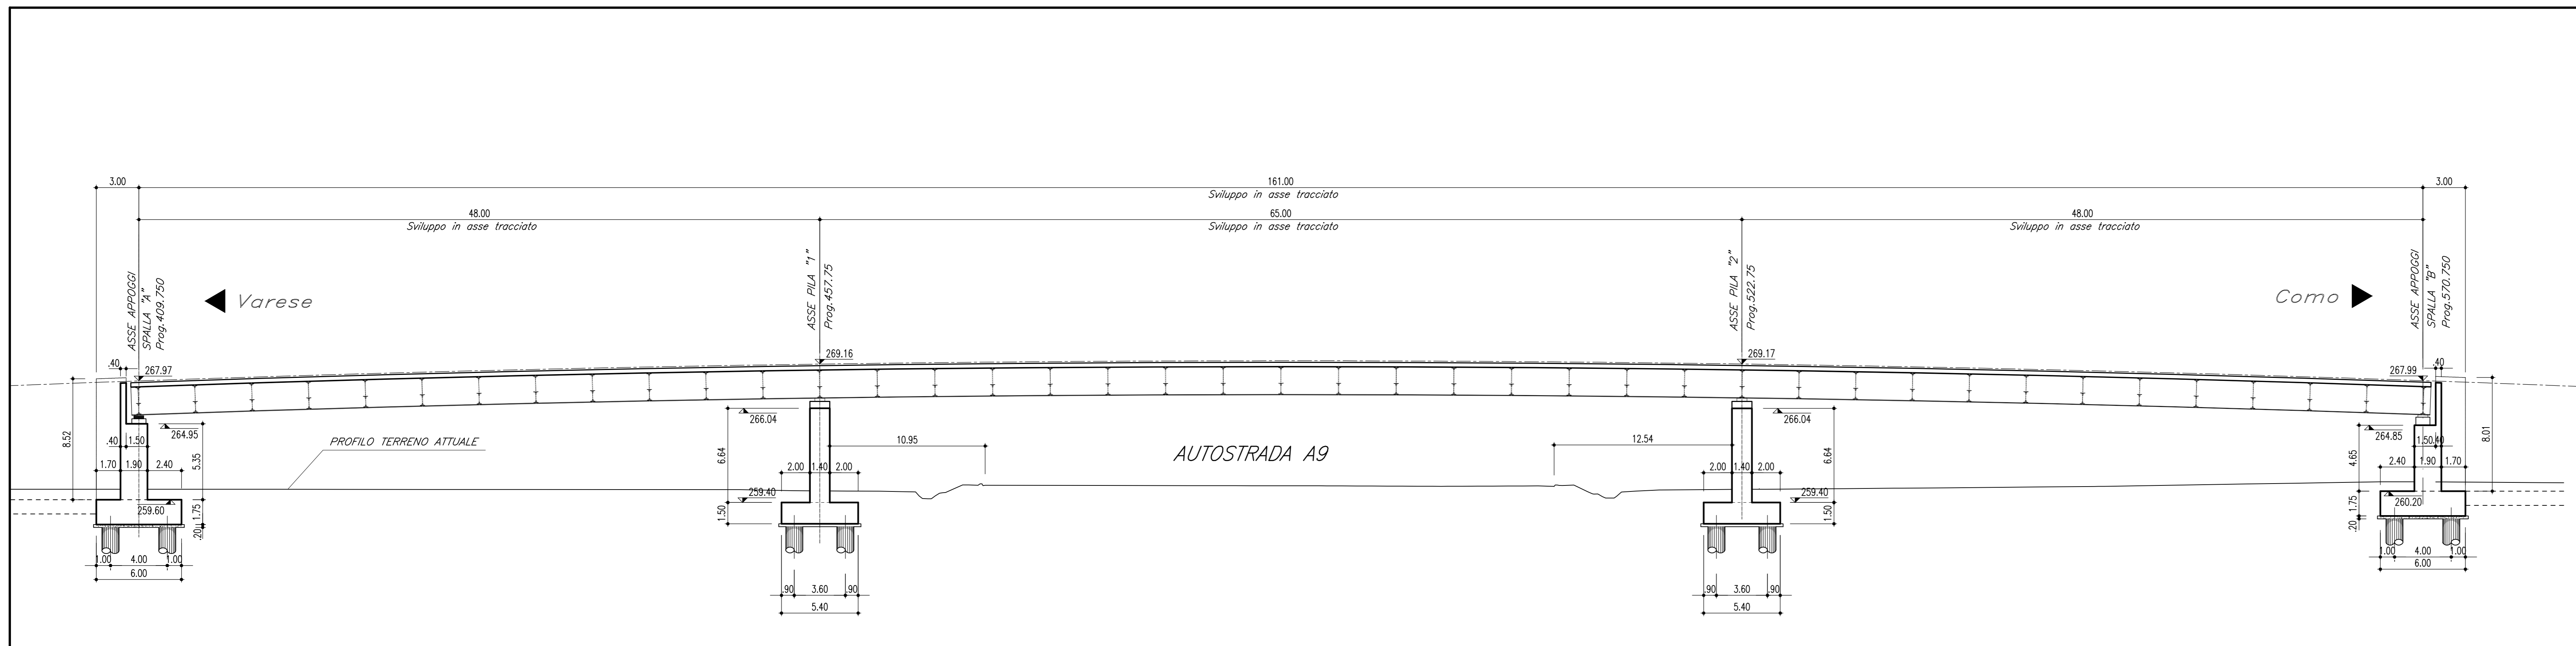

SEZIONE LONGITUDINALE IN ASSE TRACCIATO
SCALA 1:200

MATRICE DI REVISIONE		
REV	DATA	DESCRIZIONE MODIFICA

N.B.: LA TAVOLA SOSTITUISCE QUELLA RELATIVA AL CODICE [] DEL PROGETTO ESECUTIVO

COLLEGAMENTO AUTOSTRADALE
DALMINE - COMO - VARESE - VALICO DEL GAGGIOLO E OPERE AD ESSO CONNESSE
CODICE CUP F1100000270001
TRATTE B1, B2, C, D, TRAI13-14, GREENWAY
AS BUILT
TRATTA B1 - SVINCOLO DI LOMAZZO (da Pk - 0+850 a Pk +1+800)
OPERE D'ARTE MINORI
CAVALCAVIA
SVINCOLO LOMAZZO - CAVALCAVIA RAMPAG
PIANTA FONDAZIONI E SEZIONE LONGITUDINALE


Scale: 1:20