

DISTINTA FERRI PALO SPALLA SA E SB

Barre

Sagoma	Pos.	Ø (mm)	nb	A (cm)	B (cm)	L (m)	Ltot (m)	Note
	1	26	22	1200		12.00	264.00	
	4	16	18	1200		12.00	216.00	
	7	16	18	740		7.40	133.20	
	2	26	5	79	88	3.24	16.19	
	5	26	6	79	88	3.24	19.43	
	8	26	3	79	88	3.24	9.71	

Spirali

Spirale	Pos.	R (cm)	H (m)	ng	Ø (mm)	S (cm)	Ltot (m)	Note
	3	54	10.50	1	12	20	178.44	
	6	54	10.50	1	10	20	178.44	
	9	54	6.10	1	10	20	103.66	


Massa barre

Ø (mm)	M/L (kg/m)	Ltot (m)	Mtot (kg)
16	1.578	349.20	551.2
26	4.168	309.33	1289.2
Tot.			1840.4

Massa spirali

Ø (mm)	M/L (kg/m)	Ltot (m)	Mtot (kg)
10	0.617	282.10	173.9
12	0.888	178.44	158.4
Tot.			332.3

Massa totale acciaio : 2172.7 kg
 Ultima posizione : 9
 N.B: LA TABELLA SI RIFERISCE AL SINGOLO PALO

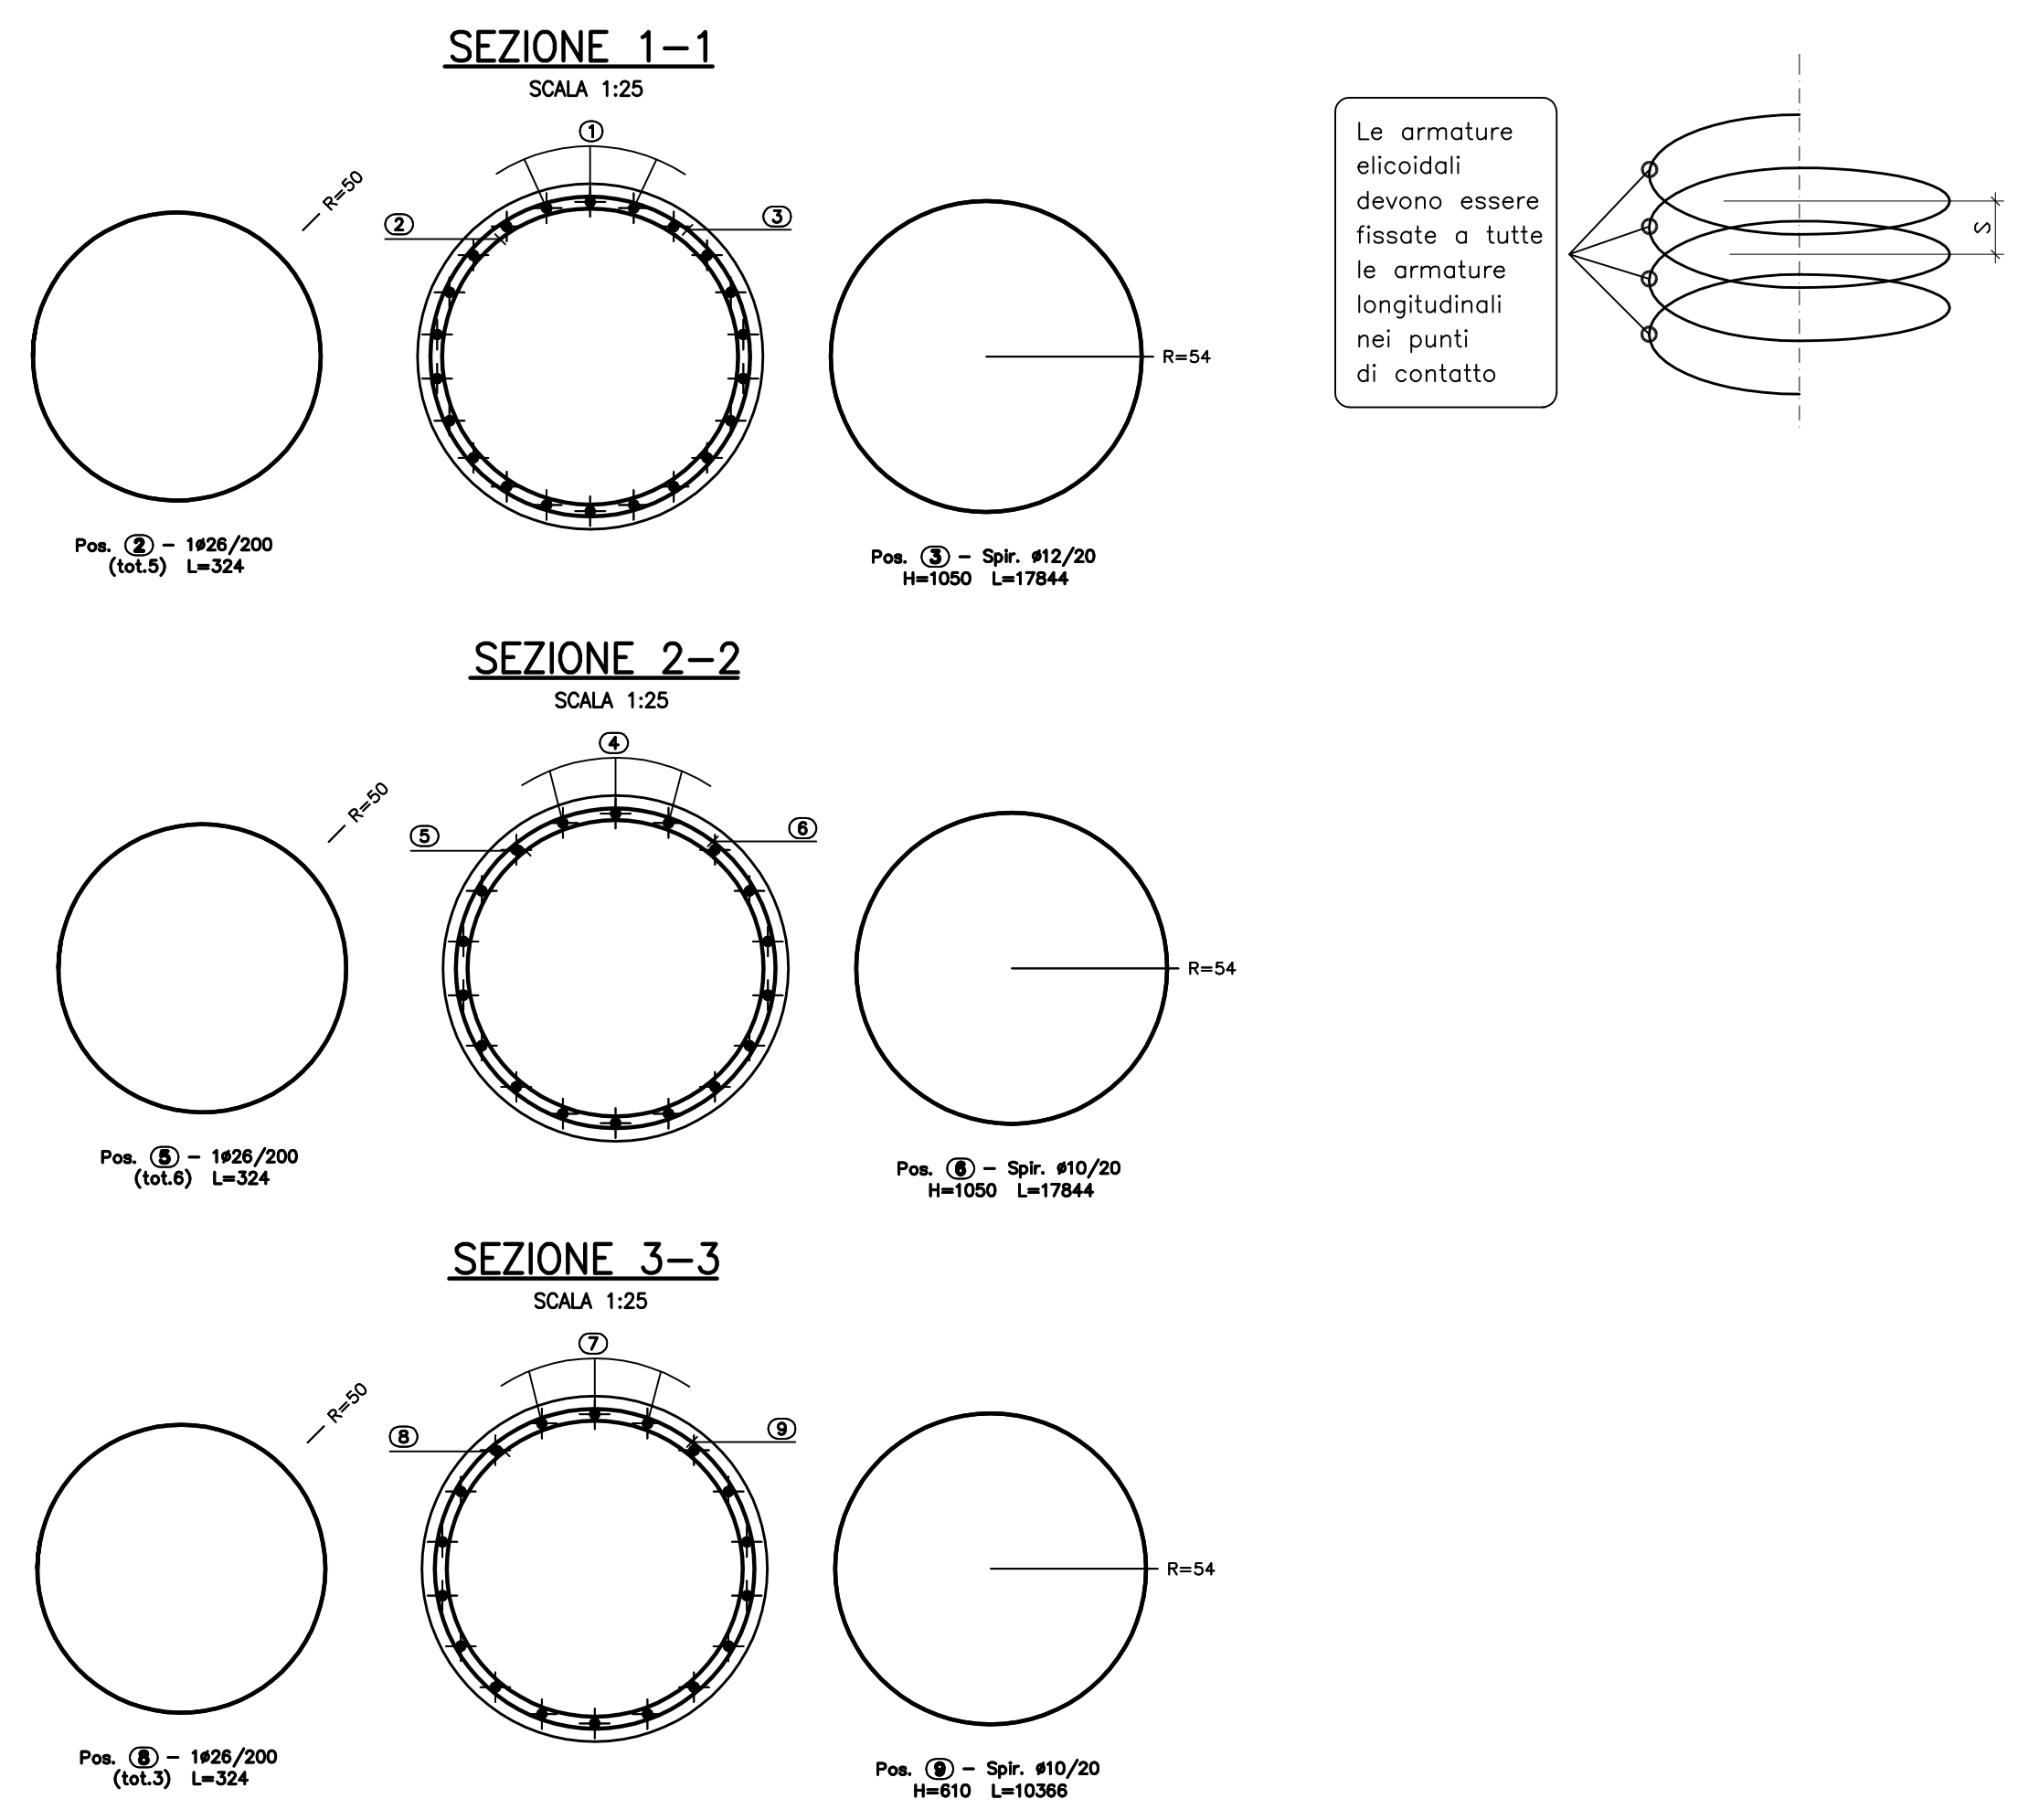

MATRICE DI REVISIONE

REV	DATA	DESCRIZIONE MODIFICA
0	-	-
1	-	-
2	-	-
3	-	-
4	-	-
5	-	-

N.B.: LA TAVOLA SOSTITUISCE QUELLA RELATIVA AL CODICE [E] 0 [102] CV001 [0] ON[AR] 007 A_02 DEL PROGETTO ESECUTIVO

COLLEGAMENTO AUTOSTRADALE DALMINE - COMO - VARESE - VALICO DEL GAGGIOLO E OPERE AD ESSO CONNESSE
 CODICE C.U.P. F11B06000270007
TRATTE B1, B2, C, D, TRVA13+14, GREENWAY
AS BUILT
TRATTA B1 - SVINCOLO DI LOMAZZO (da Pk - 0+850 a Pk +1+800)
 OPERE D'ARTE MINORI
 CAVALCAVIA
 CAVALCAVIA VIABILITA' LOCALE 1
 ARMATURA PALI DI FONDAZIONE SPALLE

IDENTIFICAZIONE ELABORATO CODICE PROGETTO: F001078 WBS	IMPRESA RAGGRUPPAMENTO TEMPORANEO IMPRESE: Mandatario: STRABAG A.G. Mandante: GLF Grandi Lavori Fincosit S.p.A. Mandante: Giuseppe Maltauro S.p.A. Mandante cooptata: STRABAG S.p.A.
FASE PROGETTUALE LOTTO: 0 ZONA: 021 OPERA: CV001 TRATTO D'OPERA: 0 AMBITO: ON RIPROLABORATO: AR PROGRESSIVO: 008 REVISIONE: 07	PROGETTISTA - PROGETTO ESECUTIVO DI DETTAGLIO RAGGRUPPAMENTO TEMPORANEO PROGETTISTI: Mandatario: 3TI PROGETTI ITALIA S.p.A. Mandante: OP Progettista - Direzione Regionale Infrastrutture e Mobilità Mandante: Ing. Alberto Cecchini Mandante: Arch. Salvatore Vermiglio
CONCEDENTE CONCESSIONE AUTOSTRADALI LOMBARDE	RESPONSABILE DI PROGETTO ED INCARICATO DELL'INTEGRAZIONE FRA LE VARIE PRESTAZIONI: Ing. Alberto Cecchini
CONCESSIONARIO Autosstrada Pedemontana Lombarda Direttore Tecnico: Ing. Enrico Arici Referente Tecnico: Arch. Giovanni Cambi	ELABORAZIONE PROGETTUALE PROGETTISTA: 3TI PROGETTI ITALIA S.p.A. 3TI ITALIA S.p.A. DIRETTORE TECNICO Ing. Stefano Luca Pozzani Ordine degli Ingegneri Provincia di Roma n. 20809
APPROVATO Autosstrada Pedemontana Lombarda Il Direttore dei Lavori: Ing. Francesco Domenico	Redatto: Vlda Verificato: Fasso Approvato: Possati