

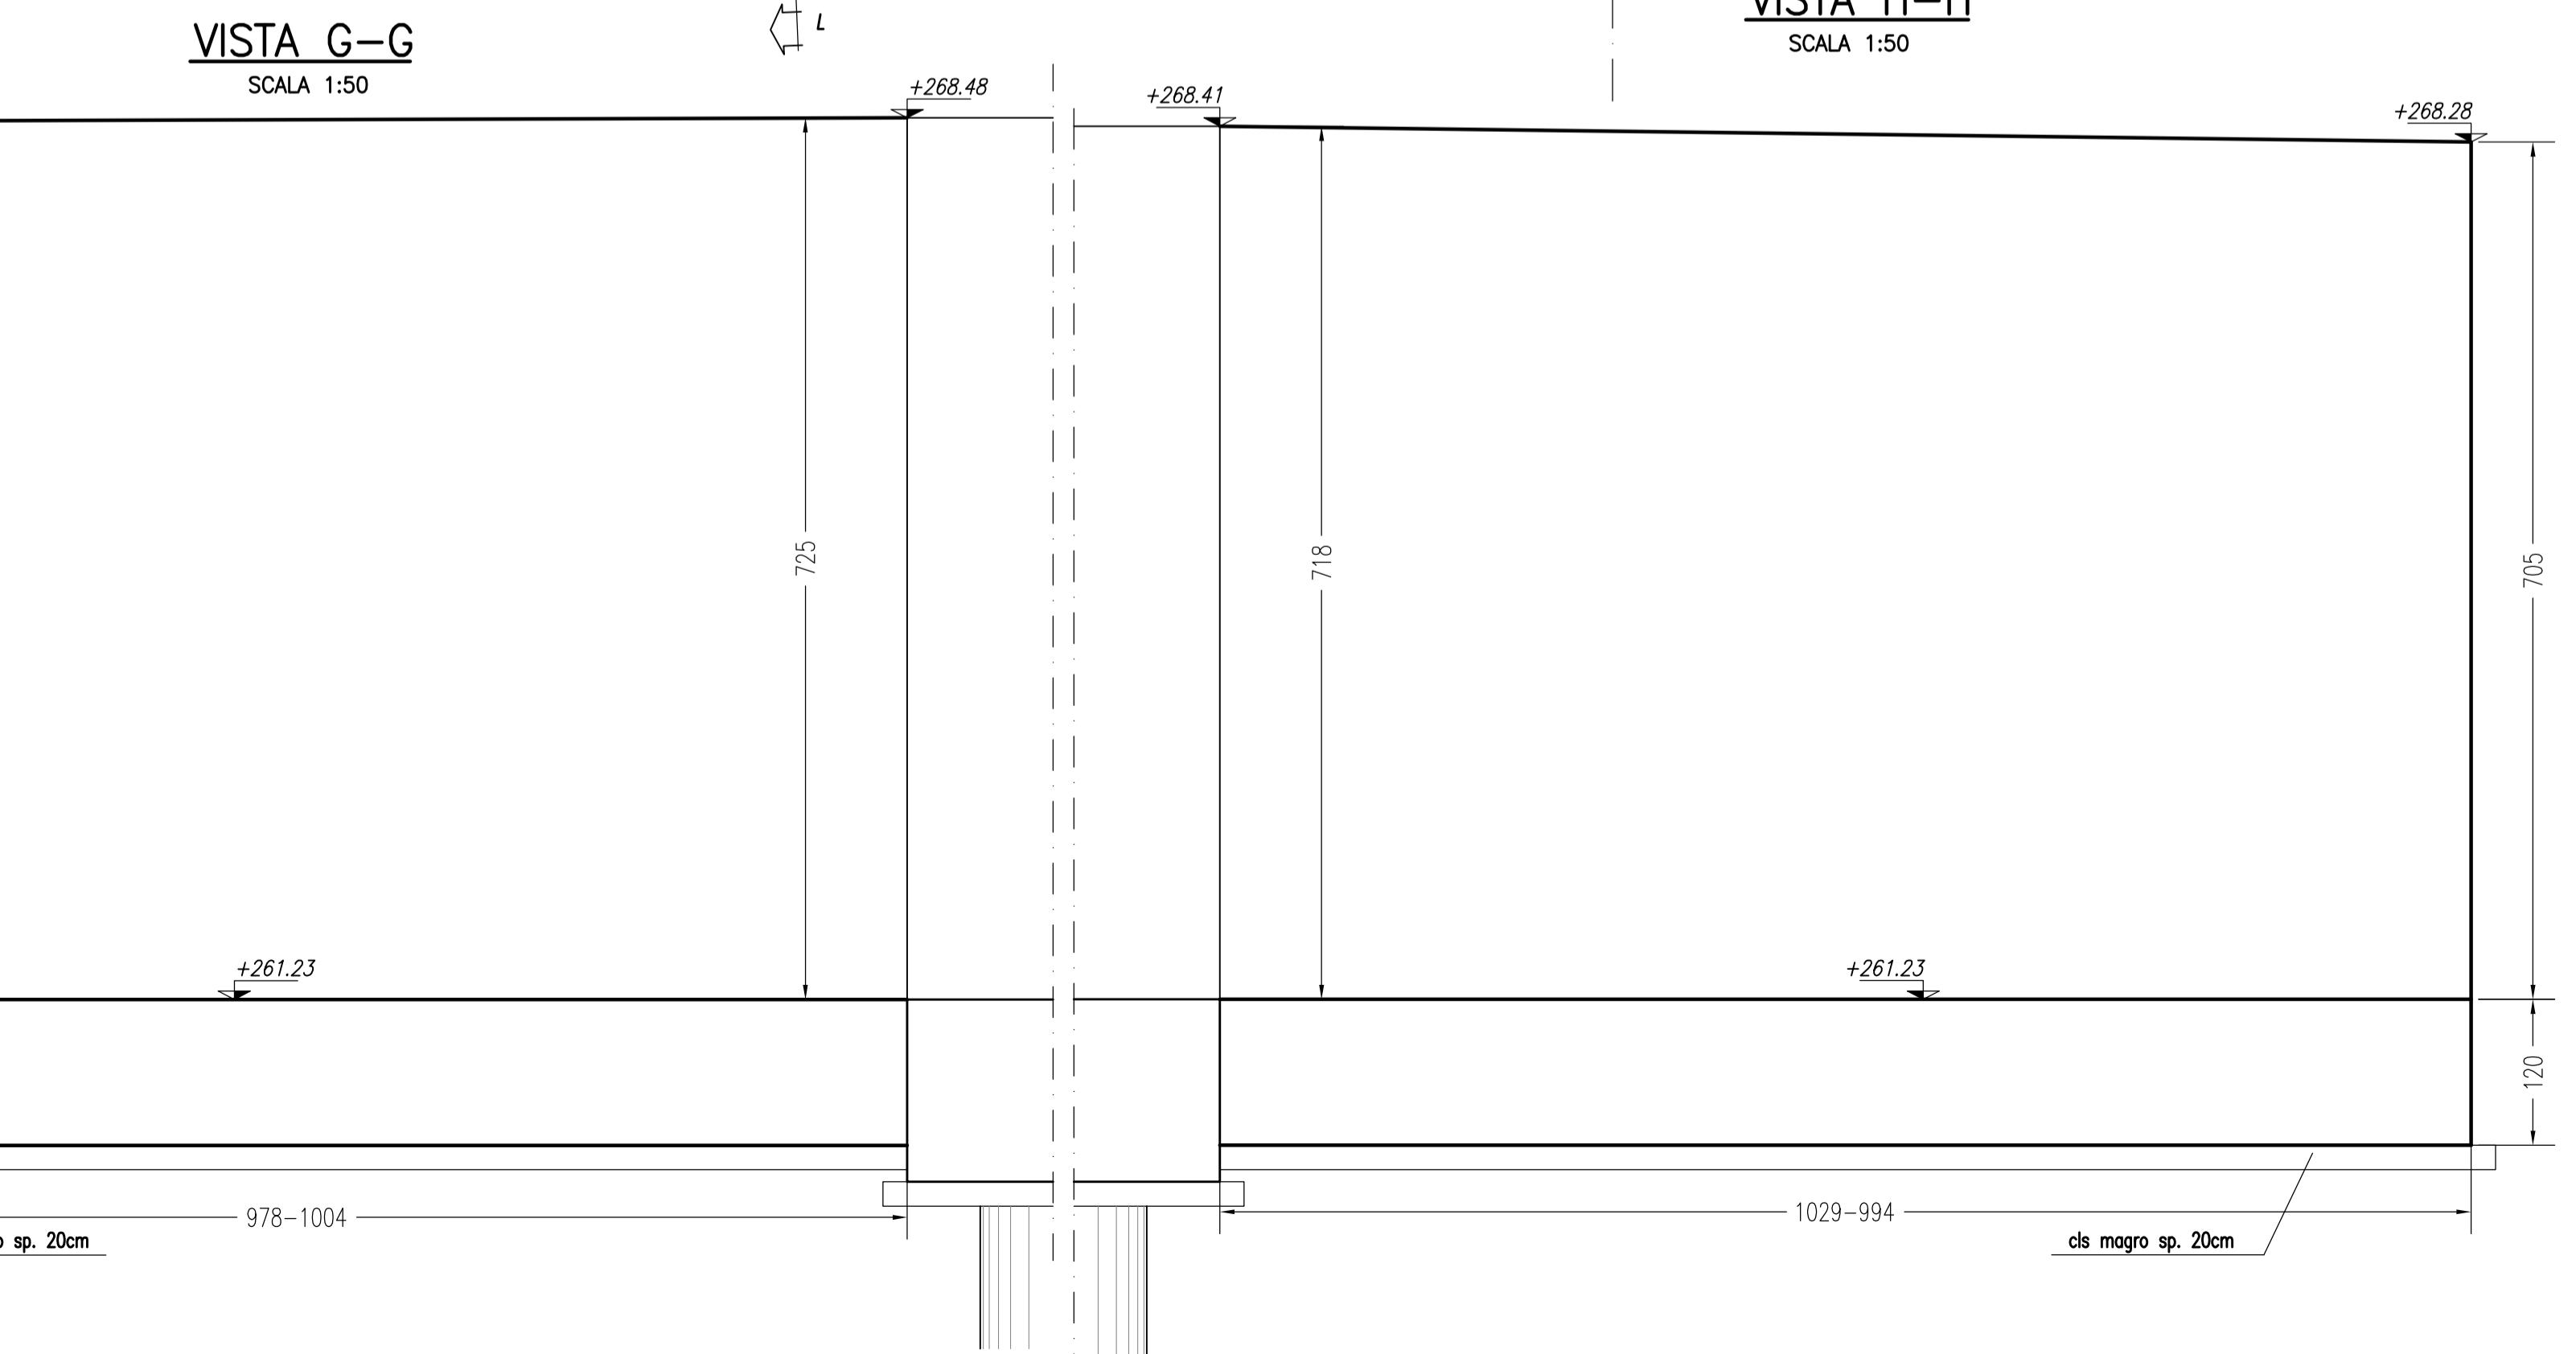
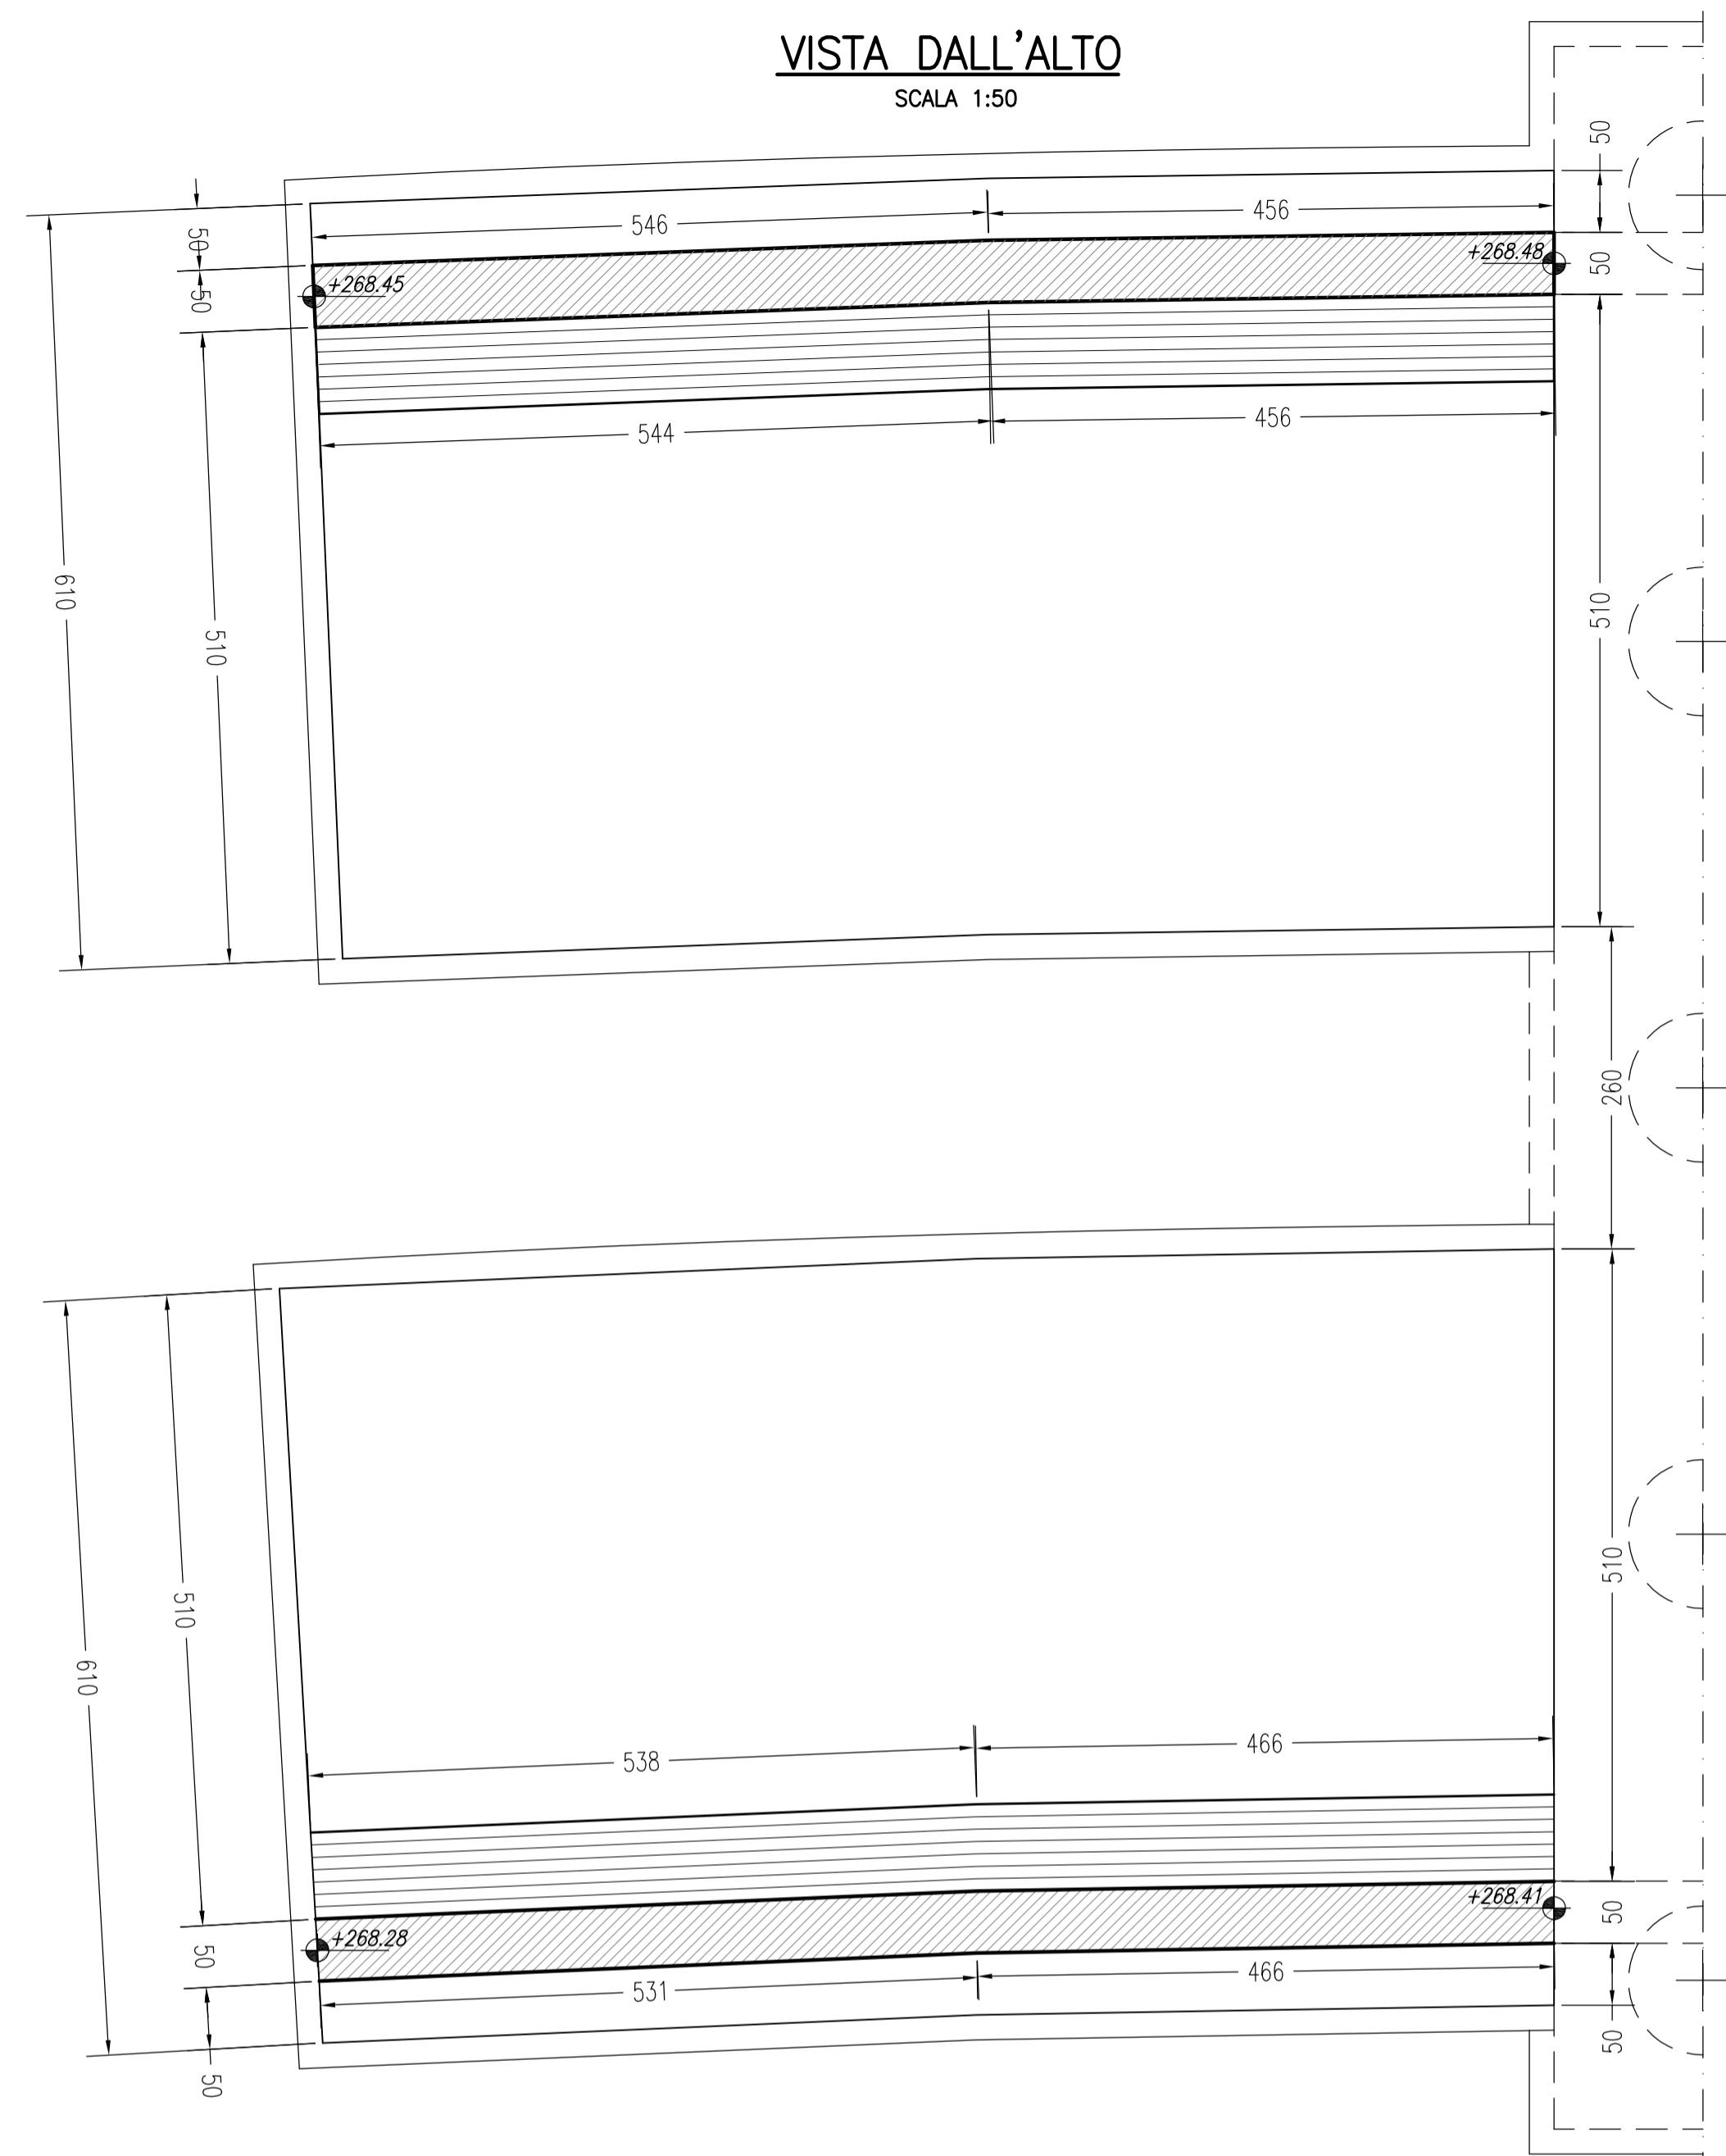


MURI SPALLA A

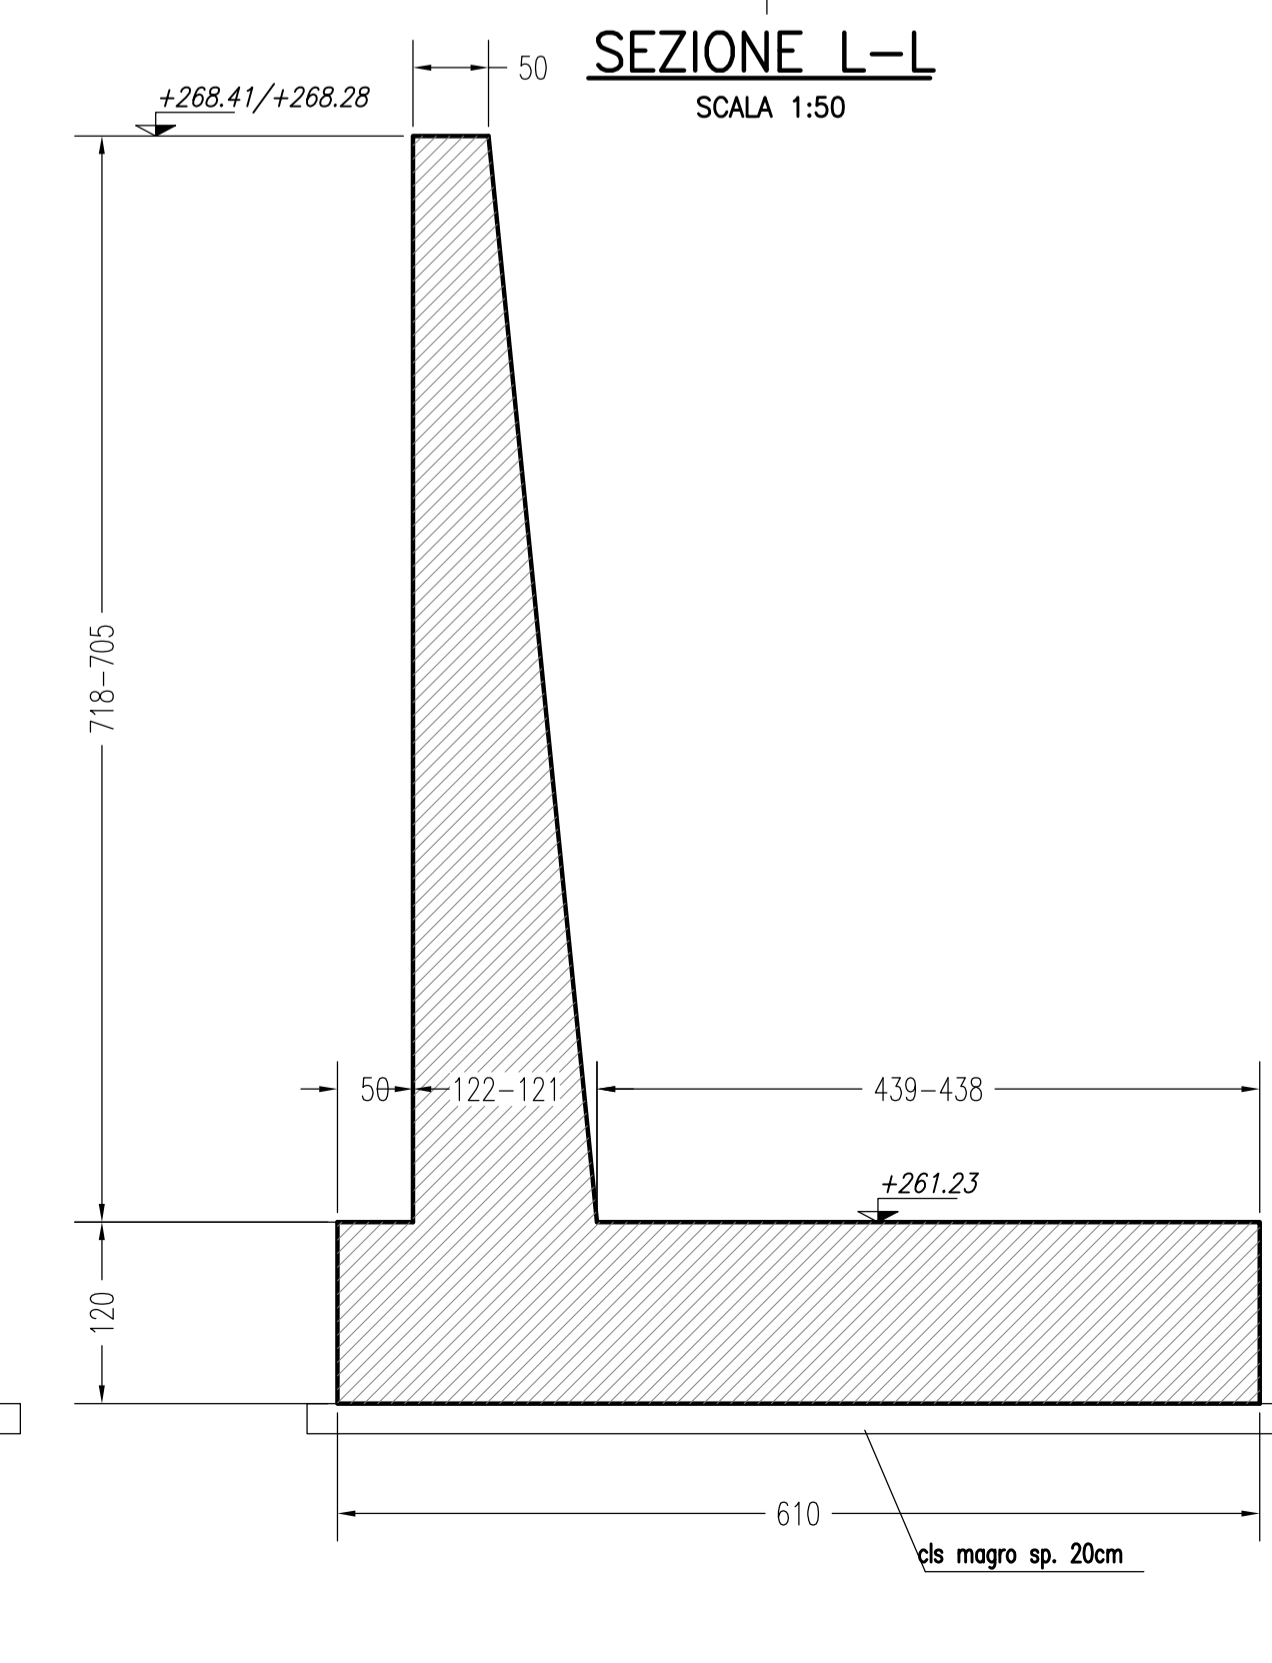

VISTA H-H
SCALA 1:50

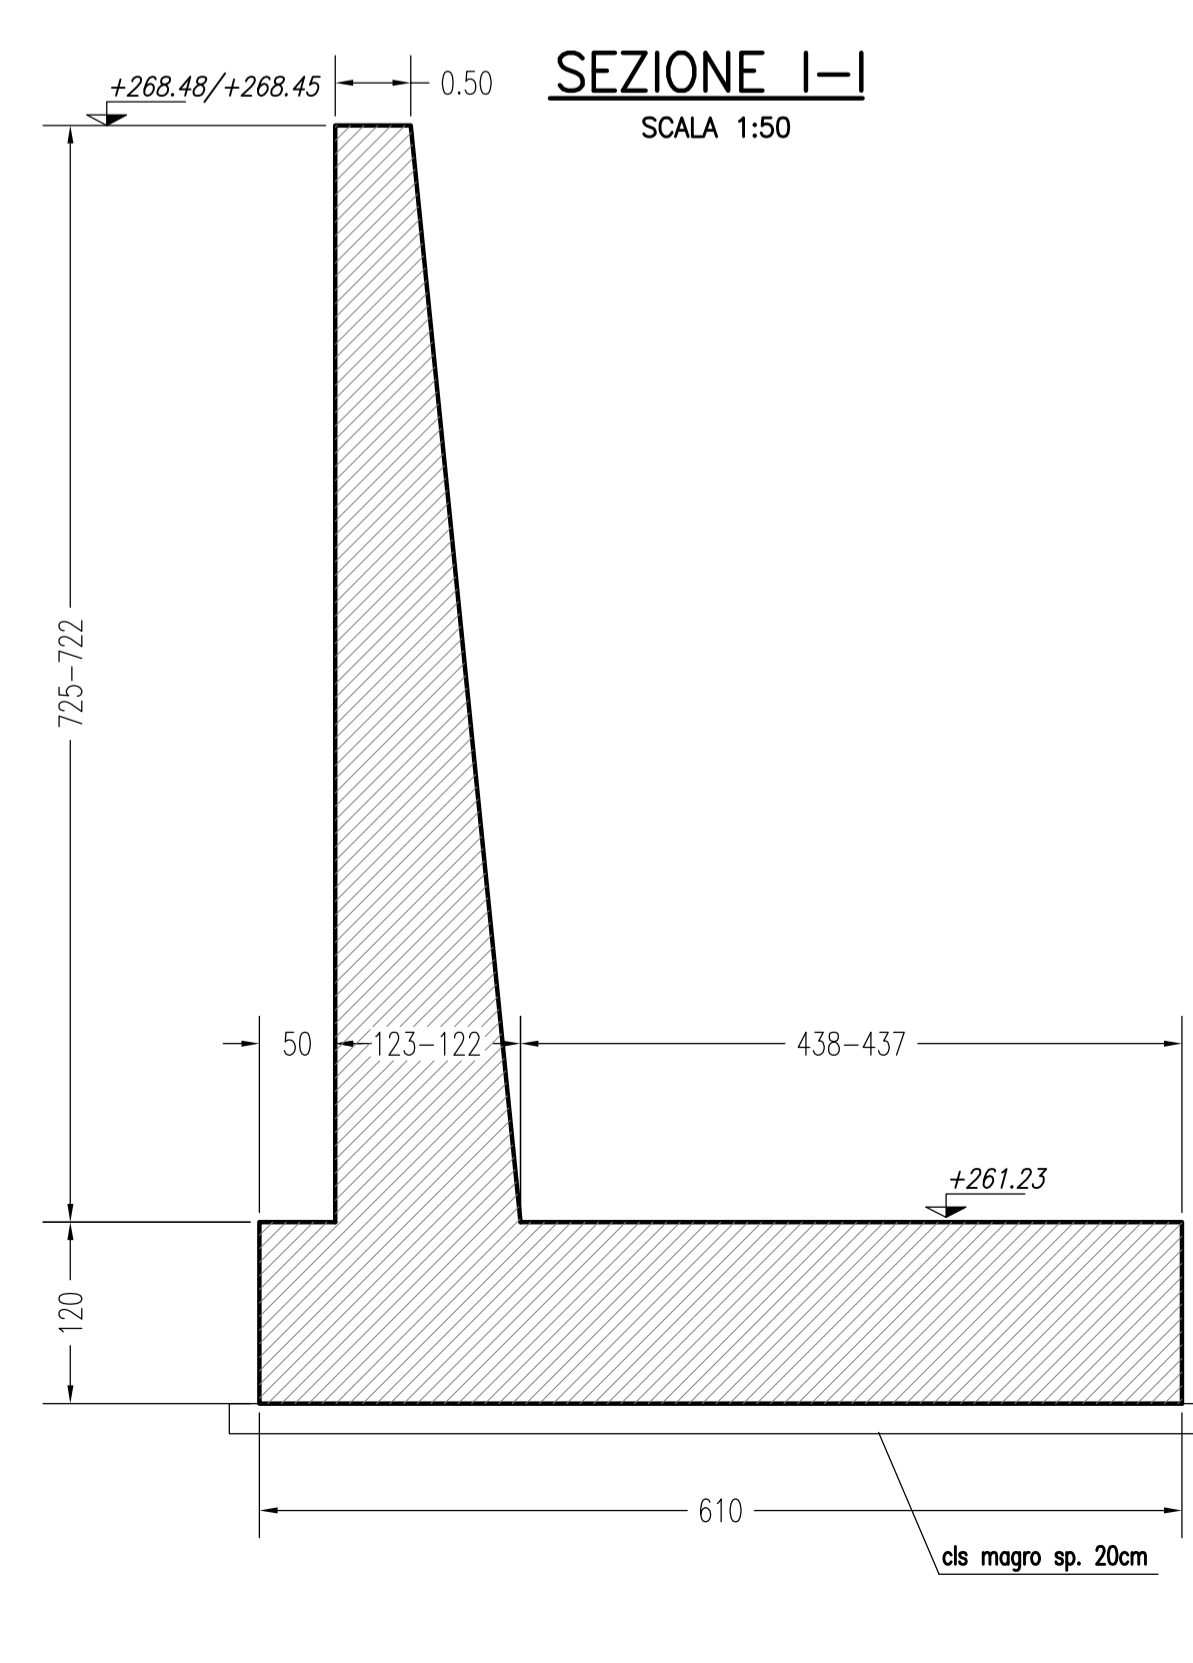

N.B.: PER LA TABELLA MATERIALI SI RIMANDA ALL'ELABORATO SPECIFICO

MATRICE DI REVISIONE

REV	DATA	DESCRIZIONE MODIFICA
0		
1		
2		
3		
4		
5		

N.B.: LA TAVOLA SOSTITUISCE QUELLA RELATIVA AL CODICE E [] DEL PROGETTO ESECUTIVO

COLLEGAMENTO AUTOSTRADALE DALMINE - COMO - VARESE - VALICO DEL GAGGIOLO E OPERE AD ESSO CONNESSE
CODICE C.U.P. F118600027007

TRATTE B1, B2, C, D, TRVA13+14, GREENWAY
AS BUILT
TRATTA B1 - SVINCOLO DI LOMAZZO (da Pk +0+850 a Pk +1+800)
OPERE D'ARTE MINORI
CAVALCAVIA
CAVALCAVIA VIABILITA' LOCALE 1
CARPENTERIA MURI SPALLA A

CONCESSIONARIO Autosstrada Padanissima Lombardia	DIRETTORE TECNICO Ing. Enrico Anzi REFERENTE TECNICO Arch. Giovanni Canali	CONCESSIONARIO Autosstrada Padanissima Lombardia	DIRETTORE DEI LAVORI Ing. Francesco Donarici
--	---	--	--

IMPRESA
RAGGRUPPAMENTO TEMPORANEO IMPRESE:
Mandatario: STRABAG A.G.
Mandatario: GLF Grandi Lavori Fincosit S.p.A.
Mandatario: Impresa costruzioni Giuseppe Maltauro S.p.A.
Mandatario cooptato: STRABAG S.p.A.

PROGETTISTA - PROGETTO ESECUTIVO DI DETTAGLIO
RAGGRUPPAMENTO TEMPORANEO PROGETTISTI:
Mandatario: 3I PROGETTI ITALIA
Mandatario: GP Progetti
Mandatario: Arch. Salvatore Vermiglio

CONCEDENTE
CONCESSIONARI AUTOSTRADALI LOMBARDE
RESPONSABILE DI PROGETTO ED INCARICATO DELL'INTEGRAZIONE FRA LE VARIE PRESTAZIONI:
Ing. Alberto Cecchini

ELABORAZIONE PROGETTUALE
PROGETTISTA:
3I PROGETTI ITALIA S.p.A.
3I ITALIA S.p.A.
DIRETTORE TECNICO
Ing. Stefano Inza Passari
Ordine degli Ingegneri Provincia di Roma n. 20809
APPROVATO
Ing. Alberto Cecchini
Redatto: Michelangeli
Verificato: Fasolo
Approvato: Possati