




**MURI SPALLA B**

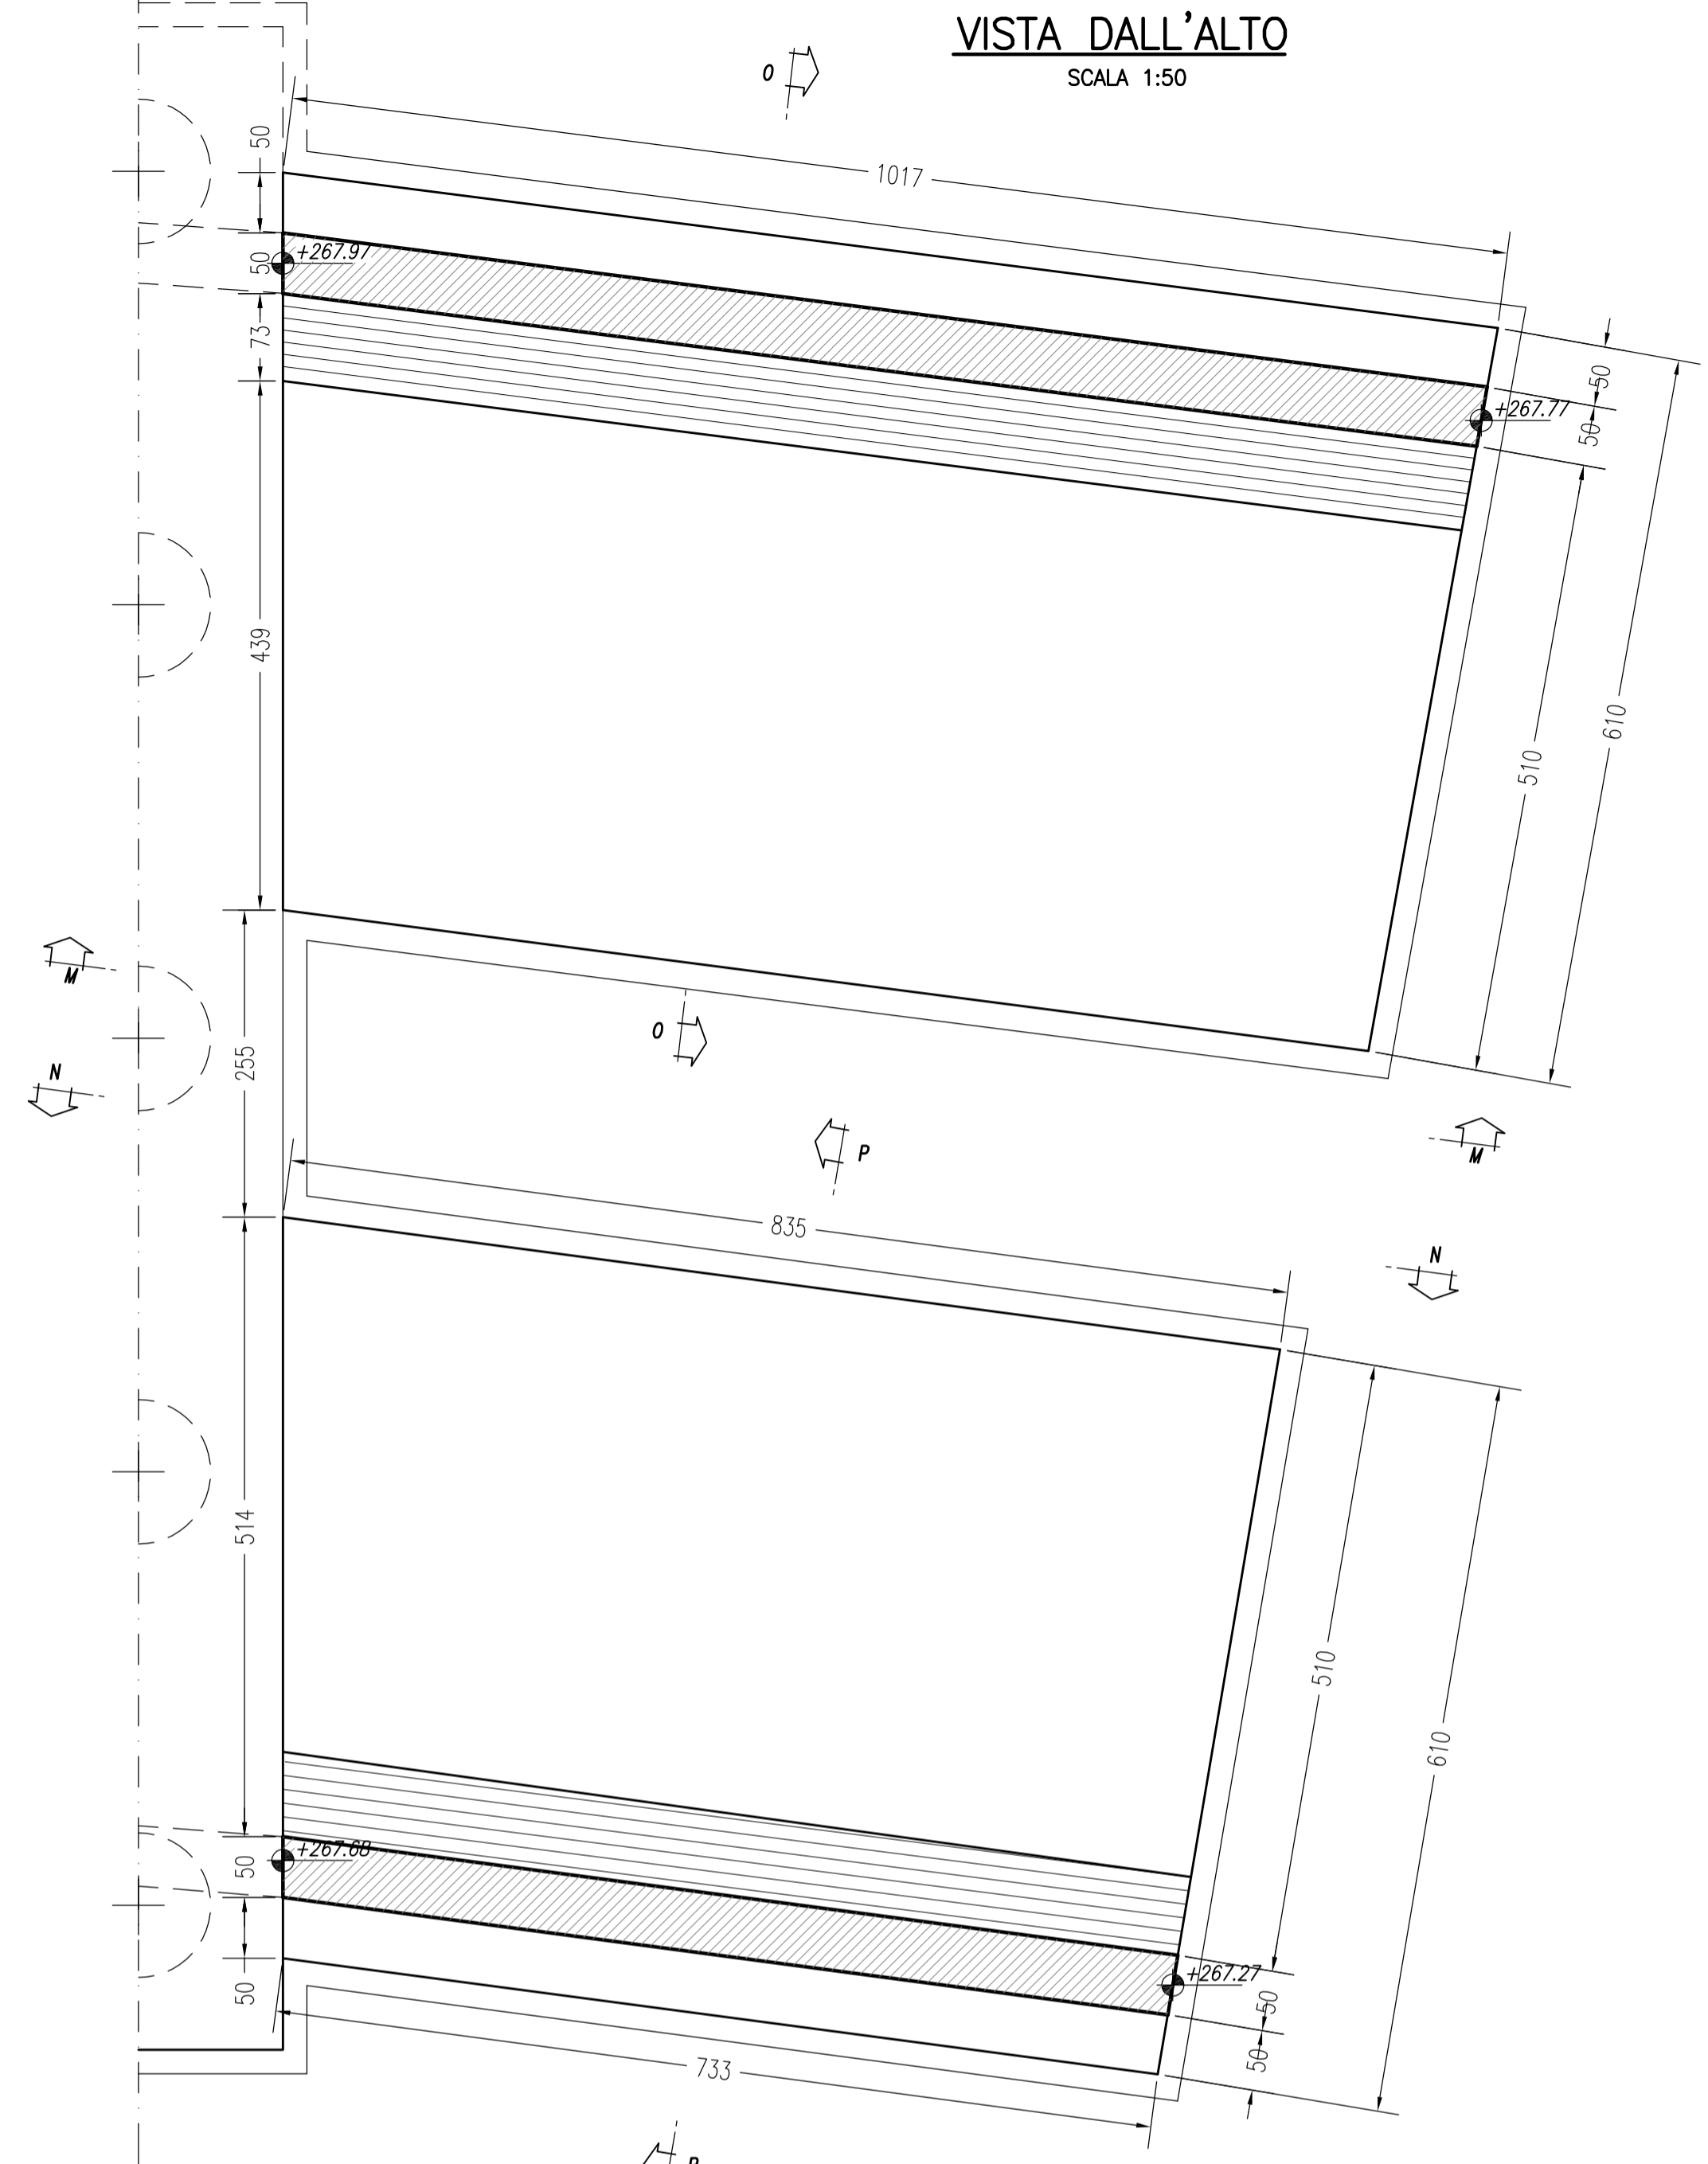


**VISTA M-M**  
SCALA 1:50

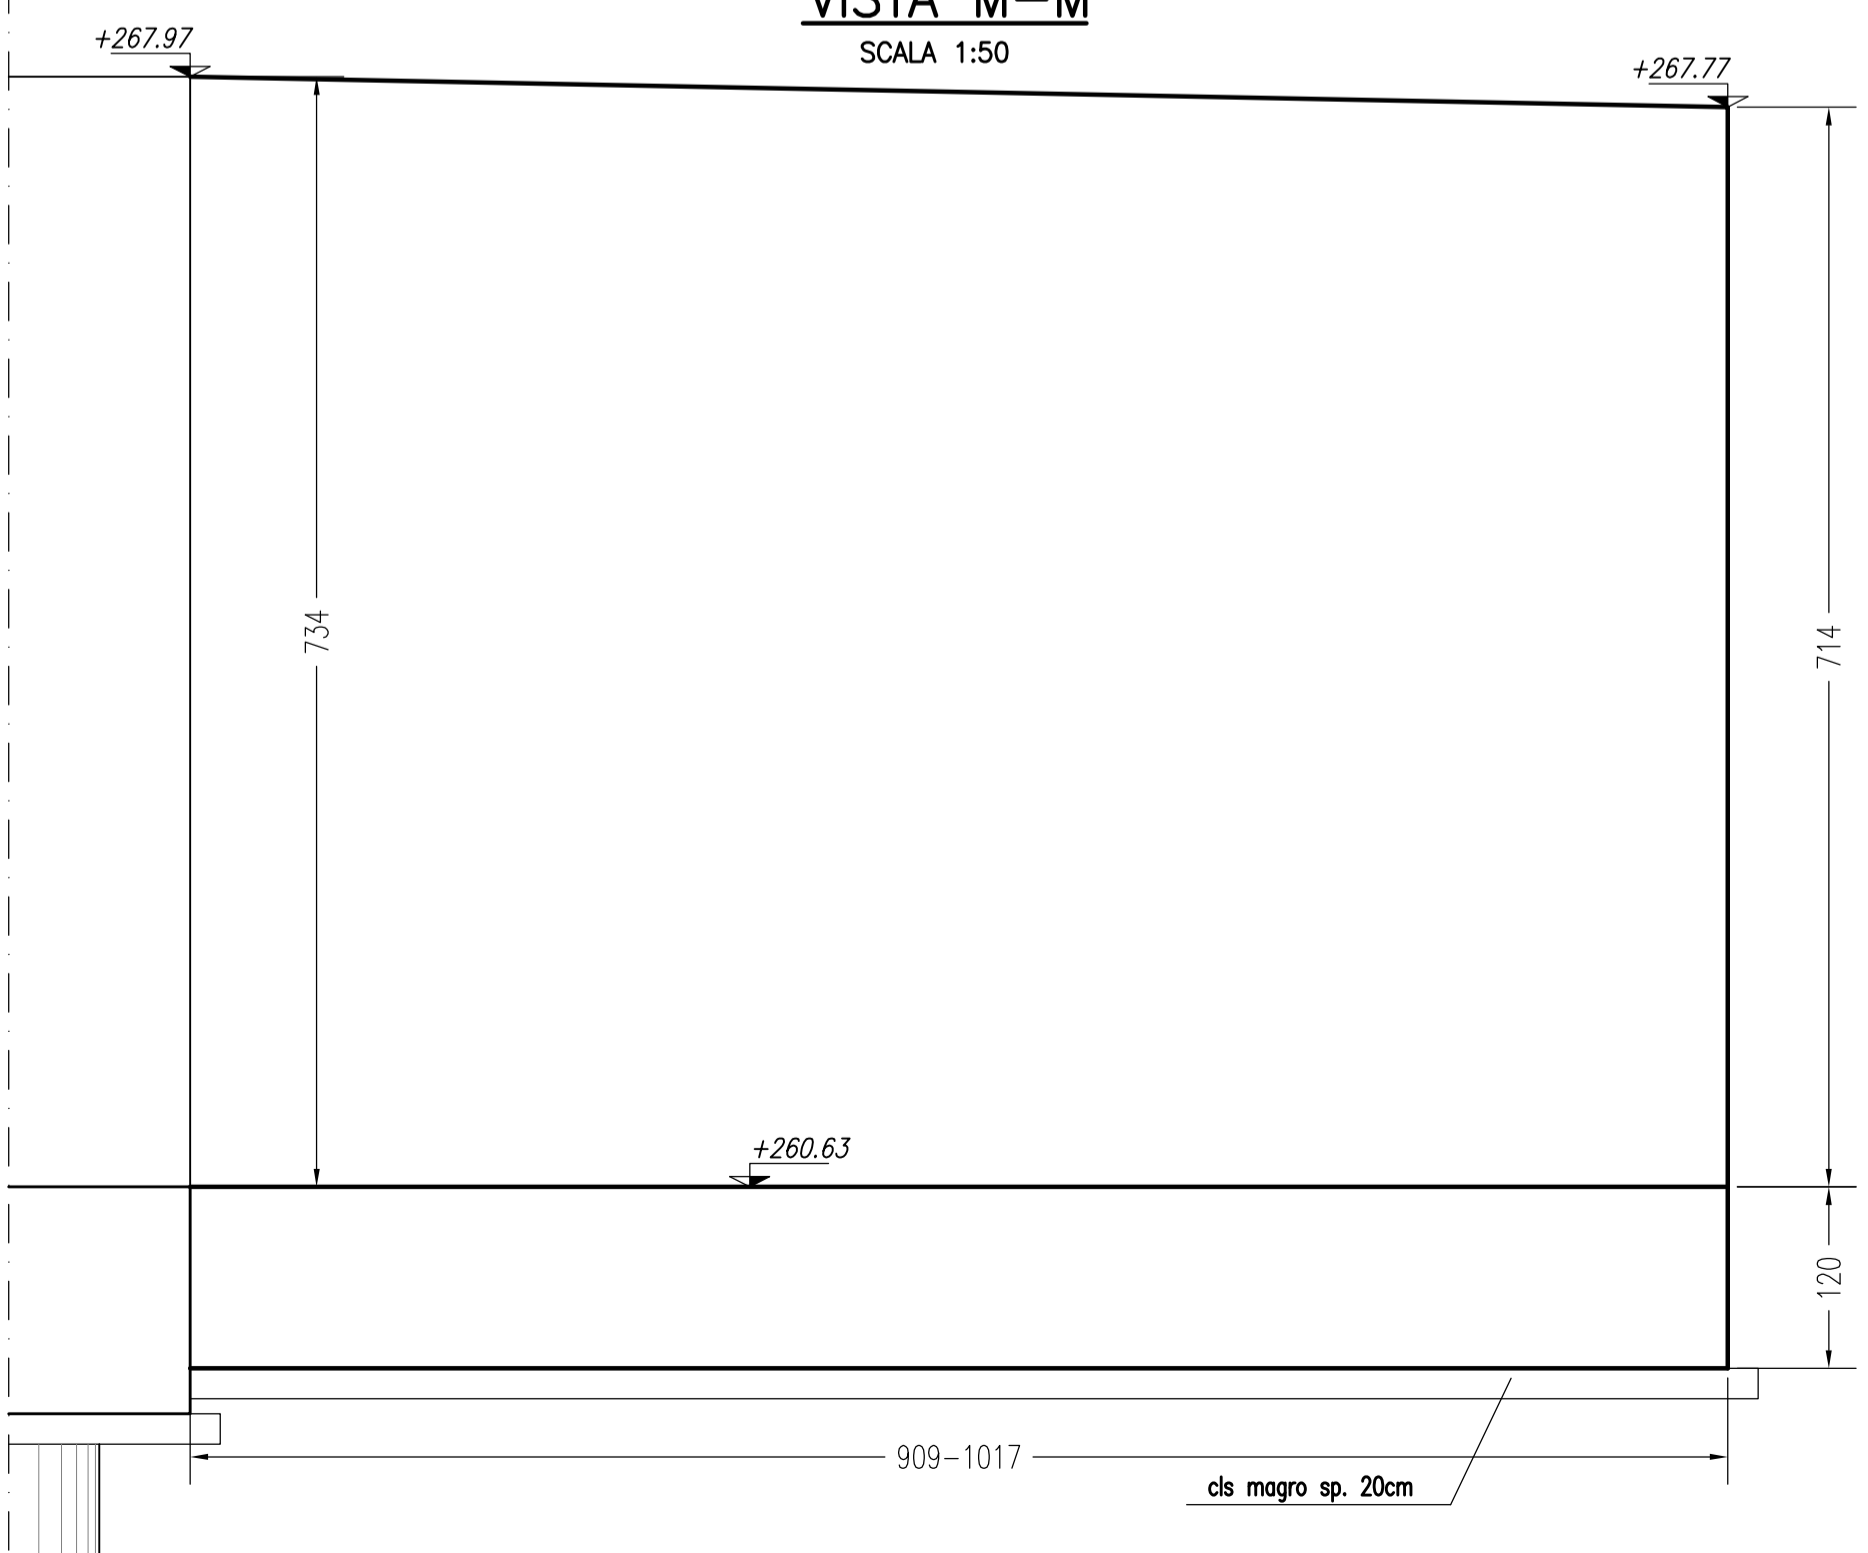


**VISIA N-N**  
SCALA 1:50

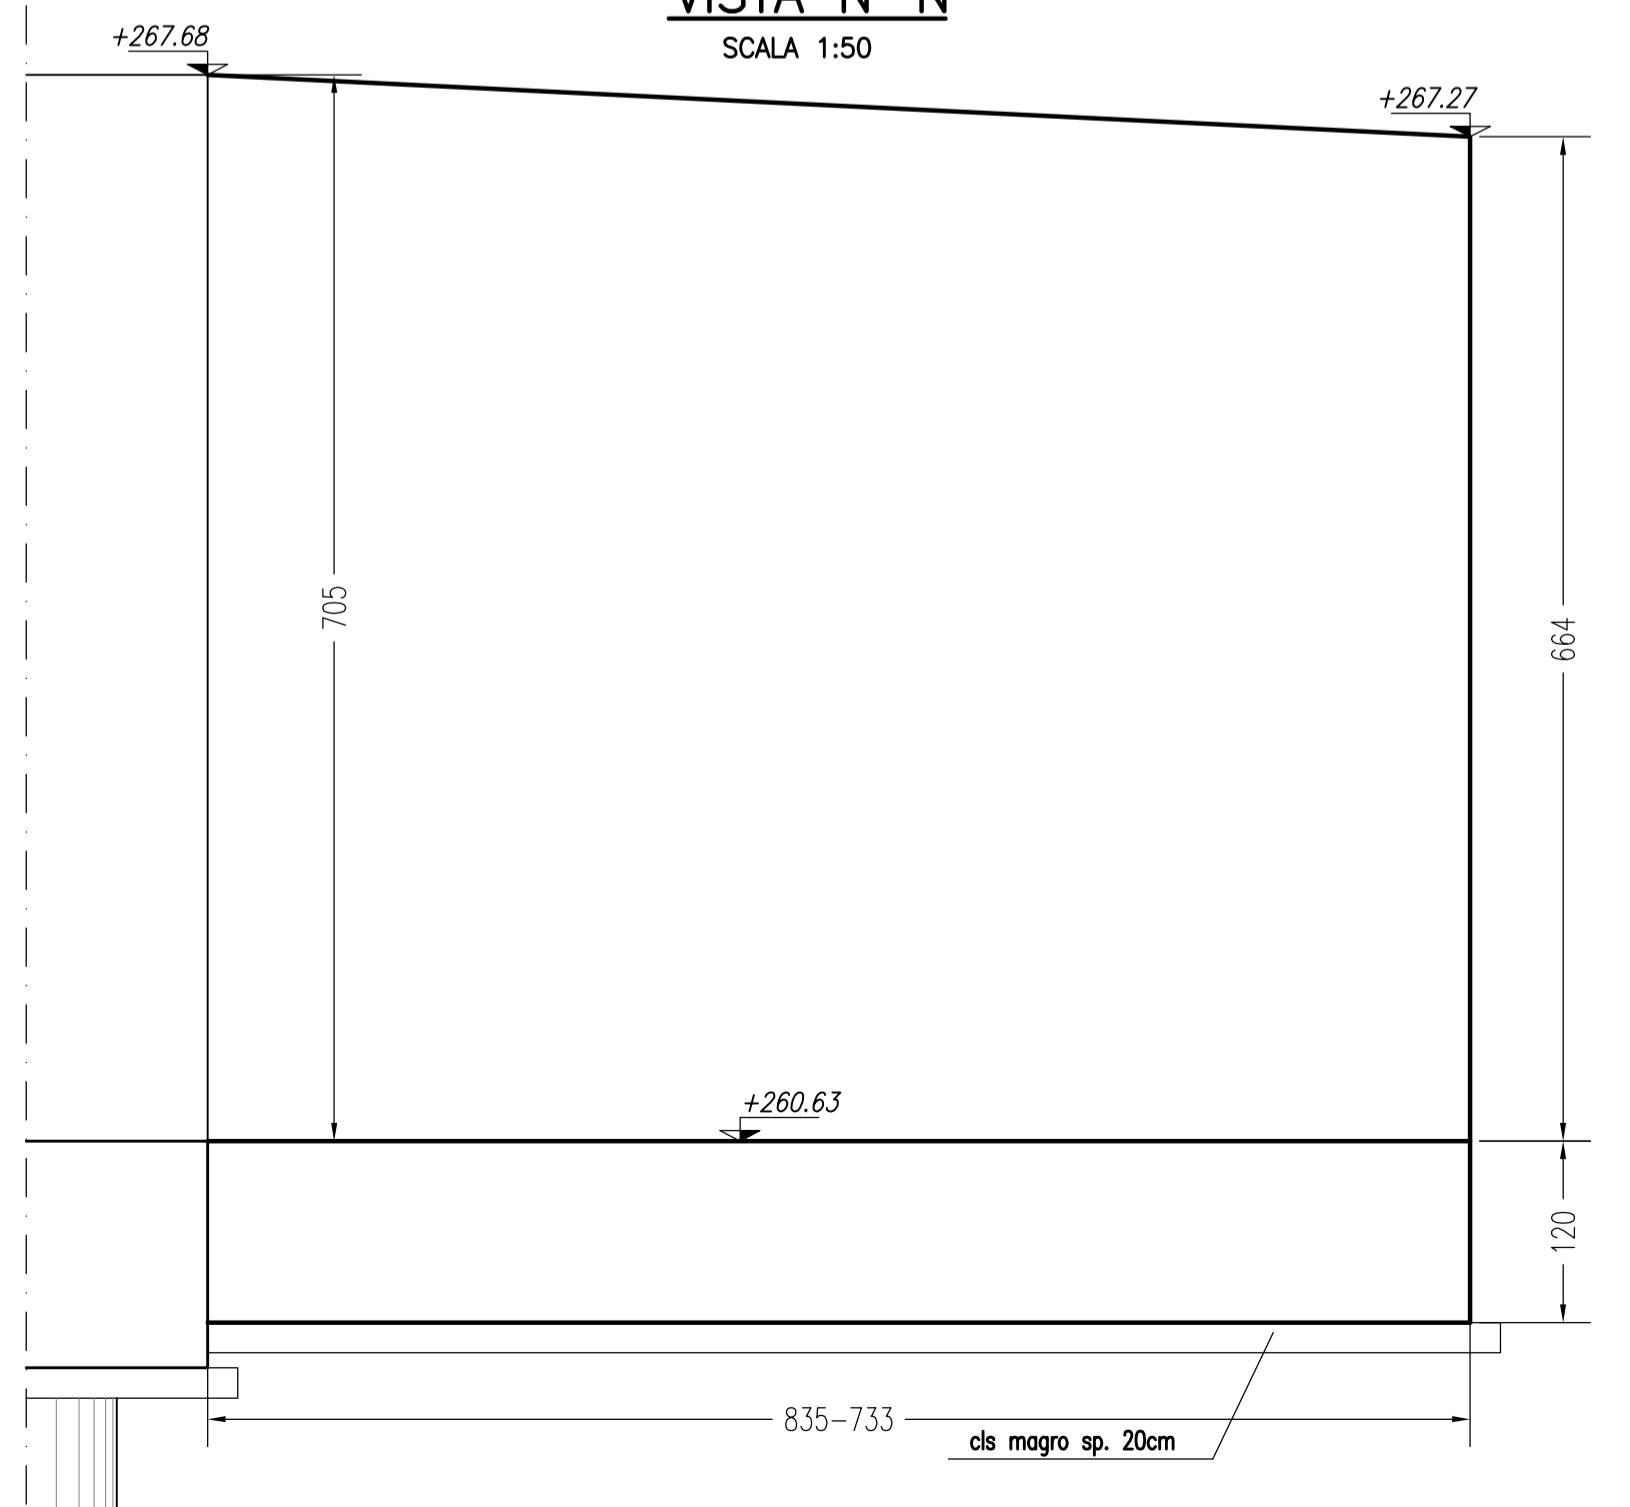

**SEZIONE O-O**  
SCALA 1:50

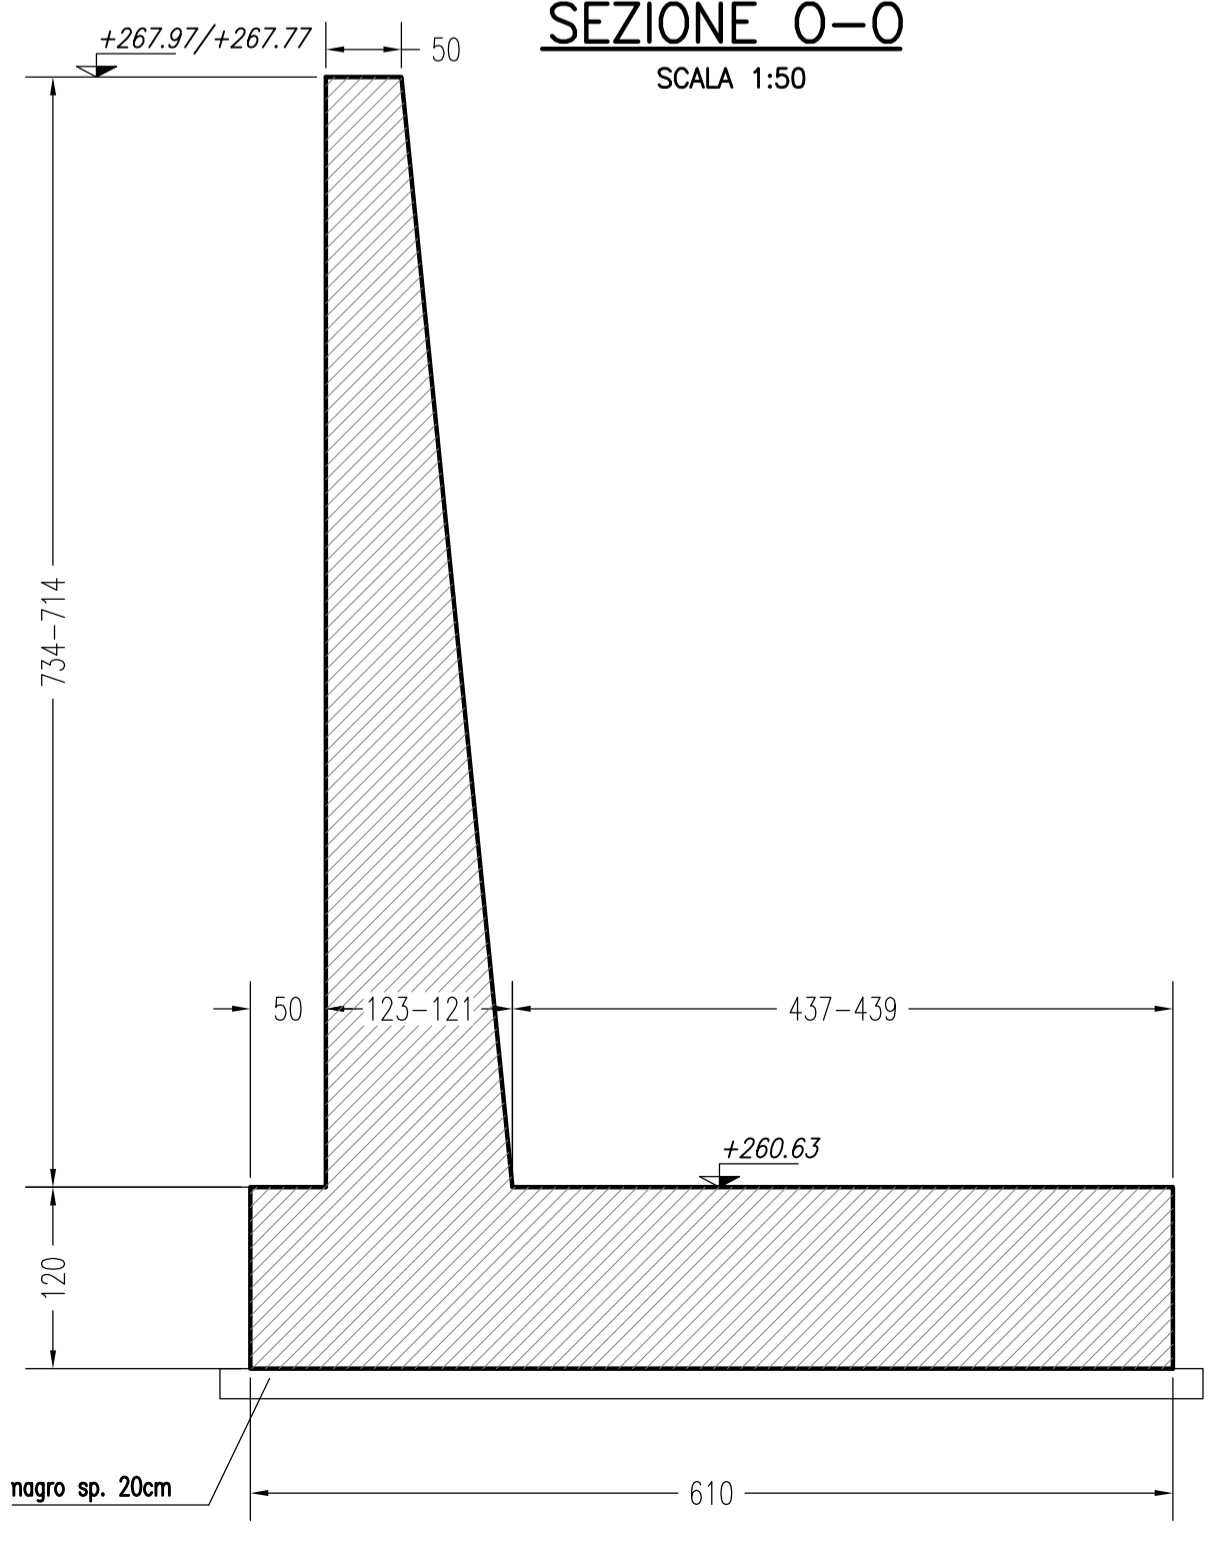

**SEZIONE P-P**  
SCALA 1:50

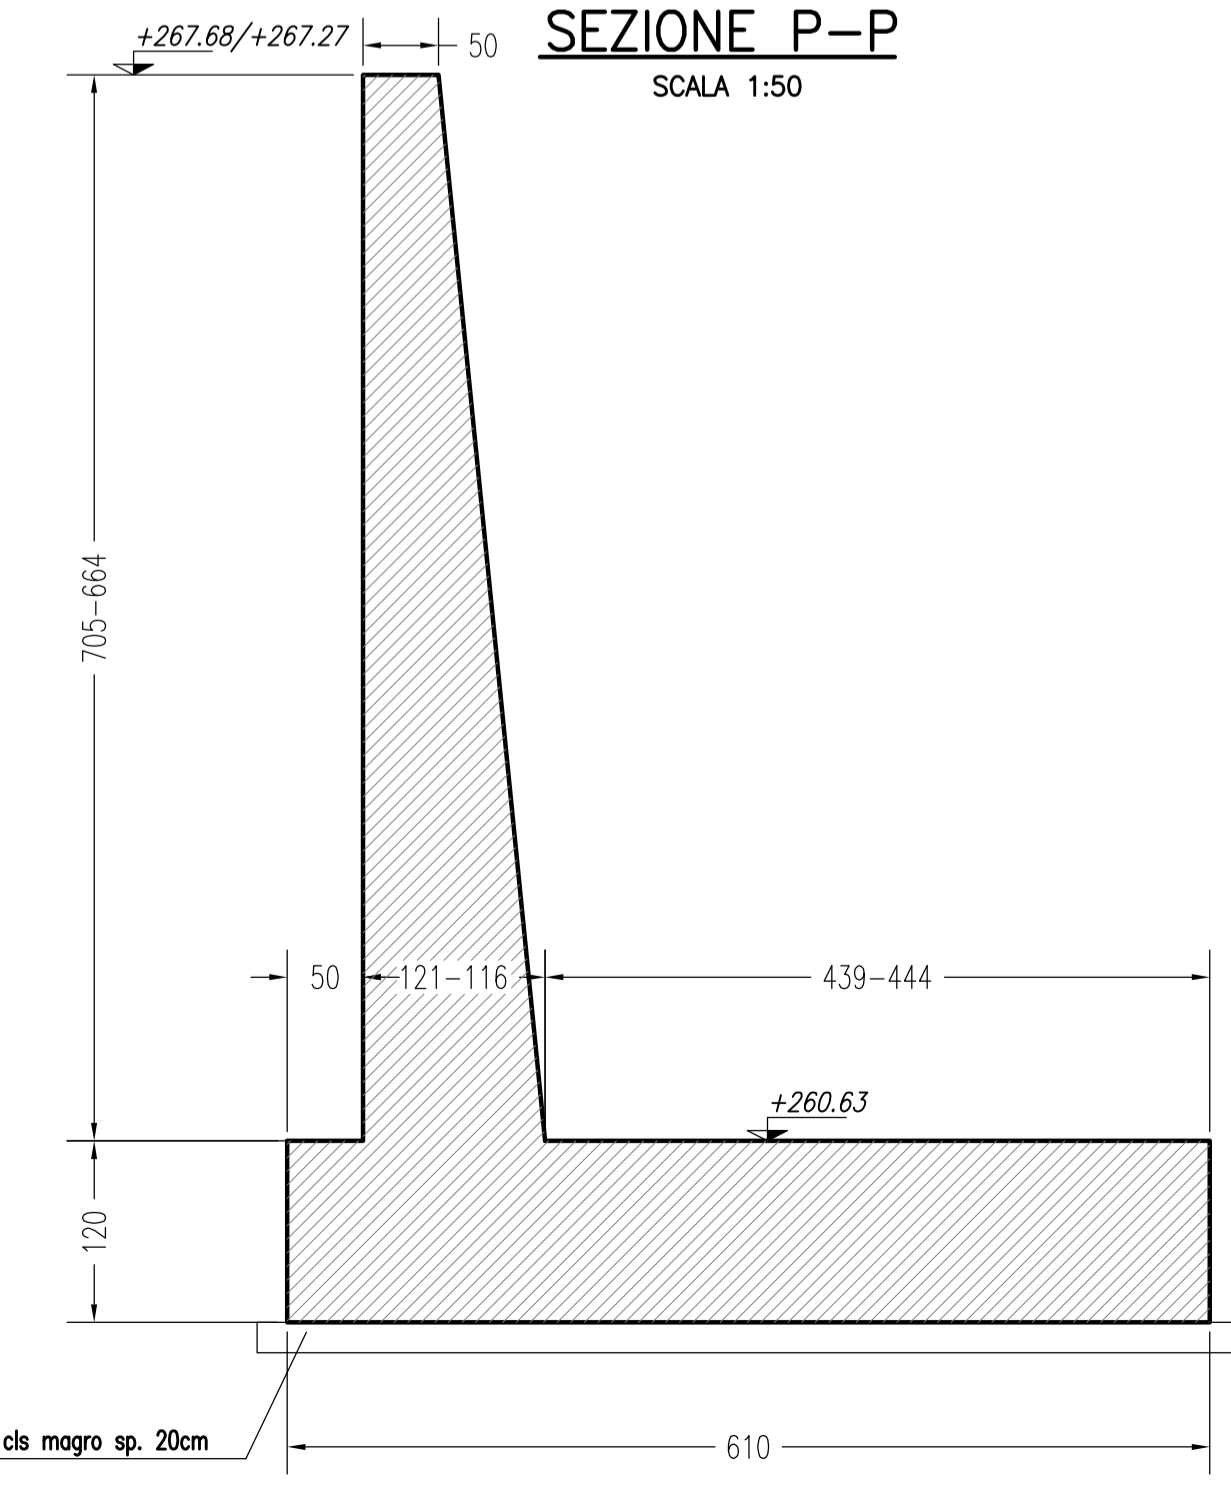

N.B.: PER LA TABELLA MATERIALI SI RIMANDA ALL'ELABORATO SPECIFICO

**MATRICE DI REVISIONE**

REV	DATA	DESCRIZIONE MODIFICA
0		
1		
2		
3		
4		
5		

N.B.: LA TAVOLA SOSTITUISCE QUELLA RELATIVA AL CODICE E [ ] DEL PROGETTO ESECUTIVO

**COLLEGAMENTO AUTOSTRADALE  
DALMINE - COMO - VARESE - VALICO DEL GAGGIOLO E OPERE AD ESSO CONNESSE**  
CODICE C.U.P. F118600027007

**TRATTE B1, B2, C, D, TRVA13+14, GREENWAY**  
**AS BUILT**  
TRATTA B1 - SVINCOLO DI LOMAZZO (da Pk +0+850 a Pk +1+800)  
OPERE D'ARTE MINORI  
CAVALCAVIA  
CAVALCAVIA VIABILITA' LOCALE 1  
CARPENTERIA MURI SPALLA B

<b>CONCESSIONARIO</b> Autosstrada Padaniana Lombardia	<b>DIRETTORE DEI LAVORI</b> Ing. Francesco Domenico	<b>PROGETTISTA</b> 3TI PROGETTI ITALIA S.p.A.	<b>REDAZIONE</b> Ing. Alberto Cecchini
<b>CONCEDENTE</b> CONCESSIONARI AUTOSTRADALI LOMBARDE	<b>RESPONSABILE DI PROGETTO ED INCARICATO DELL'INTEGRAZIONE FRA LE VARIE PRESTAZIONI</b> Ing. Alberto Cecchini	<b>PROGETTISTA - PROGETTO ESECUTIVO DI DETTAGLIO</b> RAGGRUPPAMENTO TEMPORANEO PROGETTISTI: Mandatario: 3TI PROGETTI ITALIA Mandatario: GP Progettazione Mandatario: Maltauro Mandatario: Strabag	<b>REDAZIONE</b> Ing. Alberto Cecchini
<b>IMPRESA</b> RAGGRUPPAMENTO TEMPORANEO IMPRESE: Mandatario: STRABAG A.G. Mandatario: GLF Grandi Lavori Fincosati S.p.A. Mandatario: Impresa costruzioni Giuseppe Maltauro S.p.A. Mandatario: STRABAG S.p.A.	<b>ELABORAZIONE PROGETTUALE</b> PROGETTISTA: 3TI PROGETTI ITALIA S.p.A. DIRETTORE TECNICO: Ing. Stefano Inza Passari FICube Ingegneria srl Ing. Alberto Cecchini	<b>VERIFICAZIONE</b> Verificato: Di Iulo	<b>APPROVATO</b> Approvato: Possati