


MK 4011	QUANTITA'
FASE 401	1
TOTALE	1

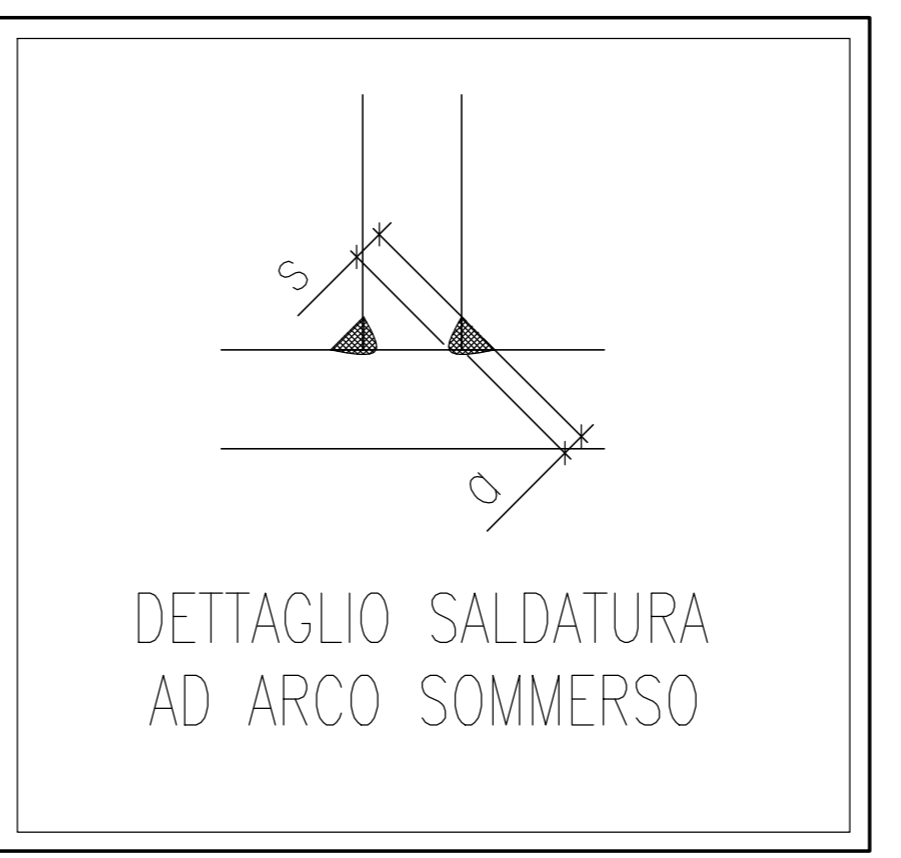

A	20.01.2014	MODIFICATA FORATURA PIATTABANDA	NADALINI	ING. PICCO
0	02.01.2014	PRIMA EMISSIONE	ICONO	ING. PICCO
Rev.	Data	Descrizione	Disegnato da	Controllato da
2013011DCD4011A				
<p>CIMOLAI Via Venezia, 31 - 00191 Roma - Italy Tel. +39 0634 5581 - Fax +39 0634 361401 www.cimolai.com - sps@cimolai.com</p>		<p>Classe: STRABAG</p> <p>Scala: 1:15 1:10 1:2.5</p>		
<p>Oggetto: SVINCOLO DI LOMAZZO CAVALCAVIA VIABILITA' LOCALE 1 TRAVE PRINCIPALE SUPERIORE TS401 - Mk 4011</p>				

MATRICE DI REVISIONE			
REV	DATA	DESCRIZIONE MODIFICA	

N.B.: LA TAVOLA SOSTITUISCE QUELLA RELATIVA AL CODICE [] DEL PROGETTO ESECUTIVO

<p>COLLEGAMENTO AUTOSTRADALE DALMINE - COMO - VARESE - VALICO DEL GAGGIOLO E OPERE AD ESSE CONNESSE CODICE CUP F11B9B0027997</p> <p>TRATTE B1, B2, C, D, TRAI13-14, GREENWAY AS BUILT</p> <p>TRATTA B1 - SVINCOLO DI LOMAZZO (da Pk - 0+850 a Pk +1+800) OPERE D'ARTE MINORI SVINCOLO LOMAZZO -CAVALCAVIA VIABILITA' LOCALE 1 TRAVE PRINCIPALE SUPERIORE - TS401 - Mk 4011</p>		<p>COLLEZIONE AUTOSTRADALE CONTRATTO</p> <p>Autorella: Direzione Tecnica Progettazione: Ing. Enrico Viti Lavori: Direzione Tecnica Aut. Genova Cantù</p> <p>CONCESSIONARIO Autorella: Direzione Lavori Progettazione: Ing. Francesco Sironio</p>
<p>IMPRESA RAGGRUPPAMENTO TEMPORANEO IMPRESE: STRABAG A.G. - GL F Grandi Lavori Finanziari S.p.A.</p> <p>MANIF. STRABAG S.p.A.</p>	<p>IMPRESA RAGGRUPPAMENTO TEMPORANEO IMPRESE: Manifattura: STRABAG S.p.A. Montatore: Giuseppe Mularro S.p.A. Sottobase: Salvatore Vergiglio</p>	
<p>CONCEDENTE CONTRATTO AUTOSTRADALE RAGGRUPPAMENTO TEMPORANEO IMPRESE: Ing. Alberto Cecchini</p>	<p>RESPONSABILE DI PROGETTO ED INCARICATO DELL'INTEROPERAZIONE PER LE VARESE PRESTAZIONE: Ing. Alberto Cecchini</p>	
<p>CONCESSIONARIO RAGGRUPPAMENTO TEMPORANEO IMPRESE: 3TI ITALIA S.p.A. 3TI PROGETTI ITALIA S.p.A.</p>	<p>REDAZIONE PROGETTUALE PROGETTISTA: 3TI ITALIA S.p.A. CONSULENZA SPECIALISTICA: CIMOLAI</p>	
<p>3TI ITALIA S.p.A. DIREZIONE TECNICO Ing. Stefano Invernizzi Città degli Ingegneri Provincia di Roma n. 20809</p>	<p>Redatto: G. Sesto Verificato: Di Lilo Approvato: Possati</p>	