


nr. 168 PIOLI NELSON Ø22x175

MK	4020	QUANTITÀ	
FASE	401		1
TOTALE			1

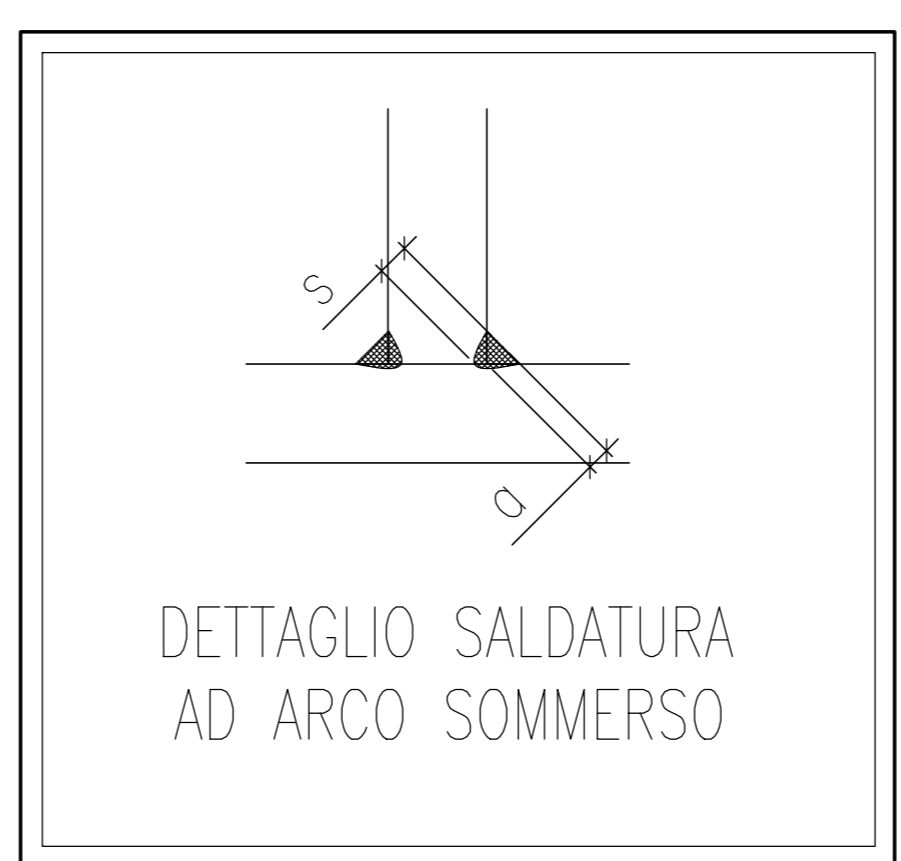

A	28.01.2014	MODIFICATO DOVE INDICATO	ICONE	ING. PICCO
0	21.12.2013	PRIMA EMISSIONE	ICONE	ING. PICCO
Rev.	Data	Descrizione	Disegnato da	Controllato da
2013011DCD4020A				
 Via F.lli Rossini, 36 - 00131 Roma (RM) - Italy Tel. +39 0434 5581 - Fax +39 0434 361401 www.cimolai.com - sp@cimolai.com		STRABAG Scale: 1:15 Oggetto: SVINCOLO DI LOMAZZO CAVALCAVIA VIABILITA' LOCALE 1 TRAVERSO TS401; Mk 4020		

MATRICE DI REVISIONE		
REV	DATA	DESCRIZIONE MODIFICA

N.B.: LA TAVOLA SOSTITUISCE QUELLA RELATIVA AL CODICE [] DEL PROGETTO ESECUTIVO

COLLEGAMENTO AUTOSTRADALE DALMINE - COMO - VARESE - VALICO DEL GAGGIOLO E OPERE AD ESSO CONNESSE CODICE CUP F118000020001 TRATTE B1, B2, C, D, TRA 13-14, GREENWAY AS BUILT OPERE D'ARTE MINORI CAVALCAVIA SVINCOLO LOMAZZO - CAVALCAVIA VIABILITA' LOCALE 1 TRAVERSO - TS401; Mk 4020		IMPRESA STRABAG A.S. GL F Grandi Lavori Finanziari S.p.A. Impresa costruzioni Giuseppe Mularo S.p.A.
IDENTIFICAZIONE ELABORATO CODICE PROGETTO: F118000020001 VESTI LINEE PRODOTTE LUNTO ZONA OPERA ANNO INTERVENTO TIPOLOGIA PROFESSIONISTA REVISIONE	IMPRESA STRABAG A.S. GL F Grandi Lavori Finanziari S.p.A. Impresa costruzioni Giuseppe Mularo S.p.A.	Mandante STRABAG S.p.A.
DATA 28.01.2014 Descrizione Modifica	PROGETTISTA - PROGETTO ESECUTIVO DI DETTAGLIO STRABAG A.S. GL F Grandi Lavori Finanziari S.p.A.	Mandante STRABAG S.p.A.
CONCEDENTE CONCESSIONE AUTOSTRADALE CONCESSIONE	RESPONSABILE DI PROGETTO ED INCARICATO DELL'INTEGRAZIONE PER LE VARESE PRESTAZIONE: Ing. Roberto Caracciolo	Mandante Arch. Salvatore Vergiglio
CONCESSIONARIO Autorizzante Direzione Tecnica Direzione Tecnica Anz. Gianni Cantù	ELABORAZIONE PROGETTUALE PROGETTISTA 3TI ITALIA S.p.A. CONSULENZA SPECIALISTICA: CIMOLAI	Mandante 3TI ITALIA S.p.A. DIREZIONE TECNICA Ing. Stefano Inzeri Pissardi Ordine degli Ingegneri Provincia di Roma n. 20809
APPROVATO Autorizzante Direzione Lavori Direzione Lavori	Redatto: G. Sempè Verificato: Di Lulo Approvato: Possati	