
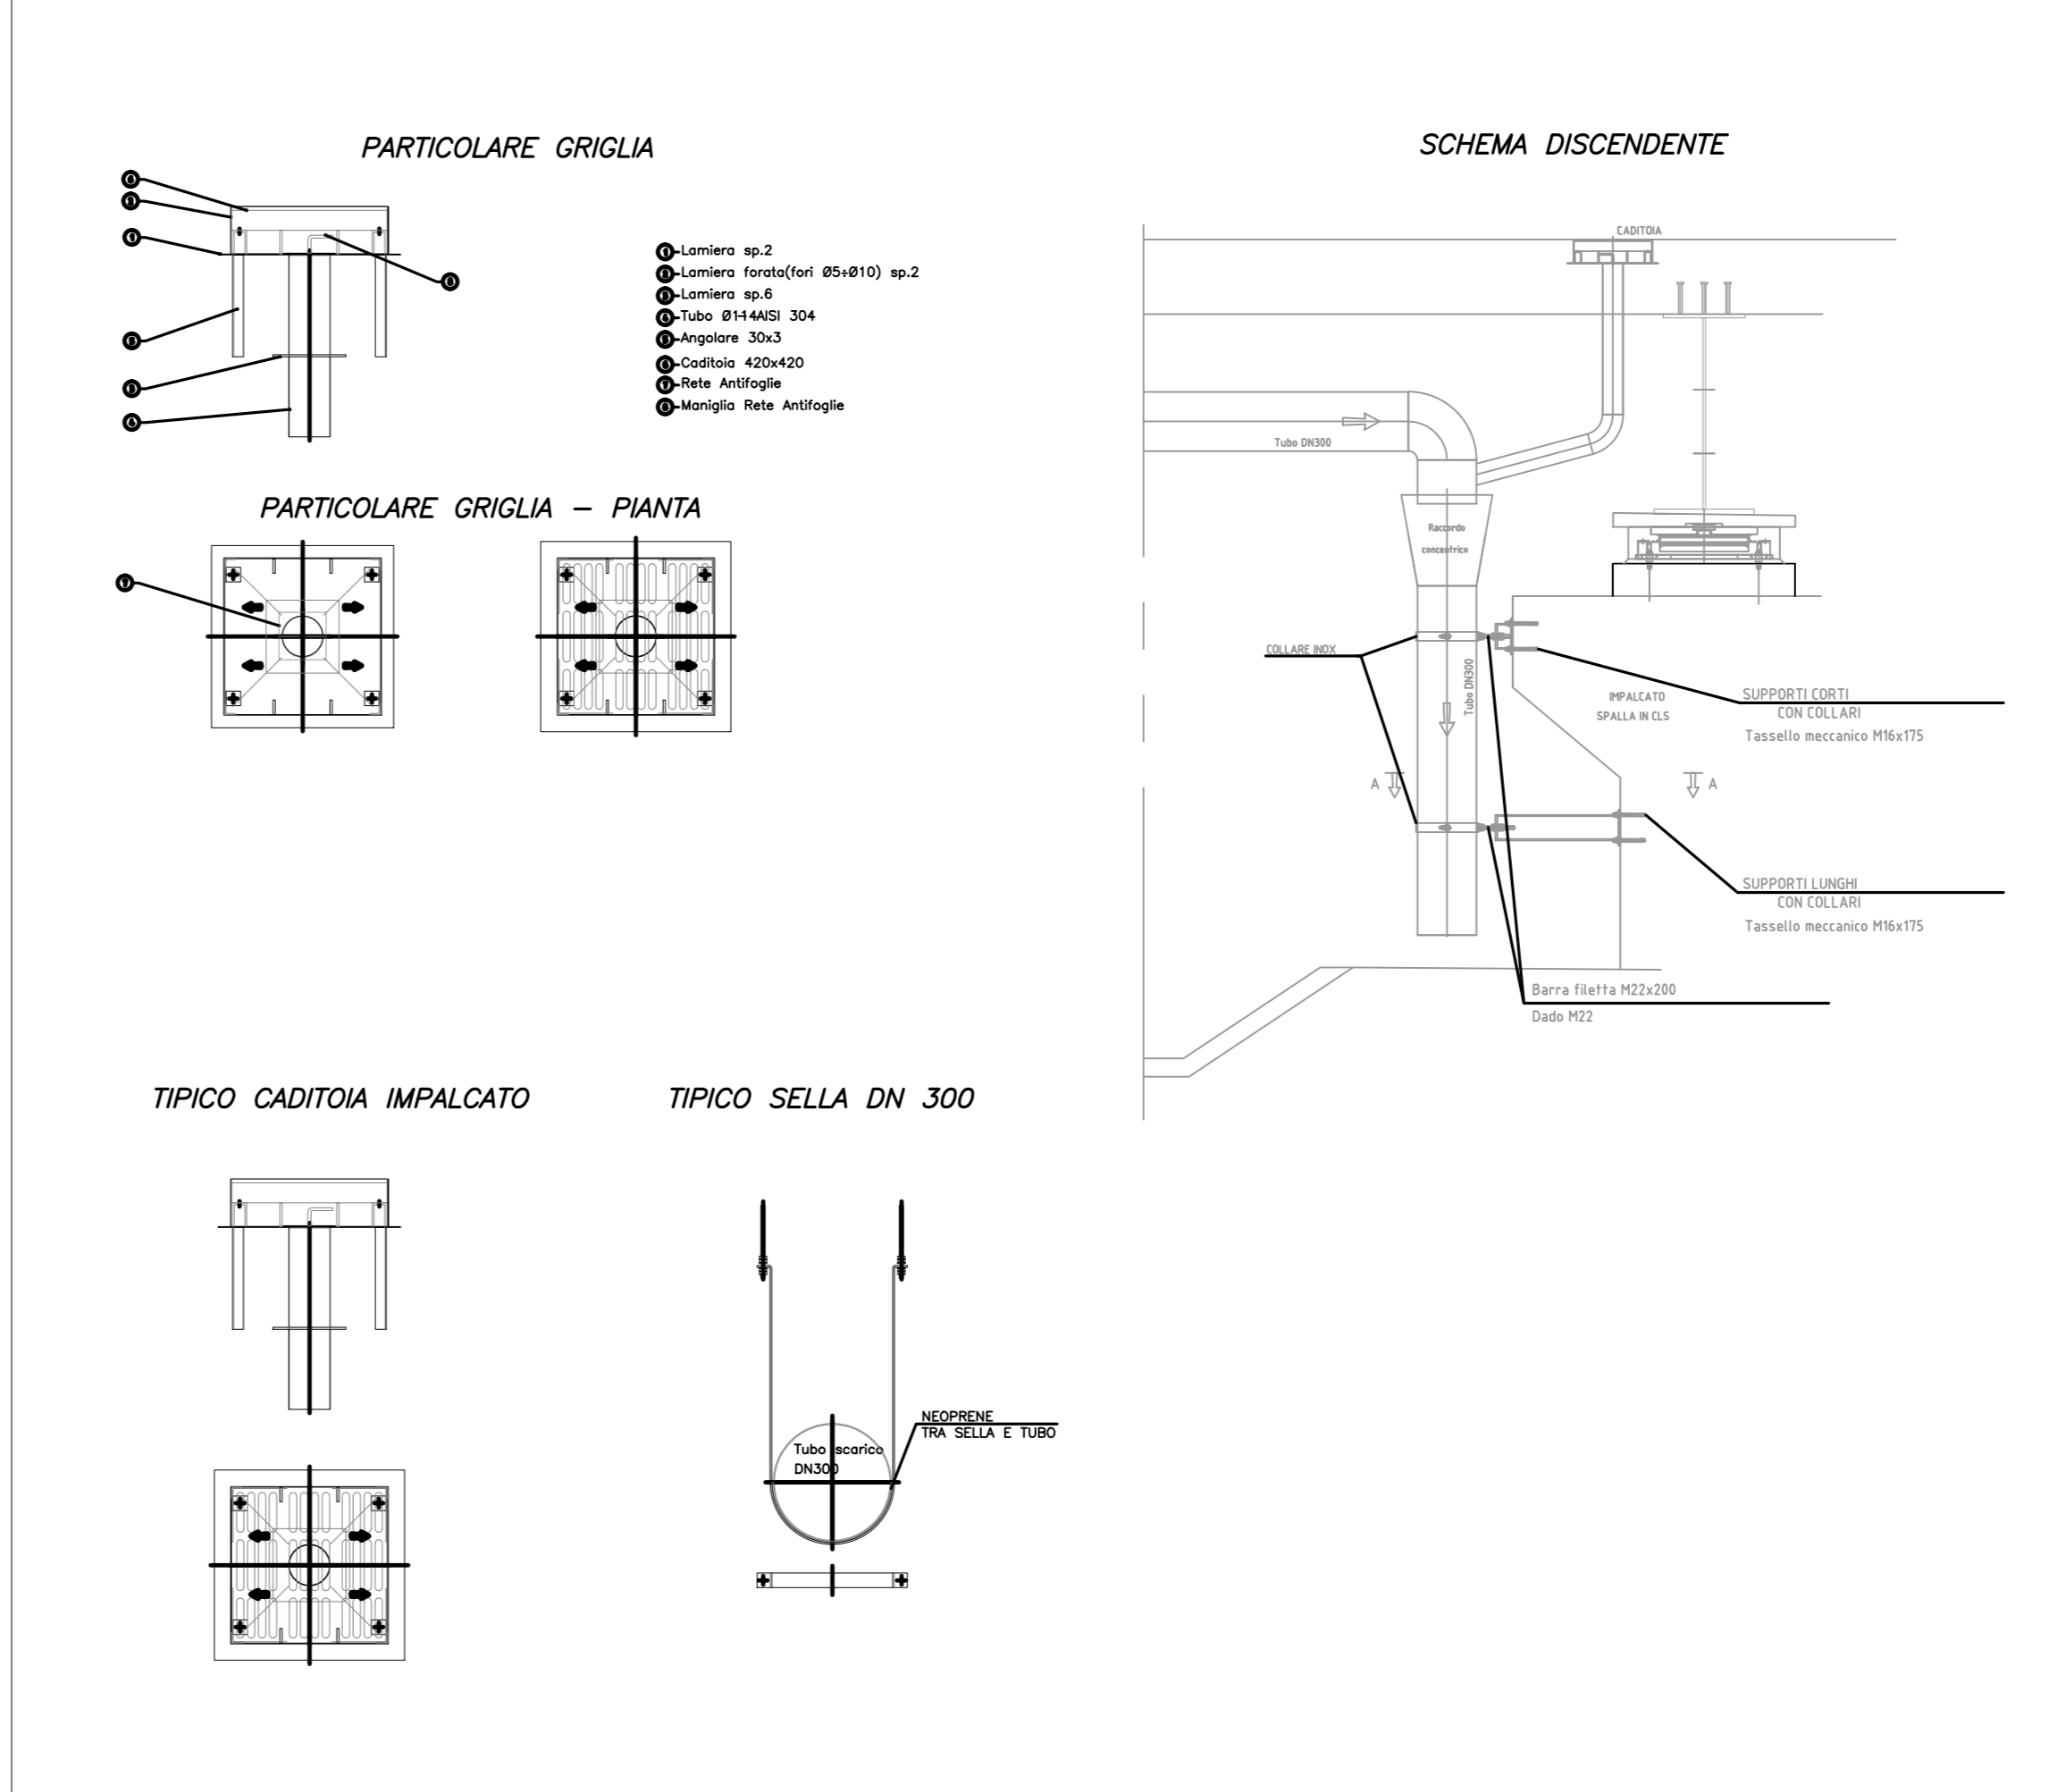


N.B.: PER LA TABELLA MATERIALI SI RIMANDA ALL'ELABORATO SPECIFICO

### SEZIONE TRASVERSALE SCALA 1:25

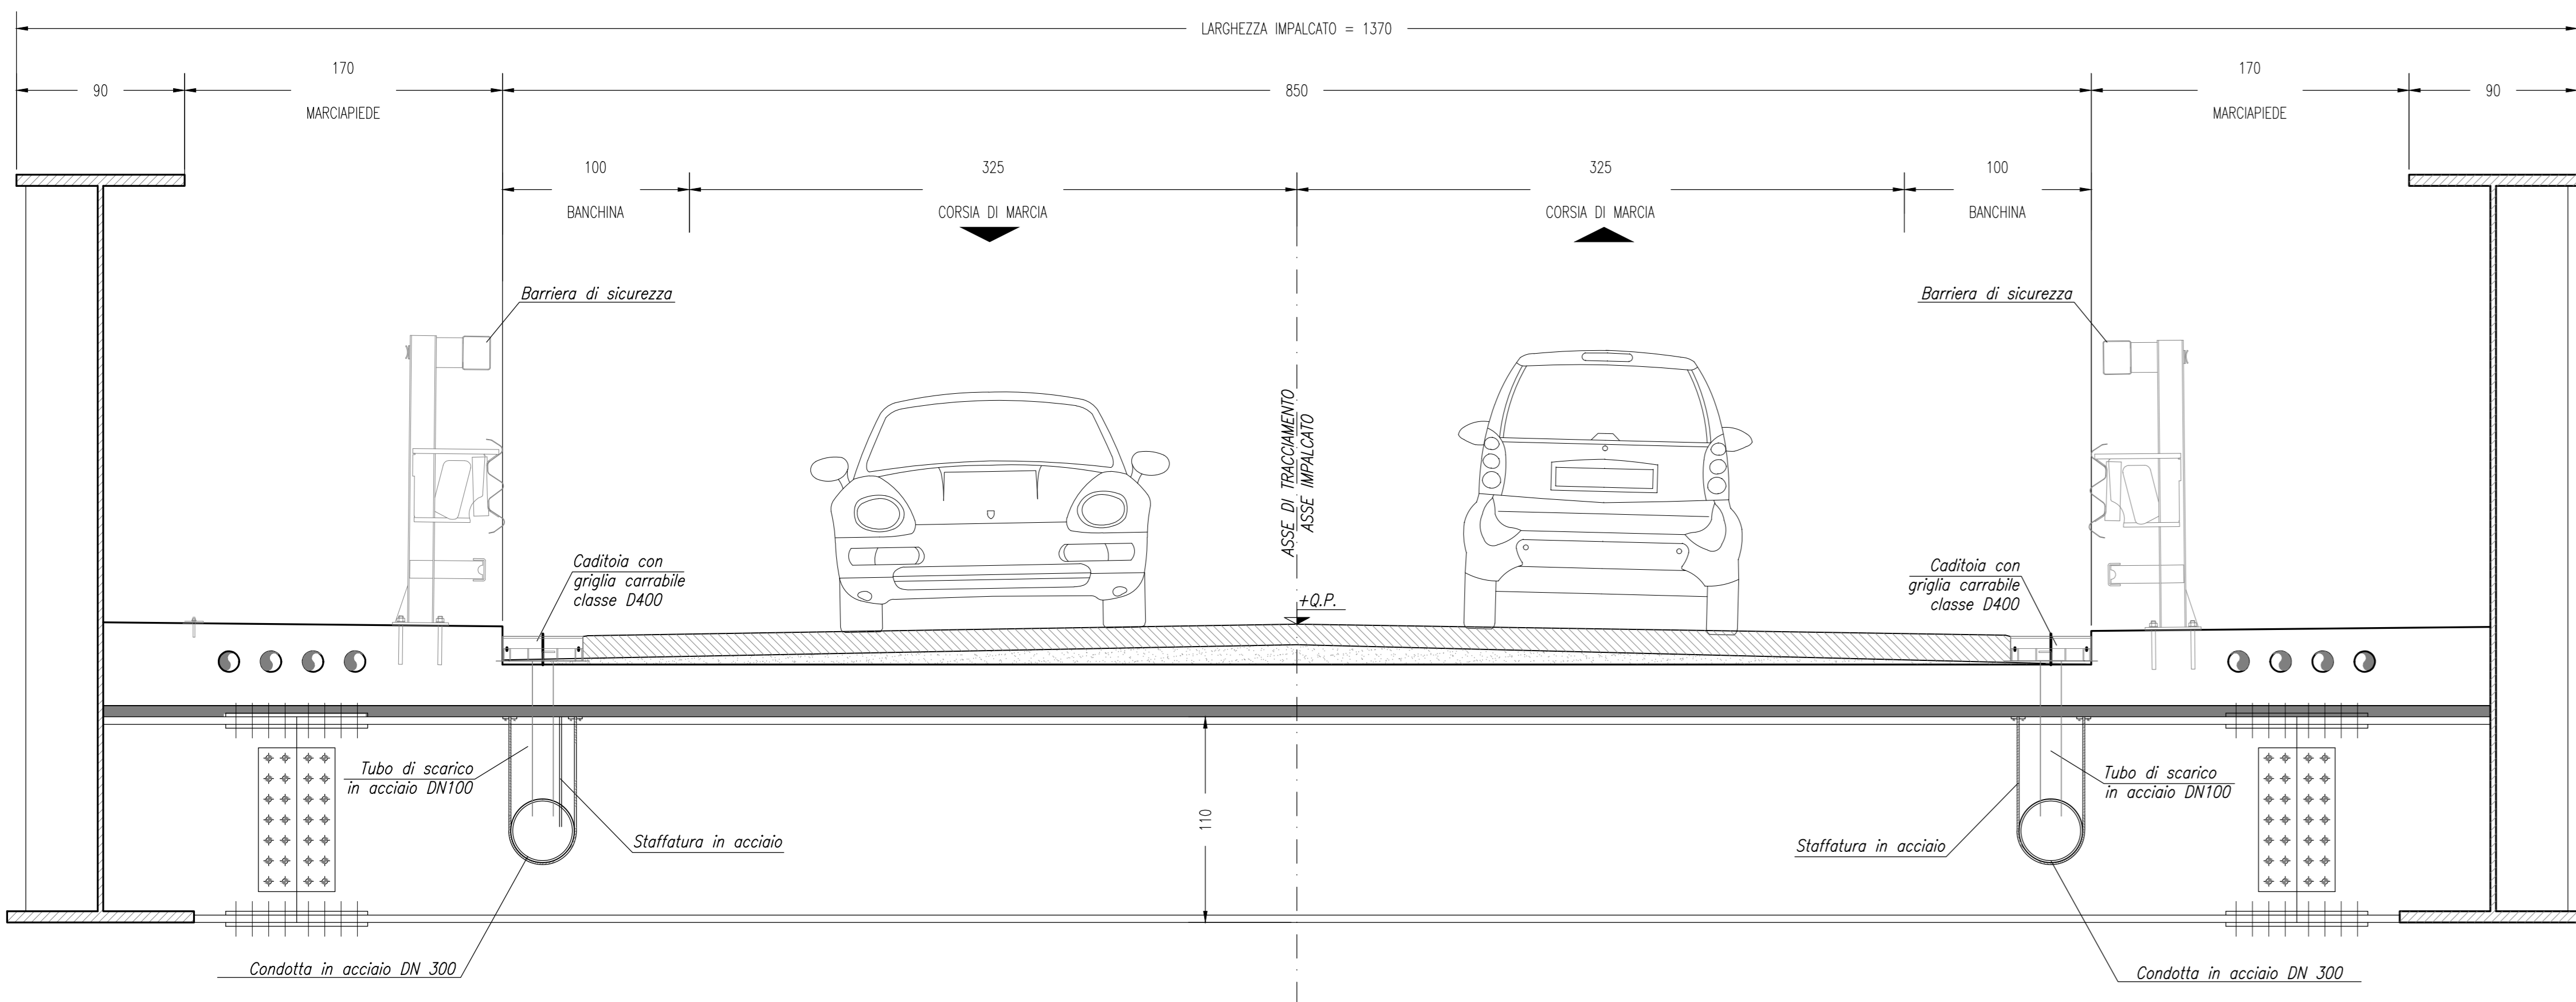

#### MATRICE DI REVISIONE

REV	DATA	DESCRIZIONE MODIFICA

N.B.: LA TAVOLA SOSTITUISCE QUELLA RELATIVA AL CODICE [E] DEL PROGETTO ESECUTIVO

**COLLEGAMENTO AUTOSTRADALE  
DALMINE - COMO - VARESE - VALICO DEL GAGGIOLO E OPERE AD ESSO CONNESSE**  
CODICE C.U.P. F1186600270007

**TRATTE B1, B2, C, D, TRVA13+14, GREENWAY**

**AS BUILT**

**TRATTA B1 - SVINCOLO DI LOMAZZO (da Pk - 0+850 a Pk - 1+800)**  
OPERE D'ARTE MINORI

CAVALCAVIA  
CAVALCAVIA VIABILITA' LOCALE 1  
DRENAGGIO ACQUE DI PIATTAFORMA E PARTICOLARI COSTRUTTIVI

IDENTIFICAZIONE ELABORATO		IMPRESE	
CODICE PROGETTO: PR01078		RAGGRUPPAMENTO TEMPORANEO IMPRESE:	
FASE PROGETTUALE	WBS	Mandatario	Mandatario
LOTTO	02	STRABAG A.G.	GLF Grandi Lavori Fincosit S.p.A.

DATA	DESCRIZIONE	REV.	PROGETTISTA - PROGETTO ESECUTIVO DI DETTAGLIO

CONCEDENTE	RESPONSABILE DI PROGETTO ED INCARICATO DELL'INTEGRAZIONE FRA LE VARIE PRESTAZIONI:

**STI ITALIA S.p.A.**  
 DIRETTORE TECNICO  
 Ing. Stefano Luca Pizzoli  
 Ordine degli Ingegneri  
 Provincia di Roma n. 20809

Redatto: Vola      Verificato: Di Sarzo      Approvato: Possati