


N.B.: PER LA TABELLA MATERIALI SI RIMANDA ALL'ELABORATO SPECIFICO

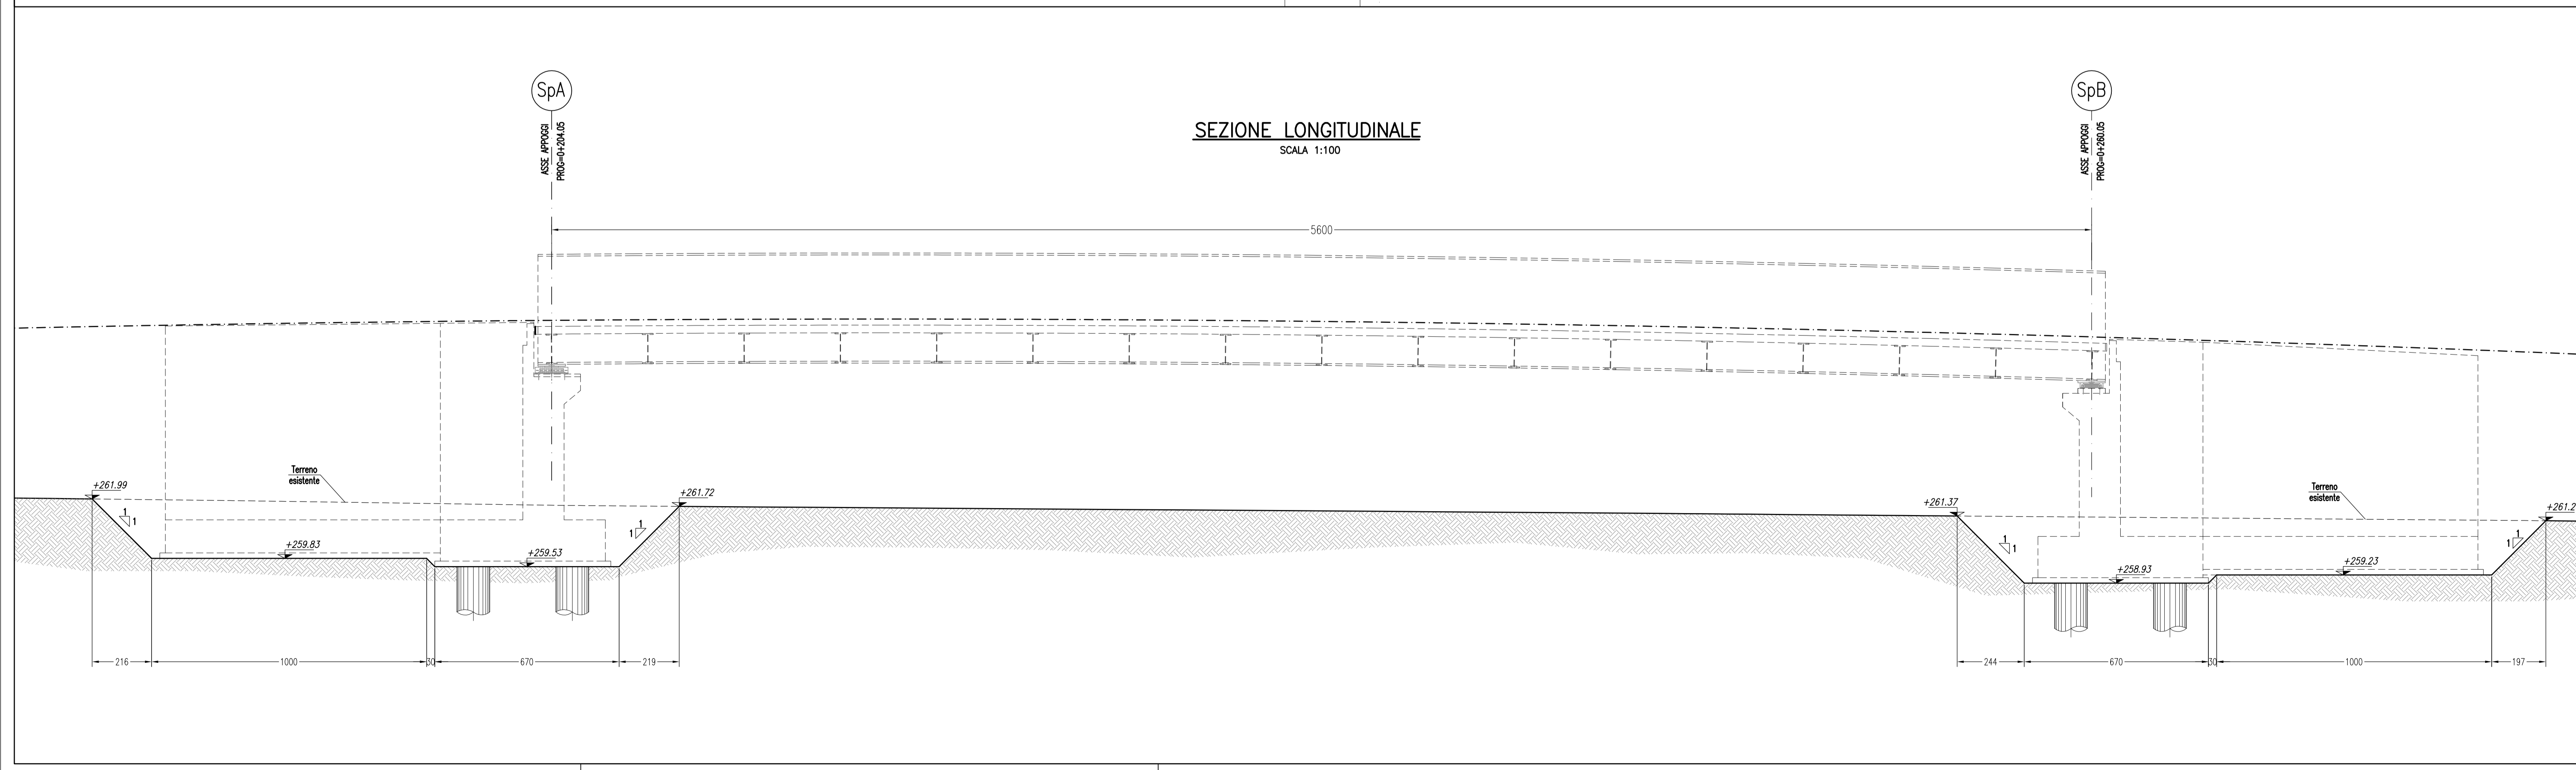

MATRICE DI REVISIONE

REV	DATA	DESCRIZIONE MODIFICA
0		
1		
2		
3		
4		
5		

N.B.: LA TAVOLA SOSTITUISCE QUELLA RELATIVA AL CODICE E [] DEL PROGETTO ESECUTIVO

**COLLEGAMENTO AUTOSTRADALE
DALMINE - COMO - VARESE - VALICO DEL GAGGIOLO E OPERE AD ESSO CONNESSE**
CODICE C.U.P. F11B060027007

TRATTE B1, B2, C, D, TRVA13+14, GREENWAY

AS BUILT

TRATTA B1 - SVINCOLO DI LOMAZZO (da Pk - 0+850 a Pk - 1+800)
OPERE D'ARTE MINORI
CAVALCAVIA
CAVALCAVIA VIABILITA' LOCALE 1
PIANTA SCAVI

IDENTIFICAZIONE ELABORATO CODICE PROGETTO: PD1078		IMPRESA RAGGRUPPAMENTO TEMPORANEO IMPRESE:	
Mandatario: STRABAG A.G.		Mandatario: GLF Grandi Lavori Fincost S.p.A.	
Mandatario coadiuto: STRABAG S.p.A.		Mandatario coadiuto: Giuseppe Malturo S.p.A.	
STRABAG MALTAURO STRABAG			
CONCEDENTE CONCESSIONE AUTOSTRADALI LOMBARDA		RESPONSABILE DI PROGETTO ED INCARICATO DELL'INTEGRAZIONE FRA LE VARIE PRESTAZIONI: Ing. Alberto Cecchini	
CONCESSIONARIO Autostrezza Padovana Lombarda Direttore Tecnico: Ing. Enrico Aika Riferente Tecnico: Arch. Giovanni Carro		ELABORAZIONE PROGETTUALE PROGETTISTA: 3TI PROGETTI ITALIA S.p.A. FICube Ingegneria srl Ing. Alberto Cecchini Redatto: Michelangeli	
APPROVATO Autostrezza Padovana Lombarda Direttore dei Lavori: Ing. Francesco Domenico		3TI ITALIA S.p.A. DIRETTORE TECNICO Ing. Stefano Zano, Pasotti Ordine degli Ingegneri Provincia di Roma n. 20809 Verificato: Fasoli Approvato: Possati	