





SEZIONE TRASVERSALE SU SPALLA A SCALA 1:30

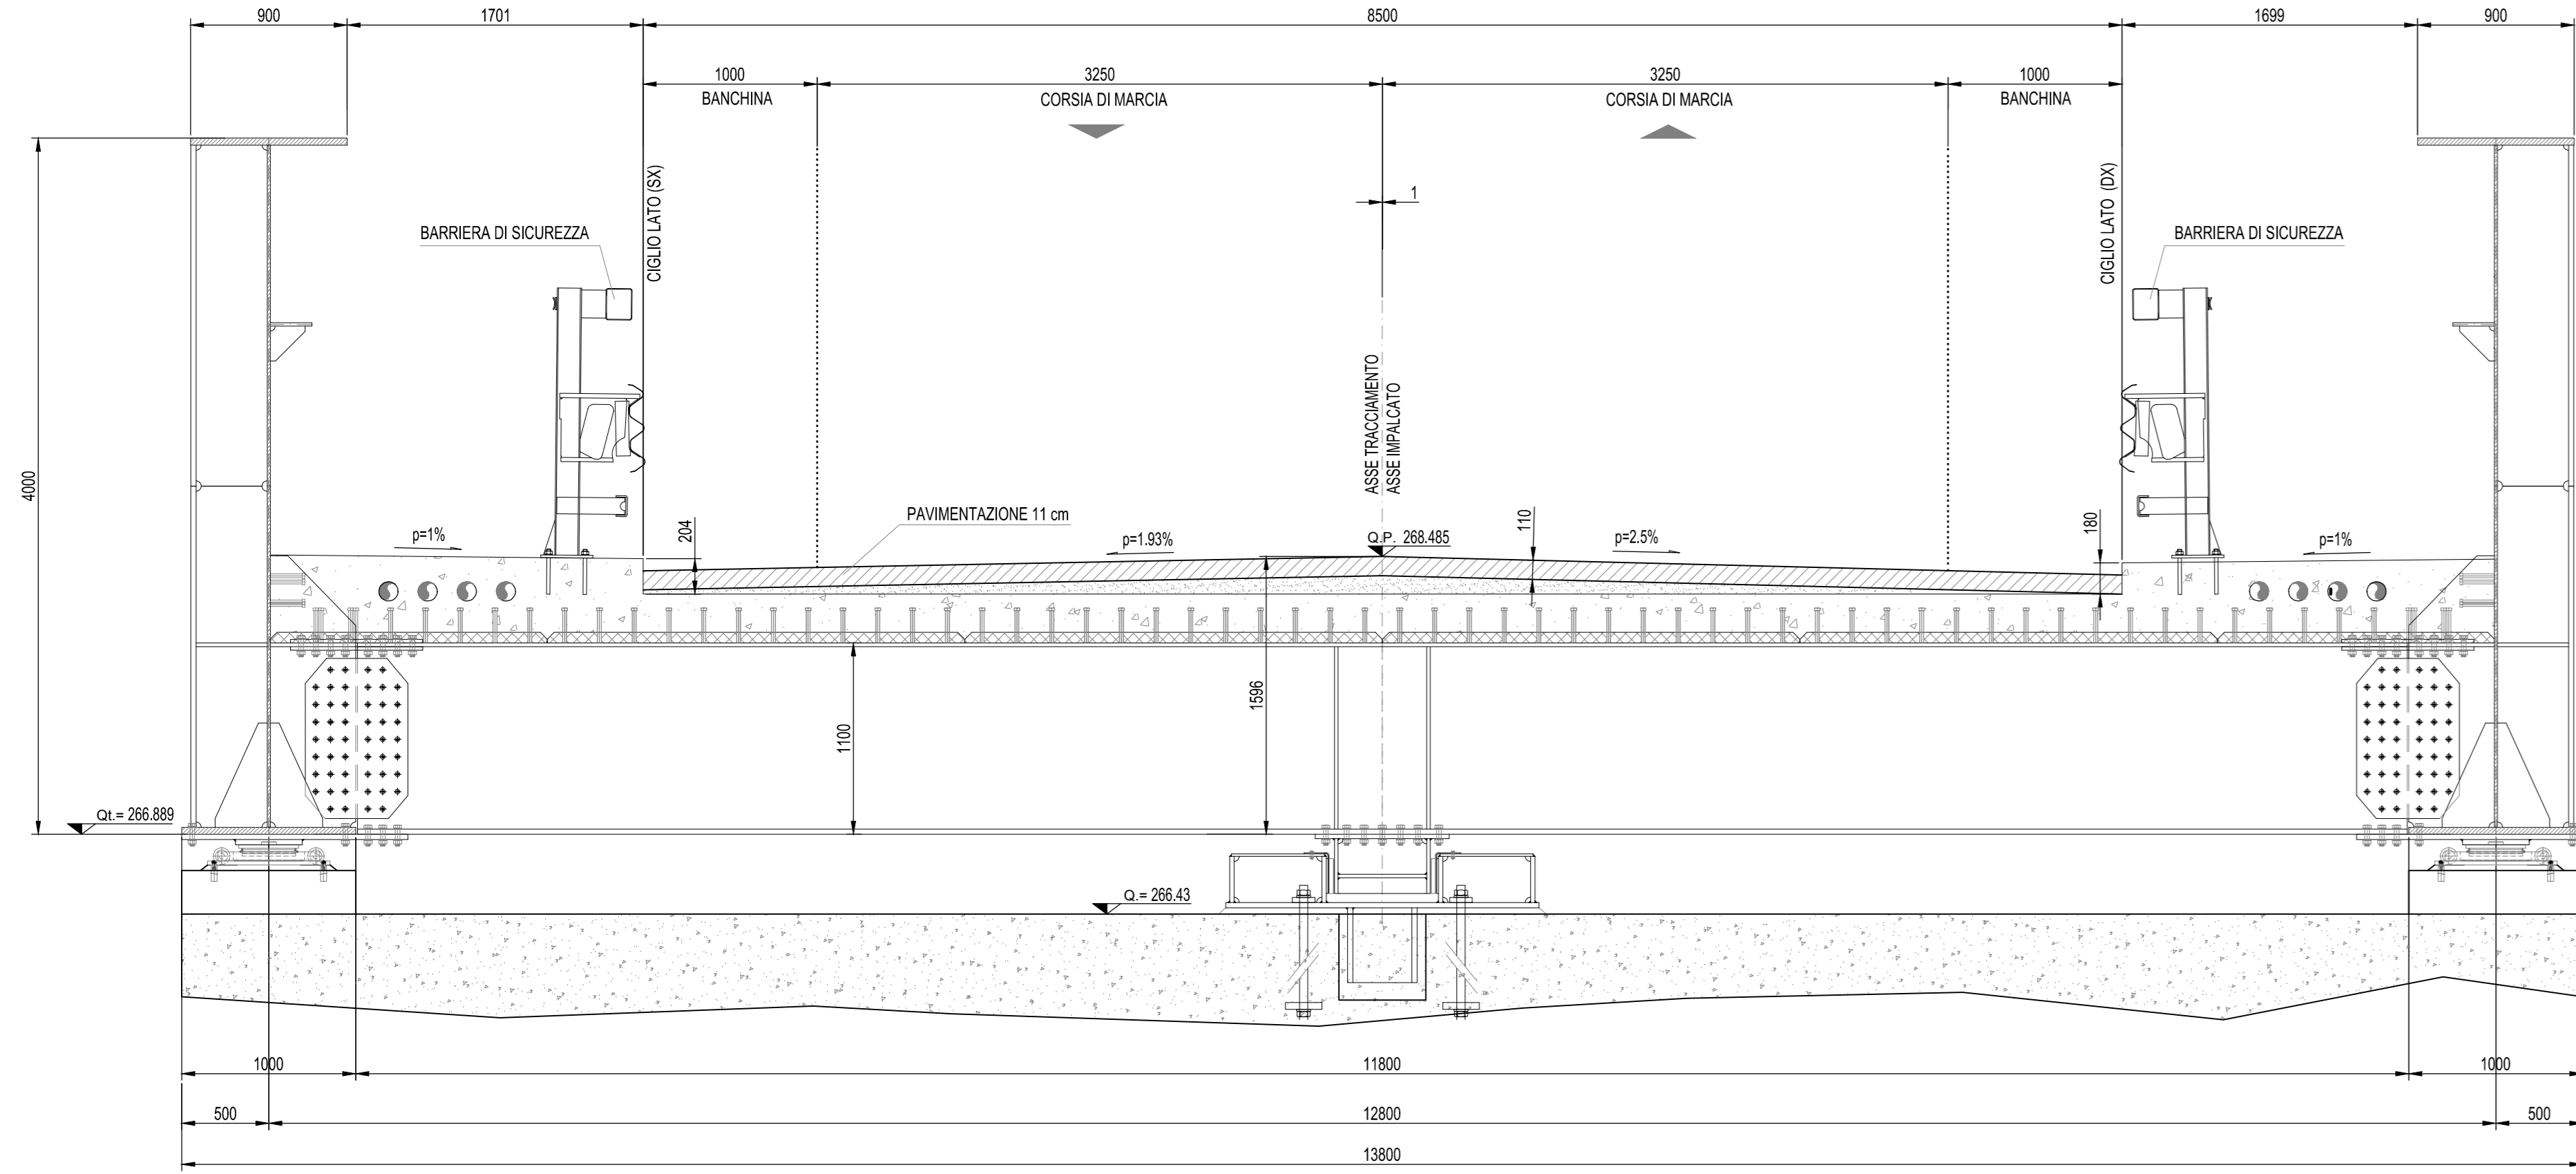

SEZIONE TRASVERSALE SU FRANCO AUTOSTRADA SCALA 1:30

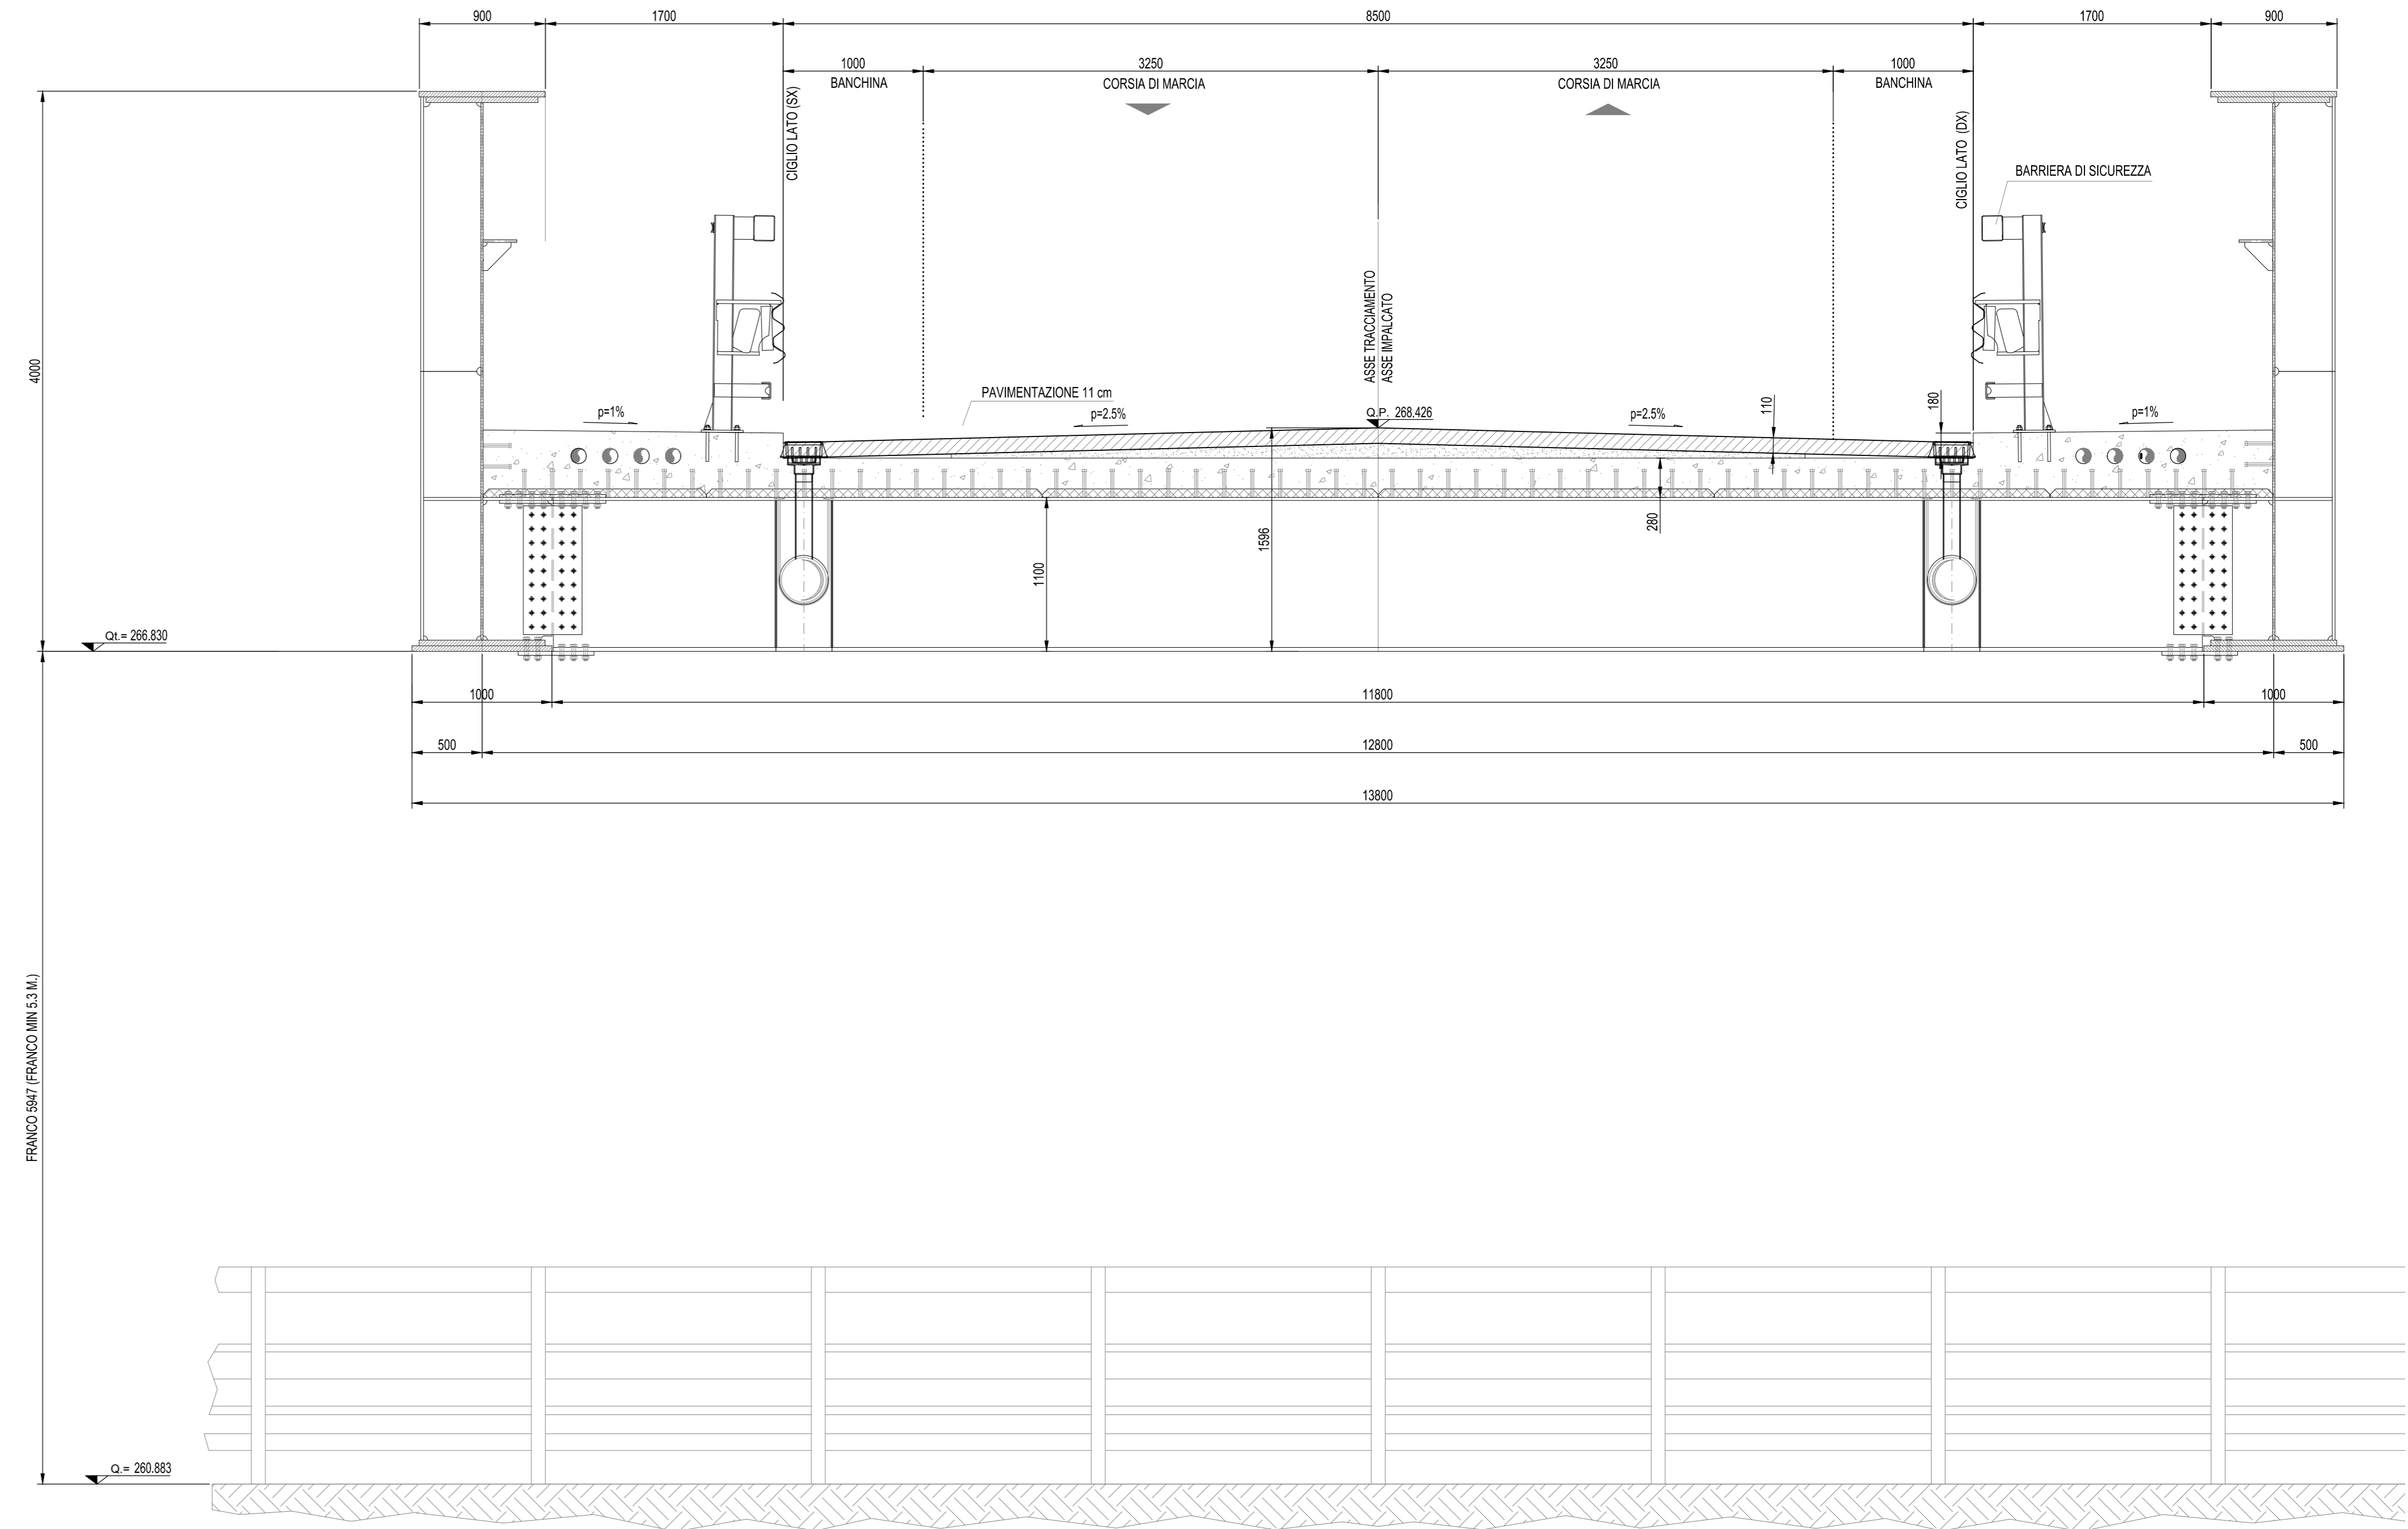


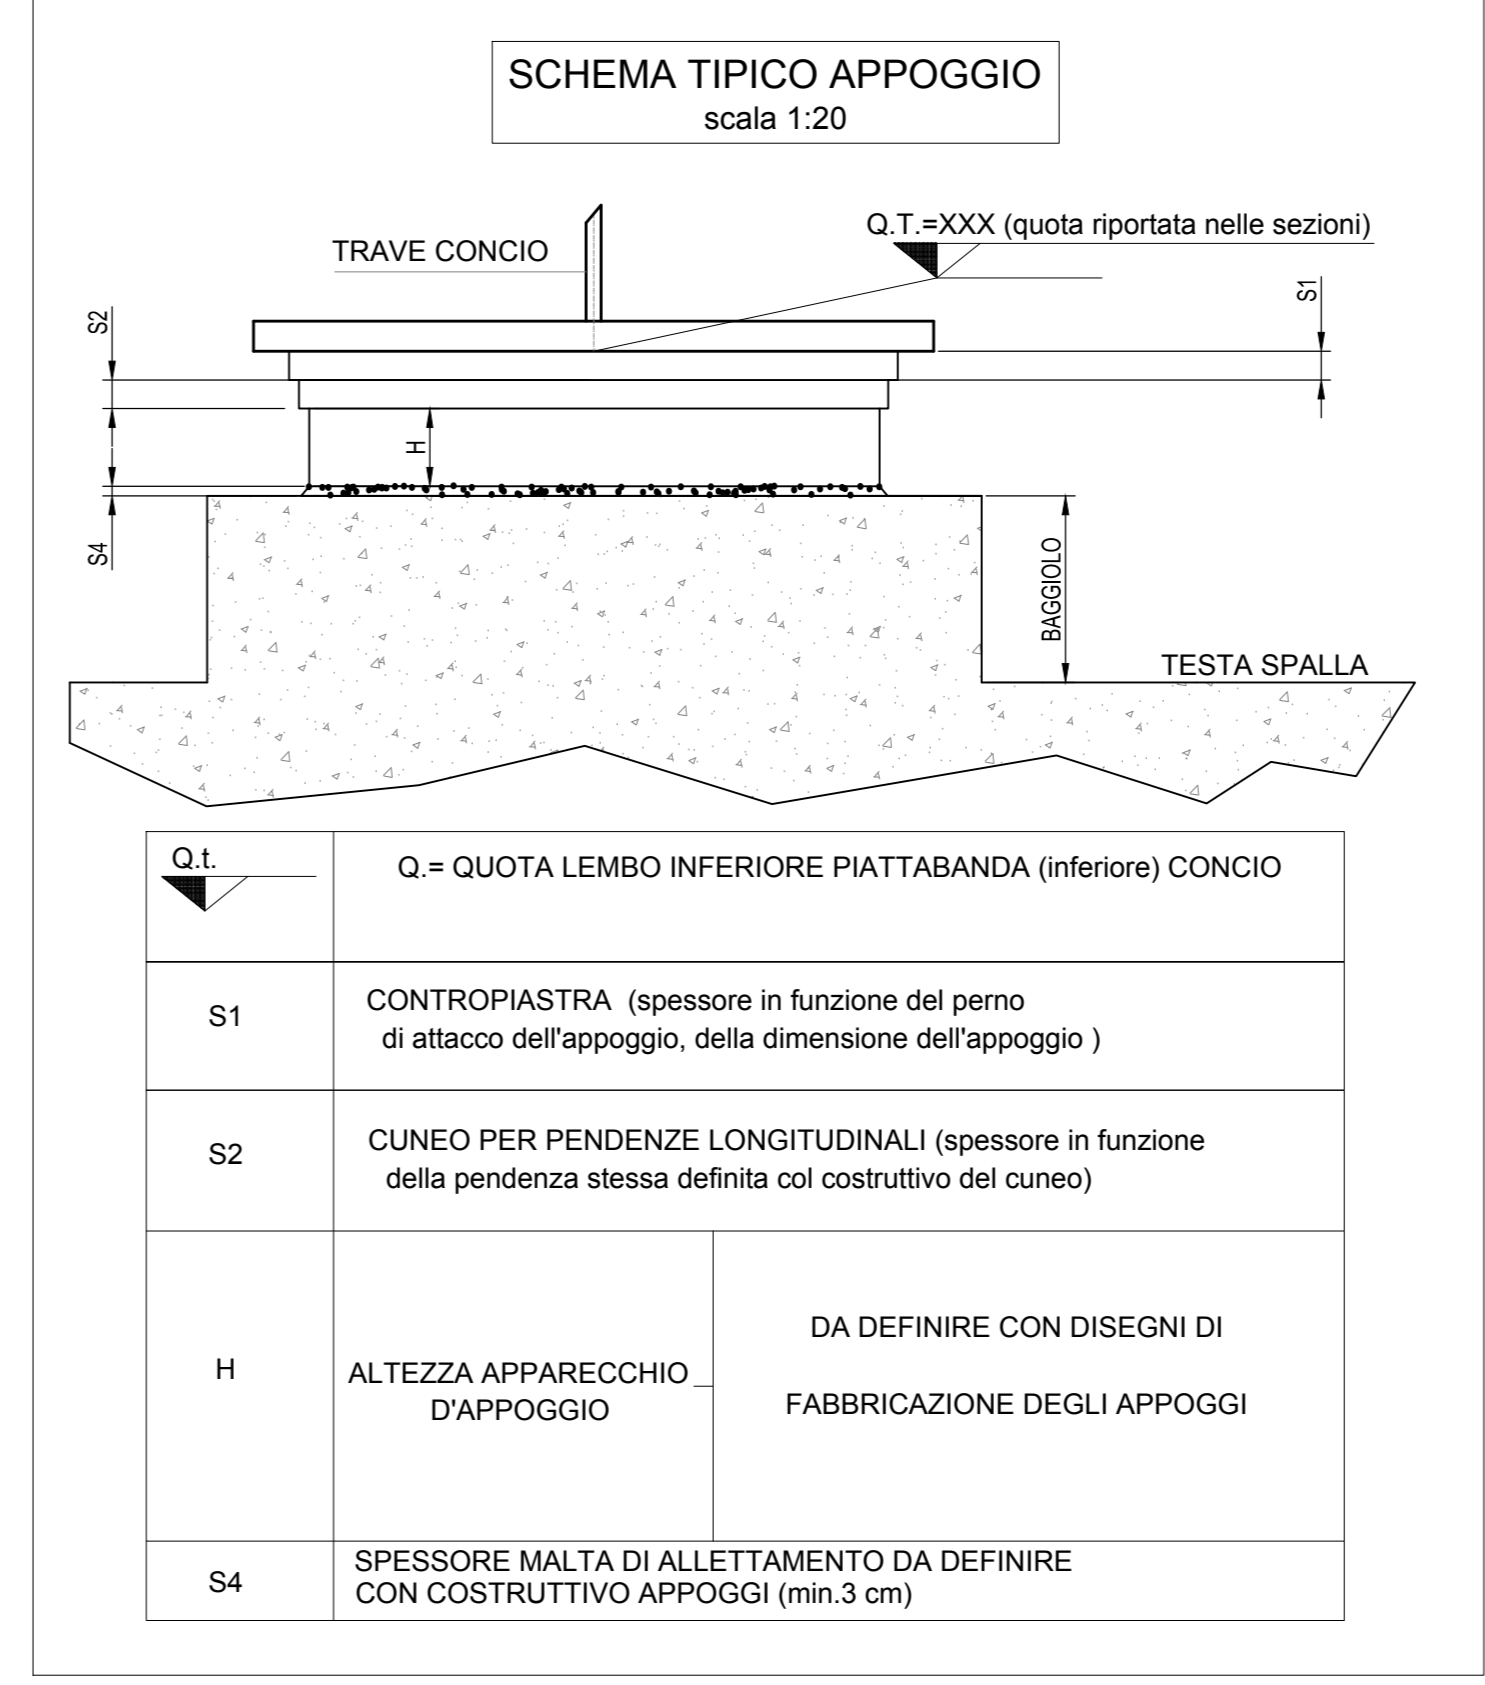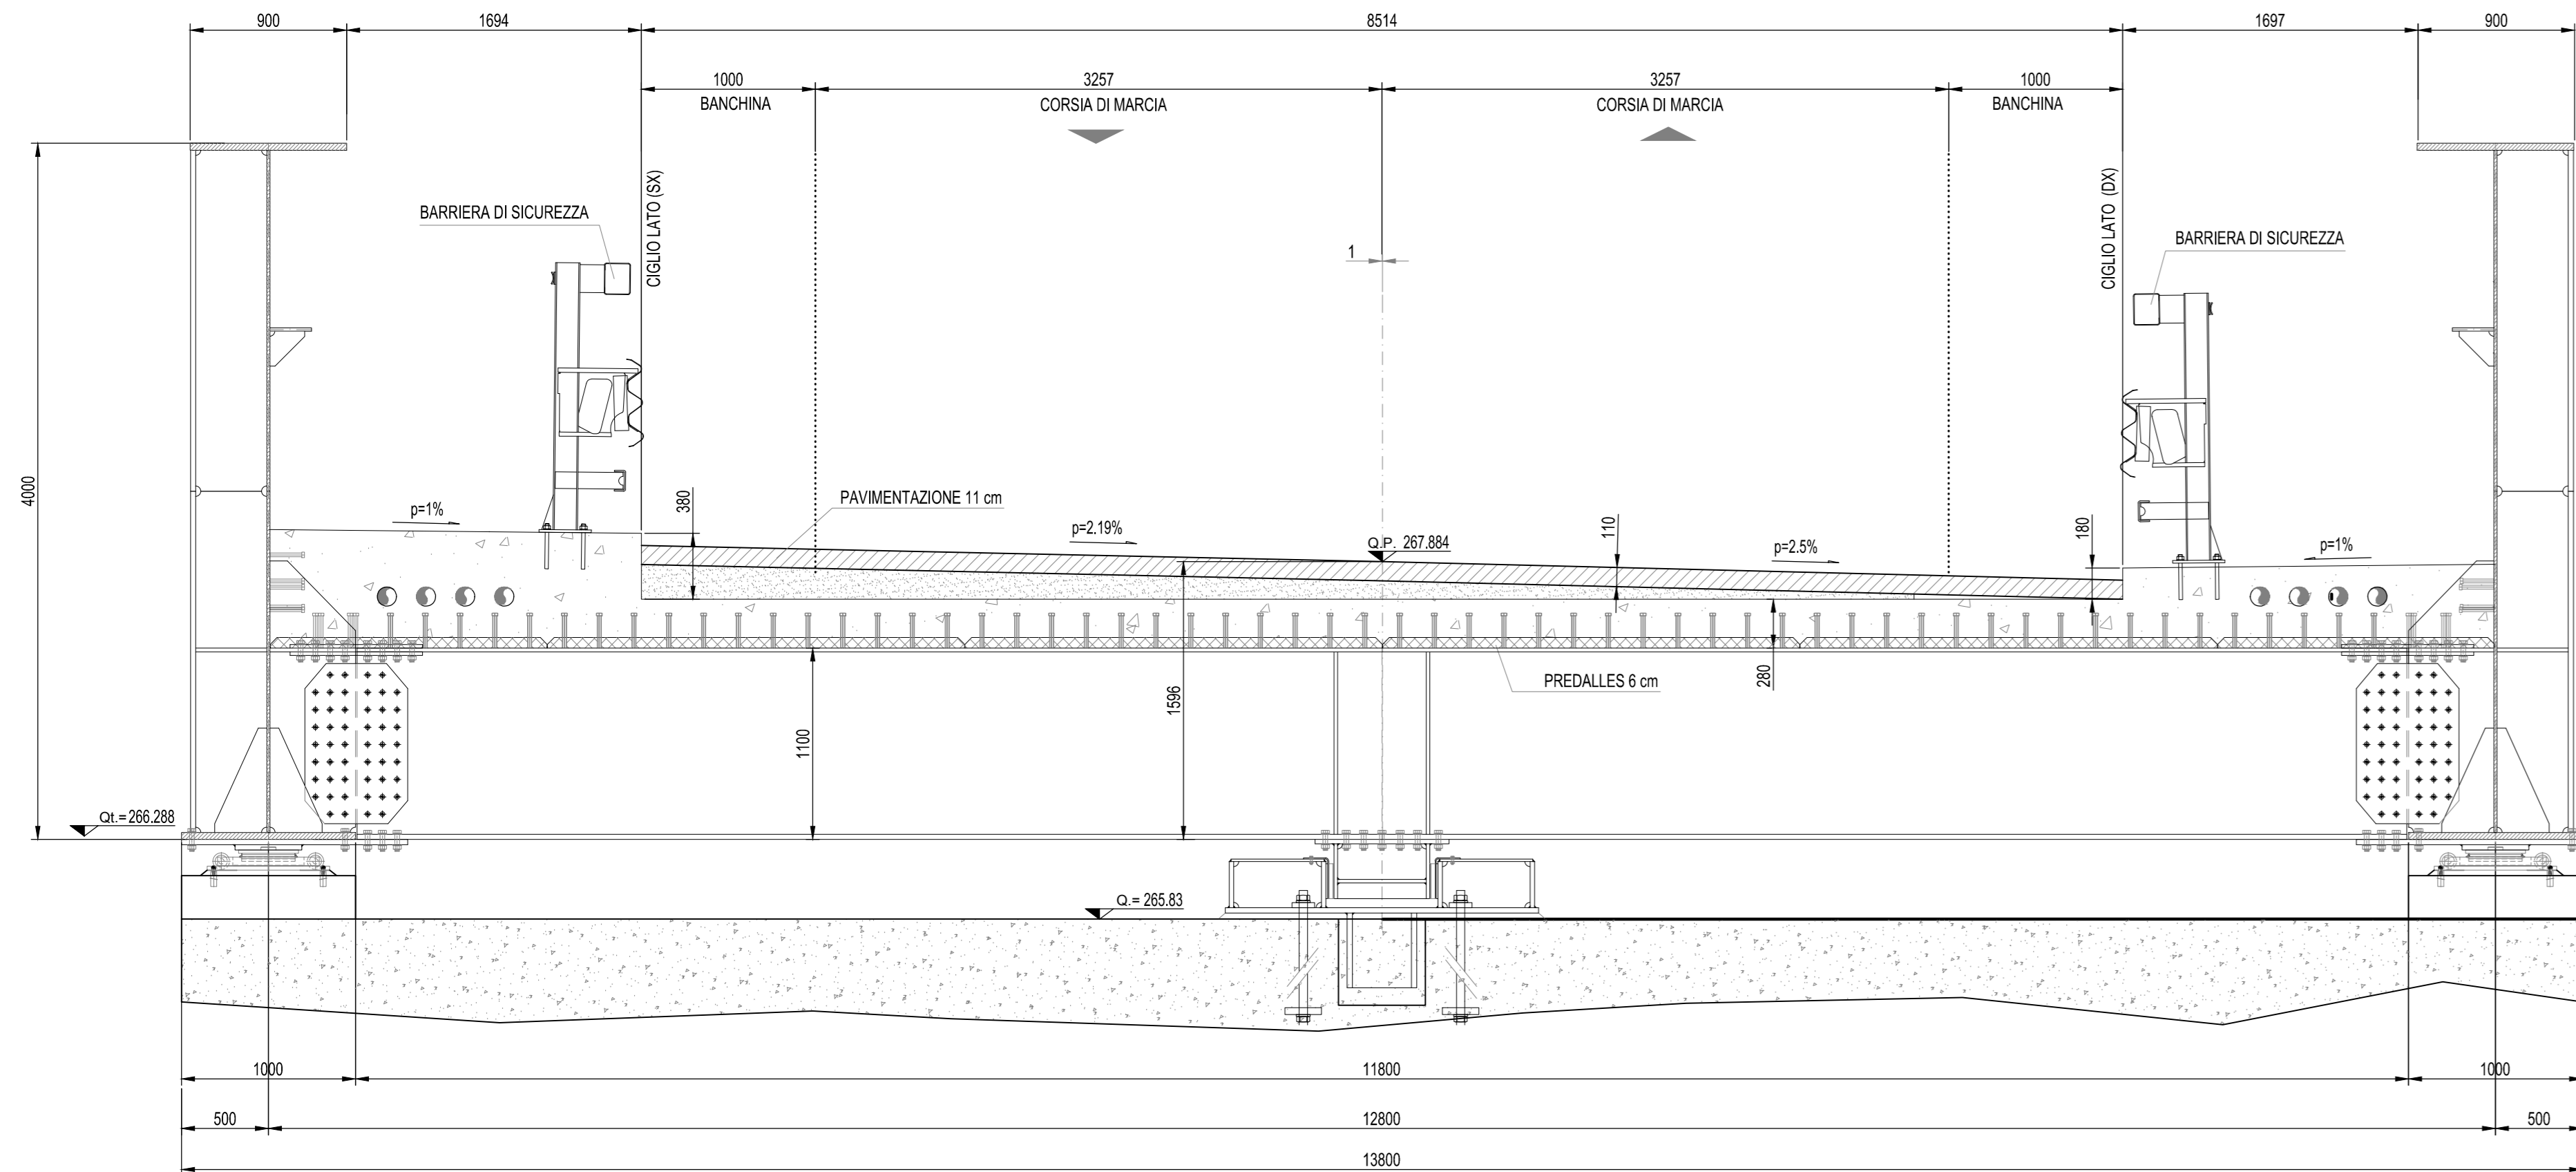

N.B.
LE SEZIONE SONO VALIDE SOLO PER LE Q.P E LE PENDENZE TRASVERSALI,
LA CARPENTERIA METALLICA RAPPRESENTATA E' SOLO INDICATIVA.

| REV | DATA | DESCRIZIONE MODIFICA |
|-----|------|----------------------|
| 0 | - | - |
| 1 | - | - |
| 2 | - | - |
| 3 | - | - |
| 4 | - | - |
| 5 | - | - |

N.B.: LA TAVOLA SOSTITUISCE QUELLA RELATIVA AL CODICE [E] [0] [02] [03] [04] [05] [06] [07] [A] [B] DEL PROGETTO ESECUTIVO

COLLEGAMENTO AUTOSTRADALE DALMINE - COMO - VARESE - VALICO DEL GAGGIOLO E OPERE AD ESSO CONNESSE
TRATTE B1, B2, C, D, TRAI13-14, GREENWAY AS BUILT
TRATTA B1 - SVINCOLO DI LOMAZZO (da Pk - 0+850 a Pk +1+800)
OPERE D'ARTE MINORI CAVALCAVIA
CAVALCAVIA VIABILITA' LOCALE 1 SEZIONI TRASVERSALI IN ASSE APPOGGIO

CONCESSIONARIO
 Regione Lombardia

PROGETTISTA
 STI ITALIA S.p.A.

REDAZIONE
 Vito
 Verificato: Di Sesto
 Approvato: Possati