


PALO Ø1200 L=23.00m
SCALA 1:50

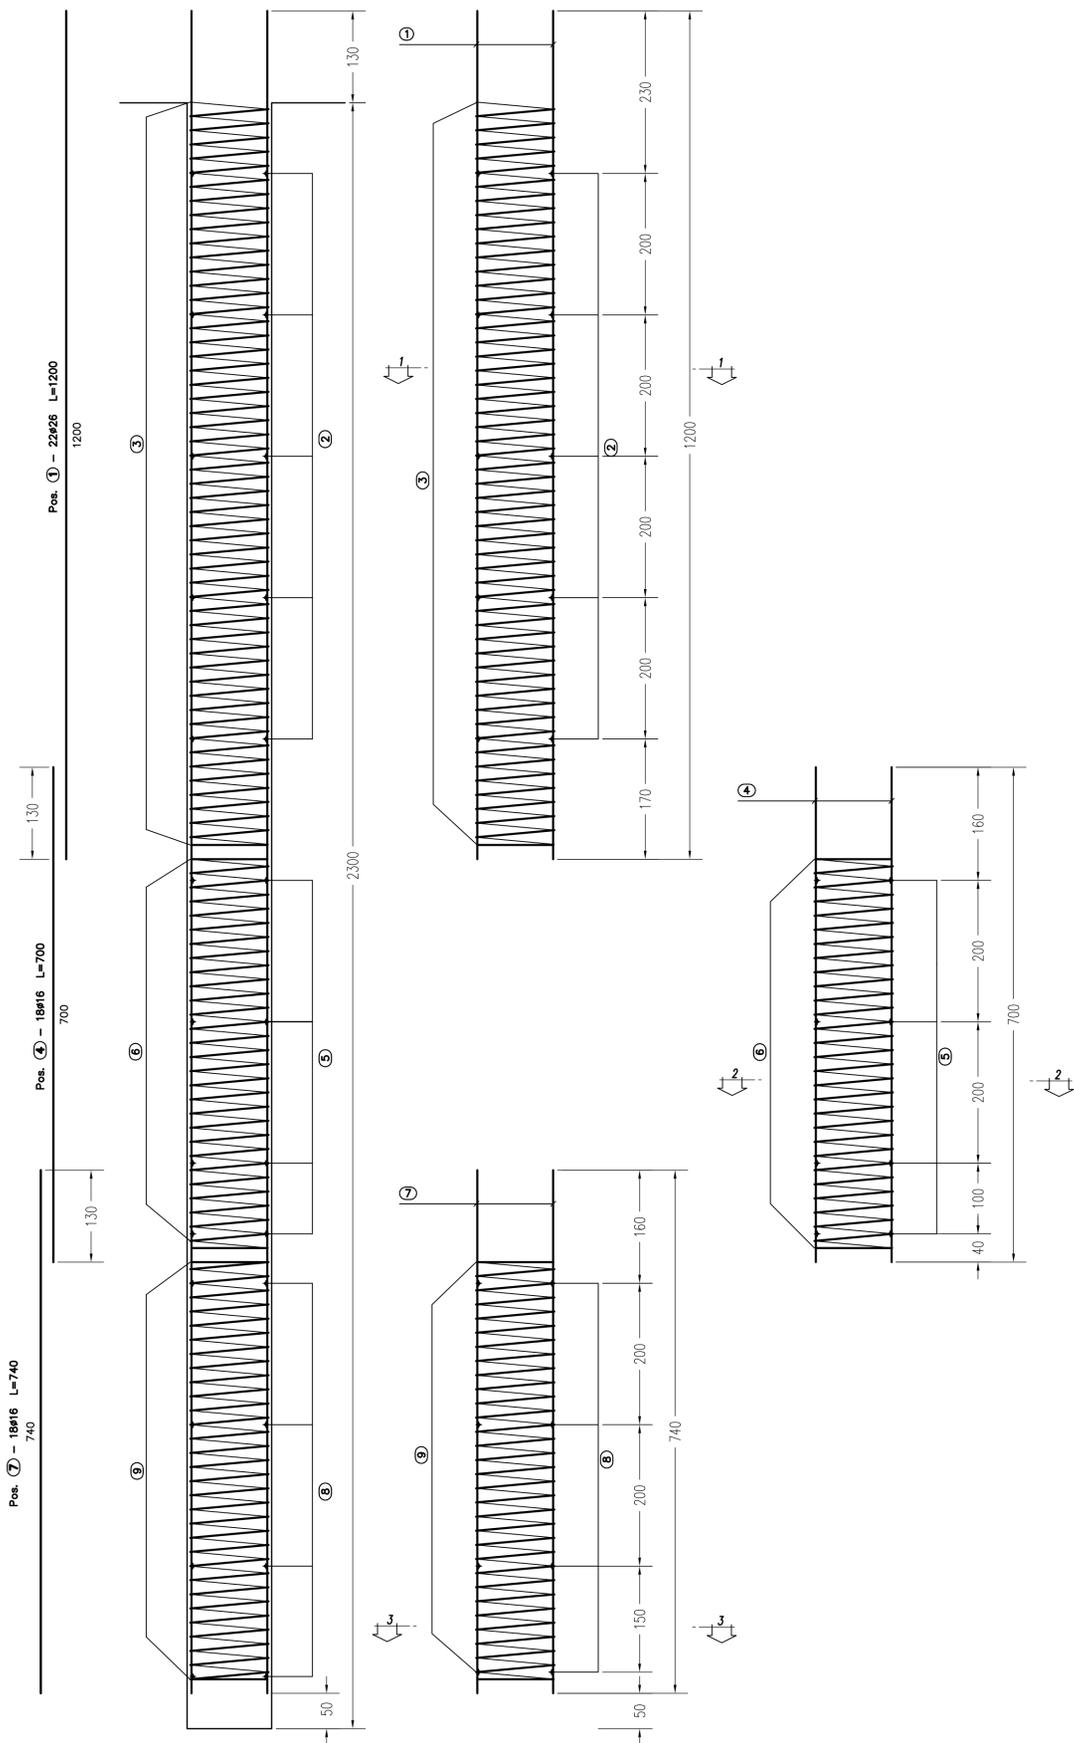

Barre

Sagoma	Pos.	Ø (mm)	nb	A (cm)	B (cm)	L (m)	Ltot (m)	Note
	1	26	22	1200		12.00	264.00	
	4	16	18	700		7.00	126.00	
	7	16	18	740		7.40	133.20	
	2	26	5	79	88	3.24	16.19	
	5	26	4	79	88	3.24	12.95	
	8	26	4	79	88	3.24	12.95	

Spirali

Spirale	Pos.	R (cm)	H (m)	ng	Ø (mm)	S (cm)	Ltot (m)	Note
	3	54	10.50	1	12	20	178.44	
	6	54	5.50	1	10	20	93.47	
	9	54	5.90	1	10	20	100.26	

Massa barre

Ø (mm)	M/L (kg/m)	Ltot (m)	Mtot (kg)
16	1.578	259.20	409.1
26	4.168	306.09	1275.7
Tot.			1684.8


Massa spirali

Ø (mm)	M/L (kg/m)	Ltot (m)	Mtot (kg)
10	0.617	193.73	119.4
12	0.888	178.44	158.4
Tot.			277.9

Massa totale acciaio : 1962.7 kg

Ultima posizione : 9

N.B.: LA TABELLA FERRI SI RIFERISCE AL SINGOLO PALO

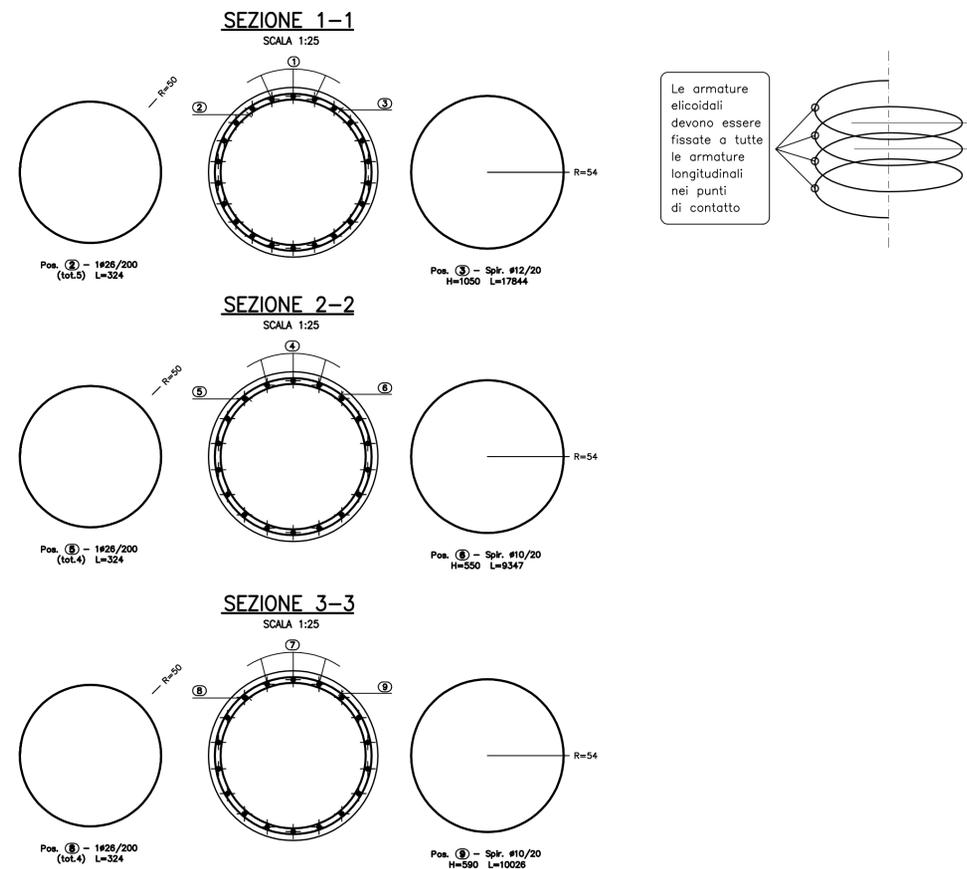

MATRICE DI REVISIONE

REV	DATA	DESCRIZIONE MODIFICA

N.B.: LA TAVOLA SOSTITUISCE QUELLA RELATIVA AL CODICE [E] DEL PROGETTO ESECUTIVO

CONCESSIONE AUTOSTRADALI LOMBARDE
Autosstrada Pedemontana Lombarda

COLLEGAMENTO AUTOSTRADALE
DALMINE - COMO - VARESE - VALICO DEL GAGGIOLO E OPERE AD ESSO CONNESSE
CODICE C.U.P. F11806000270007

TRATTE B1, B2, C, D, TRVA13+14, GREENWAY
AS BUILT
TRATTA B1 - SVINCOLO DI LOMAZZO (da Pk - 0+850 a Pk +1+800)
OPERE D'ARTE MINORI
CAVALCAVIA
CAVALCAVIA VIABILITA' LOCALE 2
ARMATURA PALI DI FONDAZIONE SPALLE

FASE PROGETTUALE	LOTTO	ZONA	OPERA	TRATTO D'OPERA	AMBITO	PROGRESSIVO	REVISIONE
A	B	C21	CV002	0	OH	AR	008 E_01

Scala: 1:50 - 1:25

DATA	DESCRIZIONE	REV
Settembre 2015	Emisione	E
Ettobre 2016	Revisione	E 01

CONCEDENTE: CONCESSIONE AUTOSTRADALI LOMBARDE

CONCESSIONARIO: Autosstrada Pedemontana Lombarda
Direttore Tecnico: Ing. Enrico Arini
Referente Tecnico: Arch. Giovanni Cambi

APPROVATO: Autosstrada Pedemontana Lombarda
Il Direttore dei Lavori: Ing. Francesco Domenico

IMPRESA: RAGGRUPPAMENTO TEMPORANEO IMPRESE:
Mandatario: STRABAG A.G.
Mandatario: GLF Grandi Lavori Fincosit S.p.A.
Mandatario: Impresa costruzioni Giuseppe Maltauro S.p.A.
Mandatario cooptata: STRABAG S.p.A.

PROGETTISTA - PROGETTO ESECUTIVO DI DETTAGLIO: 3TI PROGETTI ITALIA S.p.A.
RAGGRUPPAMENTO TEMPORANEO PROGETTISTI:
Mandatario: 3TI PROGETTI ITALIA S.p.A.
Mandatario: GP Progettazione e Ricerca
Mandatario: ALBERTO CECCHINI S.p.A.
Arch. Salvatore Vermiglio

RESPONSABILE DI PROGETTO ED INCARICATO DELL'INTEGRAZIONE FRA LE VARIE PRESTAZIONI: Ing. Alberto Cecchini

ELABORAZIONE PROGETTUALE: 3TI PROGETTI ITALIA S.p.A.
DIRETTORE TECNICO: Ing. Stefano Luca Piccauti
Ordine degli Ingegneri Provincia di Roma n. 20809

Redatto: Viola
Verificato: Fasolo
Approvato: Possati