


PIANTA FONDAZIONI

SCALA 1:50

SpB

ASSE APPROSSI
PROC-QH-193.00

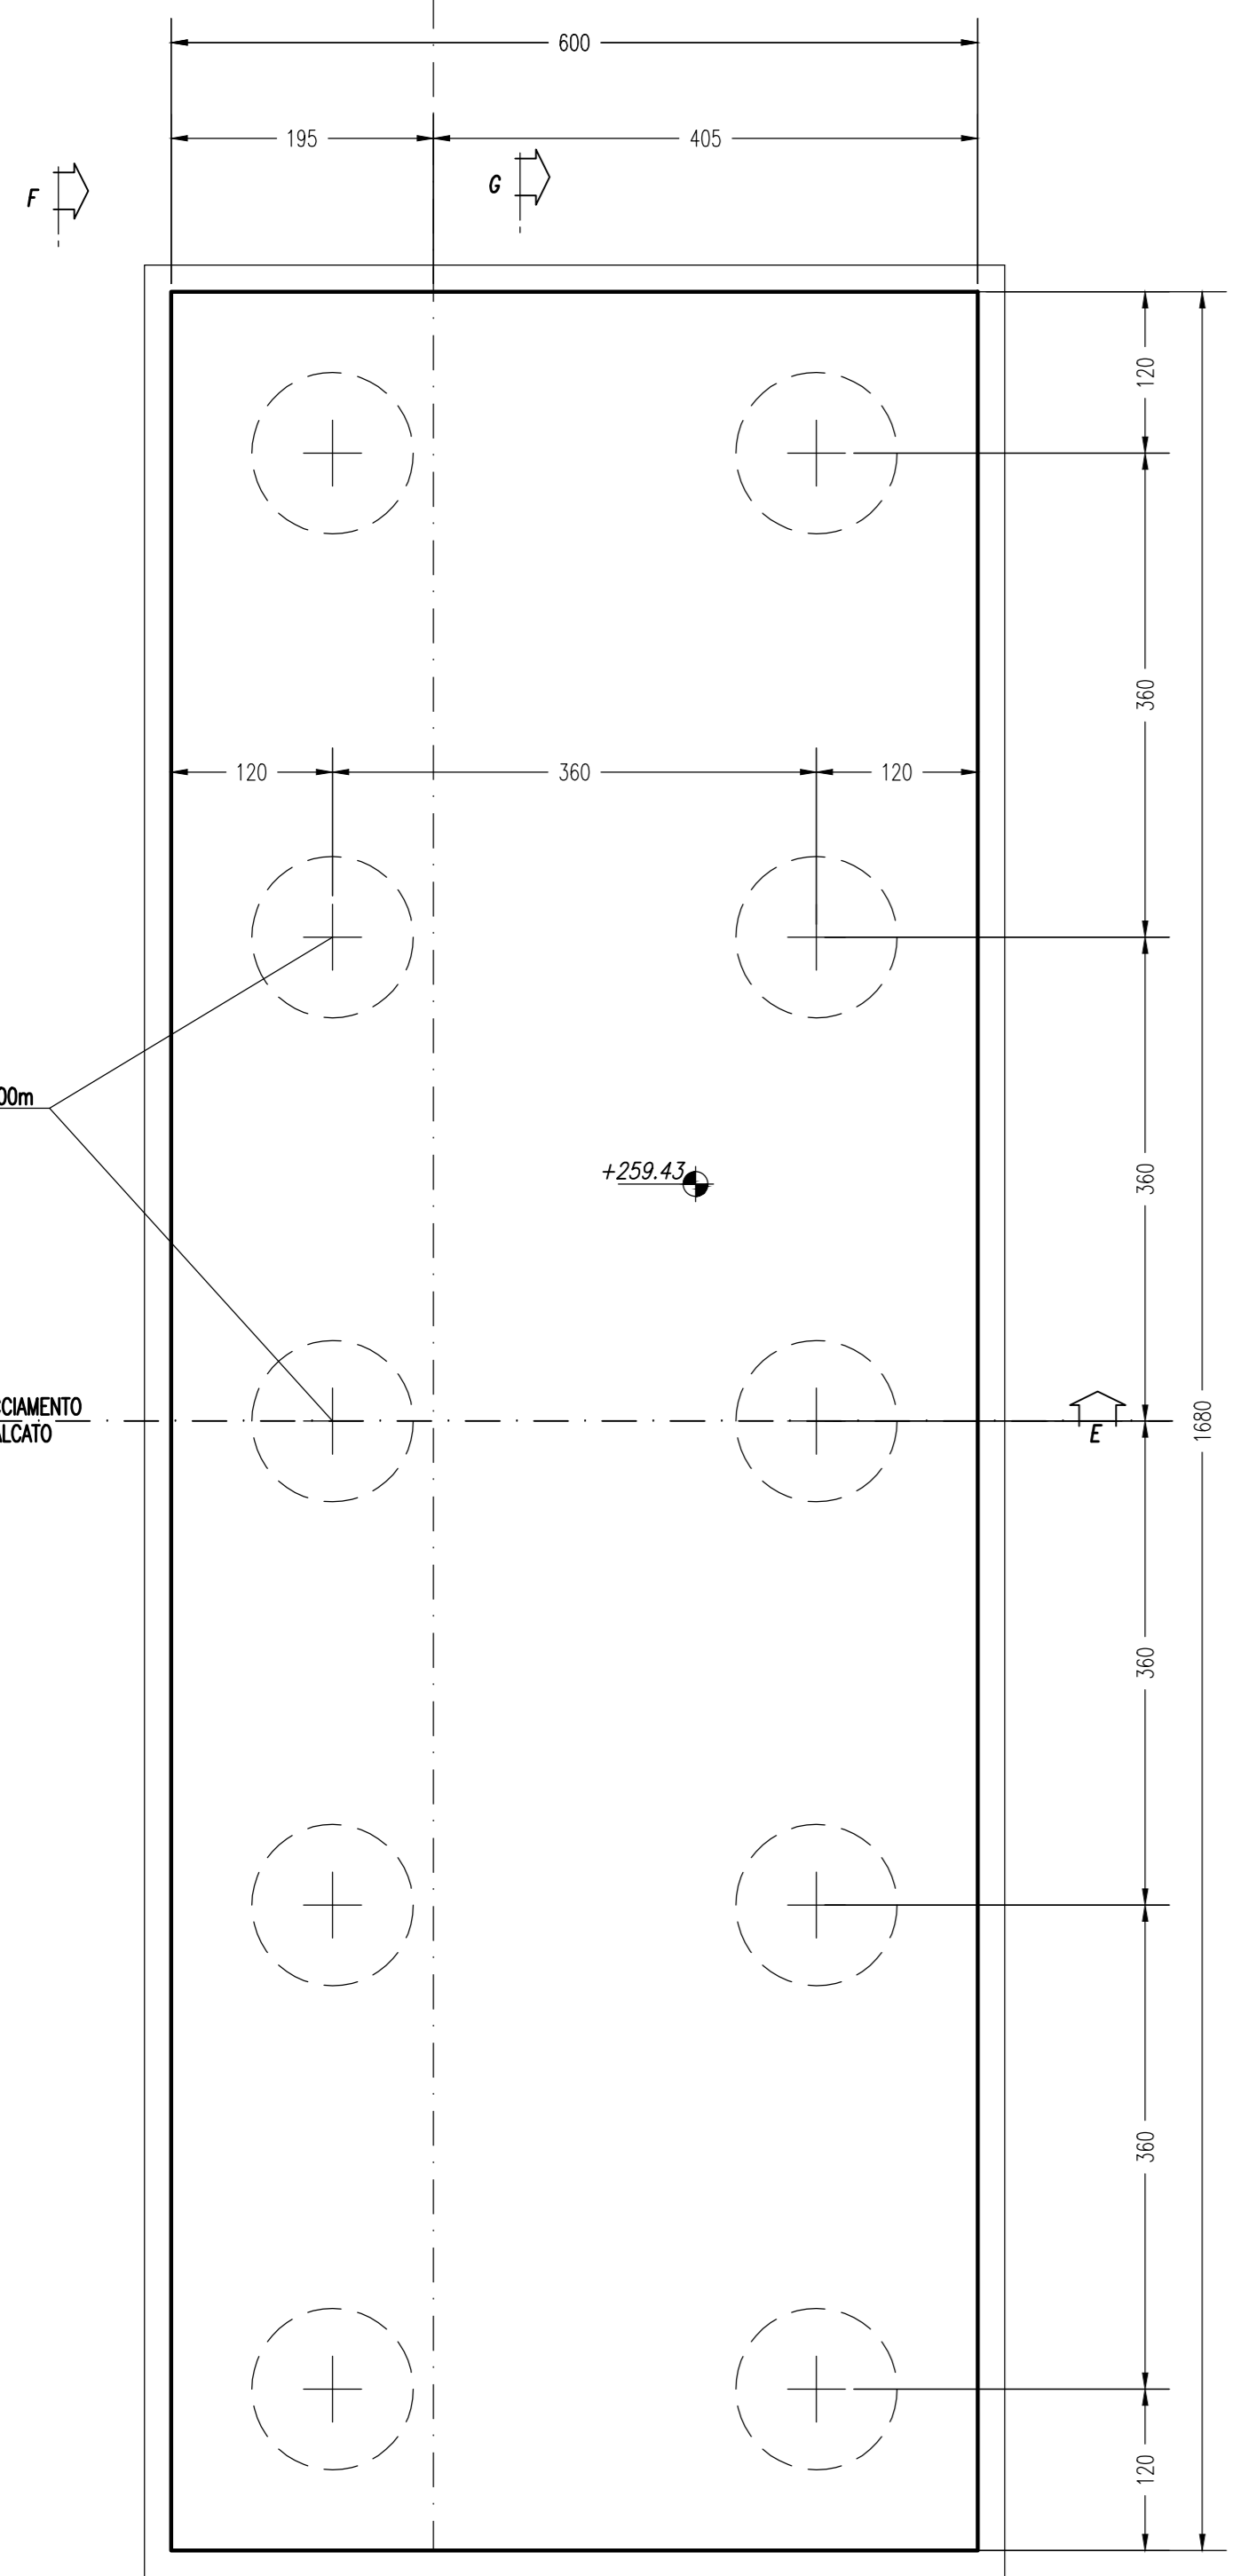


PIANTA SPICCATO

SCALA 1:50

SpB

ASSE APPROSSI
PROC-QH-193.00

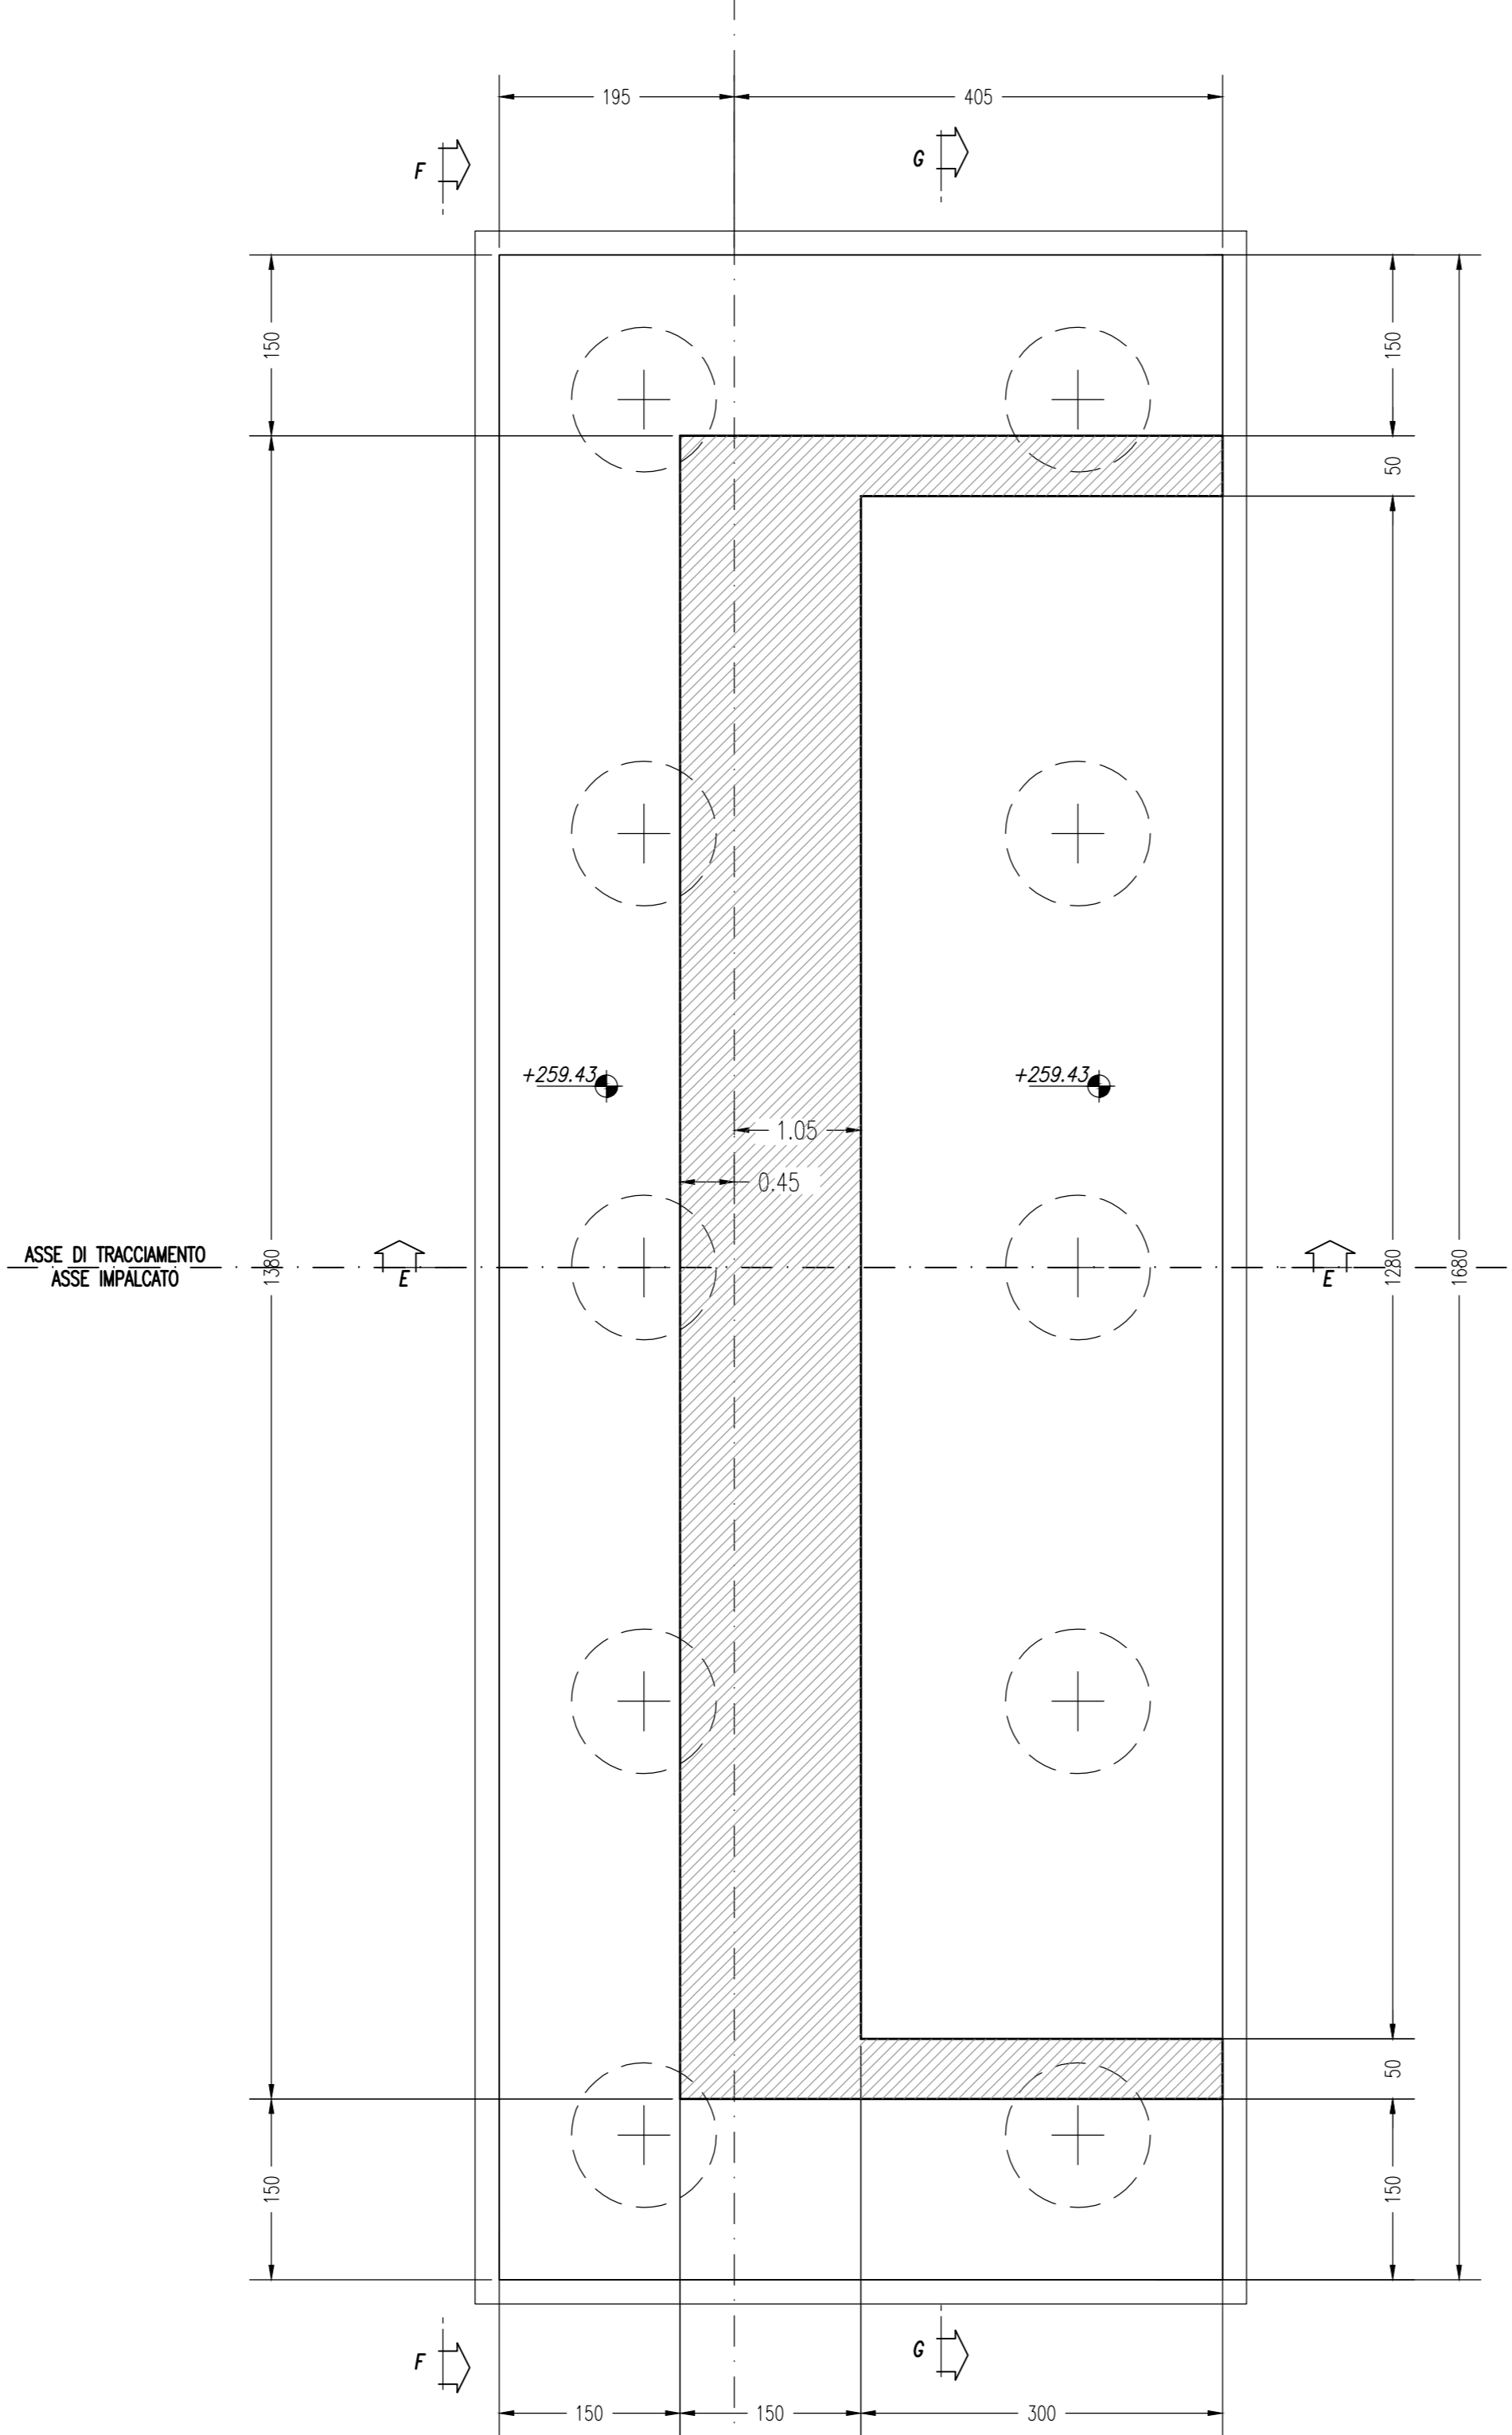


VISTA DALL'ALTO

SCALA 1:50

SpB

ASSE APPROSSI
PROC-QH-193.00

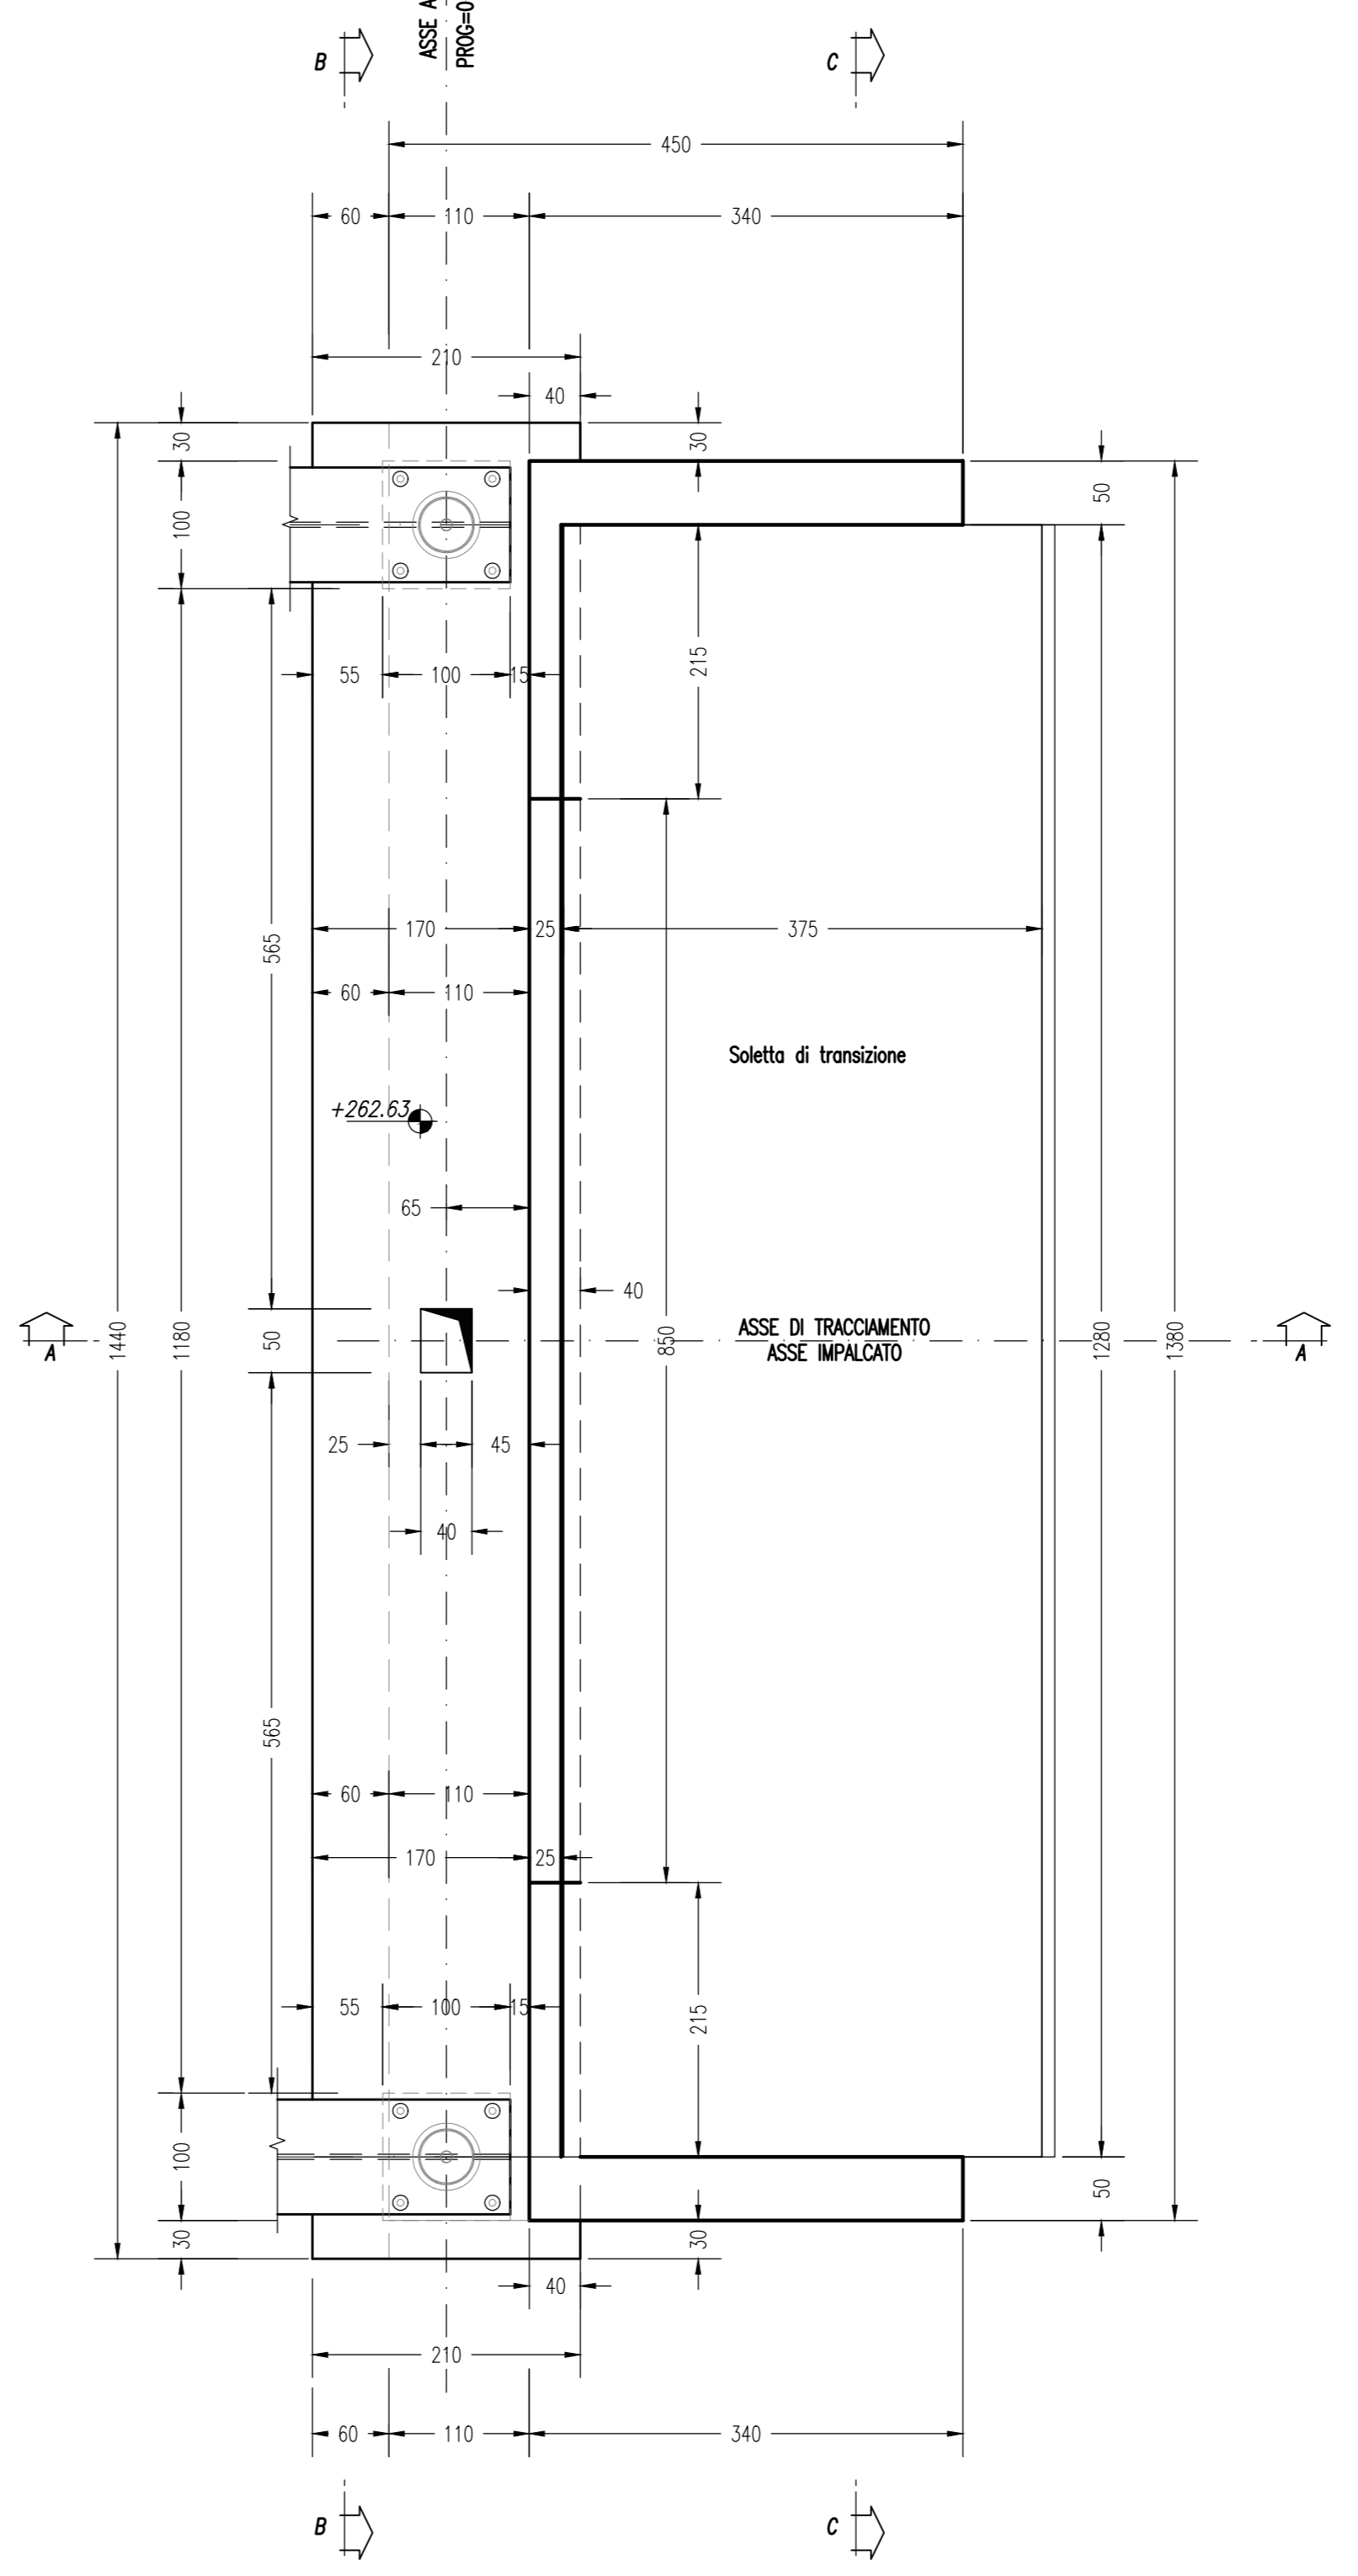

N.B.: PER LA TABELLA MATERIALI SI RIMANDA ALL'ELABORATO SPECIFICO

MATRICE DI REVISIONE

REV	DATA	DESCRIZIONE MODIFICA

N.B.: LA TAVOLA SOSTITUISCE QUELLA RELATIVA AL CODICE [E] DEL PROGETTO ESECUTIVO

CONCESSIONARI AUTOSTRADALI LOMBARDE
COLLEGAMENTO AUTOSTRADE DALMINE - COMO - VARESE - VALICO DEL GAGGIOLO E OPERE AD ESSO CONNESSE
 CODICE C.U.P. F11B90000270007
TRATTE B1, B2, C, D, TRVA13+14, GREENWAY
AS BUILT
TRATTA B1 - SVINCOLO DI LOMAZZO (da Pk - 0+850 a Pk - 1+800)
 OPERE D'ARTE MINORI
 CAVALCAVIA
 CAVALCAVIA VIABILITA' LOCALE 2
 CARPENTERIA SPALLA B TAV. 1/2

IDENTIFICAZIONE ELABORATO		IMPRESA	
CODICE PROGETTO: F00107B		RAGGRUPPAMENTO TEMPORANEO IMPRESE:	
WBS		Mandataria	Mandante
STRABAG A.G.		GLF Grandi Lavori Fincosit S.p.A.	Impresa costruzioni Giuseppe Malturo S.p.A.
Mandatario cooptato		Mandante cooptato	
STRABAG S.p.A.		STRABAG S.p.A.	
STRABAG		STRABAG	
CONCEDENTE		RESPONSABILE DI PROGETTO ED INCARICATO DELL'INTEGRAZIONE FRA LE VARIE PRESTAZIONI:	
CONCESSIONARI AUTOSTRADALI LOMBARDE		Ing. Alberto Cecchini	
CONCESSIONARIO		ELABORAZIONE PROGETTUALE	
Autosstrade Padovane Lombarde		PROGETTISTA:	
Direttore Tecnico: Ing. Enrico Alini Referente Tecnico: Arch. Giovanni Caruso		STI PROGETTI ITALIA S.p.A.	
APPROVATO		3TI ITALIA S.p.A. DIRETTORE TECNICO	
Il Direttore dei Lavori: Ing. Francesco Domenico		Ing. Stefano Luca Pessati Ordine degli Ingegneri Provincia di Roma n. 20809	
Redatto: Pisuoi		Verificato: Di Iulo	
		Approvato: Pessati	