



SpB


SEZIONE E-E  
SCALA 1:50

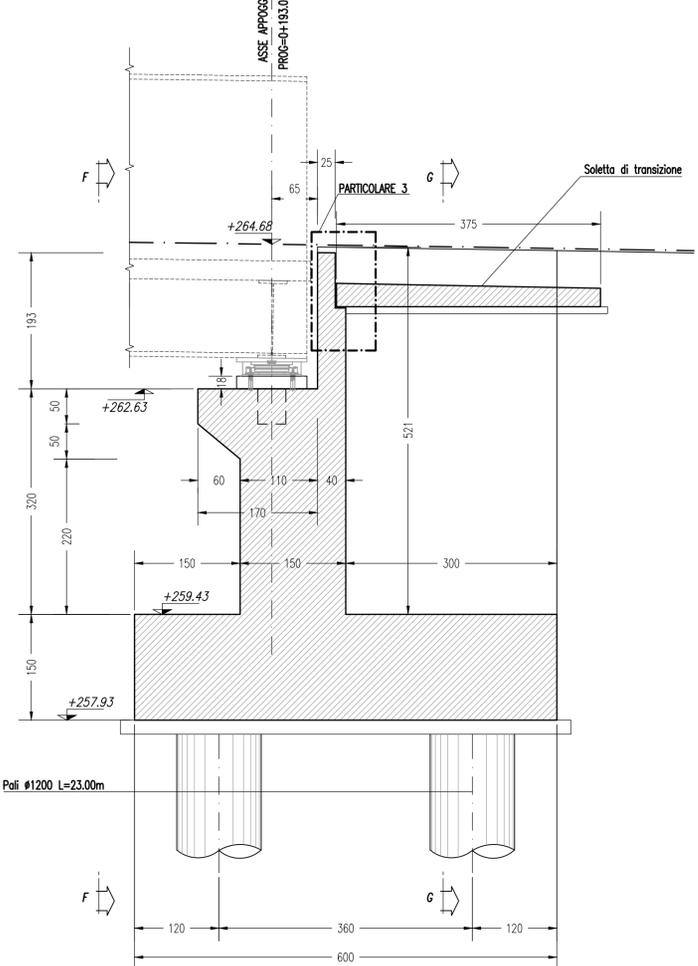


VISTA F-F  
SCALA 1:50

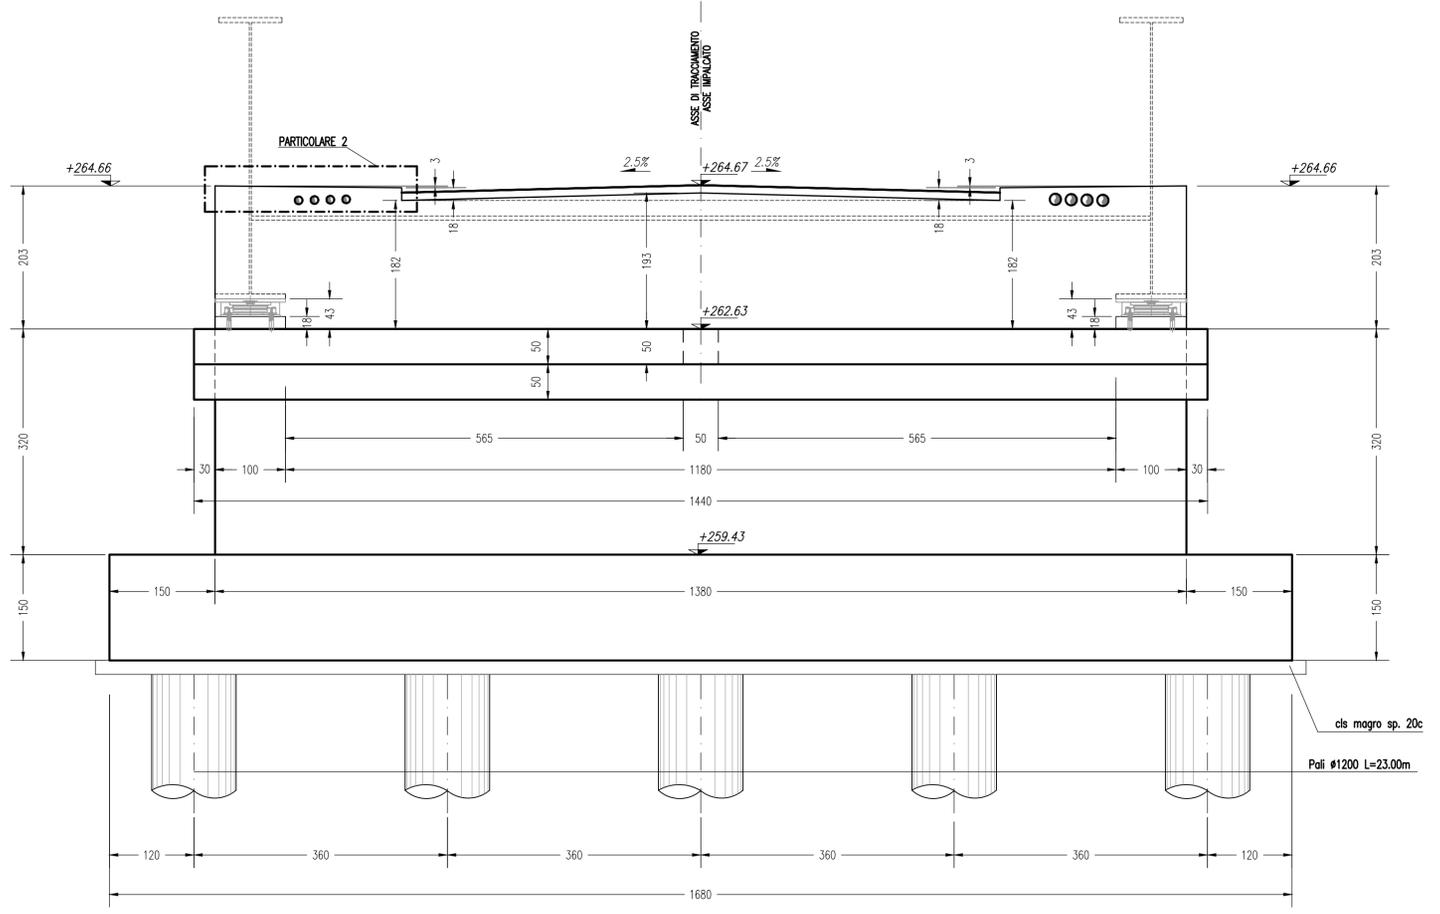


SEZIONE G-G  
SCALA 1:50

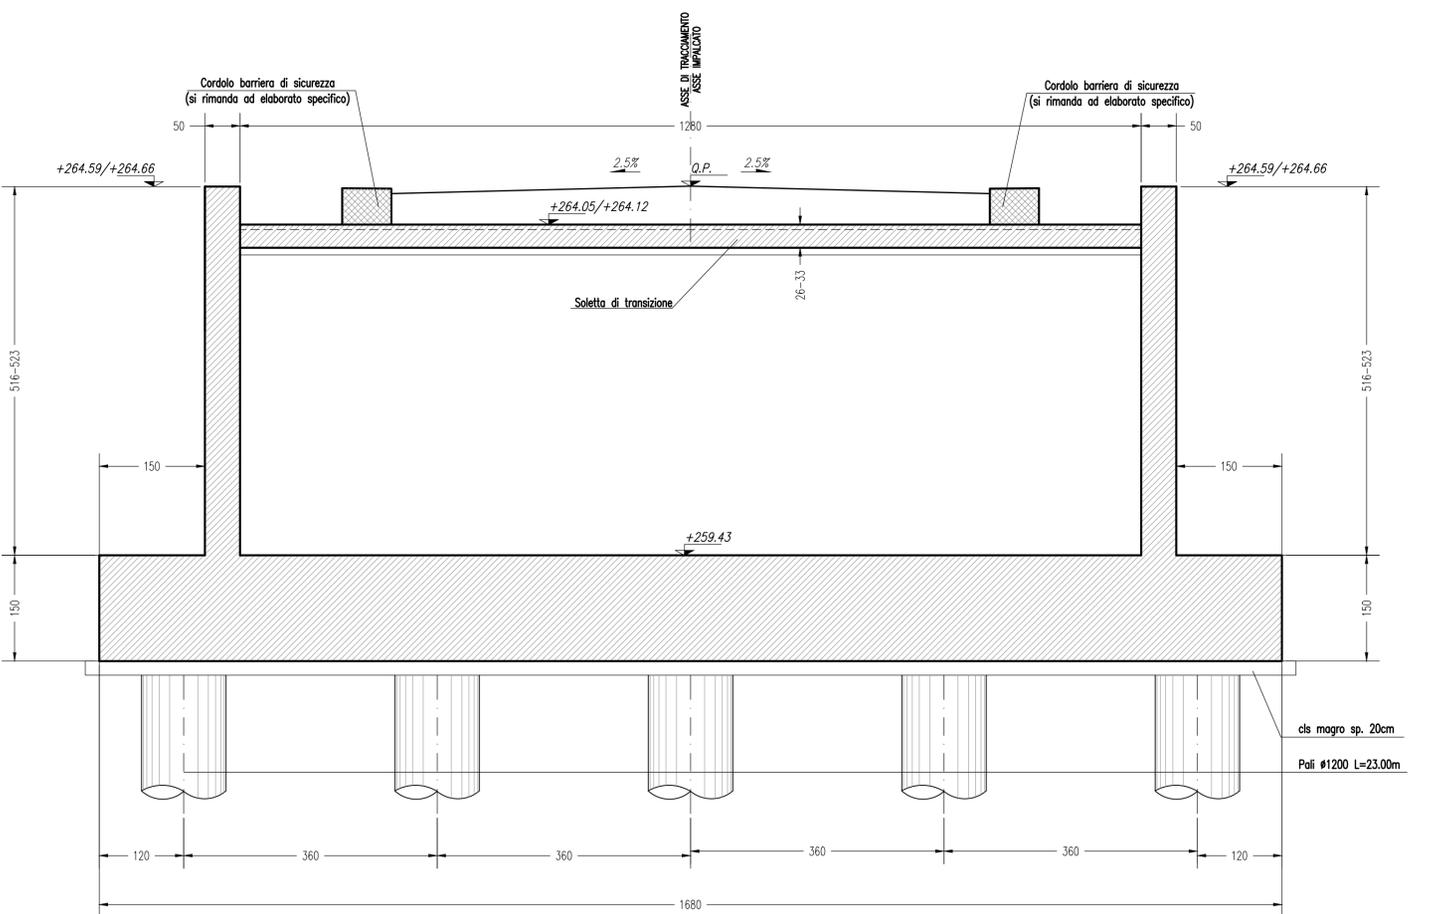

PARTICOLARE 3  
SCALA 1:20

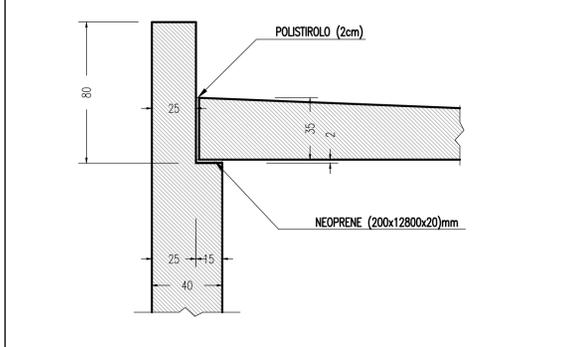

PARTICOLARE 2  
SCALA 1:20

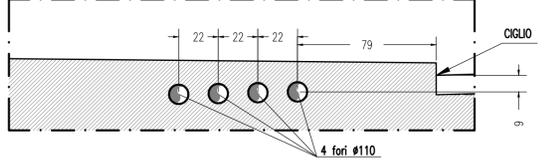

N.B.: PER LA TABELLA MATERIALI SI RIMANDA ALL'ELABORATO SPECIFICO

MATRICE DI REVISIONE

REV	DATA	DESCRIZIONE MODIFICA

N.B.: LA TAVOLA SOSTITUISCE QUELLA RELATIVA AL CODICE [ ] DEL PROGETTO ESECUTIVO

CONCESSIONARI AUTOSTRADALI LOMBARDE

COLLEGAMENTO AUTOSTRADALE  
DALMINE - COMO - VARESE - VALICO DEL GAGGIOLO E OPERE AD ESSI CONNESSE  
CODICE C.U.P. F11B060027007

TRATTE B1, B2, C, D, TRVA13+14, GREENWAY  
**AS BUILT**  
TRATTA B1 - SVINCOLO DI LOMAZZO (da Pk - 0+850 a Pk - 1+800)  
OPERE D'ARTE MINORI  
CAVALCAVIA  
CAVALCAVIA VIABILITA' LOCALE 2  
CARPENTERIA SPALLA B TAV. 2/2

IDENTIFICAZIONE ELABORATO  
CODICE PROGETTO: F00107B  
WBS

FASE PROGETTUALE  
LOTTO  
ZONA  
OPERA  
TRATTO D'OPERA  
AMBITO  
TIPICELABORATO  
PROGRESSIVO  
REVISIONE

IMPRESA  
RAGGRUPPAMENTO TEMPORANEO IMPRESE:  
Mandatario  
Mandante  
Mandante  
Mandante cooptata

STRABAG  
GLF  
Grandi Lavori  
Fincostr  
S.p.A.

Impresa costruzioni  
Giuseppe Maltauro  
S.p.A.

STRABAG  
MALTAURO  
STRABAG

Scala: 1:50

DATA  
Settembre 2015 Emissione  
Novembre 2015 Revisione

DESCRIZIONE  
Emissione  
Revisione

REV  
E  
E.01

PROGETTISTA - PROGETTO ESECUTIVO DI DETTAGLIO  
RAGGRUPPAMENTO TEMPORANEO PROGETTISTI:  
Mandatario  
Mandante  
Mandante  
Mandante

3TI PROGETTI ITALIA  
3TI PROGETTI ITALIA S.p.A.

GP  
GRUPPO PROGETTI DI INGENGERIA

RESPONSABILE DI PROGETTO ED INCARICATO  
DELL'INTEGRAZIONE FRA LE VARIE  
PRESTAZIONI:  
Ing. Alberto Cecchini

CONCESSIONARIO  
Autosstrada  
Politecnica  
Lombarda  
Direttore Tecnico:  
Ing. Enrico Anzi  
Referente Tecnico:  
Arch. Giovanni Carraro

ELABORAZIONE PROGETTUALE  
PROGETTISTA:  
3TI PROGETTI ITALIA S.p.A.

APPROVATO  
Autosstrada  
Politecnica  
Lombarda  
Il Direttore dei Lavori:  
Ing. Francesco Danonico

3TI ITALIA S.p.A.  
DIRETTORE TECNICO:  
Ing. Stefano Luca Passati  
Ordine degli Ingegneri  
Provincia di Roma n. 20809

Redatto: Pierucci  
Verificato: Di Iullo  
Approvato: Passati