



MURI SPALLA A

PIANTA MURI
SCALA 1:50

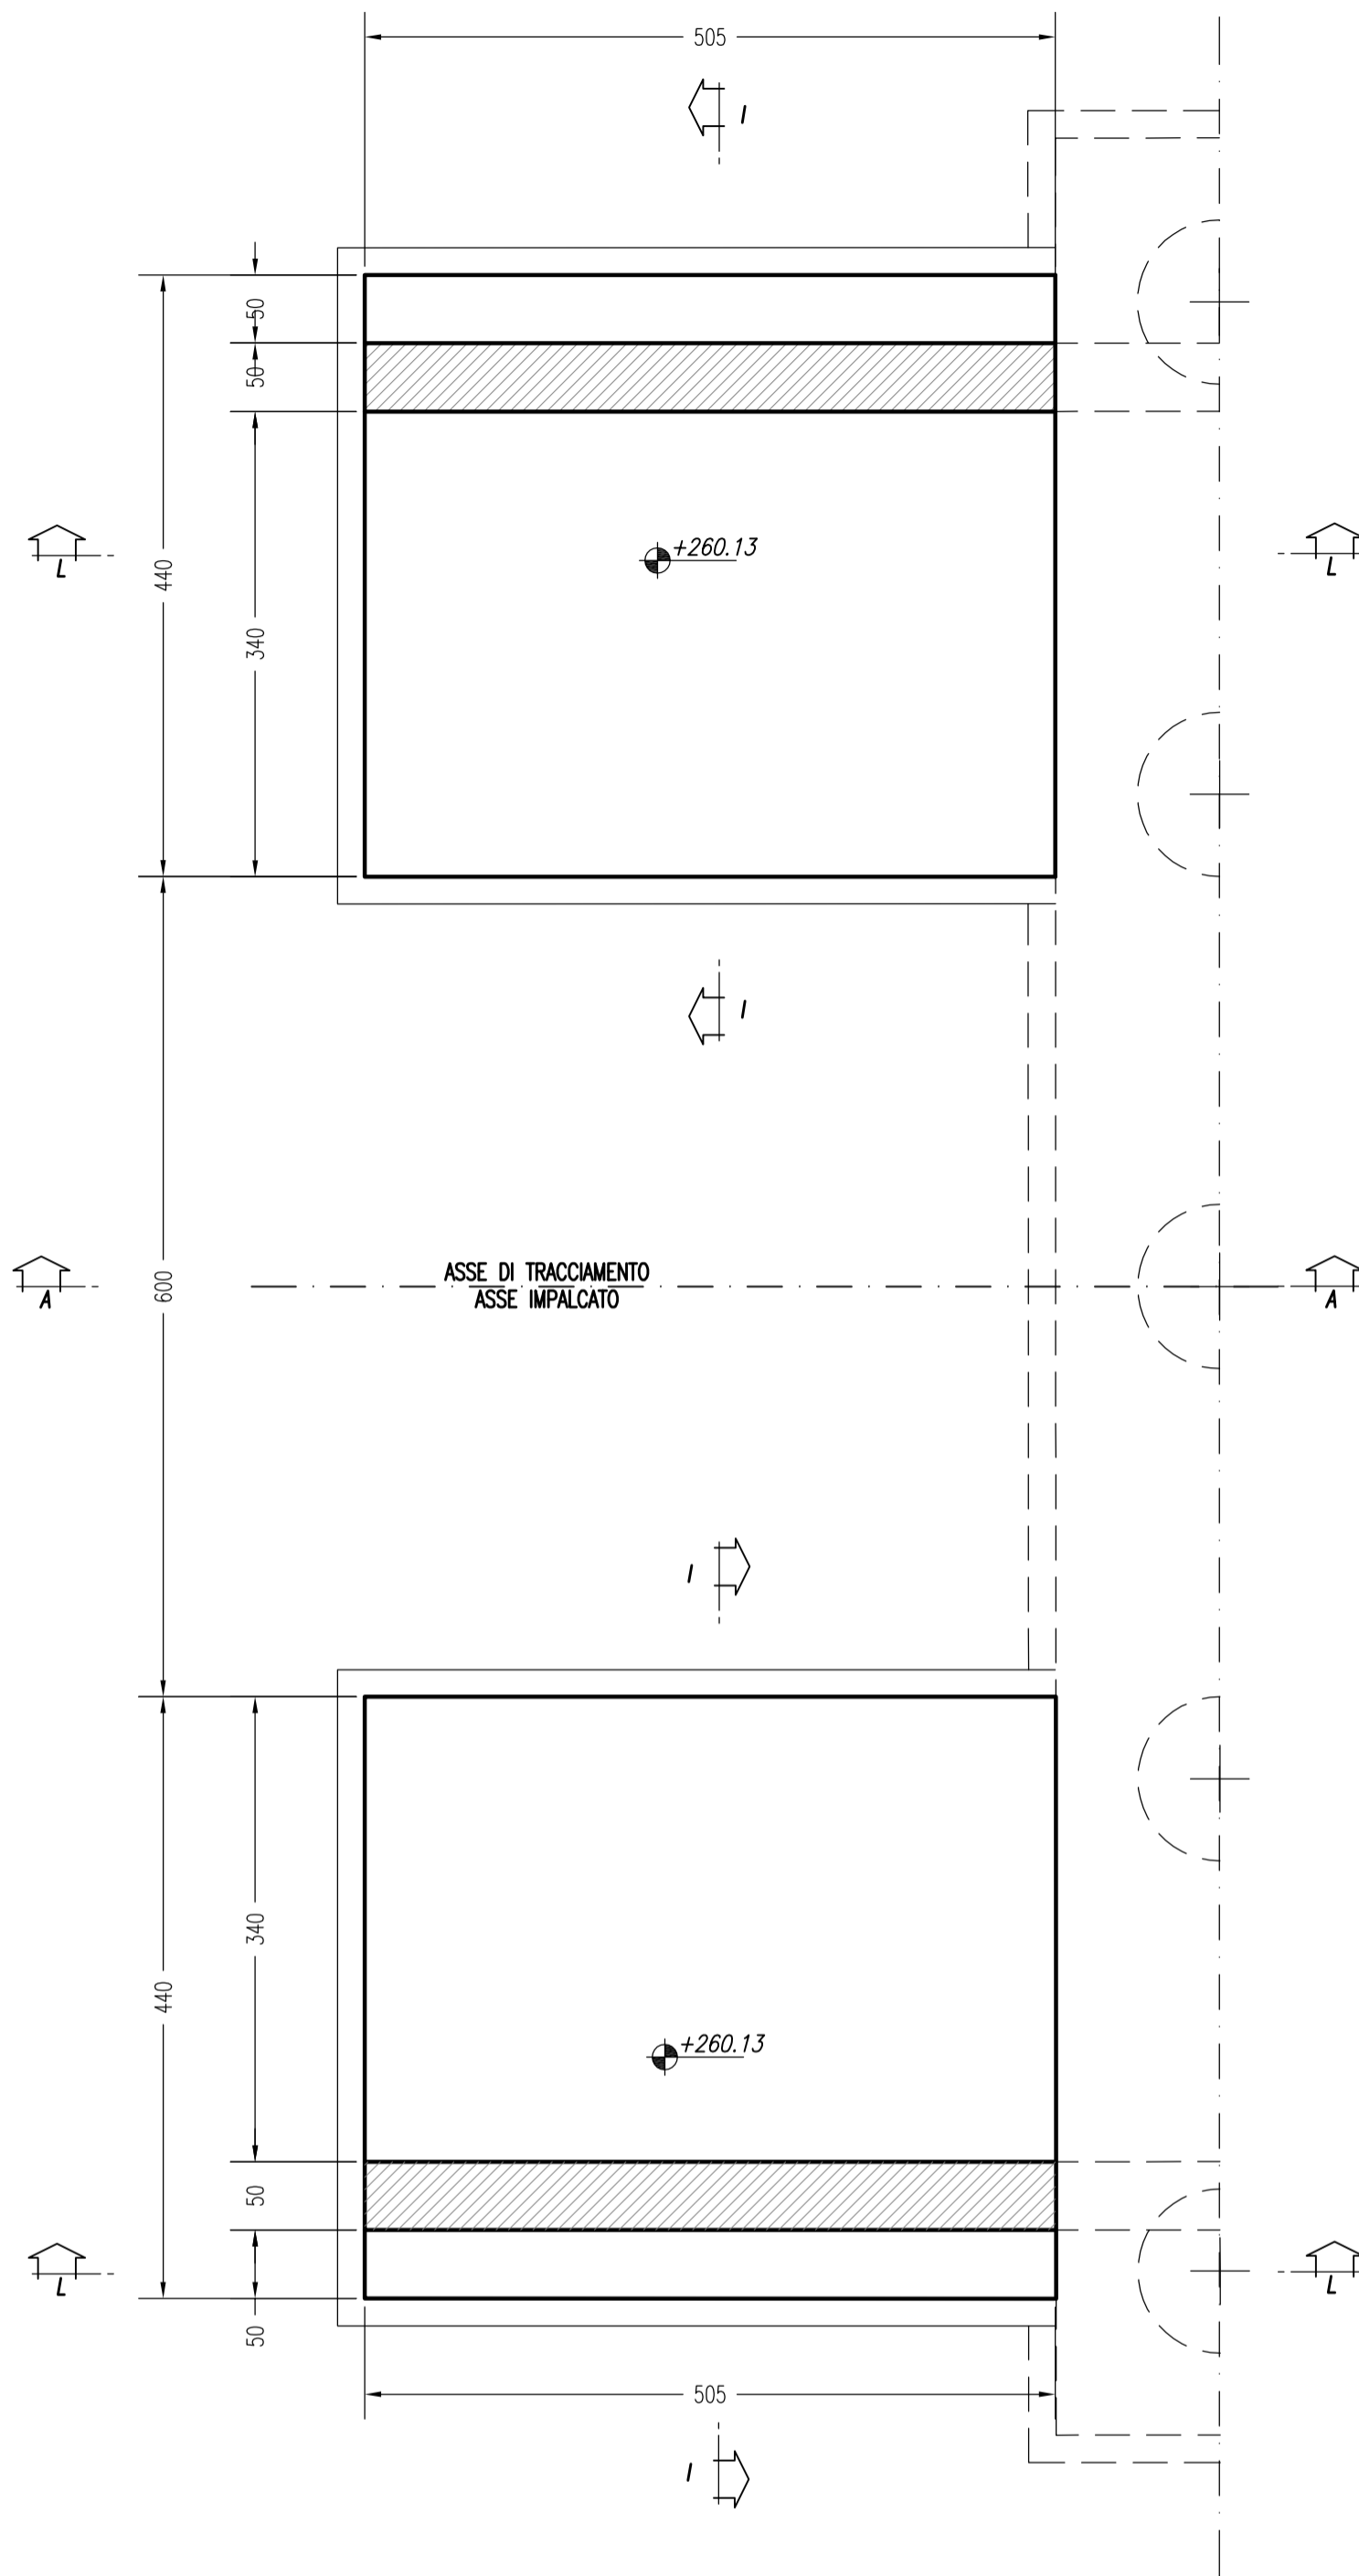


SEZIONE L-L
SCALA 1:50

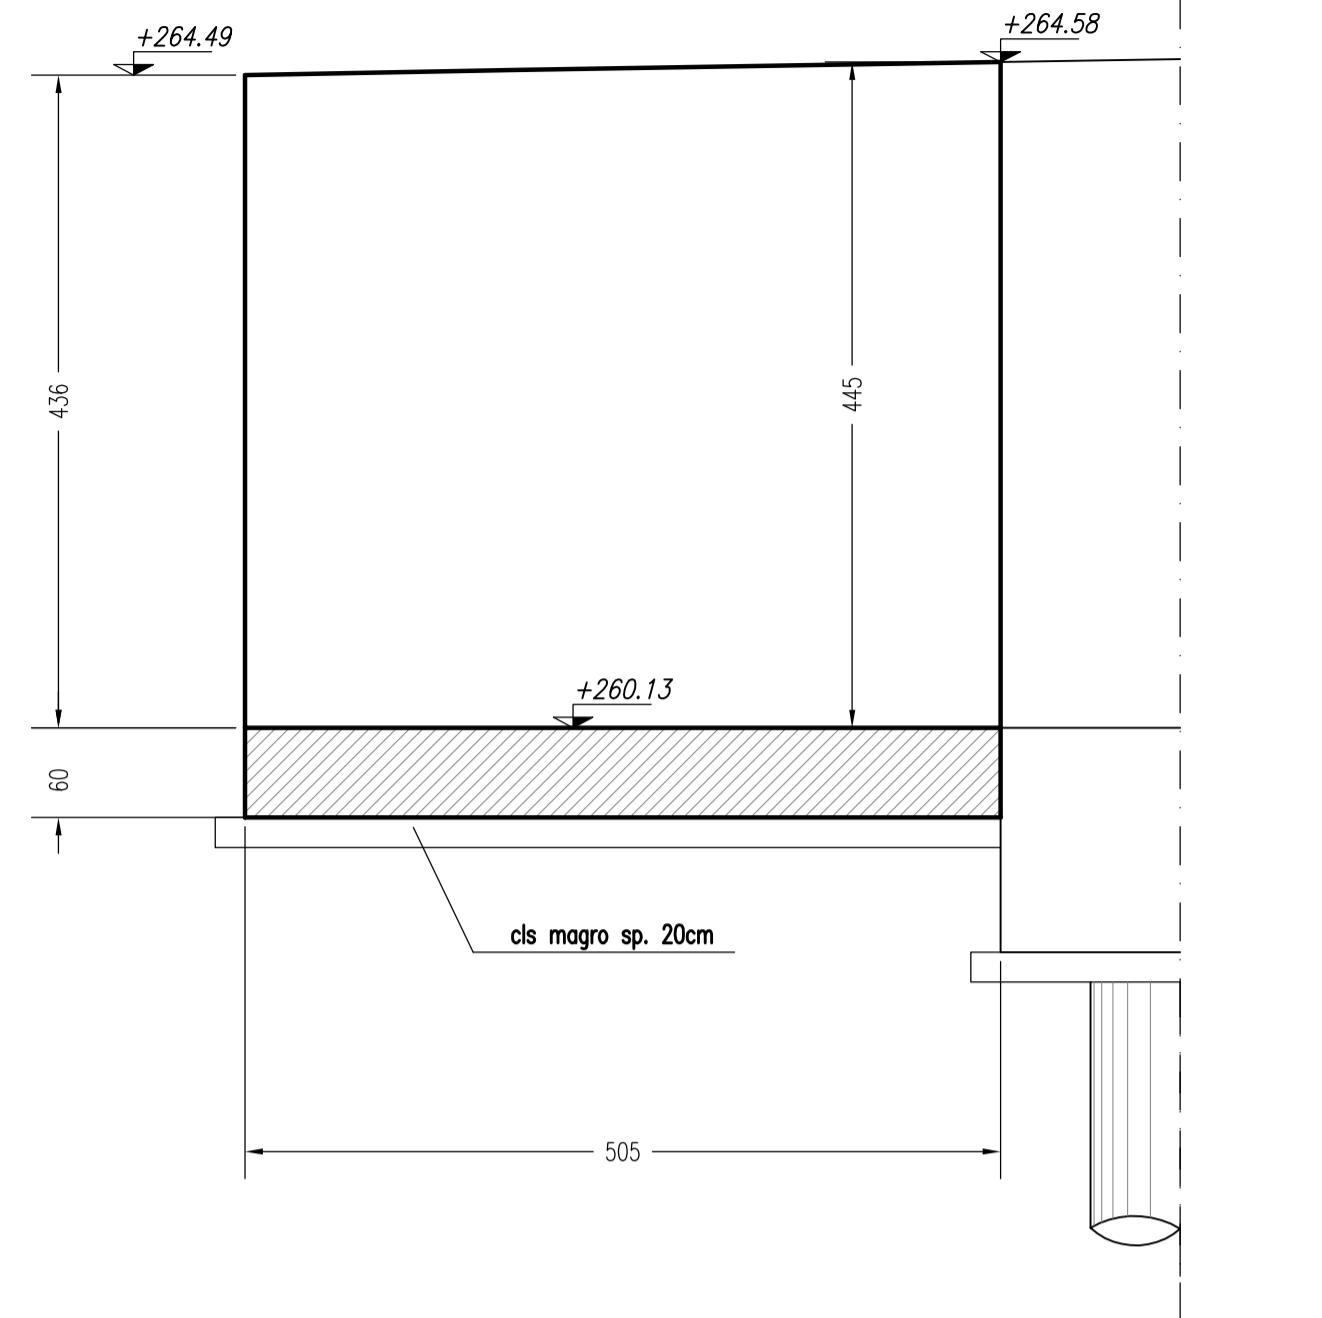


MURI SPALLA B


PIANTA MURI
SCALA 1:50

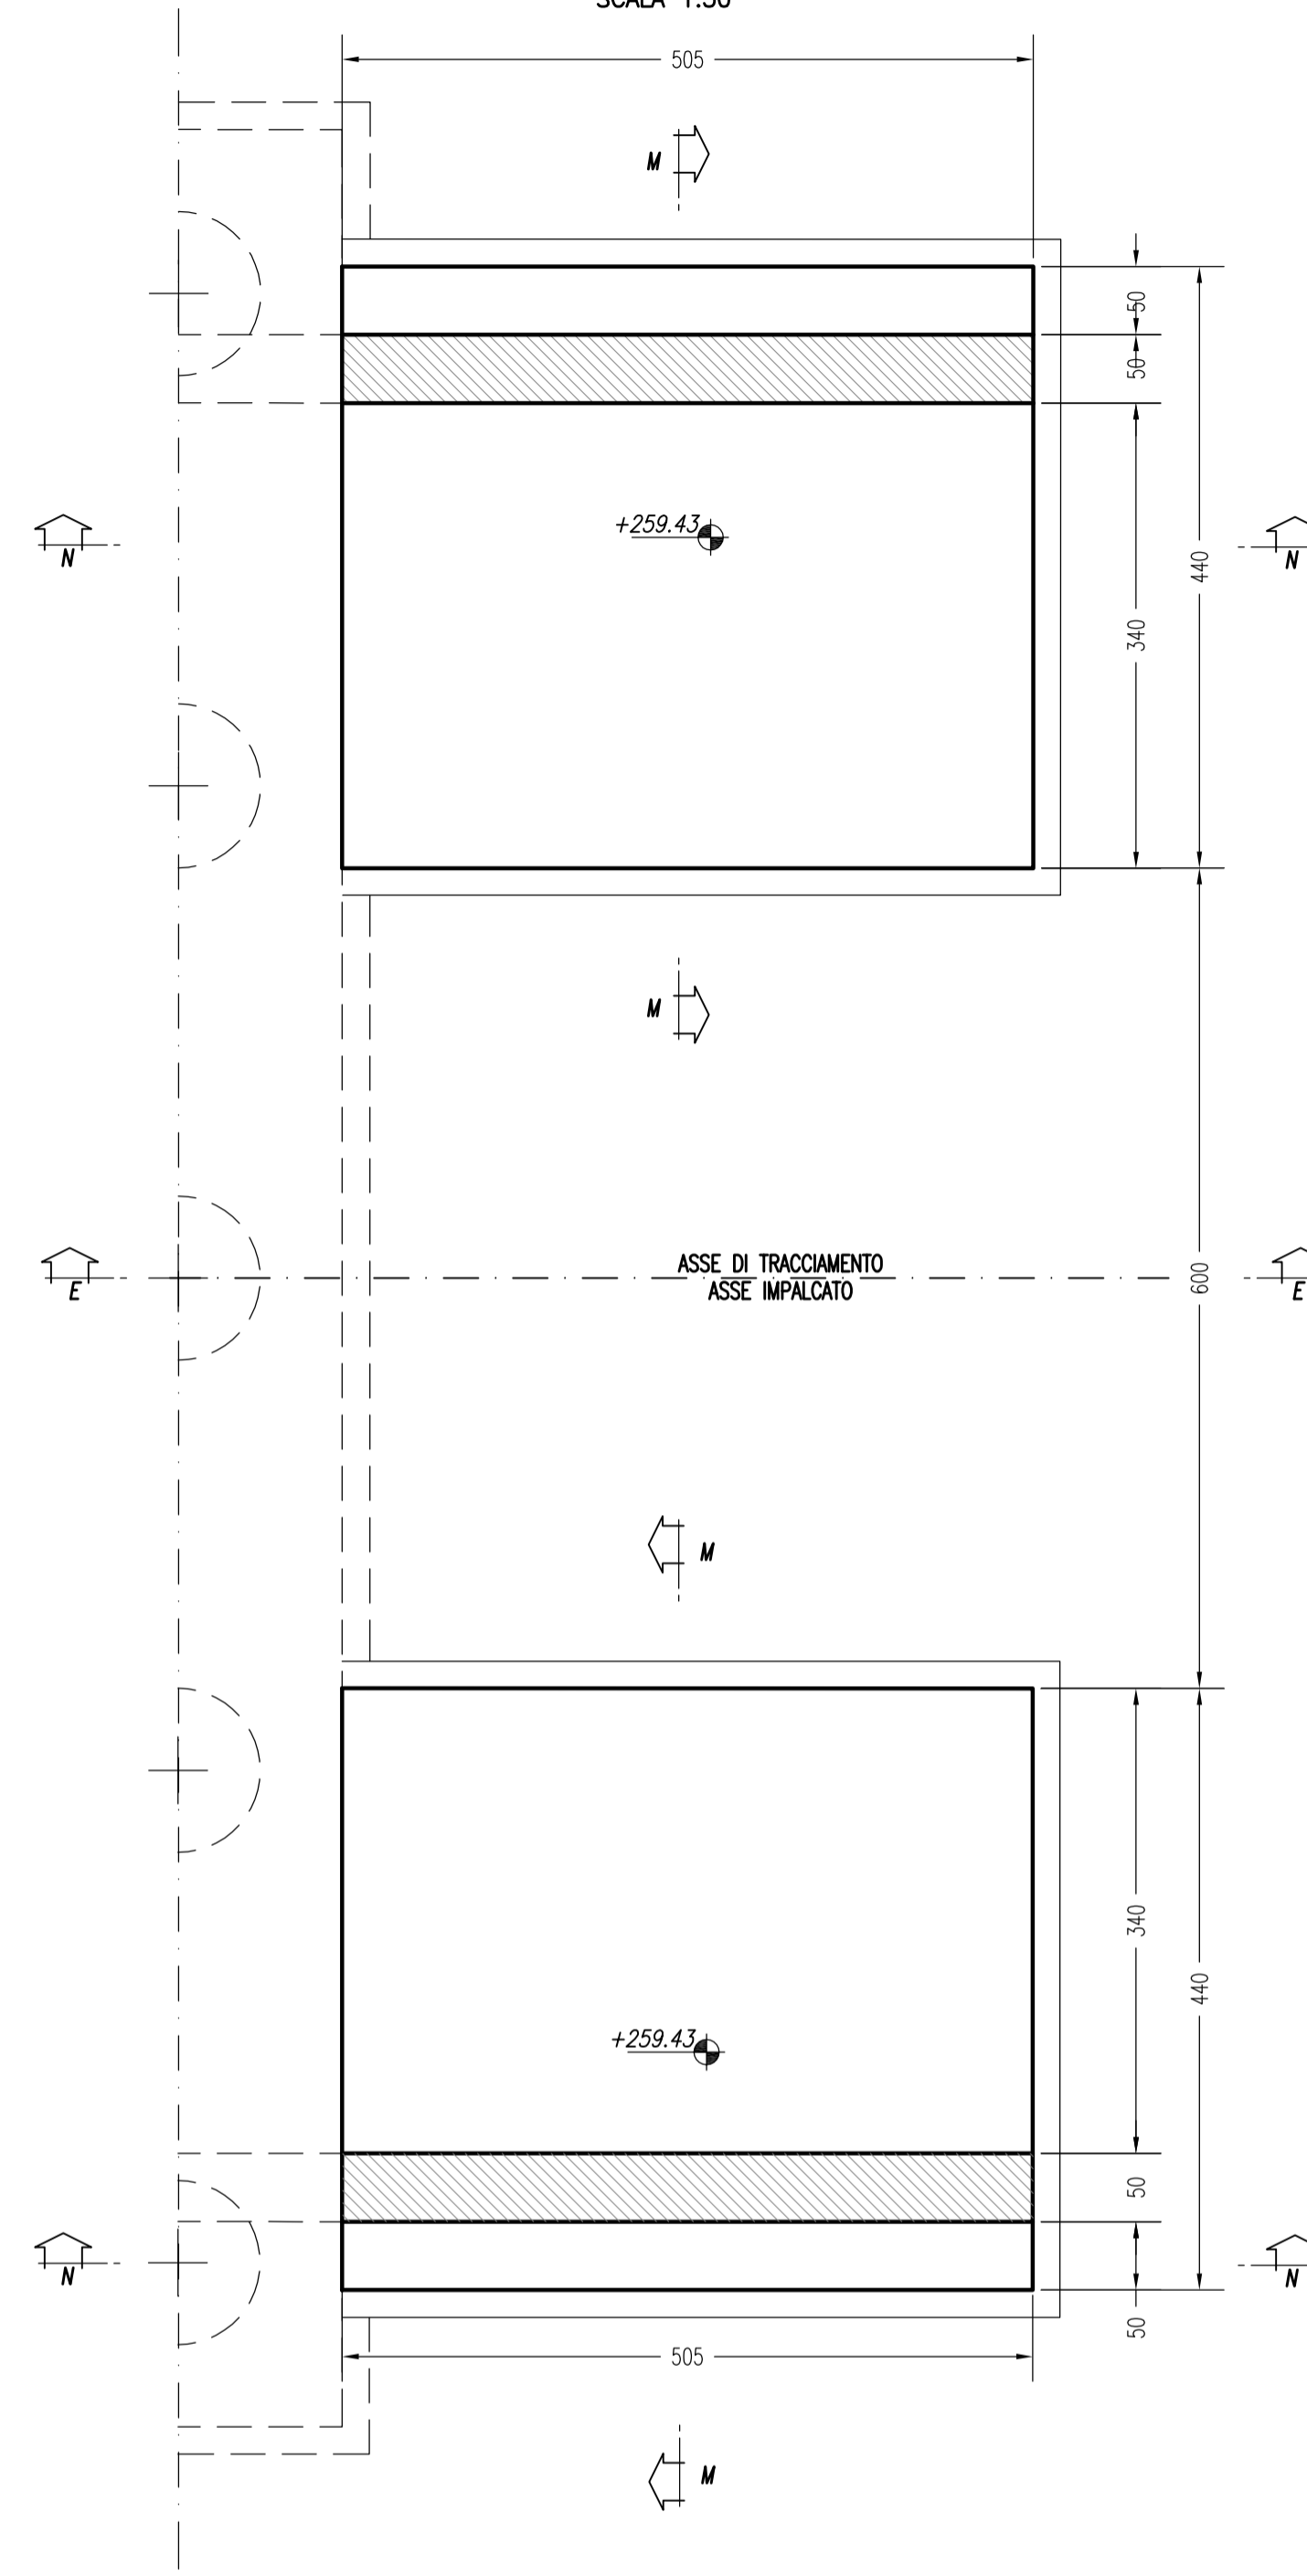


SEZIONE N-N
SCALA 1:50

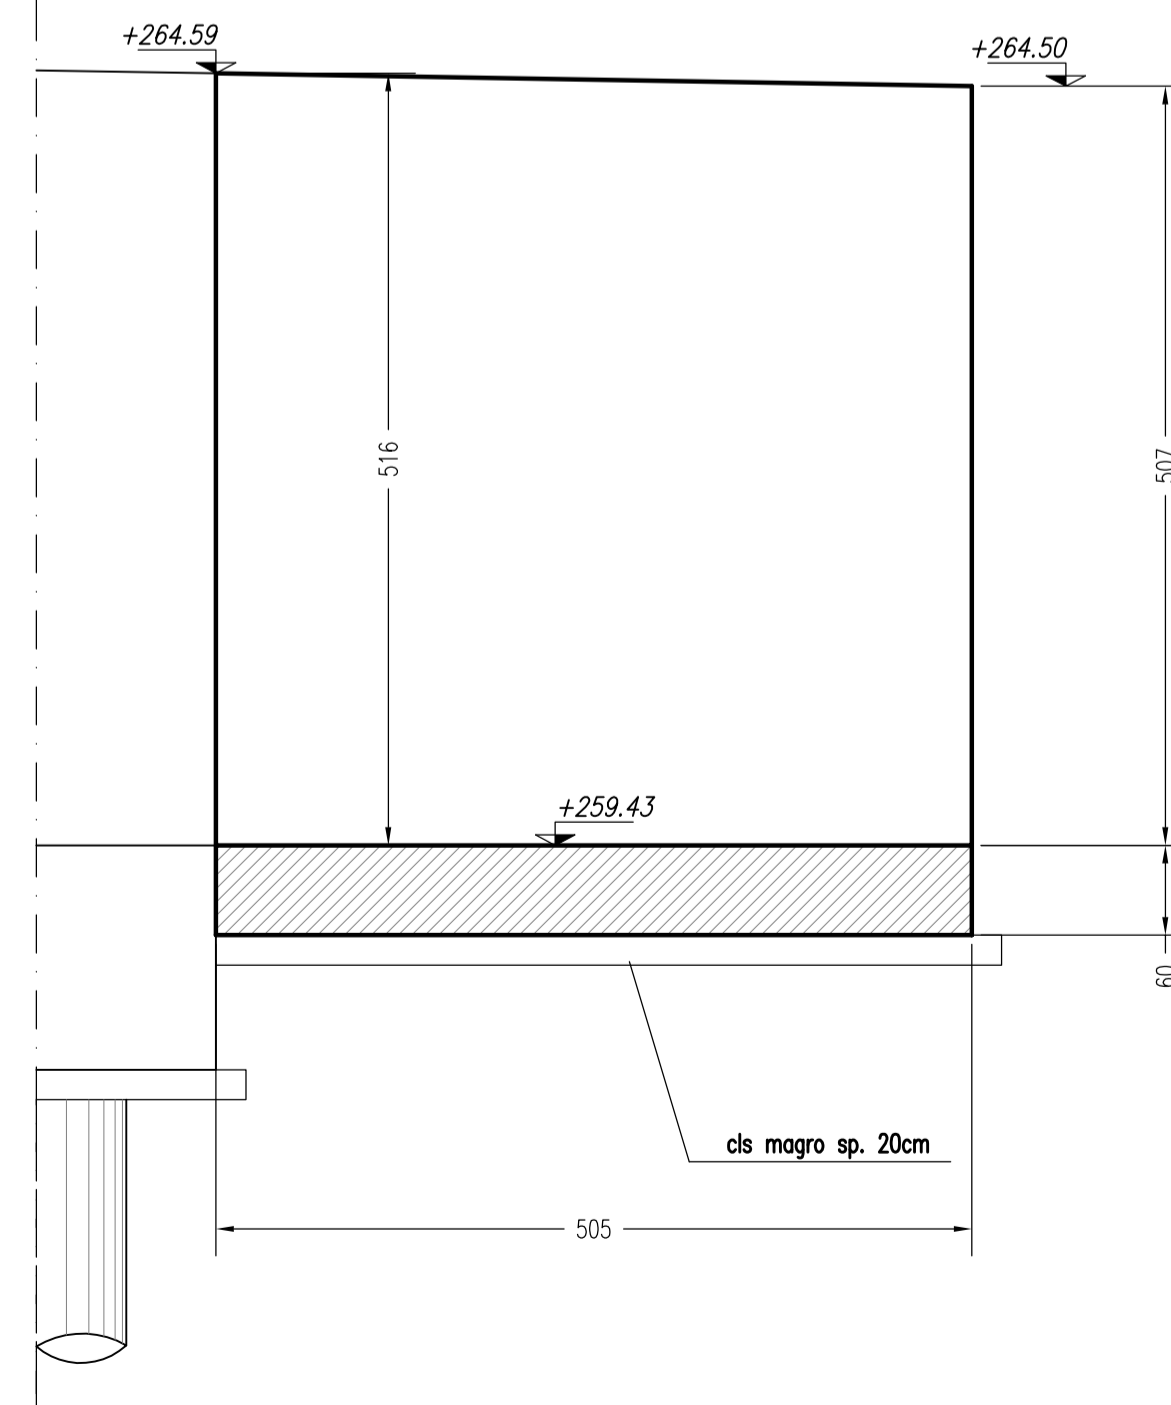

SEZIONE M-M
SCALA 1:50

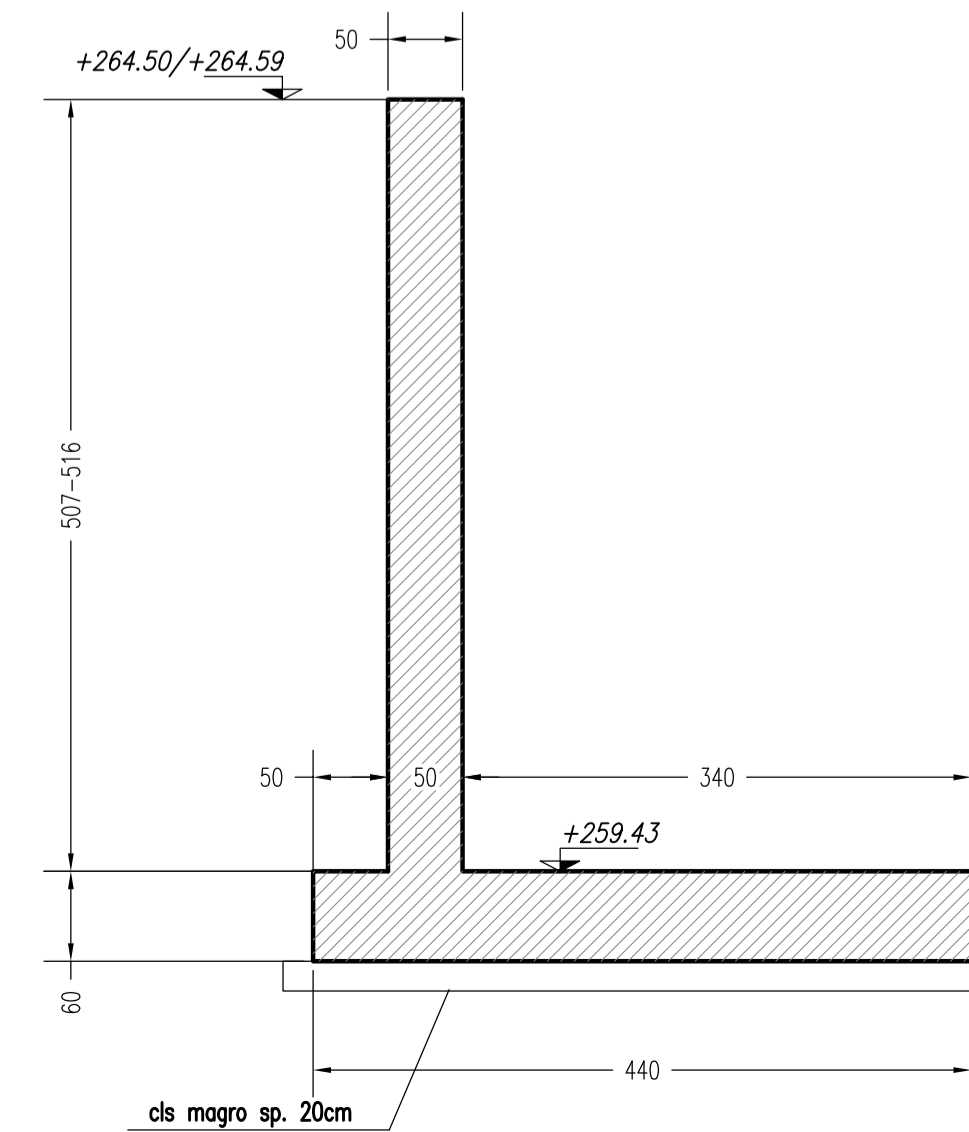

SEZIONE I-I
SCALA 1:50

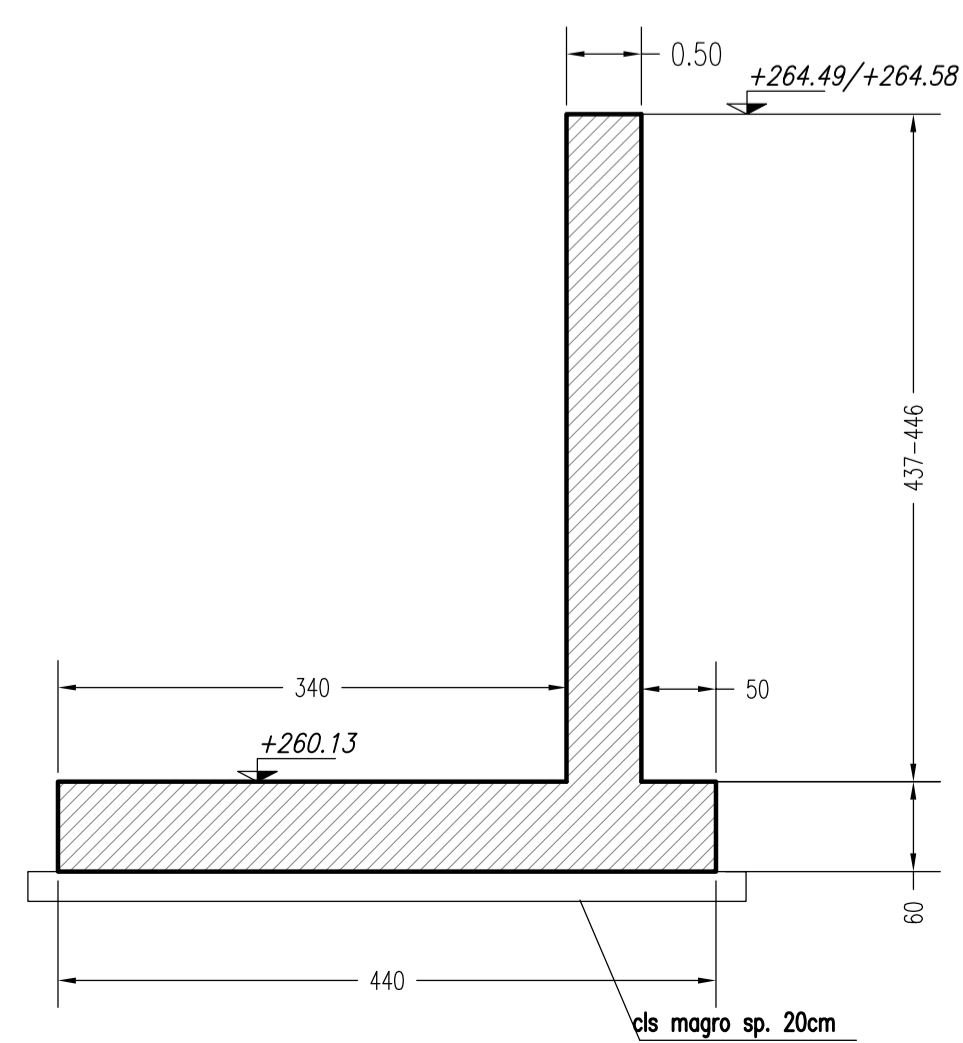

N.B.: PER LA TABELLA MATERIALI SI RIMANDA ALL'ELABORATO SPECIFICO

MATRICE DI REVISIONE

REV	DATA	DESCRIZIONE MODIFICA
0		
1		
2		
3		
4		
5		

N.B.: LA TAVOLA SOSTITUISCE QUELLA RELATIVA AL CODICE [E] DEL PROGETTO ESECUTIVO

COLLEGAMENTO AUTOSTRADALE DALMINE - COMO - VARESE - VALICO DEL GAGGIOLO E OPERE AD ESSO CONNESSE
 CODICE C.U.P. F11B0600027007
TRATTE B1, B2, C, D, TRVA13+14, GREENWAY
AS BUILT
TRATTA B1 - SVINCOLO DI LOMAZZO (da Pk - 0+850 a Pk - 1+800)
 OPERE D'ARTE MINORI
 CAVALCAVIA
 CAVALCAVIA VIABILITA' LOCALE 2
 CARPENTERIA MURI

IDENTIFICAZIONE ELABORATO
 CODICE PROGETTO: F00107B
 WBS

IMPRESA
RAGGRUPPAMENTO TEMPORANEO IMPRESE:
 Mandatario: STRABAG A.G.
 Mandante: GLF Grandi Lavori Fincosit S.p.A.
 Mandante cooptata: Impresa costruzioni Giuseppe Maltauro S.p.A.
 Mandante cooptata: STRABAG S.p.A.

STRABAG **GLF** **FINCOSIT** **MALTAURO** **STRABAG**

PROGETTISTA - PROGETTO ESECUTIVO DI DETTAGLIO
RAGGRUPPAMENTO TEMPORANEO PROGETTISTI:
 Mandataria: 3TI PROGETTI ITALIA S.p.A.
 Mandante: GP Progettazione e Costruzioni
 Mandante: Ing. Alberto Cecchini
 Arch.: Salvatore Vermiglio

CONCEDENTE
 CONCESSIONARI AUTOSTRADALI LOMBARDE

CONCESSIONARIO
 Direttore Tecnico: Ing. Enrico Arini
 Referente Tecnico: Arch. Giovanni Cambi

ELABORAZIONE PROGETTUALE
PROGETTISTA:
 3TI PROGETTI ITALIA S.p.A.
3TI ITALIA S.p.A.
 DIRETTORE TECNICO
 Ing. Stefano Luzzi Piacenti
 Ordine degli Ingegneri
 Provincia di Roma n. 20809

APPROVATO
 Il Direttore dei Lavori:
 Ing. Francesco Domenico Lombardi

Redatto: Michelangeli Verificato: Fasso Approvato: Possati