
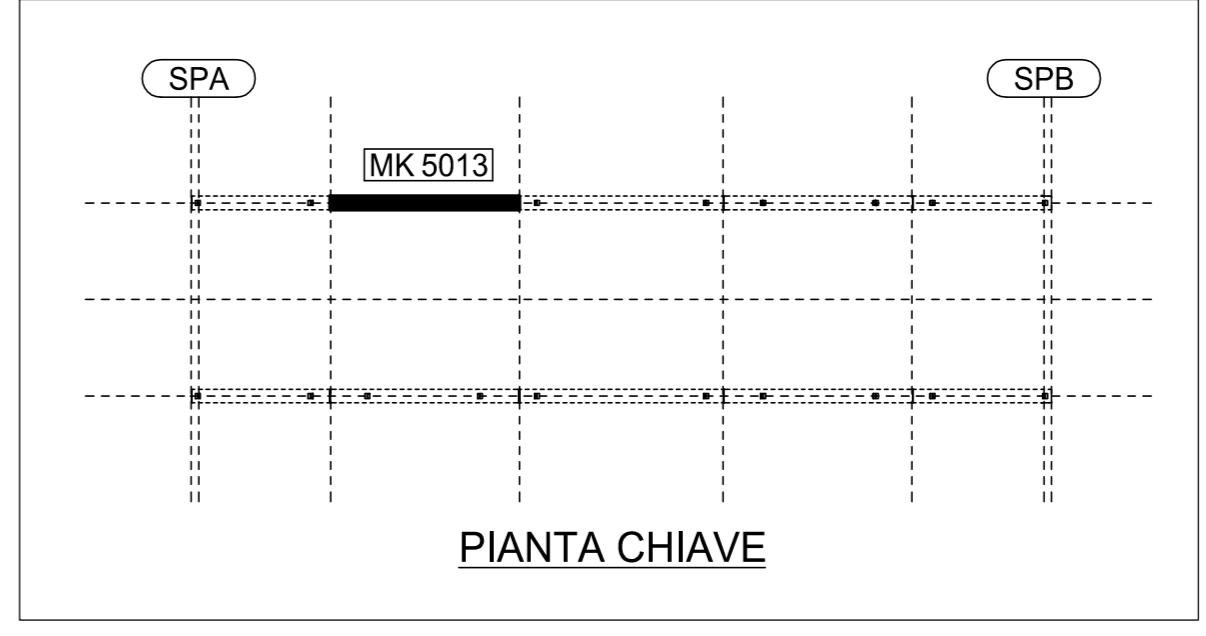
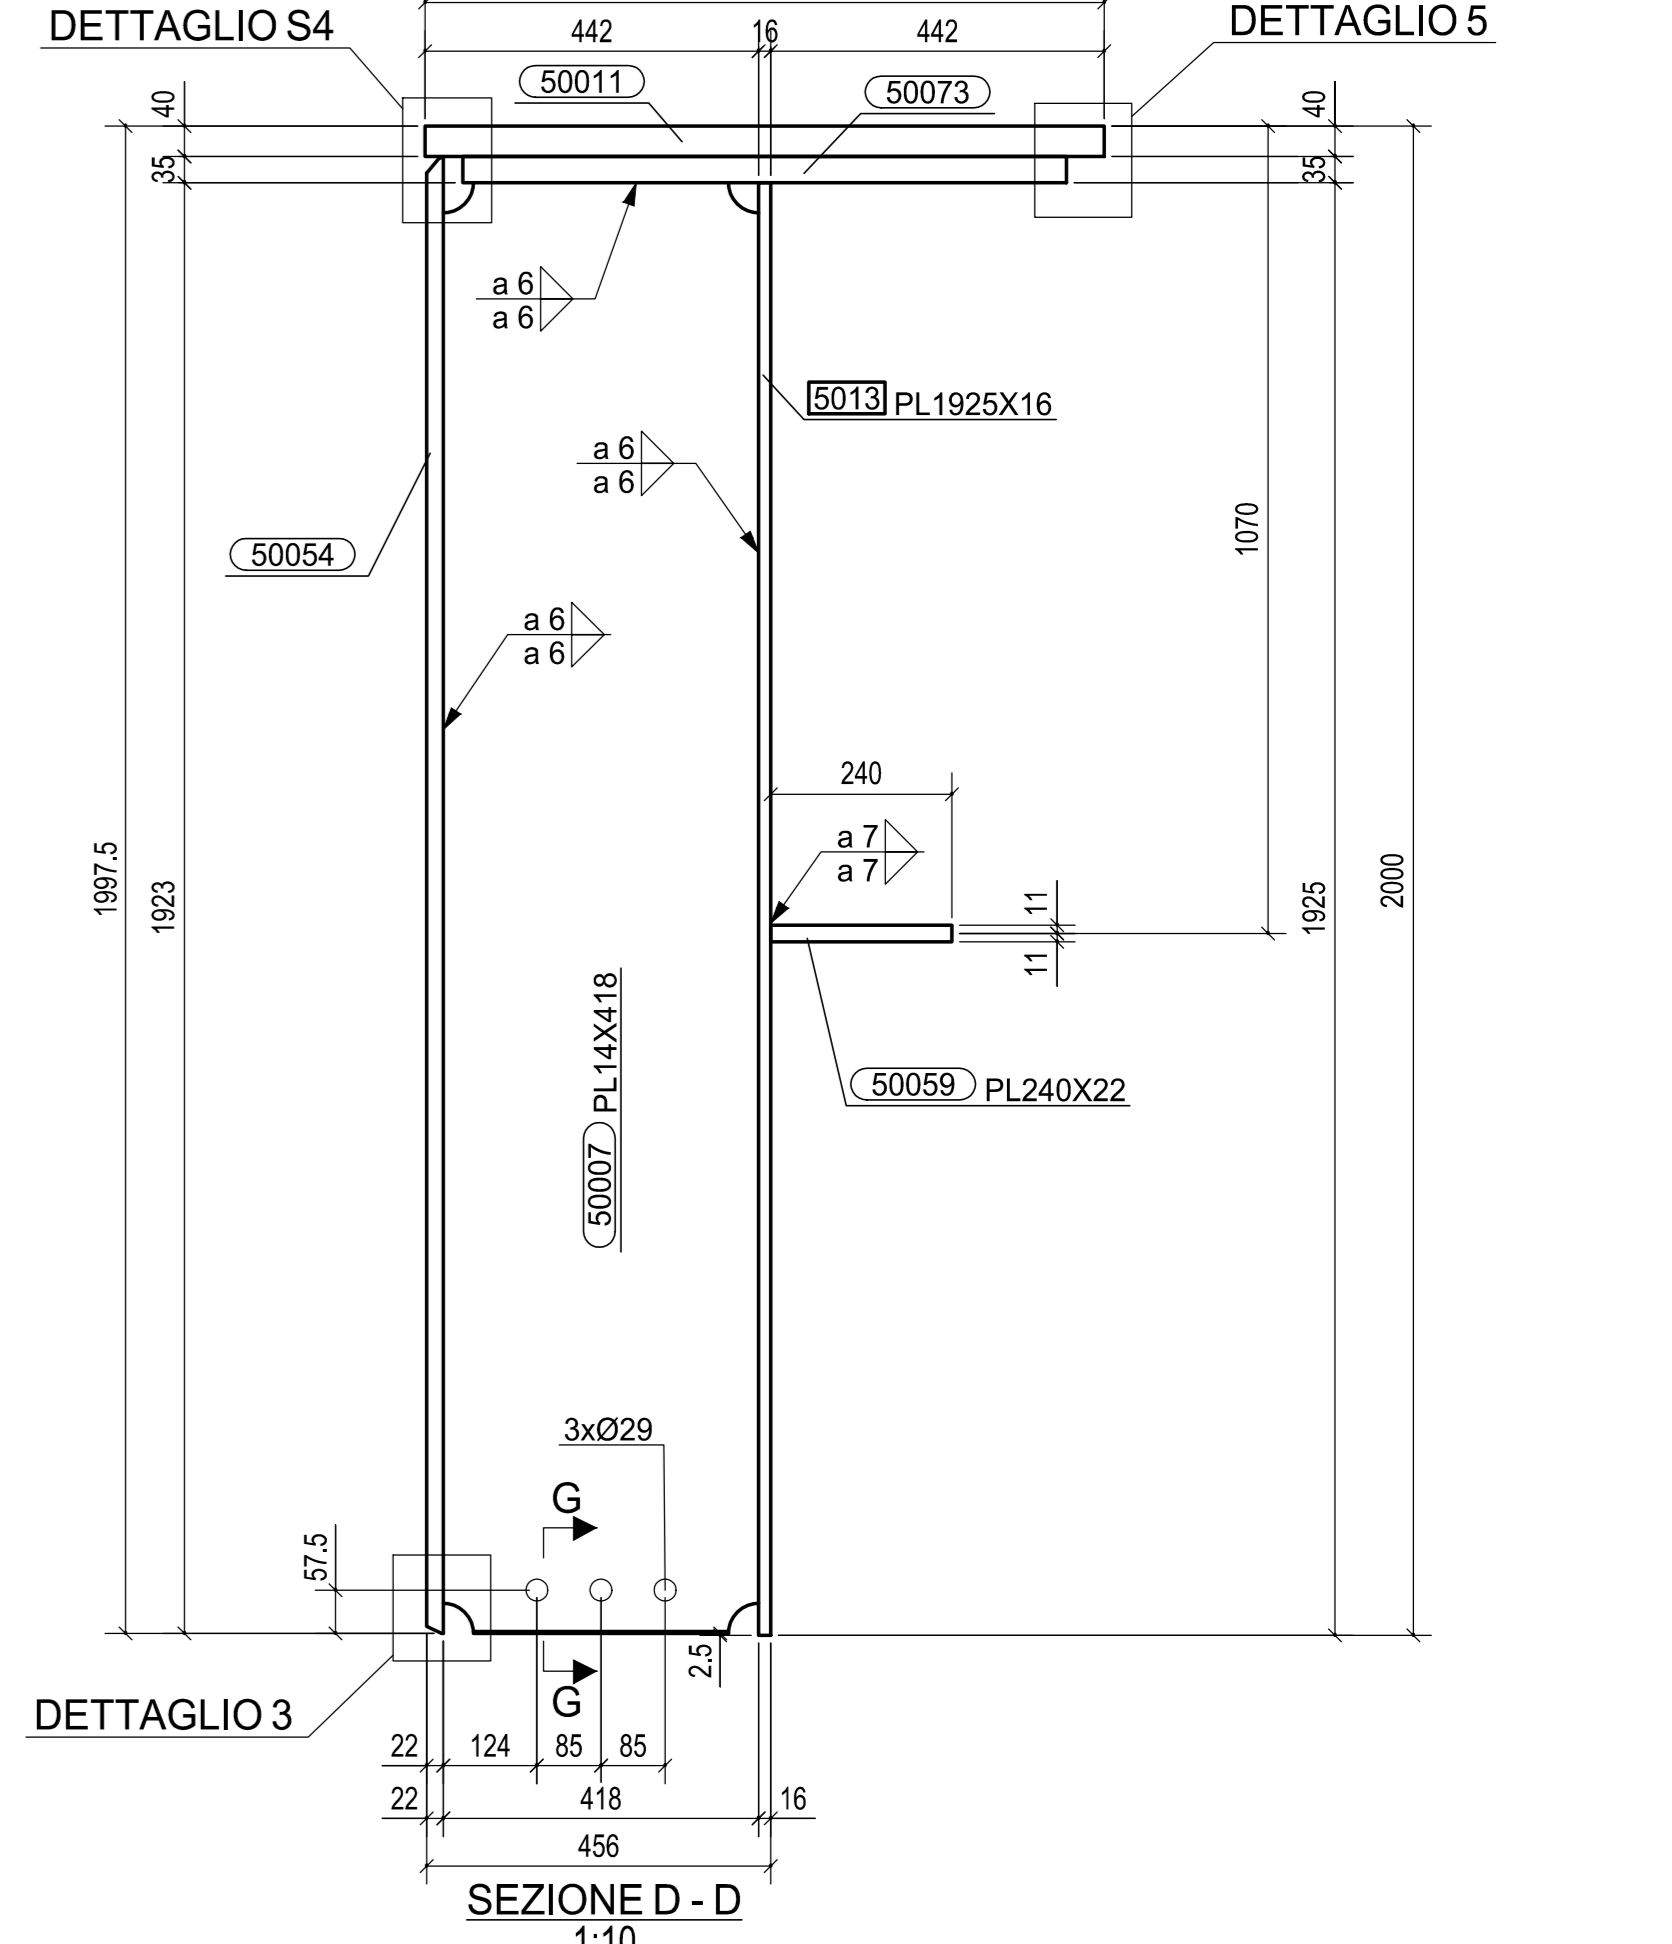
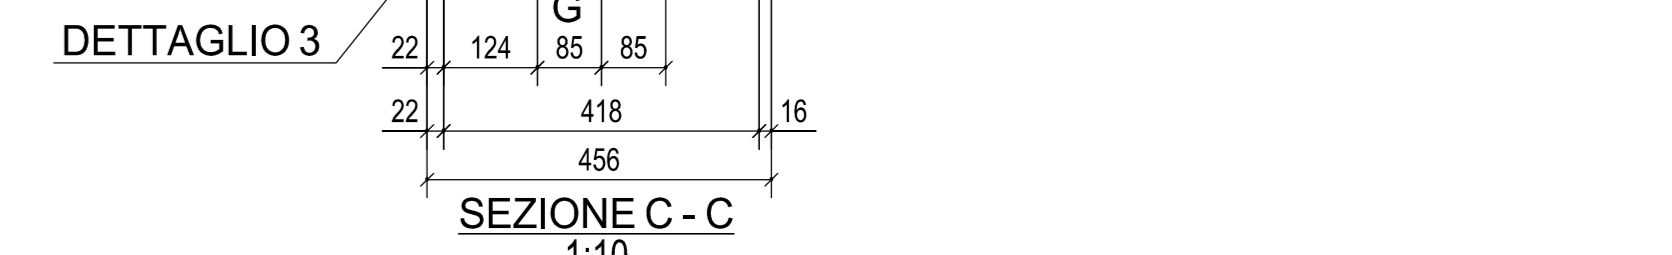


MK 5013	QUANTITA'
FASE 501	1
TOTALE	1

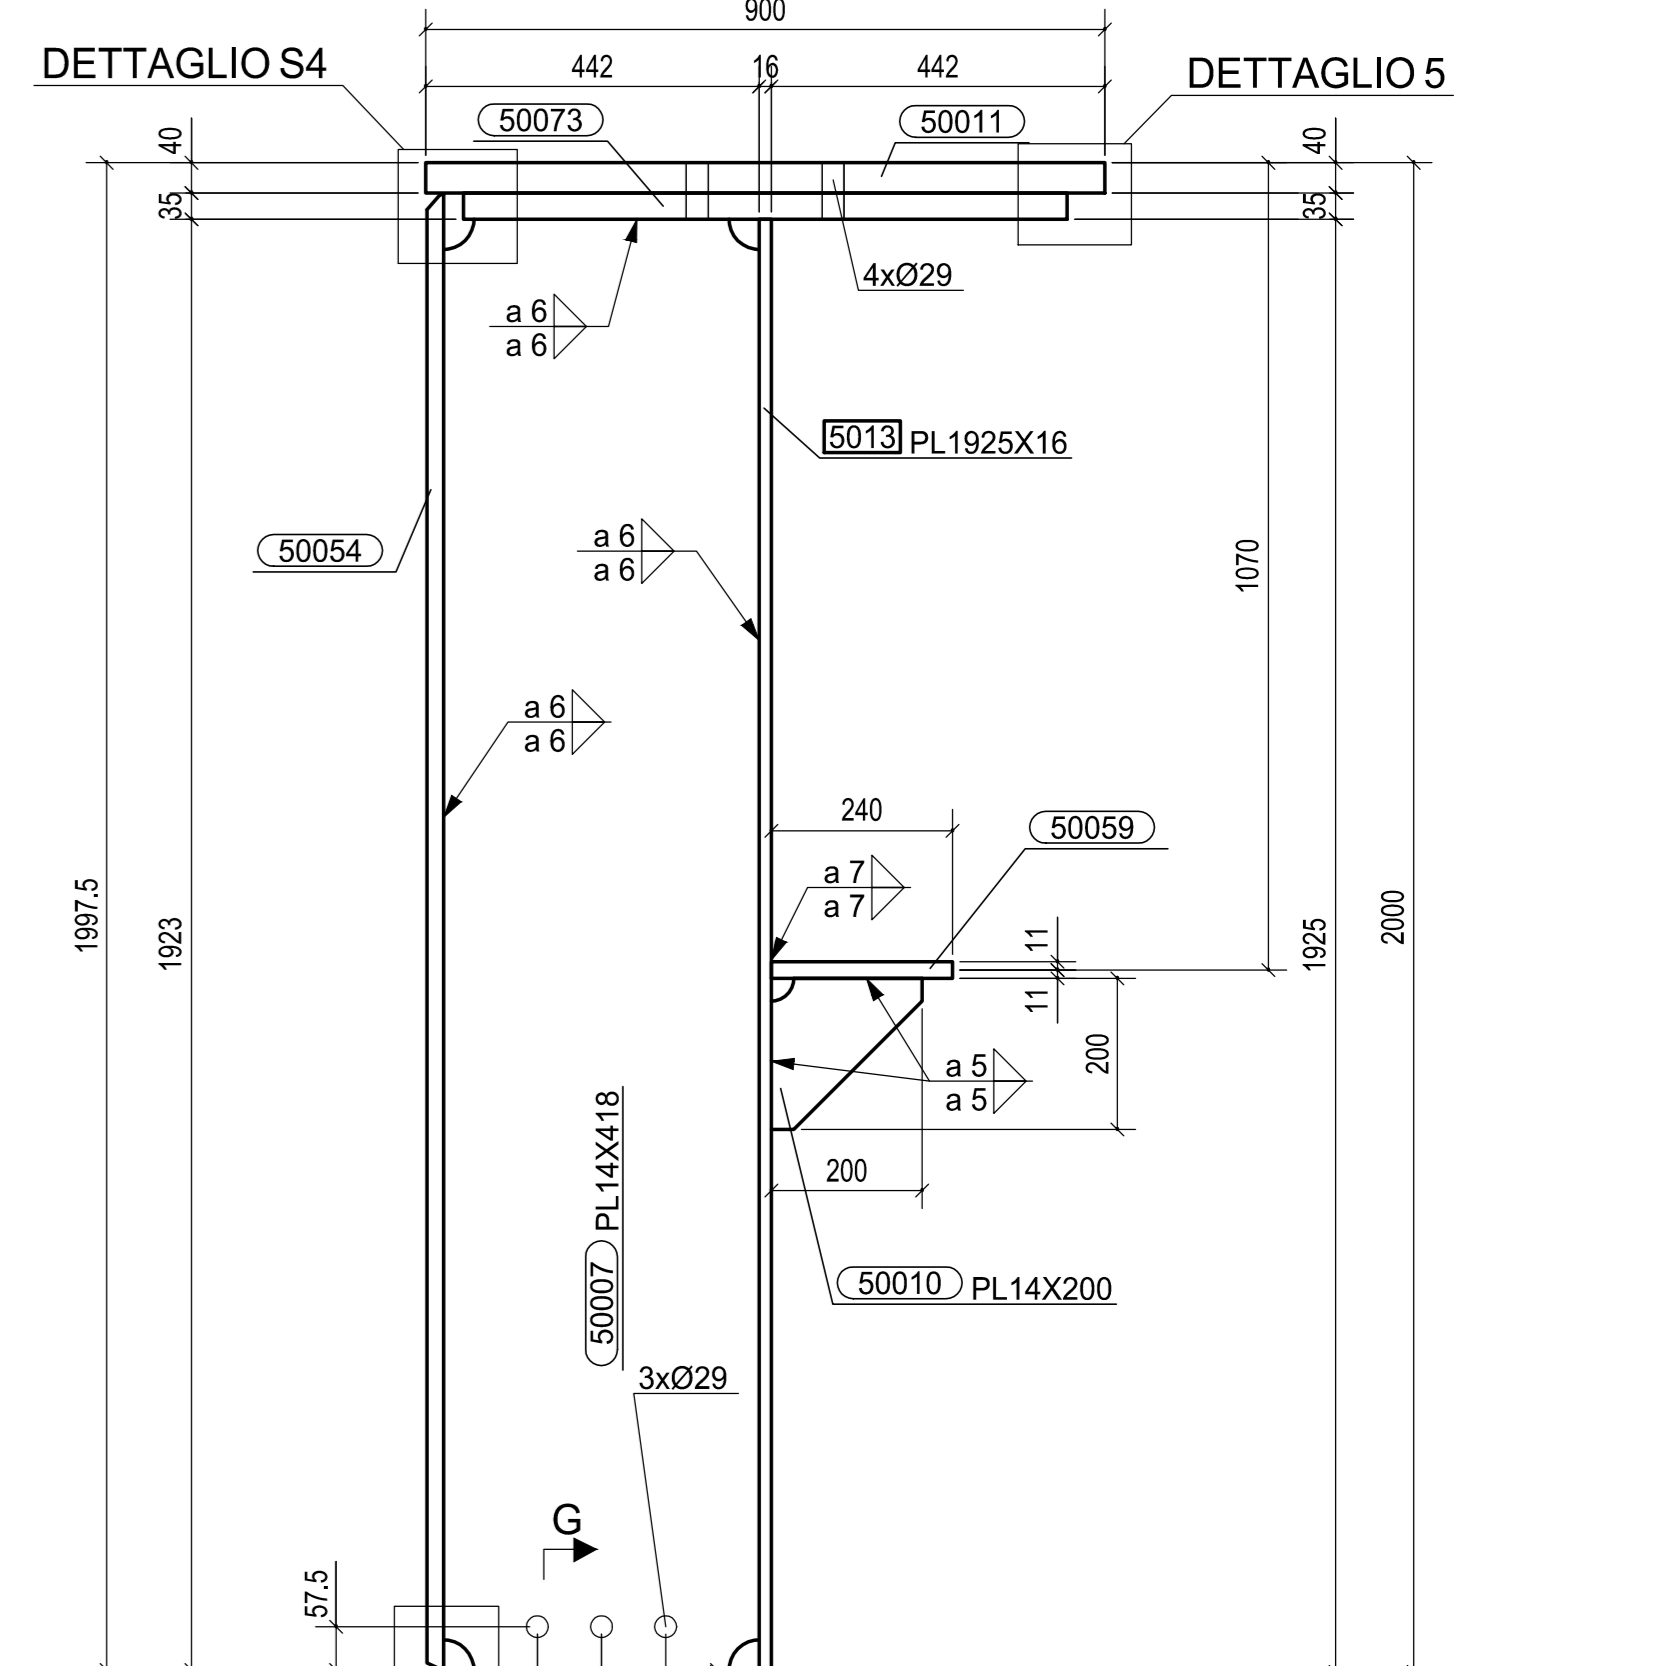

A	20.01.2014	MODIFICATA FORATURA PIATTABANDA	NADALINI	ING. PICCO
0	02.01.2014	PRIMA EMISSIONE	ICONE	ING. PICCO
Rev.	Data	Descrizione	Disegnato da	Controllato da
2013011DCD5013A				
Cilome		STRABAG		Scale
Oggetto:		SVINCOLO DI LOMAZZO		1/15
		CAVALCAVIA VIABILITA' LOCALE 2		1/10
		TRAVE PRINCIPALE SUPERIORE		1/2.5
		TS501 - Mk 5013		

MATRICE DI REVISIONE		
REV	DATA	DESCRIZIONE MODIFICA

N.B. LA TAVOLA SOSTITUISCE QUELLA RELATIVA AL CODICE [] DEL PROGETTO ESECUTIVO

COLLEGAMENTO AUTOSTRADALE
DALMINE - COMO - VARESE - VALICO DEL GAGGIOLO E OPERE AD ESSI CONNESSE

CAVALCAVIA
TRATTE B1, B2, C, D, TRAVI 13-14, GREENWAY
AS BUILT

TRATTA B1 - SVINCOLO DI LOMAZZO (da Pk - 0+850 a Pk +1+800)
OPERE D'ARTE MINORI
CAVALCAVIA
SVINCOLO LOMAZZO -CAVALCAVIA VIABILITA' LOCALE 2
TRAVE PRINCIPALE SUPERIORE - TS501 - Mk 5013

STRABAG **STALTAURO** **STRABAG**

CIMOLAI

STRABAG
