
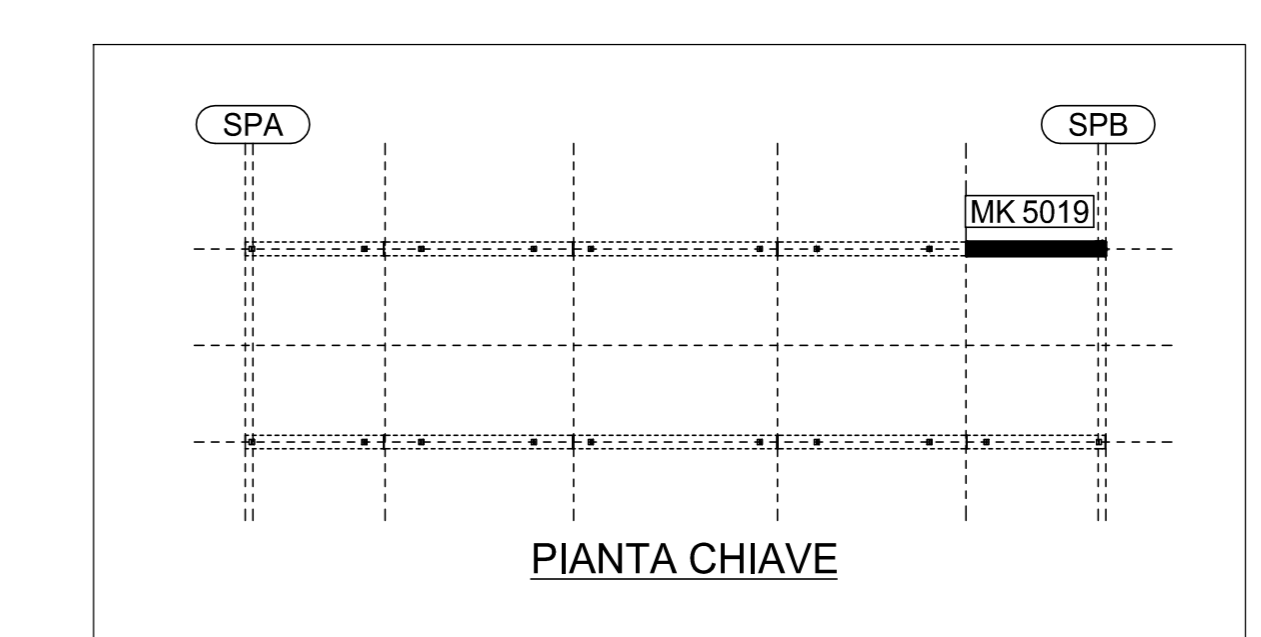
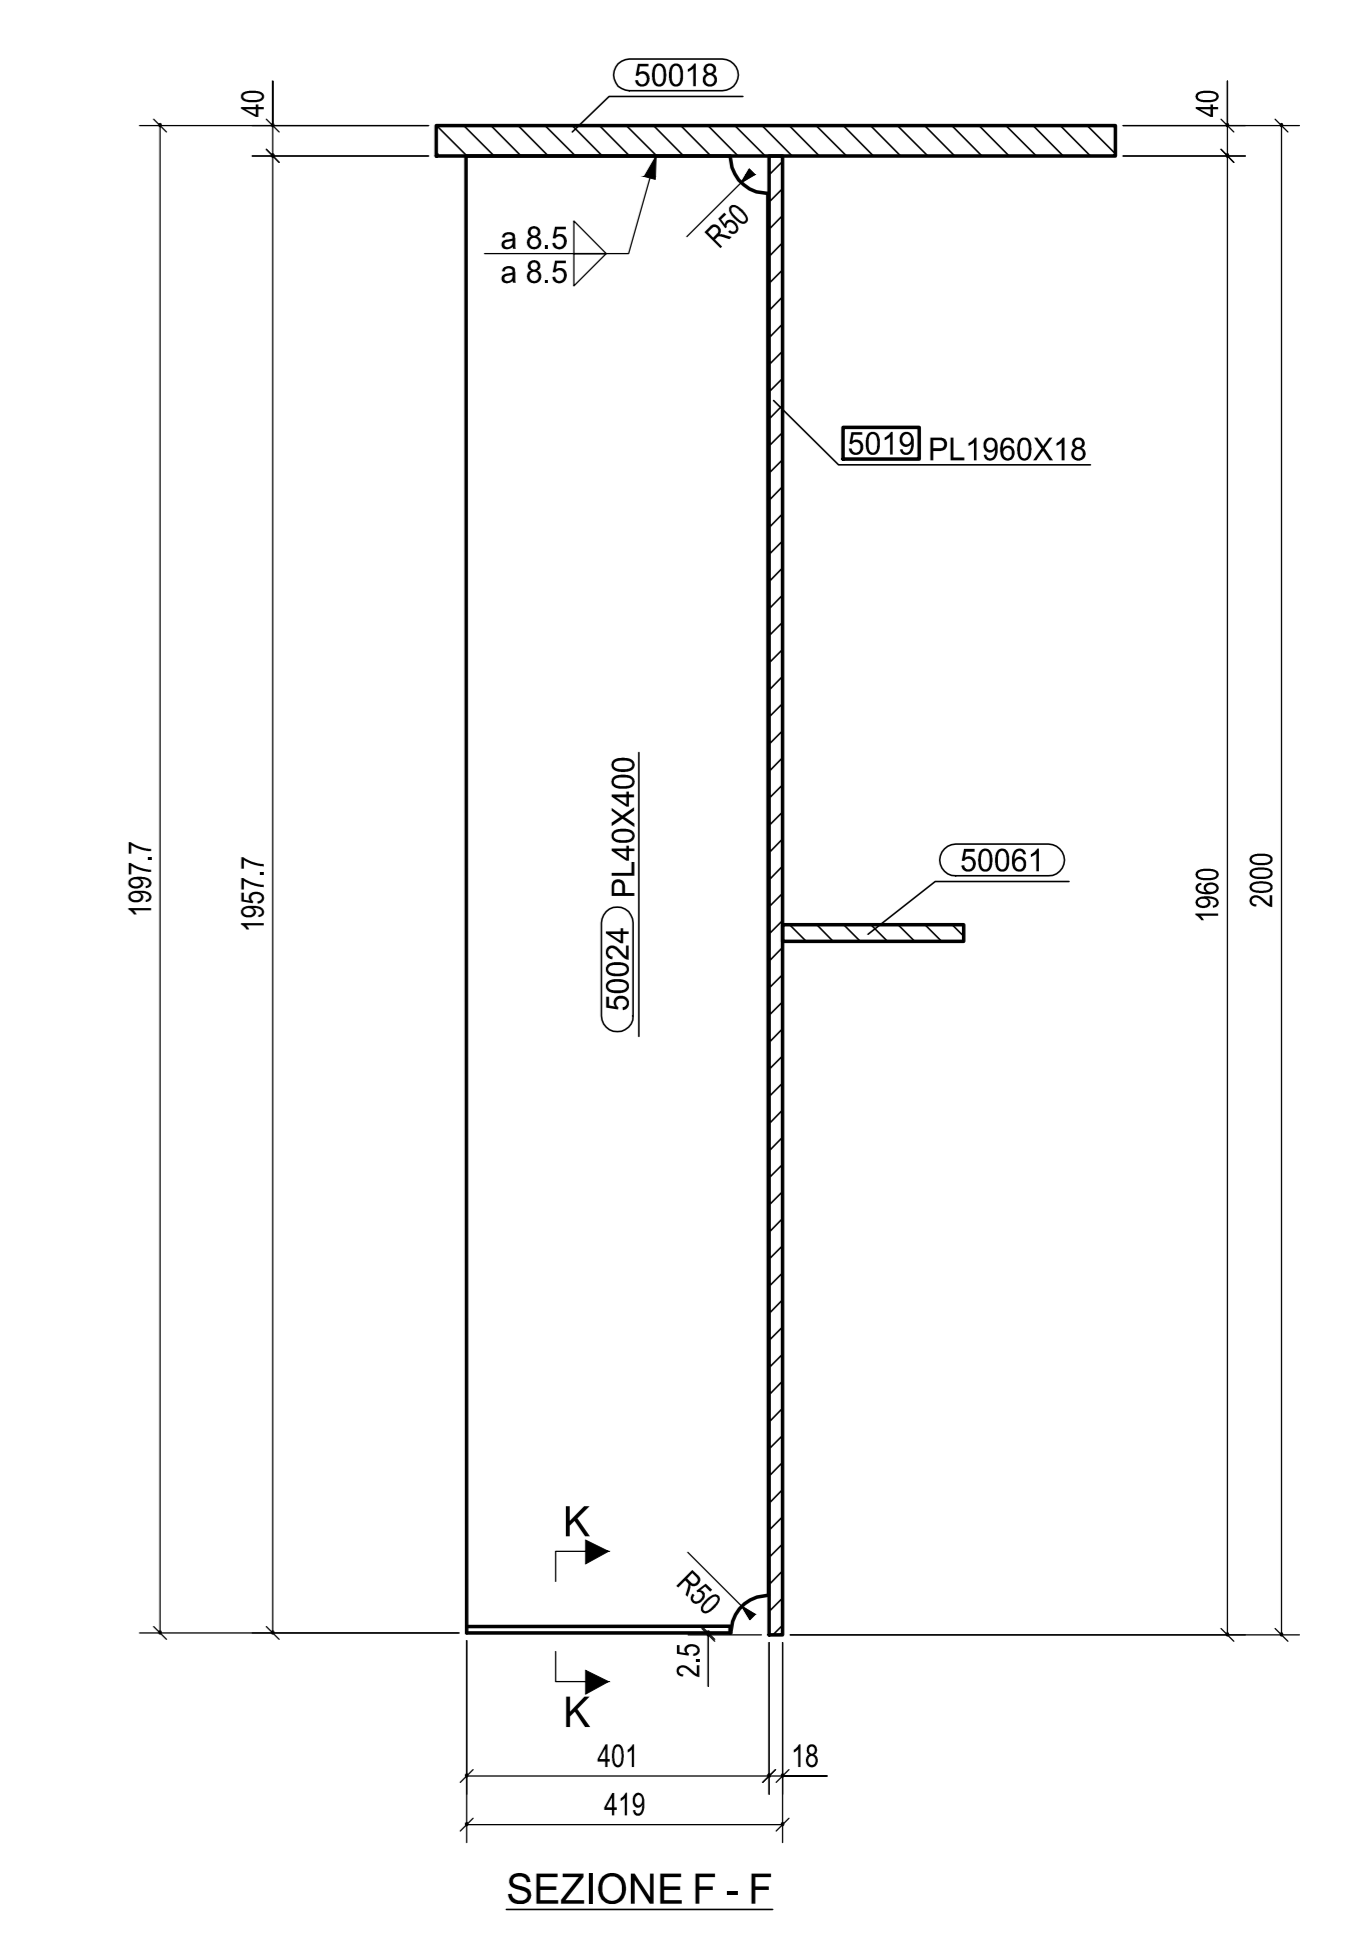
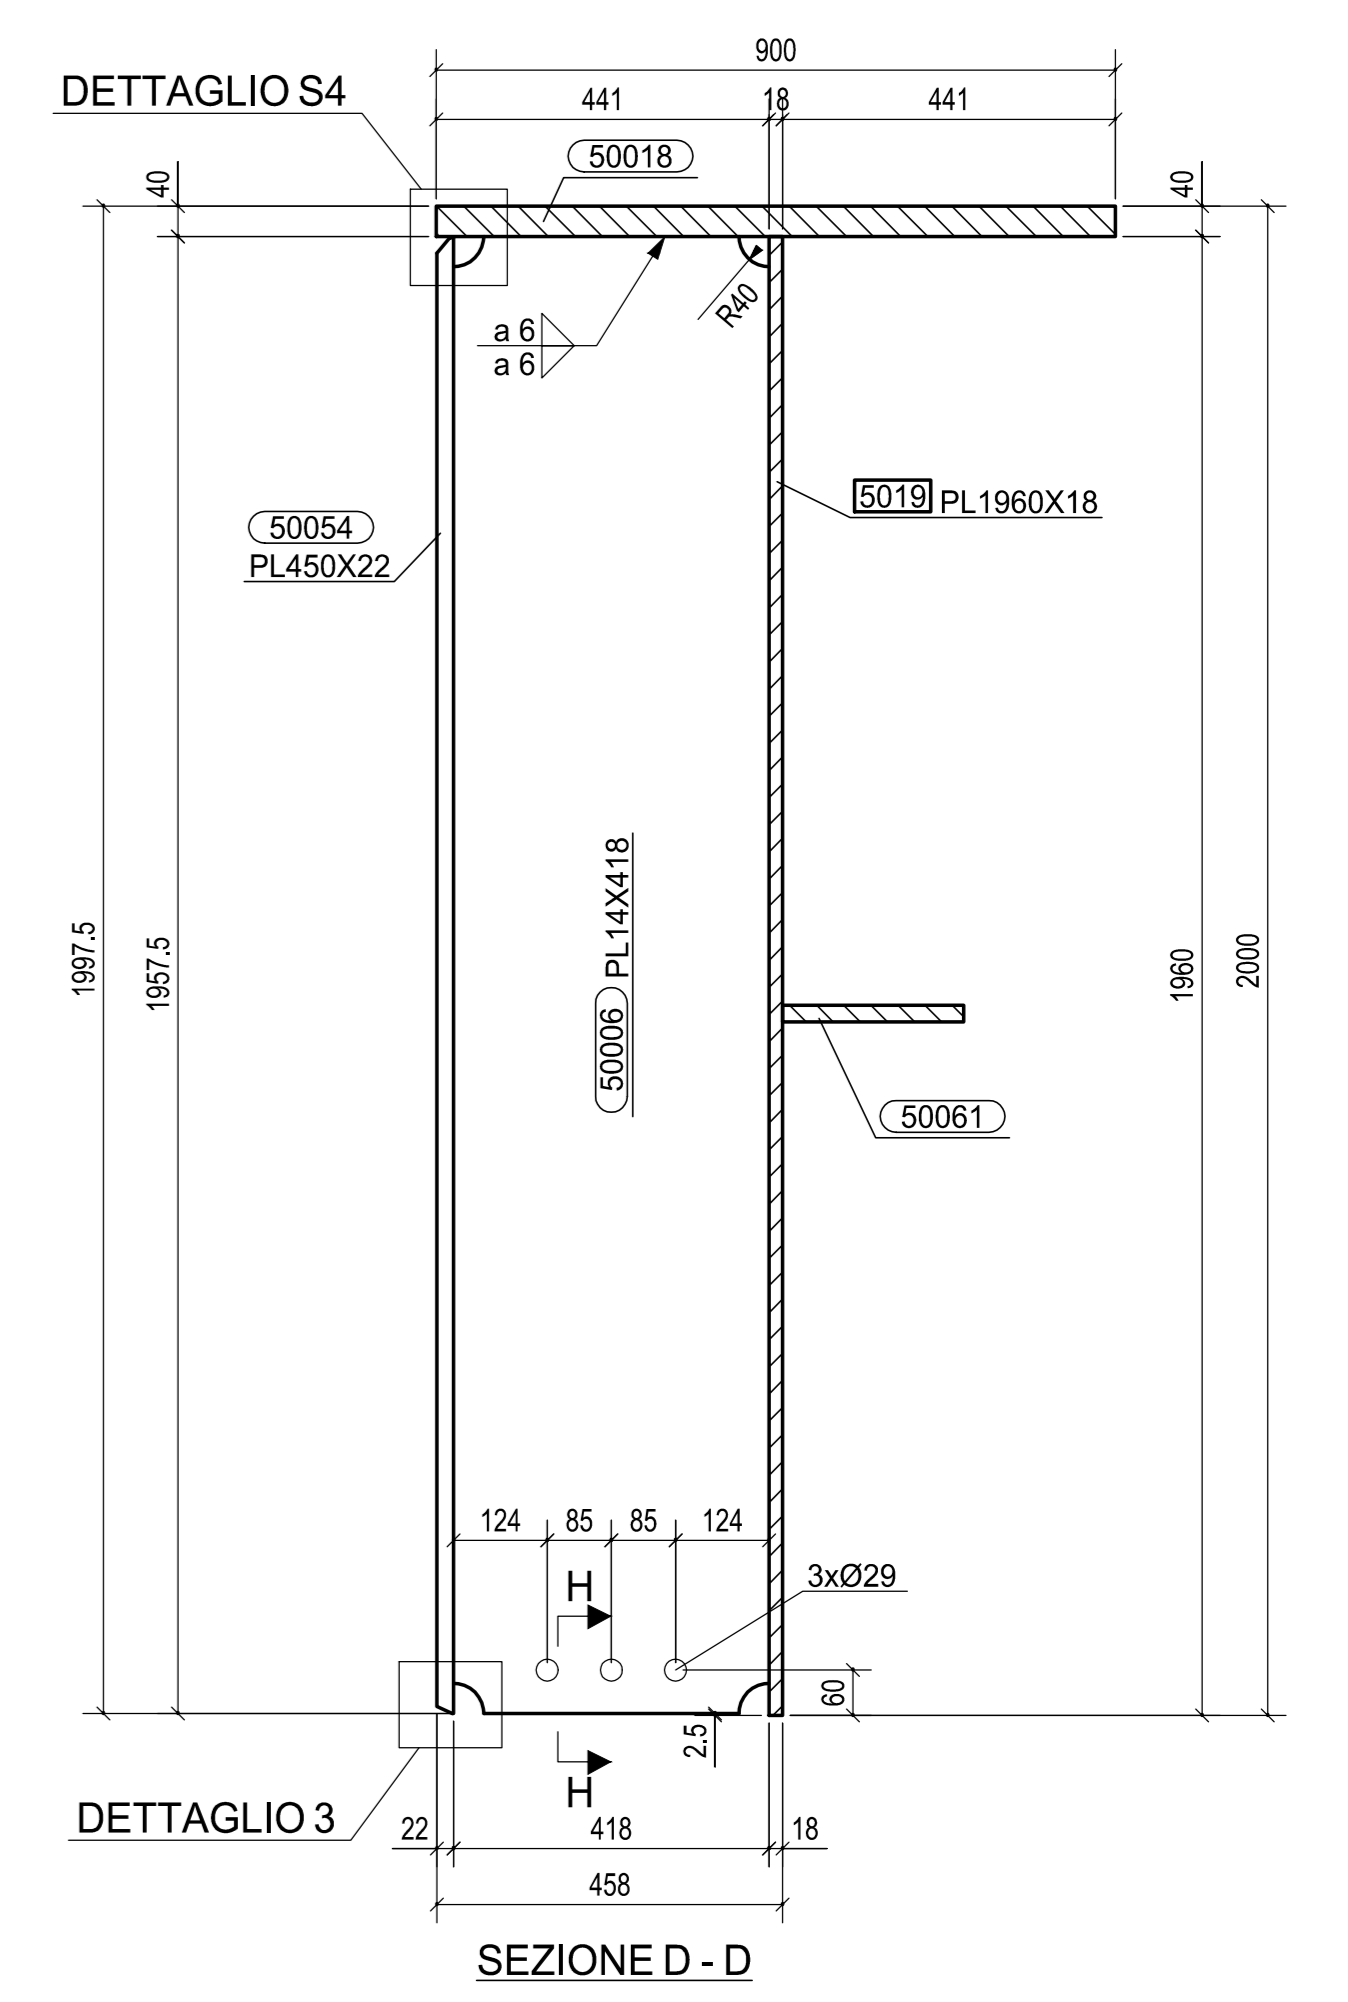
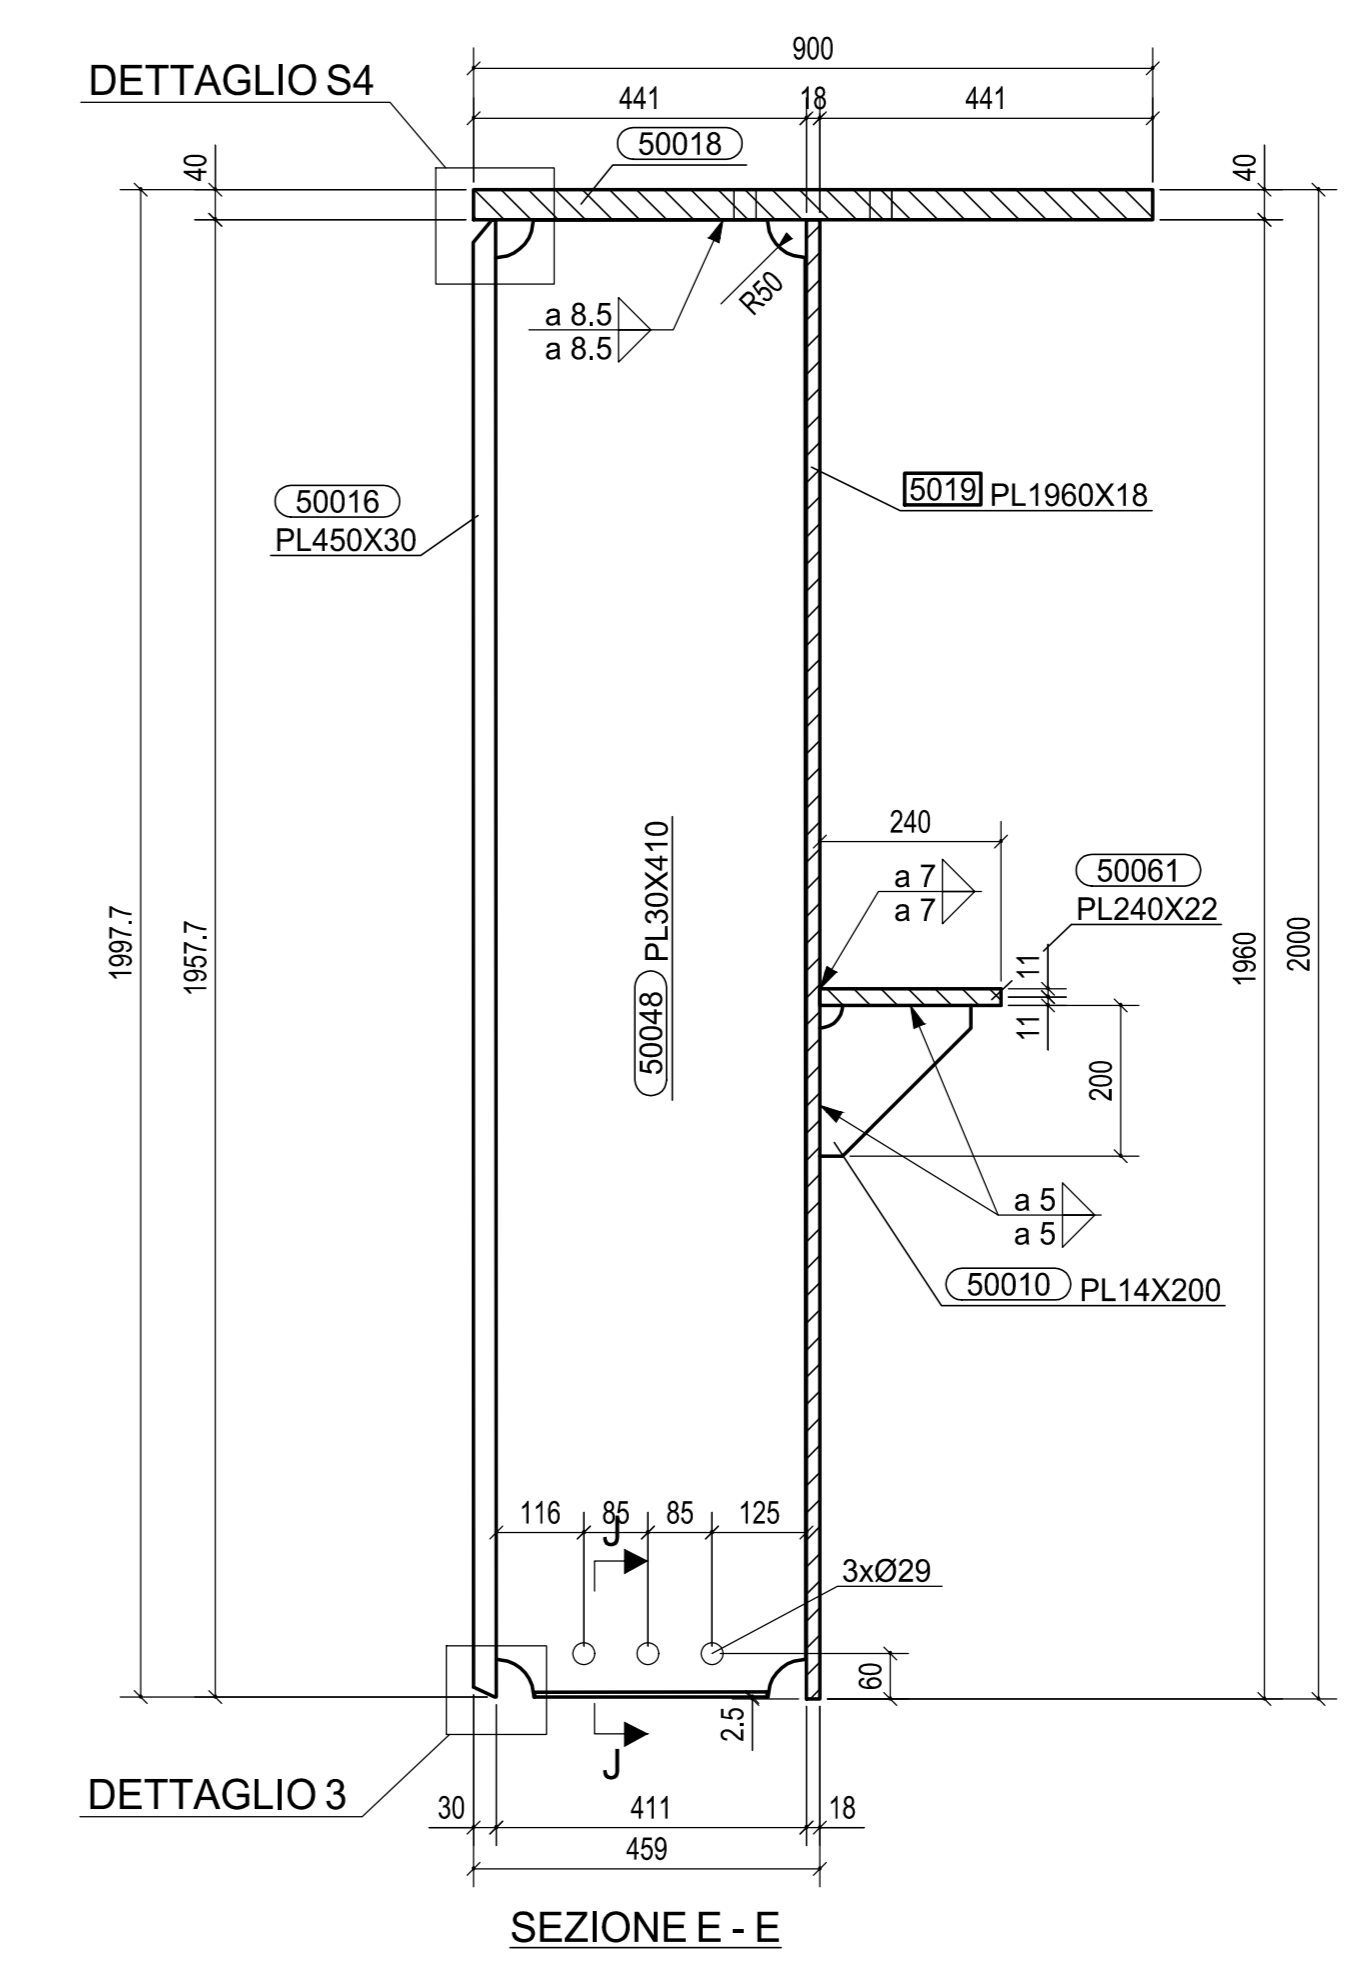


MK	5019	QUANTITA'	
FASE	501	1	
TOTALE		1	

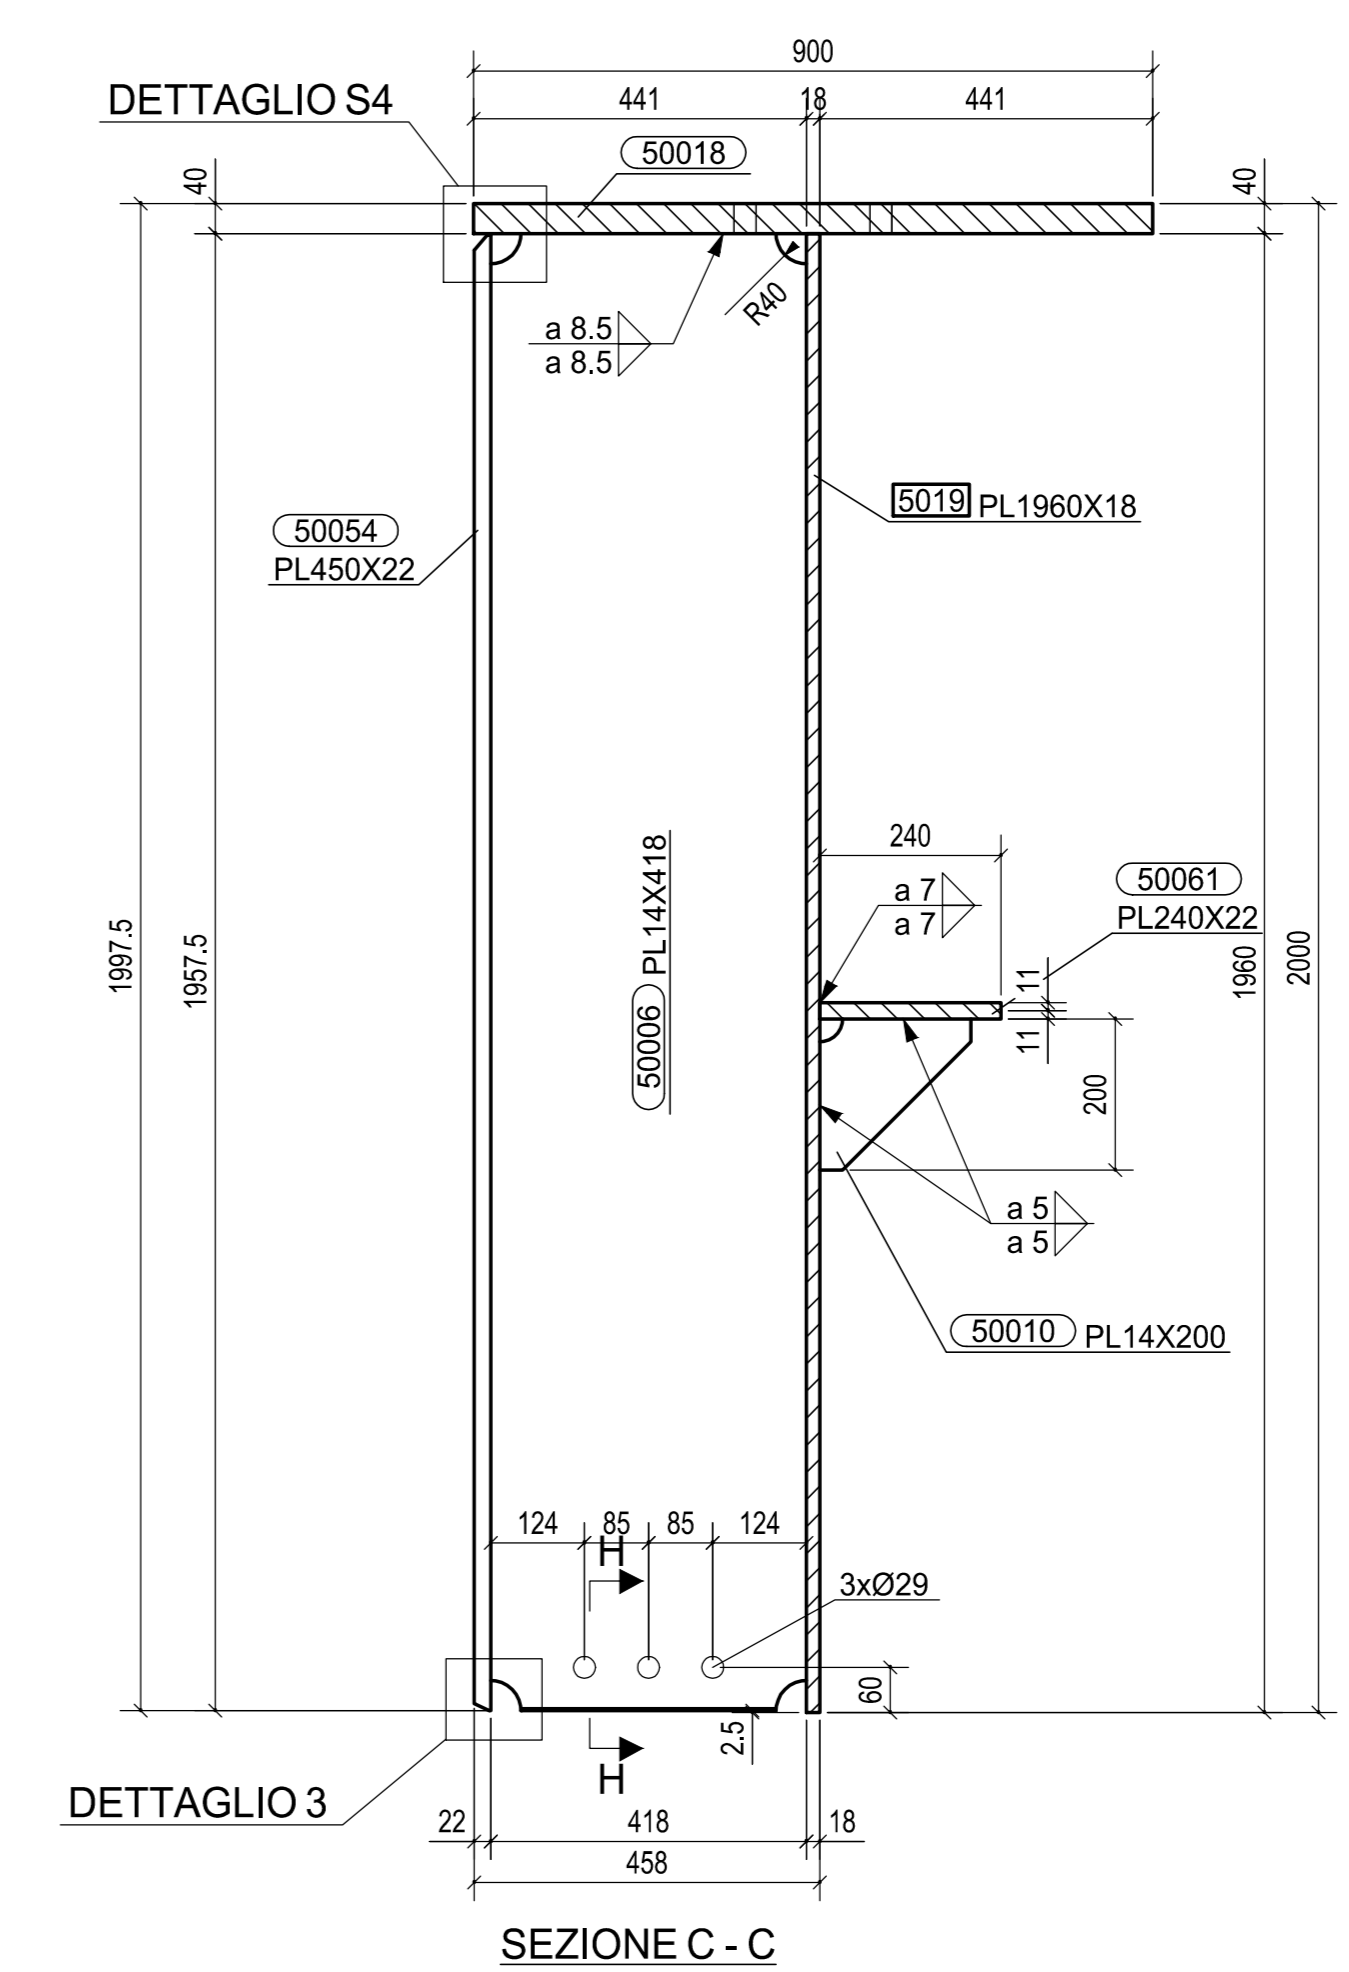

A	20.01.2014	MODIFICATA FORATURA PIATTABANDA	NADALINI	ING. PICCO
0	02.01.2014	PRIMA EMISSIONE	ICONE	ING. PICCO
Rev.	Data	Descrizione	Disegnato da	Controllato da
2013011DCD5019A				
Classe:	STRABAG			Scala:
Oggetto:	SVINCOLO DI LOMAZZO CAVALCAVIA VIABILITA' LOCALE 2 TRAVE PRINCIPALE SUPERIORE TSS01 - Mk 5019			1:15 1:10 1:2.5

MATRICE DI REVISIONE		
REV	DATA	DESCRIZIONE MODIFICA

N.B. LA TAVOLA SOSTITUISCE QUELLA RELATIVA AL CODICE [] DEL PROGETTO ESECUTIVO

COLLEGAMENTO AUTOSTRADALE
DALMINE - COMO - VARESE - VALICO DEL GAGGIOLO E OPERE AD ESSO CONNESSE
CODICE CUP F118000020001
TRATTE B1, B2, C, D, TRA13-14, GREENWAY
AS BUILT
TRATTA B1 - SVINCOLO DI LOMAZZO (da Pk - 0+850 a Pk +1+800)
OPERE D'ARTE MINORI
SVINCOLO LOMAZZO -CAVALCAVIA VIABILITA' LOCALE 2
TRAVE PRINCIPALE SUPERIORE - TSS01 - Mk 5019

FASE PROGETTUALE LAVORO ZONA OPERA TRATTA/OPERA AMBITO INTERVENTO PROGETTATO VERIFICATO	IMPRESA RAGGRUPPAMENTO TEMPORANEO IMPRESE: STRABAG A.G. GL F Grandi Lavori Finocch S.p.A.	Mandatario Impresa costruttrice STRABAG S.p.A.	Mandatario Impresa costruttrice STRABAG S.p.A.
--	--	--	--

CONCEDENTE
 CONSORZIO AUTOSTRADALE
 DELL'INTERCOMUNE PER LE VARESE
 Ing. Alberto Cecchini

CONCSSIONARIO
 Direzione Tecnica
 Direzione Tecnica
 Direzione Tecnica
 Avv. Giovanni Cantù

PROGETTISTA
 PROGETTISTA
 3TI ITALIA S.p.A.
 3TI ITALIA S.p.A.

APPROVATO
 Il Direttore dei Lavori
 Ing. Francesco Gianico

ELABORAZIONE PROGETTUALE
 PROGETTISTA
 3TI ITALIA S.p.A.
 3TI ITALIA S.p.A.

CONSOLENTI SPECIALISTICI:
 CIMOLAI

Redatto: G. Semp
 Verificato: Di Lilo
 Approvato: Possati