
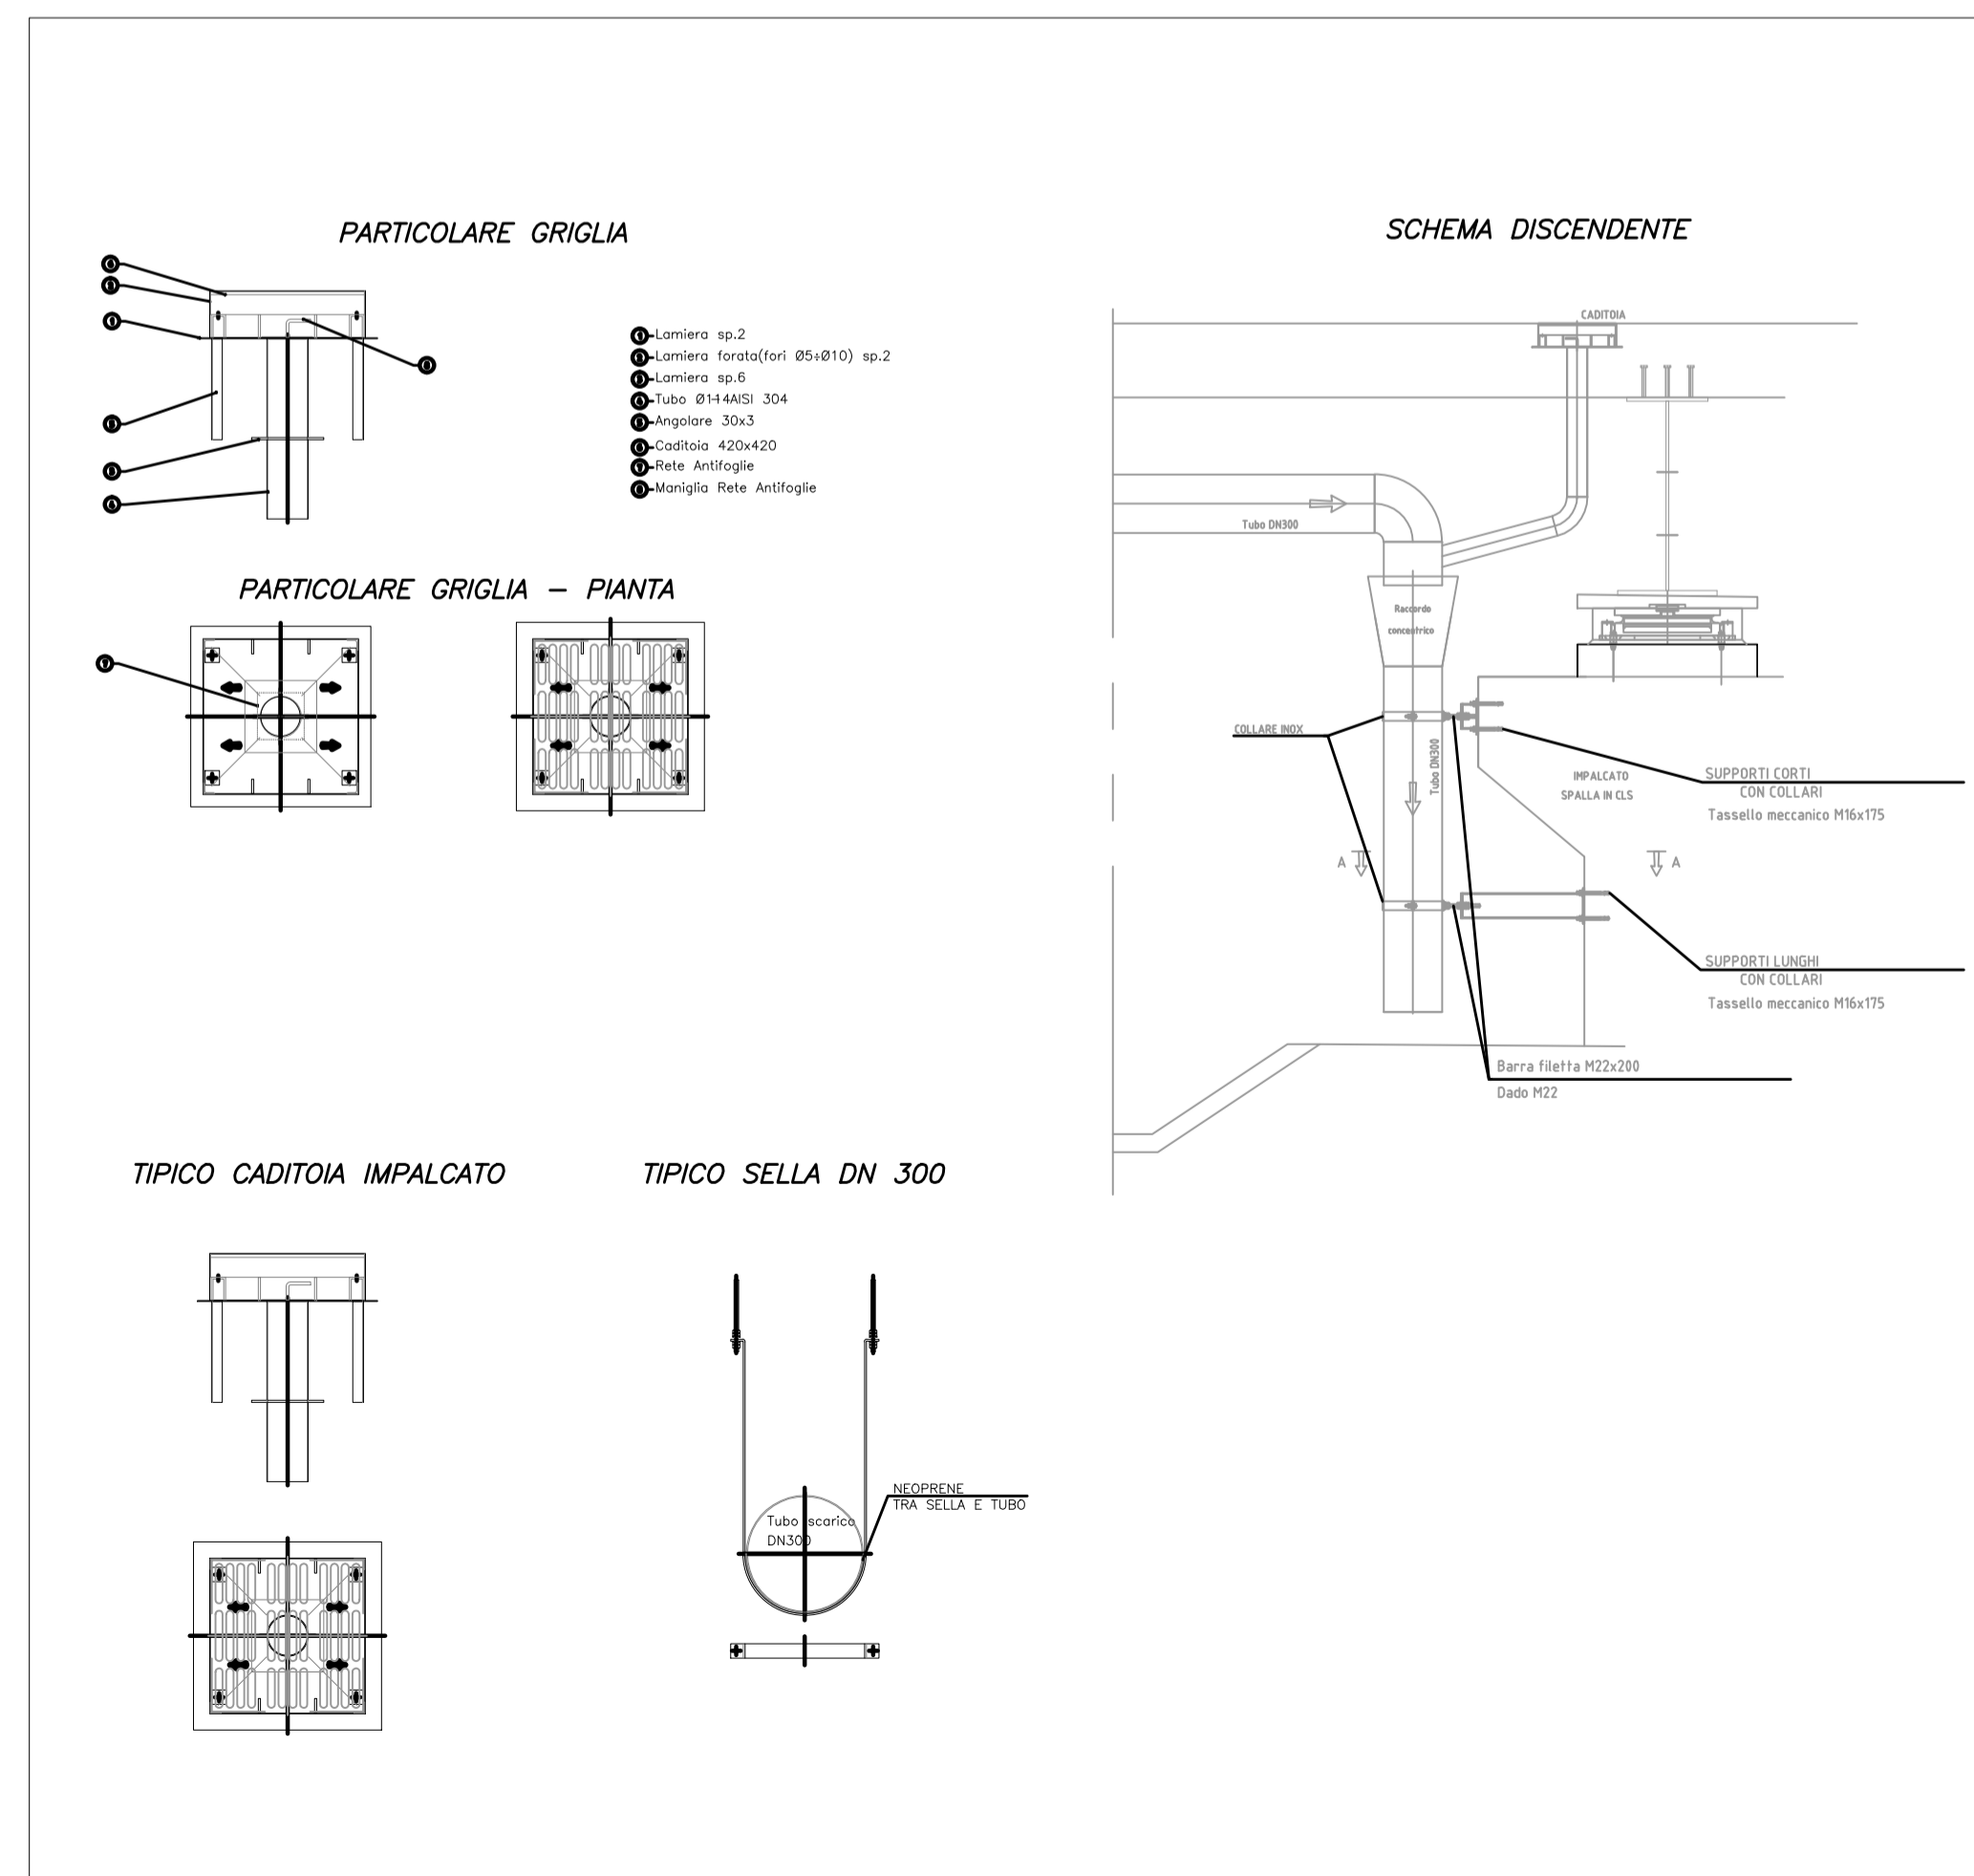


N.B.: PER LA TABELLA MATERIALI SI RIMANDA ALL'ELABORATO SPECIFICO

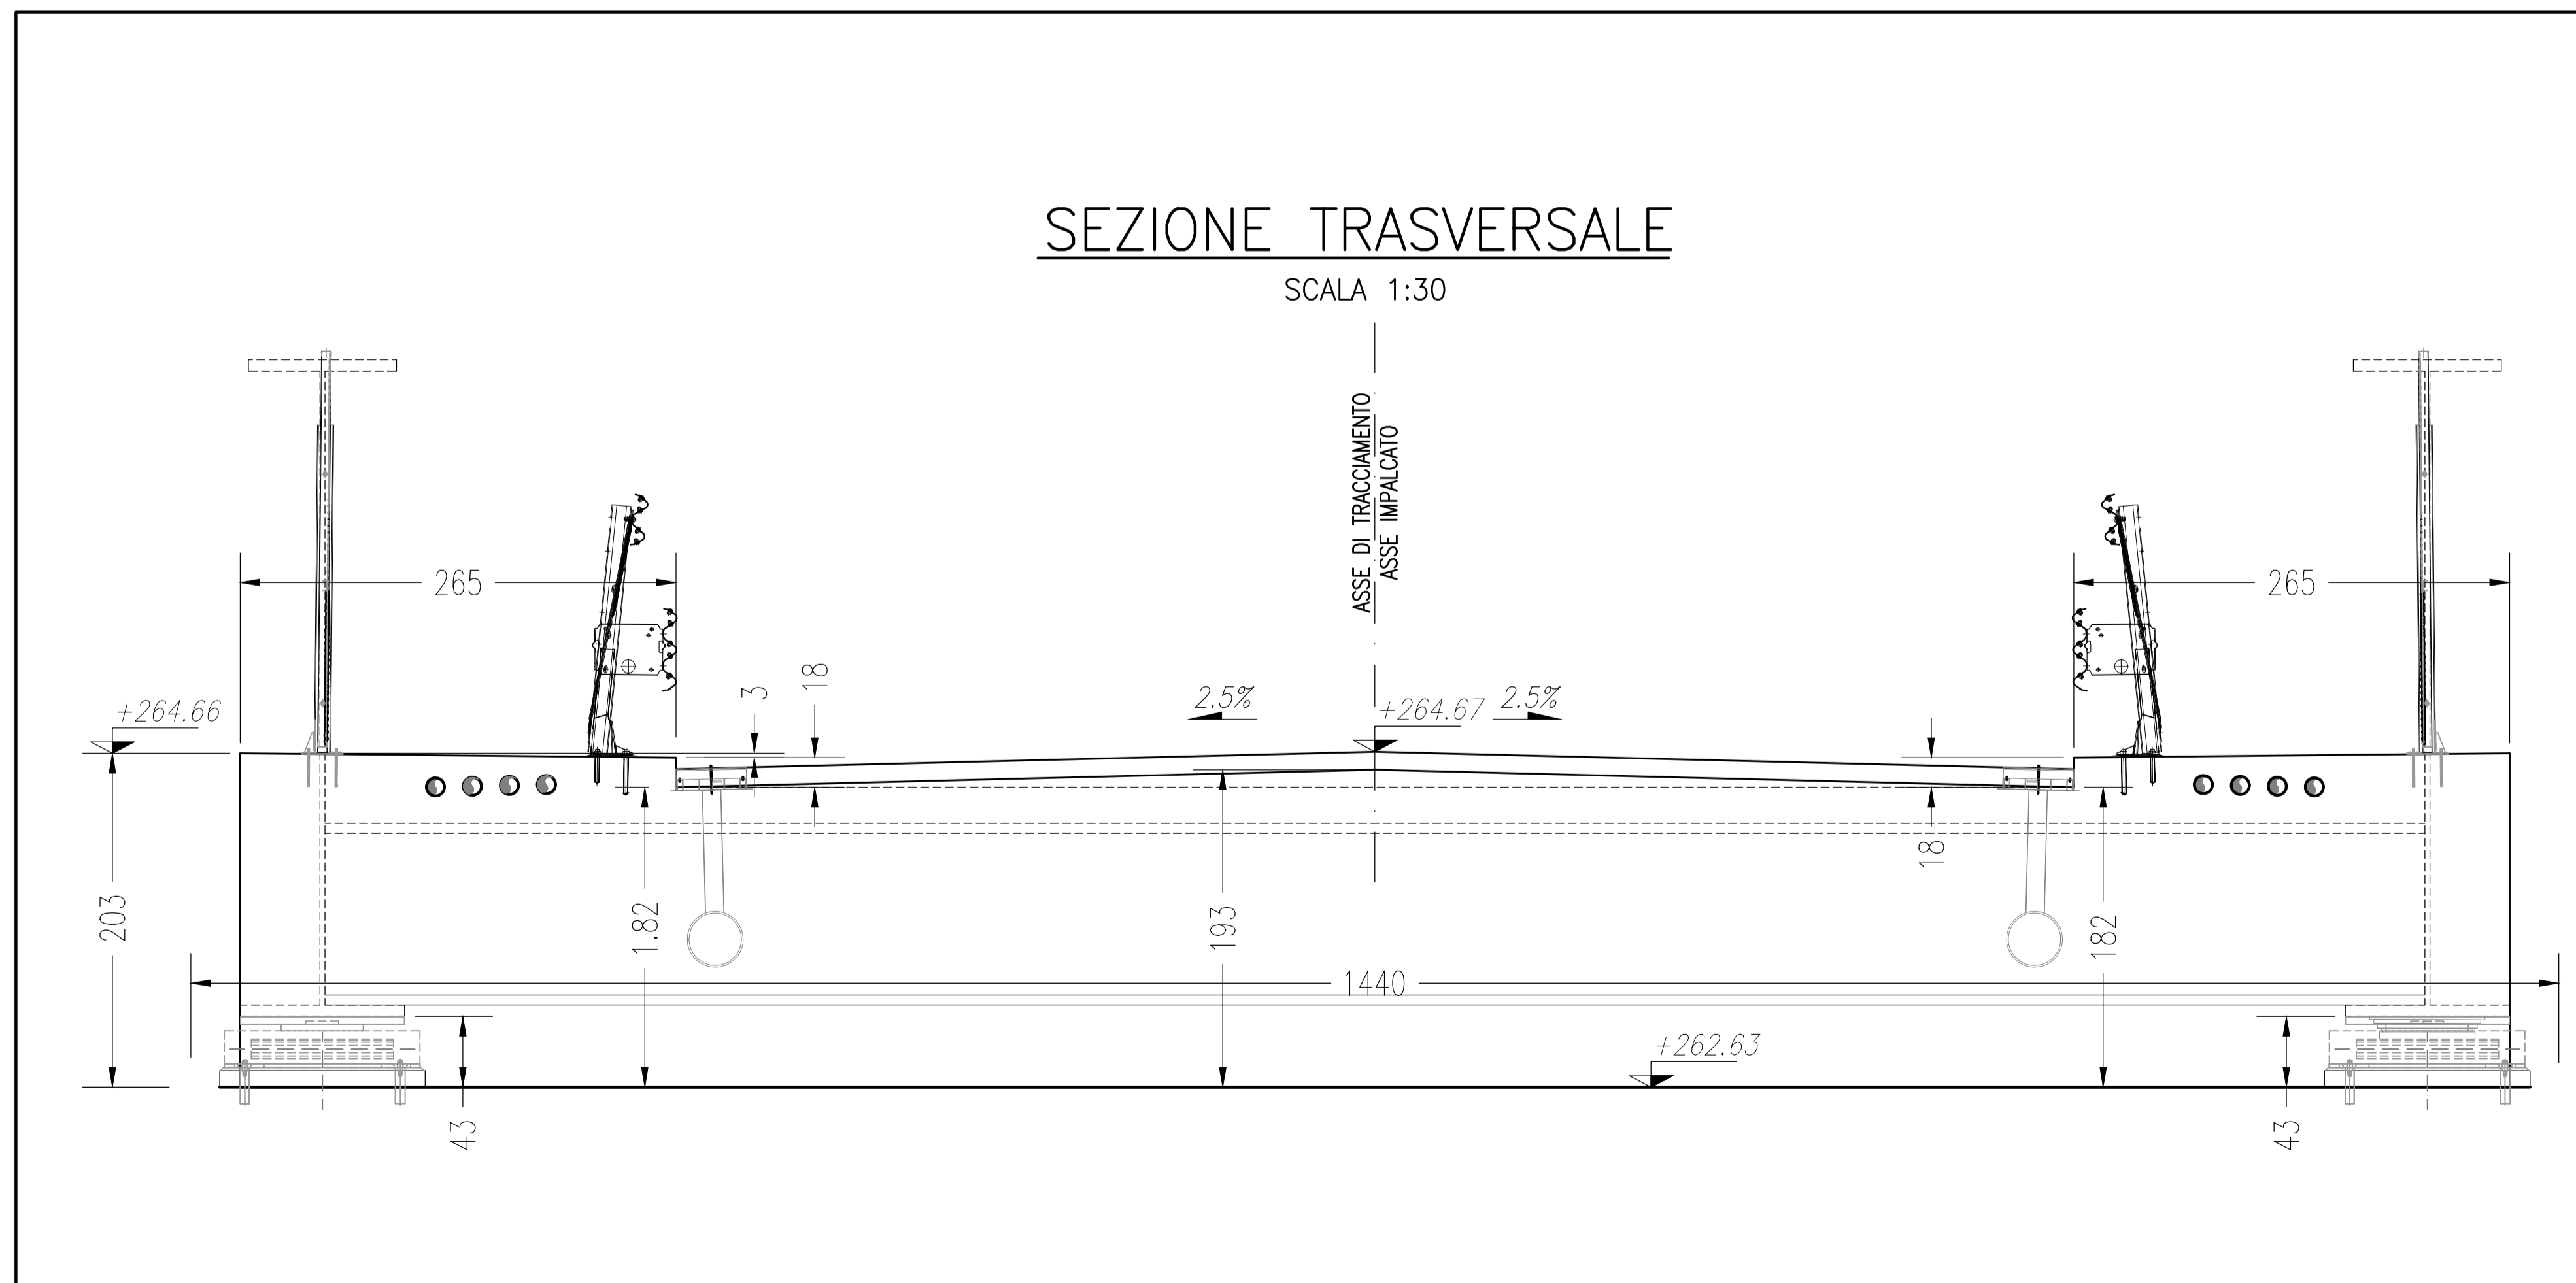

MATRICE DI REVISIONE

| REV | DATA | DESCRIZIONE MODIFICA |
|-----|------|----------------------|
| | | |
| | | |
N.B.: LA TAVOLA SOSTITUISCE QUELLA RELATIVA AL CODICE E [] DEL PROGETTO ESECUTIVO

CONCESSIONARIA AUTOSTRADALI LOMBARDE

COLLEGAMENTO AUTOSTRADE DALMINE - COMO - VARESE - VALICO DEL GAGGIOLO E OPERE AD ESSO CONNESSE
CODICE C.U.P. F1180600027007

TRATTE B1, B2, C, D, TRVA13+14, GREENWAY

AS BUILT

TRATTA B1 - SVINCOLO DI LOMAZZO (da Pk - 0+850 a Pk - 1+800)
OPERE D'ARTE MINORI
CAVALCAVIA
CAVALCAVIA VIABILITA' LOCALE 2
DRENAGGIO ACQUE DI PIATTAFORMA E PARTICOLARI COSTRUTTIVI

| IDENTIFICAZIONE ELABORATO CODICE PROGETTO: F00107B | | IMPRESA RAGGRUPPAMENTO TEMPORANEO IMPRESE: | | | | | | | | | | | | | | | | | | | | | | | | | | | |
|--|-----------------------------------|--|---------------------|---------------|---------------|--------|----------------|----------------|-----------|-----------|--|--|--|--|--|--|--|--|--|--|--|------------|------------|------------|---------------------|--------------|-----------------------------------|---|----------------|
| <table border="1"> <tr><th>FASE PROGETTUALE</th><th>LOTTO</th><th>ZONA</th><th>OPERA</th><th>TRATTO/DIPESA</th><th>AMBITO</th><th>PO</th><th>TIPO ELABORATO</th><th>PROGRESSO</th><th>REVISIONE</th></tr> <tr><td> </td><td> </td><td> </td><td> </td><td> </td><td> </td><td> </td><td> </td><td> </td><td> </td></tr> </table> | FASE PROGETTUALE | LOTTO | ZONA | OPERA | TRATTO/DIPESA | AMBITO | PO | TIPO ELABORATO | PROGRESSO | REVISIONE | | | | | | | | | | | <table border="1"> <tr><td>Mandatario</td><td>Mandatario</td><td>Mandatario</td><td>Mandatario cooptato</td></tr> <tr><td>STRABAG A.G.</td><td>GLF Grandi Lavori Fincostr S.p.A.</td><td>Impresa costruzioni Giuseppe Maituro S.p.A.</td><td>STRABAG S.p.A.</td></tr> </table> | Mandatario | Mandatario | Mandatario | Mandatario cooptato | STRABAG A.G. | GLF Grandi Lavori Fincostr S.p.A. | Impresa costruzioni Giuseppe Maituro S.p.A. | STRABAG S.p.A. |
| FASE PROGETTUALE | LOTTO | ZONA | OPERA | TRATTO/DIPESA | AMBITO | PO | TIPO ELABORATO | PROGRESSO | REVISIONE | | | | | | | | | | | | | | | | | | | | |
| | | | | | | | | | | | | | | | | | | | | | | | | | | | | | |
| Mandatario | Mandatario | Mandatario | Mandatario cooptato | | | | | | | | | | | | | | | | | | | | | | | | | | |
| STRABAG A.G. | GLF Grandi Lavori Fincostr S.p.A. | Impresa costruzioni Giuseppe Maituro S.p.A. | STRABAG S.p.A. | | | | | | | | | | | | | | | | | | | | | | | | | | |
| DATA DESCRIZIONE REV Febbraio 2015. Emissione E | | PROGETTISTA - PROGETTO ESECUTIVO DI DETTAGLIO RAGGRUPPAMENTO TEMPORANEO PROGETTISTI: Mandatario Maituro Responsabile di Progetto ed Incaricato dell'Integrazione fra le varie Prestazioni: Ing. Alberto Cecchini | | | CONCEDENTE CONCESSIONARIA AUTOSTRADALI LOMBARDE | | ELABORAZIONE PROGETTUALE PROGETTISTA: 3TI PROGETTI ITALIA S.p.A. 3TI ITALIA S.p.A. DIRETTORE TECNICO Ing. Stefano Luca Passati Ordine degli Ingegneri Provincia di Roma n. 20809 | | | CONCESSIONARIO Autostade Padomonte Lombardia | | APPROVATO Il Direttore dei Lavori: Ing. Francesco Domenico | | 
Redatto: Michalergli Verificato: Di Sanzo Approvato: Passati