
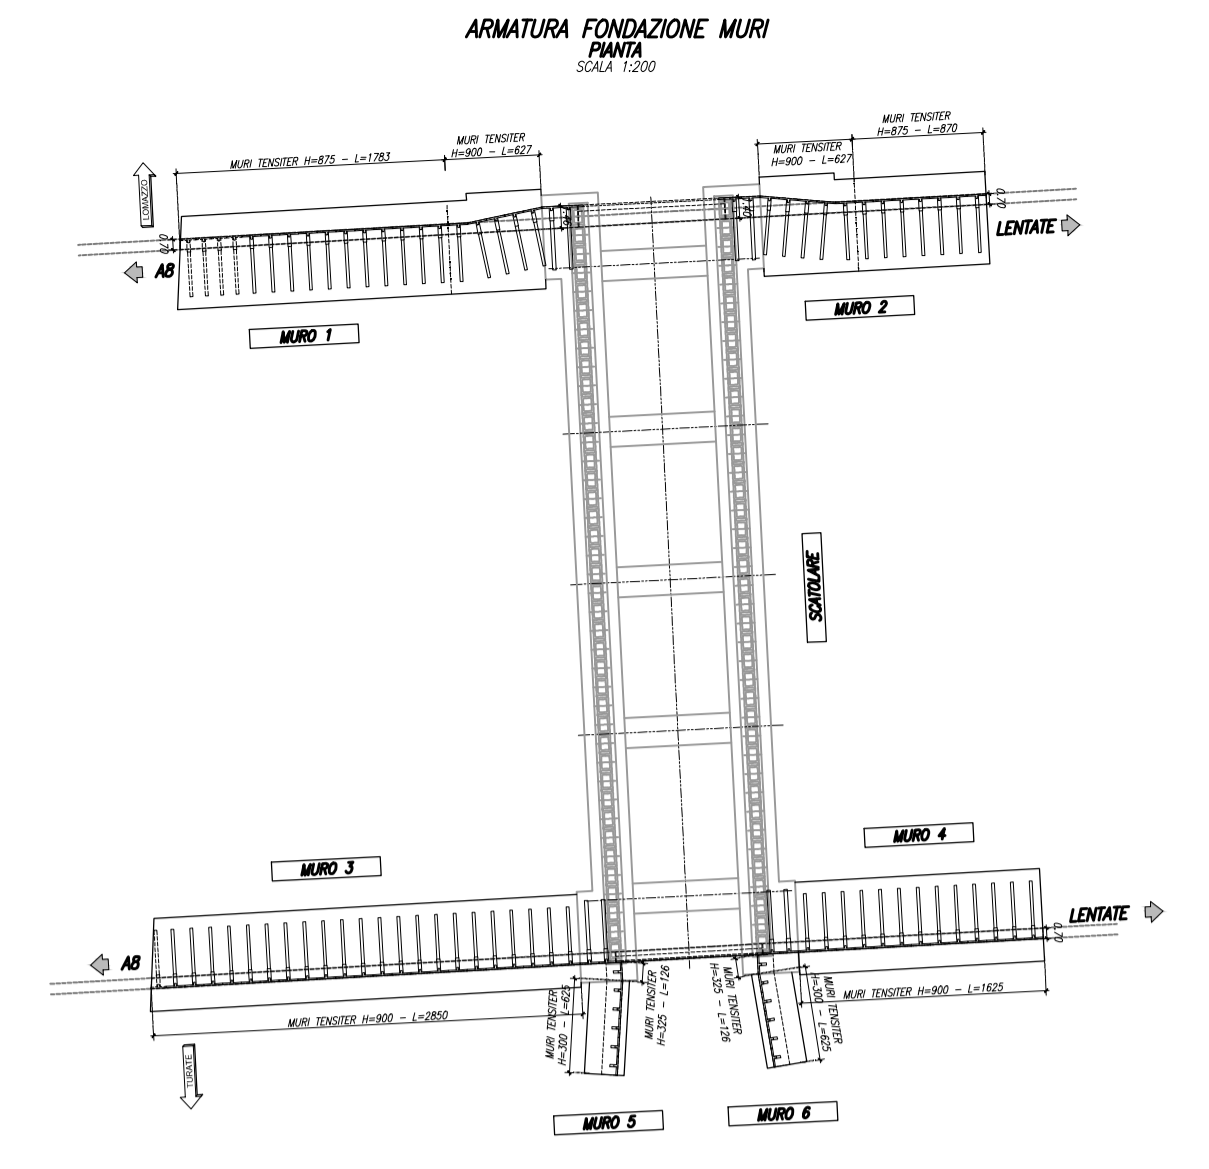
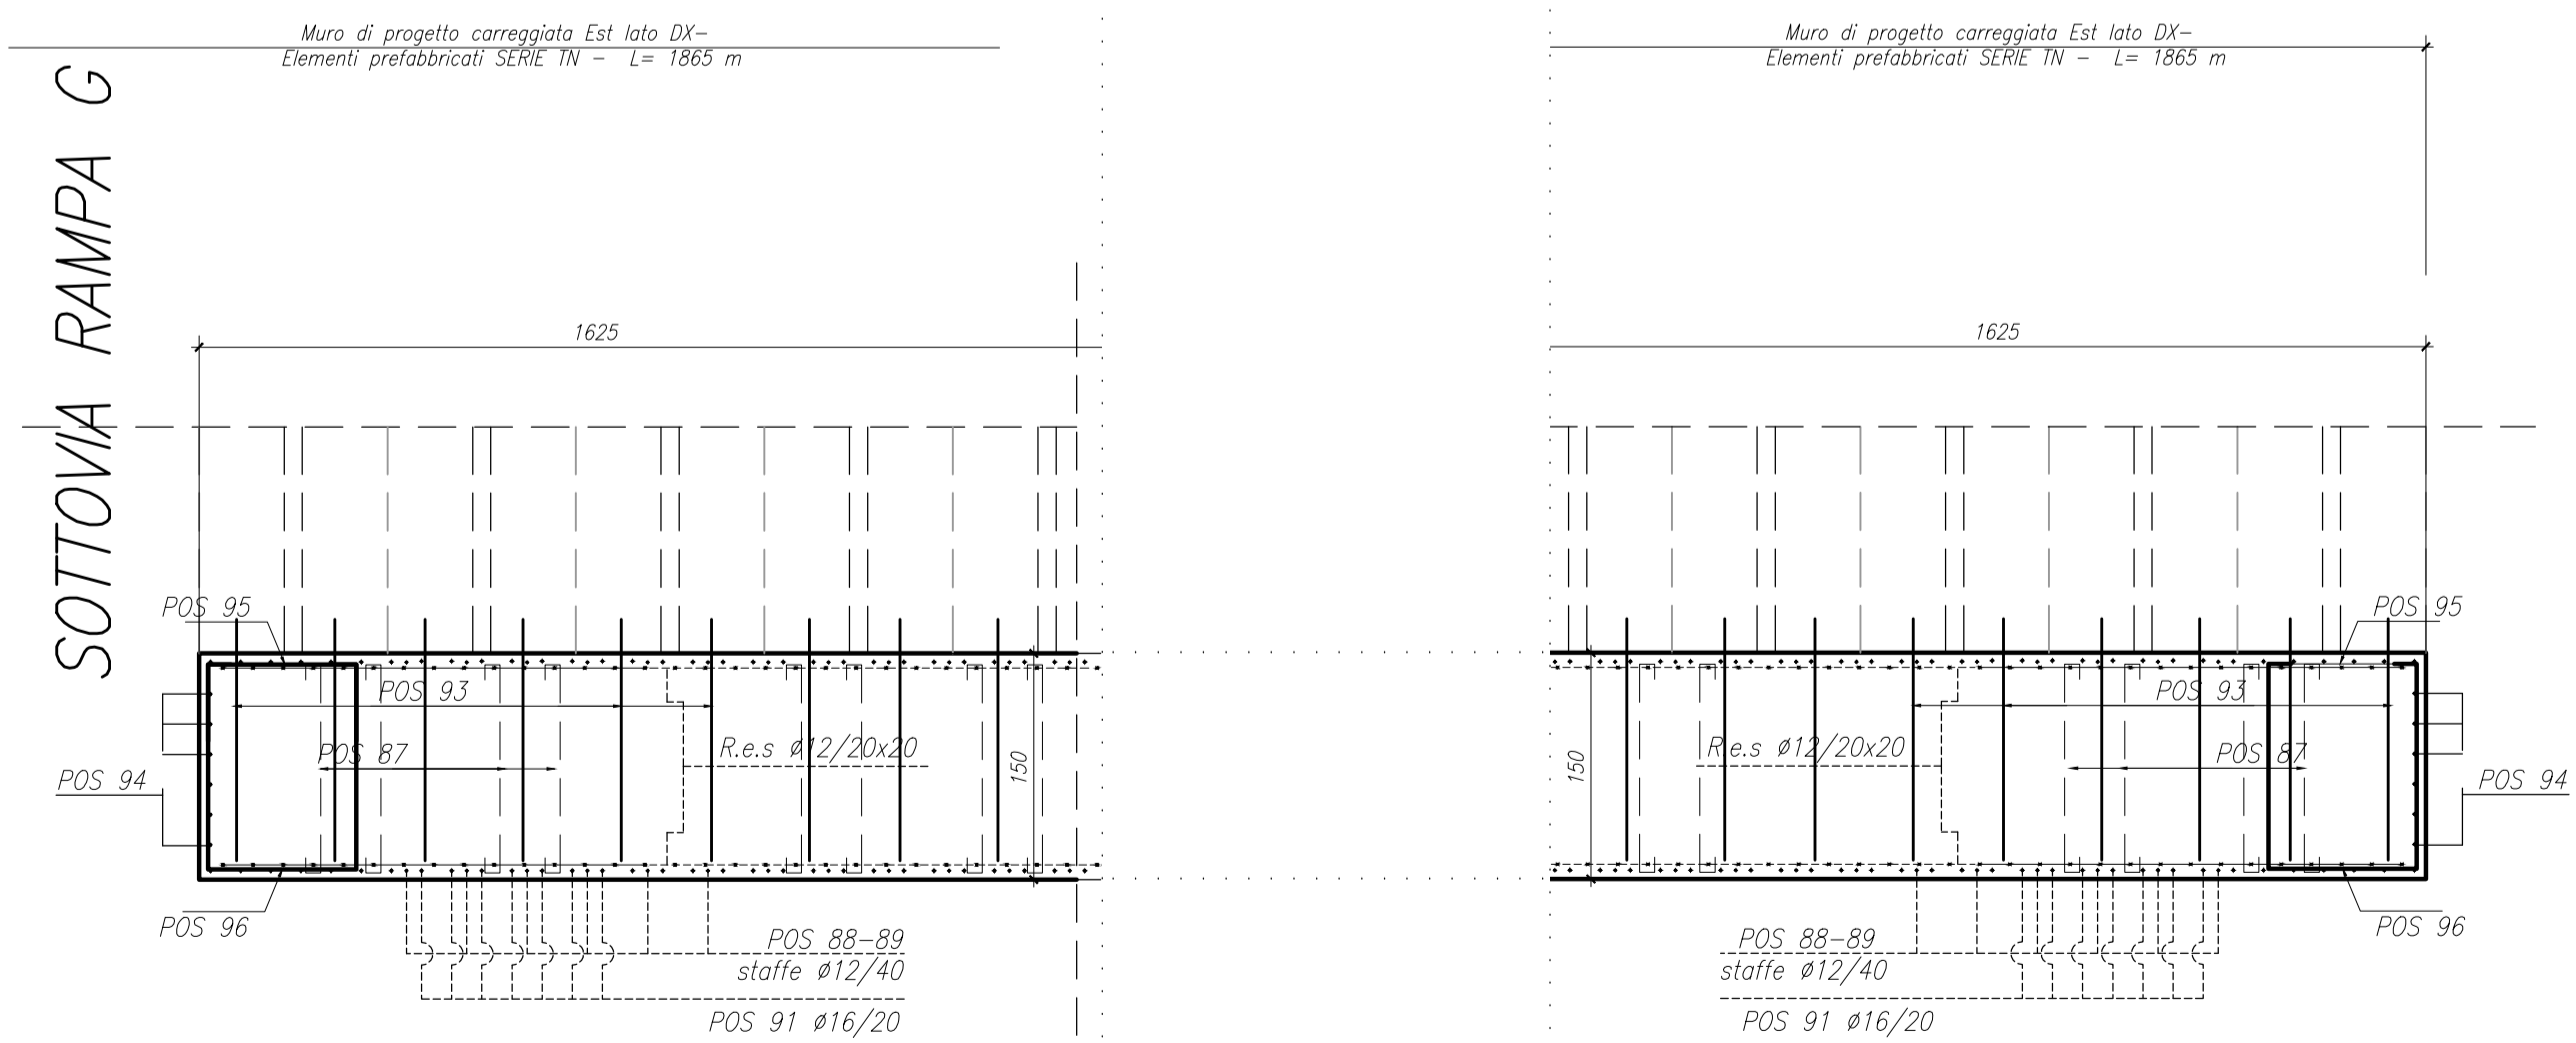
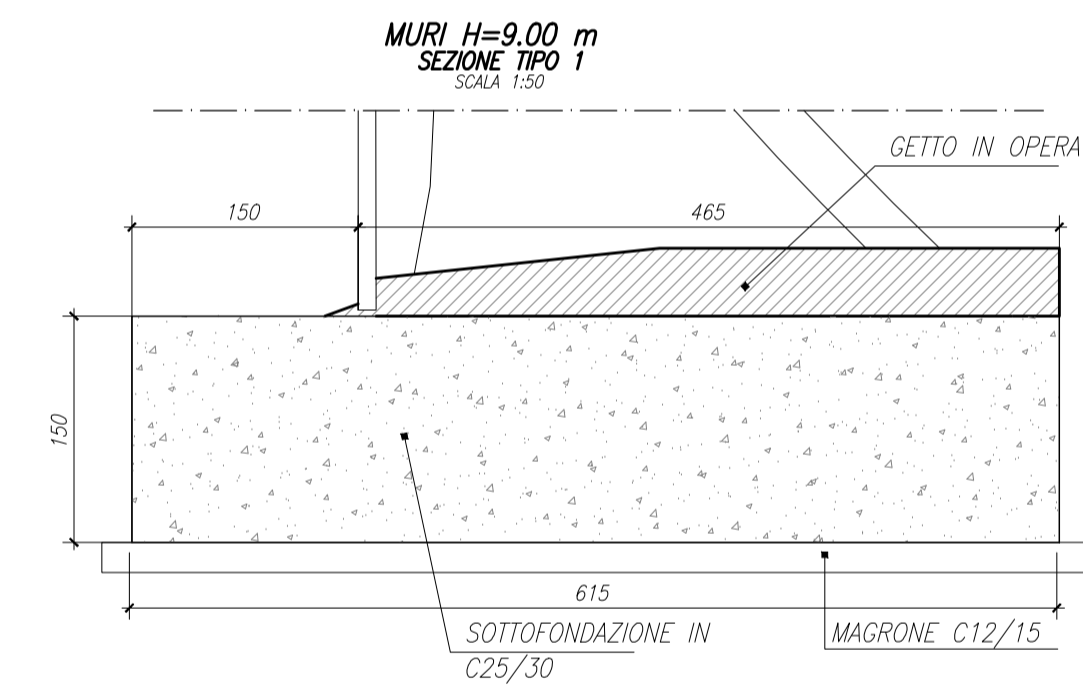
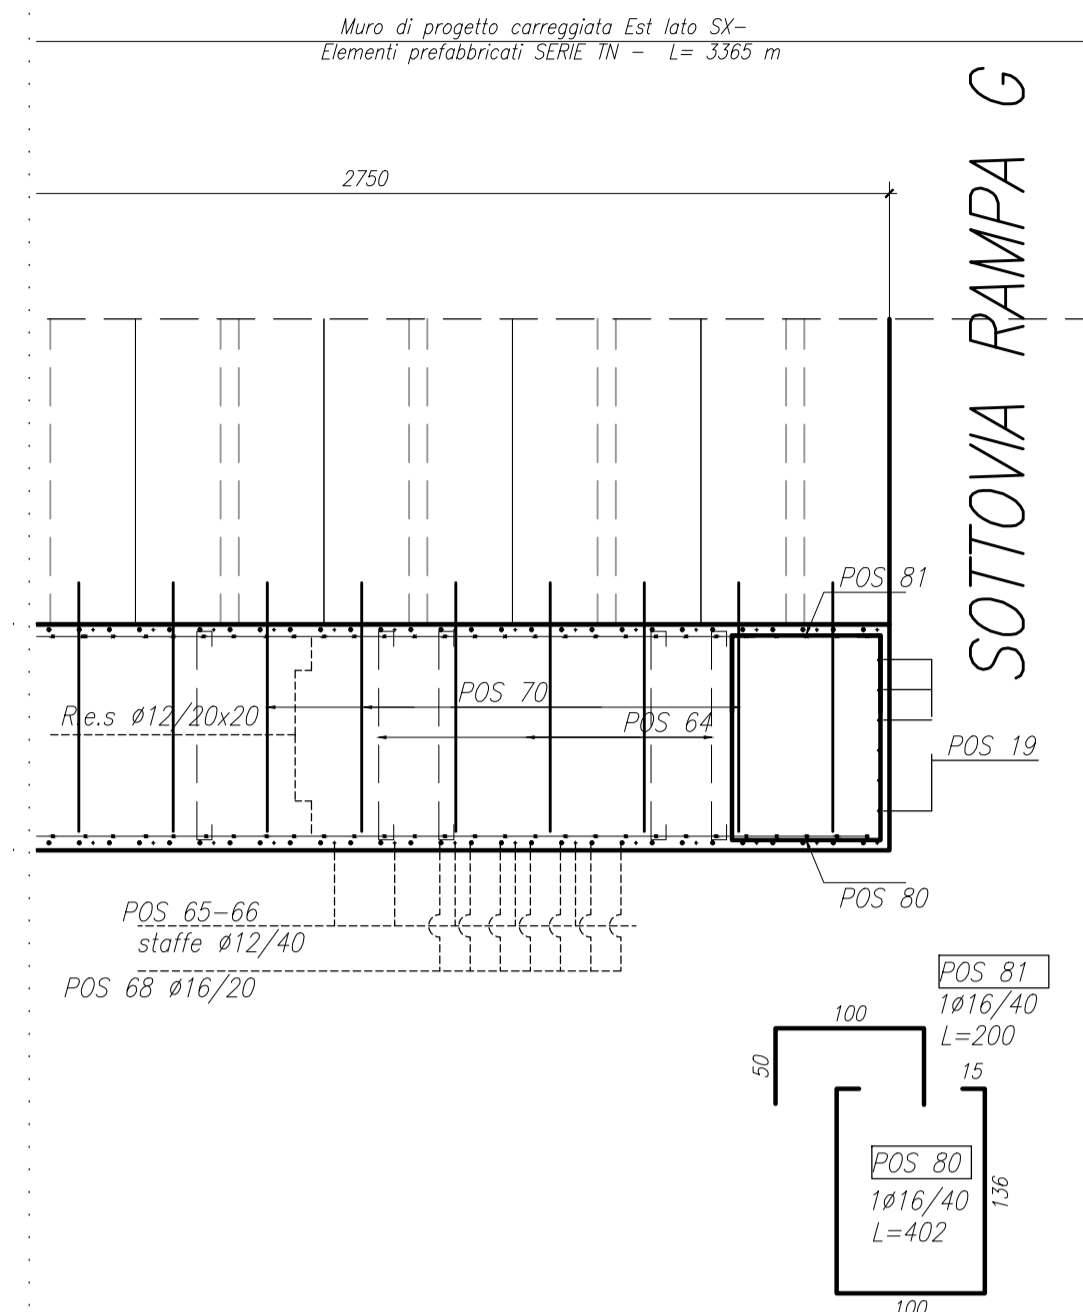


PROFILO MURO CARREGGIATA EST

SCALA 1:100

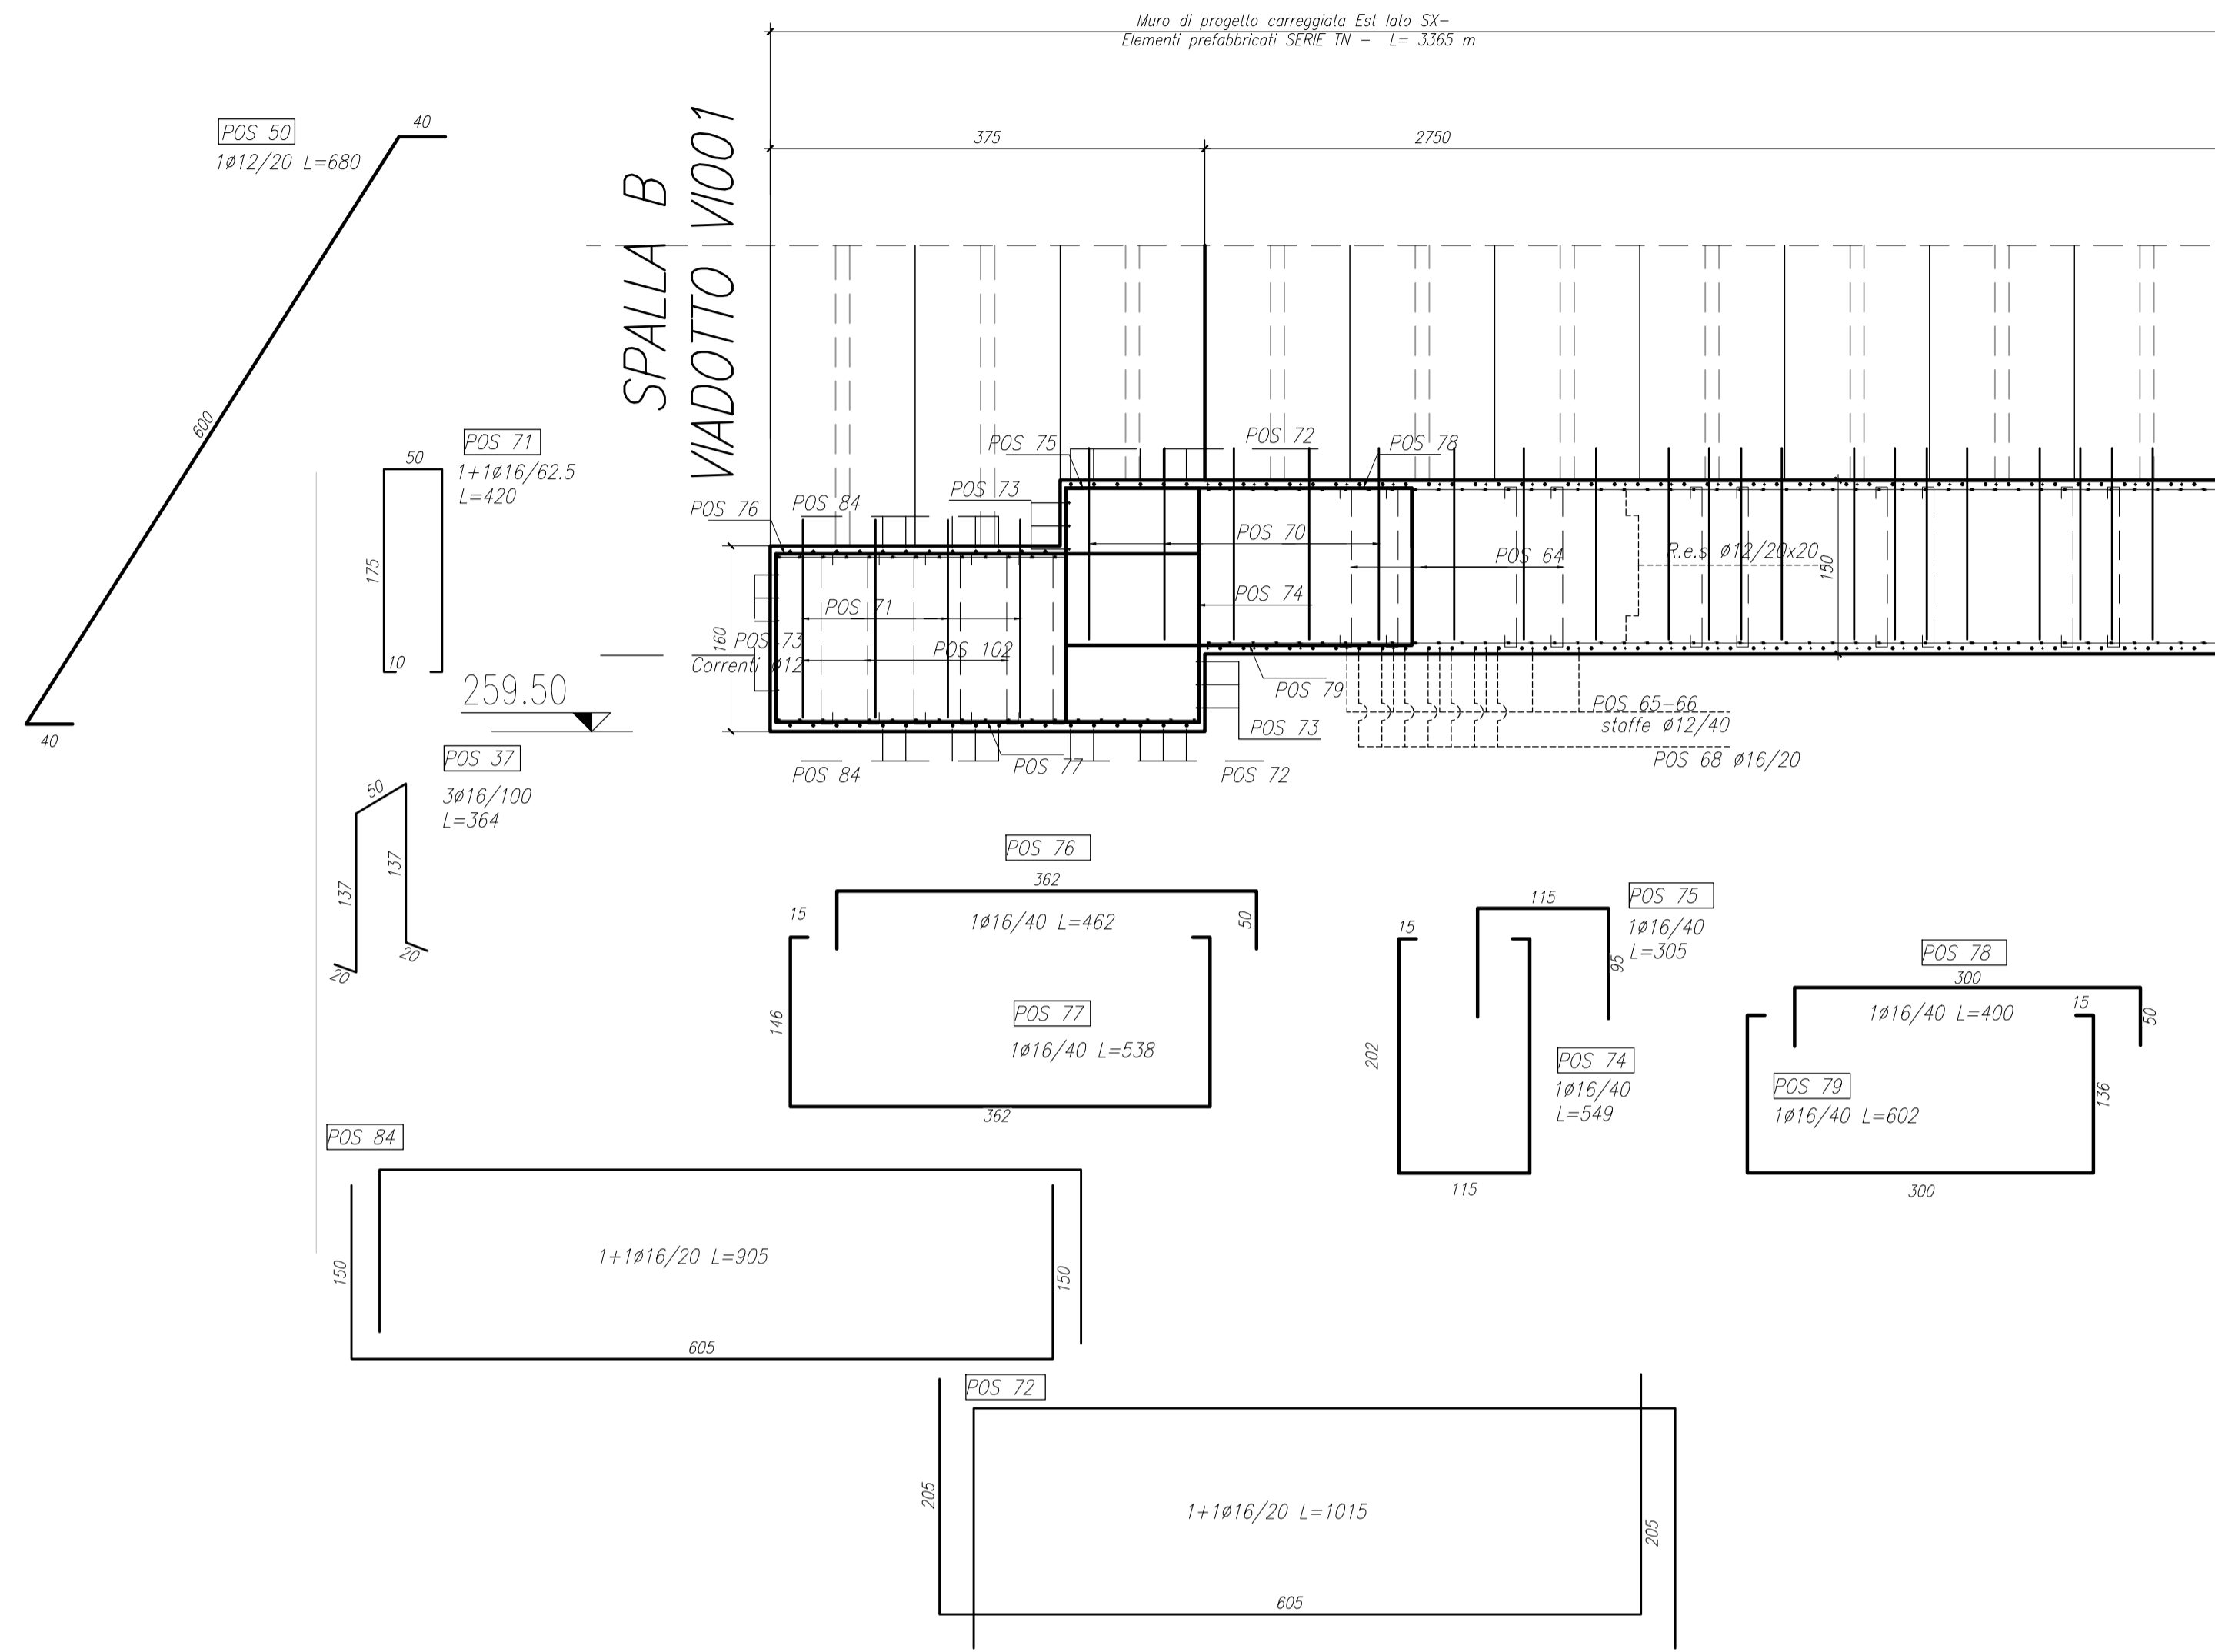

REV	DATA	DESCRIZIONE MODIFICA

N.B.: LA TAVOLA SOSTITUISCE QUELLA RELATIVA AL CODICE [] DEL PROGETTO ESECUTIVO

CONCESSIONARI AUTOSTRADALI LOMBARDE

COLLEGAMENTO AUTOSTRADALE DALMINE - COMO - VARESE - VALICO DEL GAGGIOLO E OPERE AD ESSO CONNESSE

CODICE C.U.P. F11806000270007

TRATTE B1, B2, C, D, TRVA13+14, GREENWAY

AS BUILT

TRATTA B1 - SVINCOLO DI LOMAZZO (da Pk - 0+850 a Pk + 1+800)

OPERE D'ARTE MINORI - SOTTOVIA

SOTTOVIA SVINCOLO LOMAZZO - RAMPA G

CARPENTERIA MURI-TAV.2

IDENTIFICAZIONE ELABORATO		IMPRESA	
CODICE PROGETTO: F00107B		RAGGRUPPAMENTO TEMPORANEO IMPRESE:	
WBS		Mandatario	Mandante
FASE PROGETTUALE		STRABAG A.G.	Impresa costruzioni Giuseppe Maltauro S.p.A.
LOTTO	OPERA	GLF Grandi Lavori Fincosit S.p.A.	Mandatario cooptata STRABAG S.p.A.
ZONA	TRATTO D'OPERA		
AMBITO	PROGRESSIVO		
REVISIONE			
A	0	CO1	SO001
		0	ON
		CA	003
			E_02

Scala: Vari

DATA	DESCRIZIONE	REV
Settembre 2015	Emissione	E
Febbraio 2016	Revisione	E_01
Marzo 2016	Revisione	E_02

RAGGRUPPAMENTO TEMPORANEO PROGETTISTI:

Mandatario	Mandante	Mandante	Mandante
3TI PROGETTI ITALIA S.p.A.	GP	3TI	ALBERTO CECCHINI

RESPONSABILE DI PROGETTO ED INCARICATO DELL'INTEGRAZIONE FRA LE VARIE PRESTAZIONI:
Ing. Alberto Cecchini

CONCESSIONARIO
Autosstrada Padanostromale Lombarda
Direttore Tecnico: Ing. Enrico Anis
Referente Tecnico: Arch. Giovanni Cento

APPROVATO
Autosstrada Padanostromale Lombarda
Il Direttore dei Lavori: Ing. Francesco Donnicci

ELABORAZIONE PROGETTUALE
PROGETTISTA:
3TI PROGETTI ITALIA S.p.A.

3TI ITALIA S.p.A.
DIRETTORE TECNICO
Ing. Stefano Luca Passati
Ordine degli Ingegneri
Provincia di Roma n. 20809

Redatto: Di Sanzo Verificato: Sorge Approvato: Passati