

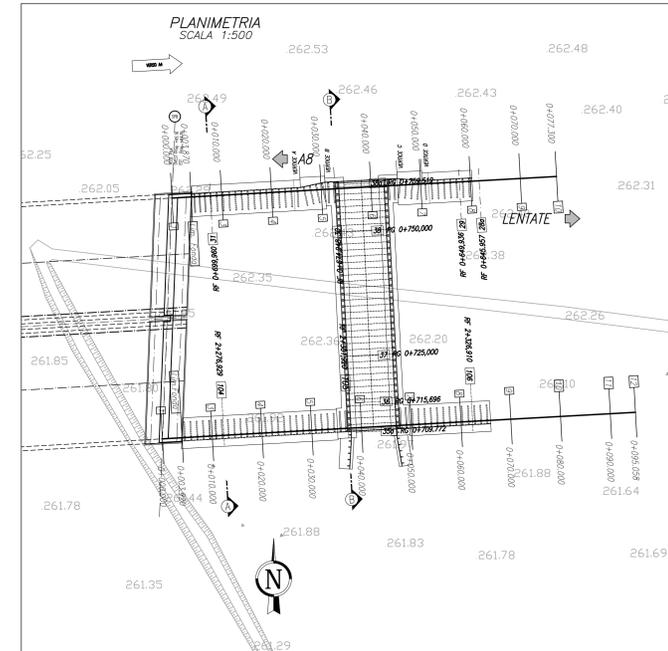


PROFILO MURO CARREGGIATA EST
SCALA 1:100

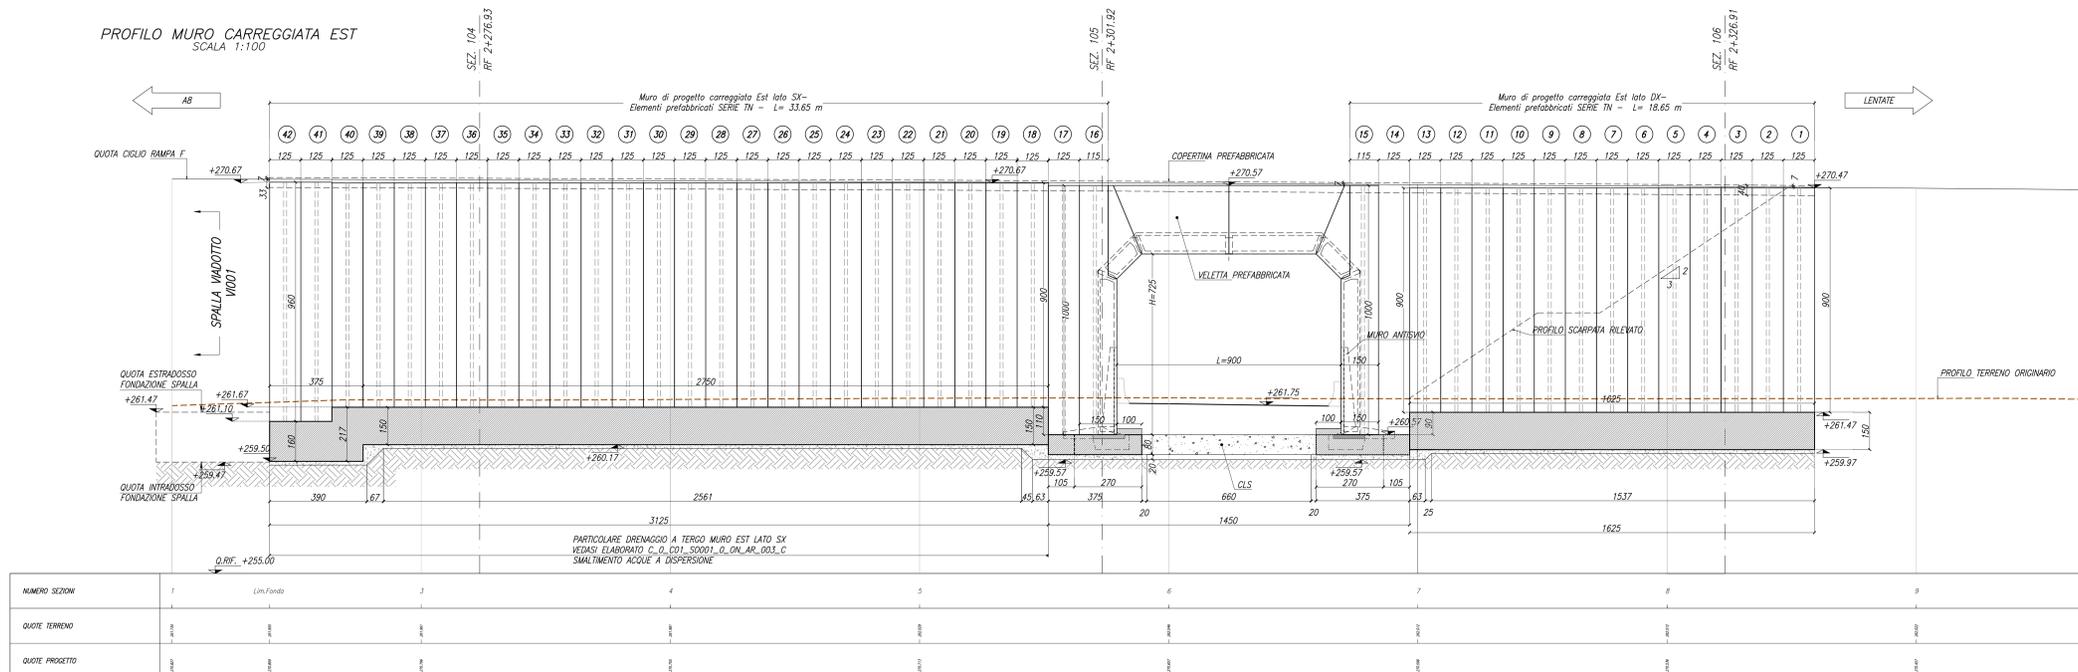

PROFILO MURO CARREGGIATA OVEST
SCALA 1:100

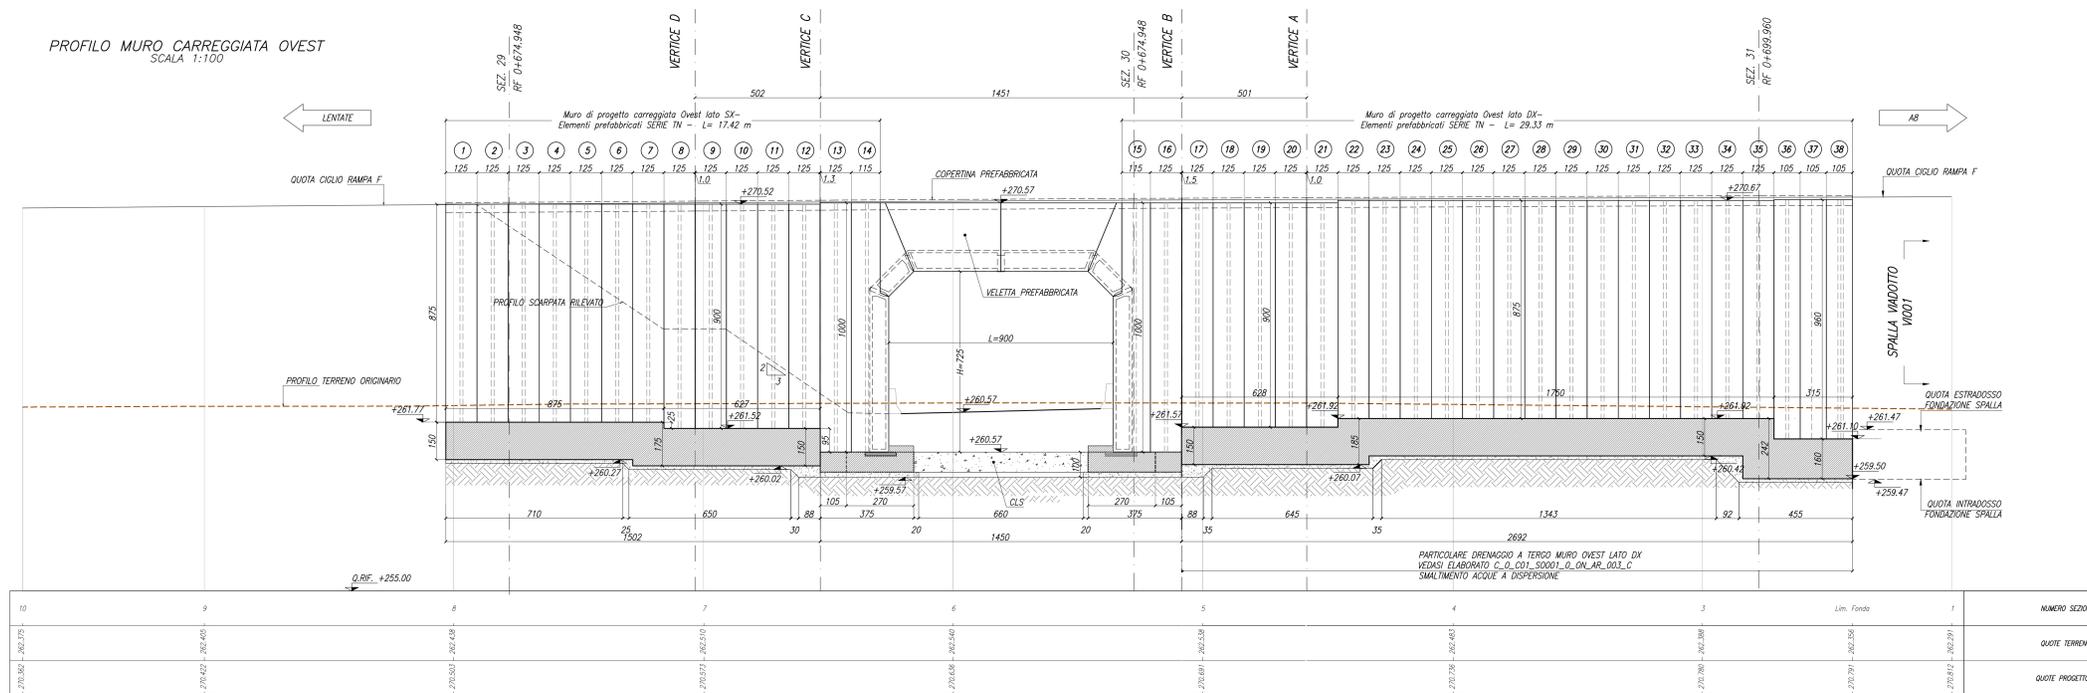

MATRICE DI REVISIONE

REV	DATA	DESCRIZIONE MODIFICA
0		
1		
2		
3		
4		
5		

N.B. LA TAVOLA SOSTITUISCE QUELLA RELATIVA AL CODICE [E] [D] [01] [0001] [2] [24] [01] [A,03] DEL PROGETTO ESECUTIVO

COLLEGAMENTO AUTOSTRADALE DALMINE - COMO - VARESE - VALICO DEL GAGGIOLO E OPERE AD ESSE CONNESSE
TRATTE B1, B2, C, D, TRA 13-14, GREENWAY AS BUILT
TRATTA B1 - SVINCOLO DI LOMAZZO (da Pk + 0+850 a Pk + 1+800)
OPERE D'ARTE MINORI - SOTTOVIA SOTTOVIA SVINCOLO DI LOMAZZO - RAMPA G MURI - PROSPETTI

IDENTIFICAZIONE ELABORATO

IMPRESA
 RAGGRUPPAMENTO TEMPORANEO IMPRESE:
 STRABAG A.S. - GL F Grandi Lavori Finanziari S.p.A.
 STRABAG S.p.A.

CONCEDENTE
 CONCESSIONE AUTOSTRADALE
 PRESTAZIONE: Ing. Alberto Cecchini

CONCESSIONARIO
 STRABAG S.p.A.

PROGETTISTA - PROGETTO ESECUTIVO DI DETTAGLIO
 RAGGRUPPAMENTO TEMPORANEO PROGETTISTI:
 STRABAG S.p.A. - GL F Grandi Lavori Finanziari S.p.A.

RESPONSABILE DI PROGETTO ED INCARICATO DELL'INTERFERENZA TRA LE VARE
 Ing. Alberto Cecchini

ELABORAZIONE PROGETTUALE
 PROGETTISTI:
 STRABAG S.p.A.

3TI ITALIA S.p.A.
 DIRETTORE TECNICO: Ing. Stefano Inno Pissardi
 COORDINATORE: Ing. Roberto Mangano
 Provincia di Roma n. 20809

Redatto: G. Sesto Verificato: Sesto Approvato: Pissardi