




CARPENTERIA SOTTOPASSO - RAMPA G
SEZIONE A-A
SCALA 1:100

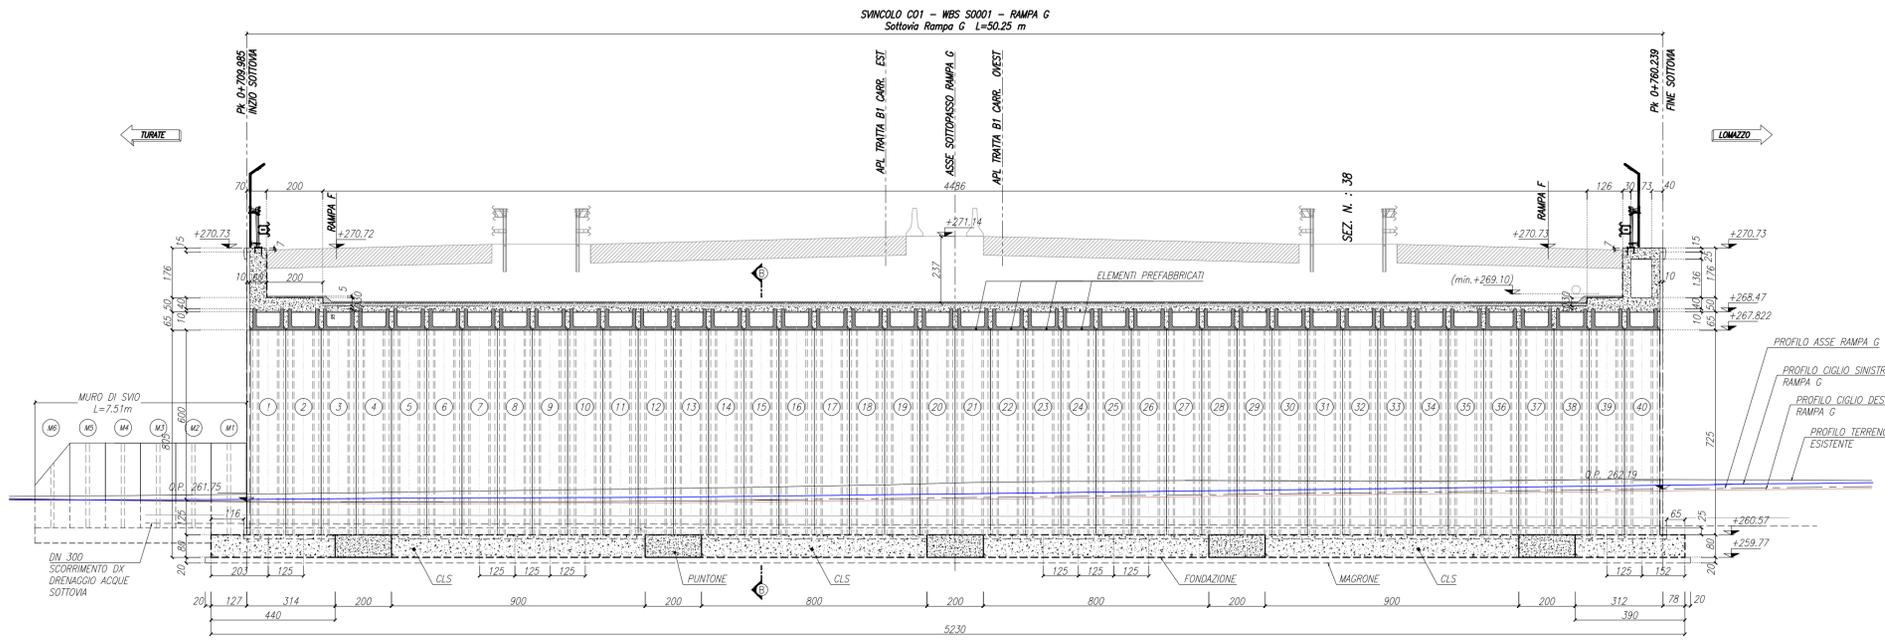


CARPENTERIA SOTTOPASSO - RAMPA G
SEZIONE B-B
SCALA 1:50

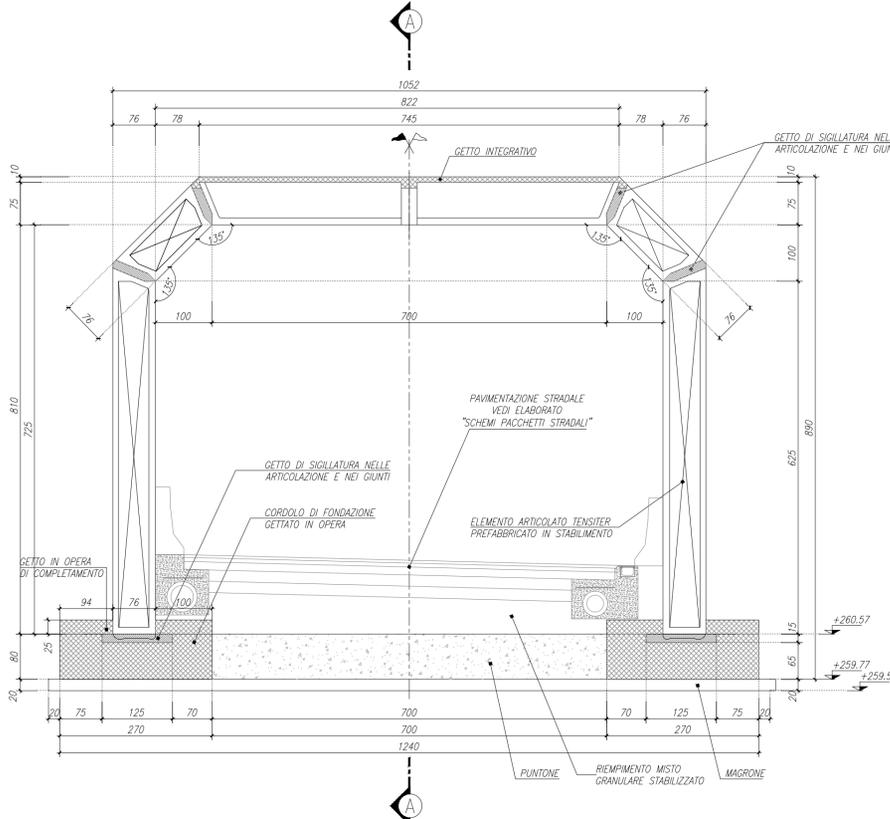

SEZIONE TIPO
SCALA 1:50

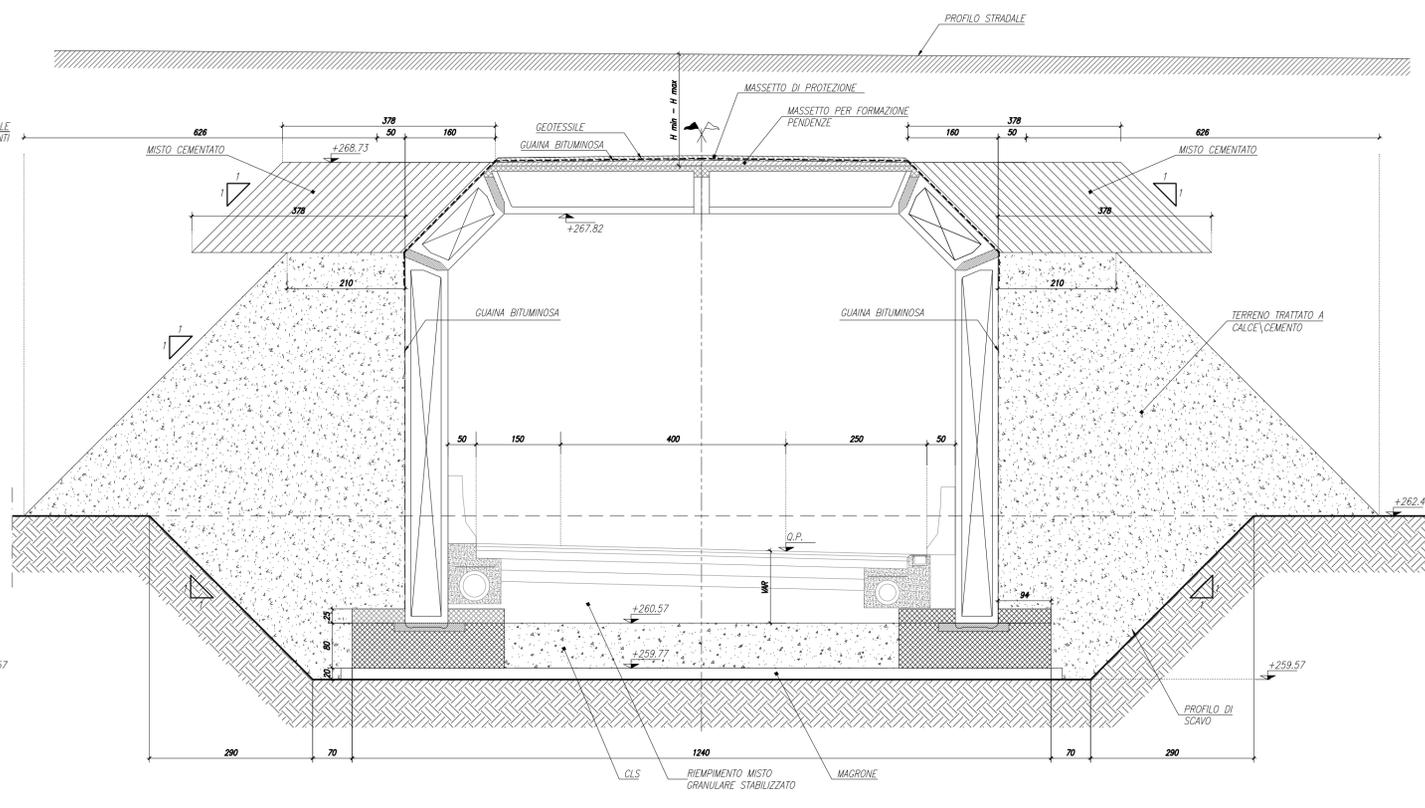

PARTICOLARE IMPERMEABILIZZAZIONE
SCALA 1:20

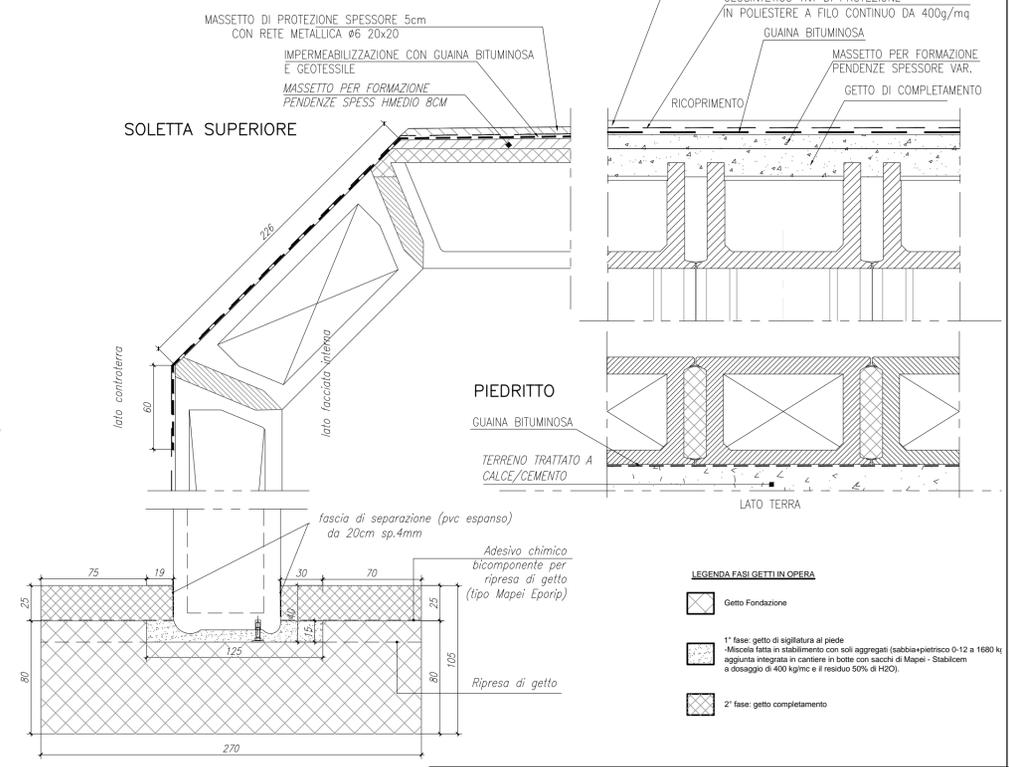

LEGENDA FASI GETTI IN OPERA

[Symbol]	Getto Fondazione
[Symbol]	1° fase: getto di sigillatura al piede - Miscela fatta in stabilimento con soli aggregati (sabbia-pietrisco 0-12 a 1680 kg/m³) aggiunti integrati in cantiere in botte con sacchi di Mapei - Stabilcem in dosaggio di 400 kg/m³ e il residuo 50% di 1400.
[Symbol]	2° fase: getto completamente

MATRICE DI REVISIONE

REV	DATA	DESCRIZIONE MODIFICA

N.B.: LA TAVOLA SOSTITUISCE QUELLA RELATIVA AL CODICE [] DEL PROGETTO ESECUTIVO

COLLEGAMENTO AUTOSTRADALE DALMINE - COMO - VARESE - VALICO DEL GAGGIOLO E OPERE AD ESSO CONNESSE
CODICE C.U.P. F118060027007

TRATTE B1, B2, C, D, TRVA13+14, GREENWAY
AS BUILT
TRATTA B1 - SVINCOLO DI LOMAZZO (da Pk - 0+850 a Pk +1+800)
OPERE D'ARTE MINORI - SOTTOVIA
SOTTOVIA SVINCOLO LOMAZZO - RAMPA G
SEZIONE LONGITUDINALE A-A E SEZIONE TRASVERSALE B-B

IDENTIFICAZIONE ELABORATO CODICE PROGETTO: F001078 WBS	IMPRESA RAGGRUPPAMENTO TEMPORANEO IMPRESE: STRABAG A.G. G.I.F. Grandi Lavori Finoccioli S.p.A. Malturo S.p.A. STRABAG S.p.A.
DATA Settembre 2011 Emissione 12/09/2012 Strabag	PROGETTISTA - PROGETTO ESECUTIVO DI DETTAGLIO RAGGRUPPAMENTO TEMPORANEO PROGETTISTI: S.T.I. PROGETTI ITALIA S.p.A. G.P. PROGETTI ITALIA S.p.A. Malturo S.p.A.
