




SEZIONE LONGITUDINALE SOTTOVIA SP33
Scala 1:100

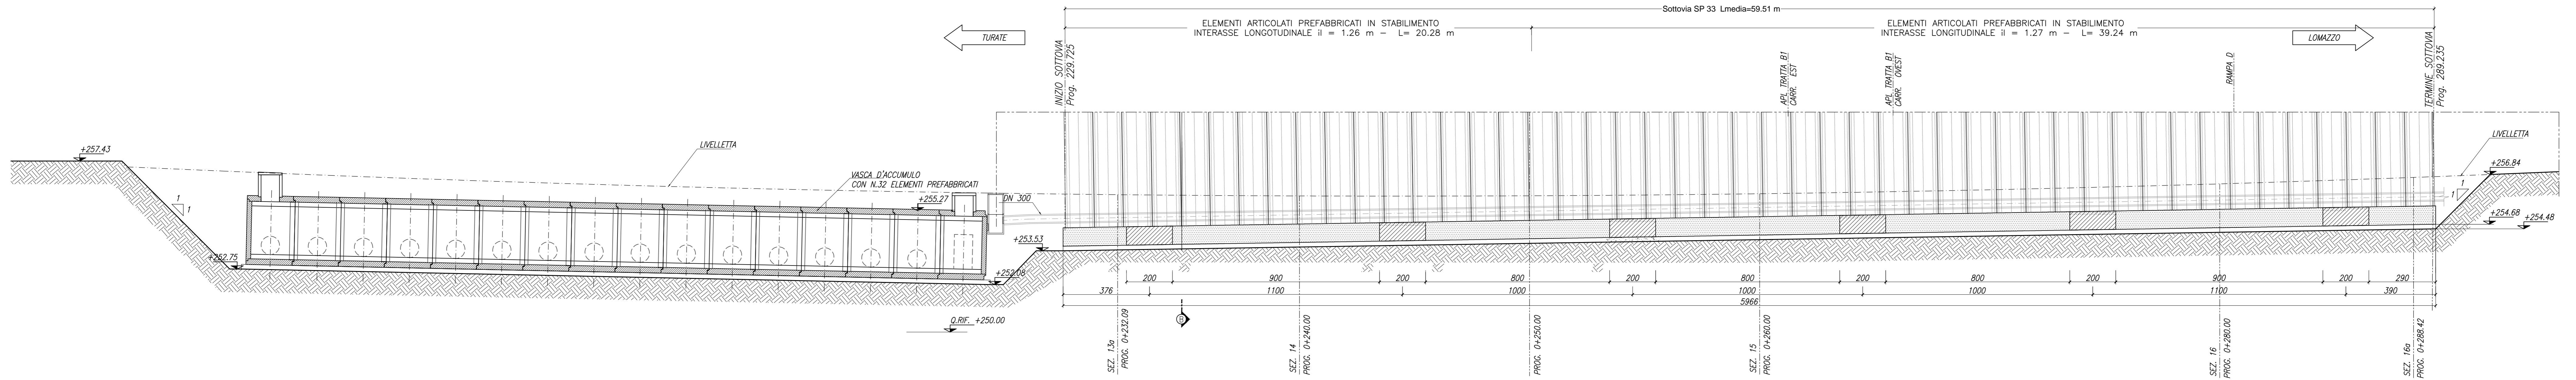

PIANTA SCAVI SOTTOVIA SP33
Scala 1:200

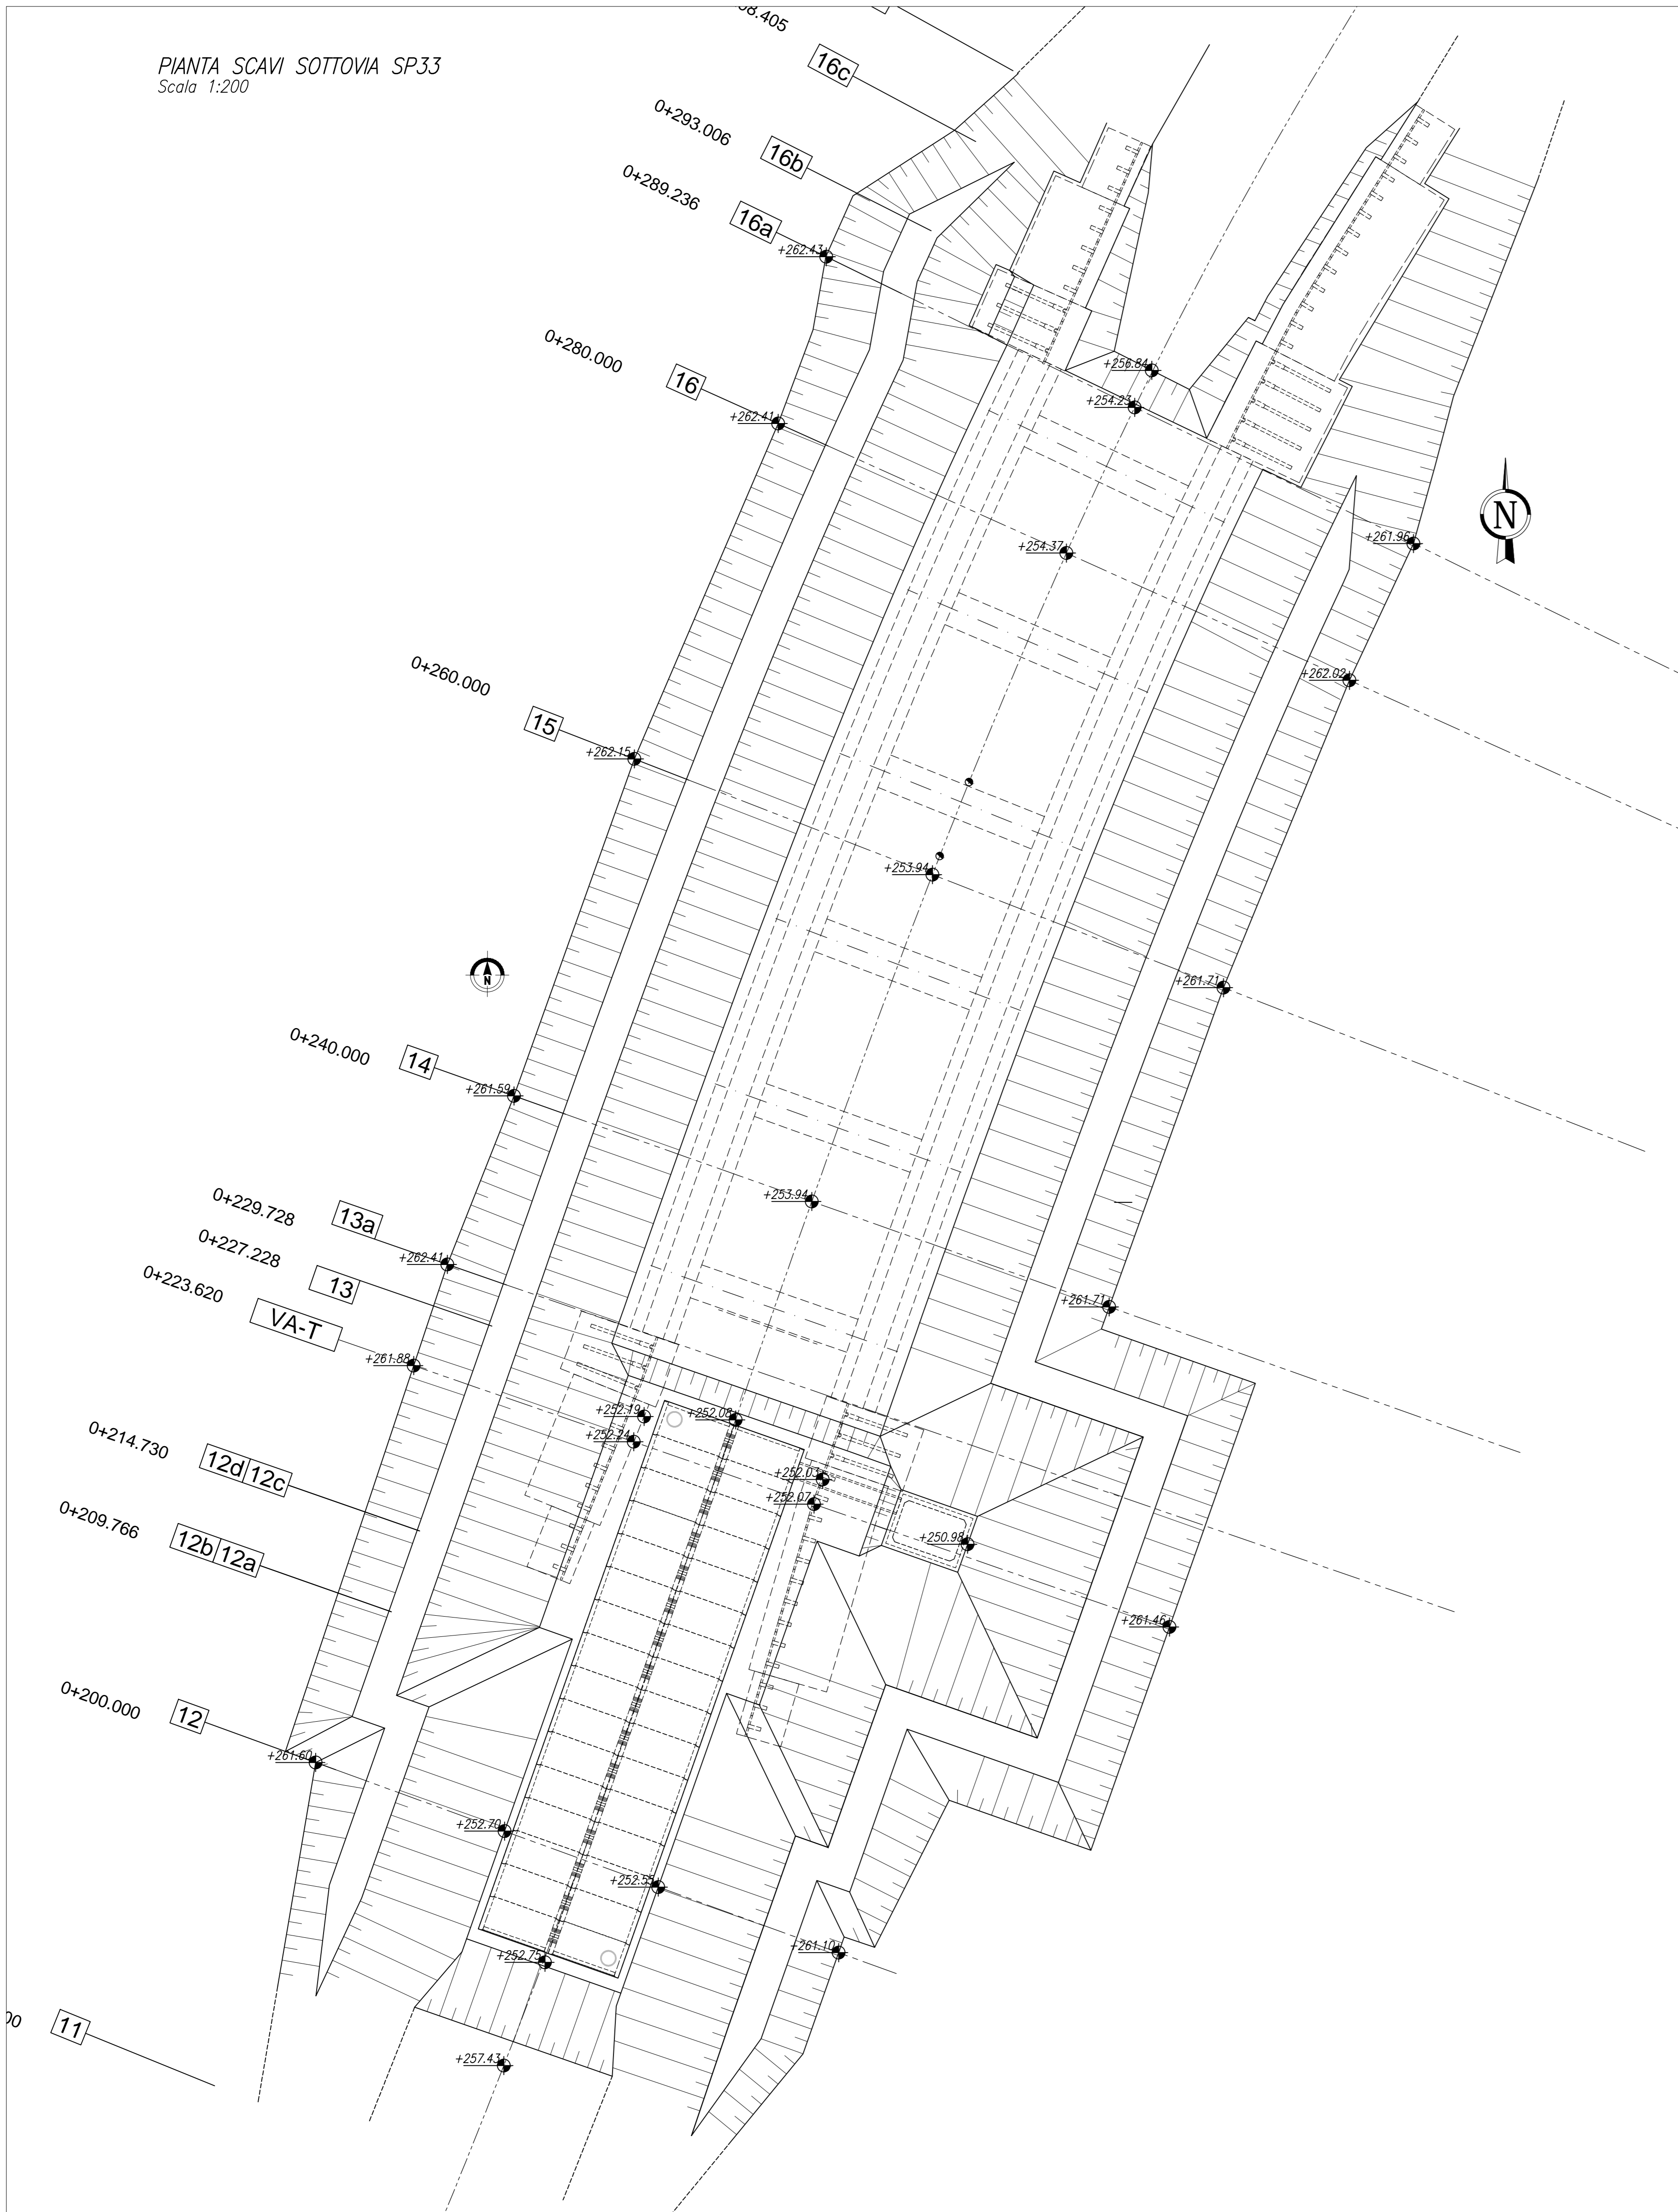

SEZIONI TRASVERSALI SOTTOVIA SP33
Scala 1:200

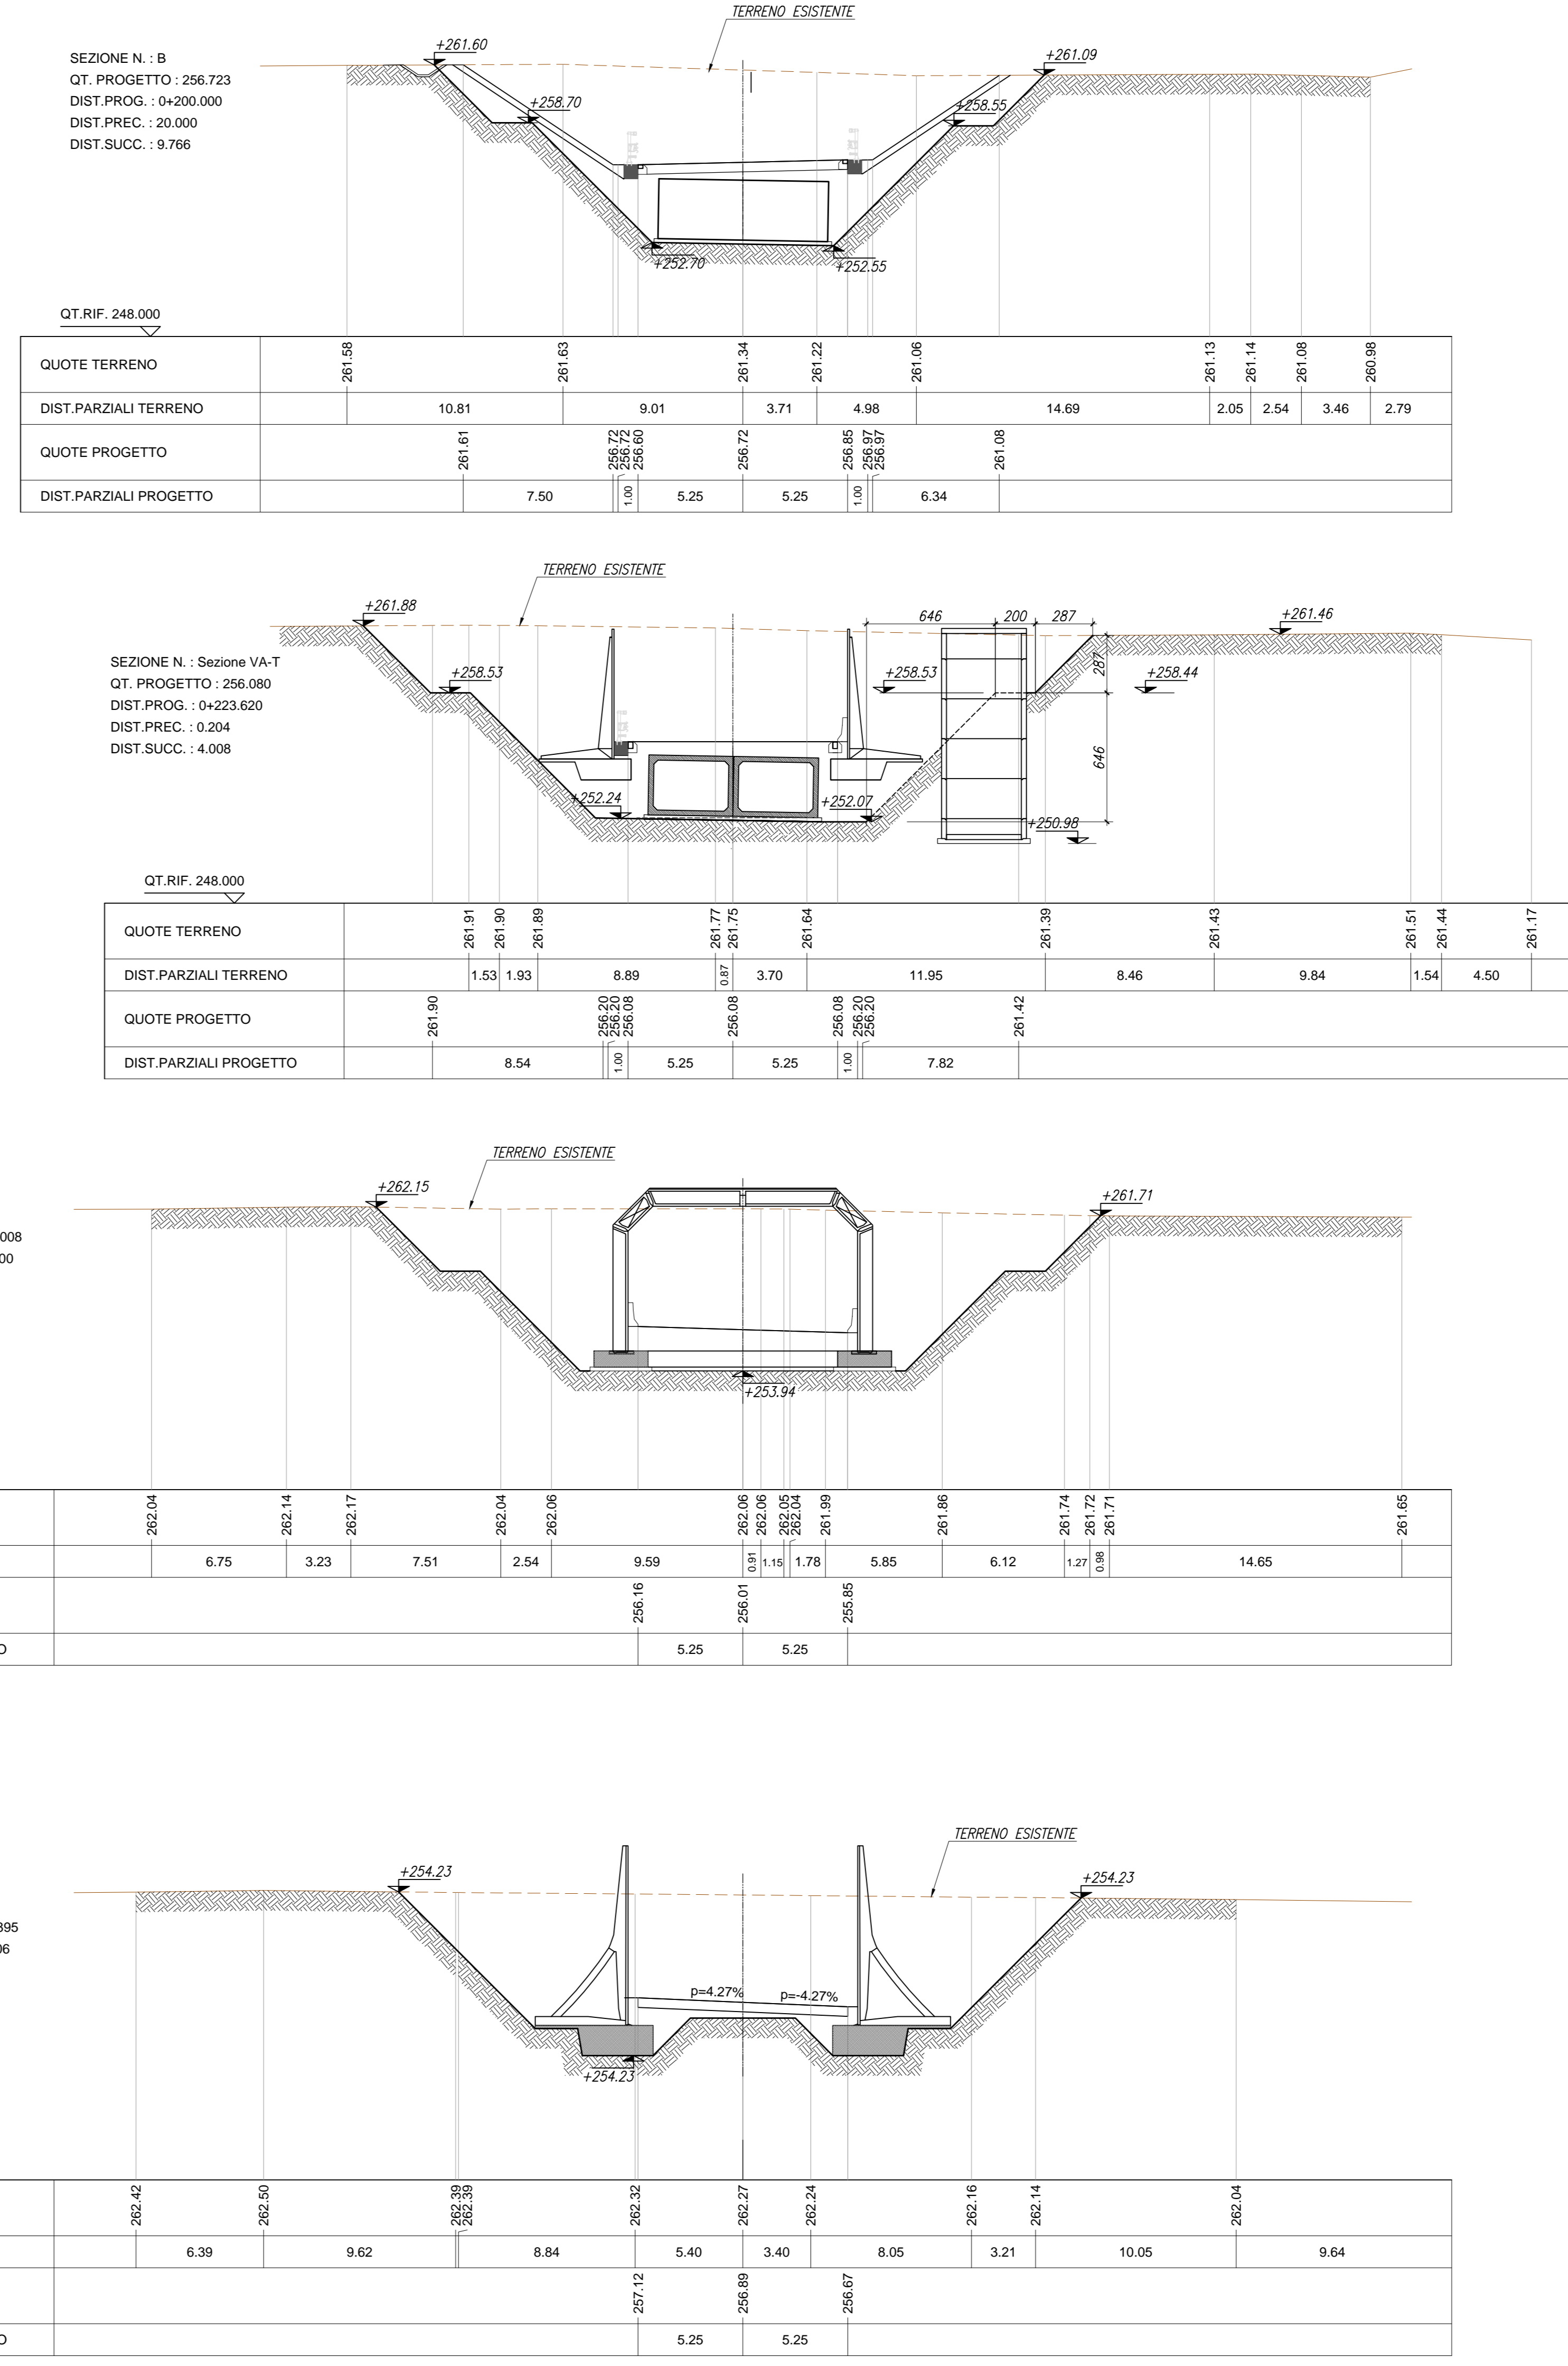

MATRICE DI REVISIONE

REV	DATA	DESCRIZIONE MODIFICA

N.B. LA TAVOLA SOSTITUISCE QUELLA RELATIVA AL CODICE [E] DEL PROGETTO ESECUTIVO

COLLEGAMENTO AUTOSTRADALE
DALMINE - COMO - VARESE - VALICO DEL GAGGIOLO E OPERE AD ESSE CONNESSE
CODICE C.U.P. P119460027007

TRATTE B1, B2, C, D, TRVA13+14, GREENWAY
AS BUILT

TRATTA B1 - SVINCOLO DI LOMAZZO (da Pk - 0+850 a Pk +1+800)
OPERE D'ARTE MINORI - SOTTOVIA
SOTTOVIA SP33
PIANTA SCAVI

IDENTIFICAZIONE ELABORATO
CODICE PROGETTO F101078

IMPRESA
RAGGRUPPAMENTO TEMPORANEO IMPRESE:
STRABAG A.G. - GLF Grandi Lavori - Giuseppe Malturo S.p.A.

PROGETTISTA - PROGETTO ESECUTIVO DI DETTAGLIO
RAGGRUPPAMENTO TEMPORANEO PROGETTISTI:
STRABAG A.G. - GLF Grandi Lavori - Giuseppe Malturo S.p.A.

CONCEDENTE
CONCESSIONARIA AUTOSTRADE LOMBARDE

CONCESSIONARIO
ELABORAZIONE PROGETTUALE
3TI ITALIA S.p.A.

APPROVATO
Direttore dei Lavori
Ing. Francesco Donato

Redatto: Di Sarzo
Verificato: Soga
Approvato: Possati