




CARPENTERIA SOTTOVIA SP33  
SEZIONE LONGITUDINALE  
SCALA 1:100

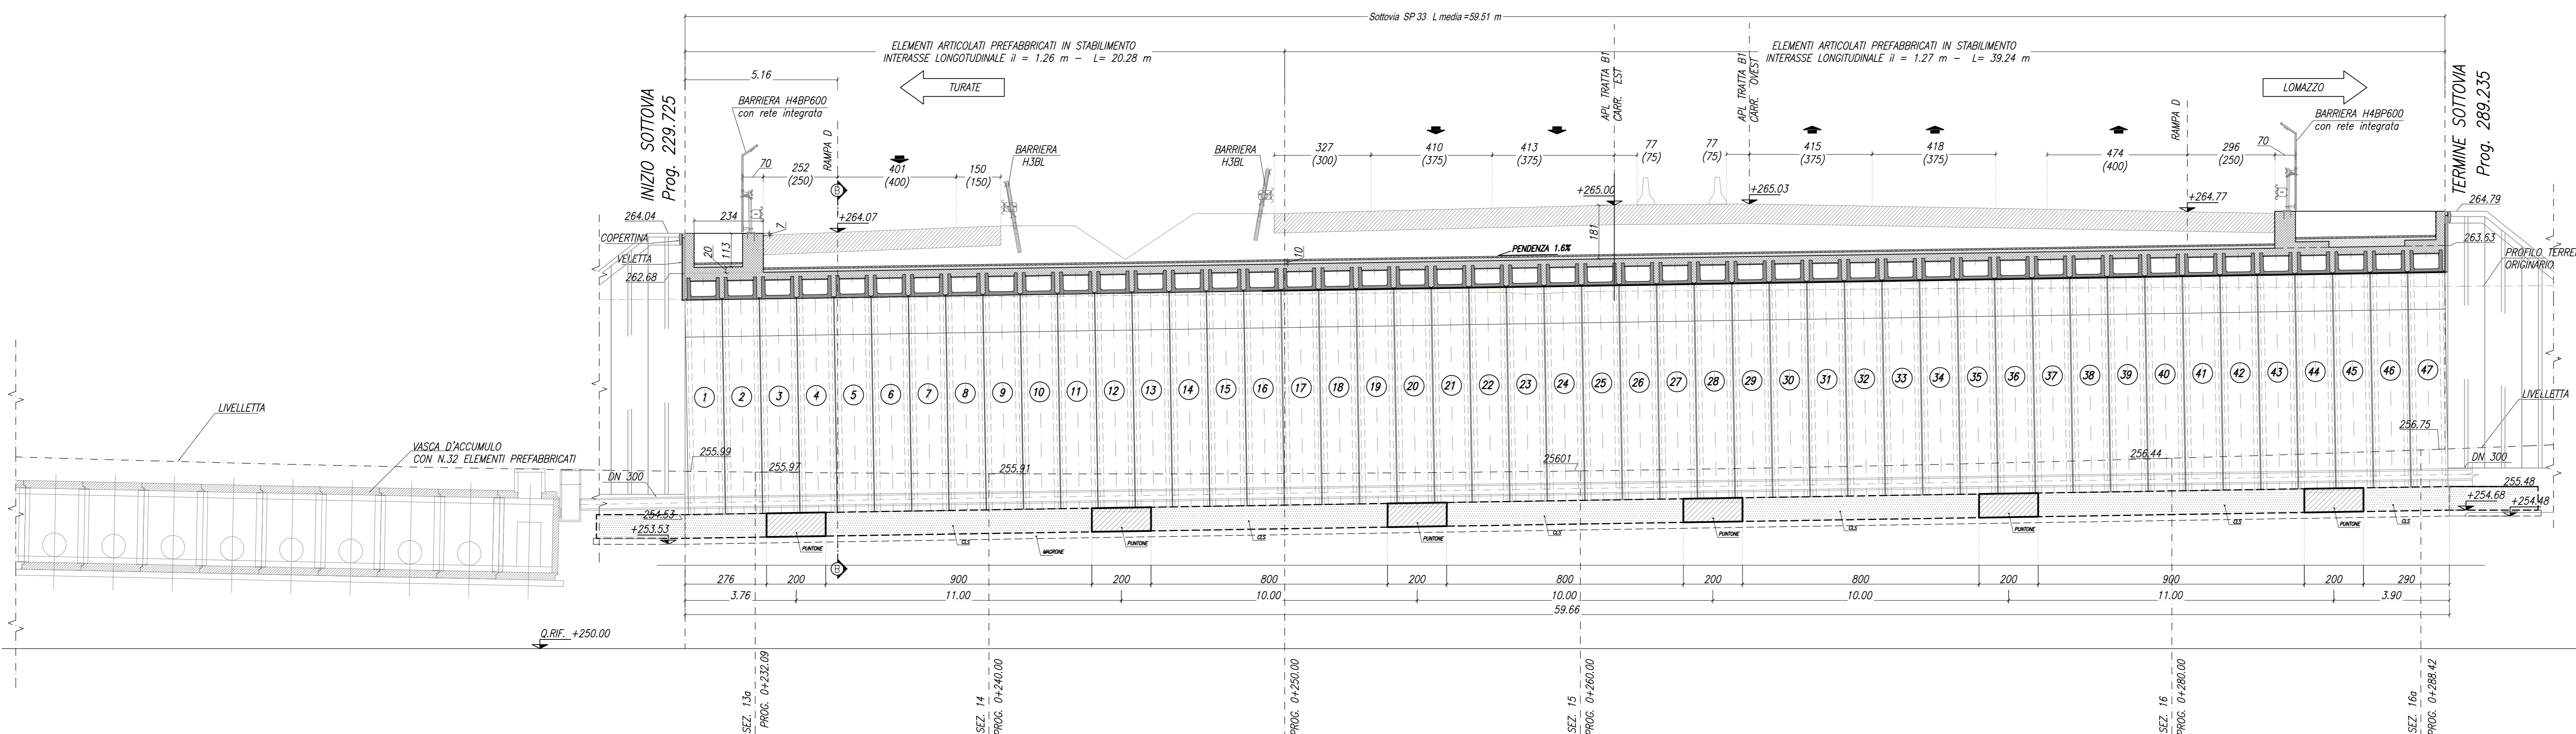


PARTICOLARE IMPERMEABILIZZAZIONE  
SCALA 1:20

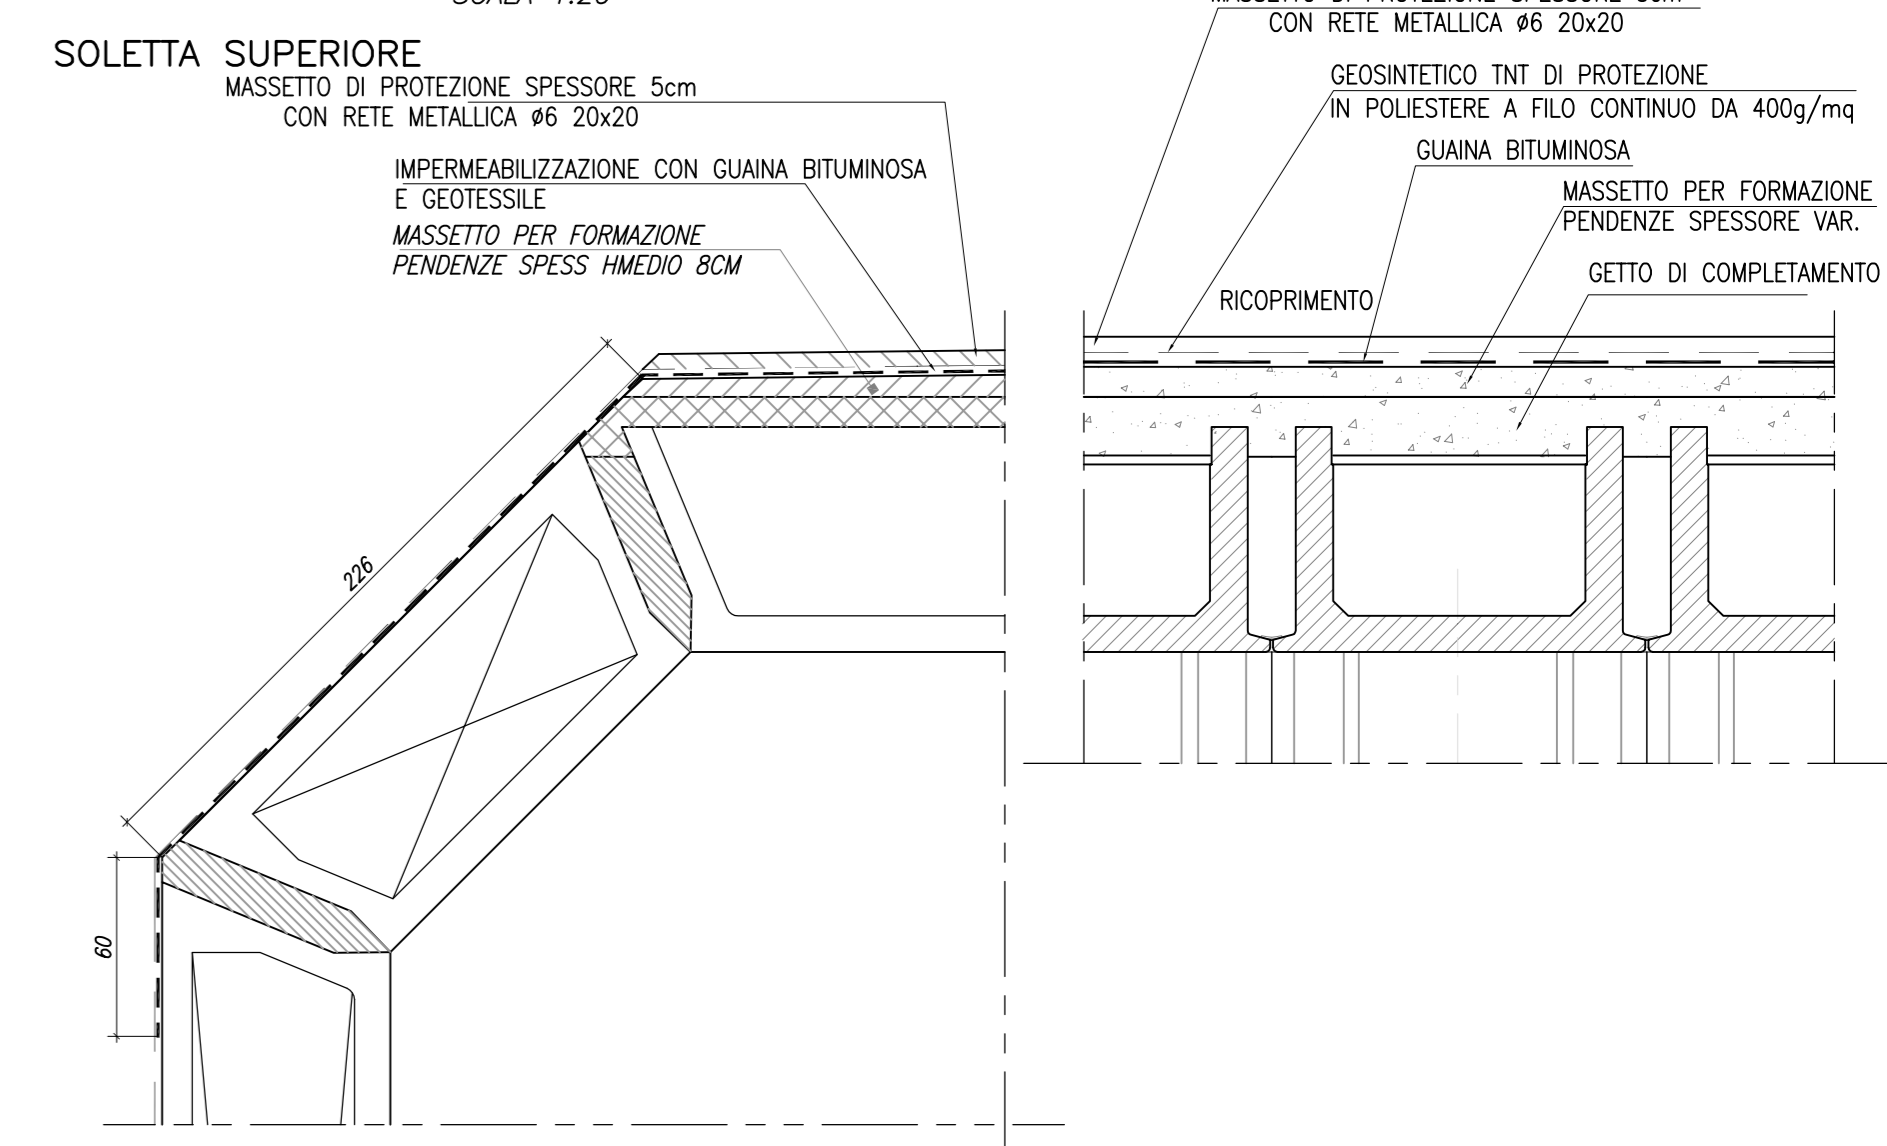

CARPENTERIA SOTTOVIA SP33  
SEZIONE B-B'  
SCALA 1:50

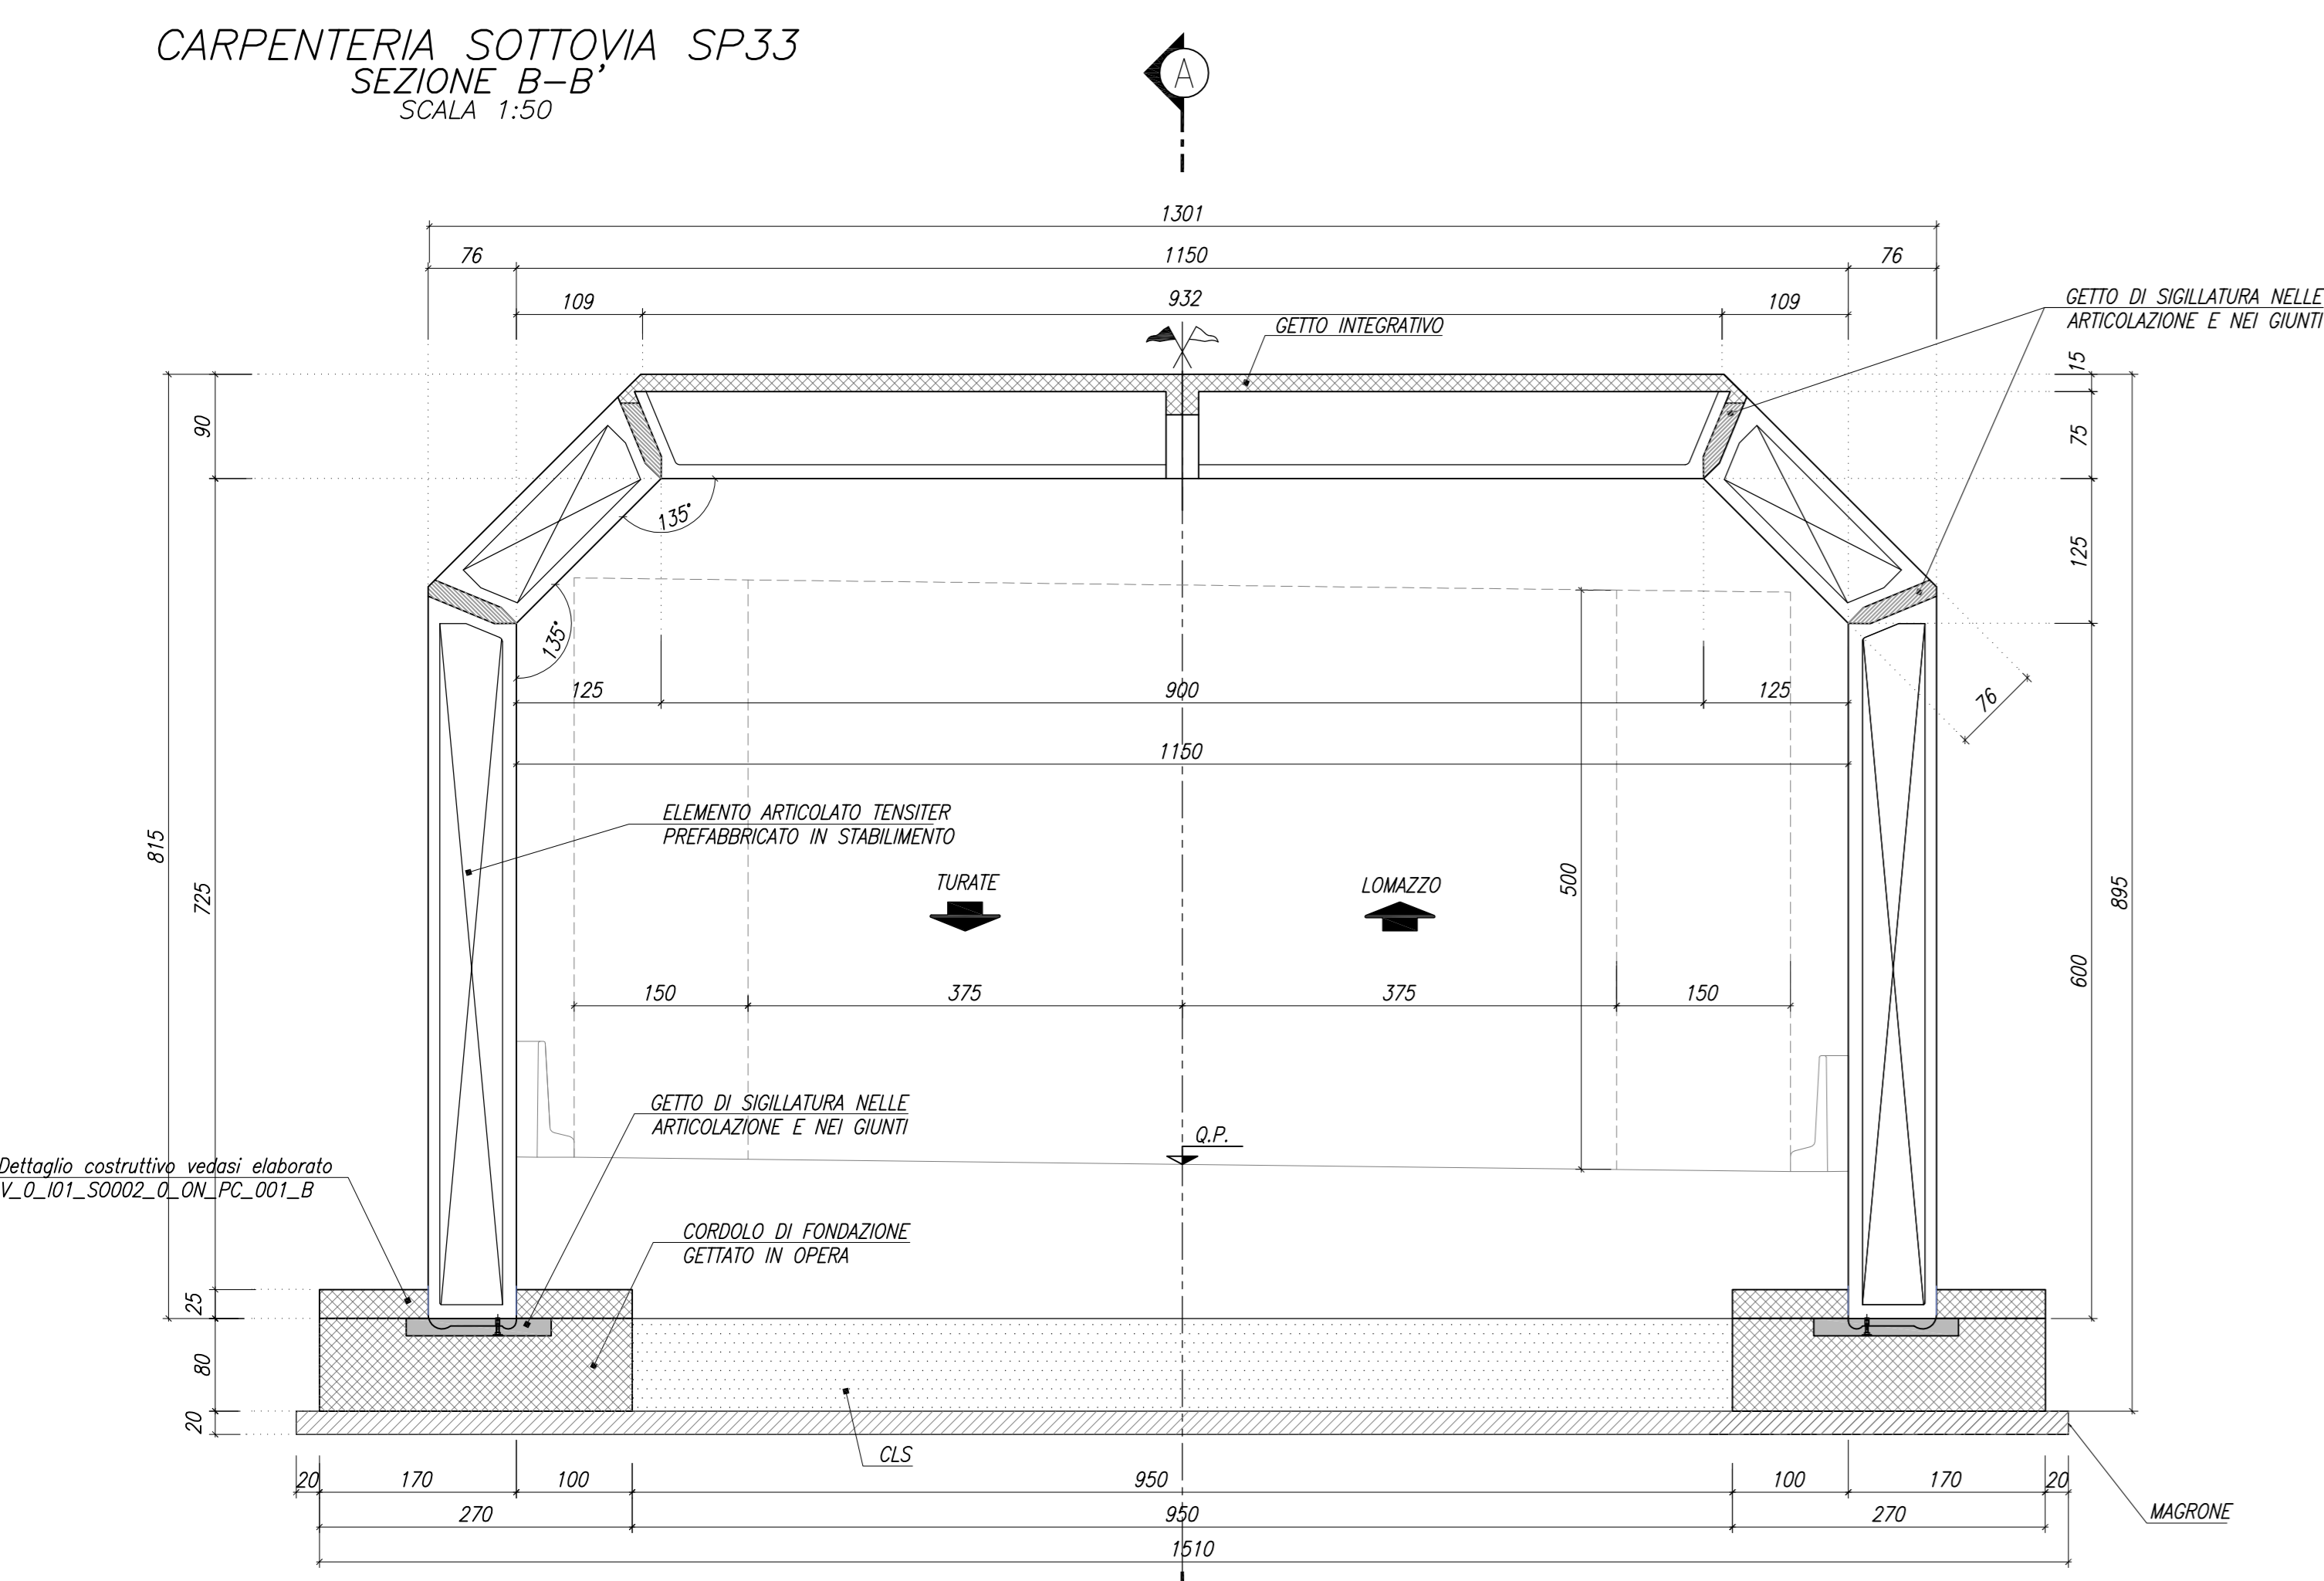


SEZIONE INIZIO SOTTOVIA - PROG.0+229.725  
SCALA 1:200

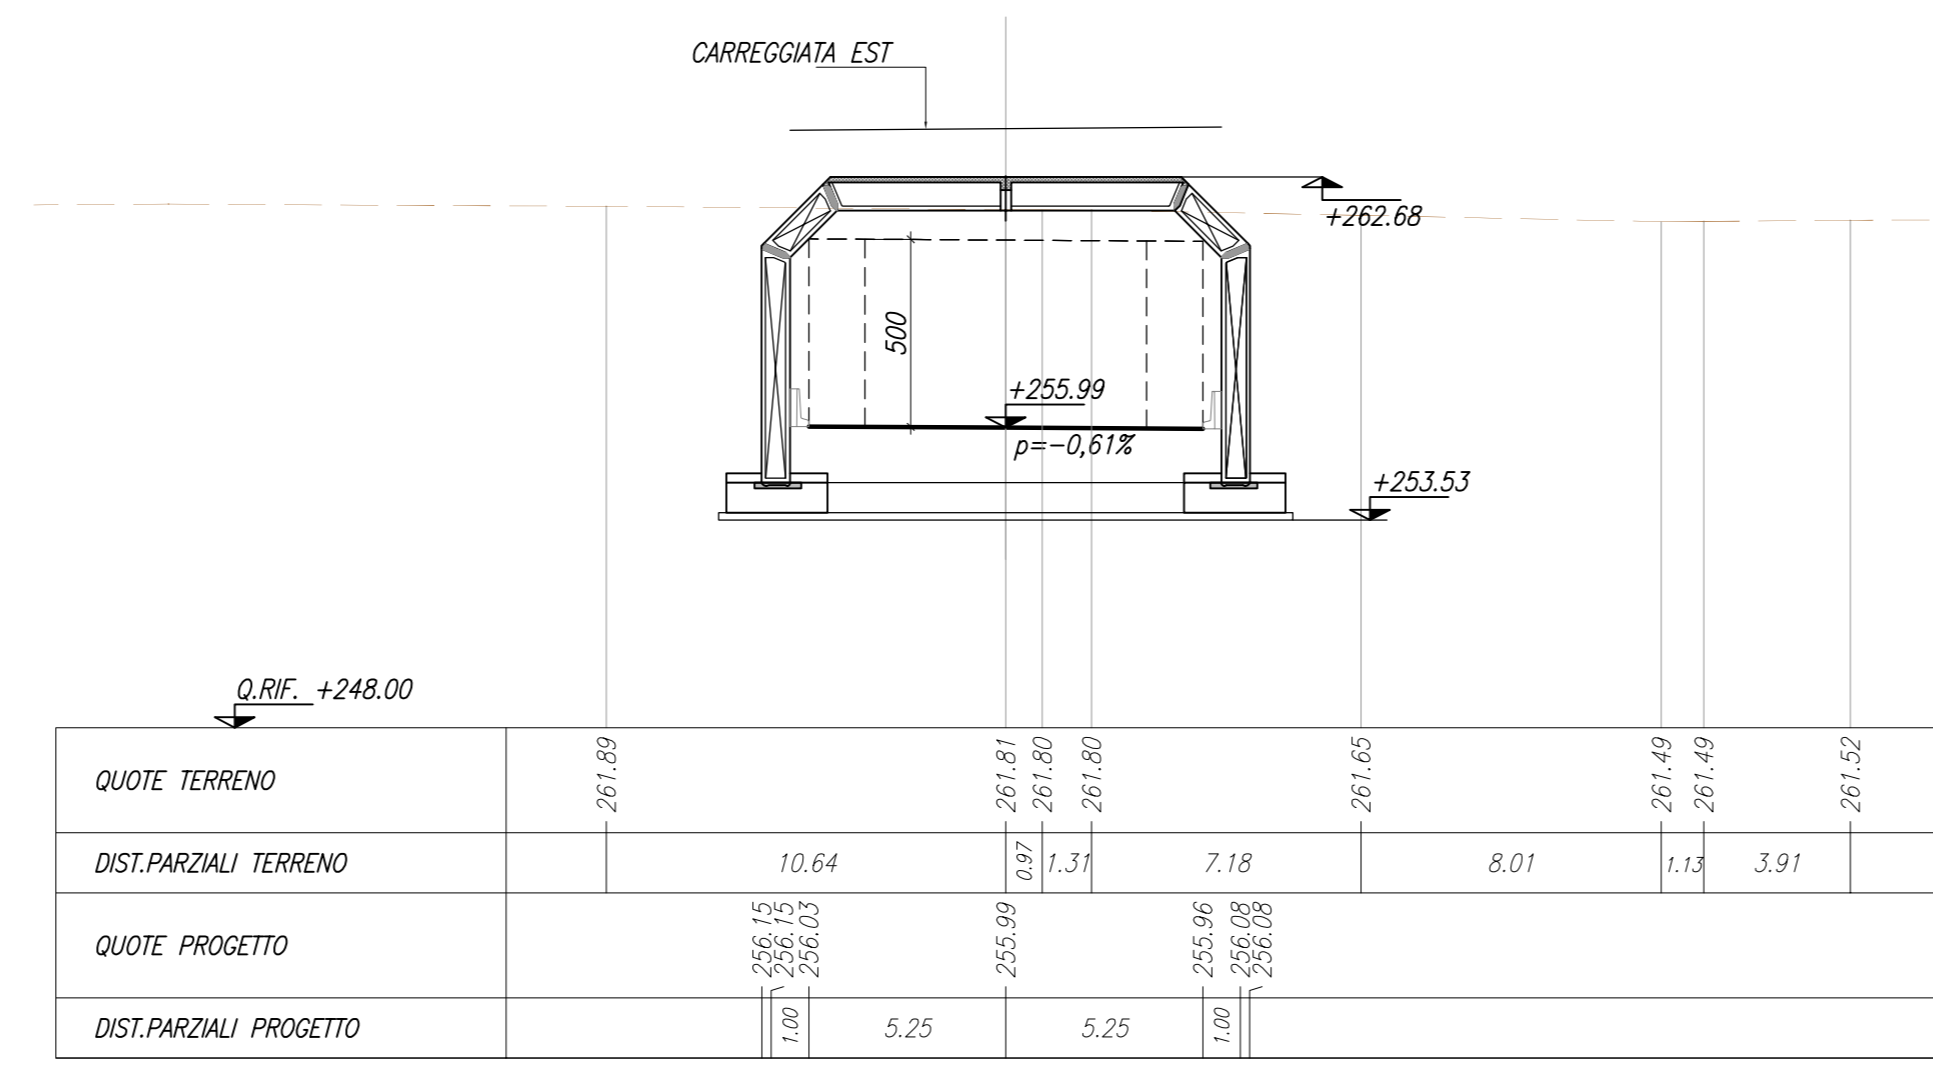


QUOTE TERRENO	261.89	261.81	261.80	261.85
DIST.PARZIALI TERRENO	10.64	1.31	7.18	8.01
DIST.PARZIALI PROGETTO	5.25	5.25		

SEZIONE FINE SOTTOVIA - PROG.0+289.235  
SCALA 1:200

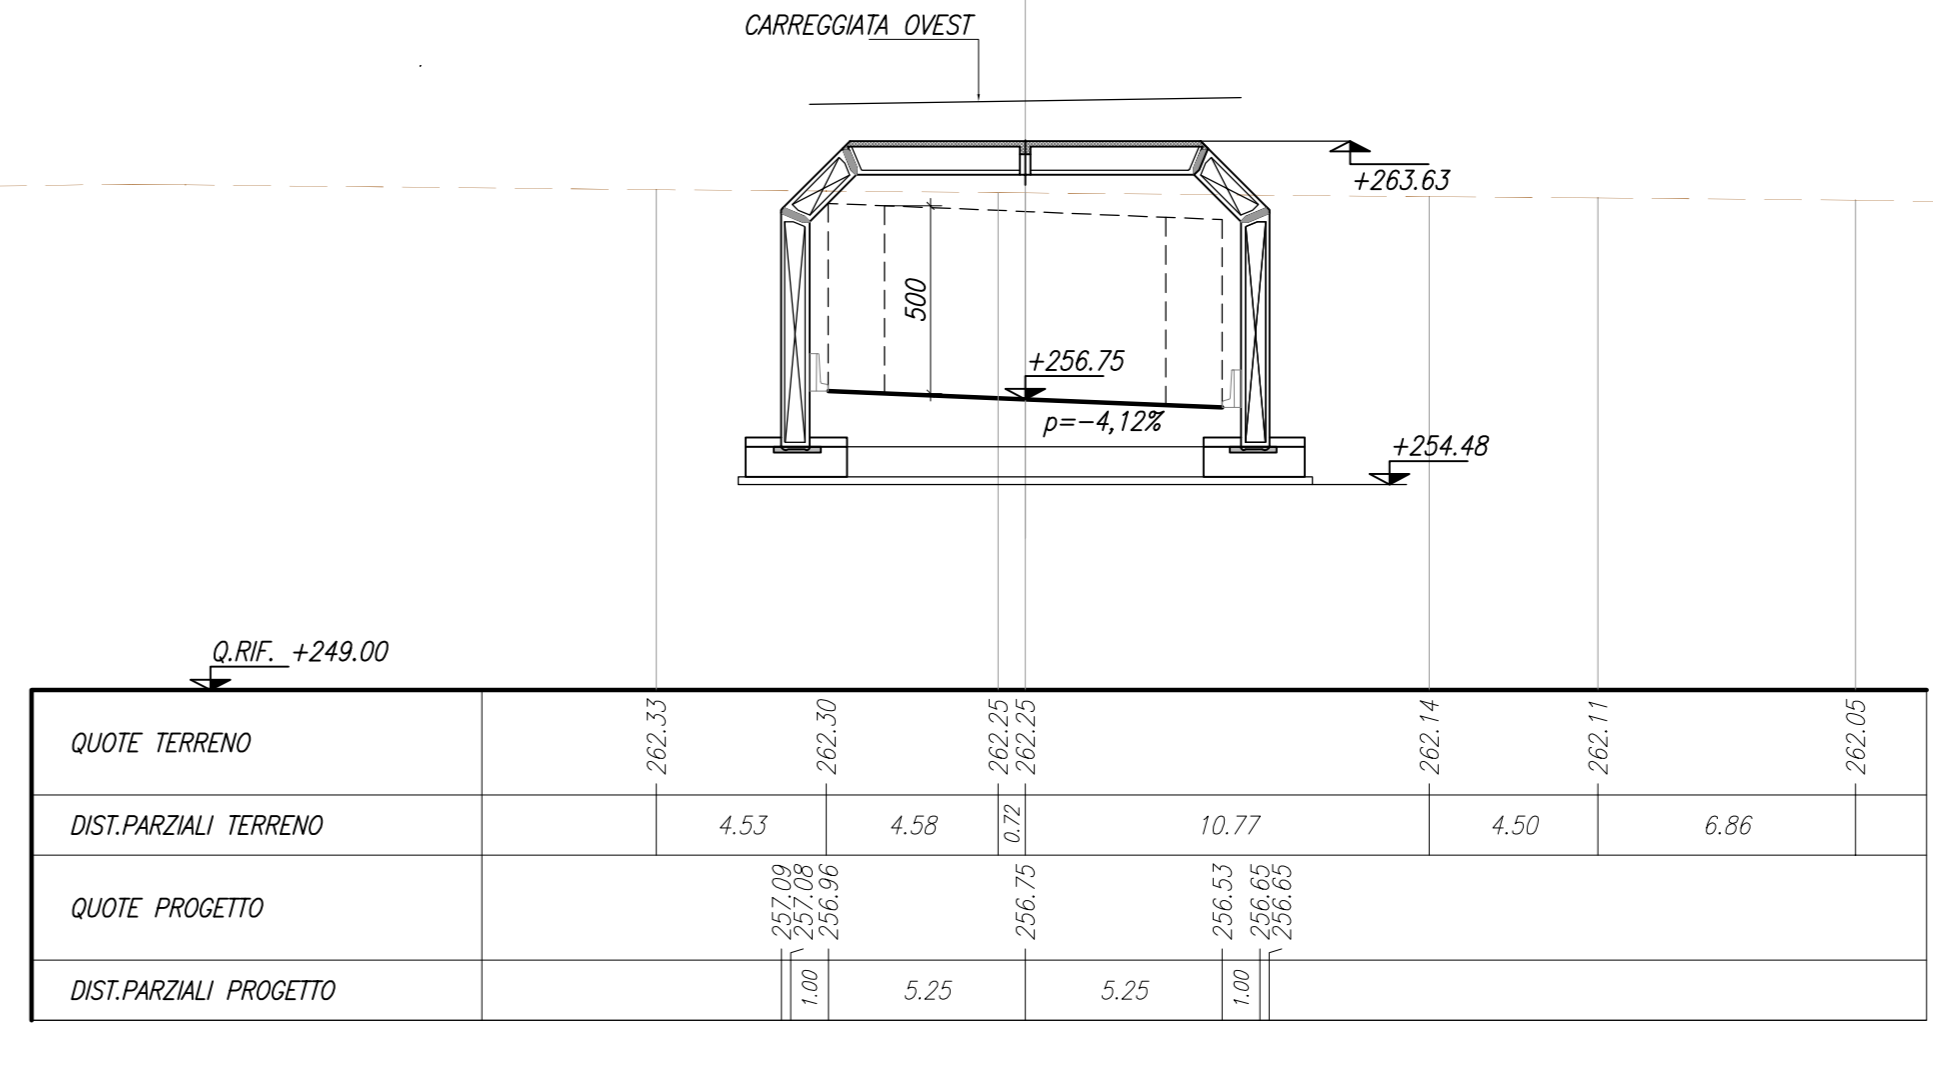


QUOTE TERRENO	262.33	262.30	262.25	262.14	262.11	262.02
DIST.PARZIALI TERRENO	4.53	4.58	10.77	4.50	6.86	
DIST.PARZIALI PROGETTO	5.25	5.25				

PIEDRITTO

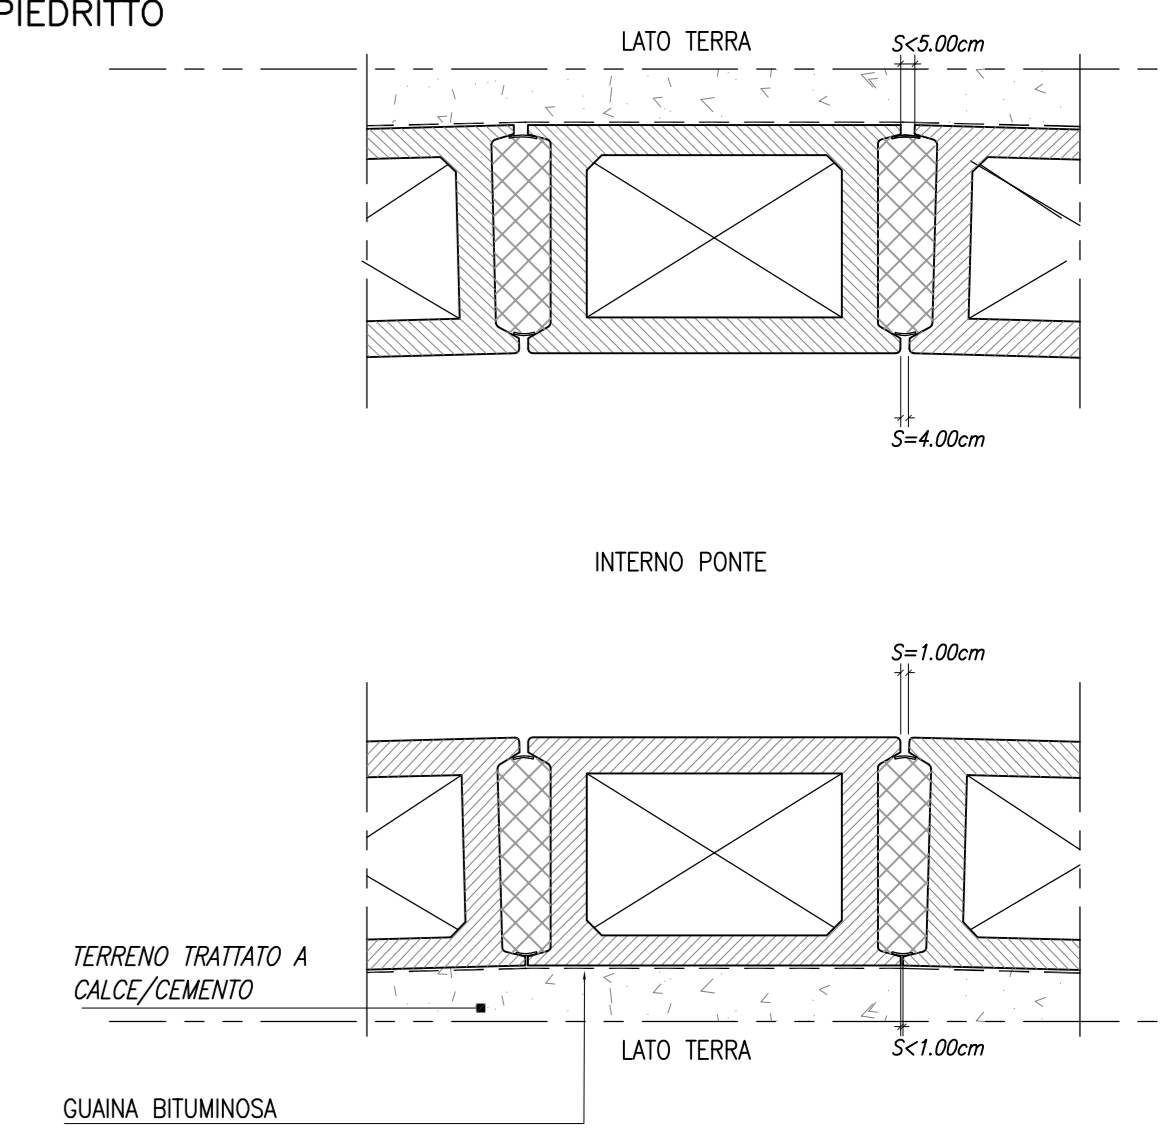

SEZIONE TIPO  
SCALA 1:50

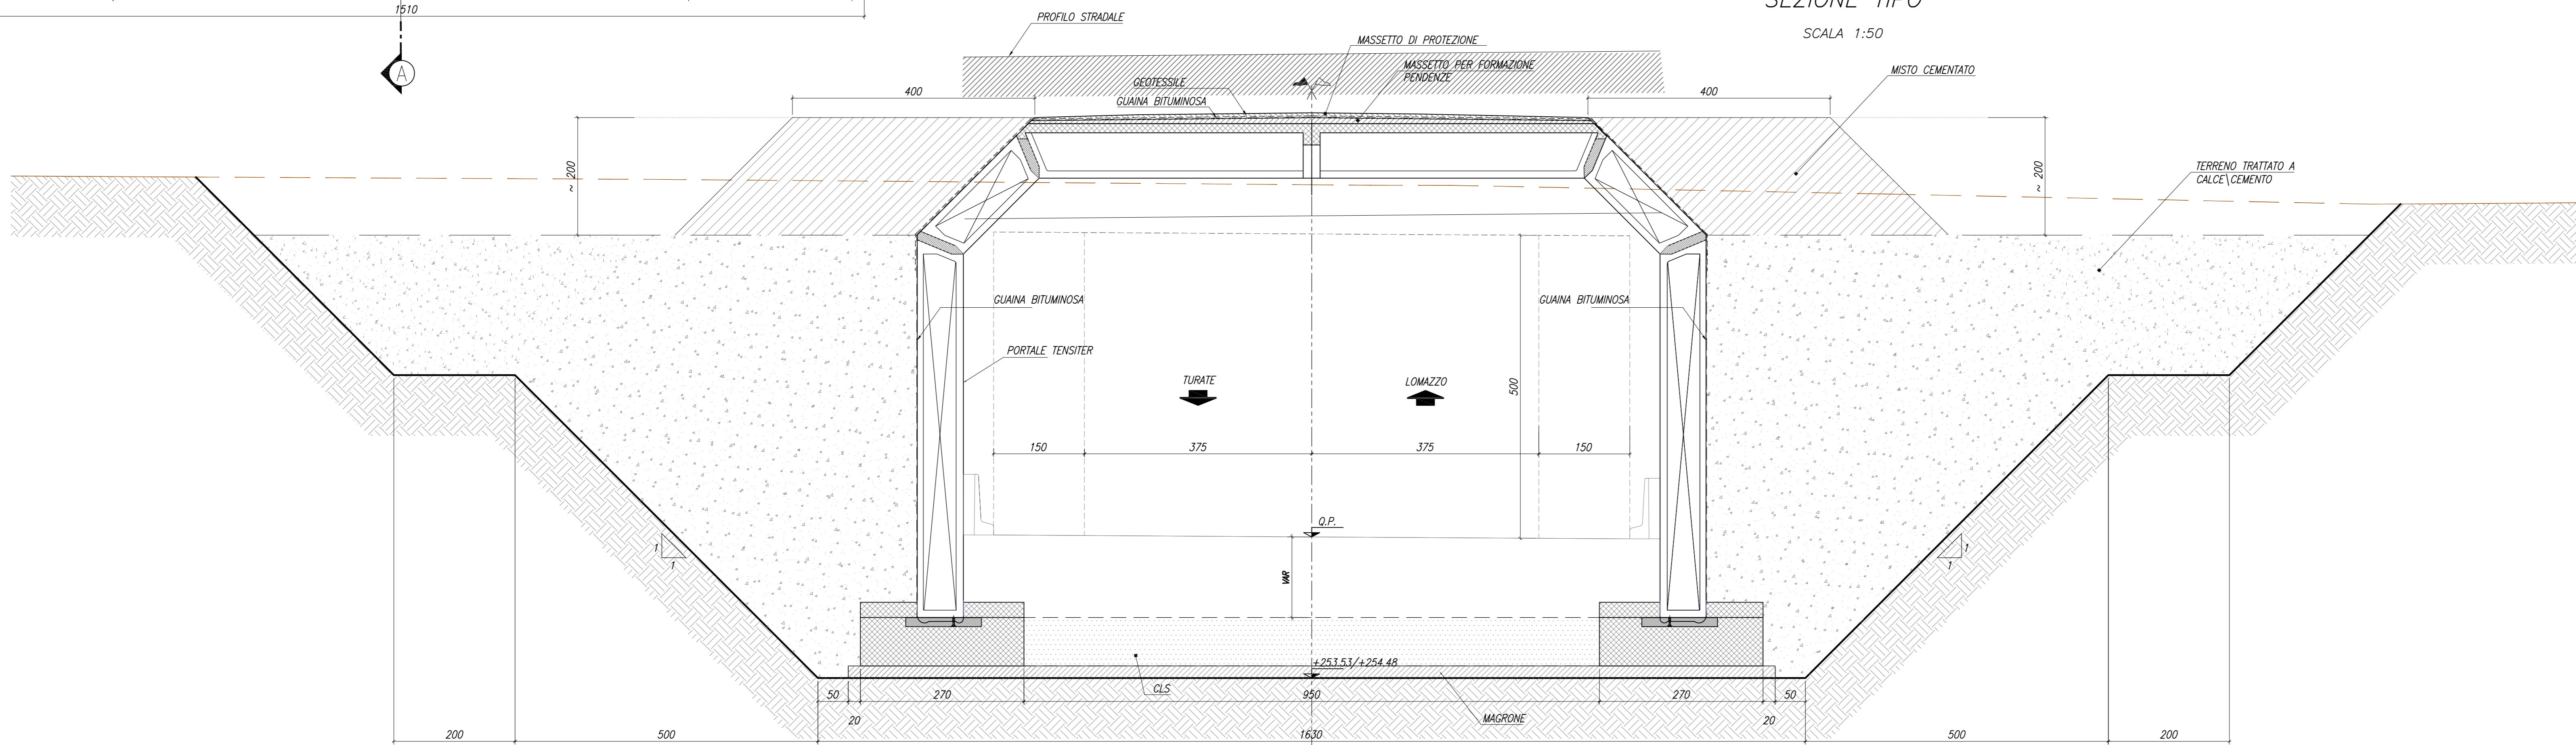

REV 0 - MODIFICA PER VARIAZIONE SOLETTA DI TRANSIZIONE

MATRICE DI REVISIONE

REV	DATA	DESCRIZIONE MODIFICA

N.B.: LA TAVOLA SOSTITUISCE QUELLA RELATIVA AL CODICE [E] - [ ] - [ ] - [ ] - [ ] - [ ] DEL PROGETTO ESECUTIVO

COLLEGAMENTO AUTOSTRADALE  
DALMINE - COMO - VARESE - VALICO DEL GAGGIOLO E OPERE AD ESSO CONNESSE

TRATTE B1, B2, C, D, TRVA13+14, GREENWAY  
**AS BUILT**

TRATTA B1 - SVINCOLO DI LOMAZZO (da Pk - 0+850 a Pk + 1+800)  
OPERE D'ARTE MINORI - SOTTOVIA  
SOTTOVIA SP33  
PROFILO LONGITUDINALE A-A  
SEZIONE TRASVERSALE B-B

CONCESSIONARIO: **STRABAG**

PROGETTISTA: **STI ITALIA S.p.A.**

REDAZIONE: **STI ITALIA S.p.A.**

VERIFICATO: **STI ITALIA S.p.A.**

APPROVATO: **STI ITALIA S.p.A.**