



SEZIONE LONGITUDINALE
SCALA 1/100

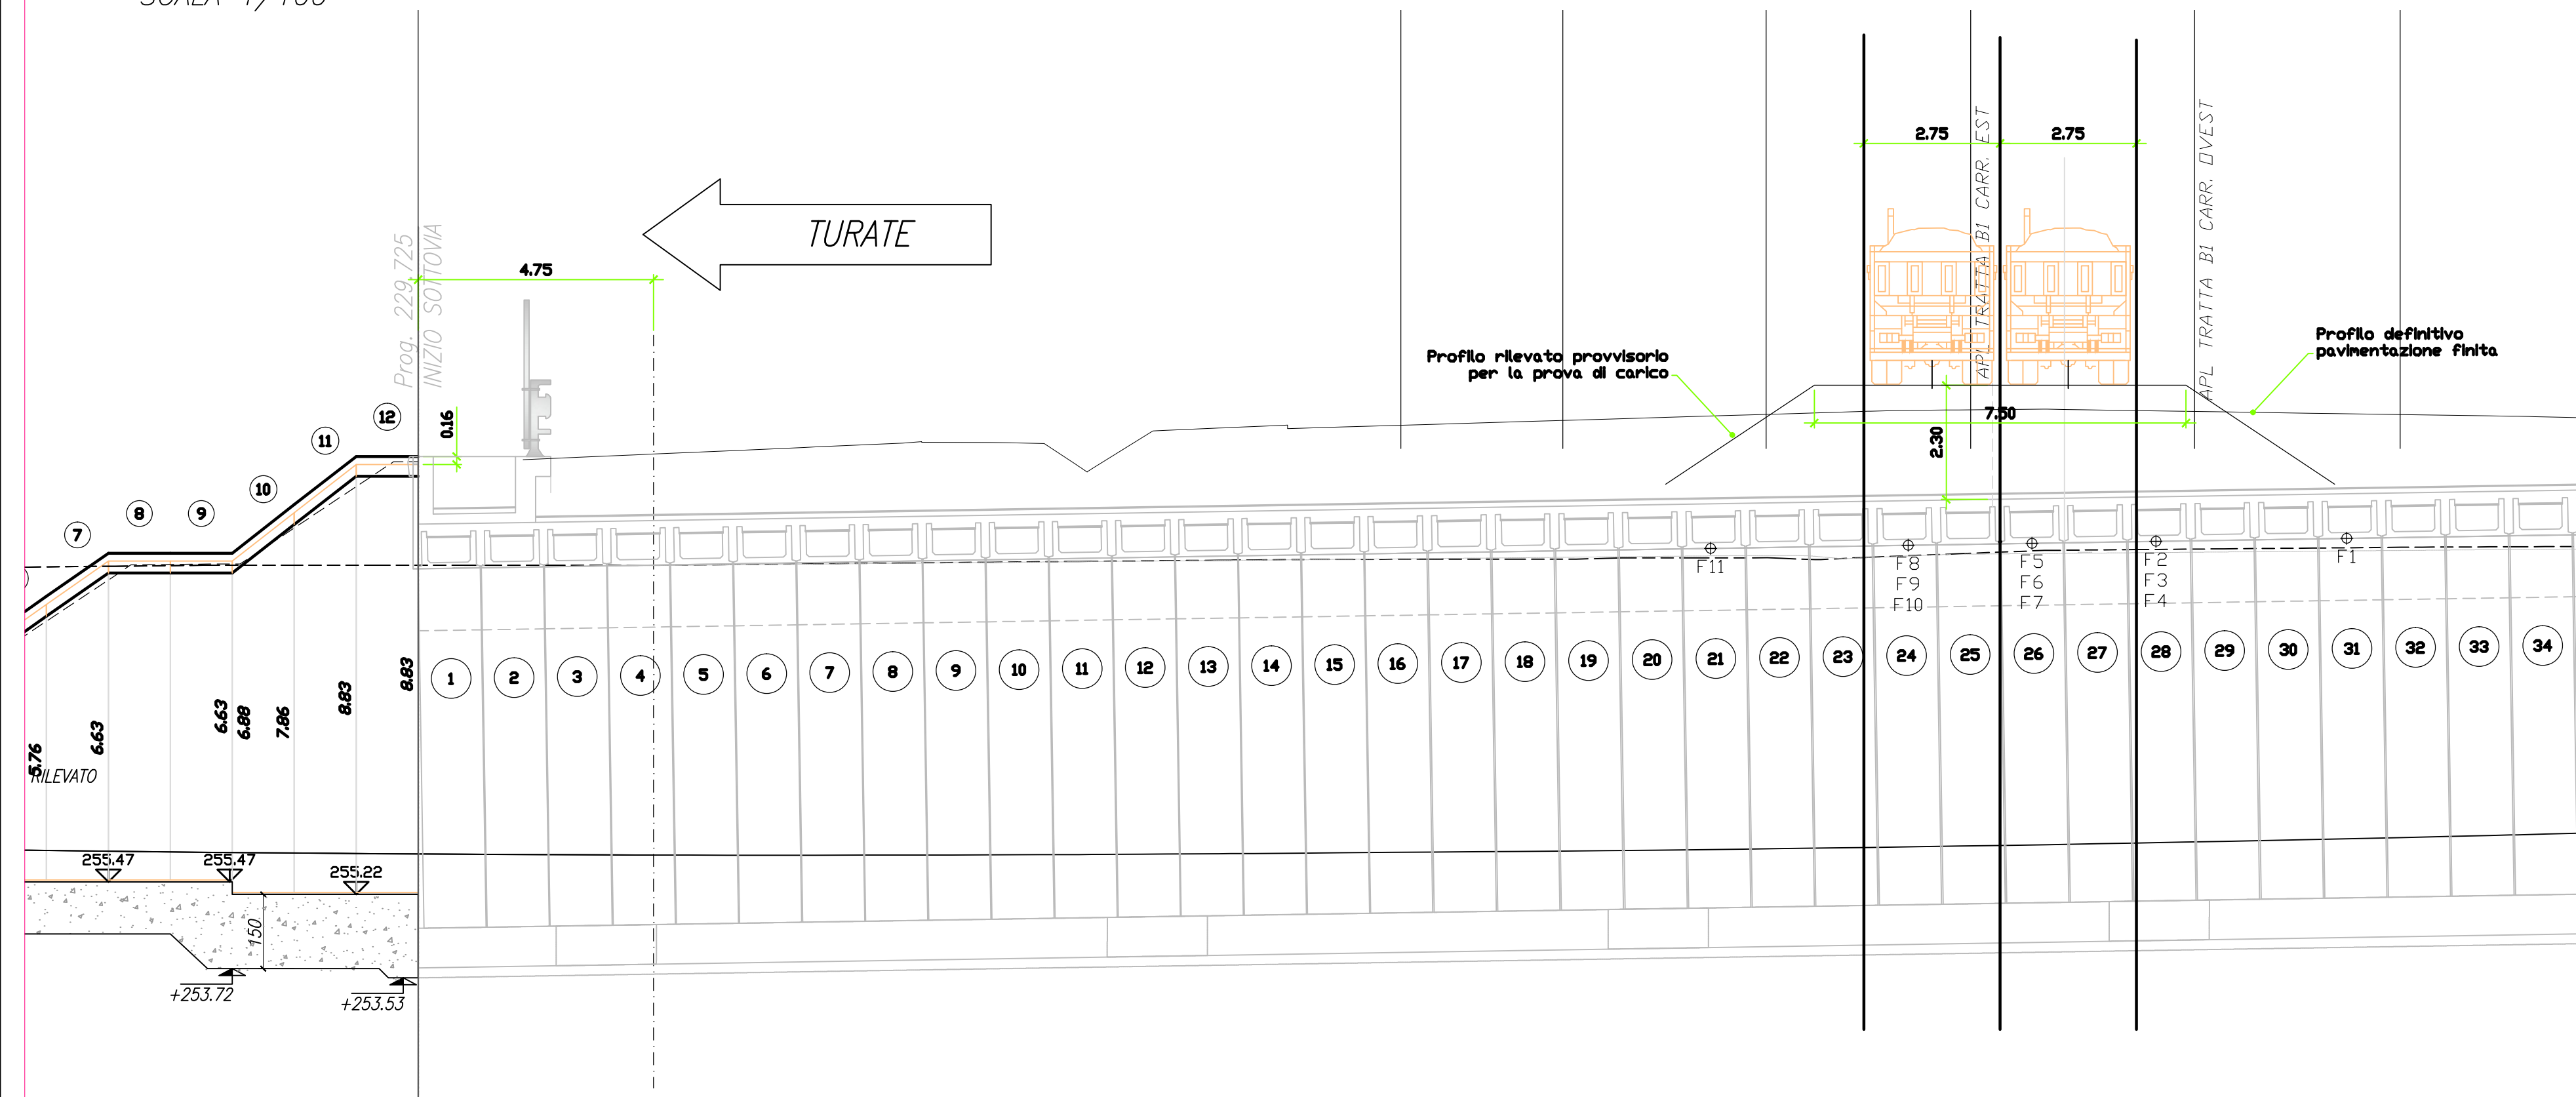


⊕
F# = Flessimetro n° #

PLANIMETRIA
SCALA 1/100

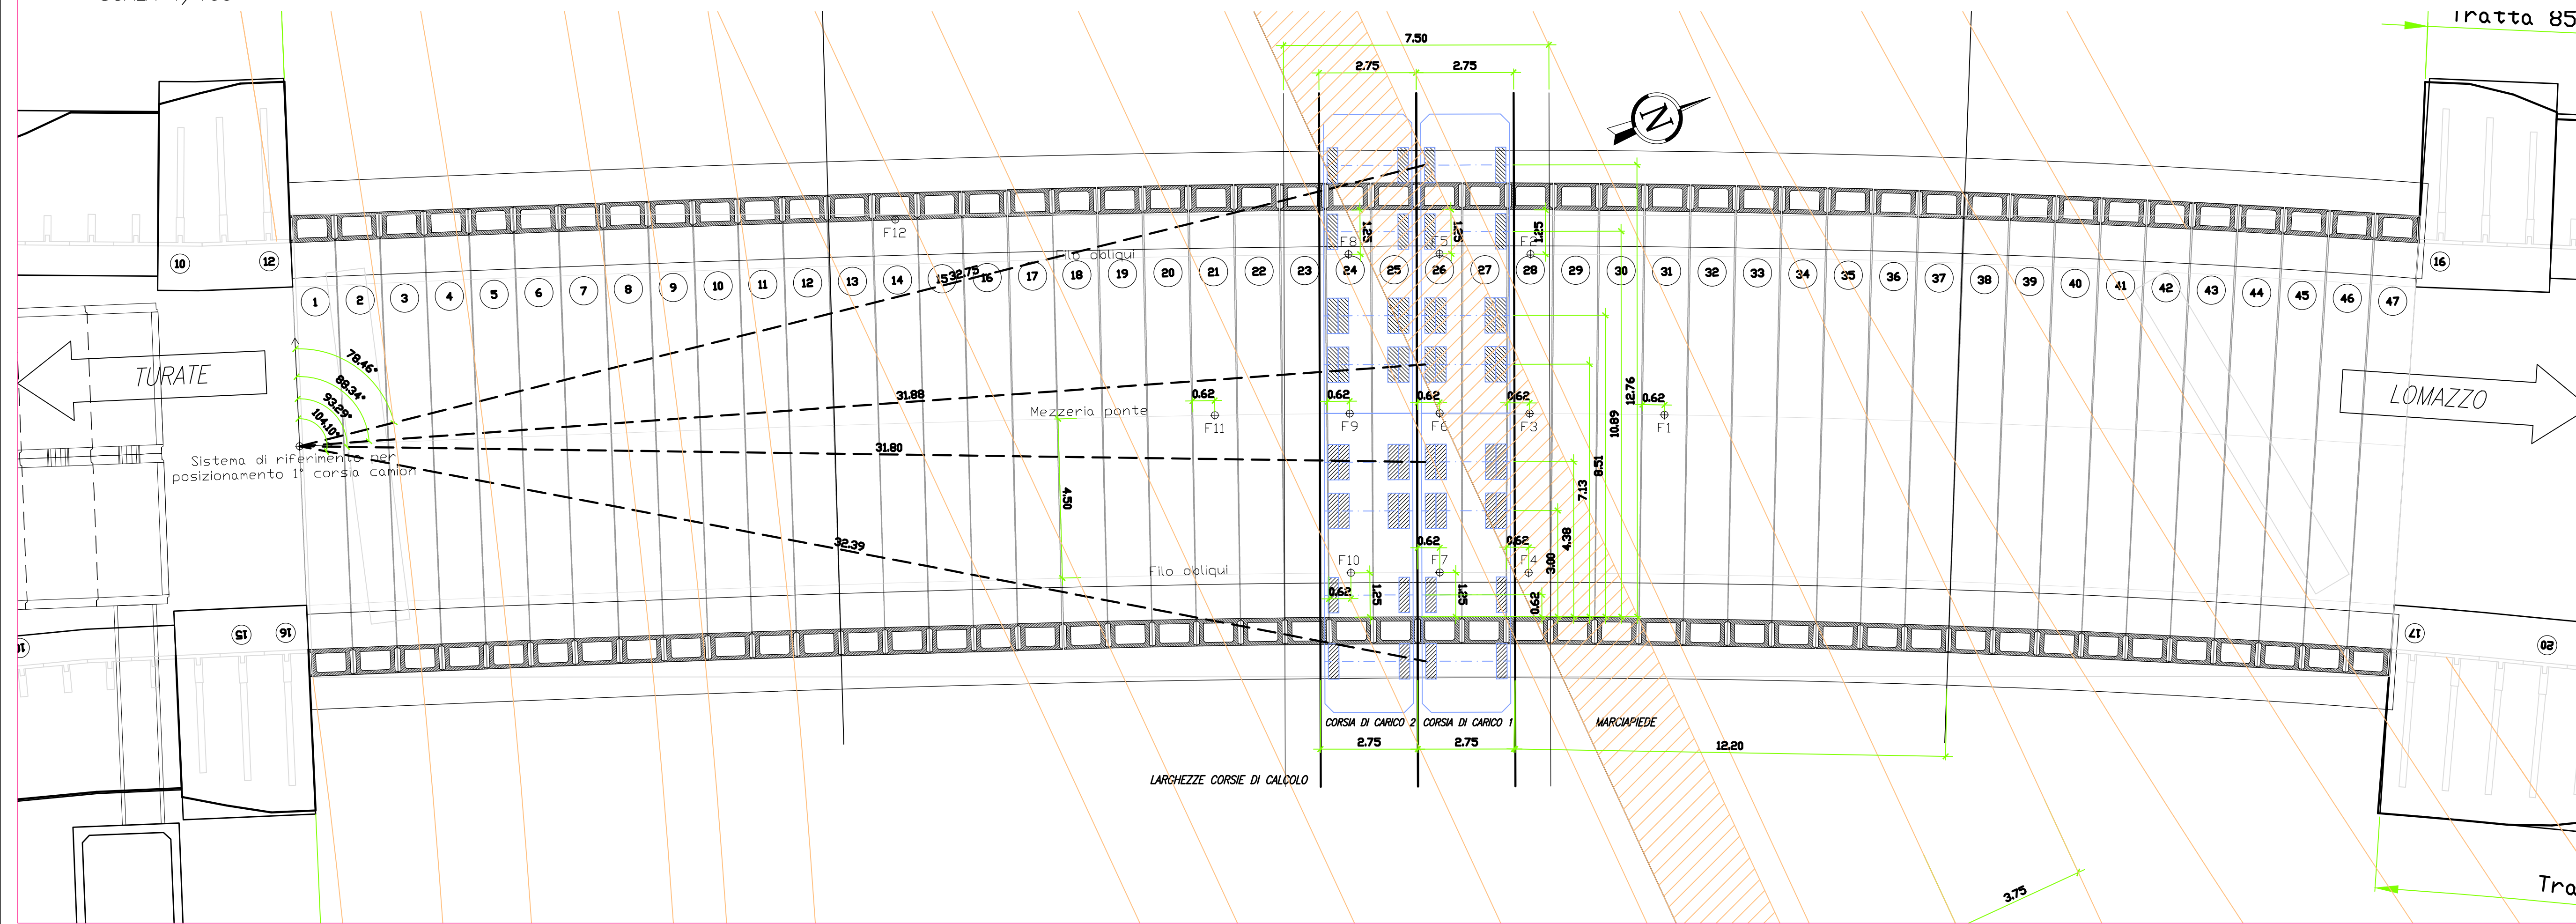


Sezione tipo O11050e-1112
H x L = 7.25 x 11.50

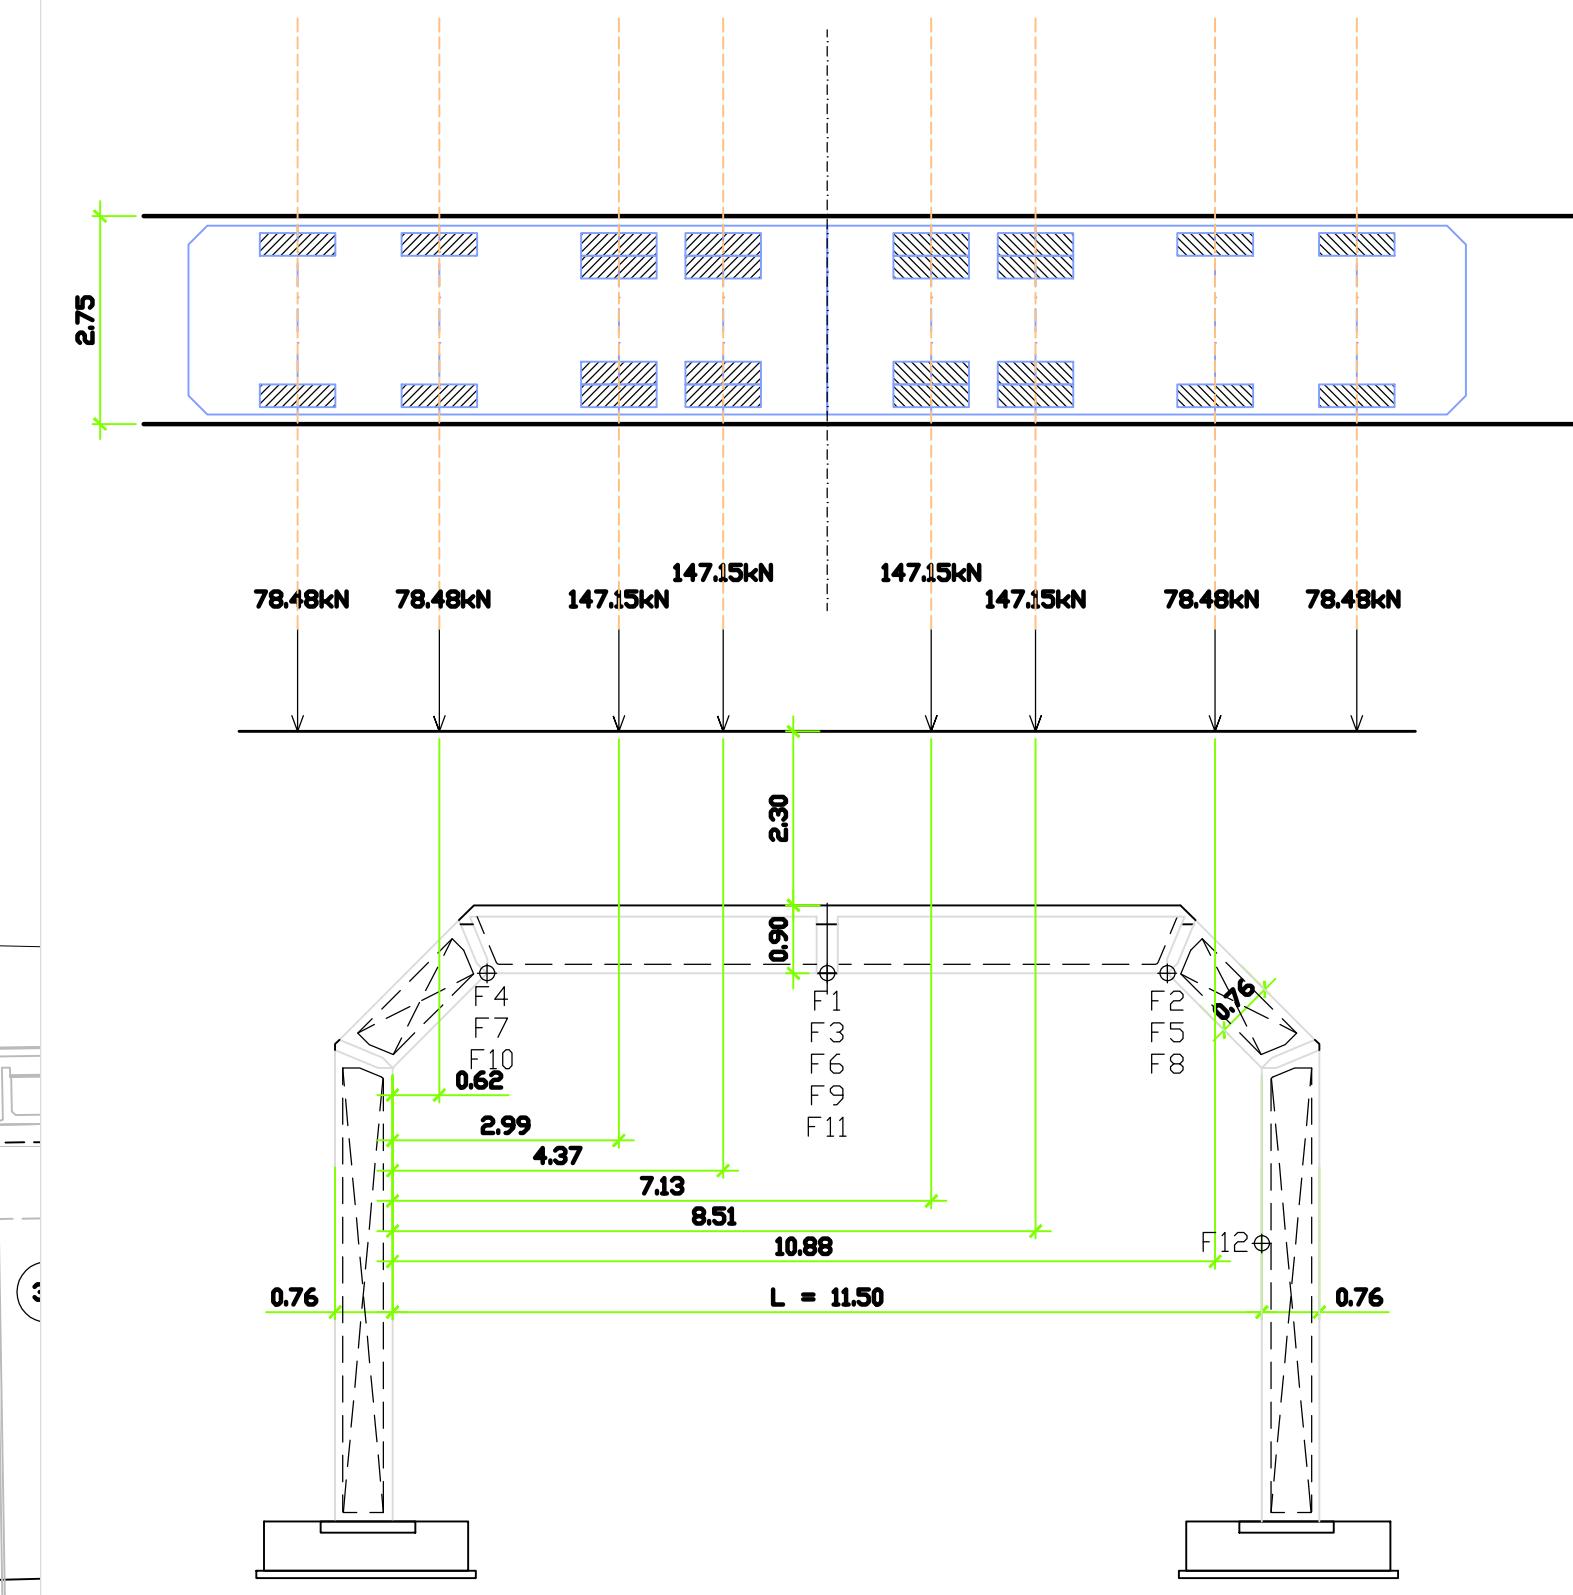

CONTROLLARE DIMENSIONI E CARICHI
PER ASSE DI OGNI SINGOLO CAMION

CAMION A 4 ASSI
Scala 1:50

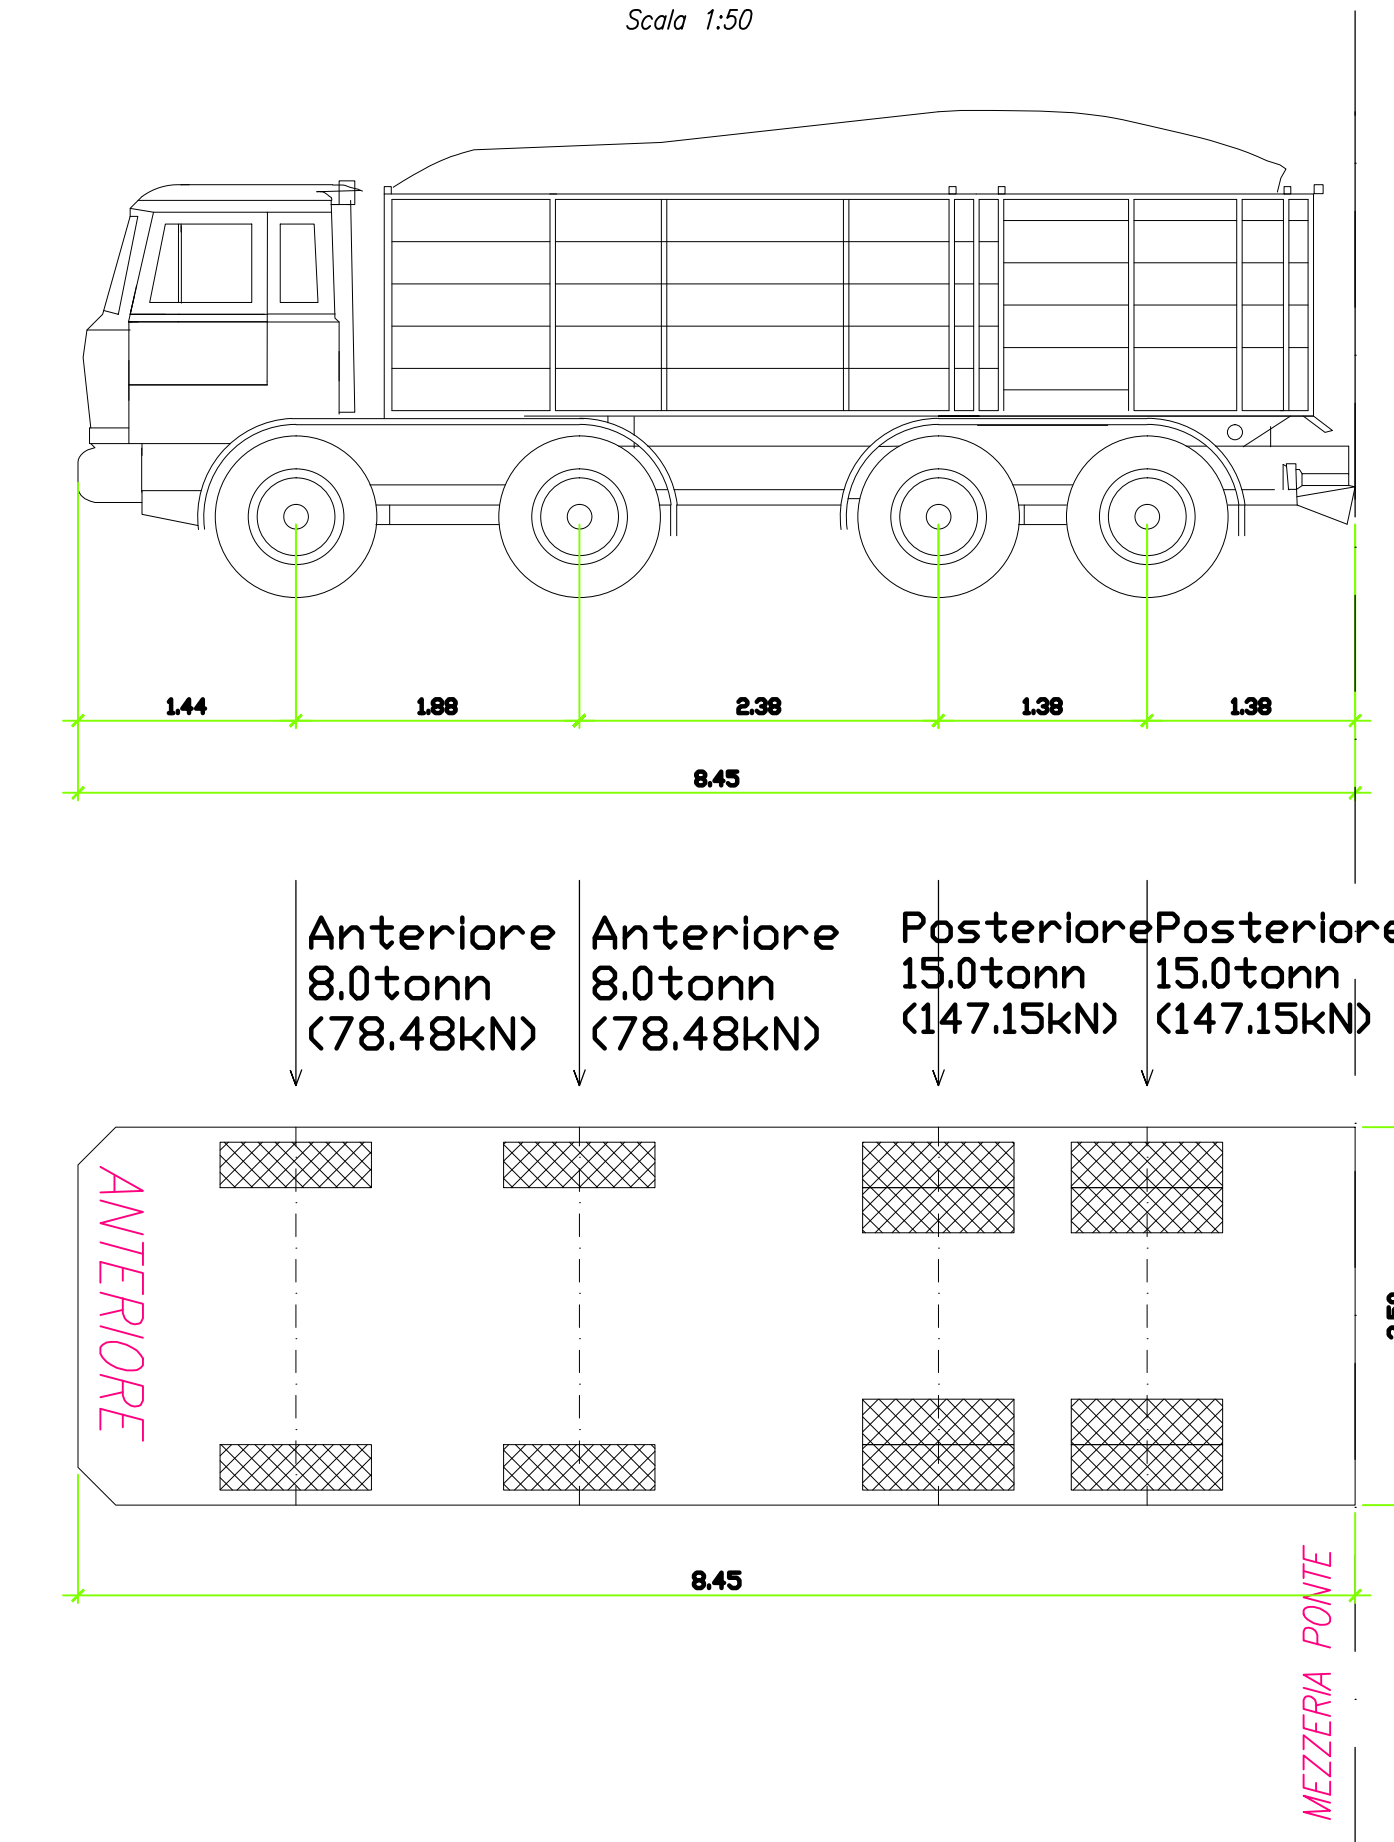

MATRICE DI REVISIONE

REV	DATA	DESCRIZIONE MODIFICA

N.B.: LA TAVOLA SOSTITUISCE QUELLA RELATIVA AL CODICE E _____ DEL PROGETTO ESECUTIVO

CONCESSIONARI AUTOSTRADALI LOMBARDE
COLLEGAMENTO AUTOSTRADE DALMINE - COMO - VARESE - VALICO DEL GAGGIOLO E OPERE AD ESSO CONNESSE
 CODICE C.U.P. F11B66000270007
TRATTE B1, B2, C, D, TRVA13+14, GREENWAY AS BUILT
TRATTA B1 - SVINCOLO DI LOMAZZO (da Pk - 0+850 a Pk + 1+800)
 OPERE D'ARTE MINORI - SOTTOVIA SOTTOVIA SP33 COLLAUDO SOTTOVIA SCHEMA DI CARICO

IMPRESA RAGGRUPPAMENTO TEMPORANEO IMPRESE:
 Mandataria: STRABAG A.G.
 Mandante: GLF Grandi Lavori Fincosit S.p.A.
 Mandante coproista: Giuseppe Malturo S.p.A.
 Mandante coproista: STRABAG S.p.A.

FASE PROGETTUALE	LOTTI	ZONA	OPERA	TRATTO D'OPERA	AMBITO	TIPO ELABORATO	PROGRESSIVO	REVISIONE
A	01	I01	S0002	0	ON	F2	003	m

DATA DESCRIZIONE REV
 Settembre 2015 AS BUILT E
 RAGGRUPPAMENTO TEMPORANEO PROGETTISTI:
 Mandataria: STRABAG A.G.
 Mandante: GLF Grandi Lavori Fincosit S.p.A.
 Mandante coproista: Giuseppe Malturo S.p.A.

CONCEDENTE: CONCESSIONARI AUTOSTRADALI LOMBARDE
 RESPONSABILE DI PROGETTO ED INCARICATO DELL'INTEGRAZIONE FRA LE VARIE PRESTAZIONI: Ing. Alberto Cecchini

CONCESSIONARIO: Autostreda Pademonteconsorzi Lombardia
 Direttore Tecnico: Ing. Enrico Alfini
 Referente Tecnico: Arch. Giovanni Carito

ELABORAZIONE PROGETTUALE:
 PROGETTISTA: Progettista dalle strutture prefabbricate TENSITER S.p.A.
 Redatto: Fano
 Verificato: Di Sanzo
 Approvato: Passati