
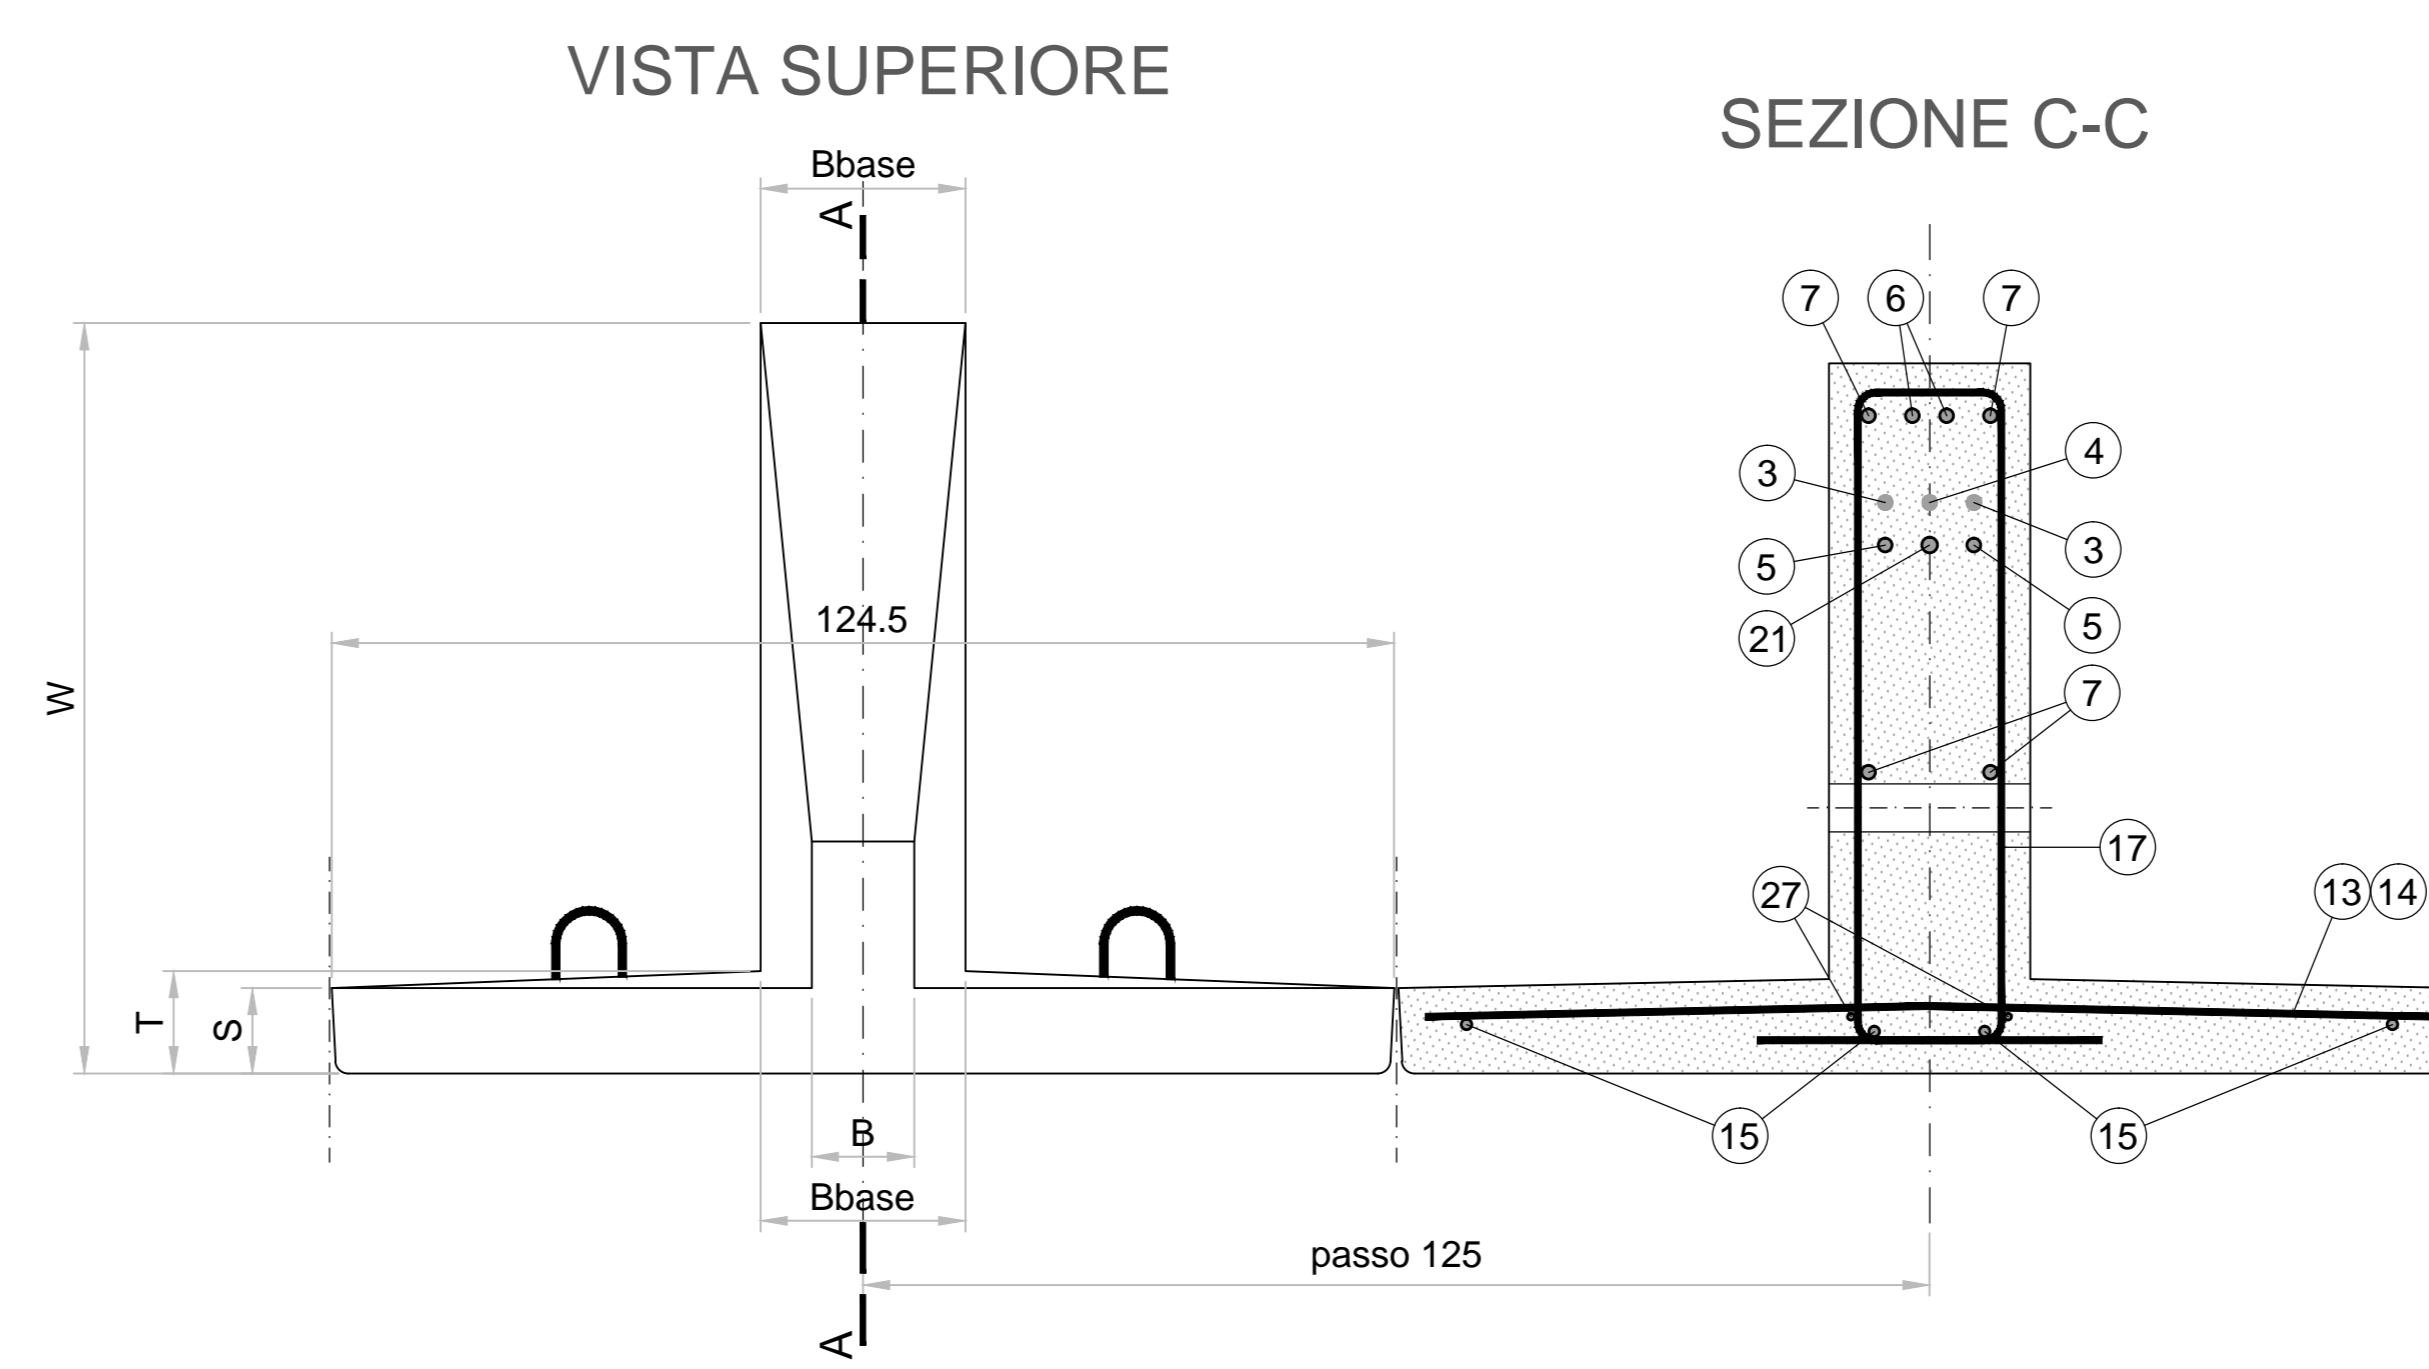
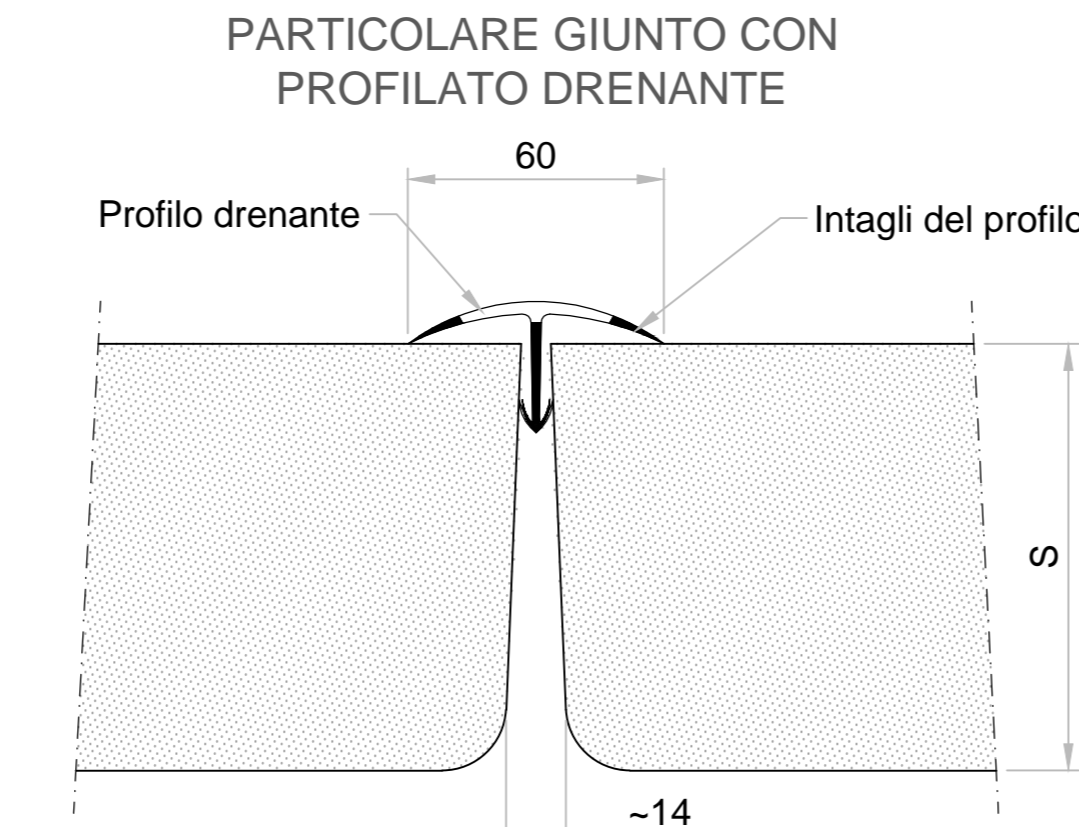
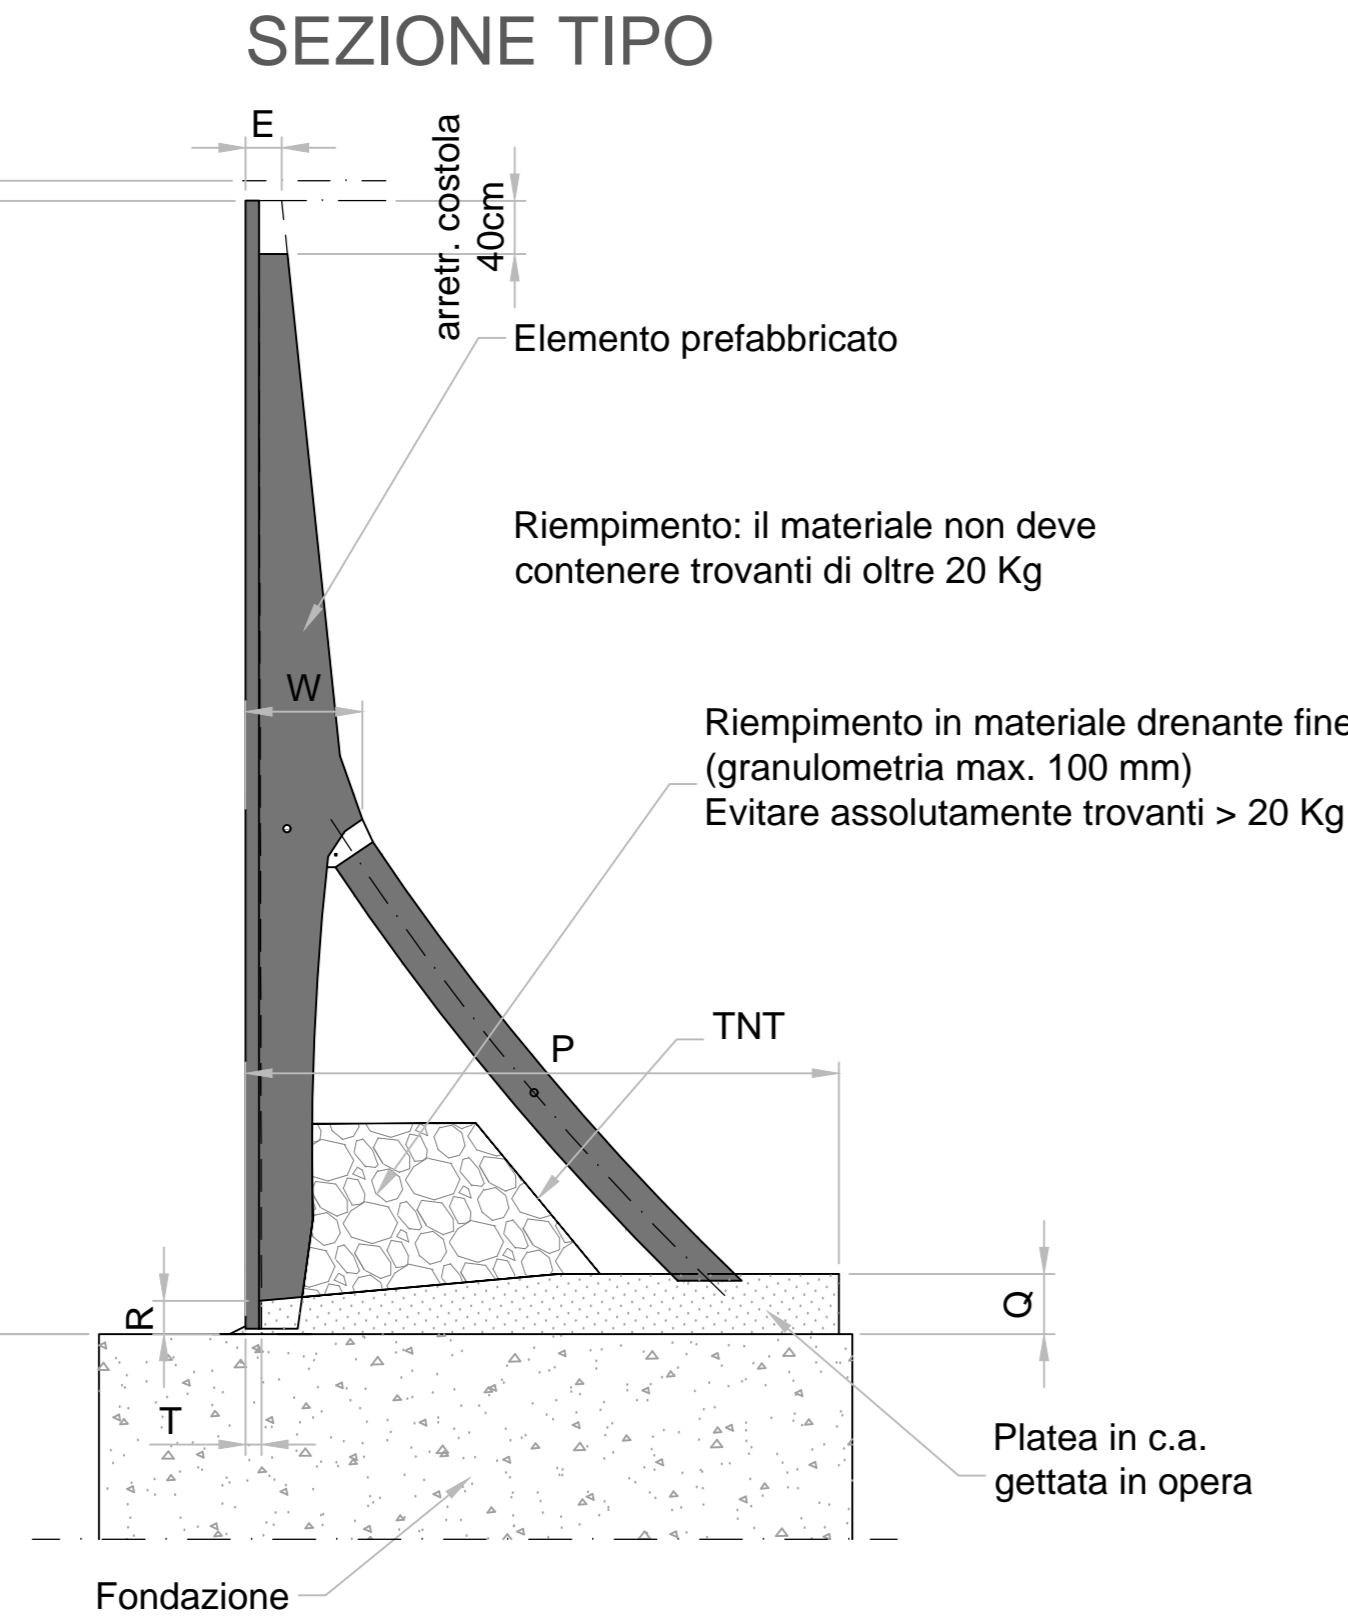


cima nominale del prefabbricato
cima reale del prefabbricato

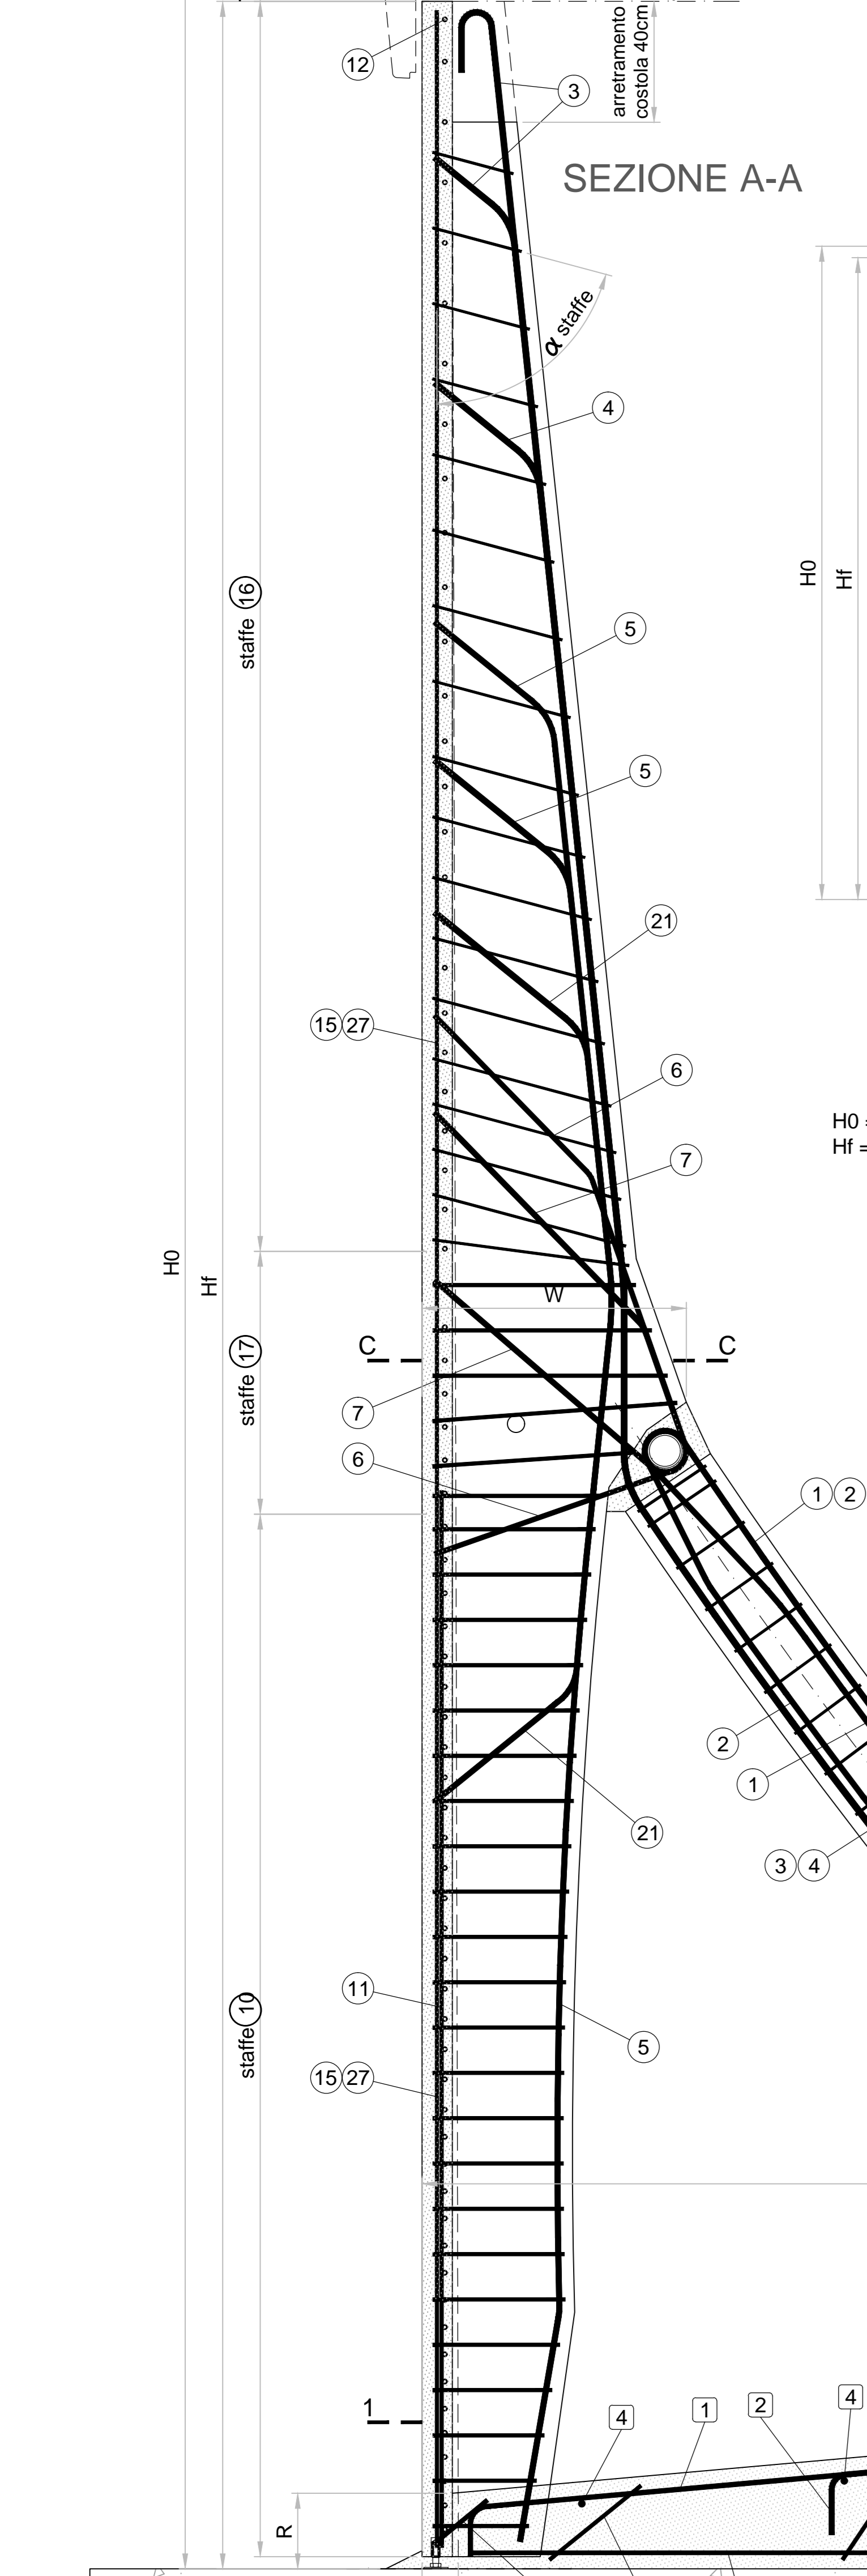

H0 = Altezza nominale del prefabbricato di serie, multipla di 25cm o 50cm, a cui fanno riferimento le dimensioni e le armature.
HF = Altezza della facciata. Spiccato netto del muro emergente dalla fondazione.

Armature nel prefabbricato


Appell	Armature nell'elemento prefabbricato (n°. diametro)																			Peso ferri Kg		
	H0 m	F(1) n.Φ	F(2) n.Φ	F(3) n.Φ	F(4) n.Φ	F(5) n.Φ	F(6) n.Φ	F(7) n.Φ	F(8) n.Φ	F(9) n.Φ	F(10) n.Φ	F(11) n.Φ	F(12) n.Φ	F(13) n.Φ	F(14) n.Φ	F(15) n.Φ	F(16) n.Φ	F(17) n.Φ	F(19) n.Φ		F(21) n.Φ	F(27) n.Φ
u75TM	7.50	1.16	2.1503	2.1503	1.16	2.16	2.16	2.1503	21.08	2.10	14.08	3.10	1.12	29.08	29.08	4.10	15.08	5.08	1.18	1.14	2.08	193.5
u80TM	8.00	1.18	2.16	2.16	1.16	2.16	2.16	2.16	23.08	2.12	15.08	3.10	1.12	31.08	32.08	4.10	16.08	5.08	1.18	1.18	2.08	222.0
u85TM	8.50	1.18	2.16	2.18	1.18	2.18	2.16	2.1703	25.08	2.12	16.08	3.12	1.12	34.08	34.08	4.10	17.08	5.08	1.18	1.18	2.08	254.8

NOTA:
SIGILLATURA NODI DEL PREFABBRICATO EFFETTUATA TRAMITE EMACO FORMULA TIXO MALTA CEMENTIZIA TIXOTROPICA AD ESPANSIONE CONTRASTATA IN ARIA


Armature in opera

Appell	Armature della platea (n°. diametro)									Peso ferri Kg
	H0 m	F0(1) n.Φ	F0(2) n.Φ	F0(3) n.Φ	F0(4) n.Φ	F0(5) n.Φ	F0(6) n.Φ	F0(7) n.Φ	F0(8) n.Φ	
u75TM	7.50	2.16	2.14	2.12	7.10	7.10	2.16	3.12	-	48.9
u80TM	8.00	2.16	2.14	2.14	7.12	7.10	2.16	3.12	-	57.0
u85TM	8.50	2.16	2.15	2.14	7.12	7.10	2.16	3.12	-	61.7

SEZIONI PLATEA

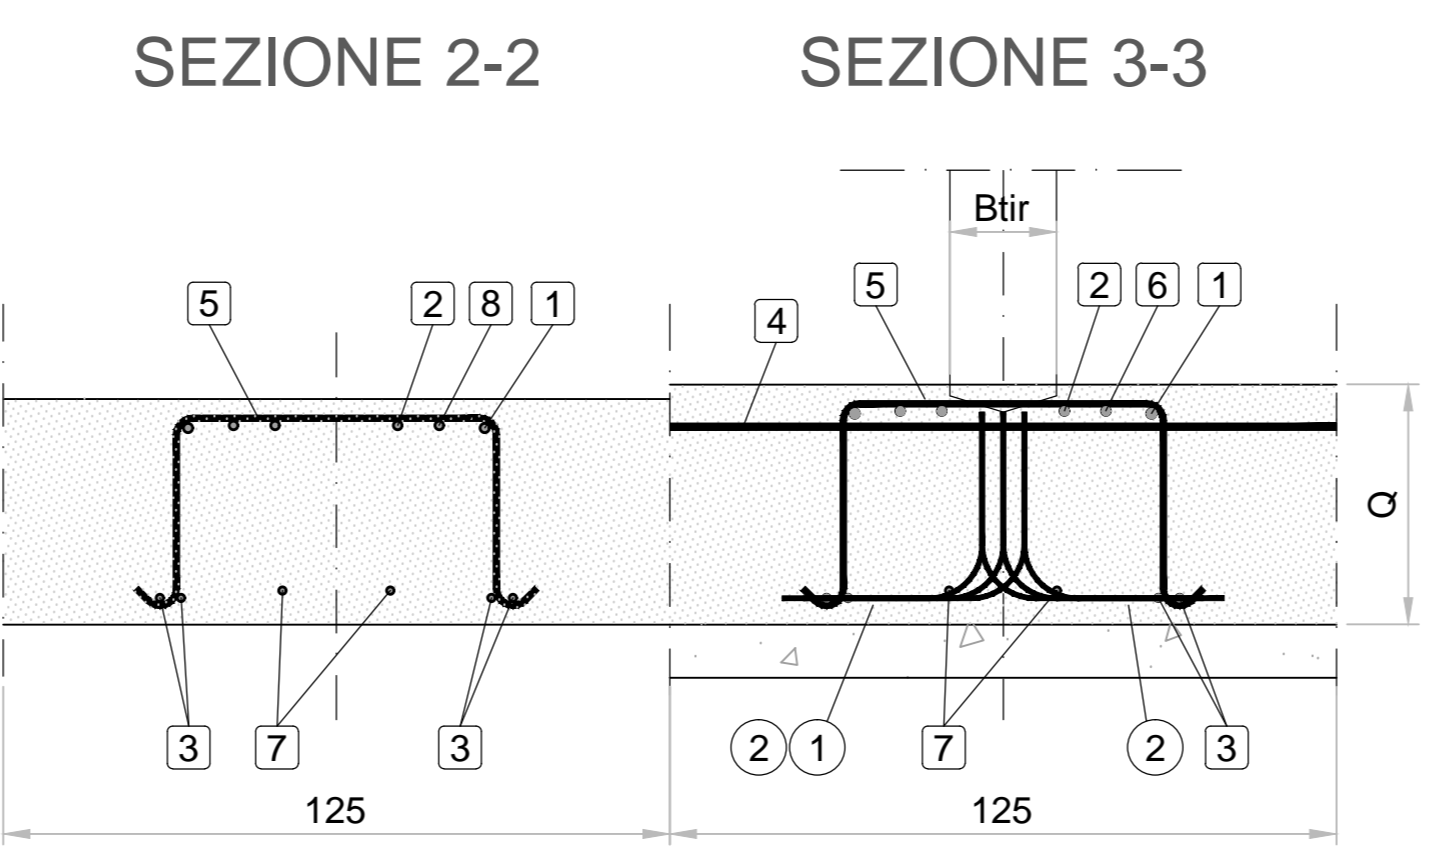


SCHEMA FERRI IN OPERA

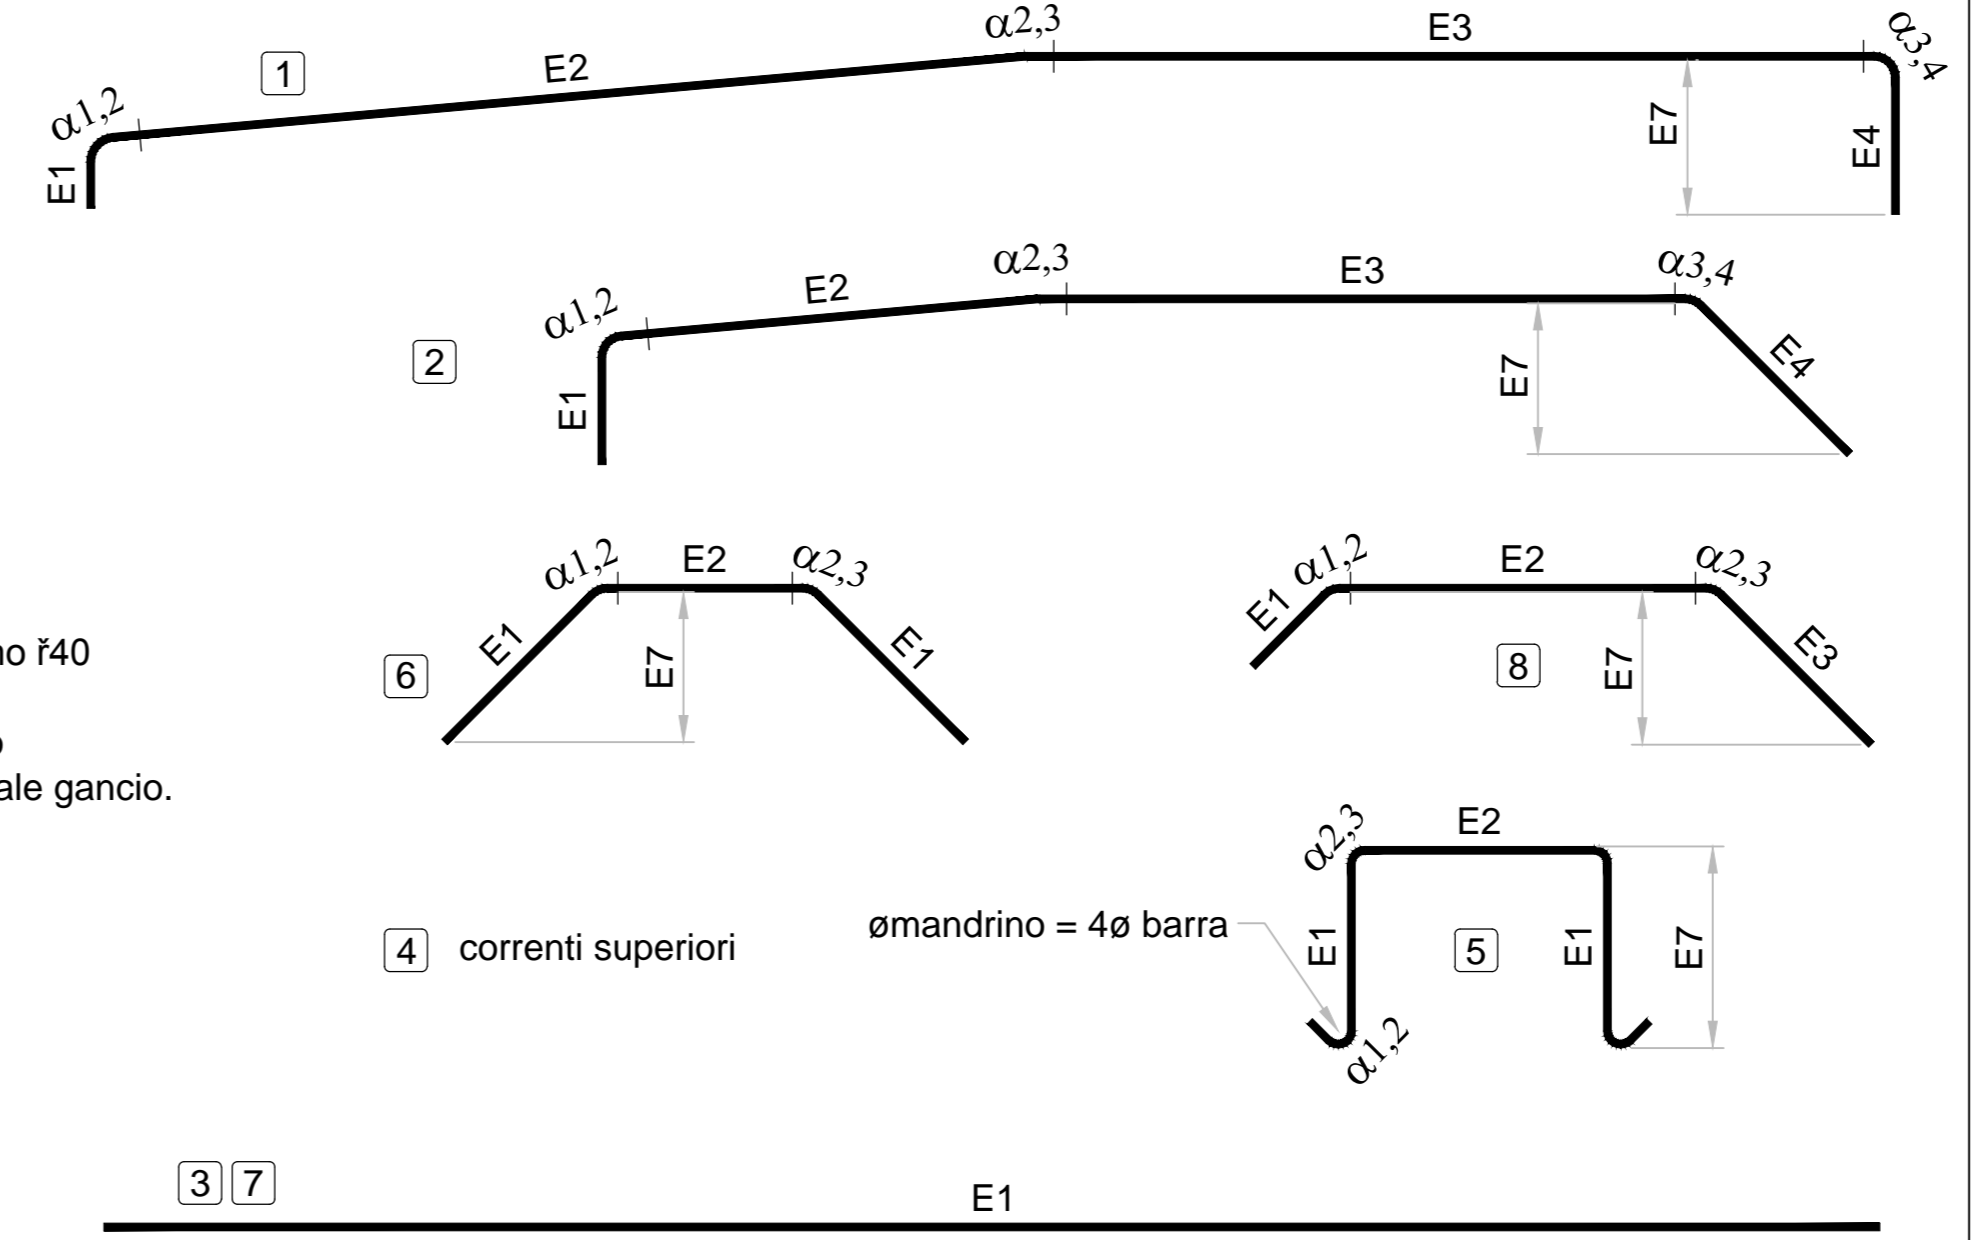

- ② FERRI PROVENIENTI DALL'ELEMENTO PREFABBRICATO
- ② FERRO AGGIUNTO IN OPERA

N.B. Piegare le staffe f8 su mandrino f32 e le staffe f10 su mandrino f40
Le misure E1, E2, ecc., indicano gli sviluppi dell'asse del ferro dalla mezzeria di un piego all'altro o a fine ferro. Comprendono l'eventuale ganccio.

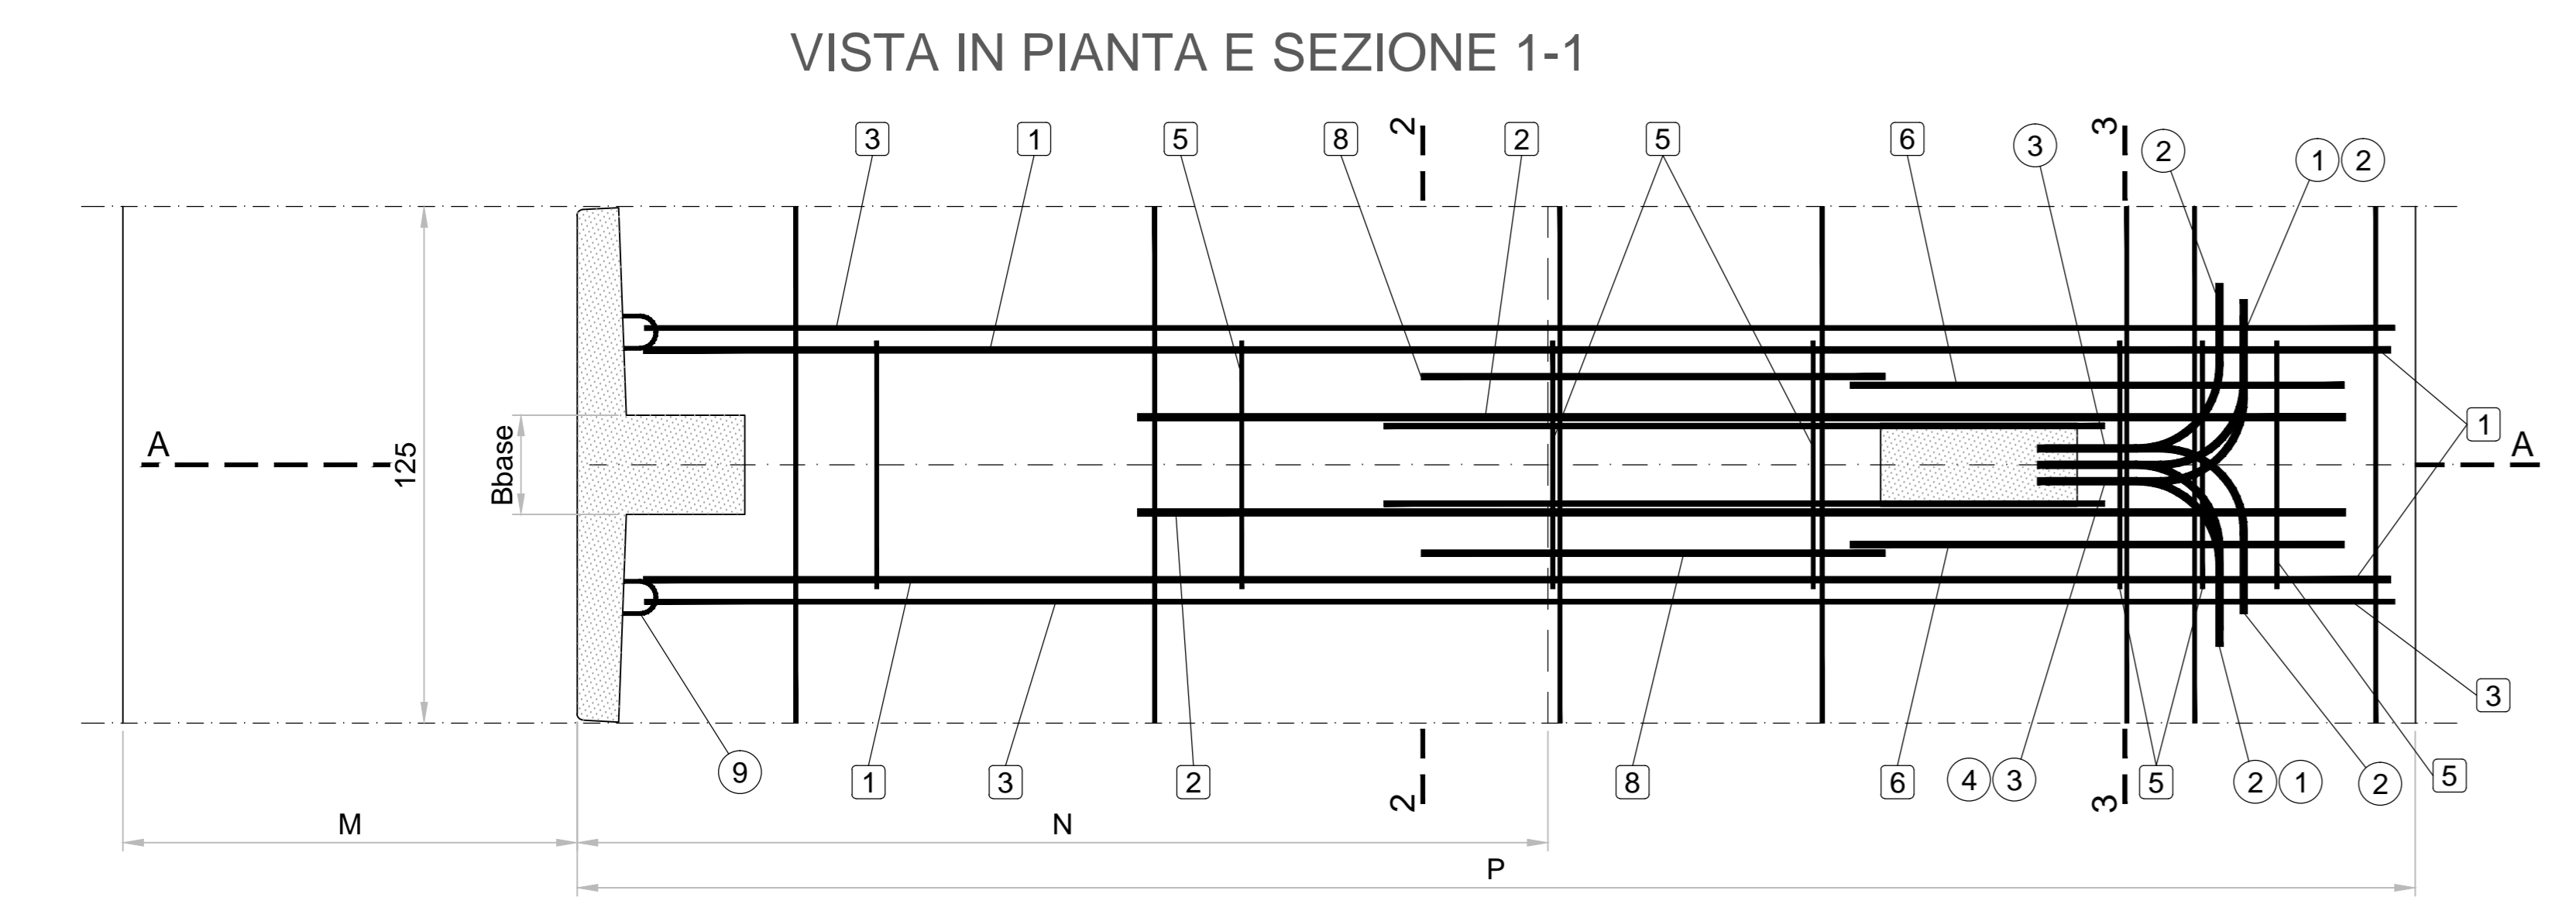

Dimensioni della struttura

Appell	Serie uTM										
	Altezza H0	Dimensioni della platea				Dimensioni del prefabbricato				Volumi getti	
	m	P m	Q m	R m	passo staffe cm	E cm	W cm	T cm	Bbase cm	Peso t	platea m3/m
u75TM	7.50	4.00	0.37	0.22	42	27	80	12.0	22.5	5.10	1.265
u80TM	8.00	4.20	0.42	0.27	44	27	83	12.0	22.5	5.51	1.529
u85TM	8.50	4.45	0.42	0.27	47	27	86	12.0	22.5	5.95	1.619

Serie uTM

MATERIALI PER I MURI PREFABBRICATI

CALCESTRUZZO
ELEMENTO PREFABBRICATO
Cemento Portland EN 197-1 CEM I 52.5 R
Classe di resistenza: C35/45
Rapporto A/C: 0.45
Dimensione max inerti: 20 mm
Classe di consistenza: S3
Copriferri: c=40 ± 10 mm

PLATEA
Cemento Portland EN 197-1 CEM I 32.5 R o N
Classe di resistenza: C25/30
Rapporto A/C: max 0.45
Dimensione max inerti: 30 mm
Classe di consistenza: S2 - S3
Copriferri: c=55 ± 10 mm

ACCIAIO
B450C Controllato in stabilimento

MATRICE DI REVISIONE

REV	DATA	DESCRIZIONE MODIFICA

N.B.: LA TAVOLA SOSTITUISCE QUELLA RELATIVA AL CODICE E [] DEL PROGETTO ESECUTIVO

COLLEGAMENTO AUTOSTRADALE DALMINE - COMO - VARESE - VALICO DEL GAGGIOLO E OPERE AD ESO CONNESSE
CODICE C.U.P. F11B0600027007
TRATTE B1, B2, C, D, TRVA13+14, GREENWAY
AS BUILT
TRATTA B1 - SVINCOLO DI LOMAZZO (da Pk - 0+850 a Pk +1+800)
OPERE D'ARTE MINORI
OPERE DI SOSTEGNO
MURO 1
Sezioni armatura muro - Tav. 1 di 2

IDENTIFICAZIONE ELABORATO
CODICE PROGETTO: F00107B
WBS

IMPRESA
RAGGRUPPAMENTO TEMPORANEO IMPRESE:
Mandatario: STRABAG A.G.
Mandante: GLF Grandi Lavori Fincostr S.p.A.
Mandante cooptato: Impresa costruzioni Giuseppe Malturo S.p.A.
Mandante: STRABAG S.p.A.

PROGETTISTA - PROGETTO ESECUTIVO DI DETTAGLIO
RAGGRUPPAMENTO TEMPORANEO PROGETTISTI:
Mandatario: 3TI PROGETTI ITALIA S.p.A.
Mandante: GP Progettazione e Gestione Progetti S.p.A.
Mandante: Arch. Salvatore Verginiglio

CONCEDENTE
CONCESSIONARI AUTOSTRADALI LOMBARDE

CONCESSIONARIO
Autosstrada Pademontana Ing. Enrico Anzi
Autosstrada Pademontana Ing. Enrico Anzi
Autosstrada Pademontana Ing. Enrico Anzi

APPROVATO
Autosstrada Pademontana Ing. Francesco Domarico

PROGETTISTA:
3TI PROGETTI ITALIA S.p.A.
3TI ITALIA S.p.A.
DIRETTORE TECNICO: Ing. Stefano Luca Passati
Ordine degli Ingegneri Provincia di Roma n. 20809

Redatto: Feno Verificato: Feno Approvato: Passati