




SEZIONE N. : A
QT. PROGETTO : 271.623

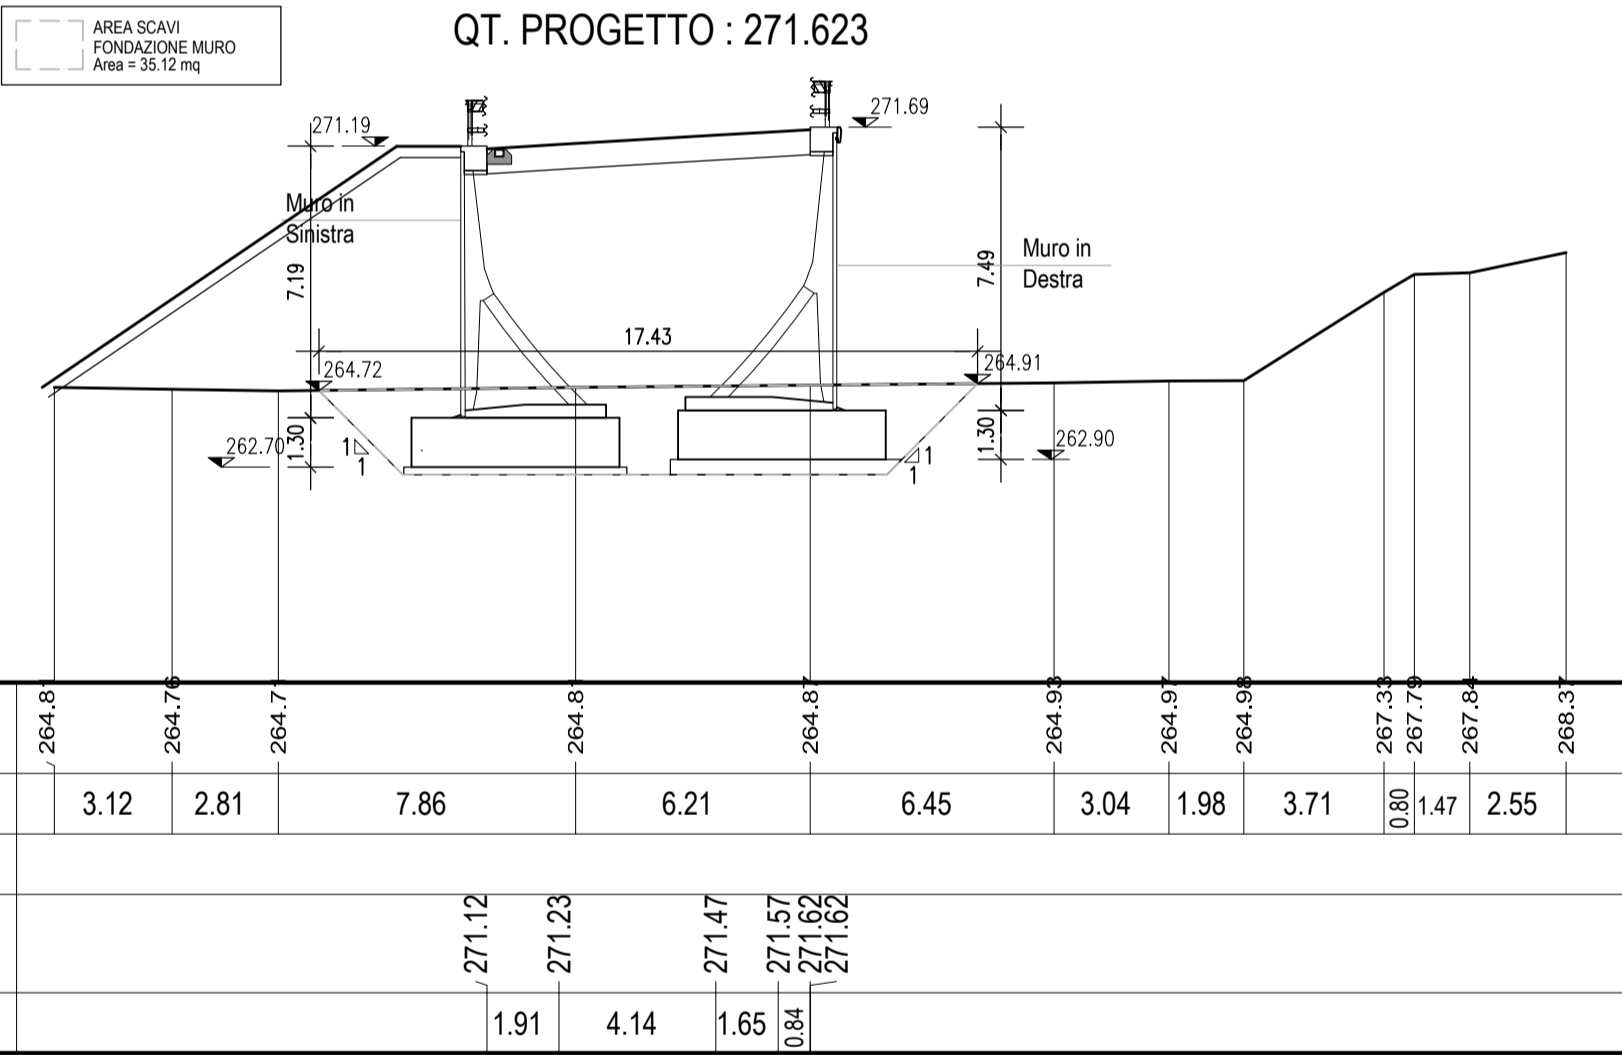


SEZIONE N. : C
QT. PROGETTO : 270.246
DIST.SUCC. : 10.000

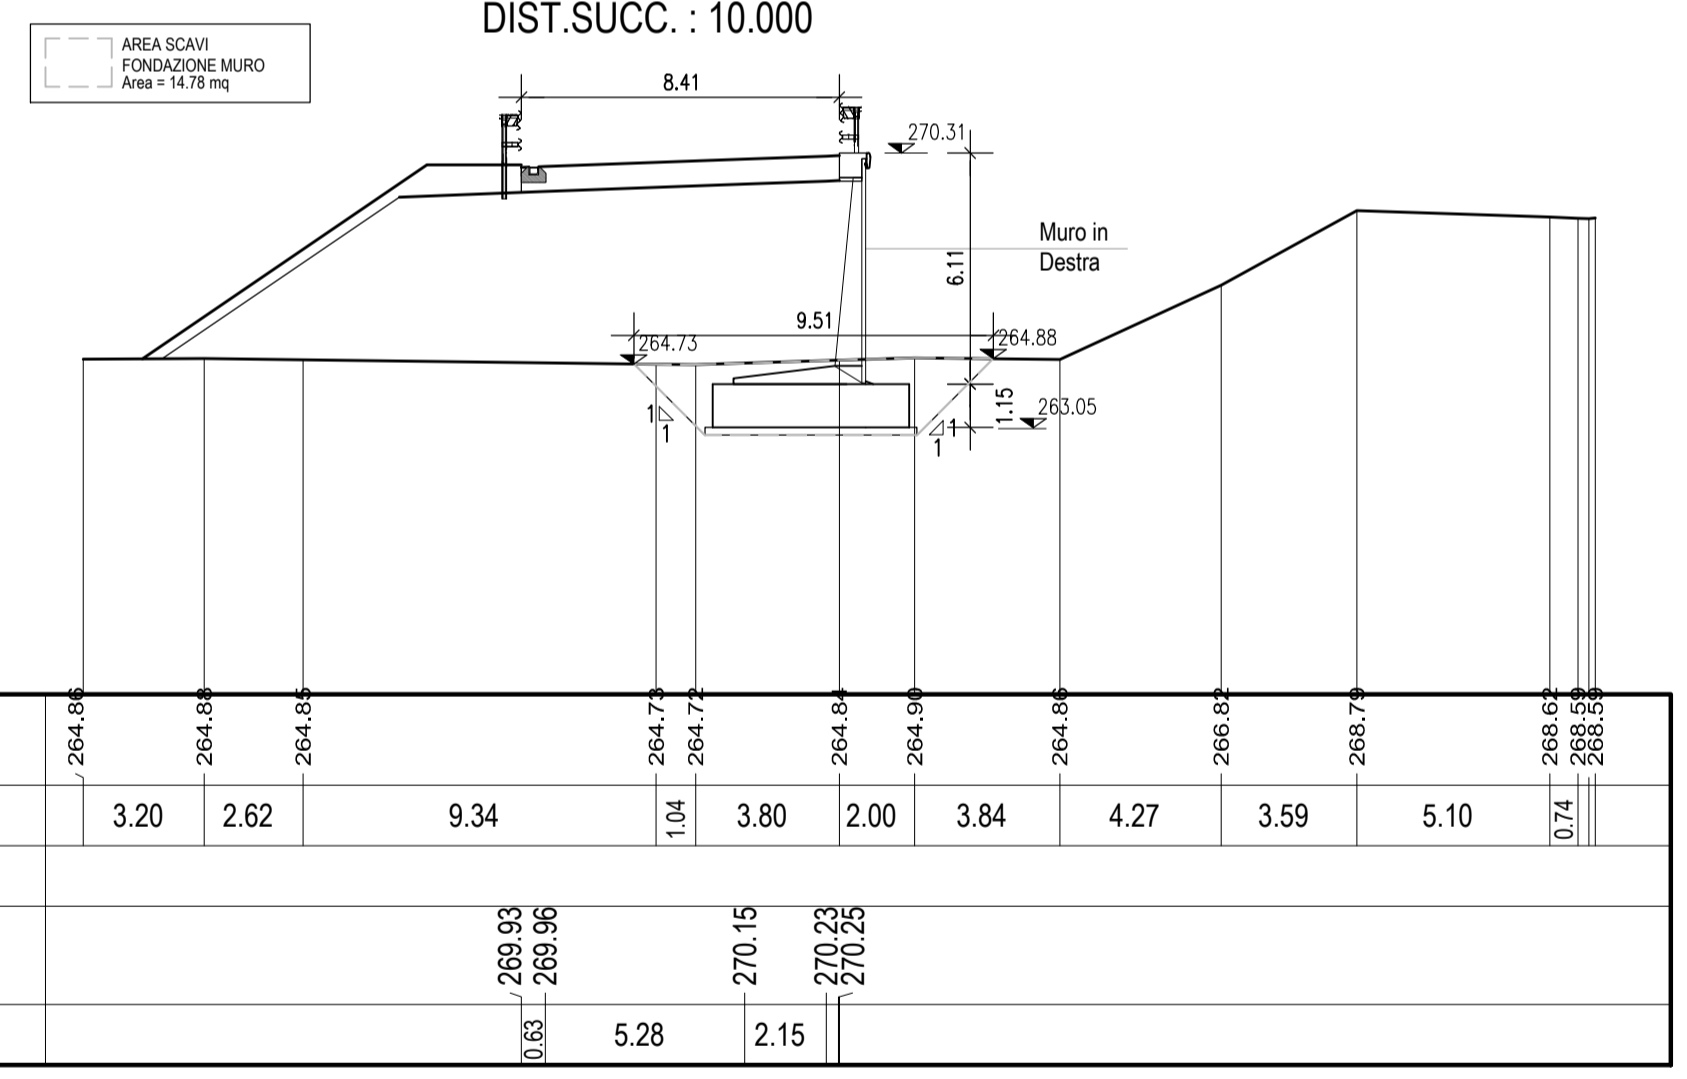

SEZIONE N. : B
QT. PROGETTO : 270.936
DIST.SUCC. : 10.000

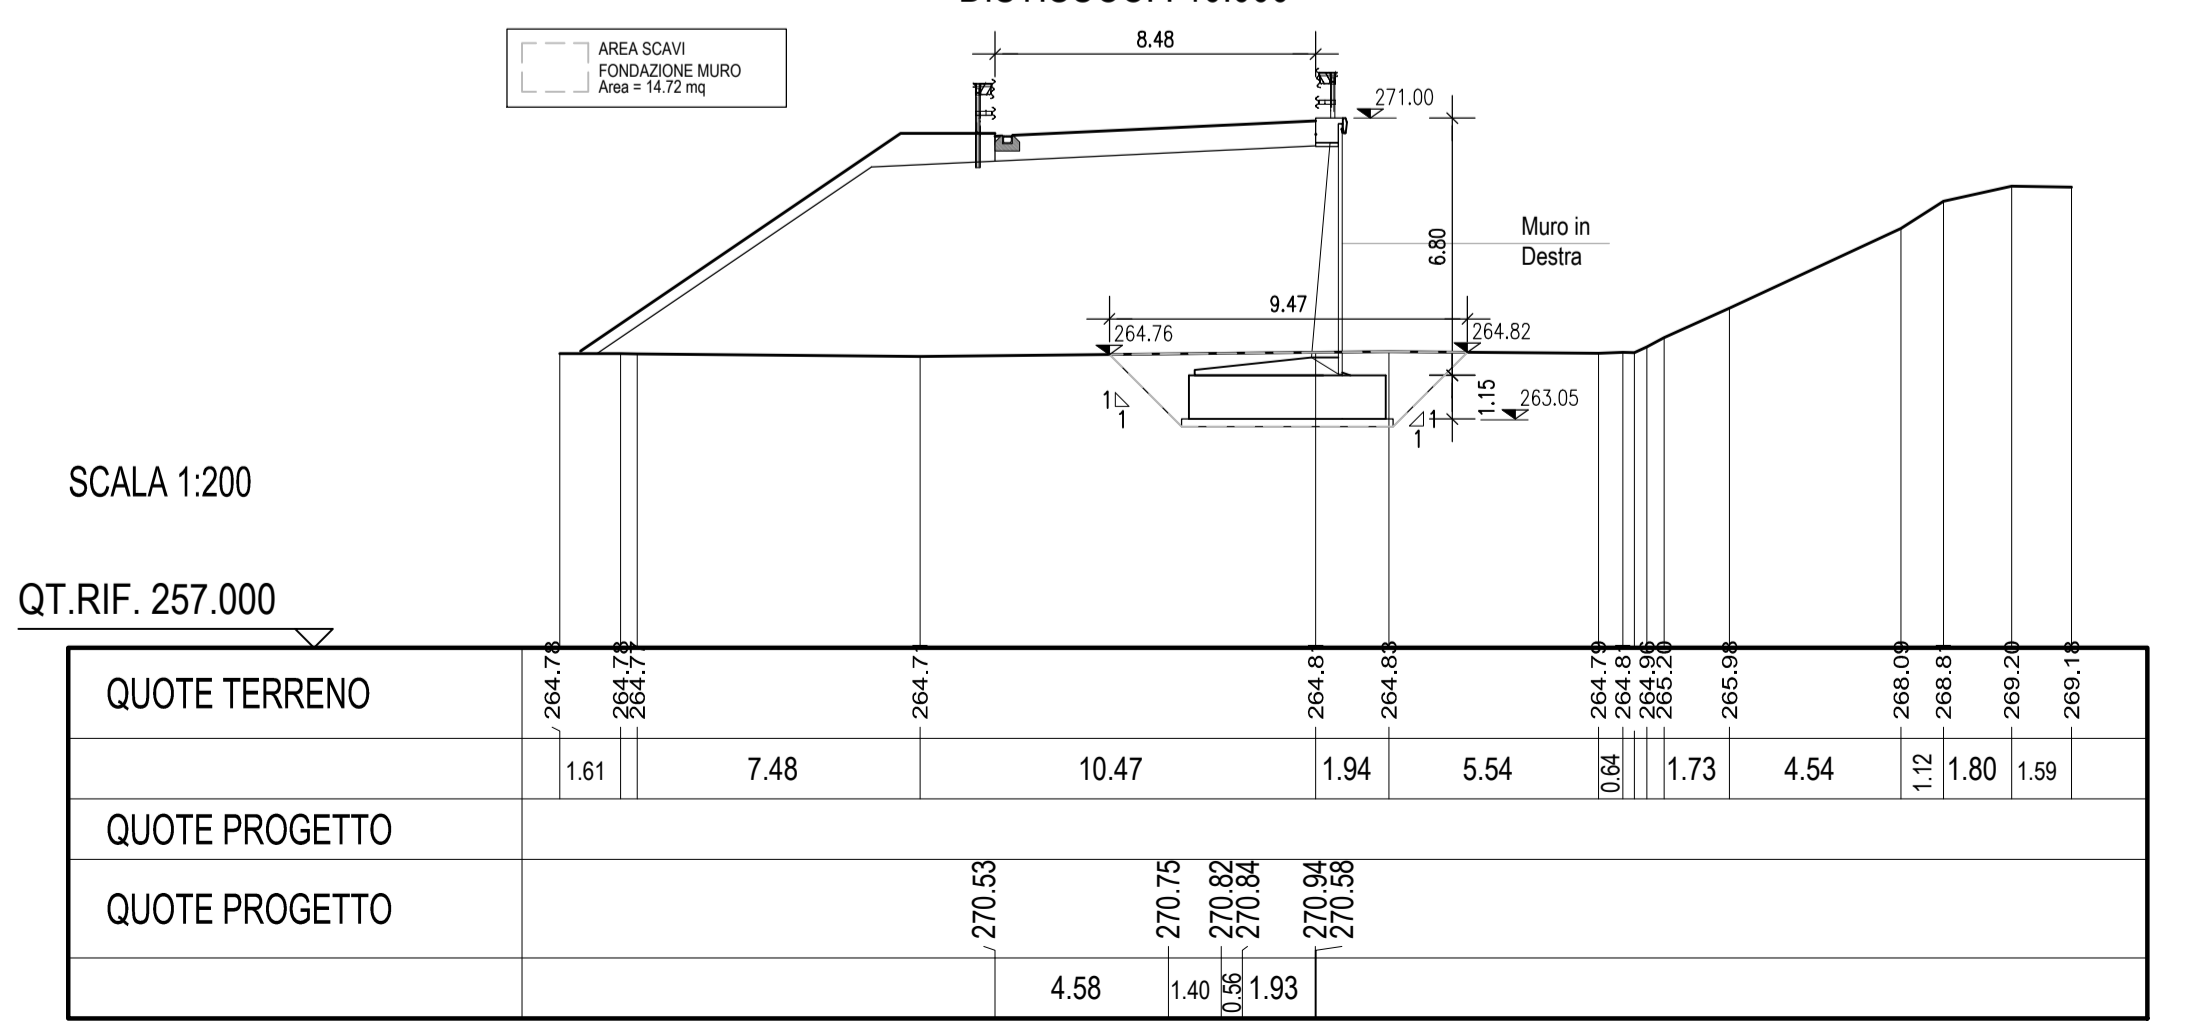

SEZIONE N. : D
QT. PROGETTO : 269.555
DIST.SUCC. : 10.000

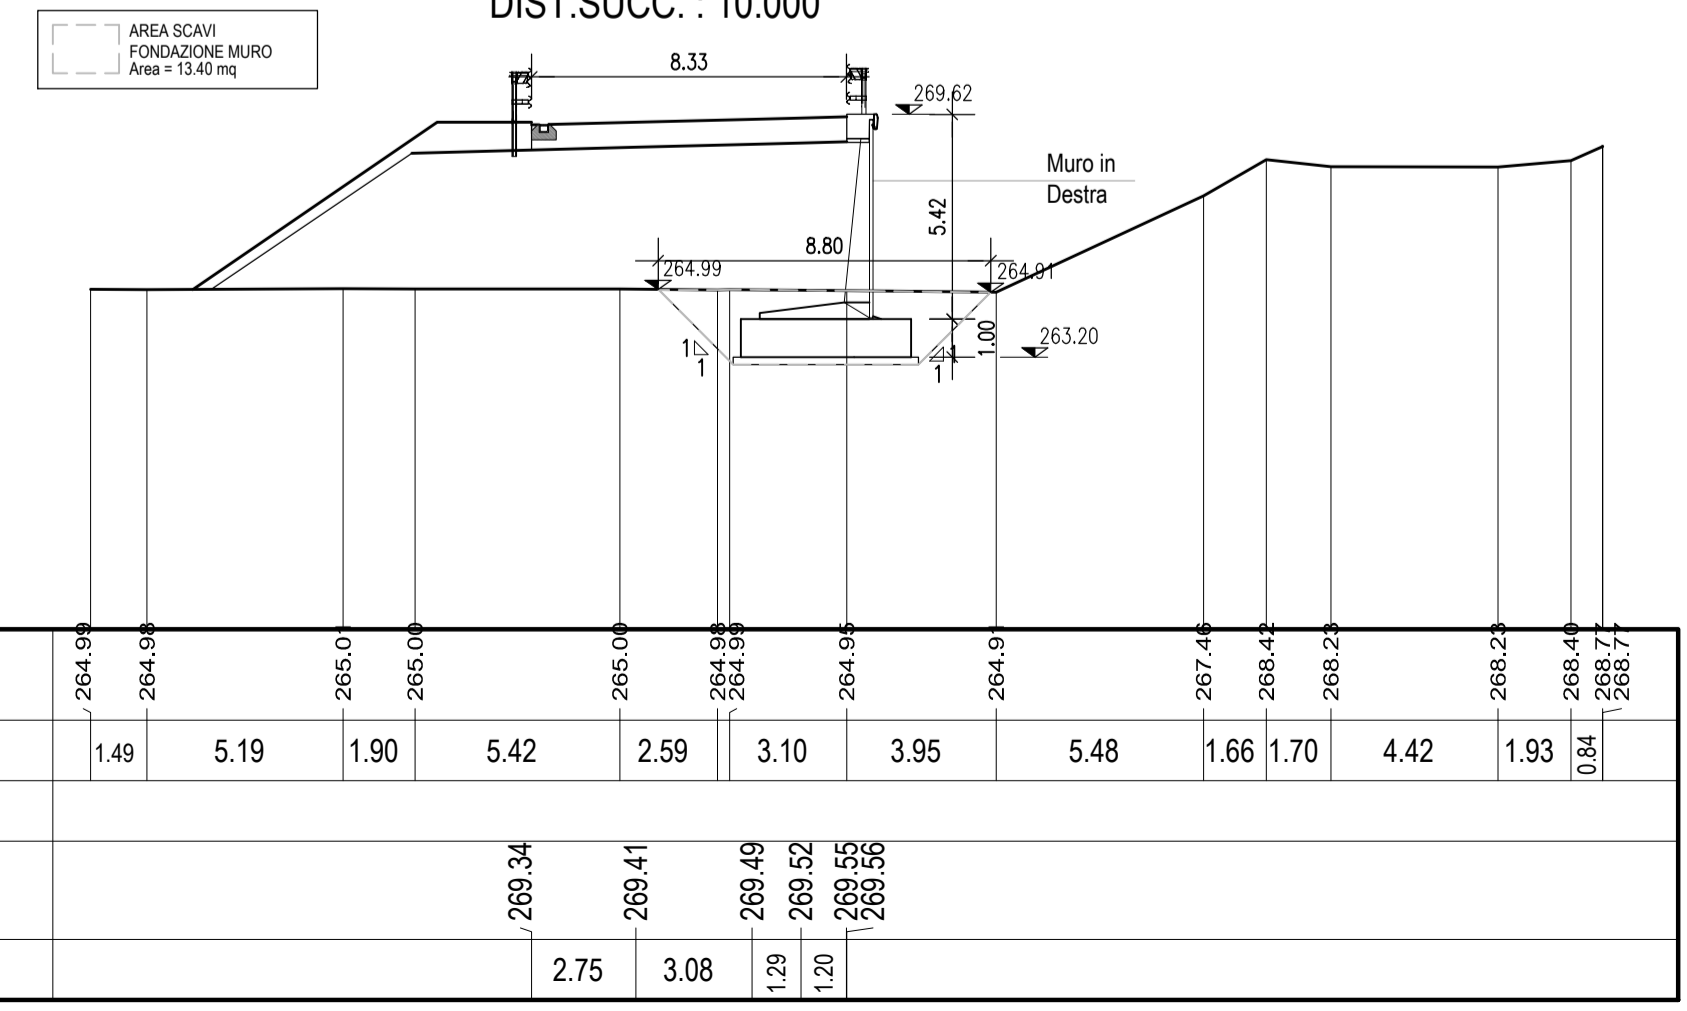

REV. 0 - ADEGUAMENTI DEGLI SCAVI ALLA NUOVA CARPENTERIA

MATRICE DI REVISIONE

REV	DATA	DESCRIZIONE MODIFICA
0	-	-
1	-	-
2	-	-
3	-	-
4	-	-
5	-	-

N.B.: LA TAVOLA SOSTITUISCE QUELLA RELATIVA AL CODICE [E] [0] [C01] [RA001] [B] [DS] [PI] [001] [A_01] DEL PROGETTO ESECUTIVO

**COLLEGAMENTO AUTOSTRADALE
DALMINE - COMO - VARESE - VALICO DEL GAGGIOLO E OPERE AD ESSO CONNESSE**
CODICE C.U.P. F11806000270007

TRATTE B1, B2, C, D, TRVA13+14, GREENWAY

AS BUILT

TRATTA B1 - SVINCOLO DI LOMAZZO (da Pk - 0+850 a Pk +1+800)
OPERE D'ARTE MINORI
OPERE DI SOSTEGNO
MURO 1
Pianta scavi muro - Tav. 1 di 1

IDENTIFICAZIONE ELABORATO CODICE PROGETTO: F001078 WBS	IMPRESA RAGGRUPPAMENTO TEMPORANEO IMPRESE: Mandatario: STRABAG A.G. Mandatario: GLF Grandi Lavori Fincosit S.p.A. Mandatario: Giuseppe Malturo S.p.A. Mandatario cooptata: STRABAG S.p.A.
FASE PROGETTUALE LOTTO: A ZONA: B OPERA: C01 TRATTO D'OPERA: RA001 AMBITO: B TIPO ELABORATO: PI PROGRESSIVO: 001 REVISIONE: P1	CONCEDENTE Autosstrade Pedemontane Lombarde
CONCESSIONARIO Autosstrade Pedemontane Lombarde Direttore Tecnico: Ing. Enrico Amini Referente Tecnico: Arch. Giovanni Cambi	PROGETTISTA 3TI PROGETTI ITALIA S.p.A. 3TI ITALIA S.p.A. DIRETTORE TECNICO Ing. Stefano Luca Piccinini Ordine degli Ingegneri Provincia di Roma n. 20809
APPROVATO Autosstrade Pedemontane Lombarde Il Direttore dei Lavori: Ing. Francesco Donatoni	ELABORAZIONE PROGETTUALE Redatto: Alberi Verificato: Di Sarzo Approvato: Possati

STRABAG **MALTAURO** **STRABAG**

ALBERTO CECCHINI
15/5/8