



PLANIMETRIA TRACCIAMENTO MURI - Scala 1:100

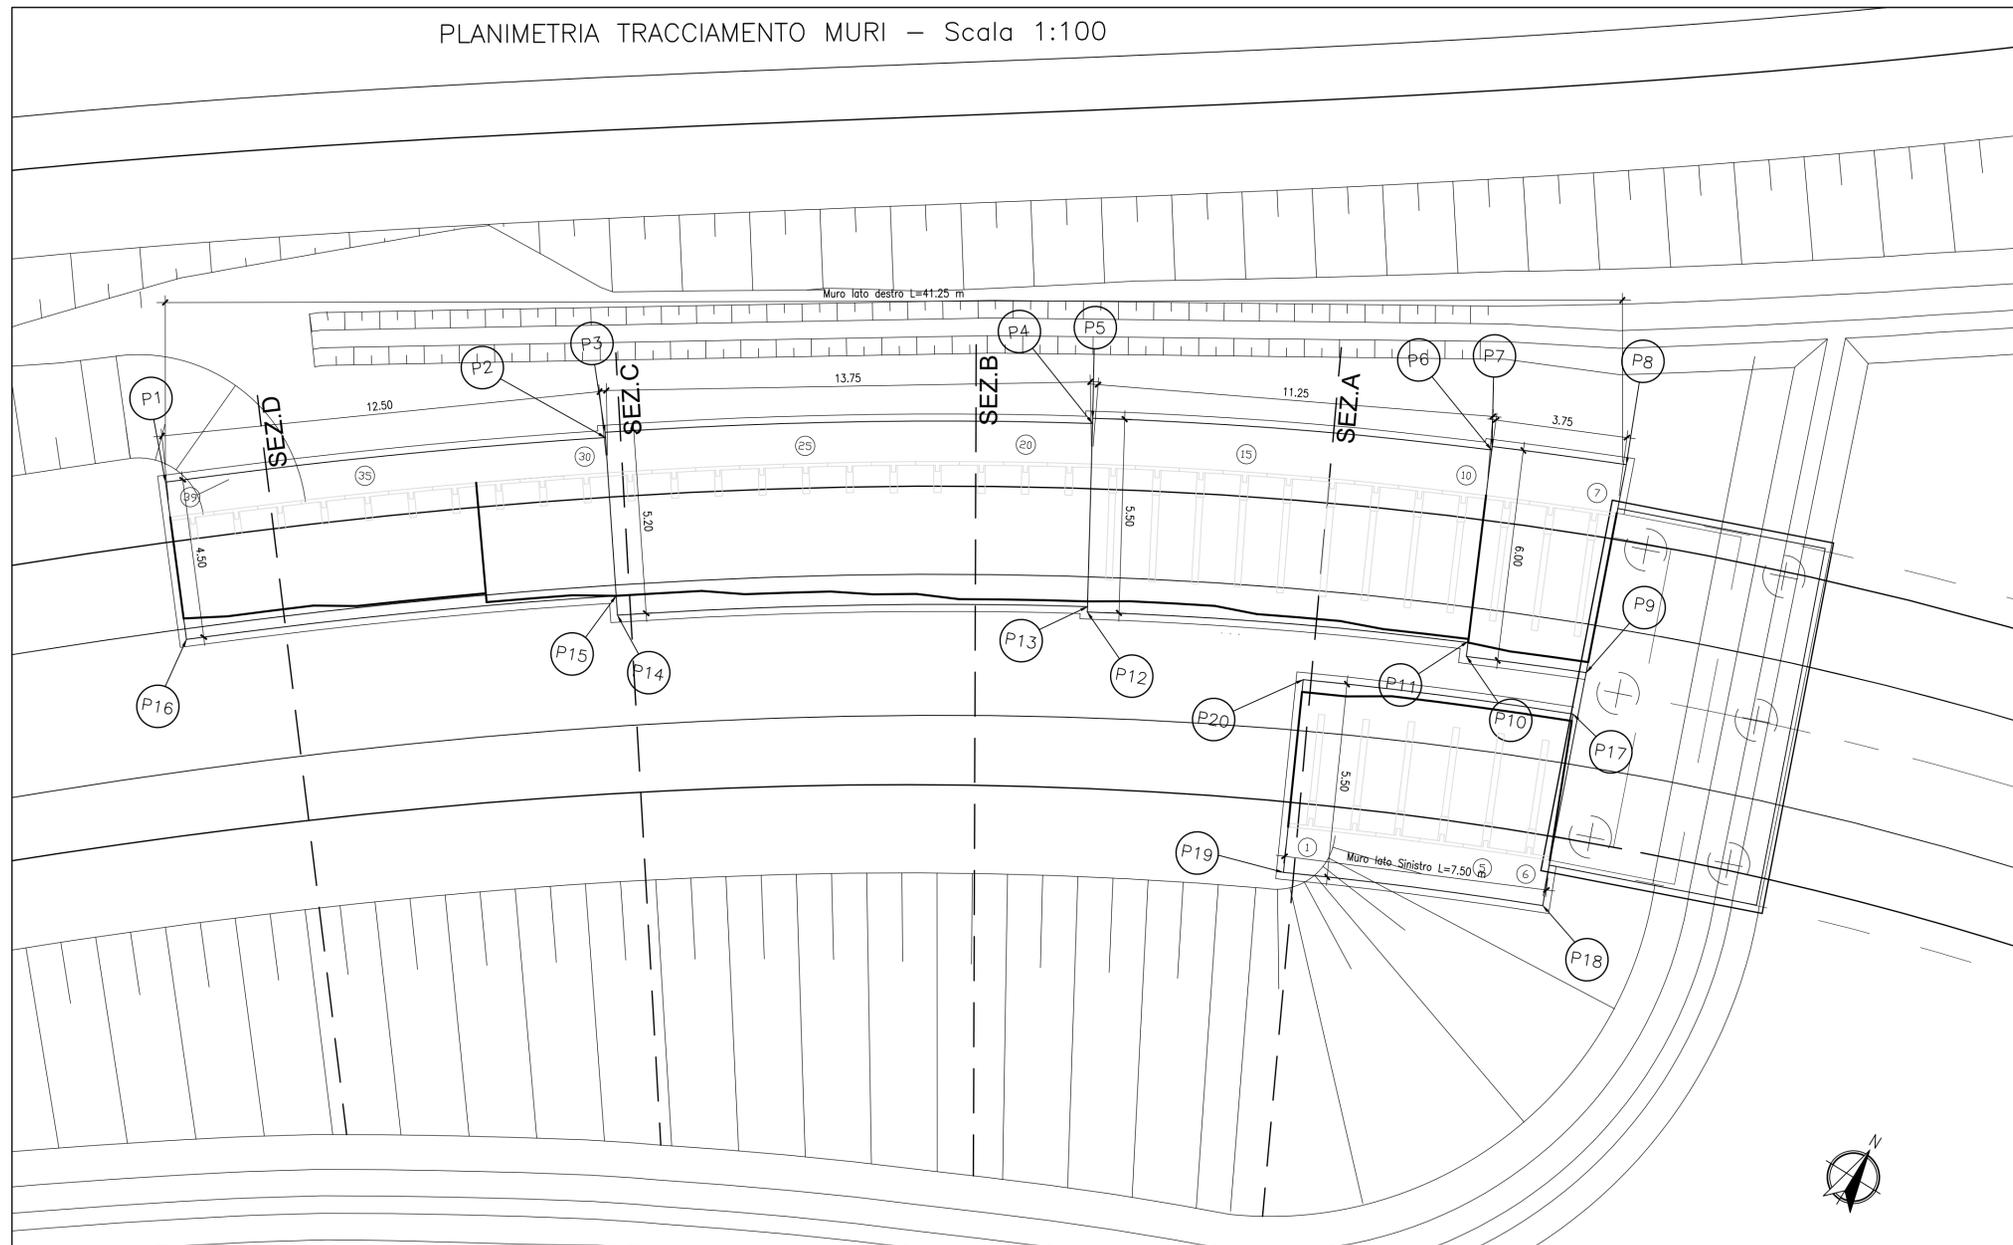

STRALCIO PLANIMETRICO - Scala 1:500

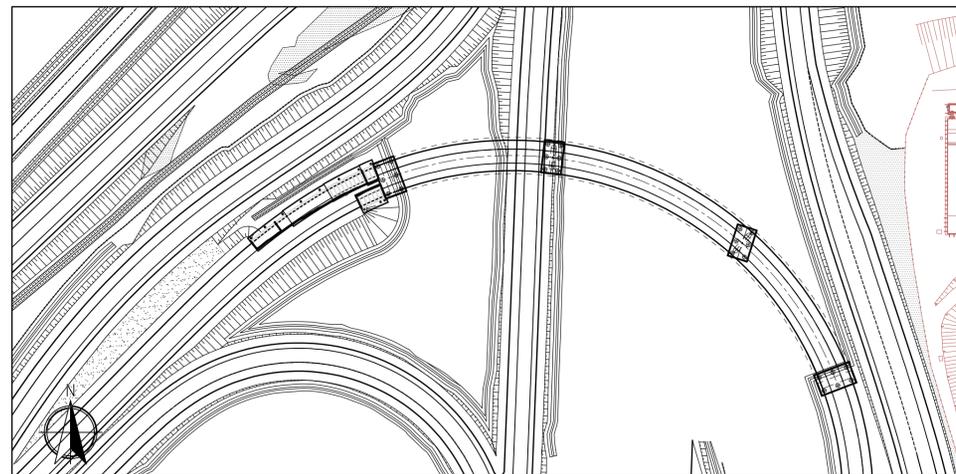

COORDINATE

	EST	NORD
Punto_1	135608.7191	245533.9084
Punto_2	135618.7067	245541.5272
Punto_3	135618.6197	245541.6494
Punto_4	135630.2924	245549.1132
Punto_5	135630.2175	245549.2431
Punto_6	135640.3467	245554.4043
Punto_7	135640.3051	245554.4952
Punto_8	135643.8256	245556.0548
Punto_9	135645.9423	245550.4327
Punto_10	135642.8007	245549.0388
Punto_11	135642.6343	245549.4026
Punto_12	135632.9631	245544.4772
Punto_13	135632.8882	245544.6072
Punto_14	135621.6362	245537.4136
Punto_15	135621.3172	245537.8616
Punto_16	135611.5612	245530.4195
Punto_17	135646.2363	245549.2323
Punto_18	135648.3492	245544.1544
Punto_19	135641.5778	245541.0983
Punto_20	135639.1951	245546.0553

MATRICE DI REVISIONE

REV	DATA	DESCRIZIONE MODIFICA
0	-	-
1	-	-
2	-	-
3	-	-
4	-	-
5	-	-

N.B.: LA TAVOLA SOSTITUISCE QUELLA RELATIVA AL CODICE [ ] DEL PROGETTO ESECUTIVO

**COLLEGAMENTO AUTOSTRADALE  
DALMINE - COMO - VARESE - VALICO DEL GAGGIOLO E OPERE AD ESSI CONNESSE**  
CODICE C.U.P. F11B0600027007  
**TRATTE B1, B2, C, D, TRVA13+14, GREENWAY**  
**AS BUILT**  
**TRATTA B1 - SVINCOLO DI LOMAZZO (da Pk - 0+850 a Pk +1+800)**  
OPERE D'ARTE MINORI  
OPERE DI SOSTEGNO  
MURO 1  
PLANIMETRIA-TRACCIAMENTO

<p><b>IDENTIFICAZIONE ELABORATO</b> CODICE PROGETTO: F00107B WBS</p> <p><b>FASE PROGETTUALE</b></p> <table border="1"> <tr><td>A</td><td>B</td><td>CD1</td><td>RA001</td><td>B</td><td>OS</td><td>PT</td><td>001</td><td>ET</td></tr> <tr><td></td><td></td><td></td><td></td><td></td><td></td><td></td><td></td><td></td></tr> </table> <p>Scala: 1:100-1:500</p> <p><b>DATA</b>    <b>DESCRIZIONE</b>    <b>REV</b></p> <table border="1"> <tr><td>Settembre 2015</td><td>Emissione</td><td>E</td></tr> </table> <p><b>CONCEDENTE</b> CONCESSIONI AUTOSTRADALI LOMBARDE</p> <p><b>CONCESSIONARIO</b> Autotrasstrada Padovese Lombarda Direttore Tecnico: Ing. Enrico Anzi Referente Tecnico: Arch. Giovanni Carroli</p> <p><b>APPROVATO</b> Autotrasstrada Padovese Lombarda Direttore dei Lavori: Ing. Francesco Danonico</p>	A	B	CD1	RA001	B	OS	PT	001	ET										Settembre 2015	Emissione	E	<p><b>IMPRESA</b> <b>RAGGRUPPAMENTO TEMPORANEO IMPRESE:</b></p> <table border="0"> <tr> <td>Mandatario <b>STRABAG A.G.</b></td> <td>Mandante GLF Grandi Lavori Fincosit S.p.A.</td> <td>Mandante Impresa costruzioni Giuseppe Maltauro S.p.A.</td> <td>Mandante copiata <b>STRABAG S.p.A.</b></td> </tr> </table> <p><b>STRABAG</b>    <b>GRANDI LAVORI FINCOSIT</b>    <b>MALTAURO</b>    <b>STRABAG</b></p> <p><b>PROGETTISTA - PROGETTO ESECUTIVO DI DETTAGLIO</b> <b>RAGGRUPPAMENTO TEMPORANEO PROGETTISTI:</b></p> <table border="0"> <tr> <td>Mandatario 3TI PROGETTI ITALIA S.p.A.</td> <td>Mandante GP Progetti - Ing. Francesco Danonico</td> <td>Mandante Arch. Salvatore Vermiglio</td> <td>Mandante Arch. Salvatore Vermiglio</td> </tr> </table> <p><b>RESPONSABILE DI PROGETTO ED INCARICATO DELL'INTEGRAZIONE FRA LE VARIE PRESTAZIONI:</b> Ing. Alberto Cecchini</p> <p><b>ELABORAZIONE PROGETTUALE</b> <b>PROGETTISTA:</b> 3TI PROGETTI ITALIA S.p.A.</p> <p><b>3TI ITALIA S.p.A.</b> DIRETTORE TECNICO Ing. Stefano Luca Passati Ordine degli Ingegneri Provincia di Roma n. 20809</p> <p>Redatto: Modesti    Verificato: Di Sanzo    Approvato: Passati</p>	Mandatario <b>STRABAG A.