



ARMATURA FONDAZIONE – SEZIONE LONGITUDINALE

Scala 1:50 CONCIO 3

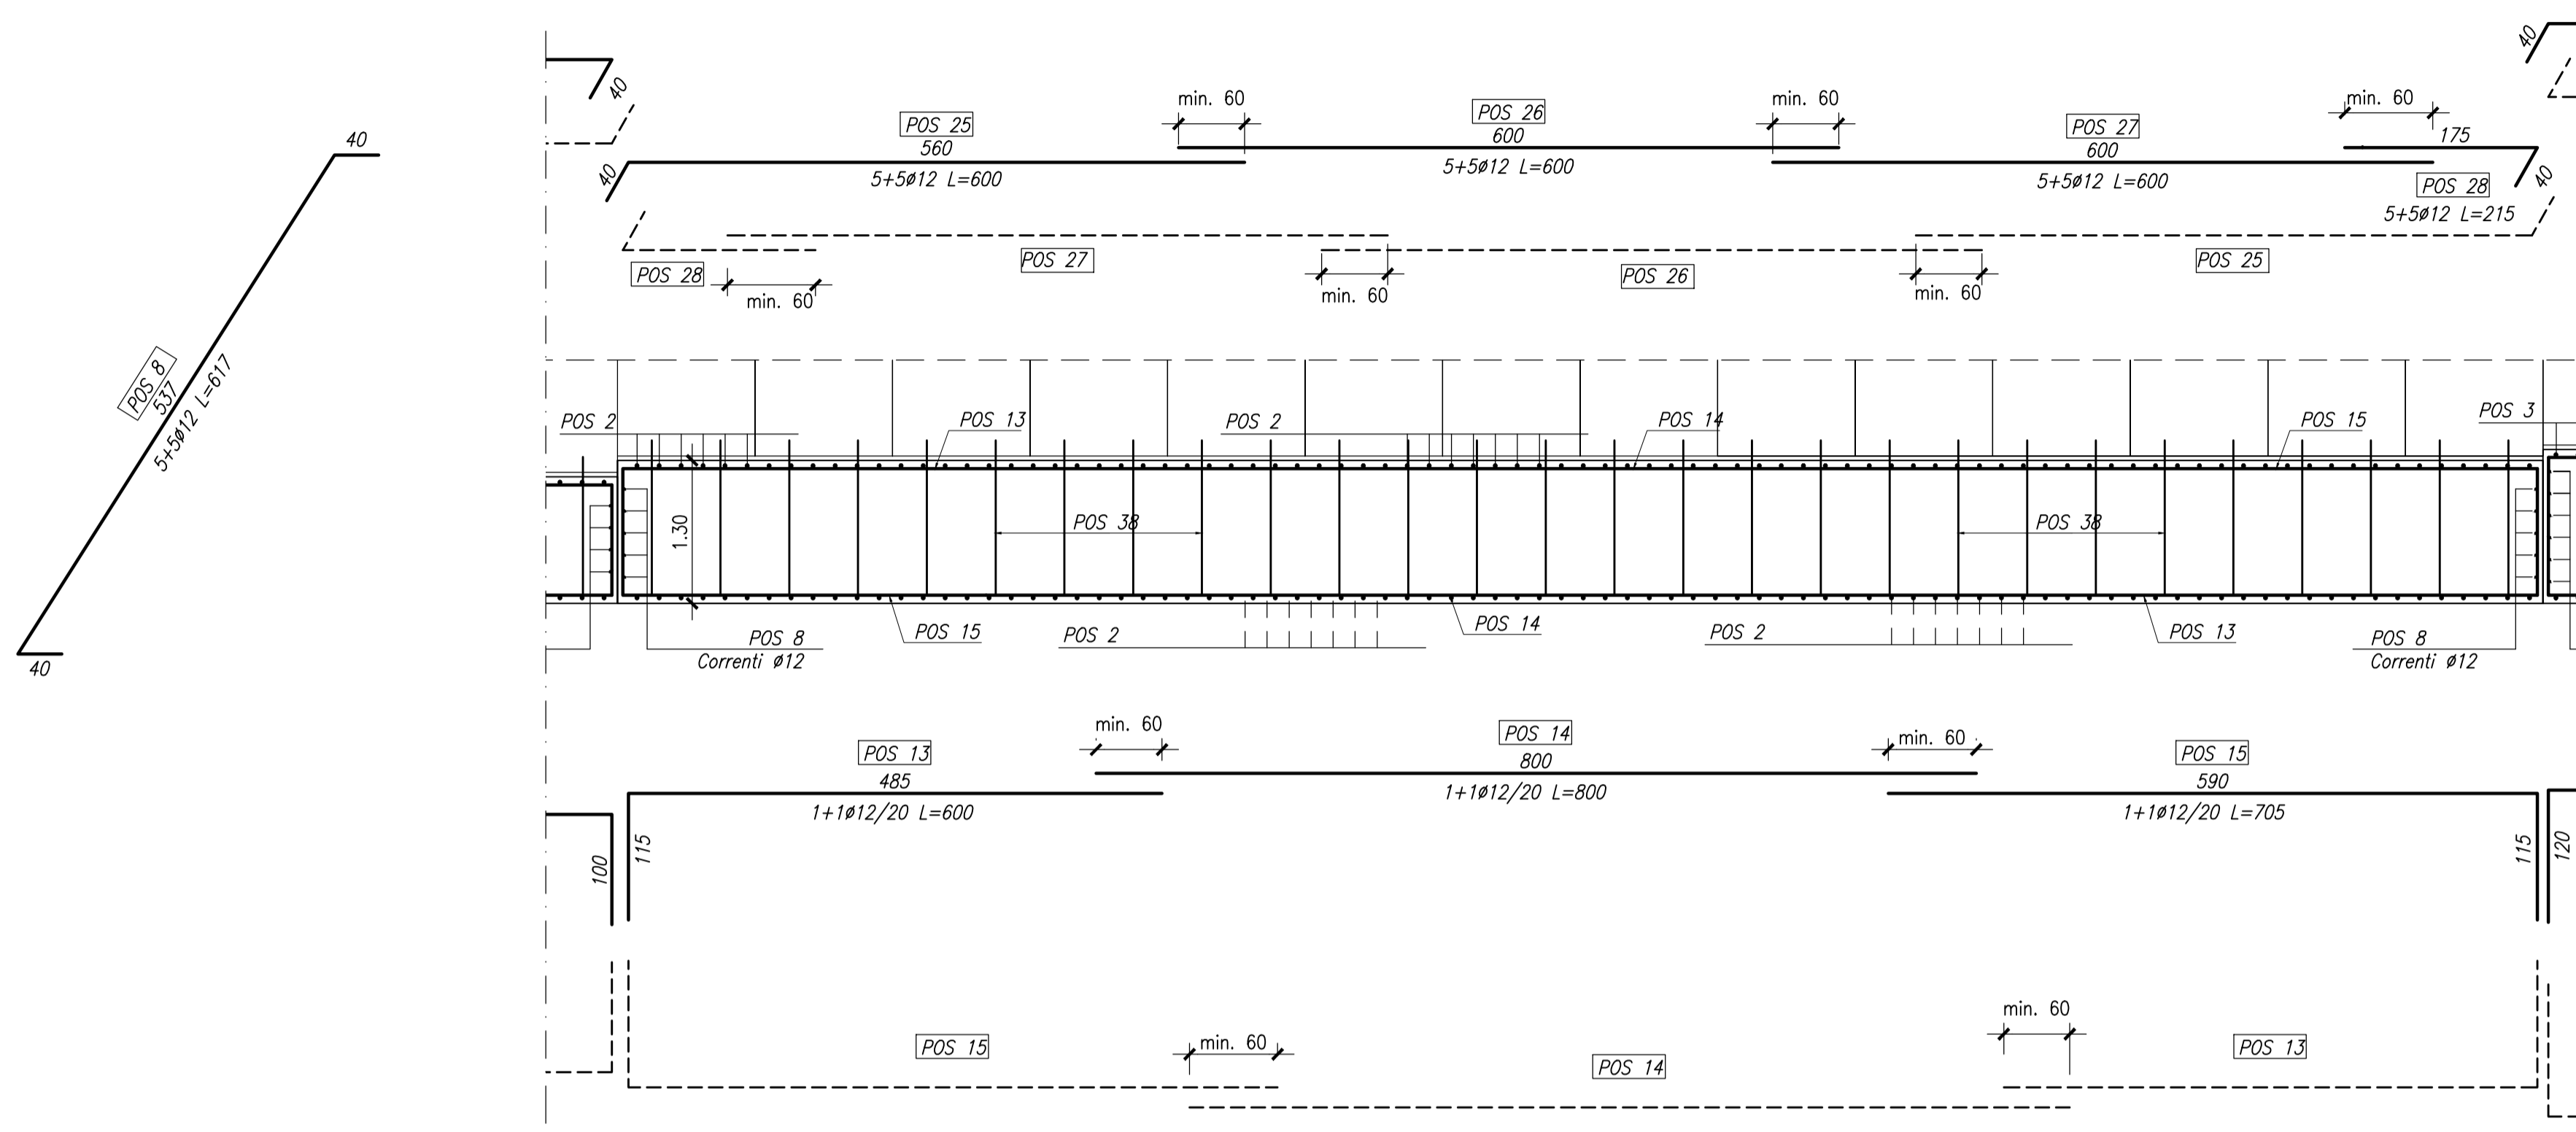


CARPENTERIA FONDAZIONE – SEZIONE TRASVERSALE

Scala 1:50 CONCIO 3

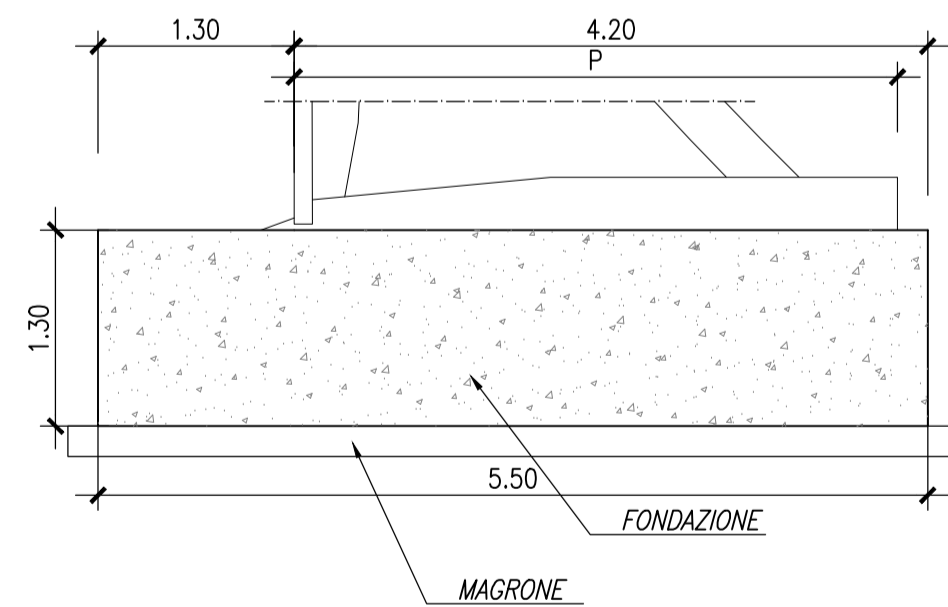

ARMATURA FONDAZIONE – SEZIONE TRASVERSALE

Scala 1:50 CONCIO 3

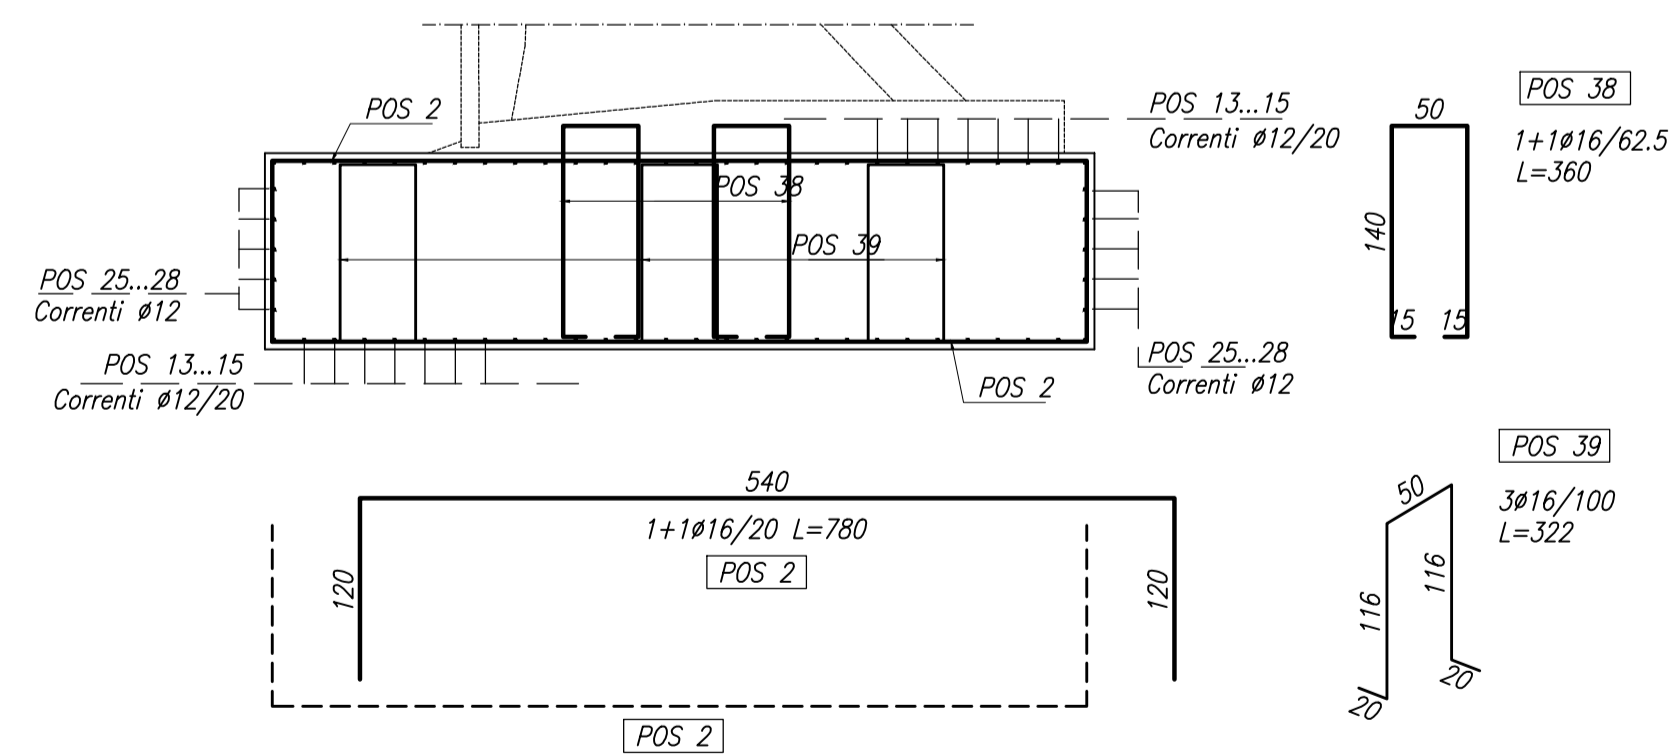

Materiali per i muri

CALCESTRUZZO : Fondazione _____ Rck 30 Mpa
 Magrone _____ Rck 15 MPa
 Cordolo _____ Rck 40 MPa
 ACCIAIO : Controllato in stabilimento _____ B 450 C

MATRICE DI REVISIONE

REV	DATA	DESCRIZIONE MODIFICA
0	-	-
1	-	-
2	-	-
3	-	-
4	-	-
5	-	-

N.B.: LA TAVOLA SOSTITUISCE QUELLA RELATIVA AL CODICE [] DEL PROGETTO ESECUTIVO

CONCESSIONARI AUTOSTRADALI LOMBARDE
COLLEGAMENTO AUTOSTRADALE DALMINE - COMO - VARESE - VALICO DEL GAGGIOLO E OPERE AD ESSO CONNESSE
 CODICE C.U.P. F11B06000270007
TRATTE B1, B2, C, D, TRVA13+14, GREENWAY
AS BUILT
TRATTA B1 - SVINCOLO DI LOMAZZO (da Pk -0+850 a Pk +1+800)
 OPERE D'ARTE MINORI
 OPERE DI SOSTEGNO
 MURO 2
 Particolari costruttivi - Tav. 3 di 4

IMPRESA
RAGGRUPPAMENTO TEMPORANEO IMPRESE:
 Mandataria: STRABAG A.G.
 Mandante: GLF Grandi Lavori Fincosit S.p.A.
 Mandante: Giuseppe Maltauro S.p.A.
 Mandante cooptata: STRABAG S.p.A.

STRABAG MALTAURO STRABAG

IDENTIFICAZIONE ELABORATO
 CODICE PROGETTO: F00107B
 WBS

FASE PROGETTUALE	LOTTO	ZONA	OPERA	TRATTO D'OPERA	AMBITO	TIPO ELABORATO	PROGRESSIVO	REVISIONE
A	B	CO1	RA001	A	OS	PC	004	01

Scala: 1:50

DATA	DESCRIZIONE	REV
Settembre 2015	Emissione	E

RAGGRUPPAMENTO TEMPORANEO PROGETTISTI:
 Mandataria: 3TI PROGETTI ITALIA S.p.A.
 Mandante: GP Progettista - Ing. Enrico Anzi
 Mandante: ALBERTO CECCHINI

CONCEDENTE: CONCESSIONARI AUTOSTRADALI LOMBARDE
 Direttore Tecnico: Ing. Enrico Anzi
 Referente Tecnico: Arch. Giovanni Cambi
 Direttore dei Lavori: Ing. Francesco Dominico

ELABORAZIONE PROGETTUALE
 PROGETTISTA: 3TI PROGETTI ITALIA S.p.A.
 RESPONSABILE DI PROGETTO ED INCARICATO DELL'INTEGRAZIONE FRA LE VARIE PRESTAZIONI: Ing. Alberto Cecchini
 3TI ITALIA S.p.A.
 DIRETTORE TECNICO: Ing. Stefano Luca Passati
 Ordine degli Ingegneri Provincia di Roma n. 20809
 Redatto: Fasolo Verificato: Fasolo Approvato: Passati